ПРАВИТЕЛЬСТВО МОСКВЫ

ПОСТАНОВЛЕНИЕ

28 марта 2025 г. № 648-ПП

Об утверждении проекта планировки части территории района Некрасовка и прилегающей территории

В соответствии с Градостроительным кодексом Российской Федерации, Законом города Москвы от 25 июня 2008 г. № 28 «Градостроительный кодекс города Москвы», постановлениями Правительства Москвы от 28 марта 2017 г. № 120-ПП «Об утверждении правил землепользования и застройки города Москвы», от 30 апреля 2019 г. № 449-ПП «Об утверждении Положения о составе, порядке подготовки, согласования и представления на утверждение проектов планировки территории в городе Москве» и от 22 марта 2022 г. № 438-ПП «О реализации положений пункта 2 статьи 7 Федерального закона от 14 марта 2022 г. № 58-ФЗ «О внесении изменений в отдельные законодательные акты Российской Федерации» **Правительство Москвы постановляет:**

1. Утвердить проект планировки части территории района Некрасовка и прилегающей территории (приложение 1).

2. Изменить границы объекта природного комплекса № 219 Юго-Восточного административного округа города Москвы «Озелененная территория в долине реки Пехорки», исключив из его состава участки территории общей площадью **0,54 га** и включив в его состав участки территории общей площадью **14,22 га**, согласно приложению 2 к настоящему постановлению.

3. Исключить из состава природных и озелененных территорий Юго-Восточного административного округа города Москвы объект природного комплекса № 222 «Сквер у православного храма» площадью **1,42 га**.

4. Присвоить объекту природного комплекса № 223 Юго-Восточного административного округа города Москвы «Озелененная территория вдоль улицы Кожуховская Горка» новое наименование «Озелененная территория на пересечении Сочинской улицы и МСД».

5. Изменить границы объекта природного комплекса № 223 Юго-Восточного административного округа города Москвы «Озелененная территория на пересечении Сочинской улицы и МСД», исключив из его состава участки территории общей площадью **4,47 га** и включив в его состав участок территории площадью **0,06 га**, согласно приложению 3 к настоящему постановлению.

6. Исключить из состава природных и озелененных территорий Юго-Восточного административного округа города Москвы объект природного комплекса № 225 «Сквер по улице Кожуховская Горка» площадью **0,20 га**.

7. Изменить границы объекта природного комплекса № 228 Юго-Восточного административного округа города Москвы «Озелененная территория ВЛЭП по Сочинской улице», исключив из его состава участок территории площадью **0,9 га**, согласно приложению 4 к настоящему постановлению.

8. Присвоить объекту природного комплекса № 232 Юго-Восточного административного округа города Москвы «Озелененная территория в пойме Черного озера (2 участка)» новое наименование «Озелененная территория в пойме Черного озера».

9. Изменить границы объекта природного комплекса № 232 Юго-Восточного административного округа города Москвы «Озелененная территория в пойме Черного озера», исключив из его состава участки территории общей площадью **0,18 га** и включив в его состав участки территории общей площадью **4,51 га**, согласно приложению 5 к настоящему постановлению.

10. Изменить границы объекта природного комплекса № 234 Юго-Восточного административного округа города Москвы «Бульвар напротив

общественно-делового центра», исключив из его состава участок территории площадью **0,46 га** и включив в его состав участок территории площадью **0,65 га**, согласно приложению 6 к настоящему постановлению.

11. Изменить границы объекта природного комплекса № 235 Юго-Восточного административного округа города Москвы «Сквер напротив ОВД», исключив из его состава участок территории площадью **2,14 га**, согласно приложению 7 к настоящему постановлению.

12. Изменить границы объекта природного комплекса № 236 Юго-Восточного административного округа города Москвы «Сквер по 2-й Вольской улице», исключив из его состава участок территории площадью **0,93 га** и включив в его состав участки территории общей площадью **0,16 га**, согласно приложению 8 к настоящему постановлению.

13. Исключить из состава природных и озелененных территорий Юго-Восточного административного округа города Москвы объект природного комплекса № 238 «Озелененная территория в долине реки Пехорки, район Некрасовка города Москвы» площадью **9,78 га**.

14. Изменить границы объекта природного комплекса № 262 Юго-Восточного административного округа города Москвы «Бульвар рядом с Сочинской улицей», исключив из его состава участок территории площадью **0,02 га** и включив в его состав участки территории общей площадью **1,51 га**, согласно приложению 9 к настоящему постановлению.

15. Включить в состав природных и озелененных территорий Юго-Восточного административного округа города Москвы участок территории площадью **1,19 га**, образовав объект природного комплекса № 274 «Сквер на пересечении улиц Маресьева и Недорубова» и установив его границы согласно приложению 10 к настоящему постановлению.

16. Включить в состав природных и озелененных территорий Юго-Восточного административного округа города Москвы участки территории общей площадью **0,37 га**, образовав объект природного комплекса № 275 «Бульвар рядом с проектируемым проездом 6657а» и установив его границы согласно приложению 11 к настоящему постановлению.

17. Включить в состав природных и озелененных территорий Юго-Восточного административного округа города Москвы участок территории площадью **0,25 га**, образовав объект природного комплекса № 276 «Сквер

рядом с проектируемым проездом 6659а» и установив его границы согласно приложению 12 к настоящему постановлению.

18. Включить в состав природных и озелененных территорий Юго-Восточного административного округа города Москвы участок территории площадью **0,2 га**, образовав объект природного комплекса № 277 «Озелененная территория около проектируемого проезда 6657» и установив его границы согласно приложению 13 к настоящему постановлению.

19. Включить в состав природных и озелененных территорий Юго-Восточного административного округа города Москвы участок территории площадью **1,73 га**, образовав объект природного комплекса № 278 «Бульвар вдоль проспекта Защитников Москвы» и установив его границы согласно приложению 14 к настоящему постановлению.

20. Внести изменения в постановление Правительства Москвы от 19 января 1999 г. № 38 «О проектных предложениях по установлению границ Природного комплекса с их описанием и закреплением актами красных линий» (в редакции постановлений Правительства Москвы от 20 августа 2019 г. № 1060-ПП, от 8 августа 2022 г. № 1693-ПП, от 1 августа 2023 г. № 1440-ПП, от 13 декабря 2023 г. № 2513-ПП, от 14 февраля 2024 г. № 286-ПП, от 24 июля 2024 г. № 1714-ПП, от 19 февраля 2025 г. № 291-ПП):

20.1. Пункты 219, 223, 228, 232, 234, 235, 236, 262 раздела «Юго-Восточный АО» приложения 1 к постановлению изложить в редакции согласно приложению 15 к настоящему постановлению.

20.2. Пункты 222, 225, 238 раздела «Юго-Восточный АО» приложения 1 к постановлению признать утратившими силу.

20.3. Раздел «Юго-Восточный АО» приложения 1 к постановлению дополнить пунктами 274, 275, 276, 277, 278 в редакции согласно приложению 15 к настоящему постановлению.

21. Признать утратившим силу постановление Правительства Москвы от 1 сентября 2017 г. № 626-ПП «Об утверждении проекта планировки территории Люберецких полей района Некрасовка города Москвы».

22. Контроль за выполнением настоящего постановления возложить на заместителя Мэра Москвы в Правительстве Москвы по вопросам градостроительной политики и строительства **Ефимова В.В.**

Мэр Москвы **С.С.Собянин**

Приложение 1
к постановлению Правительства Москвы
от 28 марта 2025 г. № 648-ПП

Проект планировки части территории района Некрасовка и прилегающей территории

1. Положение о планировке территории

1.1. Пояснительная записка

Территория в границах подготовки проекта планировки территории площадью 432,9 га расположена в районах Некрасовка и Косино-Ухтомский города Москвы и состоит из двух частей.

Первая часть территории площадью 432,23 га расположена в районах Некрасовка и Косино-Ухтомский города Москвы и ограничена:

– с севера – Московским скоростным диаметром, территорией производственных и коммунально-складских объектов промышленной зоны К-1 в границах производственной зоны «Косино-1» (Руднево), границей города Москвы;

– с востока – границей города Москвы;

– с юго-запада – территорией производственных и коммунально-складских объектов, 2-й Вольской улицей, границей города Москвы, территорией многоквартирной жилой застройки района Некрасовка города Москвы.

Вторая часть территории площадью 0,67 га расположена в районе Некрасовка города Москвы и ограничена:

– с севера – территорией Люберецкой станции аэрации;

– с востока – территорией научно-производственных объектов;

– с юга – проектируемым проездом 4296;

– с запада – территорией производственной базы.

Транспортное обслуживание проектируемой территории площадью 432,23 га осуществляется по Московскому скоростному диаметру (магистральной улице общегородского значения 1-го класса), проспекту Защитников Москвы, улице Вертолётчиков, Покровской улице, улице Маресьева, Сочинской улице, улице Маршала Ерёменко (магистральным улицам общегородского значения 2-го класса), 2-й Вольской улице, улице Липчанского, улице Лавриненко, улице Недорубова, проектируемому проезду 598, Рождественской улице, Зенинскому шоссе (магистральным улицам районного значения).

Транспортное обслуживание проектируемой территории площадью 0,67 га осуществляется по проектируемому проезду 4296 (магистральной улице

районного значения).

Обслуживание проектируемой территории внеуличным транспортом осуществляется Некрасовской линией метрополитена, ближайшие станции «Некрасовка» и «Лухмановская».

В границах подготовки проекта планировки территории расположены:

– на проектируемой территории площадью 432,23 га – многоквартирная жилая застройка, объекты производственного, коммунального и складского назначения;

– на проектируемой территории площадью 0,67 га – объект складского назначения.

В границах подготовки проекта планировки территории расположены технические зоны инженерных коммуникаций и сооружений, объекты природного комплекса города Москвы, технические зоны метрополитена, зоны внеуличных пешеходных переходов, зоны транспортных коммуникаций, обозначающих границы территорий, предназначенных и используемых для размещения наземных транспортных коммуникаций (монорельсовый транспорт, подвесная канатная дорога транспортная, фуникулер транспортный, трамвай).

Проектом планировки территории предусматривается строительство объектов капитального строительства суммарной поэтажной площадью 3004,43 тыс.кв.м, включая жилую застройку – 1185,98 тыс.кв.м, нежилую застройку – 1818,45 тыс.кв.м (№ зоны планируемого размещения объекта капитального строительства на чертеже «Планировочная организация территории»), в том числе:

– строительство многоквартирных домов со встроенно-пристроенными нежилыми помещениями, гаражами и установкой шести электросирен региональной системы оповещения населения города Москвы о чрезвычайных ситуациях на кровле зданий суммарной поэтажной площадью 290,91 тыс.кв.м (зоны № 1.1, 2.1, 5.1, 8.1, 16.1, 22.1);

– строительство многоквартирных домов со встроенно-пристроенными нежилыми помещениями, гаражами суммарной поэтажной площадью 659,78 тыс.кв.м (зоны № 3.1, 6.1, 9.1, 10.1, 11.1, 12.1, 14.1, 15.1, 17.1, 18.1, 20.1, 21.1, 23.1, 24.1, 25.1);

– строительство многоквартирных домов со встроенно-пристроенными нежилыми помещениями, гаражами, с трансформаторными подстанциями (далее – ТП) суммарной поэтажной площадью 87,07 тыс.кв.м (зоны № 7.1, 13.1);

– строительство многоквартирного дома суммарной поэтажной площадью 92,40 тыс.кв.м (зона № 4.1) с двумя ТП;

– строительство многоквартирного дома со встроенно-пристроенными нежилыми помещениями, гаражом и приспособлением подземной части под защитное сооружение гражданской обороны - «укрытие»

вместимостью 3 500 мест в период мобилизации и военное время суммарной поэтажной площадью 55,82 тыс.кв.м (зона № 19.1);

– строительство здания образовательной организации (общее образование) на 1 500 мест суммарной поэтажной площадью 30,00 тыс.кв.м (зона № 26.1);

– строительство здания образовательной организации на 1 250 мест (общее образование - 900 мест и дошкольное образование - 350 мест) суммарной поэтажной площадью 26,22 тыс.кв.м (зона № 27.1);

– строительство здания образовательной организации на 900 мест (общее образование - 550 мест и дошкольное образование - 350 мест) суммарной поэтажной площадью 19,67 тыс.кв.м (зона № 28.1);

– строительство здания образовательной организации на 950 мест (общее образование - 600 мест и дошкольное образование - 350 мест) суммарной поэтажной площадью 19,56 тыс.кв.м (зона № 29.1);

– строительство здания образовательной организации (дошкольное образование) на 350 мест суммарной поэтажной площадью 6,22 тыс.кв.м (зона № 30.1);

– строительство здания образовательной организации на 2 850 мест, в том числе: общее образование на 2 500 мест суммарной поэтажной площадью 50,00 тыс.кв.м (зона № 31.1); дошкольного образования на 350 мест суммарной поэтажной площадью 6,22 тыс.кв.м (зона № 32.1);

– строительство здания образовательной организации (общее образование) на 1 000 мест суммарной поэтажной площадью 22,22 тыс.кв.м (зона № 33.1);

– строительство здания образовательной организации на 700 мест (общее образование - 450 мест и дошкольное образование - 250 мест) суммарной поэтажной площадью 16,00 тыс.кв.м (зона № 34.1);

– строительство здания образовательной организации (общее образование) на 1 000 мест суммарной поэтажной площадью 22,22 тыс.кв.м (зона № 35.1);

– строительство детско-взрослой поликлиники на 750 посещений в смену суммарной поэтажной площадью 24,12 тыс.кв.м (зона № 36.1);

– строительство физкультурно-оздоровительных комплексов суммарной поэтажной площадью 22,67 тыс.кв.м (зоны № 37.1, 47.1);

– строительство зданий отдела внутренних дел (далее – ОВД) суммарной поэтажной площадью 11,25 тыс.кв.м (зоны № 38.1, 46.1);

– строительство офисно-научного объекта с гаражом суммарной поэтажной площадью 54,41 тыс.кв.м (зона № 39.1);

– строительство музыкальной школы суммарной поэтажной площадью 5,41 тыс.кв.м (зона № 40.1);

– строительство культурного центра суммарной поэтажной площадью 7,32 тыс.кв.м (зона № 41.1);

– строительство торгово-офисного комплекса с подземным гаражом с

приспособлением его под защитное сооружение гражданской обороны - «укрытие» вместимостью 11 350 мест в период мобилизации и военное время суммарной поэтажной площадью 284,28 тыс.кв.м (зона № 42.1);

– строительство здания организации среднего профессионального образования с установкой электросирены региональной системы оповещения населения города Москвы о чрезвычайных ситуациях на кровле здания суммарной поэтажной площадью 16,27 тыс.кв.м (зона № 43.1);

– строительство торгово-офисного центра с гаражом и установкой электросирены региональной системы оповещения населения города Москвы о чрезвычайных ситуациях на кровле здания суммарной поэтажной площадью 21,59 тыс.кв.м (зона № 44.1);

– строительство пожарного депо на 6 постов с ТП суммарной поэтажной площадью 3,78 тыс.кв.м (зона № 45.1);

– строительство объекта придорожного сервиса суммарной поэтажной площадью 0,29 тыс.кв.м (зона № 48.1);

– строительство храма с домом причта на 500 прихожан с ТП суммарной поэтажной площадью 4,17 тыс.кв.м (зона № 49.1);

– реконструкция объекта торговли, общественного питания суммарной поэтажной площадью 0,36 тыс.кв.м (зона № 50.1);

– строительство торгового центра с подземным гаражом с приспособлением его под защитное сооружение гражданской обороны - «укрытие» вместимостью 5 100 мест в период мобилизации и военное время и установкой электросирены региональной системы оповещения населения города Москвы о чрезвычайных ситуациях на кровле здания суммарной поэтажной площадью 50,00 тыс.кв.м (зона № 51.1);

– строительство комплекса офисно-научных и производственных объектов с распределительной трансформаторной подстанцией (далее – РТП) суммарной поэтажной площадью 147,40 тыс.кв.м (зона № 52.1);

– строительство общественно-торгового и производственного комплекса с гаражом с установкой электросирены региональной системы оповещения населения города Москвы о чрезвычайных ситуациях на кровле здания суммарной поэтажной площадью 98,21 тыс.кв.м (зона № 53.1);

– строительство производственных объектов суммарной поэтажной площадью 255,19 тыс.кв.м (зоны № 54.1, 55.1, 56.1, 57.1, 58.1);

– строительство производственного объекта с ТП суммарной поэтажной площадью 5,72 тыс.кв.м (зона № 59.1);

– строительство здания конечной станции наземного городского пассажирского транспорта с устройством отстойно-разворотной площадки наземного городского пассажирского транспорта (далее – ОРП) суммарной поэтажной площадью 0,38 тыс.кв.м (зона № 60.1);

– строительство многоуровневого гаража емкостью 275 машино-мест суммарной поэтажной площадью 6,87 тыс.кв.м (зона № 61.1);

– строительство многоуровневых гаражей общей емкостью 10 397 машино-мест с общественными помещениями суммарной поэтажной площадью 573,63 тыс.кв.м (зоны № 62.1, 63.1, 64.1, 65.1, 66.1, 67.1);

– строительство РТП с ТП суммарной поэтажной площадью 0,48 тыс.кв.м (зоны № 68.1, 70.1, 71.1, 73.1);

– строительство РТП суммарной поэтажной площадью 0,15 тыс.кв.м (зоны № 69.1, 72.1);

– строительство канализационных насосных станций (далее – КНС) суммарной поэтажной площадью 1,28 тыс.кв.м (зоны № 75.1, 76.1, 77.1);

– строительство локального очистного сооружения (далее – ЛОС) суммарной поэтажной площадью 4,47 тыс.кв.м (зона № 78.1);

– строительство двухцепных закрытых переходных пунктов (далее – ЗПП) суммарной поэтажной площадью 0,42 тыс.кв.м (зоны № 79.1, 80.1).

Проектом планировки территории предусматриваются мероприятия по развитию транспортного обслуживания территории (№ участка территории на чертеже «Планировочная организация территории»), в том числе:

– реконструкция и строительство участка проектируемого проезда 6656а, проектируемого проезда 6656б - магистральной улицы общегородского значения регулируемого движения по параметрам магистральной улицы районного значения, с переменной шириной в красных линиях и в ширине красных линий 60,00 м, протяженностью 2,07 км (уточняется на последующих стадиях проектирования) со строительством транспортного сооружения (мостовой переход) через р.Пехорку протяженностью 0,05 км (уточняется на последующих стадиях проектирования) (участки № 117, 117.1);

– реконструкция участка проектируемого проезда 287 - магистральной улицы районного значения с переменной шириной в красных линиях, протяженностью 0,10 км (уточняется на последующих стадиях проектирования) (участок № 156);

– строительство участка улично-дорожной сети от проектируемого проезда 1282а до примыкания к проезжей части Московского скоростного диаметра (продолжение улицы Маршала Ерёменко) и локальные мероприятия по реконструкции улицы Маршала Ерёменко - магистральной улицы районного значения в ширине красных линий 45,00 м, строительство протяженностью 0,12 км (уточняется на последующих стадиях проектирования), строительство уширения протяженностью 0,06 км (уточняется на последующих стадиях проектирования), с устройством велодорожек (участок № 120);

– строительство проектируемого проезда 6659а - магистральной улицы районного значения в ширине красных линий 35,00 м, протяженностью 0,95 км

(уточняется на последующих стадиях проектирования), с устройством велодорожек, с организацией проезда на улицу Барыкина (участок № 133);

– строительство участков проектируемого проезда 6657 (продолжение улицы Липчанского), проектируемого проезда 6659 (продолжение улицы Лавриненко) – магистральных улиц районного значения с переменной шириной в красных линиях и в ширине красных линий 45,00 м, 53,00 м, протяженностью 0,75 км (уточняется на последующих стадиях проектирования), с устройством велодорожек (участки № 141, 143);

– строительство проектируемого проезда 6657а (продолжение улицы Липчанского) – магистральной улицы районного значения в ширине красных линий 45,00 м, протяженностью 0,24 км (уточняется на последующих стадиях проектирования), с устройством велодорожек (участки № 144, 145);

– строительство проектируемого проезда 278а, проектируемого проезда 6660 – магистральных улиц районного значения с переменной шириной в красных линиях и в ширине красных линий 31,00 м, протяженностью 1,18 км (уточняется на последующих стадиях проектирования), с организацией проезда на улицу Камова (участок № 152);

– строительство проектируемого проезда 1271 - улицы местного значения с переменной шириной в красных линиях и в ширине красных линий 15,00 м, протяженностью 0,90 км (уточняется на последующих стадиях проектирования) (участки № 118, 119);

– строительство участка проектируемого проезда 1272 - улицы местного значения с переменной шириной в красных линиях и в ширине красных линий 20,00 м, протяженностью 1,29 км (уточняется на последующих стадиях проектирования), с устройством наземных парковок емкостью 25 машино-мест (участок № 116);

– строительство участка проектируемого проезда 1272, проектируемого проезда 1272в - улиц местного значения в ширине красных линий 20,00 м, общей протяженностью 0,89 км (уточняется на последующих стадиях проектирования), с устройством наземных парковок общей емкостью 63 машино-места (участок № 155);

– строительство проектируемого проезда 1272а - улицы местного значения в ширине красных линий 17,00 м, протяженностью 0,30 км (уточняется на последующих стадиях проектирования), с устройством наземных парковок емкостью 60 машино-мест (участок № 115);

– строительство проектируемого проезда от улицы Маршала Ерёменко до границы города Москвы - улицы местного значения в ширине красных линий 15,00 м, протяженностью 0,38 км (уточняется на последующих стадиях проектирования), с организацией проезда на Зенинское шоссе (участки № 121, 122);

– строительство проектируемого проезда от улицы Вертолётчиков до проектируемого проезда 8553 - улицы местного значения в ширине красных линий 19,00 м, протяженностью 0,26 км (уточняется на последующих стадиях проектирования), с устройством наземных парковок емкостью 22 машино-места (участок № 126);

– строительство проектируемого проезда от проектируемого проезда 6659а до границы города Москвы - улицы местного значения в ширине красных линий 20,00 м, протяженностью 0,10 км (уточняется на последующих стадиях проектирования), с организацией проезда на Зенинское шоссе (участок № 132);

– строительство проектируемого проезда 6657 - улицы местного значения в ширине красных линий 20,00 м, протяженностью 0,31 км (уточняется на последующих стадиях проектирования) (участок № 153);

– строительство проектируемого проезда от 2-й Вольской улицы до проектируемого проезда 6660 - улицы местного значения в ширине красных линий 20,00 м, протяженностью 0,20 км (уточняется на последующих стадиях проектирования) (участок № 154);

– строительство проектируемых проездов - улицы местного значения от улицы Вертолётчиков до проектируемого проезда 8553 в ширине красных линий 15,00 м, 19,00 м, 25,00 м, общей протяженностью 0,75 км (уточняется на последующих стадиях проектирования), с устройством наземных парковок общей емкостью 60 машино-мест (участок № 125);

– строительство проектируемых проездов - улиц местного значения от улиц Маресьева и Недорубова в ширине красных линий 15,00 м, 16,00 м, общей протяженностью 0,31 км (уточняется на последующих стадиях проектирования), с устройством наземных парковок общей емкостью 17 машино-мест (участок № 128);

– строительство проектируемых проездов - улиц местного значения от улицы Вертолётчиков в ширине красных линий 15,00 м, 19,00 м, общей протяженностью 0,64 км (уточняется на последующих стадиях проектирования), с устройством наземных парковок общей емкостью 28 машино-мест (участок № 129);

– строительство проектируемых проездов - улиц местного значения от улицы Вертолётчиков до проектируемого проезда 1282б в ширине красных линий 19,00 м, общей протяженностью 0,16 км (уточняется на последующих стадиях проектирования), с устройством наземных парковок общей емкостью 12 машино-мест (участки № 130, 131);

– строительство проектируемого проезда - улицы местного значения от улицы Маршала Ерёменко до проектируемого проезда 6659а в ширине красных линий 35,00 м, протяженностью 0,70 км (уточняется на последующих стадиях проектирования), с устройством наземных парковок емкостью 158 машино-мест

(участок № 134);

– строительство проектируемых проездов - улиц местного значения от проектируемого проезда (участок № 134) в ширине красных линий 18,00 м, 20,00 м, 22,00 м, 25,00 м, общей протяженностью 0,89 км (уточняется на последующих стадиях проектирования), с устройством наземных парковок общей емкостью 77 машино-мест (участки № 135, 136, 137, 138, 139, 140);

– строительство проектируемого проезда местного значения от проектируемого проезда 6659а до границы города Москвы с переменной шириной в красных линиях 11,00-35,00 м, протяженностью 0,40 км (уточняется на последующих стадиях проектирования), с устройством велодорожек (участки № 146, 147);

– строительство проектируемых проездов - улиц местного значения от проектируемого проезда (расположенных на участках № 146, 147) в ширине красных линий 25,00 м, общей протяженностью 0,47 км (уточняется на последующих стадиях проектирования), с устройством наземных парковок общей емкостью 56 машино-мест и велодорожек (участки № 148, 149, 150, 151);

– строительство проектируемого проезда - улицы местного значения от проектируемого проезда 1272в до границы города Москвы в ширине красных линий 10,00 м, протяженностью 0,06 км (уточняется на последующих стадиях проектирования) (участок № 164);

– строительство проектируемого проезда местного значения по параметрам улицы местного значения от улицы Лавриненко в ширине красных линий 6,00-15,00 м, протяженностью 0,11 км (уточняется на последующих стадиях проектирования), с устройством наземных парковок емкостью 6 машино-мест (участок № 142);

– строительство проектируемого проезда местного значения по параметрам улицы местного значения от проектируемого проезда 6660 с переменной шириной в красных линиях и в ширине красных линий 19,00 м, протяженностью 0,23 км (уточняется на последующих стадиях проектирования), с устройством наземных парковок емкостью 57 машино-мест (участок № 114);

– локальные мероприятия по реконструкции Покровской улицы – магистральной улицы районного значения в ширине красных линий 68,00 м со строительством перекрестка на пересечении с Рождественской улицей протяженностью 0,03 км (уточняется на последующих стадиях проектирования), уширением проезжей части протяженностью 0,05 км (уточняется на последующих стадиях проектирования), устройством велодорожек (участок № 163);

– локальные мероприятия по реконструкции проектируемого проезда 625 – улицы местного значения с переменной шириной в красных линиях 18,00 м, 25,00 м, включая строительство тротуара протяженностью 0,50 км (уточняется на последующих стадиях проектирования) (участок № 127);

– локальные мероприятия по устройству объектов транспортной инфраструктуры на улице Вертолётчиков – магистральной улице общегородского значения регулируемого движения в ширине красных линий 85,00 м с устройством велодорожек (участки № 158, 159);

– локальные мероприятия по устройству объектов транспортной инфраструктуры на улице Маресьева – магистральной улице общегородского значения регулируемого движения с переменной шириной в красных линиях и в ширине красных линий 45,00 м с устройством велодорожек (участки № 157, 161);

– локальные мероприятия по устройству объектов транспортной инфраструктуры на улице Недорубова – магистральной улице районного значения в ширине красных линий 25,00 м с устройством велодорожек (участок № 162);

– локальные мероприятия по устройству объектов транспортной инфраструктуры на Сочинской улице – магистральной улице общегородского значения регулируемого движения в ширине красных линий 45,00 м (участок № 160).

В целях обеспечения комфортных и безопасных условий проживания проектом планировки территории предусматривается формирование дворовых территорий на участках жилой застройки в соответствии с концепцией «Мой комфортный двор». Размещение наземных парковок на участках жилой застройки не допускается, за исключением мест для временной остановки машин (для посадки/высадки, такси, экстренных служб, службы доставки, маломобильных групп населения).

Места хранения и паркирования автотранспорта следует оборудовать зарядными станциями для электромобилей в соответствии с действующими нормативами. Тип зарядных станций, их количество и места размещения определяются на последующих стадиях проектирования.

Назначение и места размещения наземных парковок, а также необходимость обустройства остановок наземного городского пассажирского транспорта в границах красных линий улично-дорожной сети с окончательным их местоположением и параметрами, в том числе необходимость обустройства заездных карманов, определяются проектом организации дорожного движения (далее – ПОДД) на последующих стадиях проектирования.

Реализация мероприятий по развитию транспортного обслуживания территории осуществляется застройщиком в установленном порядке в соответствии с ПОДД.

Предложения по обслуживанию проектируемой территории наземным городским пассажирским транспортом с учетом корректировки существующих маршрутов и организации новых с указанием частоты движения и расчета выпуска подвижного состава на маршруты разрабатываются при реализации проекта планировки территории (при необходимости).

Проектом планировки территории предусматриваются мероприятия по развитию инженерного обеспечения территории (№ зоны планируемого размещения объекта капитального строительства на чертеже «Планировочная организация территории»), в том числе:

1) дождевая канализация:

- прокладка водосточного коллектора Д=1000 мм общей протяженностью 0,2 км (уточняется на последующих стадиях проектирования);

- прокладка водосточного коллектора Д=1400 мм общей протяженностью 0,3 км (уточняется на последующих стадиях проектирования);

- прокладка водопропускного коллектора Д=2000 мм общей протяженностью 1,1 км для ликвидации открытого водопропускного сооружения (уточняется на последующих стадиях проектирования);

- реконструкция перепускной трубы Д=2500 мм общей протяженностью 0,1 км для русла ручья (уточняется на последующих стадиях проектирования);

- перекладка водосточного коллектора Д=2000 мм общей протяженностью 0,2 км (уточняется на последующих стадиях проектирования);

- прокладка перепускной трубы Д=1500 мм в озеро Черное общей протяженностью 0,05 км (уточняется на последующих стадиях проектирования).

2) газоснабжение:

- прокладка газопровода высокого давления Д=500 мм протяженностью 0,3 км (уточняется на последующих стадиях проектирования);

- перекладка газопроводов высокого давления Д=400 мм, Д=500 мм общей протяженностью 3,3 км (уточняется на последующих стадиях проектирования).

3) электроснабжение:

- переустройство воздушных линий электропередачи ВЛ-500 кВ «Ногинск-Чагино» в подземные кабельные линии напряжением 500 кВ протяженностью 2,9 км (уточняется на последующих стадиях проектирования);

- переустройство воздушных линий электропередачи ВЛ-220 кВ «Ногинск-Руднево» в подземные кабельные линии напряжением 220 кВ протяженностью 3,2 км (уточняется на последующих стадиях проектирования);

- переустройство воздушных линий электропередачи ВЛ-220 кВ «ЦАГИ-Руднево» в подземные кабельные линии напряжением 220 кВ протяженностью 3,2 км (уточняется на последующих стадиях проектирования);

- строительство одного двухцепного ЗПП напряжением 500 кВ (зона № 79.1);

- строительство одного двухцепного ЗПП напряжением 220 кВ (зона № 80.1);

- строительство четырех РТП с ТП (зоны № 68.1, 70.1, 71.1, 73.1);

- строительство трех РТП (зоны № 52.1, 69.1, 72.1);

- строительство 6 встроенных РТП (зоны № 39.1, 42.1, 53.1, 54.1, 56.1,

67.1);

- строительство 37 встроенных ТП (зоны № 36.1, 39.1, 42.1, 44.1, 47.1, 51.1, 52.1, 53.1, 54.1, 55.1, 56.1, 57.1, 58.1, 62.1, 64.1, 66.1, 67.1, 78.1).

Проектом планировки территории предусматривается выделение участков под размещение 25 ТП (участки на чертеже «Планировочная организация территории» № 74, 81, 82, 83, 84, 85, 86, 87, 88, 89, 90, 91, 92, 93, 94, 95, 96, 99).

Мероприятия по инженерному обеспечению территории (в том числе по перекладке, переустройству и реконструкции существующих сетей с сохранением обеспечения потребителей) и параметры инженерных коммуникаций уточняются и определяются на последующих стадиях проектирования в соответствии с техническими условиями эксплуатирующих организаций на присоединение планируемых объектов капитального строительства к сетям инженерно-технического обеспечения, электрическим сетям, сетям связи.

На следующей стадии проектирования необходимо предусмотреть мероприятия, направленные на сохранность и эксплуатационную надежность существующих инженерных коммуникаций или вынос объектов инженерной инфраструктуры, попадающих в зону проведения работ.

В целях реализации планировочных решений потребуется осуществить мероприятия по освобождению территории в установленном законом порядке.

В целях реализации мероприятий проекта планировки территории потребуется осуществить мероприятия по охране окружающей среды (№ участка территории на чертеже «Планировочная организация территории»), в том числе:

– разработка проектов санитарно-защитных зон (далее – СЗЗ) для планируемых к размещению нежилых объектов капитального строительства (участки № 39, 42, 44, 45, 48, 50, 51, 52, 53, 54, 55, 56, 57, 58, 59, 75, 76, 77, 78);

– разработка проектов по сокращению СЗЗ от существующих объектов: электроподстанции, расположенной по адресу: г. Москва, проектируемый проезд 625, земельный участок 1/1, 1/2; мусоросжигательного завода, расположенного по адресу: г. Москва, Пехорская улица, владение 1а; очистных сооружений, расположенных по адресу: г. Москва, 2-я Вольская улица, дом 30, 2-я Вольская улица, дом 34; предприятия по переработке металлолома, расположенного по адресу: г. Москва, 2-я Вольская улица, владение 34, корпус 2; завода по производству гипохлорита натрия, расположенного по адресу: г.Москва, 2-я Вольская улица, владение 38; электродепо, расположенного по адресу: г. Москва, Пехорская улица, 7А, строение 2; автотехцентра, расположенного по адресу: Московская область, городской округ Люберцы, Некрасовский проезд, 7А.

Проектом планировки территории предусматриваются мероприятия по благоустройству и озеленению территории (№ участка территории на чертеже «Планировочная организация территории»):

– благоустройство и озеленение участков природных и озелененных

территорий общей площадью 35,61 га (участки № 165, 166, 167, 168, 169, 170, 171, 172, 173, 174, 175, 176, 177, 178, 179, 180, 181, 182, 183, 184, 185);

– благоустройство и озеленение внутриквартальных территорий, в том числе пешеходных зон, внутриквартальных проездов общей площадью 2,88 га (участки № 97, 98, 99, 100, 101, 102, 103, 104, 105, 106, 107, 108, 109, 110, 111, 112, 113).

1.2. Таблица «Участки территории и зоны планируемого размещения объектов капитального строительства»

к чертежу «Планировочная организация территории»

Участки территории		Зоны планируемого размещения объектов капитального строительства		Наименование объекта	Характеристики размещаемых объектов капитального строительства			Примечание, емкость/ мощность
№ участка на чертеже	Площадь участка, га	№ зоны на чертеже	Площадь зоны, га		Суммарная поэтажная площадь, тыс.кв.м	Использование подземного пространства	Наземные парковки, машино-места	
1	2	3	4	5	6	7	8	9
1[1]	0,64	1.1	0,64	Многоквартирный дом со встроенно–пристроенными нежилыми помещениями, гаражом, в том числе:	**34,95**	Технические помещения, гараж	–	Емкость гаража – 177 машино-мест. Установка электросирены оповещения на кровле многоквартирного дома
				– жилая часть	29,69			
				– нежилая часть, в том числе:	5,26			
				объекты общественного питания	*не менее 0,29*			
2[1]	0,82	2.1	0,82	Многоквартирный дом со встроенно–пристроенными нежилыми помещениями, гаражом, в том числе:	**43,81**	Технические помещения, гараж		Емкость гаража – 229 машино-мест.
				– жилая часть	36,75			

1	2	3	4	5	6	7	8	9
				– нежилая часть, в том числе:	7,06			Установка электросирены оповещения на кровле многоквартирного дома
				объект для размещения городских служб	*не менее 0,22*			
				культурно-просветительные и досуговые объекты	*не менее 0,36*			
				обеспечение занятий спортом в помещениях	*не менее 0,77*			
3[1]	1,18	3.1	1,18	Многоквартирный дом со встроенно–пристроенными нежилыми помещениями, гаражом, в том числе:	**53,51**	Технические помещения, гараж	–	Емкость гаража – 272 машино-места
				– жилая часть	43,47			
				– нежилая часть, в том числе:	10,04			
				объекты торговли	*не менее 0,66*			
				объекты бытового обслуживания	*не менее 0,24*			
4	3,18	4.1	2,88	Многоквартирный дом с ТП	**92,4**	Технические помещения	–	–

1	2	3	4	5	6	7	8	9
5	0,70	5.1	0,70	Многоквартирный дом со встроенно–пристроенными нежилыми помещениями, гаражом, в том числе:	**31,82**	Технические помещения, гараж	–	Емкость гаража – 139 машино-мест. Установка электросирены оповещения на кровле многоквартирного дома
				– жилая часть	27,16			
				– нежилая часть, в том числе:	4,66			
				объекты торговли	*не менее 0,92*			
				объекты бытового обслуживания	*не менее 0,34*			
				обеспечение занятий спортом в помещениях	*не менее 1,10*			
6	0,73	6.1	0,73	Многоквартирный дом со встроенно–пристроенными нежилыми помещениями, гаражом, в том числе:	**39,24**	Технические помещения, гараж	–	Емкость гаража – 170 машино-мест
				– жилая часть	34,13			
				– нежилая часть, в том числе:	5,11			
				объекты общественного питания	*не менее 0,40*			
				объект для размещения городских служб	*не менее 0,30*			

1	2	3	4	5	6	7	8	9
				культурно-просветительные и досуговые объекты	*не менее 0,50*			
7	0,82	7.1	0,82	Многоквартирный дом со встроенно–пристроенными нежилыми помещениями, гаражом, ТП, в том числе:	**44,80**	Технические помещения, гараж	–	Емкость гаража – 225 машино-мест
				– жилая часть	36,84			
				– нежилая часть, в том числе:	7,96			
				объекты торговли	*не менее 0,65*			
				объекты общественного питания	*не менее 0,28*			
8	0,79	8.1	0,79	Многоквартирный дом со встроенно–пристроенными нежилыми помещениями, гаражом, в том числе:	**43,44**	Технические помещения, гараж	–	Емкость гаража – 222 машино-места. Установка электросирены оповещения на кровле многоквартирного дома
				– жилая часть	35,56			
				– нежилая часть, в том числе:	7,88			
				объект бытового обслуживания населения	*не менее 0,24*			

1	2	3	4	5	6	7	8	9
				обеспечение занятий спортом в помещениях	*не менее 0,77*			
9	0,84	9.1	0,74	Многоквартирный дом со встроенно–пристроенными нежилыми помещениями, гаражом, в том числе:	**44,61**	Технические помещения, гараж	–	Емкость гаража – 223 машино-места
				– жилая часть	36,60			
				– нежилая часть, в том числе:	8,01			
				объект для размещения городских служб	*не менее 0,22*			
10	0,55	10.1	0,55	Многоквартирный дом со встроенно–пристроенными нежилыми помещениями, гаражом, в том числе:	**30,30**	Технические помещения, гараж	–	Емкость гаража – 140 машино-мест
				– жилая часть	23,82			
				– нежилая часть, в том числе:	6,48			
				объекты общественного питания	*не менее 0,20*			
				объект для размещения городских служб	*не менее 0,16*			

1	2	3	4	5	6	7	8	9
11	0,75	11.1	0,75	Многоквартирный дом со встроенно–пристроенными нежилыми помещениями, гаражом, в том числе:	**42,82**	Технические помещения, гараж	–	Емкость гаража – 194 машино-места
				– жилая часть	33,90			
				– нежилая часть, в том числе:	8,92			
				объекты торговли	*не менее 0,49*			
				объекты бытового обслуживания	*не менее 0,18*			
12	0,55	12.1	0,55	Многоквартирный дом со встроенно–пристроенными нежилыми помещениями, гаражом, в том числе:	**31,60**	Технические помещения, гараж	–	Емкость гаража – 144 машино-места
				– жилая часть	24,51			
				– нежилая часть, в том числе:	7,10			
				культурно-просветительные и досуговые объекты	*не менее 0,63*			
				обеспечение занятий спортом в помещениях	*не менее 0,58*			

1	2	3	4	5	6	7	8	9
13	0,86	13.1	0,86	Многоквартирный дом со встроенно–пристроенными нежилыми помещениями, гаражом, ТП, в том числе:	**42,27**	Технические помещения, гараж	–	Емкость гаража – 216 машино-мест
				– жилая часть	36,10			
				– нежилая часть	6,17			
14	1,49	14.1	1,32	Многоквартирный дом со встроенно–пристроенными нежилыми помещениями, гаражом, в том числе:	**73,44**	Технические помещения, гараж	–	Емкость гаража – 367 машино-мест
				– жилая часть	59,13			
				– нежилая часть, в том числе:	14,31			
				объекты торговли	*не менее 0,57*			
				объекты общественного питания	*не менее 0,54*			

1	2	3	4	5	6	7	8	9
15	0,93	15.1	0,81	Многоквартирный дом со встроенно–пристроенными нежилыми помещениями, гаражом, в том числе:	**44,02**	Технические помещения, гараж	–	Емкость гаража – 230 машино-мест
				– жилая часть	36,81			
				– нежилая часть, в том числе:	7,21			
				объекты торговли	*не менее 0,68*			
				объекты бытового обслуживания	*не менее 0,46*			
				объект для размещения городских служб	*не менее 0,42*			
16	1,89	16.1	1,77	Многоквартирный дом со встроенно–пристроенными нежилыми помещениями, гаражом, в том числе:	**90,97**	Технические помещения, гараж	–	Емкость гаража – 443 машино-места. Установка электросирены оповещения на кровле многоквартирного дома
				– жилая часть	75,24			
				– нежилая часть, в том числе:	15,73			
				культурно-просветительные и досуговые объекты	*не менее 0,69*			
				обеспечение занятий спортом в помещениях	*не менее 1,20*			

1	2	3	4	5	6	7	8	9
17	0,93	17.1	0,85	Многоквартирный дом со встроенно–пристроенными нежилыми помещениями, гаражом, в том числе:	**46,29**	Технические помещения, гараж	–	Емкость гаража – 246 машино-мест
				– жилая часть	37,46			
				– нежилая часть, в том числе:	8,83			
				объекты торговли	*не менее 0,39*			
				объекты общественного питания	*не менее 0,26*			
18	0,77	18.1	0,56	Многоквартирный дом со встроенно–пристроенными нежилыми помещениями, гаражом, в том числе:	**34,42**	Технические помещения, гараж	–	Емкость гаража – 178 машино-мест
				– жилая часть	28,50			
				– нежилая часть, в том числе:	5,92			
				объекты бытового обслуживания	*не менее 0,22*			
				обеспечение занятий спортом в помещениях	*не менее 0,46*			

1	2	3	4	5	6	7	8	9
19	1,21	19.1	1,21	Многоквартирный дом со встроенно–пристроенными нежилыми помещениями, гаражом, в том числе:	**55,82**	Подвальные помещения, гараж	–	Емкость гаража – 281 машино-место. Приспособление подземной части под защитное сооружение гражданской обороны – «укрытие» на 3500 мест
				– жилая часть	45,82			
				– нежилая часть, в том числе:	10,00			
				объекты торговли	*не менее 0,35*			
				объекты общественного питания	*не менее 0,31*			
20	1,05	20.1	0,84	Многоквартирный дом со встроенно–пристроенными нежилыми помещениями, гаражом, в том числе:	**48,01**	Технические помещения, гараж	–	Емкость гаража – 248 машино-мест
				– жилая часть	40,33			
				– нежилая часть, в том числе:	7,68			
				объекты бытового обслуживания	*не менее 0,25*			

1	2	3	4	5	6	7	8	9
				культурно-просветительные и досуговые объекты	*не менее 0,35*			
21	1,22	21.1	1,22	Многоквартирный дом со встроенно–пристроенными нежилыми помещениями, гаражом, в том числе:	**54,11**	Технические помещения, гараж	–	Емкость гаража – 268 машино-мест
				– жилая часть	44,62			
				– нежилая часть, в том числе:	9,49			
				объекты торговли	*не менее 0,35*			
				объекты бытового обслуживания	*не менее 0,26*			
				обеспечение занятий спортом в помещениях	*не менее 0,83*			
22	1,04	22.1	0,87	Многоквартирный дом со встроенно–пристроенными нежилыми помещениями, гаражом, в том числе:	**45,92**	Технические помещения, гараж	–	Емкость гаража – 235 машино-мест. Установка электросирены оповещения на кровле многоквартирного дома
				– жилая часть	38,96			
				– нежилая часть, в том числе:	6,96			
				объекты торговли	*не менее 0,35*			

1	2	3	4	5	6	7	8	9
				объект для размещения городских служб	*не менее 0,27*			
				обеспечение занятий спортом в помещениях	*не менее 0,80*			
23	0,61	23.1	0,61	Многоквартирный дом со встроенно–пристроенными нежилыми помещениями, гаражом, в том числе:	**29,40**	Технические помещения, гараж	–	Емкость гаража – 152 машино-места
				– жилая часть	24,95			
				– нежилая часть, в том числе:	4,45			
				объекты торговли	*не менее 0,35*			
				объект для размещения городских служб	*не менее 0,20*			
24	1,01	24.1	0,87	Многоквартирный дом со встроенно–пристроенными нежилыми помещениями, гаражом, в том числе:	**45,61**	Технические помещения, гараж	–	Емкость гаража – 233 машино-места
				– жилая часть	37,80			
				– нежилая часть, в том числе:	7,81			
				объекты общественного питания	*не менее 0,31*			

1	2	3	4	5	6	7	8	9
				культурно-просветительные и досуговые объекты	*не менее 0,42*			
25	0,99	25.1	0,99	Многоквартирный дом со встроенно–пристроенными нежилыми помещениями, гаражом, в том числе:	**42,40**	Технические помещения, гараж	–	Емкость гаража – 220 машино-мест
				– жилая часть	35,47			
				– нежилая часть, в том числе:	6,93			
				объекты торговли	*не менее 0,22*			
				культурно-просветительные и досуговые объекты	*не менее 0,34*			
				объект для размещения городских служб	*не менее 0,20*			
				обеспечение занятий спортом в помещениях	*не менее 0,51*			
26	2,52	26.1	2,52	Здание образовательной организации (общее образование)	**30,00**	Технические помещения	–	1500 мест

1	2	3	4	5	6	7	8	9
27	2,39	27.1	2,39	Здание образовательной организации (общее образование, дошкольное образование)	**26,22**	Технические помещения	–	1250 мест (общее образование - 900 мест, дошкольное образование - 350 мест)
28	1,85	28.1	1,85	Здание образовательной организации (общее образование, дошкольное образование)	**19,67**	Технические помещения	–	900 мест (общее образование - 550 мест, дошкольное образование - 350 мест)
29	2,13	29.1	2,13	Здание образовательной организации (общее образование, дошкольное образование)	**19,56**	Технические помещения	–	950 мест (общее образование - 600 мест, дошкольное образование - 350 мест)
30	1,43	30.1	1,43	Здание образовательной организации (дошкольное образование)	**6,22**	Технические помещения	–	350 мест
31	3,97	31.1	3,97	Здание образовательной организации (общее образование, дошкольное образование)	**50,00** (общее образование)	Технические помещения	–	2850 мест (общее образование - 2500 мест, дошкольное образование – 350 мест)
32	0,68	32.1	0,68		**6,22** (дошкольное образование)			

1	2	3	4	5	6	7	8	9
33	1,61	33.1	1,61	Здание образовательной организации (общее образование)	**22,22**	Технические помещения	–	1000 мест
34[1]	1,61	34.1	1,61	Здание образовательной организации (общее образование, дошкольное образование)	**16,00**	Технические помещения	–	700 мест (общее образование - 450 мест, дошкольное образование - 250 мест)
35	1,17	35.1	1,17	Здание образовательной организации (общее образование)	**22,22**	Технические помещения	–	1000 мест
36	0,92	36.1	0,92	Детско-взрослая поликлиника	**24,12**	Технические, подвальные помещения	Определяются на последующих стадиях проектирования в соответствии с действующими нормативами	750 посещений в смену
37	1,63	37.1	1,41	Физкультурно-оздоровительный комплекс	**9,98**	Технические помещения	Определяются на последующих стадиях проектирования в соответствии с действующими нормативами	–

1	2	3	4	5	6	7	8	9
38	1,08	38.1	0,77	ОВД	**3,68**	Технические помещения	Определяются на последующих стадиях проектирования в соответствии с действующими нормативами	–
39	1,65	39.1	1,65	Офисно-научный объект с гаражом	**54,41**	Технические помещения	Определяются на последующих стадиях проектирования в соответствии с действующими нормативами	Емкость гаража определяется на последующих стадиях проектирования в соответствии с действующими нормативами.
40	0,18	40.1	0,18	Музыкальная школа	**5,41**	Технические помещения	Определяются на последующих стадиях проектирования в соответствии с действующими нормативами	–

1	2	3	4	5	6	7	8	9
41	0,24	41.1	0,24	Культурный центр	**7,32**	Технические помещения	Определяются на последующих стадиях проектирования в соответствии с действующими нормативами	–
42	4,27	42.1	4,10	Торгово-офисный комплекс с подземным гаражом	**284,28**	Технические помещения, гараж	Определяются на последующих стадиях проектирования в соответствии с действующими нормативами	Емкость подземного гаража определяется на последующих стадиях проектирования в соответствии с действующими нормативами. Приспособление подземного гаража под защитное сооружение гражданской обороны «укрытие» на 11350 мест
43	1,02	43.1	1,02	Здание организации среднего профессионального образования	**16,27**	Технические помещения	Определяются на последующих стадиях проектирования в соответствии с действующими нормативами	Установка электросирены оповещения на кровле здания

1	2	3	4	5	6	7	8	9
44	1,20	44.1	1,14	Торгово-офисный центр с гаражом	**21,59**	Технические помещения	Определяются на последующих стадиях проектирования в соответствии с действующими нормативами	Емкость гаража определяется на последующих стадиях проектирования в соответствии с действующими нормативами. Установка электросирены оповещения на кровле здания
45	0,73	45.1	0,73	Пожарное депо с ТП	**3,78**	Технические помещения	Определяются на последующих стадиях проектирования в соответствии с действующими нормативами	6 постов
46	0,65	46.1	0,60	ОВД	**7,57**	Технические помещения	Определяются на последующих стадиях проектирования в соответствии с действующими нормативами	–

1	2	3	4	5	6	7	8	9
47	2,00	47.1	2,00	Физкультурно-оздоровительный комплекс	**12,69**	Технические помещения	Определяются на последующих стадиях проектирования в соответствии с действующими нормативами	–
48	1,02	48.1	1,02	Объект придорожного сервиса	**0,29**	В соответствии с технологическими требованиями	Определяются на последующих стадиях проектирования в соответствии с действующими нормативами	–
49	1,30	49.1	0,92	Храм с домом причта с ТП	**4,17**	Технические помещения	Определяются на последующих стадиях проектирования в соответствии с действующими нормативами	500 прихожан

1	2	3	4	5	6	7	8	9
50	0,34	50.1	0,04	Объект торговли общественного питания	**0,36**	Технические помещения	Определяются на последующих стадиях проектирования в соответствии с действующими нормативами	Реконструкция объекта. Общая площадь существующего здания – 1,028 тыс.кв.м
51	6,94	51.1	6,94	Торговый центр с подземным гаражом	**50,00**	Технические помещения, гараж	Определяются на последующих стадиях проектирования в соответствии с действующими нормативами	Емкость подземного гаража определяется на последующих стадиях проектирования в соответствии с действующими нормативами. Приспособление подземного гаража под защитное сооружение гражданской обороны «укрытие» на 5100 мест. Установка электросирены оповещения на кровле здания

1	2	3	4	5	6	7	8	9
52	7,91	52.1	6,64	Комплекс офисно-научных и производственных объектов с РТП	**147,40**	Технические помещения, в соответствии с технологическими требованиями	Определяются на последующих стадиях проектирования в соответствии с действующими нормативами	–
53	7,28	53.1	5,90	Общественно-торговый и производственный комплекс с гаражом	**98,21**	Технические помещения, в соответствии с технологическими требованиями	Определяются на последующих стадиях проектирования в соответствии с действующими нормативами	Емкость гаража определяется на последующих стадиях проектирования в соответствии с действующими нормативами. Установка электросирены оповещения на кровле здания
54	5,30	54.1	5,01	Производственный объект	**39,75**	В соответствии с технологическими требованиями	Определяются на последующих стадиях проектирования в соответствии с действующими нормативами	–

1	2	3	4	5	6	7	8	9
55	5,03	55.1	4,67	Производственный объект	**36,30**	В соответствии с технологическими требованиями	Определяются на последующих стадиях проектирования в соответствии с действующими нормативами	–
56	5,01	56.1	4,83	Производственный объект	**47,00**	В соответствии с технологическими требованиями	Определяются на последующих стадиях проектирования в соответствии с действующими нормативами	–
57	5,46	57.1	5,46	Производственный объект	**77,21**	В соответствии с технологическими требованиями	Определяются на последующих стадиях проектирования в соответствии с действующими нормативами	–
58	4,97	58.1	4,97	Производственный объект	**54,93**	В соответствии с технологическими требованиями	Определяются на последующих стадиях проектирования в соответствии с действующими нормативами	–

1	2	3	4	5	6	7	8	9
59	0,67	59.1	0,63	Производственный объект с ТП	**5,72**	В соответствии с технологическими требованиями	Определяются на последующих стадиях проектирования в соответствии с действующими нормативами	–
60	0,80	60.1	0,80	Здание конечной станции наземного городского пассажирского транспорта с устройством ОРП	**0,38**	Технические помещения	Определяются на последующих стадиях проектирования в соответствии с действующими нормативами	–
61	0,58	61.1	0,58	Многоуровневый гараж	**6,87**	Технические помещения	Определяются на последующих стадиях проектирования в соответствии с действующими нормативами	275 машино-мест

1	2	3	4	5	6	7	8	9
62	1,28	62.1	1,20	Многоуровневый гараж с общественными помещениями	**66,65**	Технические помещения	Определяются на последующих стадиях проектирования в соответствии с действующими нормативами	1478 машино-мест
63	2,54	63.1	2,31	Многоуровневый гараж с общественными помещениями	**109,22**	Технические помещения	Определяются на последующих стадиях проектирования в соответствии с действующими нормативами	1300 машино-мест
64	2,24	64.1	2,13	Многоуровневый гараж с общественными помещениями	**106,53**	Технические помещения	Определяются на последующих стадиях проектирования в соответствии с действующими нормативами	2132 машино-места
65	2,32	65.1	2,32	Многоуровневый гараж с общественными помещениями	**95,12**	Технические помещения	Определяются на последующих стадиях проектирования в соответствии с действующими нормативами	1300 машино-мест

1	2	3	4	5	6	7	8	9
66	0,77	66.1	0,77	Многоуровневый гараж с общественными помещениями	**45,71**	Технические помещения	Определяются на последующих стадиях проектирования в соответствии с действующими нормативами	1109 машино-мест
67	2,80	67.1	2,80	Многоуровневый гараж с общественными помещениями	**150,40**	Технические помещения	Определяются на последующих стадиях проектирования в соответствии с действующими нормативами	3078 машино-мест
68	0,02	68.1	0,02	РТП с ТП	**0,12**	В соответствии с технологическими требованиями	–	–
69	0,01	69.1	0,01	РТП	**0,08**	В соответствии с технологическими требованиями	–	–
70	0,02	70.1	0,02	РТП с ТП	**0,12**	В соответствии с технологическими требованиями	–	–
71	0,02	71.1	0,02	РТП с ТП	**0,12**	В соответствии с технологическими требованиями	–	–

1	2	3	4	5	6	7	8	9
72	0,27	72.1	0,02	РТП	**0,07**	В соответствии с технологическими требованиями	–	–
73	0,02	73.1	0,02	РТП с ТП	**0,12**	В соответствии с технологическими требованиями	–	–
74	0,06	–	–	–	–	–	–	–
75	0,01	75.1	0,01	КНС	**0,02**	В соответствии с технологическими требованиями	–	–
76	0,04	76.1	0,04	КНС	**0,02**	В соответствии с технологическими требованиями	–	–
77	0,25	77.1	0,25	КНС	**1,24**	В соответствии с технологическими требованиями	–	–
78	0,55	78.1	0,39	ЛОС	**4,47**	В соответствии с технологическими требованиями	–	–
79	0,23	79.1	0,23	ЗПП	**0,21**	В соответствии с технологическими требованиями	–	Напряжение 500 кВ
80	0,24	80.1	0,21	ЗПП	**0,21**	В соответствии с технологическими требованиями	–	Напряжение 220 кВ

1	2	3	4	5	6	7	8	9
81	0,02	–	–	–	–	–	–	–
82	0,03	–	–	–	–	–	–	–
83	0,01	–	–	–	–	–	–	–
84	0,01	–	–	–	–	–	–	–
85	0,01	–	–	–	–	–	–	–
86	0,01	–	–	–	–	–	–	–
87	0,01	–	–	–	–	–	–	–
88	0,01	–	–	–	–	–	–	–
89	0,02	–	–	–	–	–	–	–
90	0,01	–	–	–	–	–	–	–
91	0,02	–	–	–	–	–	–	–
92	0,01	–	–	–	–	–	–	–

1	2	3	4	5	6	7	8	9
93	0,01	–	–	–	–	–	–	–
94	0,01	–	–	–	–	–	–	–
95	0,01	–	–	–	–	–	–	–
96	0,01	–	–	–	–	–	–	–
97	0,11	–	–	–	–	–	–	–
98	0,10	–	–	–	–	–	–	–
99	0,29	–	–	–	–	–	–	–
100	0,27	–	–	–	–	–	–	–
101	0,15	–	–	–	–	–	–	–
102	0,57	–	–	–	–	–	–	–
103	0,23	–	–	–	–	–	–	–
104	0,04	–	–	–	–	–	–	–
105	0,12	–	–	–	–	–	–	–
106	0,16	–	–	–	–	–	–	–

1	2	3	4	5	6	7	8	9
107	0,02	–	–	–	–	–	–	–
108	0,07	–	–	–	–	–	–	–
109	0,57	–	–	–	–	–	–	–
110	0,05	–	–	–	–	–	–	–
111	0,06	–	–	–	–	–	–	–
112	0,04	–	–	–	–	–	–	–
113	0,03	–	–	–	–	–	–	–
114	0,38	–	–	–	–	–	57	–
115	0,44	–	–	–	–	–	60	–
116	2,82	–	–	–	–	–	25	–
117	11,41	–	–	–	–	–	–	–
		117.1	0,34	–	–	Объект дорожно-мостового строительства (мост)		
118	1,55	–	–	–	–	–	–	–
119	0,09	–	–	–	–	–	–	–
120	3,87	–	–	–	–	–	–	–
121	0,25	–	–	–	–	–	–	–
122	0,32	–	–	–	–	–	–	–
123	0,54	–	–	–	–	–	–	–
124	0,70	–	–	–	–	–	–	–
125	1,31	–	–	–	–	–	60	–
126	0,51	–	–	–	–	–	22	–

1	2	3	4	5	6	7	8	9
127	1,28	–	–	–	–	–	–	–
128	0,43	–	–	–	–	–	17	–
129	0,89	–	–	–	–	–	28	–
130	0,17	–	–	–	–	–	4	–
131	0,17	–	–	–	–	–	8	–
132	0,14	–	–	–	–	–	–	–
133	3,10	–	–	–	–	–	–	–
134	2,54	–	–	–	–	–	158	–
135	0,23	–	–	–	–	–	14	–
136	0,49	–	–	–	–	–	29	–
137	0,16	–	–	–	–	–	7	–
138	0,29	–	–	–	–	–	12	–
139	0,18	–	–	–	–	–	12	–
140	0,16	–	–	–	–	–	3	–
141	0,07	–	–	–	–	–	–	–
142	0,13	–	–	–	–	–	6	–
143	4,14	–	–	–	–	–	–	–
144	0,30	–	–	–	–	–	–	–
145	1,34	–	–	–	–	–	–	–
146	0,61	–	–	–	–	–	–	–

1	2	3	4	5	6	7	8	9
147	0,32	–	–	–	–	–	–	–
148	0,29	–	–	–	–	–	16	–
149	0,24	–	–	–	–	–	12	–
150	0,22	–	–	–	–	–	13	–
151	0,23	–	–	–	–	–	15	–
152	3,87	–	–	–	–	–	–	–
153	0,63	–	–	–	–	–	–	–
154	0,45	–	–	–	–	–	–	–
155	1,66	–	–	–	–	–	63	–
156	0,44	–	–	–	–	–	–	–
157	0,91	–	–	–	–	–	–	–
158	11,89	–	–	–	–	–	–	–
159	0,81	–	–	–	–	–	–	–
160	1,80	–	–	–	–	–	–	–
161	1,83	–	–	–	–	–	–	–
162	1,16	–	–	–	–	–	–	–
163	5,08	–	–	–	–	–	–	–

1	2	3	4	5	6	7	8	9
164	0,05	–	–	–	–	–	–	–
165	1,44	–	–	–	–	–	–	–
166	0,55	–	–	–	–	–	–	–
167	0,47	–	–	–	–	–	–	–
168	0,36	–	–	–	–	–	–	–
169	0,11	–	–	–	–	–	–	–
170	0,48	–	–	–	–	–	–	–
171	0,25	–	–	–	–	–	–	–
172	0,05	–	–	–	–	–	–	–
173	0,32	–	–	–	–	–	–	–
174	22,08	–	–	–	–	–	–	–
175	3,46	–	–	–	–	–	–	–
176	1,41	–	–	–	–	–	–	–
177	0,41	–	–	–	–	–	–	–
178	0,32	–	–	–	–	–	–	–
179	0,11	–	–	–	–	–	–	–
180	0,14	–	–	–	–	–	–	–
181	0,12	–	–	–	–	–	–	–
182	0,20	–	–	–	–	–	–	–

1	2	3	4	5	6	7	8	9
183	0,25	–	–	–	–	–	–	–
184	1,19	–	–	–	–	–	–	–
185	1,89	–	–	–	–	–	–	–

[1] Строительство объектов возможно исключительно после разработки проекта сокращения размера санитарно-защитной зоны от предприятия, с последующим согласованием в установленном порядке, при наличии санитарно-эпидемиологического заключения и решения об изменении санитарно-защитной зоны и при соблюдении санитарно-гигиенических нормативов на территории объектов нормирования.

1.3. Положения об очередности планируемого развития территории

№ п/п	Наименование мероприятия (номера участка территории, зоны планируемого размещения объектов капитального строительства на чертеже «Планировочная организация территории»)	Единицы измерения	Всего	Этапы реализации		
				1	2	3
1	2	3	4	5	6	7
1	**Строительство объектов капитального строительства:**	**тыс.кв.м**	**3004,43**	**1483,53**	**988,81**	**532,09**
1.1	**Объекты жилого назначения, в том числе:**	**тыс.кв.м**	**1185,98**	**531,52**	**479,42**	**175,04**
1.1.1[2]	Многоквартирный дом со встроенно-пристроенными нежилыми помещениями, гаражом и установкой электросирены региональной системы оповещения населения города Москвы о чрезвычайных ситуациях на кровле здания (зона № 1.1)	тыс.кв.м	34,95	34,95	-	-
1.1.2[2]	Многоквартирный дом со встроенно-пристроенными нежилыми помещениями, гаражом и установкой электросирены региональной системы оповещения населения города Москвы о чрезвычайных ситуациях на кровле здания (зона № 2.1)	тыс.кв.м	43,81	43,81	-	-
1.1.3[2]	Многоквартирный дом со встроенно-пристроенными нежилыми помещениями, гаражом (зона № 3.1)	тыс.кв.м	53,51	53,51	-	-
1.1.4	Многоквартирный дом с ТП (зона № 4.1)	тыс.кв.м	92,40	92,40	-	-
1.1.5	Многоквартирный дом со встроенно-пристроенными нежилыми помещениями, гаражом и установкой электросирены региональной системы оповещения населения города Москвы о чрезвычайных ситуациях на кровле здания (зона № 5.1)	тыс.кв.м	31,82	-	31,82	-

1	2	3	4	5	6	7
1.1.6	Многоквартирный дом со встроенно-пристроенными нежилыми помещениями, гаражом (зона № 6.1)	тыс.кв.м	39,24	-	39,24	-
1.1.7	Многоквартирный дом со встроенно-пристроенными нежилыми помещениями, гаражом, с ТП (зона № 7.1)	тыс.кв.м	44,80	-	44,80	-
1.1.8	Многоквартирный дом со встроенно-пристроенными нежилыми помещениями, гаражом и установкой электросирены региональной системы оповещения населения города Москвы о чрезвычайных ситуациях на кровле здания (зона № 8.1)	тыс.кв.м	43,44	-	43,44	-
1.1.9	Многоквартирный дом со встроенно-пристроенными нежилыми помещениями, гаражом (зона № 9.1)	тыс.кв.м	44,61	-	44,61	-
1.1.10	Многоквартирный дом со встроенно-пристроенными нежилыми помещениями, гаражом (зона № 10.1)	тыс.кв.м	30,30	30,30	-	-
1.1.11	Многоквартирный дом со встроенно-пристроенными нежилыми помещениями, гаражом (зона № 11.1)	тыс.кв.м	42,82	42,82	-	-
1.1.12	Многоквартирный дом со встроенно-пристроенными нежилыми помещениями, гаражом (зона № 12.1)	тыс.кв.м	31,60	31,60	-	-
1.1.13	Многоквартирный дом со встроенно-пристроенными нежилыми помещениями, гаражом, с ТП (зона № 13.1)	тыс.кв.м	42,27	42,27	-	-
1.1.14	Многоквартирный дом со встроенно-пристроенными нежилыми помещениями, гаражом (зона № 14.1)	тыс.кв.м	73,44	73,44	-	-
1.1.15	Многоквартирный дом со встроенно-пристроенными нежилыми помещениями, гаражом (зона № 15.1)	тыс.кв.м	44,02	44,02	-	-

1	2	3	4	5	6	7
1.1.16	Многоквартирный дом со встроенно-пристроенными нежилыми помещениями, гаражом и установкой электросирены региональной системы оповещения населения города Москвы о чрезвычайных ситуациях на кровле здания (зона № 16.1)	тыс.кв.м	90,97	-	90,97	-
1.1.17	Многоквартирный дом со встроенно-пристроенными нежилыми помещениями, гаражом (зона № 17.1)	тыс.кв.м	46,29	-	46,29	-
1.1.18	Многоквартирный дом со встроенно-пристроенными нежилыми помещениями, гаражом (зона № 18.1)	тыс.кв.м	34,42	-	34,42	-
1.1.19	Многоквартирный дом со встроенно-пристроенными нежилыми помещениями, гаражом и приспособлением подземной части под защитное сооружение гражданской обороны - «укрытие» на 3500 мест в период мобилизации и военное время суммарной поэтажной площадью 55,82 тыс.кв.м (зона № 19.1)	тыс.кв.м	55,82	-	55,82	-
1.1.20	Многоквартирный дом со встроенно-пристроенными нежилыми помещениями, гаражом (зона № 20.1)	тыс.кв.м	48,01	-	48,01	-
1.1.21	Многоквартирный дом со встроенно-пристроенными нежилыми помещениями, гаражом (зона № 21.1)	тыс.кв.м	54,11	-	-	54,11
1.1.22	Многоквартирный дом со встроенно-пристроенными нежилыми помещениями, гаражом и установкой электросирены региональной системы оповещения населения города Москвы о чрезвычайных ситуациях на кровле здания (зона № 22.1)	тыс.кв.м	45,92	-	-	45,92

1	2	3	4	5	6	7
1.1.23	Многоквартирный дом со встроенно-пристроенными нежилыми помещениями, гаражом (зона № 23.1)	тыс.кв.м	29,40	-	-	29,40
1.1.24	Многоквартирный дом со встроенно-пристроенными нежилыми помещениями, гаражом (зона № 24.1)	тыс.кв.м	45,61	-	-	45,61
1.1.25	Многоквартирный дом со встроенно-пристроенными нежилыми помещениями, гаражом (зона № 25.1)	тыс.кв.м	42,40	42,40	-	-
1.2	**Объекты нежилого назначения, в том числе:**	**тыс.кв.м**	**1818,45**	**952,01**	**509,39**	**357,05**
1.2.1	Здание образовательной организации (общее образование) на 1500 мест (зона № 26.1)	тыс.кв.м	30,00	30,00	-	-
1.2.2	Здание образовательной организации на 1250 мест (общее образование - 900 мест, дошкольное образование - 350 мест) (зона № 27.1)	тыс.кв.м	26,22	26,22	-	-
1.2.3	Здание образовательной организации на 900 мест (общее образование - 550 мест, дошкольное образование - 350 мест) (зона № 28.1)	тыс.кв.м	19,67	19,67	-	-
1.2.4	Здание образовательной организации на 950 мест (общее образование - 600 мест, дошкольное образование - 350 мест) (зона № 29.1)	тыс.кв.м	19,56	19,56	-	-
1.2.5	Здание образовательной организации (дошкольное образование) на 350 мест (зона № 30.1)	тыс.кв.м	6,22	6,22	-	-
1.2.6	Здание образовательной организации на 2850 мест, в том числе: общего образования - 2500 мест (зона 31.1), дошкольного образования - 350 мест (зона № 32.1)	тыс.кв.м	56,22	56,22	-	-

1	2	3	4	5	6	7
1.2.7	Здание образовательной организации (общее образование) на 1000 мест (зона № 33.1)	тыс.кв.м	22,22	-	22,22	-
1.2.8[2]	Здание образовательной организации на 700 мест (общее образование - 450 мест, дошкольное образование - 250 мест) (зона № 34.1)	тыс.кв.м	16,00	16,00	-	-
1.2.9	Здание образовательной организации (общее образование) на 1000 мест (зона № 35.1)	тыс.кв.м	22,22	-	22,22	-
1.2.10	Детско-взрослая поликлиника на 750 посещений в смену (зона № 36.1)	тыс.кв.м	24,12	24,12	-	-
1.2.11	Физкультурно-оздоровительный комплекс (зона № 37.1)	тыс.кв.м	9,98	-	9,98	-
1.2.12	ОВД (зона № 38.1)	тыс.кв.м	3,68	-	3,68	-
1.2.13	Офисно-научный объект с гаражом (зоны № 39.1)	тыс.кв.м	54,41	-	-	54,41
1.2.14	Музыкальная школа (зона № 40.1)	тыс.кв.м	5,41	-	5,41	-
1.2.15	Культурный центр (зона № 41.1)	тыс.кв.м	7,32	-	7,32	-
1.2.16	Торгово-офисный комплекс с подземным гаражом с приспособлением его под защитное сооружение гражданской обороны - «укрытие» на 11350 мест в период мобилизации и военное время (зона № 42.1)	тыс.кв.м	284,28	-	284,28	-
1.2.17	Здание организации среднего профессионального образования с установкой электросирены региональной системы оповещения населения города Москвы о чрезвычайных ситуациях на кровле здания (зона № 43.1)	тыс.кв.м	16,27	-	16,27	-

1	2	3	4	5	6	7
1.2.18	Торгово-офисный центр с гаражом с установкой электросирены региональной системы оповещения населения города Москвы о чрезвычайных ситуациях на кровле здания (зона № 44.1)	тыс.кв.м	21,59	21,59	-	-
1.2.19	Пожарное депо на 6 постов с ТП (зона № 45.1)	тыс.кв.м	3,78	-	3,78	-
1.2.20	ОВД (зона № 46.1)	тыс.кв.м	7,57	-	7,57	-
1.2.21	Физкультурно-оздоровительный комплекс (зона № 47.1)	тыс.кв.м	12,69	12,69	-	-
1.2.22	Объект придорожного сервиса (зона № 48.1)	тыс.кв.м	0,29	0,29	-	-
1.2.23	Храм с домом причта на 500 прихожан с ТП (зона № 49.1)	тыс.кв.м	4,17	-	4,17	-
1.2.24	Объект торговли, общественного питания (зона № 50.1)	тыс.кв.м	0,36	0,36	-	-
1.2.25	Торговый центр с подземным гаражом с приспособлением его под защитное сооружение гражданской обороны - «укрытие» на 5100 мест в период мобилизации и военное время и установкой электросирены региональной системы оповещения населения города Москвы о чрезвычайных ситуациях на кровле здания (зона № 51.1)	тыс.кв.м	50,00	-	50,00	-
1.2.26	Комплекс офисно-научных и производственных объектов с РТП (зона № 52.1)	тыс.кв.м	147,40	147,40	-	-
1.2.27	Общественно-торговый и производственный комплекс с гаражом с установкой электросирены региональной системы оповещения населения города Москвы о чрезвычайных ситуациях на кровле здания, производственный объект (зона № 53.1)	тыс.кв.м	98,21	98,21	-	-

1	2	3	4	5	6	7
1.2.28	Производственный объект (зона № 54.1)	тыс.кв.м	39,75	39,75	-	-
1.2.29	Производственный объект (зона № 55.1)	тыс.кв.м	36,30	36,30	-	-
1.2.30	Производственный объект (зона № 56.1)	тыс.кв.м	47,00	47,00	-	-
1.2.31	Производственный объект (зона № 57.1)	тыс.кв.м	77,21	77,21	-	-
1.2.32	Производственный объект (зона № 58.1)	тыс.кв.м	54,93	54,93	-	-
1.2.33	Производственный объект с ТП (зона № 59.1)	тыс.кв.м	5,72	-	5,72	-
1.2.34	Здание конечной станции наземного городского пассажирского транспорта с устройством ОРП (зона № 60.1)	тыс.кв.м	0,38	0,38	-	-
1.2.35	Многоуровневый гараж на 275 машино-мест (зона № 61.1)	тыс.кв.м	6,87	6,87	-	-
1.2.36	Многоуровневый гараж на 1478 машино-мест с общественными помещениями (зона № 62.1)	тыс.кв.м	66,65	-	66,65	-
1.2.37	Многоуровневый гараж на 1300 машино-мест с общественными помещениями (зона № 63.1)	тыс.кв.м	109,22	109,22	-	-
1.2.38	Многоуровневый гараж на 2132 машино-места с общественными помещениями (зона № 64.1)	тыс.кв.м	106,53	-	-	106,53
1.2.39	Многоуровневый гараж на 1300 машино-мест с общественными помещениями (зона № 65.1)	тыс.кв.м	95,12	95,12	-	-
1.2.40	Многоуровневый гараж на 1109 машино-мест с общественными помещениями (зона № 66.1)	тыс.кв.м	45,71	-	-	45,71
1.2.41	Многоуровневый гараж на 3078 машино-мест с общественными помещениями (зона № 67.1)	тыс.кв.м	150,40	-	-	150,40

1	2	3	4	5	6	7
1.2.42	РТП с ТП (зоны № 68.1, 71.1, 73.1)	тыс.кв.м	0,36	0,36	-	-
1.2.43	РТП с ТП (зона № 70.1)	тыс.кв.м	0,12	-	0,12	-
1.2.44	РТП (зоны № 69.1, 72.1)	тыс.кв.м	0,15	0,15	-	-
1.2.45	КНС (зоны № 75.1, 76.1, 77.1)	тыс.кв.м	1,28	1,28	-	-
1.2.46	ЛОС (зона № 78.1)	тыс.кв.м	4,47	4,47	-	-
1.2.47	ЗПП напряжением 500 кВ (зона № 79.1), ЗПП напряжением 220 кВ (зона № 80.1)	тыс.кв.м	0,42	0,42	-	-
2	**Развитие транспортного обеспечения территории:**					
2.1	**Магистральные улицы районного значения, в том числе:**	км	**5,41** (уточняется на последующих стадиях проектирования)	**3,99** (уточняется на последующих стадиях проектирования)	**1,42** (уточняется на последующих стадиях проектирования)	-
2.1.1	Реконструкция участка проектируемого проезда 6656а - магистральной улицы общегородского значения регулируемого движения по параметрам магистральной улицы районного значения (участок № 117)	км	**0,28** (уточняется на последующих стадиях проектирования)	**0,28** (уточняется на последующих стадиях проектирования)	**-**	**-**
2.1.2	Строительство участка проектируемого проезда 6656а - магистральной улицы общегородского значения регулируемого движения по параметрам магистральной улицы районного значения (участок № 117)	км	**0,43** (уточняется на последующих стадиях проектирования)	**0,43** (уточняется на последующих стадиях проектирования)	**-**	**-**
2.1.3	Строительство проектируемого проезда 6656б - магистральной улицы общегородского значения регулируемого движения по параметрам магистральной улицы районного значения со строительством транспортного сооружения (мост) через р. Пехорку (участки № 117, 117.1)	км	**1,36** (уточняется на последующих стадиях проектирования)	**1,36** (уточняется на последующих стадиях проектирования)	**-**	**-**

1	2	3	4	5	6	7
2.1.4	Реконструкция участка проектируемого проезда 287 - магистральной улицы районного значения (участок № 156)	км	**0,10** (уточняется на последующих стадиях проектирования)	**0,10** (уточняется на последующих стадиях проектирования)	-	-
2.1.5	Строительство участка улично-дорожной сети от проектируемого проезда 1282а до примыкания к проезжей части Московского скоростного диаметра (продолжение улицы Маршала Ерёменко) (участок № 120)	км	**0,12** (уточняется на последующих стадиях проектирования)	**0,12** (уточняется на последующих стадиях проектирования)	-	-
2.1.6	Строительство проектируемого проезда 6659а - магистральной улицы районного значения с организацией проезда на улицу Барыкина (участок № 133)	км	**0,95** (уточняется на последующих стадиях проектирования)	**0,95** (уточняется на последующих стадиях проектирования)	-	-
2.1.7	Строительство участка проектируемого проезда 6657 (продолжение улицы Липчанского) - магистральной улицы районного значения (участок № 143)	км	**0,70** (уточняется на последующих стадиях проектирования)	**0,70** (уточняется на последующих стадиях проектирования)		
2.1.8	Строительство проектируемого проезда 6657а (продолжение улицы Липчанского) - магистральной улицы районного значения (участки № 144, 145)	км	**0,24** (уточняется на последующих стадиях проектирования)	-	**0,24** (уточняется на последующих стадиях проектирования)	
2.1.9	Строительство участка проектируемого проезда 6659 (продолжение улицы Лавриненко) - магистральной улицы районного значения (участки № 141, 143)	км	**0,05** (уточняется на последующих стадиях проектирования)	**0,05** (уточняется на последующих стадиях проектирования)	-	-
2.1.10	Строительство проектируемого проезда 278а - магистральной улицы районного значения (участок № 152)	км	**0,33** (уточняется на последующих стадиях проектирования)	-	**0,33** (уточняется на последующих стадиях проектирования)	-

1	2	3	4	5	6	7
2.1.11	Строительство проектируемого проезда 6660 - магистральной улицы районного значения с организацией проезда на улицу Камова - улицу местного значения (участок № 152)	км	**0,85** (уточняется на последующих стадиях проектирования)	-	**0,85** (уточняется на последующих стадиях проектирования)	-
2.2	**Улицы местного значения, в том числе:**	км	**4,63** (уточняется на последующих стадиях проектирования)	**4,12** (уточняется на последующих стадиях проектирования)	**0,51** (уточняется на последующих стадиях проектирования)	-
2.2.1	Строительство проектируемого проезда 1271 - магистральной улицы районного значения по параметрам улицы местного значения (участки № 118, 119)	км	**0,90** (уточняется на последующих стадиях проектирования)	**0,90** (уточняется на последующих стадиях проектирования)	-	-
2.2.2	Строительство участка проектируемого проезда 1272 - улицы местного значения (участок № 116)	км	**1,29** (уточняется на последующих стадиях проектирования)	**1,29** (уточняется на последующих стадиях проектирования)	-	-
2.2.3	Строительство участка проектируемого проезда 1272 - улицы местного значения (участок № 155)	км	**0,67** (уточняется на последующих стадиях проектирования)	**0,67** (уточняется на последующих стадиях проектирования)	-	-
2.2.4	Строительство участка проектируемого проезда 1272 - улицы местного значения (участок № 115)	км	**0,30** (уточняется на последующих стадиях проектирования)	**0,30** (уточняется на последующих стадиях проектирования)	-	-

1	2	3	4	5	6	7
2.2.5	Строительство проектируемого проезда 1272в - улицы местного значения (участок № 155)	км	**0,22** (уточняется на последующих стадиях проектирования)	**0,22** (уточняется на последующих стадиях проектирования)	-	-
2.2.6	Строительство проектируемого проезда от улицы Маршала Ерёменко до границы города Москвы - улицы местного значения с организацией проезда на Зенинское шоссе (участки № 121, 122)	км	**0,38** (уточняется на последующих стадиях проектирования)	**0,38** (уточняется на последующих стадиях проектирования)	-	-
2.2.7	Строительство проектируемого проезда от улицы Вертолётчиков до проектируемого проезда 8553 - улицы местного значения (участок № 126)	км	**0,26** (уточняется на последующих стадиях проектирования)	**0,26** (уточняется на последующих стадиях проектирования)	-	-
2.2.8	Строительство участка проектируемого проезда от проектируемого проезда 6659а до границы города Москвы - улицы местного значения с организацией проезда на Зенинское шоссе (участок № 132)	км	**0,10** (уточняется на последующих стадиях проектирования)	**0,10** (уточняется на последующих стадиях проектирования)	-	-
2.2.9	Строительство проектируемого проезда 6657 - улицы местного значения (участок № 153)	км	**0,31** (уточняется на последующих стадиях проектирования)	-	**0,31** (уточняется на последующих стадиях проектирования)	-
2.2.10	Строительство проектируемого проезда от 2-й Вольской улицы до проектируемого проезда 6660 - улицы местного значения (участок № 154)	км	**0,20** (уточняется на последующих стадиях проектирования)	-	**0,20** (уточняется на последующих стадиях проектирования)	-

1	2	3	4	5	6	7
2.3	**Проезды местного значения, в том числе:**	км	**4,72** (уточняется на последующих стадиях проектирования)	**3,21** (уточняется на последующих стадиях проектирования)	**1,02** (уточняется на последующих стадиях проектирования)	**0,49** (уточняется на последующих стадиях проектирования)
2.3.1	Строительство проектируемого проезда - улицы местного значения от улицы Вертолётчиков до проектируемого проезда 8553 (участок № 125)	км	**0,08** (уточняется на последующих стадиях проектирования)	**0,08** (уточняется на последующих стадиях проектирования)	-	-
2.3.2	Строительство проектируемого проезда - улицы местного значения от улицы Вертолётчиков до проектируемого проезда 8553 (участок № 125)	км	**0,36** (уточняется на последующих стадиях проектирования)	**0,36** (уточняется на последующих стадиях проектирования)	-	-
2.3.3	Строительство проектируемого проезда - улицы местного значения от улицы Вертолётчиков до проектируемого проезда 8553 (участок № 125)	км	**0,16** (уточняется на последующих стадиях проектирования)	**0,16** (уточняется на последующих стадиях проектирования)	-	-
2.3.4	Строительство проектируемого проезда - улицы местного значения от улицы Вертолётчиков до проектируемого проезда 8553 (участок № 125)	км	**0,15** (уточняется на последующих стадиях проектирования)	**0,15** (уточняется на последующих стадиях проектирования)	-	-
2.3.5	Строительство проектируемого проезда - улицы местного значения от улицы Маресьева (участок № 128)	км	**0,20** (уточняется на последующих стадиях проектирования)	**0,20** (уточняется на последующих стадиях проектирования)	-	-
2.3.6	Строительство проектируемого проезда - улицы местного значения от улицы Недорубова (участок № 128)	км	**0,11** (уточняется на последующих стадиях проектирования)	**0,11** (уточняется на последующих стадиях проектирования)	-	-

1	2	3	4	5	6	7
2.3.7	Строительство проектируемого проезда - улицы местного значения от улицы Вертолётчиков (участок № 129)	км	**0,48** (уточняется на последующих стадиях проектирования)	**0,48** (уточняется на последующих стадиях проектирования)	-	-
2.3.8	Строительство проектируемого проезда - улицы местного значения от улицы Вертолётчиков (участок № 129)	км	**0,08** (уточняется на последующих стадиях проектирования)	**0,08** (уточняется на последующих стадиях проектирования)	-	-
2.3.9	Строительство проектируемого проезда - улицы местного значения от улицы Вертолётчиков (участок № 129)	км	**0,08** (уточняется на последующих стадиях проектирования)	**0,08** (уточняется на последующих стадиях проектирования)	-	-
2.3.10	Строительство проектируемого проезда - улицы местного значения от улицы Вертолётчиков до проектируемого проезда 1282б (участок № 130)	км	**0,08** (уточняется на последующих стадиях проектирования)	-	**0,08** (уточняется на последующих стадиях проектирования)	-
2.3.11	Строительство проектируемого проезда - улицы местного значения от улицы Вертолётчиков до проектируемого проезда 1282б (участок № 131)	км	**0,08** (уточняется на последующих стадиях проектирования)	-	**0,08** (уточняется на последующих стадиях проектирования)	-
2.3.12	Строительство проектируемого проезда - улицы местного значения от улицы Маршала Ерёменко до проектируемого проезда 6659а (участок № 134)	км	**0,70** (уточняется на последующих стадиях проектирования)	**0,70** (уточняется на последующих стадиях проектирования)	-	-
2.3.13	Строительство проектируемого проезда - улицы местного значения от проектируемого проезда, расположенного на участке № 134 (участок № 135)	км	**0,15** (уточняется на последующих стадиях проектирования)	**0,15** (уточняется на последующих стадиях проектирования)	-	-

1	2	3	4	5	6	7
2.3.14	Строительство проектируемого проезда - улицы местного значения от проектируемого проезда, расположенного на участке № 134 (участок № 136)	км	**0,25** (уточняется на последующих стадиях проектирования)	-	**0,25** (уточняется на последующих стадиях проектирования)	-
2.3.15	Строительство проектируемого проезда - улицы местного значения от проектируемого проезда, расположенного на участке № 134 (участки № 137, 138)	км	**0,25** (уточняется на последующих стадиях проектирования)	**0,25** (уточняется на последующих стадиях проектирования)	-	-
2.3.16	Строительство проектируемого проезда - улицы местного значения от проектируемого проезда, расположенного на участке № 134 (участки № 139, 140)	км	**0,24** (уточняется на последующих стадиях проектирования)	**0,24** (уточняется на последующих стадиях проектирования)	-	-
2.3.17	Строительство проектируемого проезда - улицы местного значения от проектируемого проезда 6659а до границы города Москвы (участок № 147)	км	**0,15** (уточняется на последующих стадиях проектирования)	-	**0,15** (уточняется на последующих стадиях проектирования)	-
2.3.18	Строительство проектируемого проезда - улицы местного значения от проектируемого проезда 6659а до границы города Москвы (участок № 146)	км	**0,25** (уточняется на последующих стадиях проектирования)	-	-	**0,25** (уточняется на последующих стадиях проектирования)
2.3.19	Строительство проектируемого проезда - улицы местного значения от проектируемого проезда, расположенного на участках № 146, 147 (участки № 148, 149)	км	**0,23** (уточняется на последующих стадиях проектирования)	-	**0,23** (уточняется на последующих стадиях проектирования)	-

1	2	3	4	5	6	7
2.3.20	Строительство проектируемого проезда - улицы местного значения от проектируемого проезда, расположенного на участках № 146, 147 (участки № 150, 151)	км	**0,24** (уточняется на последующих стадиях проектирования)	-	-	**0,24** (уточняется на последующих стадиях проектирования)
2.3.21	Строительство проектируемого проезда - улицы местного значения от проектируемого проезда 1272в до границы города Москвы (участок № 164)	км	**0,06** (уточняется на последующих стадиях проектирования)	**0,06** (уточняется на последующих стадиях проектирования)	-	-
2.3.22	Строительство проектируемого проезда - улицы местного значения от улицы Лавриненко (участок № 142)	км	**0,11** (уточняется на последующих стадиях проектирования)	**0,11** (уточняется на последующих стадиях проектирования)	-	-
2.3.23	Строительство проектируемого проезда - улицы местного значения от проектируемого проезда 6660 (участок № 114)	км	**0,23** (уточняется на последующих стадиях проектирования)	-	**0,23** (уточняется на последующих стадиях проектирования)	-
2.4	**Локальные мероприятия по реконструкции УДС, в том числе:**					
2.4.1	Строительство перекрестка Рождественской и Покровской улиц (участок № 163)	км	**0,03** (уточняется на последующих стадиях проектирования)	**0,03** (уточняется на последующих стадиях проектирования)	-	-
2.4.2	Локальные мероприятия по реконструкции проектируемого проезда 625, включая строительство тротуара (участок № 127)	км	**0,50** (уточняется на последующих стадиях проектирования)	**0,50** (уточняется на последующих стадиях проектирования)	-	-

1	2	3	4	5	6	7
2.4.3	Строительство уширения проезжей части на улице Маршала Ерёменко (участок № 120)	км	**0,06** (уточняется на последующих стадиях проектирования)	**0,06** (уточняется на последующих стадиях проектирования)	-	-
2.4.4	Строительство уширения проезжей части на Покровской улице (участок № 163)	км	**0,05** (уточняется на последующих стадиях проектирования)	**0,05** (уточняется на последующих стадиях проектирования)	-	-
3	**Развитие инженерного обеспечения территории:**					
3.1	**Дождевая канализация, в том числе:**					
3.1.1	Прокладка водосточного коллектора Д=1000 мм	км	0,2 (уточняется на последующих стадиях проектирования)	0,2 (уточняется на последующих стадиях проектирования)	-	-
3.1.2	Прокладка водосточного коллектора Д=1400 мм	км	0,3 (уточняется на последующих стадиях проектирования)	0,3 (уточняется на последующих стадиях проектирования)	-	-
3.1.3	Прокладка водопропускного коллектора Д=2000 мм для ликвидации открытого водопропускного сооружения	км	1,1 (уточняется на последующих стадиях проектирования)	-	1,1 (уточняется на последующих стадиях проектирования)	-
3.1.4	Реконструкция перепускной трубы Д=2500 мм для русла ручья	км	0,1 (уточняется на последующих стадиях проектирования)	-	0,1 (уточняется на последующих стадиях проектирования)	-
3.1.5	Перекладка водосточного коллектора Д=2000 мм	км	0,2 (уточняется на последующих стадиях проектирования)	-	-	0,2 (уточняется на последующих стадиях проектирования)

1	2	3	4	5	6	7
3.1.6	Прокладка перепускной трубы Д=1500 мм в озеро Черное	км	0,05 (уточняется на последующих стадиях проектирования)	-	-	0,05 (уточняется на последующих стадиях проектирования)
3.2	**Газоснабжение, в том числе:**					
3.2.1	Прокладка газопровода высокого давления Д=500 мм	км	0,3 (уточняется на последующих стадиях проектирования)	0,3 (уточняется на последующих стадиях проектирования)	-	-
3.2.2	Перекладка газопроводов высокого давления Д=400 мм, Д=500 мм	км	3,3 (уточняется на последующих стадиях проектирования)	3,3 (уточняется на последующих стадиях проектирования)	-	-
3.3	**Электроснабжение, в том числе:**					
3.3.1	Переустройство воздушных линий электропередачи ВЛ-500 кВ «Ногинск-Чагино» в подземные кабельные линии напряжением 500 кВ	км	2,9 (уточняется на последующих стадиях проектирования)	2,9 (уточняется на последующих стадиях проектирования)	-	-
3.3.2	Переустройство воздушных линий электропередачи ВЛ-220 кВ «Ногинск-Руднево» в подземные кабельные линии напряжением 220 кВ	км	3,2 (уточняется на последующих стадиях проектирования)	3,2 (уточняется на последующих стадиях проектирования)	-	-
3.3.3	Переустройство воздушных линий электропередачи ВЛ-220 кВ «ЦАГИ-Руднево» в подземные кабельные линии напряжением 220 кВ	км	3,2 (уточняется на последующих стадиях проектирования)	3,2 (уточняется на последующих стадиях проектирования)	-	-

1	2	3	4	5	6	7
3.3.4	Строительство двухцепного закрытого переходного пункта (ЗПП) 500 кВ (зона № 79.1)	объект	1 (уточняется на последующих стадиях проектирования)	1 (уточняется на последующих стадиях проектирования)	-	-
3.3.5	Строительство двухцепного закрытого переходного пункта (ЗПП) 220 кВ (зона № 80.1)	объект	1 (уточняется на последующих стадиях проектирования)	1 (уточняется на последующих стадиях проектирования)	-	-
3.3.6	Строительство распределительного пункта с трансформаторной подстанцией (РТП) 10/0,4 кВ отдельно стоящего (участки № 52, 68, 69, 71, 72, 73)	объект	6 (уточняется на последующих стадиях проектирования)	6 (уточняется на последующих стадиях проектирования)	-	-
3.3.7	Строительство распределительного пункта с трансформаторной подстанцией (РТП) 10/0,4 кВ отдельно стоящего (участок № 70)	объект	1 (уточняется на последующих стадиях проектирования)	-	1 (уточняется на последующих стадиях проектирования)	-
3.3.8	Строительство распределительного пункта с трансформаторной подстанцией (РТП) 10/0,4 кВ встроенного (участки № 53, 54, 56)	объект	3 (уточняется на последующих стадиях проектирования)	3 (уточняется на последующих стадиях проектирования)	-	-
3.3.9	Строительство распределительного пункта с трансформаторной подстанцией (РТП) 10/0,4 кВ встроенного (участок № 42)	объект	1 (уточняется на последующих стадиях проектирования)	-	1 (уточняется на последующих стадиях проектирования)	-
3.3.10	Строительство распределительного пункта с трансформаторной подстанцией (РТП) 10/0,4 кВ встроенного (участки № 39, 67)	объект	2 (уточняется на последующих стадиях проектирования)	-	-	2 (уточняется на последующих стадиях проектирования)

1	2	3	4	5	6	7
3.3.11	Строительство трансформаторной подстанции (ТП) 10/0,4 кВ отдельно стоящей (участки № 4, 13, 71, 73, 74, 86, 88, 89, 90, 92, 93, 94, 95)	объект	18 (уточняется на последующих стадиях проектирования)	18 (уточняется на последующих стадиях проектирования)	-	-
3.3.12	Строительство трансформаторной подстанции (ТП) 10/0,4 кВ отдельно стоящей (участки № 7, 45, 49, 59, 68, 70, 81, 82, 85, 87, 91, 96, 99)	объект	16 (уточняется на последующих стадиях проектирования)	-	16 (уточняется на последующих стадиях проектирования)	-
3.3.13	Строительство трансформаторной подстанции (ТП) 10/0,4 кВ отдельно стоящей (участки № 83, 84)	объект	2 (уточняется на последующих стадиях проектирования)	-	-	2 (уточняется на последующих стадиях проектирования)
3.3.14	Строительство трансформаторной подстанции (ТП) 10/0,4 кВ встроенной (участки № 36, 44, 47, 52, 53, 54, 55, 56, 57, 58, 78)	объект	26 (уточняется на последующих стадиях проектирования)	26 (уточняется на последующих стадиях проектирования)	-	-
3.3.15	Строительство трансформаторной подстанции (ТП) 10/0,4 кВ встроенной (участки № 42, 51, 62)	объект	7 (уточняется на последующих стадиях проектирования)	-	7 (уточняется на последующих стадиях проектирования)	-
3.3.16	Строительство трансформаторной подстанции (ТП) 10/0,4 кВ встроенной (участки № 39, 64, 66, 67)	объект	4 (уточняется на последующих стадиях проектирования)	-	-	4 (уточняется на последующих стадиях проектирования)
4	**Мероприятия по охране окружающей среды:**					
4.1	Разработка проекта СЗЗ для планируемых к размещению нежилых объектов капитального строительства (участок № 39)	объект	1	-	-	1
4.2	Разработка проектов СЗЗ для планируемых к размещению нежилых объектов капитального строительства (участки № 42, 45, 51, 59)	объект	4	-	4	-


1	2	3	4	5	6	7
4.3	Разработка проектов СЗЗ для планируемых к размещению нежилых объектов капитального строительства (участки № 44, 48, 50, 52, 53, 54, 55, 56, 57, 58, 75, 76, 77, 78)	объект	14	14	-	-
4.4	Разработка проектов по изменению СЗЗ: - от электроподстанции, расположенной по адресу: г. Москва, проектируемый проезд 625, земельный участок 1/1, 1/2; - от очистных сооружений, расположенных по адресу: г. Москва, 2-я Вольская, улица, дом 30, 2-я Вольская улица, дом 34; - от предприятия по переработке металлолома, расположенного по адресу: г. Москва, 2-я Вольская улица, владение 34, корпус 2; - от завода по производству гипохлорита натрия, расположенного по адресу: г. Москва, 2-я Вольская улица, владение 38	объект	4	-	4	-
4.5	Разработка проекта по изменению СЗЗ: - от мусоросжигательного завода, расположенного по адресу: г. Москва, Пехорская улица, владение 1а; - от электродепо, расположенного по адресу: г. Москва, Пехорская улица, 7А, строение 2; - от автотехцентра, расположенного по адресу: Московская область, городской округ Люберцы, Некрасовский проезд, 7А	объект	3	3	-	-

1	2	3	4	5	6	7
5	**Мероприятия по благоустройству и озеленению территории:**					
5.1	Благоустройство и озеленение участков природных и озелененных территорий (участки № 166, 167, 168, 169, 173, 182, 183)	га	2,26	2,26	-	-
5.2	Благоустройство и озеленение участков природных и озелененных территорий (участки № 170, 171, 172, 177, 178, 181)	га	1,63	-	1,63	-
5.3	Благоустройство и озеленение участков природных и озелененных территорий (участки № 165, 174, 175, 176, 179, 180, 184, 185)	га	31,72	-	-	31,72
5.4	Благоустройство и озеленение внутриквартальных территорий, в том числе пешеходных зон, внутриквартальных проездов и мест парковки автомобилей (участки № 97, 98, 100, 101, 103, 105, 106, 109, 110, 111, 112, 113)	га	1,89	1,89	-	-
5.5	Благоустройство и озеленение внутриквартальных территорий, в том числе пешеходных зон, внутриквартальных проездов и мест парковки автомобилей (участки № 99, 102, 104, 107, 108)	га	0,99	-	0,99	-

[2] Строительство объектов возможно исключительно после разработки проекта сокращения размера санитарно-защитной зоны от предприятия с последующим согласованием в установленном порядке при наличии санитарно-эпидемиологического заключения и решения об изменении санитарно-защитной зоны и при соблюдении санитарно-гигиенических нормативов на территории объектов нормирования.

1.4. Чертеж "Планировочная организация территории"
1.4.1. Чертеж "Существующие, отменяемые, устанавливаемые и изменяемые линии градостроительного регулирования"

Масштаб 1:2000
район Некрасовка города Москвы
район Косино-Ухтомский города Москвы
Лист 1 из 85

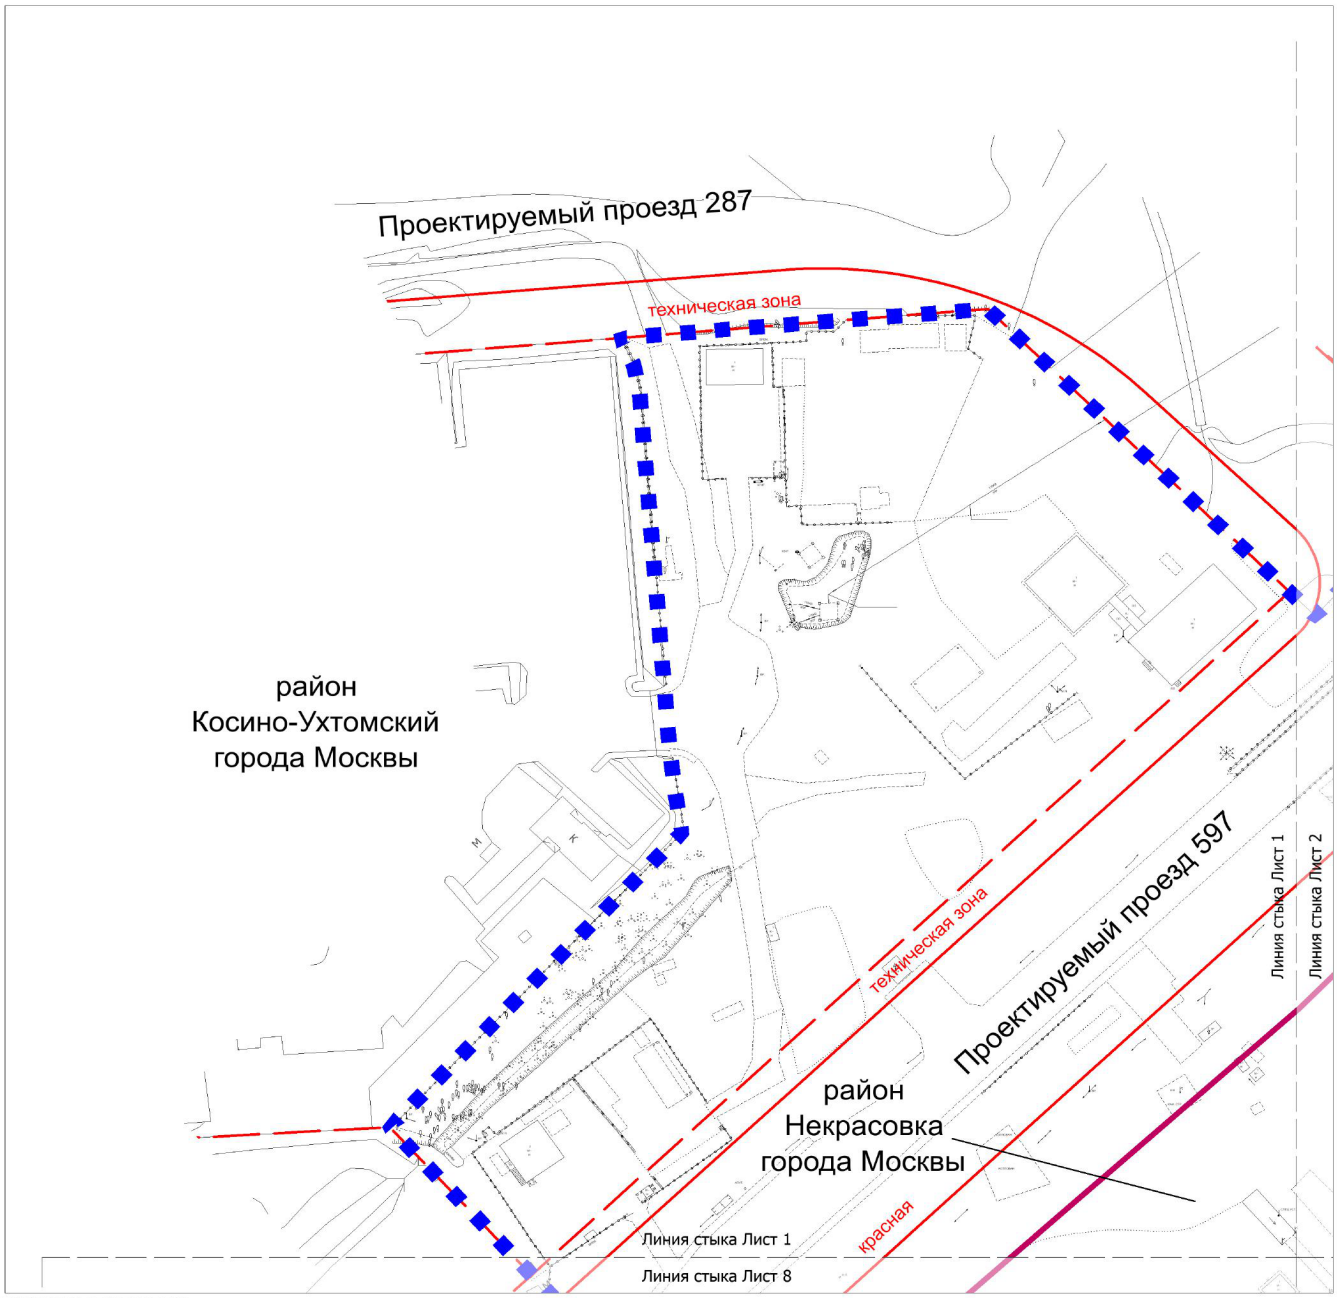

УСЛОВНЫЕ ОБОЗНАЧЕНИЯ:

ГРАНИЦЫ:

подготовки проекта планировки территории

районов города Москвы


ЛИНИИ ГРАДОСТРОИТЕЛЬНОГО РЕГУЛИРОВАНИЯ:

СУЩЕСТВУЮЩИЕ:

красная — красные линии улично-дорожной сети


техническая зона — границы технических зон инженерных коммуникаций и сооружений

линия застройки — линия застройки

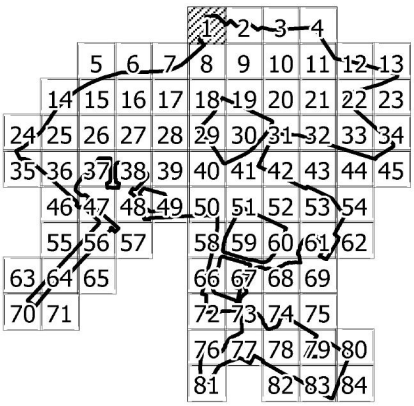

85

Масштаб 1:2000
район Некрасовка города Москвы
район Косино-Ухтомский города Москвы
городской округ Балашиха Московской области
Лист 2 из 85

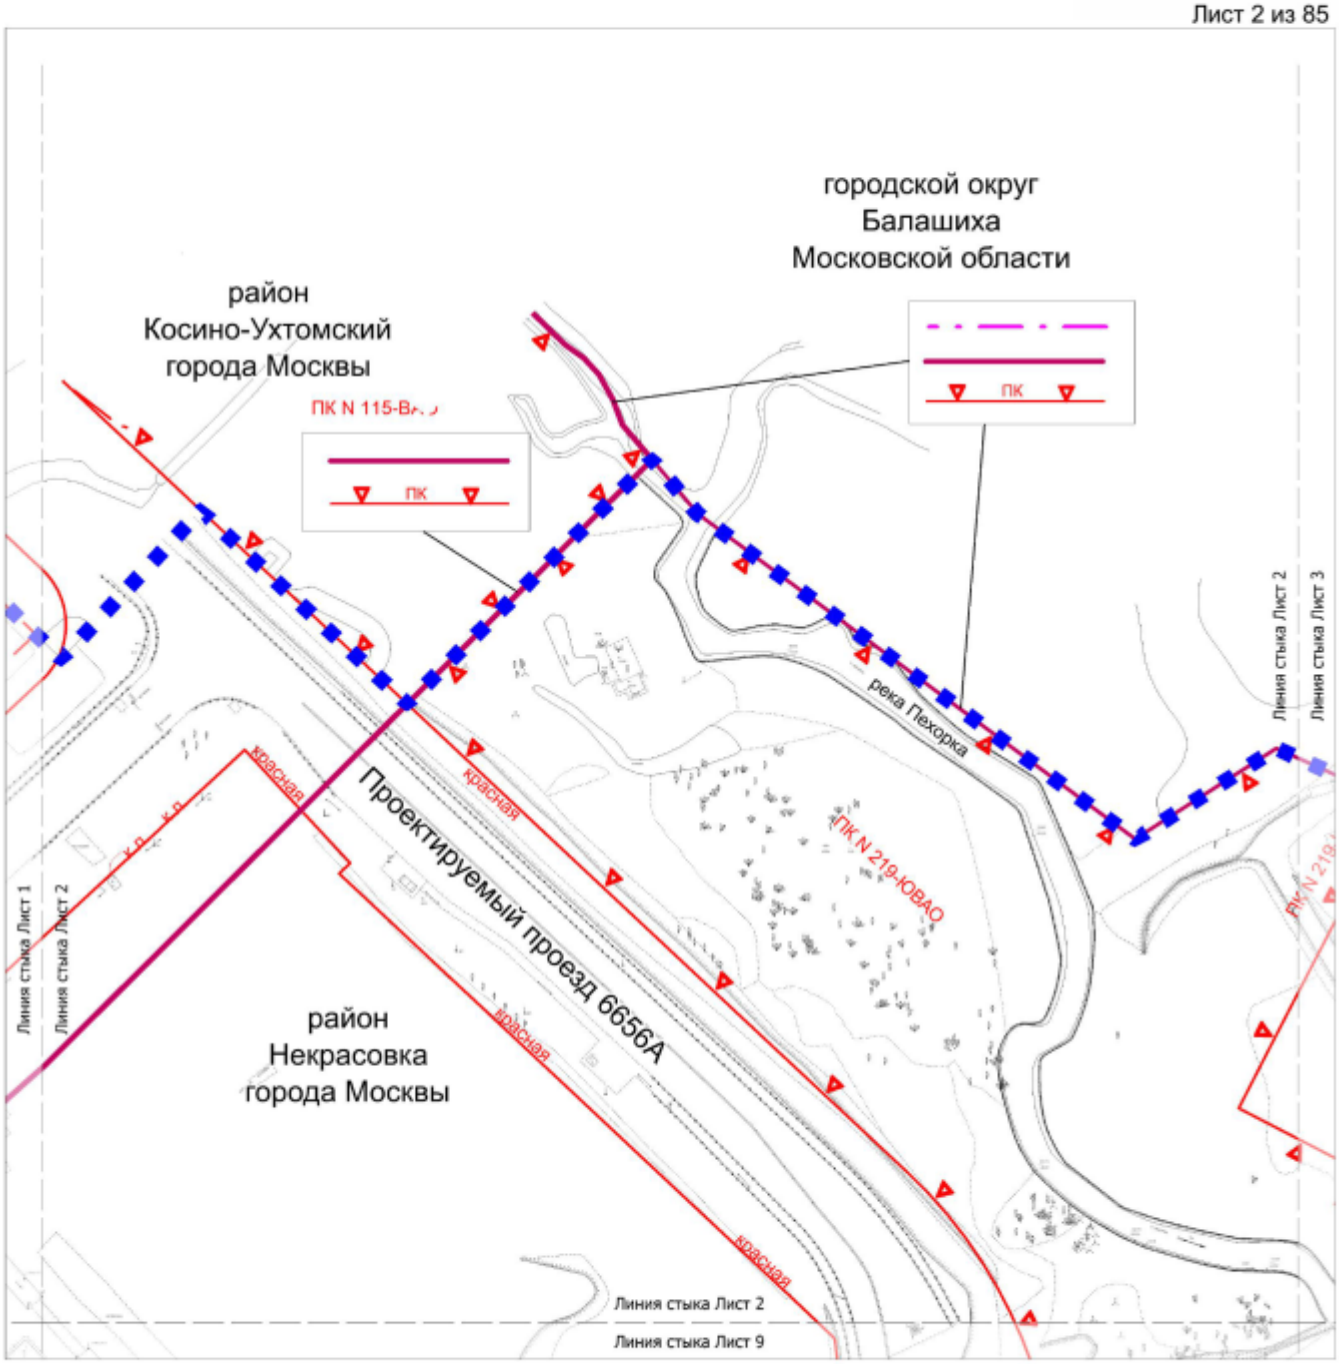

УСЛОВНЫЕ ОБОЗНАЧЕНИЯ:


ГРАНИЦЫ:

- подготовки проекта планировки территории
- города Москвы
- районов города Москвы

ЛИНИИ ГРАДОСТРОИТЕЛЬНОГО РЕГУЛИРОВАНИЯ:

СУЩЕСТВУЮЩИЕ:

- красная — красные линии улично-дорожной сети
- ПК — границы объектов природного комплекса города Москвы
- техническая зона — границы технических зон инженерных коммуникаций и сооружений

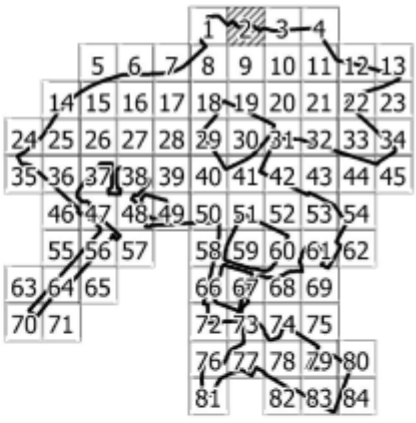

85

Масштаб 1:2000
район Некрасовка города Москвы
городской округ Люберцы Московской области
Лист 3 из 85



УСЛОВНЫЕ ОБОЗНАЧЕНИЯ:

ГРАНИЦЫ:

- подготовки проекта планировки территории
- города Москвы
- районов города Москвы

ЛИНИИ ГРАДОСТРОИТЕЛЬНОГО РЕГУЛИРОВАНИЯ:

СУЩЕСТВУЮЩИЕ:


- красные линии улично-дорожной сети
- границы объектов природного комплекса города Москвы

ОТМЕНЯЕМЫЕ:

- красные линии улично-дорожной сети


УСТАНАВЛИВАЕМЫЕ:

- красные линии улично-дорожной сети
- границы объектов природного комплекса города Москвы

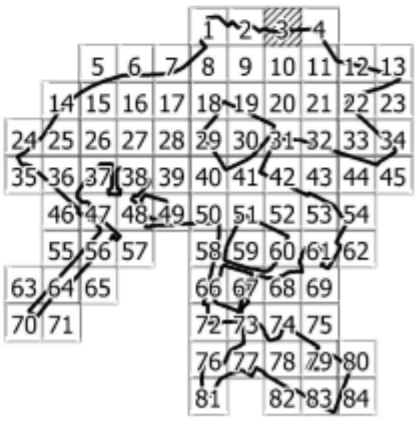

85

Масштаб 1:2000
район Некрасовка города Москвы
городской округ Люберцы Московской области
Лист 4 из 85

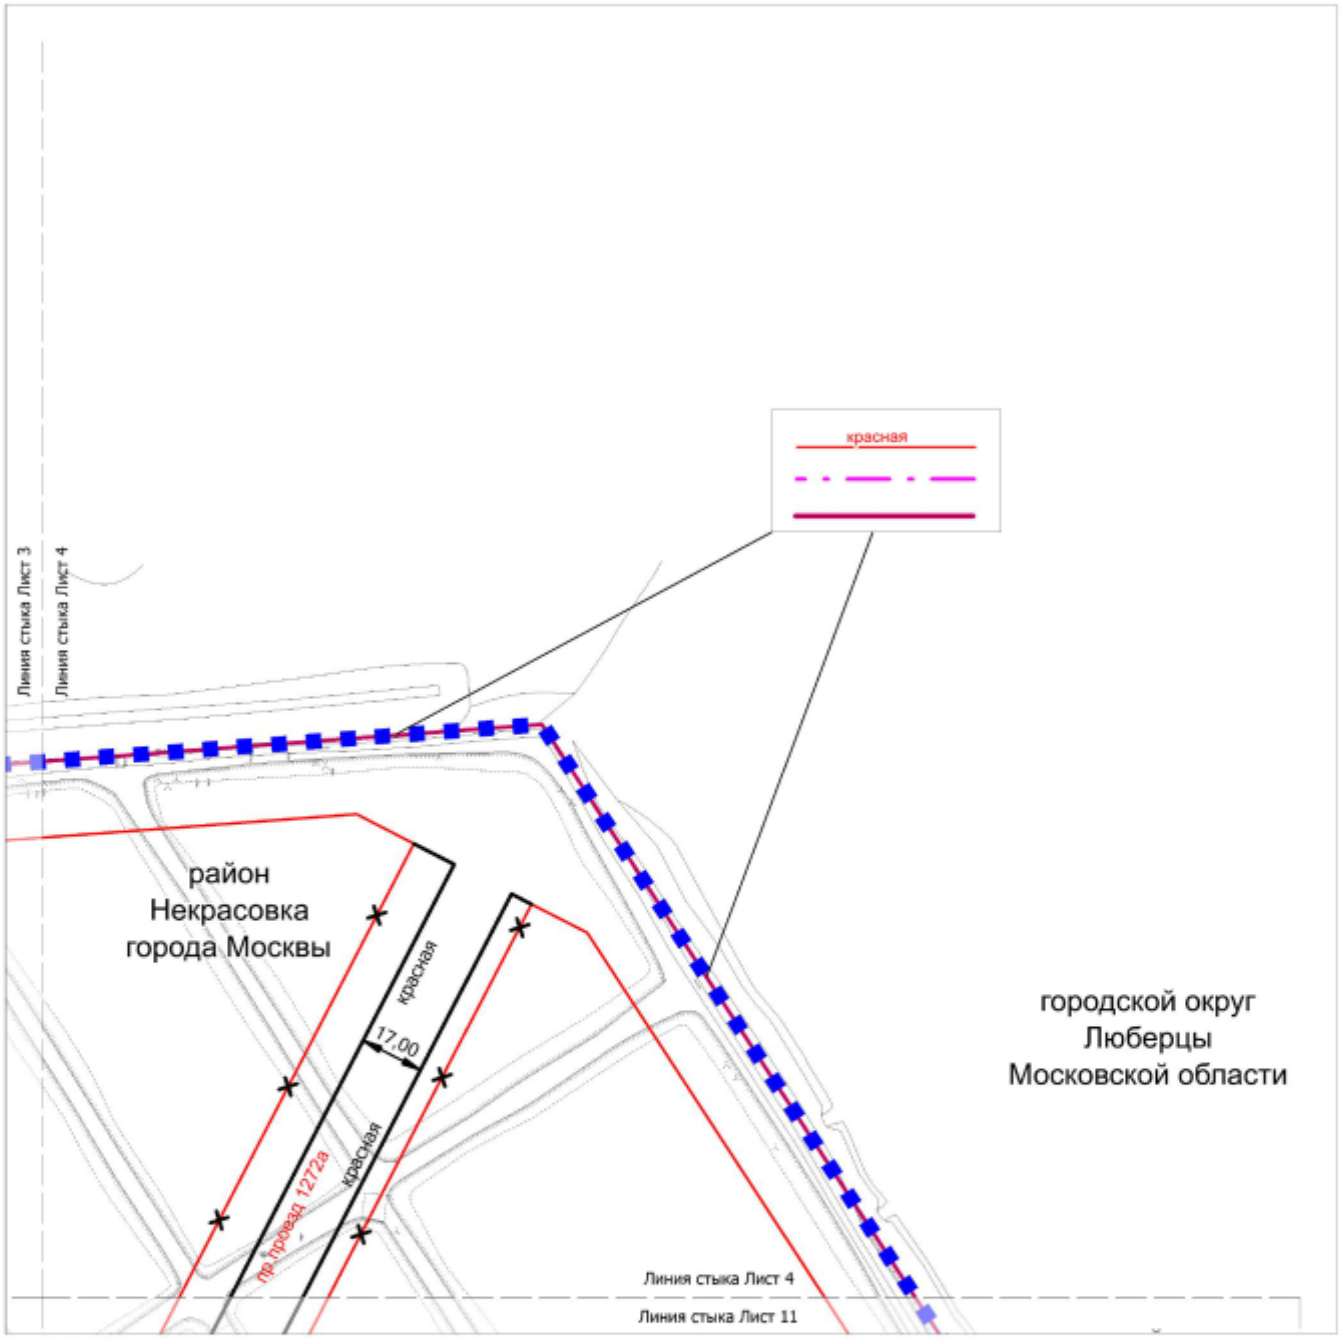

УСЛОВНЫЕ ОБОЗНАЧЕНИЯ:

ГРАНИЦЫ:

- подготовки проекта планировки территории
- города Москвы
- районов города Москвы

ЛИНИИ ГРАДОСТРОИТЕЛЬНОГО РЕГУЛИРОВАНИЯ:

СУЩЕСТВУЮЩИЕ:


красная — красные линии улично-дорожной сети

ОТМЕНЯЕМЫЕ:

красная — красные линии улично-дорожной сети

УСТАНАВЛИВАЕМЫЕ:

красная — красные линии улично-дорожной сети

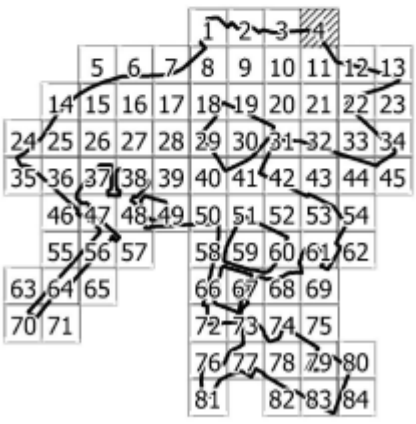


85

Масштаб 1:2000

район Косино-Ухтомский города Москвы

Лист 5 из 85

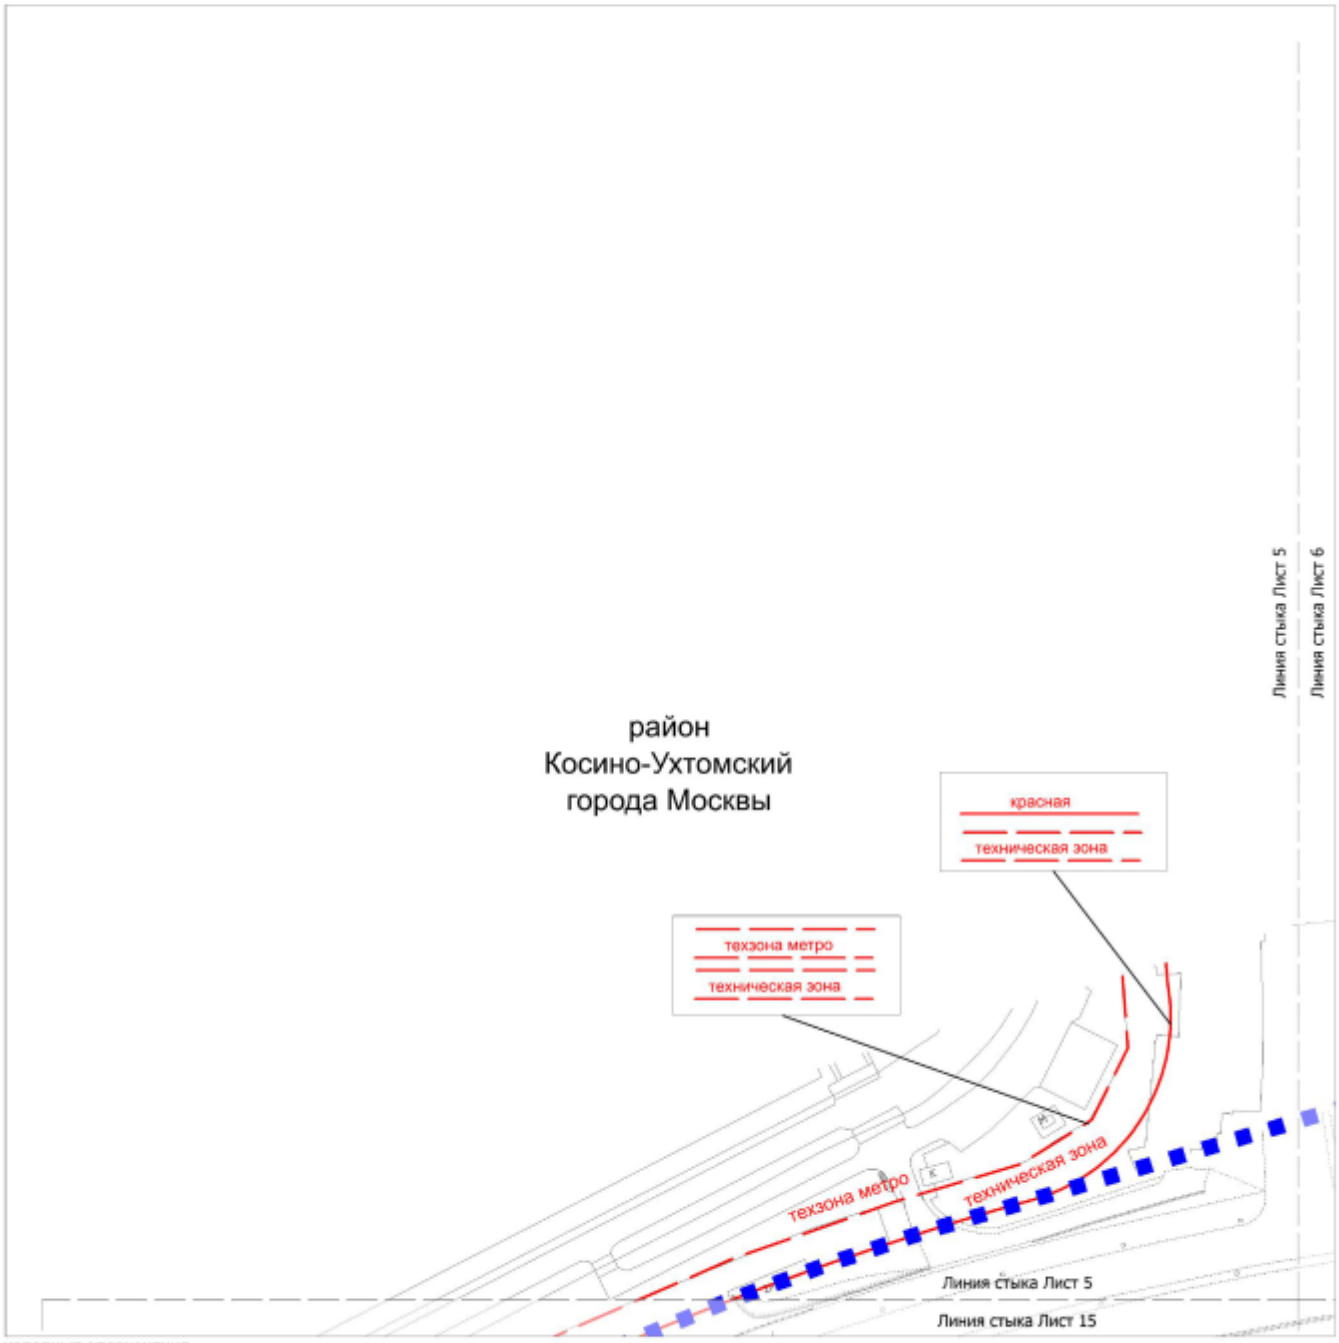

УСЛОВНЫЕ ОБОЗНАЧЕНИЯ:

ГРАНИЦЫ:

подготовки проекта планировки территории


ЛИНИИ ГРАДОСТРОИТЕЛЬНОГО РЕГУЛИРОВАНИЯ:

СУЩЕСТВУЮЩИЕ:

красная — красные линии улично-дорожной сети


техническая зона — границы технических зон инженерных коммуникаций и сооружений

техзона метро — границы технических зон метрополитена

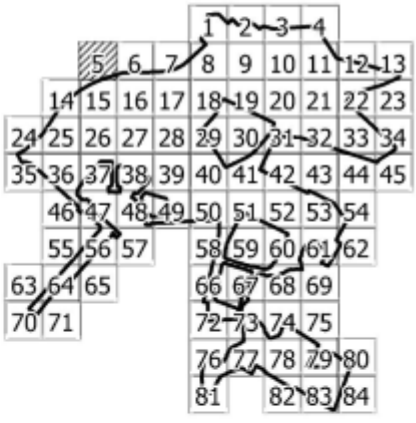

85

Масштаб 1:2000
район Некрасовка города Москвы
район Косино-Ухтомский города Москвы
Лист 6 из 85

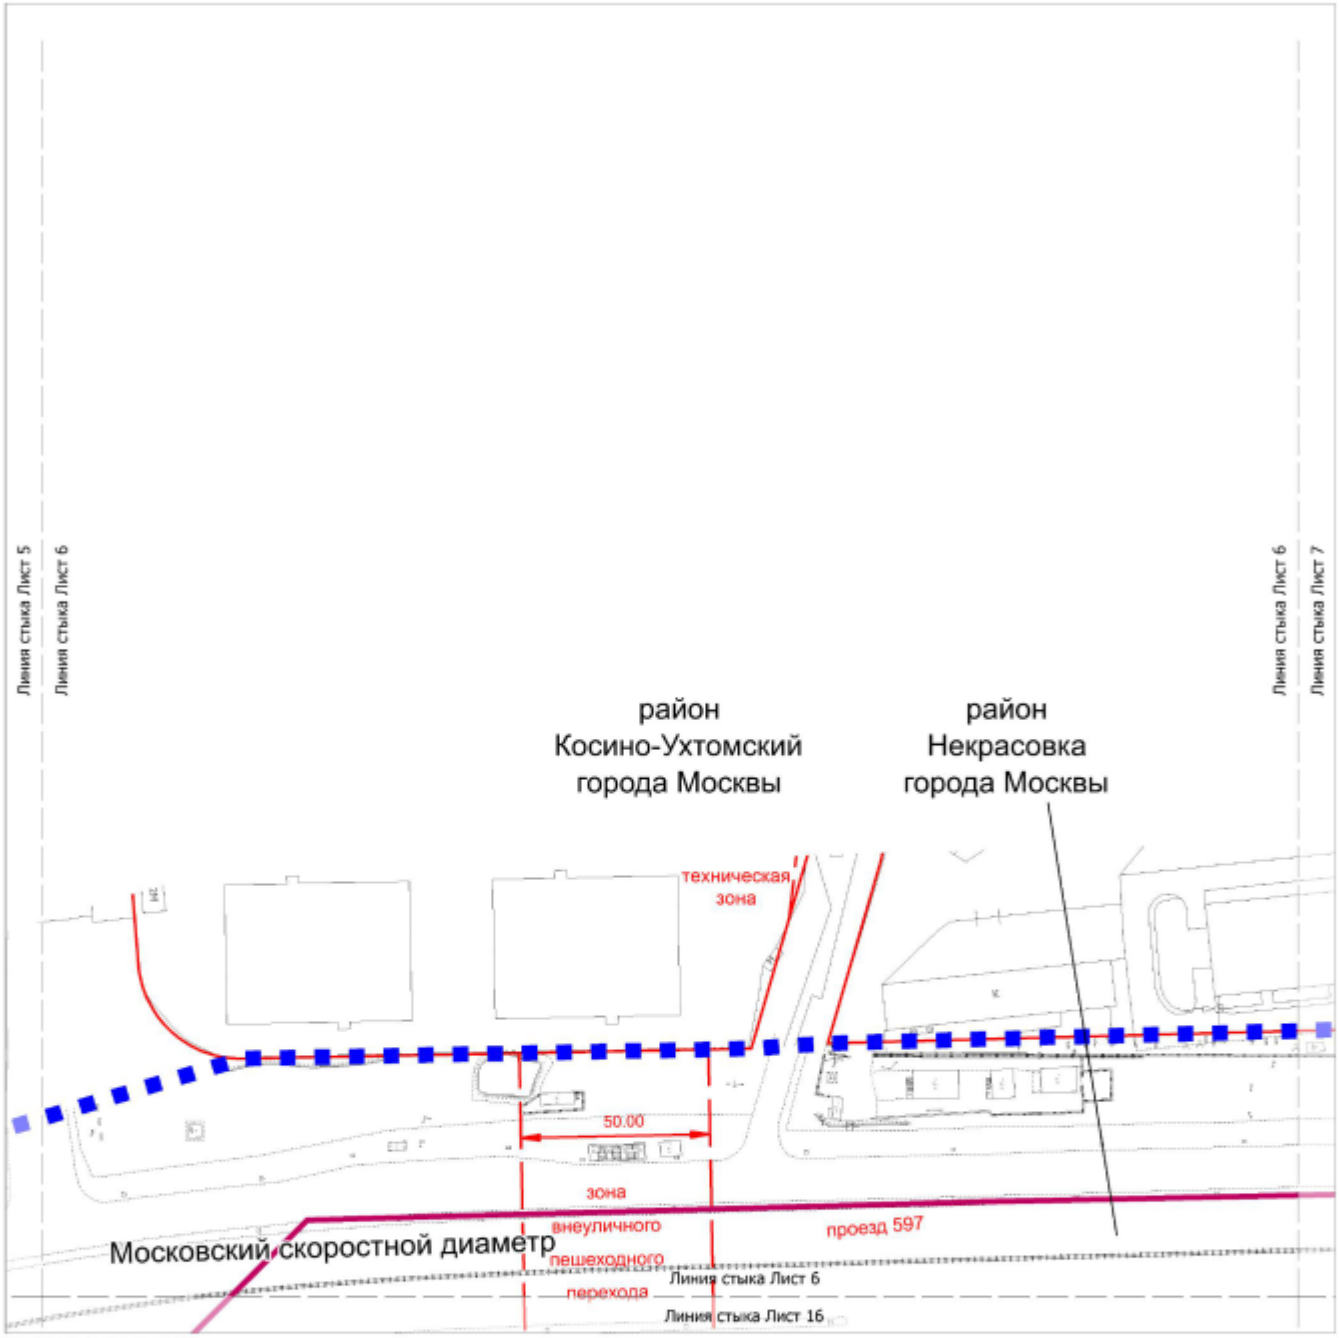

УСЛОВНЫЕ ОБОЗНАЧЕНИЯ:


ГРАНИЦЫ:

- подготовки проекта планировки территории
- районов города Москвы

ЛИНИИ ГРАДОСТРОИТЕЛЬНОГО РЕГУЛИРОВАНИЯ:


СУЩЕСТВУЮЩИЕ:

- красная — красные линии улично-дорожной сети
- техническая зона — границы технических зон инженерных коммуникаций и сооружений
- зона внеуличного пешеходного перехода — границы зон внеуличных пешеходных переходов

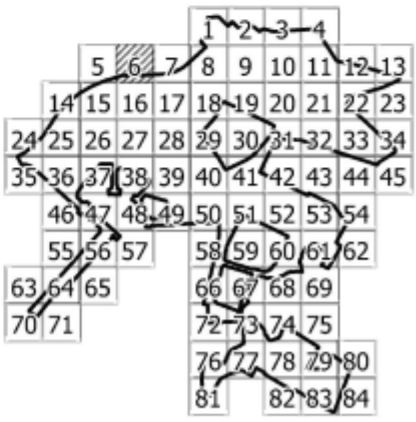

85

Масштаб 1:2000
район Некрасовка города Москвы
район Косино-Ухтомский города Москвы
Лист 7 из 85

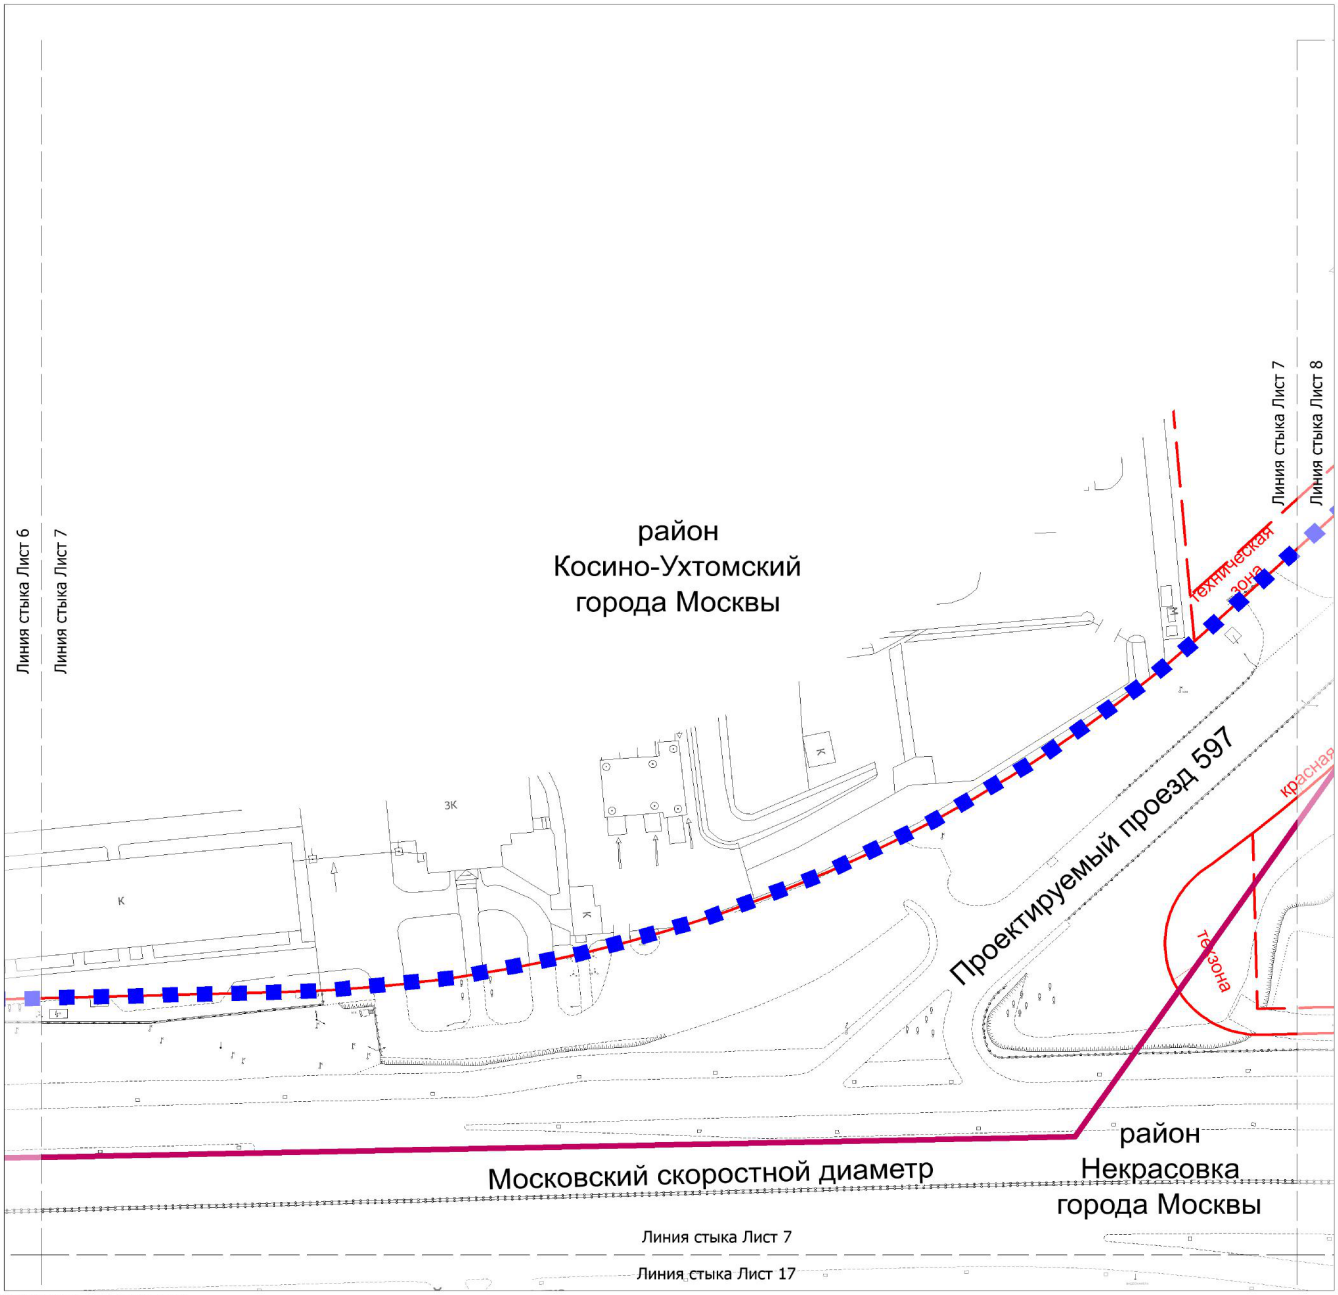

УСЛОВНЫЕ ОБОЗНАЧЕНИЯ:

ГРАНИЦЫ:

подготовки проекта планировки территории

районов города Москвы


ЛИНИИ ГРАДОСТРОИТЕЛЬНОГО РЕГУЛИРОВАНИЯ:

СУЩЕСТВУЮЩИЕ:

красная — красные линии улично-дорожной сети


техническая зона — границы технических зон инженерных коммуникаций и сооружений

линия застройки — линия застройки

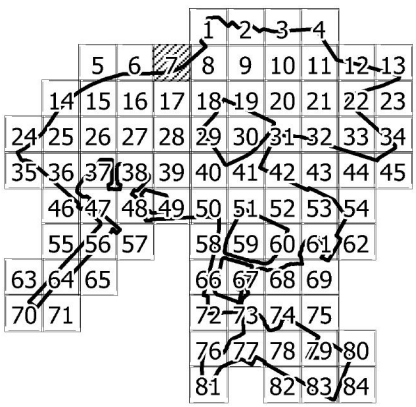

85

Масштаб 1:2000
район Некрасовка города Москвы
район Косино-Ухтомский города Москвы
Лист 8 из 85

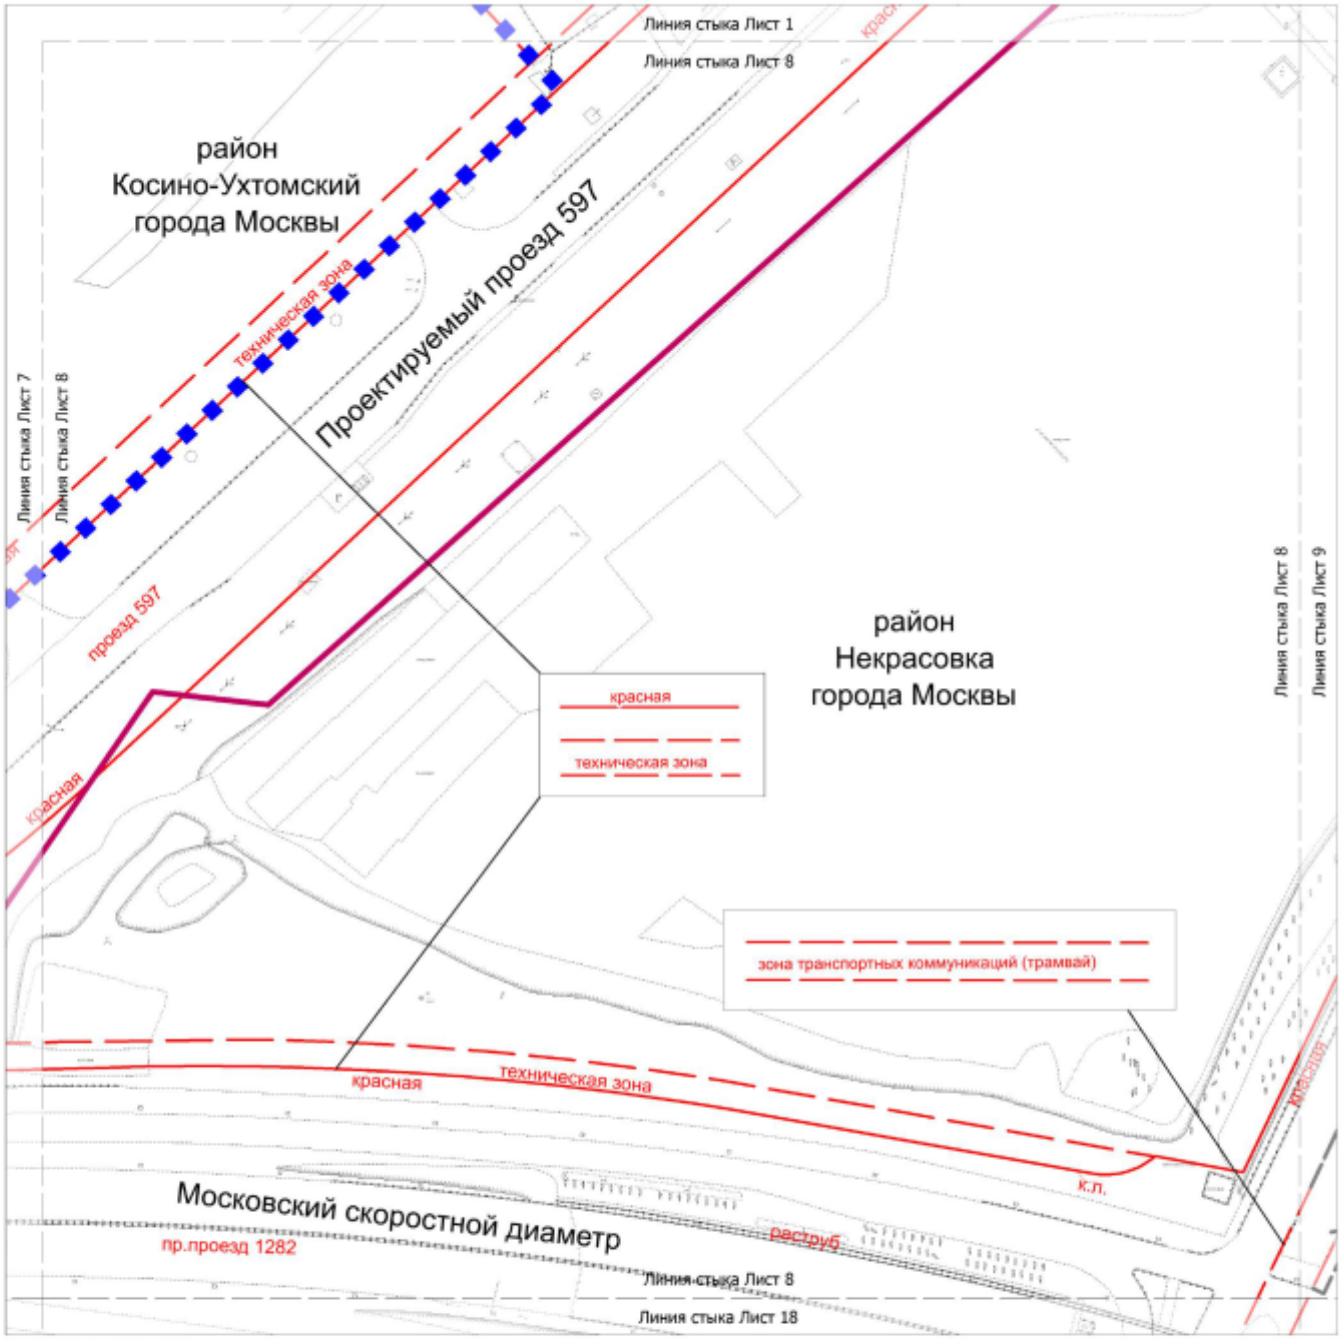

УСЛОВНЫЕ ОБОЗНАЧЕНИЯ:


ГРАНИЦЫ:

- подготовки проекта планировки территории
- районов города Москвы

ЛИНИИ ГРАДОСТРОИТЕЛЬНОГО РЕГУЛИРОВАНИЯ:

СУЩЕСТВУЮЩИЕ:

- красная — красные линии улично-дорожной сети
- техническая зона — границы технических зон инженерных коммуникаций и сооружений
- зона транспортных коммуникаций — границы зон транспортных коммуникаций, обозначающих границы территорий, предназначенных и используемых для размещения наземных транспортных коммуникаций (монорельсовый транспорт, подвесная канатная дорога транспортная, фуникулер транспортный, трамвай)

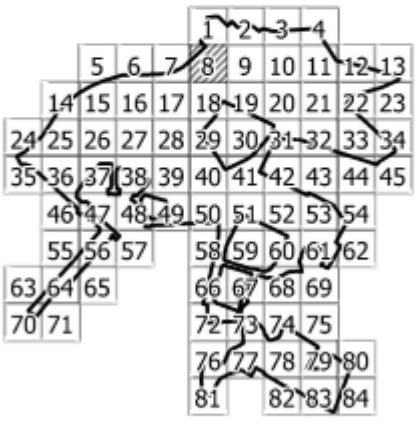


85

Масштаб 1:2000

район Некрасовка города Москвы

Лист 9 из 85

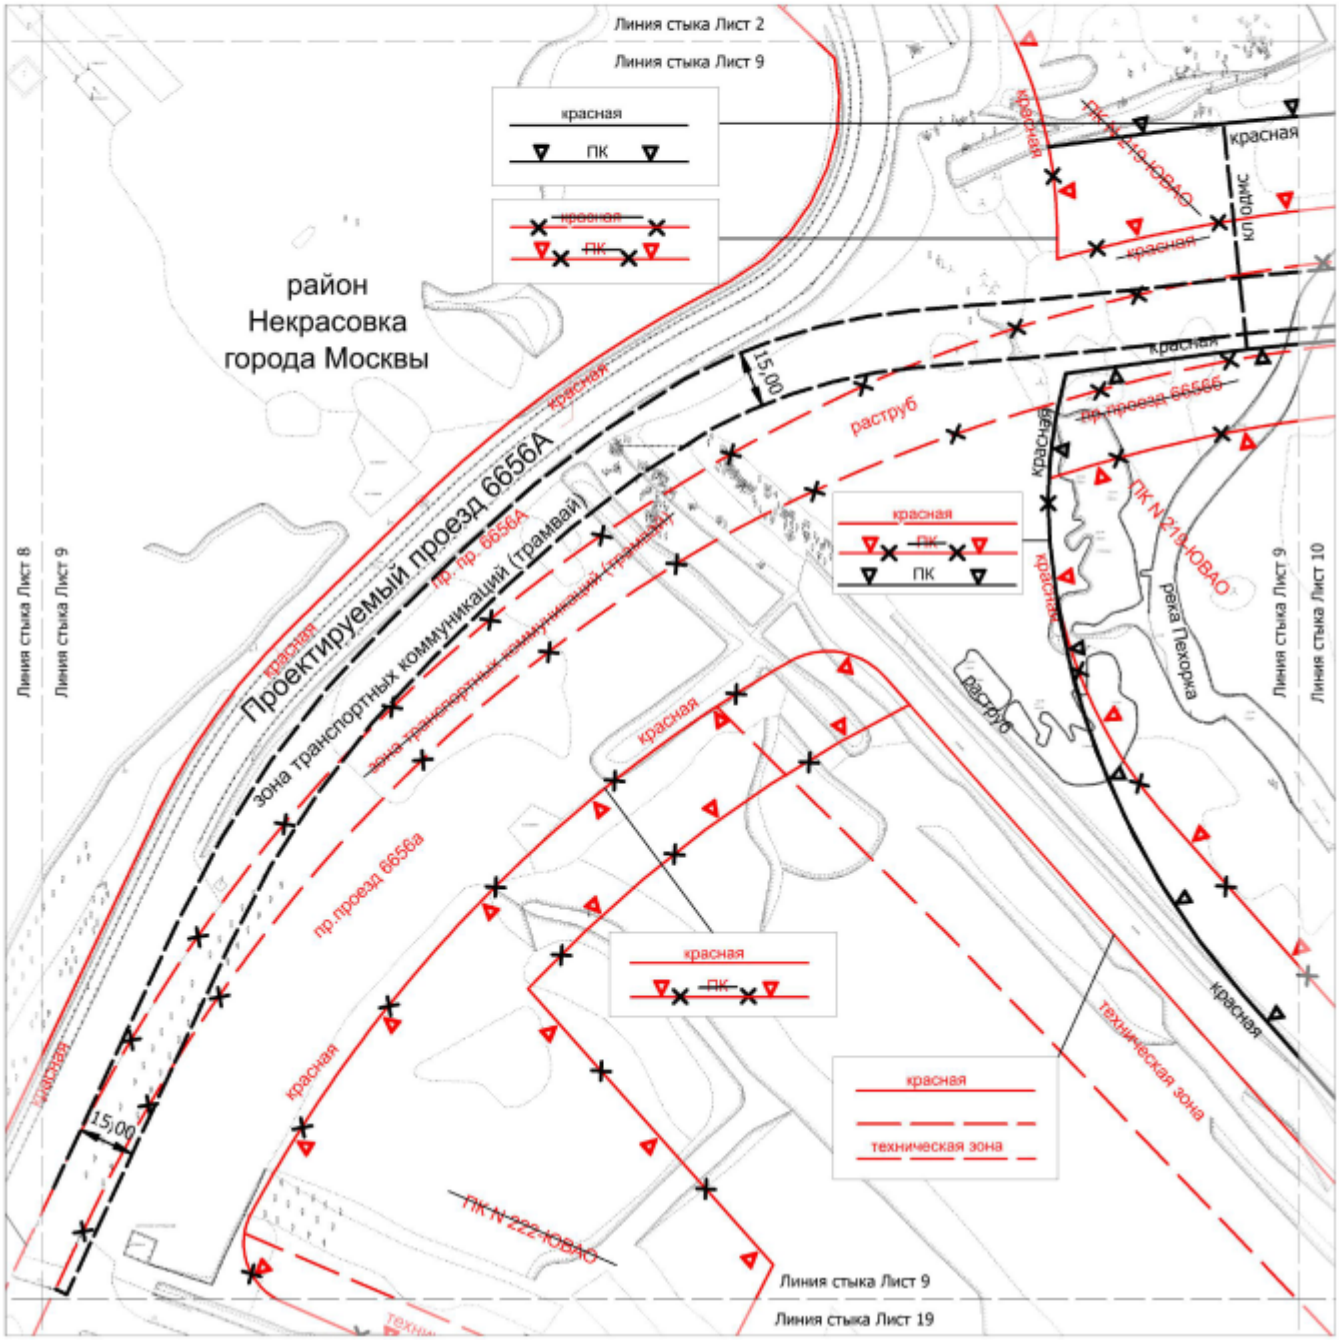

УСЛОВНЫЕ ОБОЗНАЧЕНИЯ:

ЛИНИИ ГРАДОСТРОИТЕЛЬНОГО РЕГУЛИРОВАНИЯ:

СУЩЕСТВУЮЩИЕ:


- красная — красные линии улично-дорожной сети
- ПК — границы объектов природного комплекса города Москвы
- техническая зона — границы технических зон инженерных коммуникаций и сооружений

ОТМЕНЯЕМЫЕ:

- ПК — границы объектов природного комплекса города Москвы
- красная — красные линии улично-дорожной сети
- зона транспортных коммуникаций — границы зон транспортных коммуникаций, обозначающих границы территорий, предназначенных и используемых для размещения наземных транспортных коммуникаций (монорельсовый транспорт, подвесная канатная дорога транспортная,фуникулер транспортный, трамвай)

УСТАНАВЛИВАЕМЫЕ:

- ПК — границы объектов природного комплекса города Москвы
- красная — красные линии улично-дорожной сети
- зона транспортных коммуникаций — границы зон транспортных коммуникаций, обозначающих границы территорий, предназначенных и используемых для размещения наземных транспортных коммуникаций (монорельсовый транспорт, подвесная канатная дорога транспортная,фуникулер транспортный, трамвай)
- КП ОДМС — красные линии объекта дорожно-мостового строительства

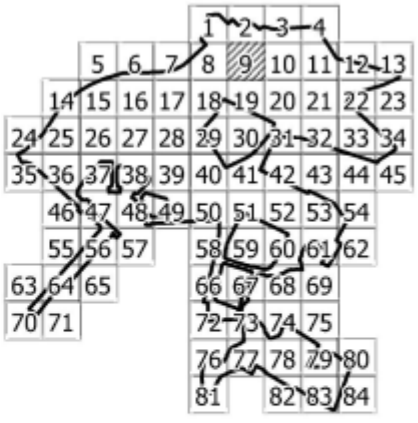


85

Масштаб 1:2000

район Некрасовка города Москвы

Лист 10 из 85

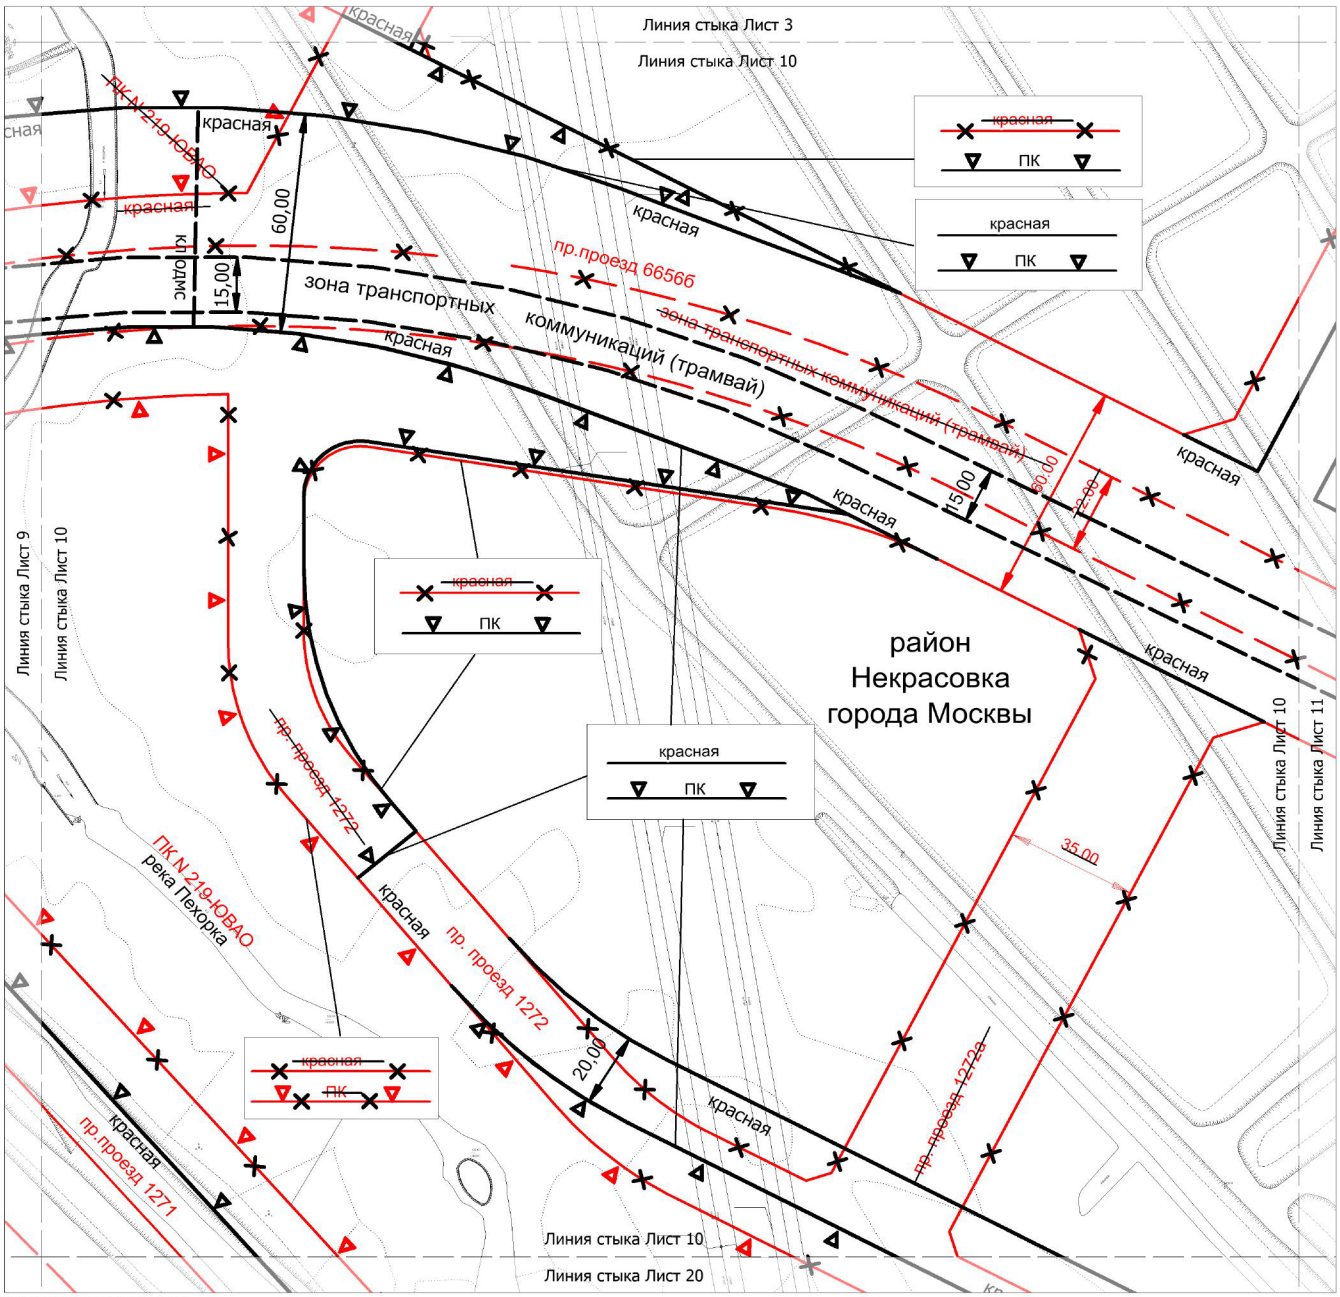

УСЛОВНЫЕ ОБОЗНАЧЕНИЯ:

ЛИНИИ ГРАДОСТРОИТЕЛЬНОГО РЕГУЛИРОВАНИЯ:

СУЩЕСТВУЮЩИЕ:

красная — красные линии улично-дорожной сети

ПК — границы объектов природного комплекса города Москвы

ОТМЕНЯЕМЫЕ:

~~ПК~~ — границы объектов природного комплекса города Москвы

~~красная~~ — красные линии улично-дорожной сети

~~зона транспортных коммуникаций~~ — границы зон транспортных коммуникаций, обозначающих границы территорий, предназначенных и используемых для размещения наземных транспортных коммуникаций (монорельсовый транспорт, подвесная канатная дорога транспортная,фуникулер транспортный, трамвай)


УСТАНАВЛИВАЕМЫЕ:

ПК — границы объектов природного комплекса города Москвы


красная — красные линии улично-дорожной сети

зона транспортных коммуникаций — границы зон транспортных коммуникаций, обозначающих границы территорий, предназначенных и используемых для размещения наземных транспортных коммуникаций (монорельсовый транспорт, подвесная канатная дорога транспортная,фуникулер транспортный, трамвай)

КЛ ОДМС — красные линии объекта дорожно-мостового строительства

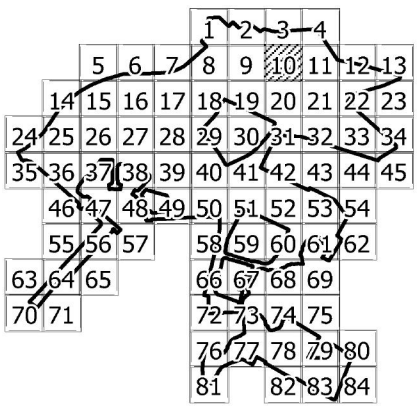

Масштаб 1:2000
район Некрасовка города Москвы
городской округ Люберцы Московской области
Лист 11 из 85

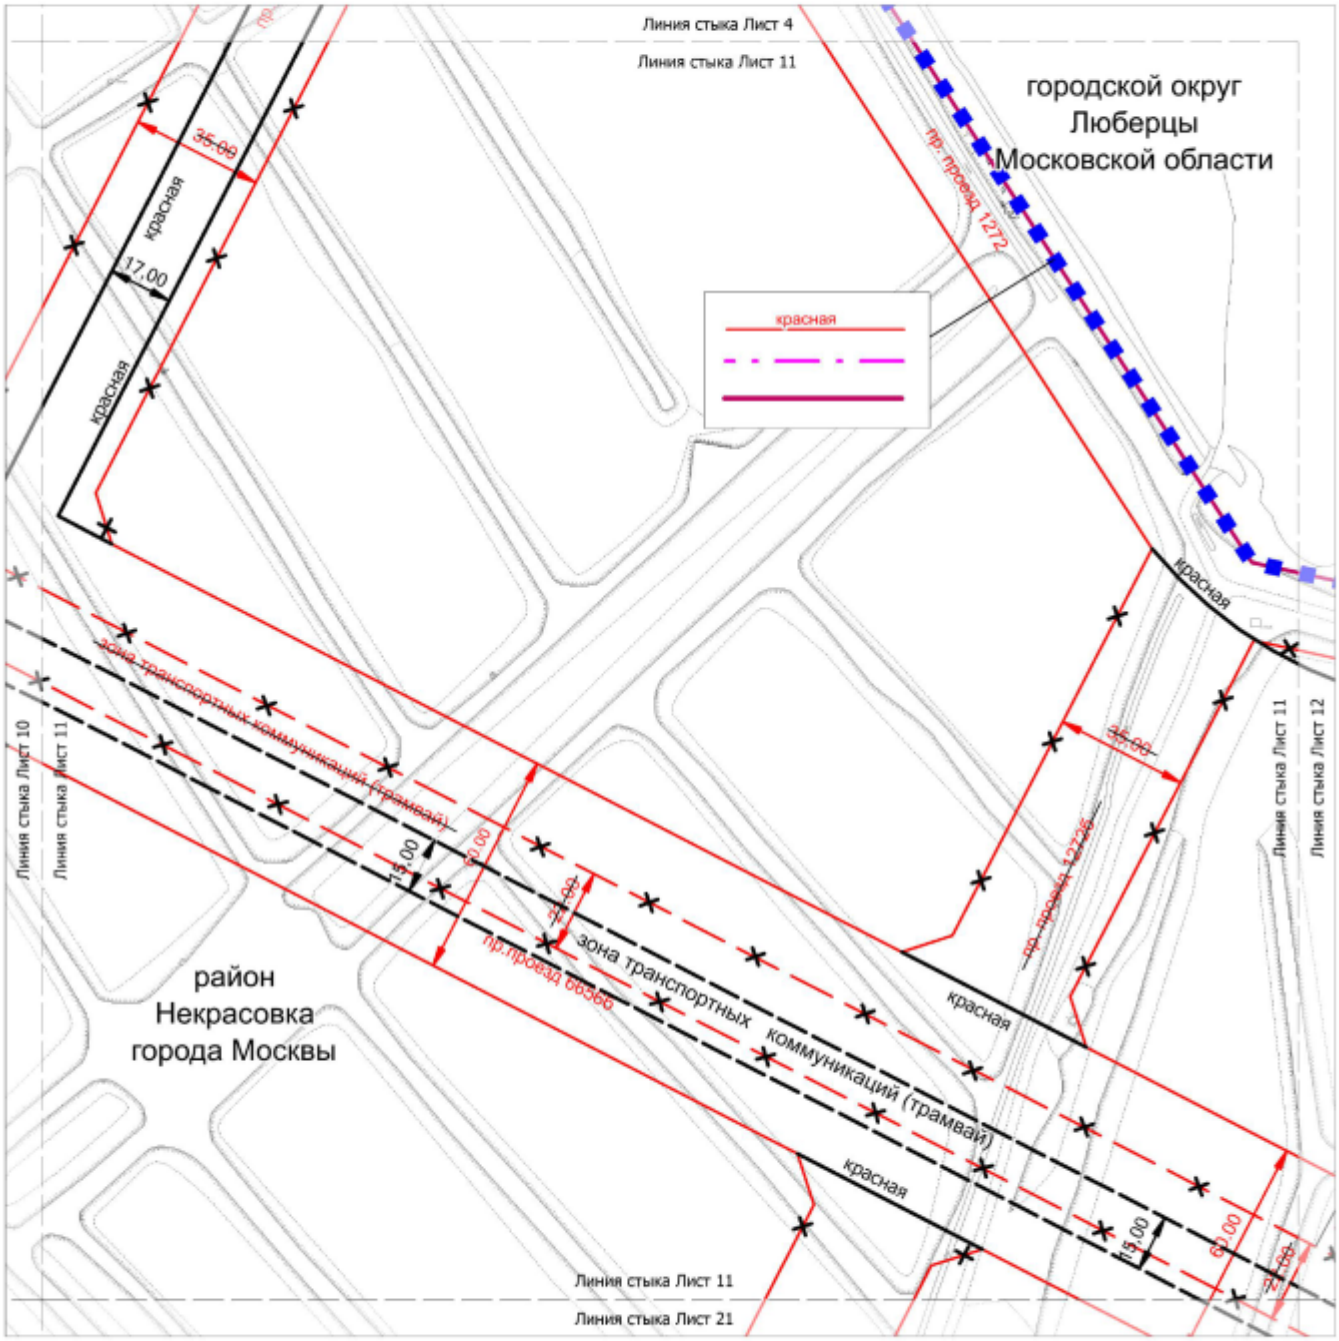

УСЛОВНЫЕ ОБОЗНАЧЕНИЯ:

ГРАНИЦЫ:

- подготовки проекта планировки территории
- города Москвы
- районов города Москвы

ЛИНИИ ГРАДОСТРОИТЕЛЬНОГО РЕГУЛИРОВАНИЯ:

СУЩЕСТВУЮЩИЕ:

красная — красные линии улично-дорожной сети

ОТМЕНЯЕМЫЕ:


~~красная~~ — красные линии улично-дорожной сети

~~зона транспортных коммуникаций~~ — границы зон транспортных коммуникаций, обозначающих границы территорий, предназначенных и используемых для размещения наземных транспортных коммуникаций (монорельсовый транспорт, подвесная канатная дорога транспортная,фуникулер транспортный, трамвай)

УСТАНАВЛИВАЕМЫЕ:


красная — красные линии улично-дорожной сети

зона транспортных коммуникаций — границы зон транспортных коммуникаций, обозначающих границы территорий, предназначенных и используемых для размещения наземных транспортных коммуникаций (монорельсовый транспорт, подвесная канатная дорога транспортная,фуникулер транспортный, трамвай)

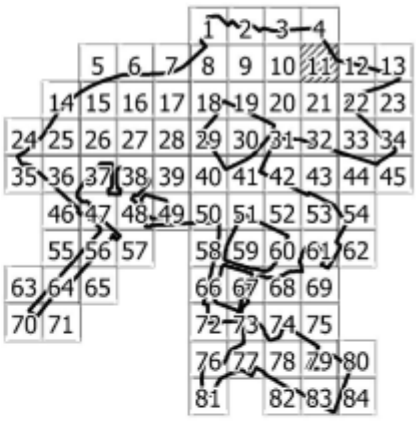

85

Масштаб 1:2000
район Некрасовка города Москвы
городской округ Люберцы Московской области
Лист 12 из 85

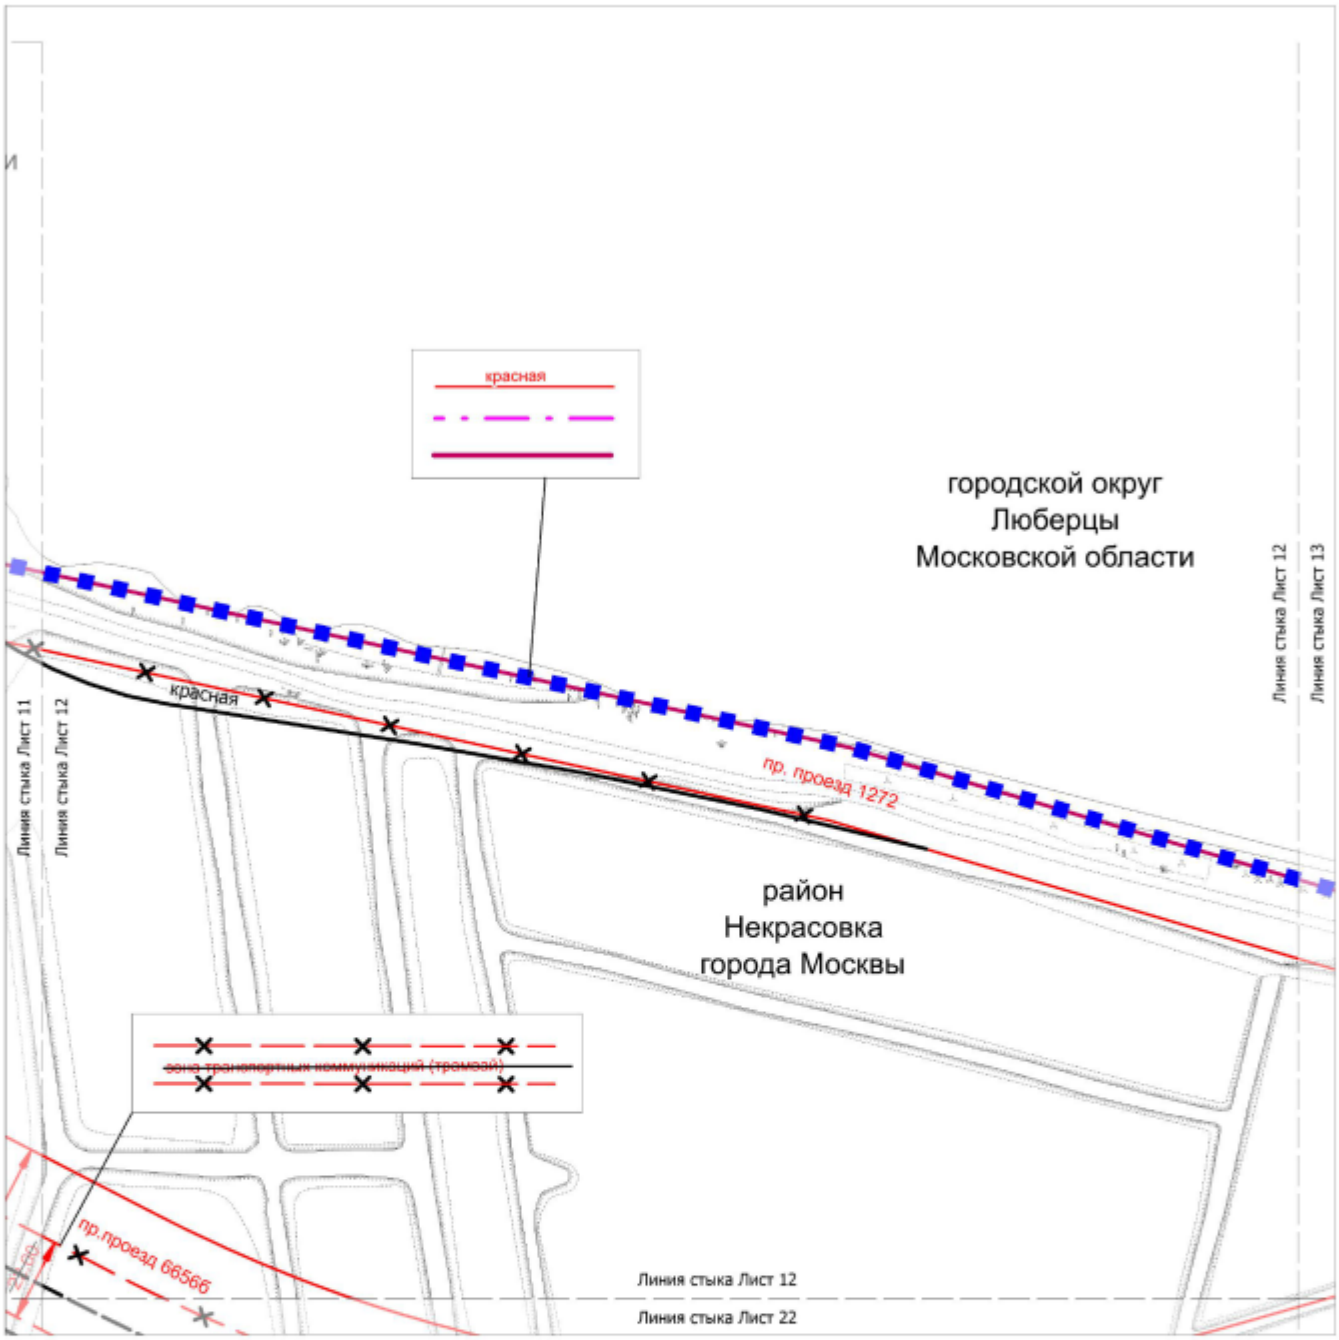

УСЛОВНЫЕ ОБОЗНАЧЕНИЯ:

ГРАНИЦЫ:

подготовки проекта планировки территории

города Москвы

районов города Москвы

ЛИНИИ ГРАДОСТРОИТЕЛЬНОГО РЕГУЛИРОВАНИЯ:

СУЩЕСТВУЮЩИЕ:

красная — красные линии улично-дорожной сети

ОТМЕНЯЕМЫЕ:


~~красная~~ — красные линии улично-дорожной сети

~~зона транспортных коммуникаций~~ — границы зон транспортных коммуникаций, обозначающих границы территорий, предназначенных и используемых для размещения наземных транспортных коммуникаций (монорельсовый транспорт, подвесная канатная дорога транспортная,фуникулер транспортный, трамвай)

УСТАНАВЛИВАЕМЫЕ:


красная — красные линии улично-дорожной сети

зона транспортных коммуникаций — границы зон транспортных коммуникаций, обозначающих границы территорий, предназначенных и используемых для размещения наземных транспортных коммуникаций (монорельсовый транспорт, подвесная канатная дорога транспортная,фуникулер транспортный, трамвай)

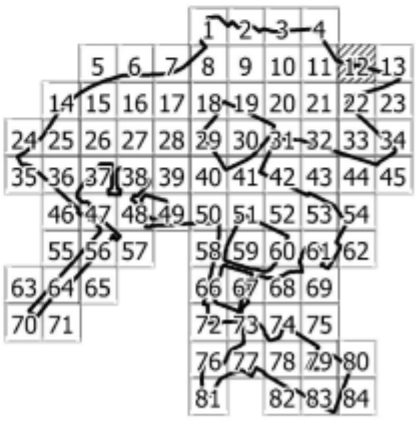

85

Масштаб 1:2000
район Некрасовка города Москвы
городской округ Люберцы Московской области
Лист 13 из 85

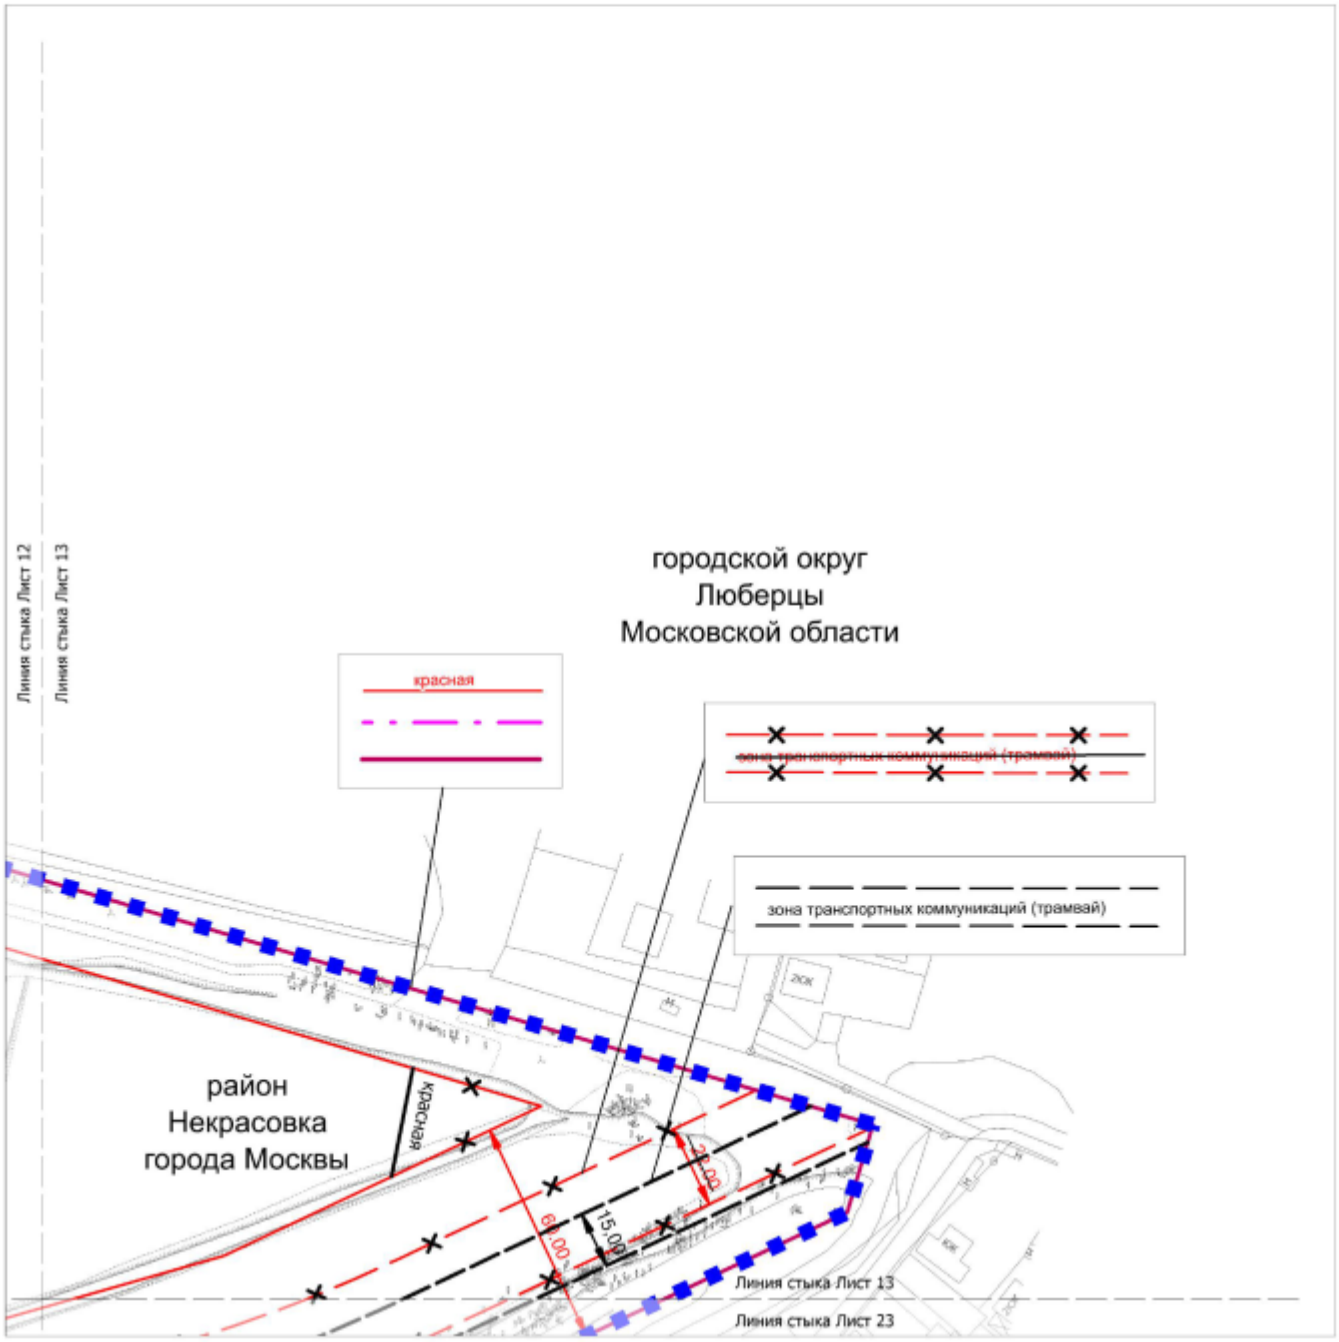

УСЛОВНЫЕ ОБОЗНАЧЕНИЯ:

ГРАНИЦЫ:

- подготовки проекта планировки территории
- города Москвы
- районов города Москвы

ЛИНИИ ГРАДОСТРОИТЕЛЬНОГО РЕГУЛИРОВАНИЯ:

СУЩЕСТВУЮЩИЕ:

красная — красные линии улично-дорожной сети

ОТМЕНЯЕМЫЕ:


~~красная~~ — красные линии улично-дорожной сети

~~зона транспортных коммуникаций~~ — границы зон транспортных коммуникаций, обозначающих границы территорий, предназначенных и используемых для размещения наземных транспортных коммуникаций (монорельсовый транспорт, подвесная канатная дорога транспортная,фуникулер транспортный, трамвай)

УСТАНАВЛИВАЕМЫЕ:

красная — красные линии улично-дорожной сети


зона транспортных коммуникаций — границы зон транспортных коммуникаций, обозначающих границы территорий, предназначенных и используемых для размещения наземных транспортных коммуникаций (монорельсовый транспорт, подвесная канатная дорога транспортная,фуникулер транспортный, трамвай)

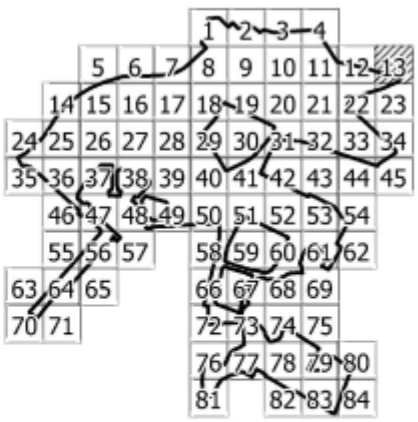

Масштаб 1:2000

район Косино-Ухтомский города Москвы

Лист 14 из 85

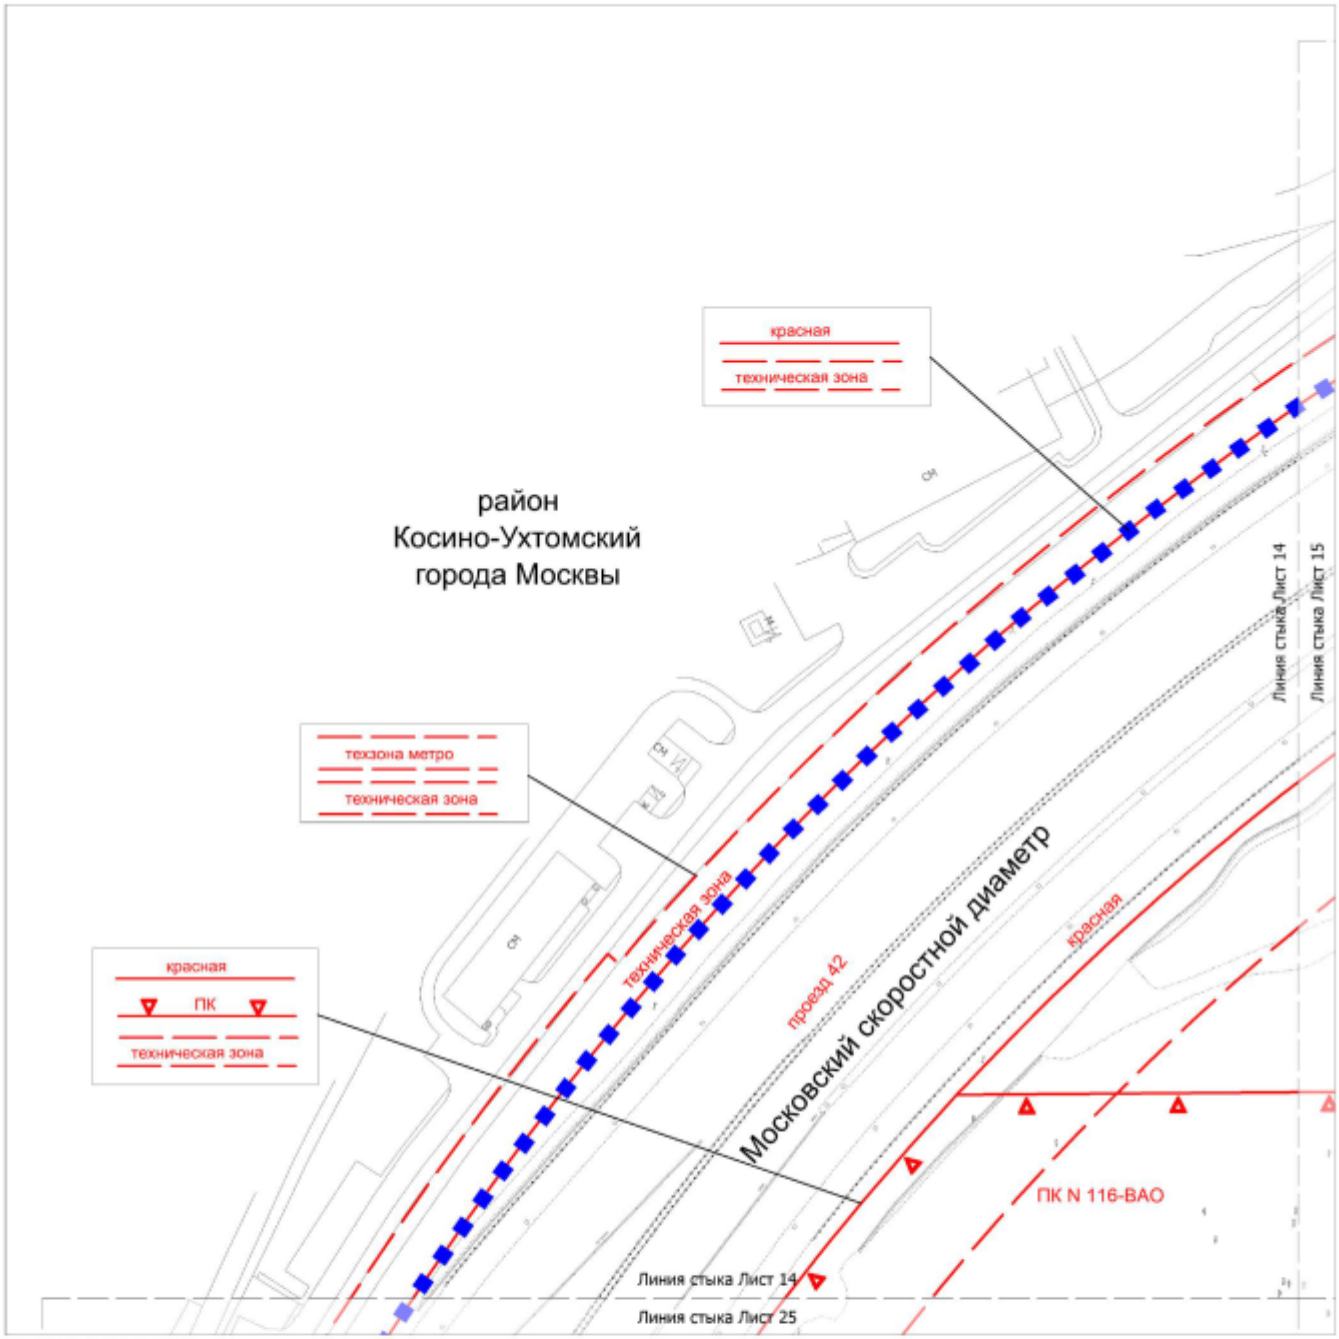

УСЛОВНЫЕ ОБОЗНАЧЕНИЯ:

ГРАНИЦЫ:

подготовки проекта планировки территории

ЛИНИИ ГРАДОСТРОИТЕЛЬНОГО РЕГУЛИРОВАНИЯ:


СУЩЕСТВУЮЩИЕ:

красная — красные линии улично-дорожной сети


ПК — границы объектов природного комплекса города Москвы

техническая зона — границы технических зон инженерных коммуникаций и сооружений

техзона метро — границы технических зон метрополитена

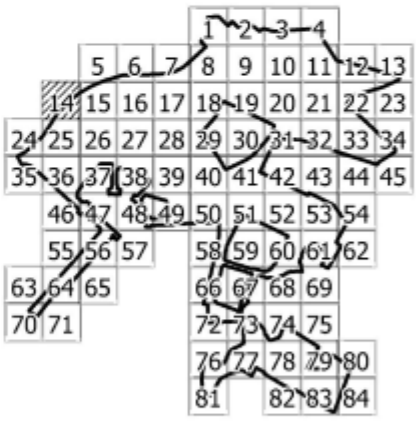

Масштаб 1:2000
район Некрасовка города Москвы
район Косино-Ухтомский города Москвы
Лист 15 из 85

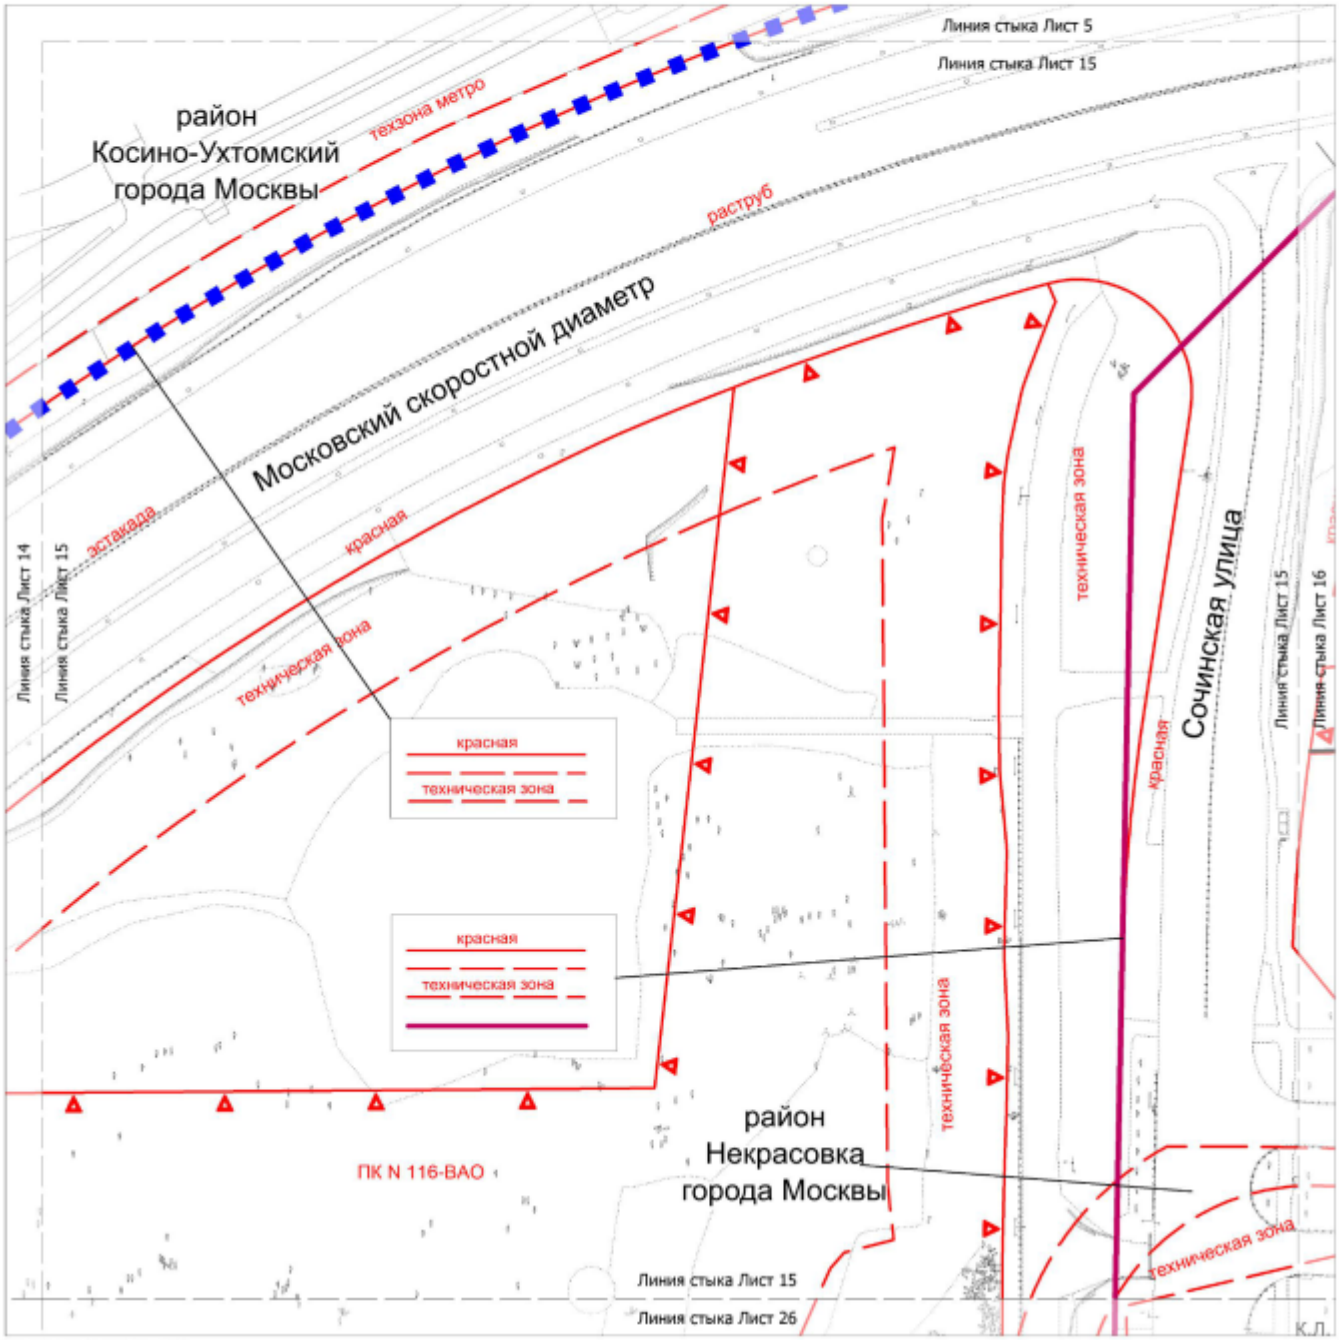

УСЛОВНЫЕ ОБОЗНАЧЕНИЯ:


ГРАНИЦЫ:

- подготовки проекта планировки территории
- районов города Москвы

ЛИНИИ ГРАДОСТРОИТЕЛЬНОГО РЕГУЛИРОВАНИЯ:


СУЩЕСТВУЮЩИЕ:

- красная — красные линии улично-дорожной сети
- ПК — границы объектов природного комплекса города Москвы
- техническая зона — границы технических зон инженерных коммуникаций и сооружений
- техзона метро — границы технических зон метрополитена
- зона транспортных коммуникаций — границы зон транспортных коммуникаций, обозначающих границы территорий, предназначенных и используемых для размещения наземных транспортных коммуникаций (монорельсовый транспорт, подвесная канатная дорога транспортная,фуникулер транспортный, трамвай)

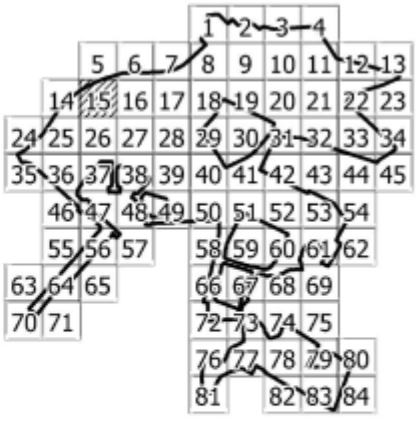

85

Масштаб 1:2000
район Некрасовка города Москвы
район Косино-Ухтомский города Москвы
Лист 16 из 85

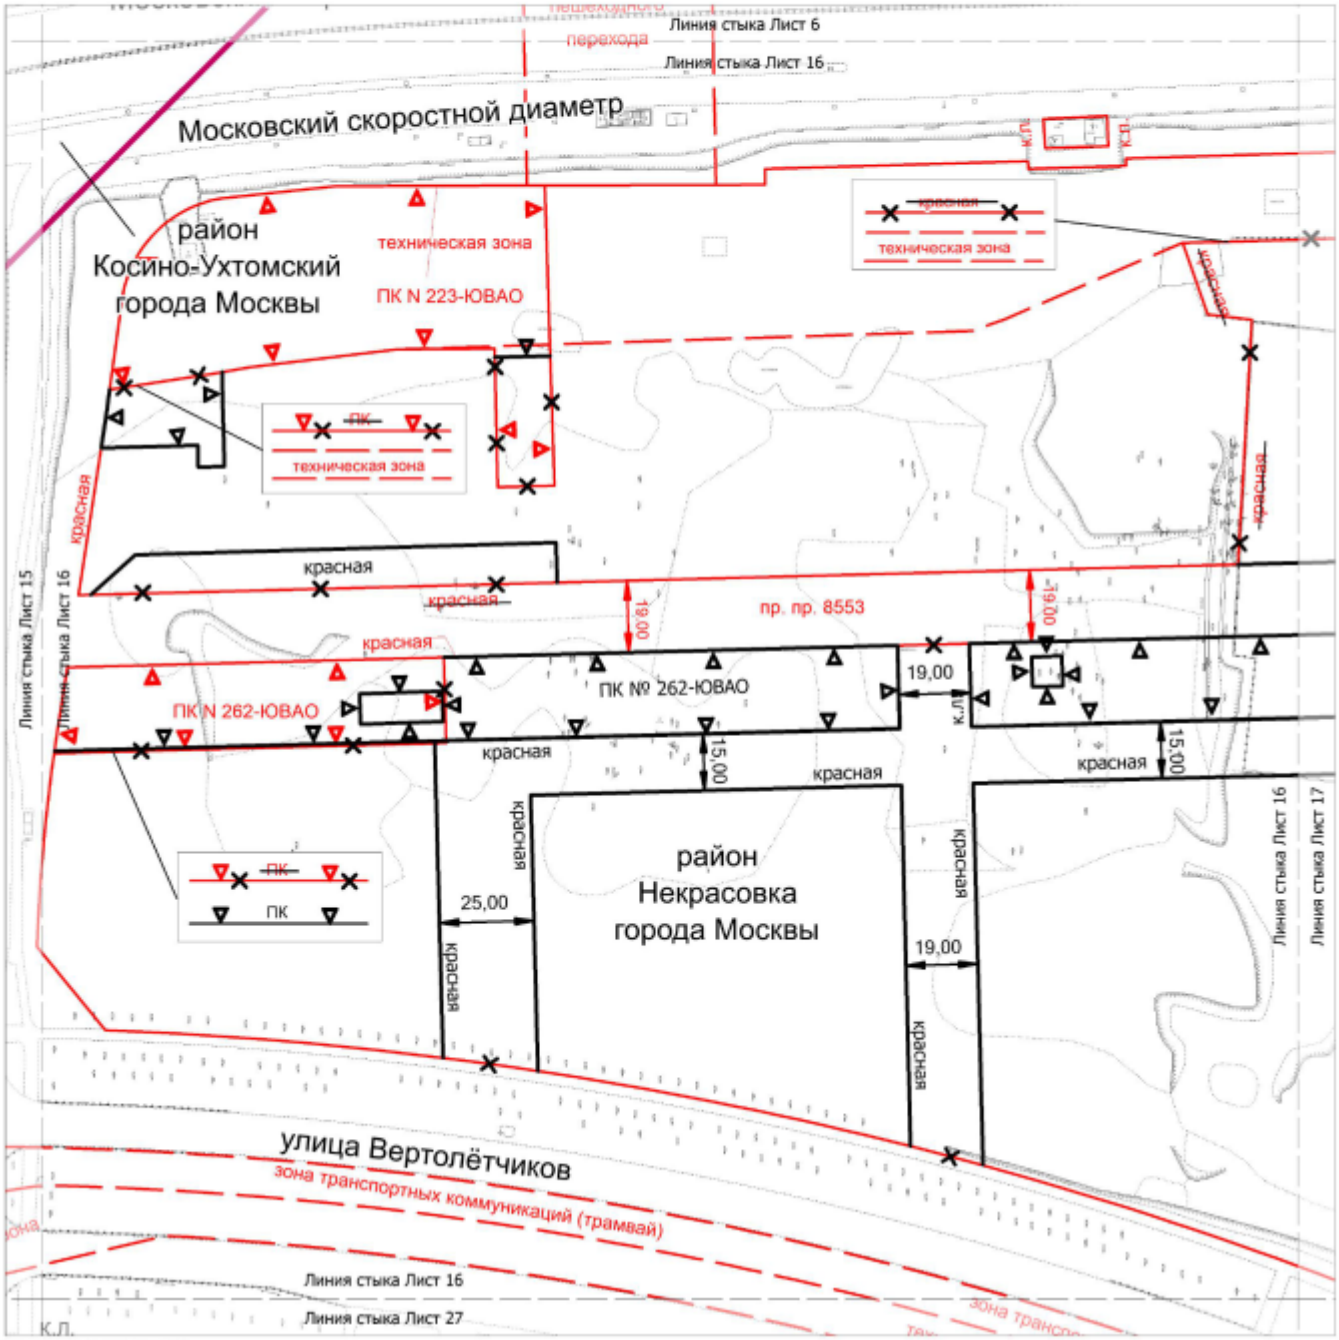

УСЛОВНЫЕ ОБОЗНАЧЕНИЯ:

ГРАНИЦЫ:

районов города Москвы

ЛИНИИ ГРАДОСТРОИТЕЛЬНОГО РЕГУЛИРОВАНИЯ:

СУЩЕСТВУЮЩИЕ:

красная — красные линии улично-дорожной сети

ПК — границы объектов природного комплекса города Москвы

техническая зона — границы технических зон инженерных коммуникаций и сооружений

зона внеуличного пешеходного перехода — границы зон внеуличных пешеходных переходов

зона транспортных коммуникаций — границы зон транспортных коммуникаций, обозначающих границы территорий, предназначенных и используемых для размещения наземных транспортных коммуникаций (монорельсовый транспорт, подвесная канатная дорога транспортная,фуникулер транспортный, трамвай)

ОТМЕНЯЕМЫЕ:


~~ПК~~ — границы объектов природного комплекса города Москвы

~~красная~~ — красные линии улично-дорожной сети

УСТАНАВЛИВАЕМЫЕ:

ПК — границы объектов природного комплекса города Москвы

красная — красные линии улично-дорожной сети

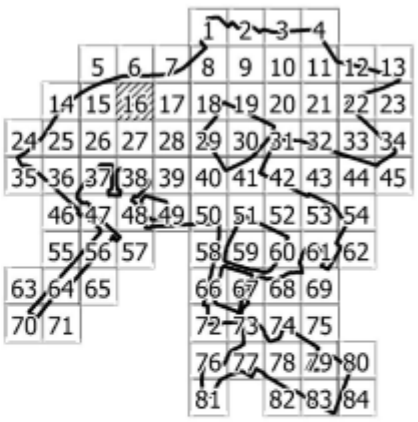


85

Масштаб 1:2000

район Некрасовка города Москвы

Лист 17 из 85

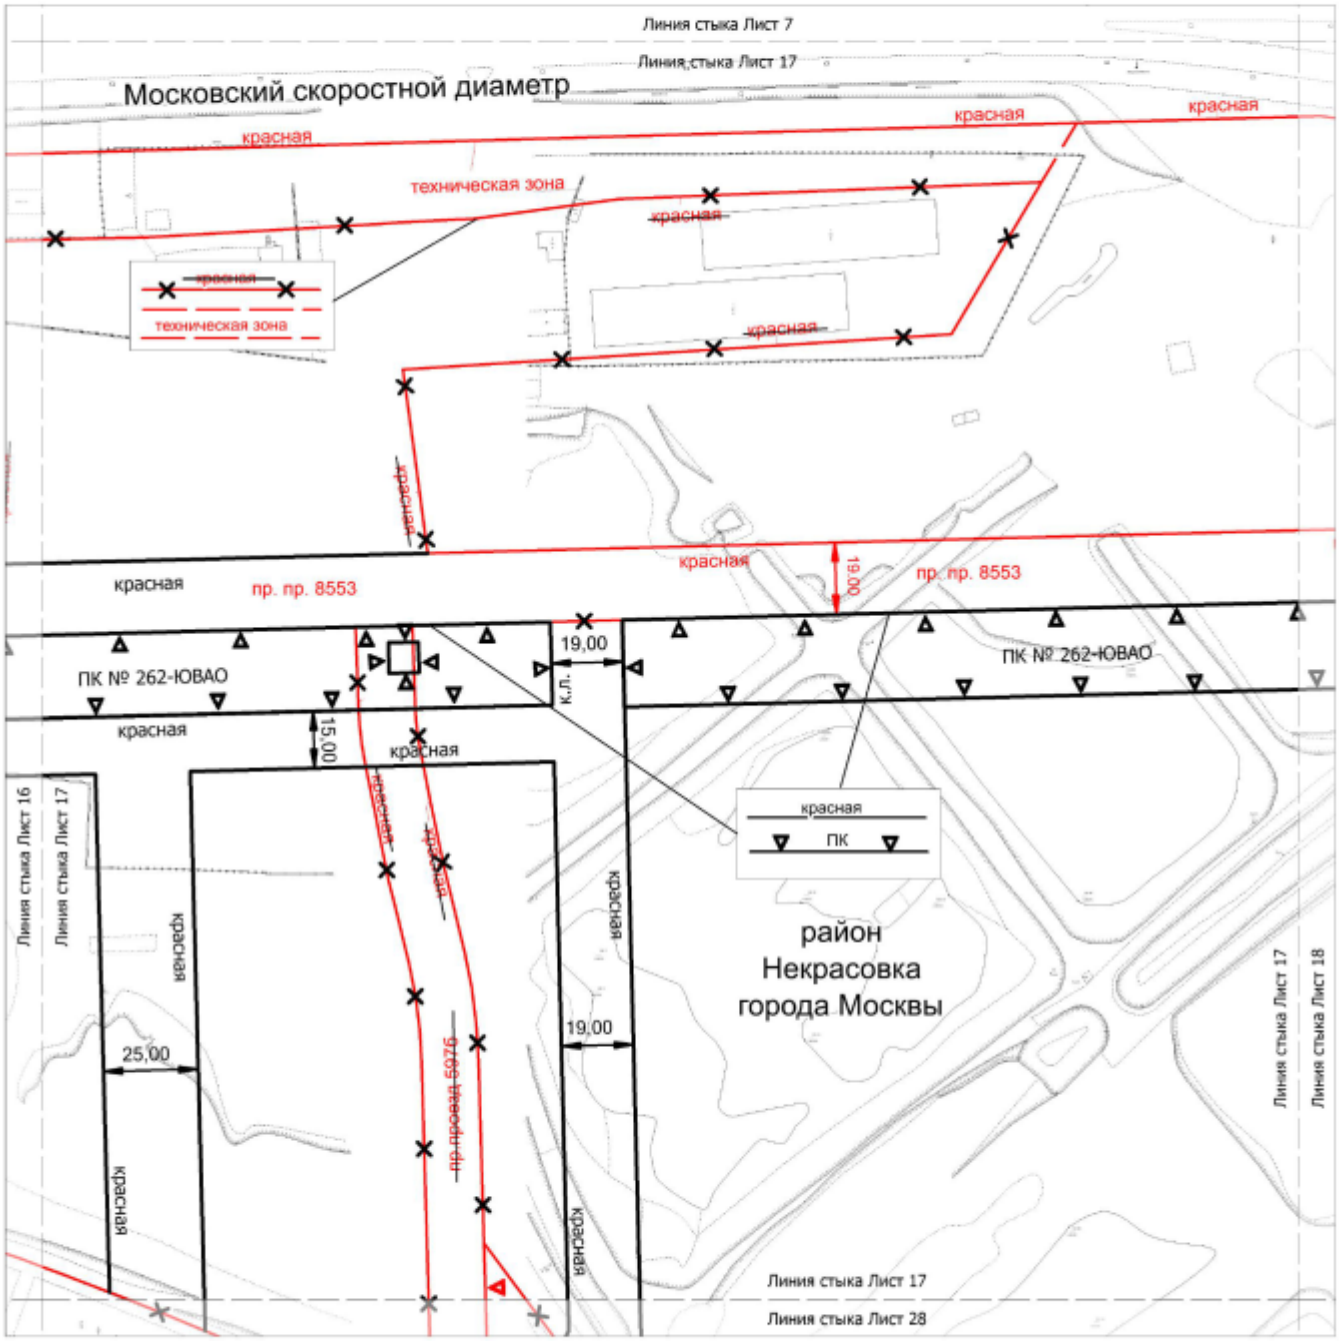

УСЛОВНЫЕ ОБОЗНАЧЕНИЯ:

ЛИНИИ ГРАДОСТРОИТЕЛЬНОГО РЕГУЛИРОВАНИЯ:

СУЩЕСТВУЮЩИЕ:

красная — красные линии улично-дорожной сети

ПК — границы объектов природного комплекса города Москвы

техническая зона — границы технических зон инженерных коммуникаций и сооружений

ОТМЕНЯЕМЫЕ:


ПК — границы объектов природного комплекса города Москвы

красная — красные линии улично-дорожной сети

УСТАНАВЛИВАЕМЫЕ:

ПК — границы объектов природного комплекса города Москвы


красная — красные линии улично-дорожной сети

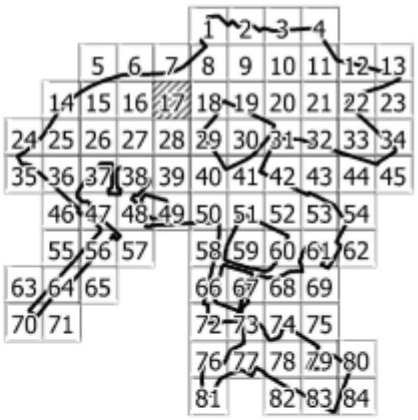

Масштаб 1:2000

район Некрасовка города Москвы

Лист 18 из 85

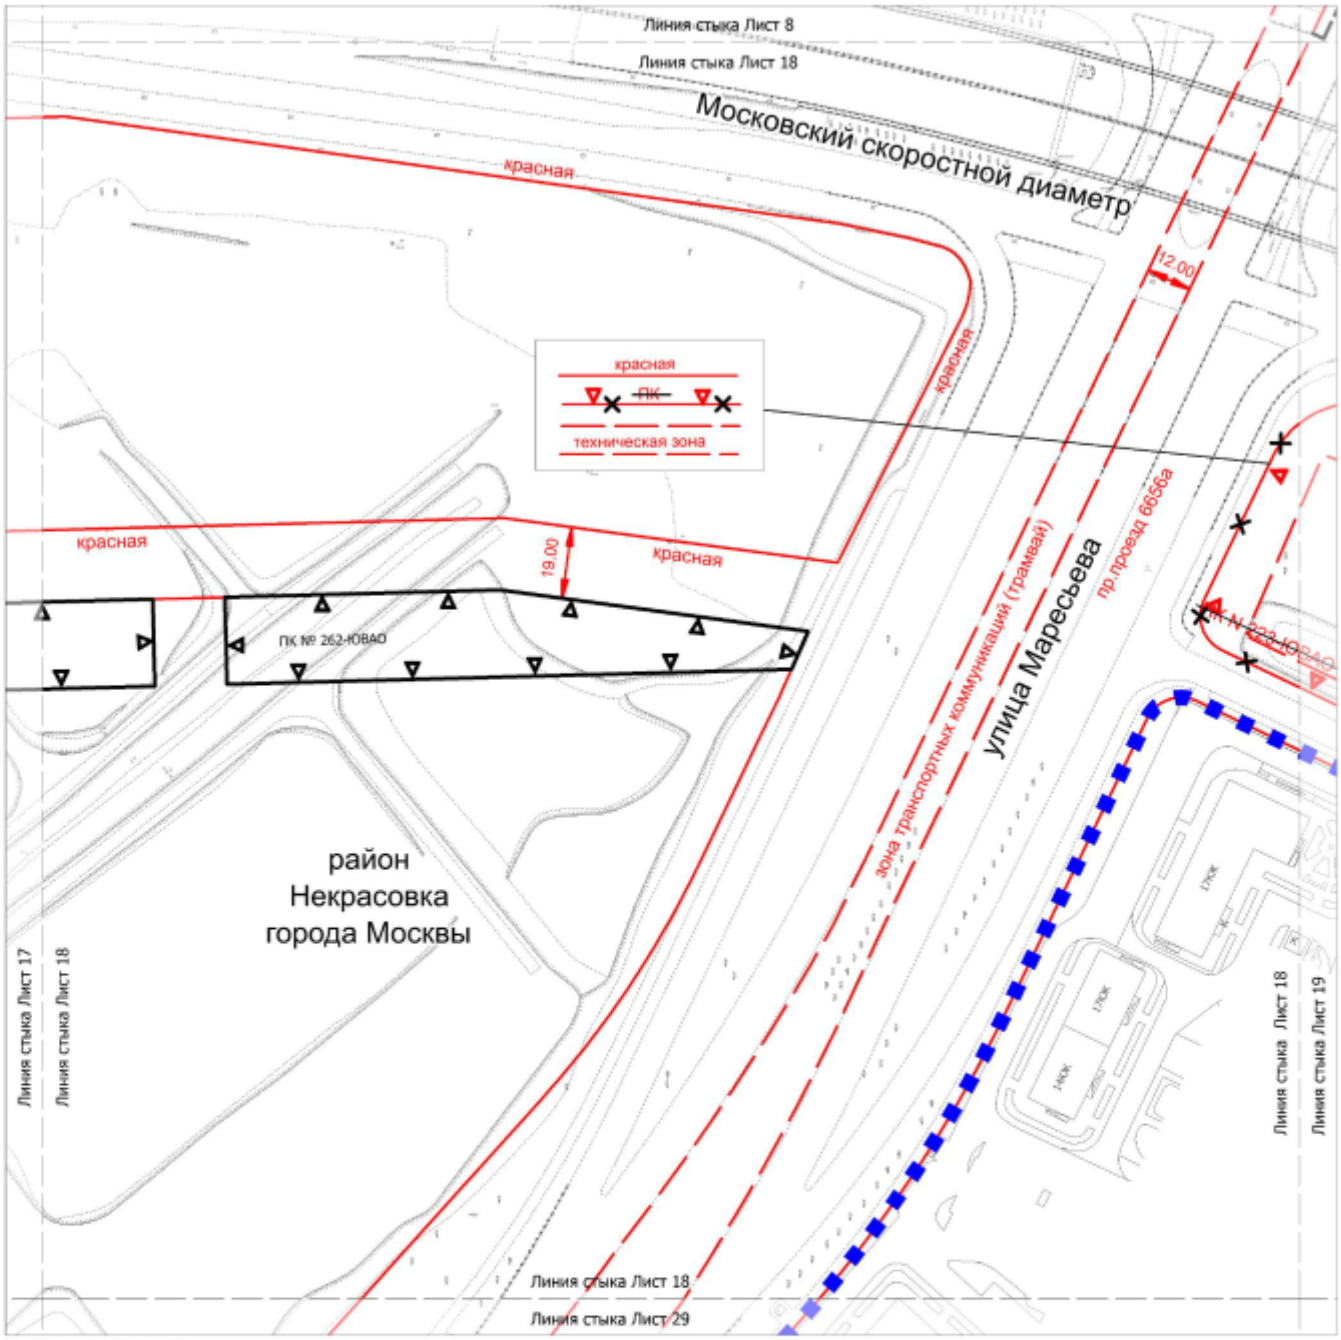

УСЛОВНЫЕ ОБОЗНАЧЕНИЯ:

ГРАНИЦЫ:

подготовки проекта планировки территории

ЛИНИИ ГРАДОСТРОИТЕЛЬНОГО РЕГУЛИРОВАНИЯ:

СУЩЕСТВУЮЩИЕ:

красная — красные линии улично-дорожной сети

техническая зона — границы технических зон инженерных коммуникаций и сооружений

зона транспортных коммуникаций — границы зон транспортных коммуникаций, обозначающих границы территорий, предназначенных и используемых для размещения наземных транспортных коммуникаций (монорельсовый транспорт, подвесная канатная дорога транспортная,фуникулер транспортный, трамвай)


ОТМЕНЯЕМЫЕ:

ПК — границы объектов природного комплекса города Москвы

УСТАНАВЛИВАЕМЫЕ:

ПК — границы объектов природного комплекса города Москвы

красная — красные линии улично-дорожной сети

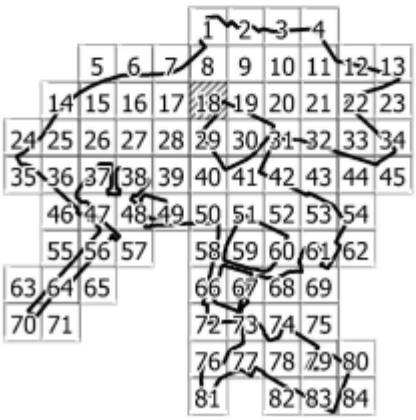


85

Масштаб 1:2000

район Некрасовка города Москвы

Лист 19 из 85

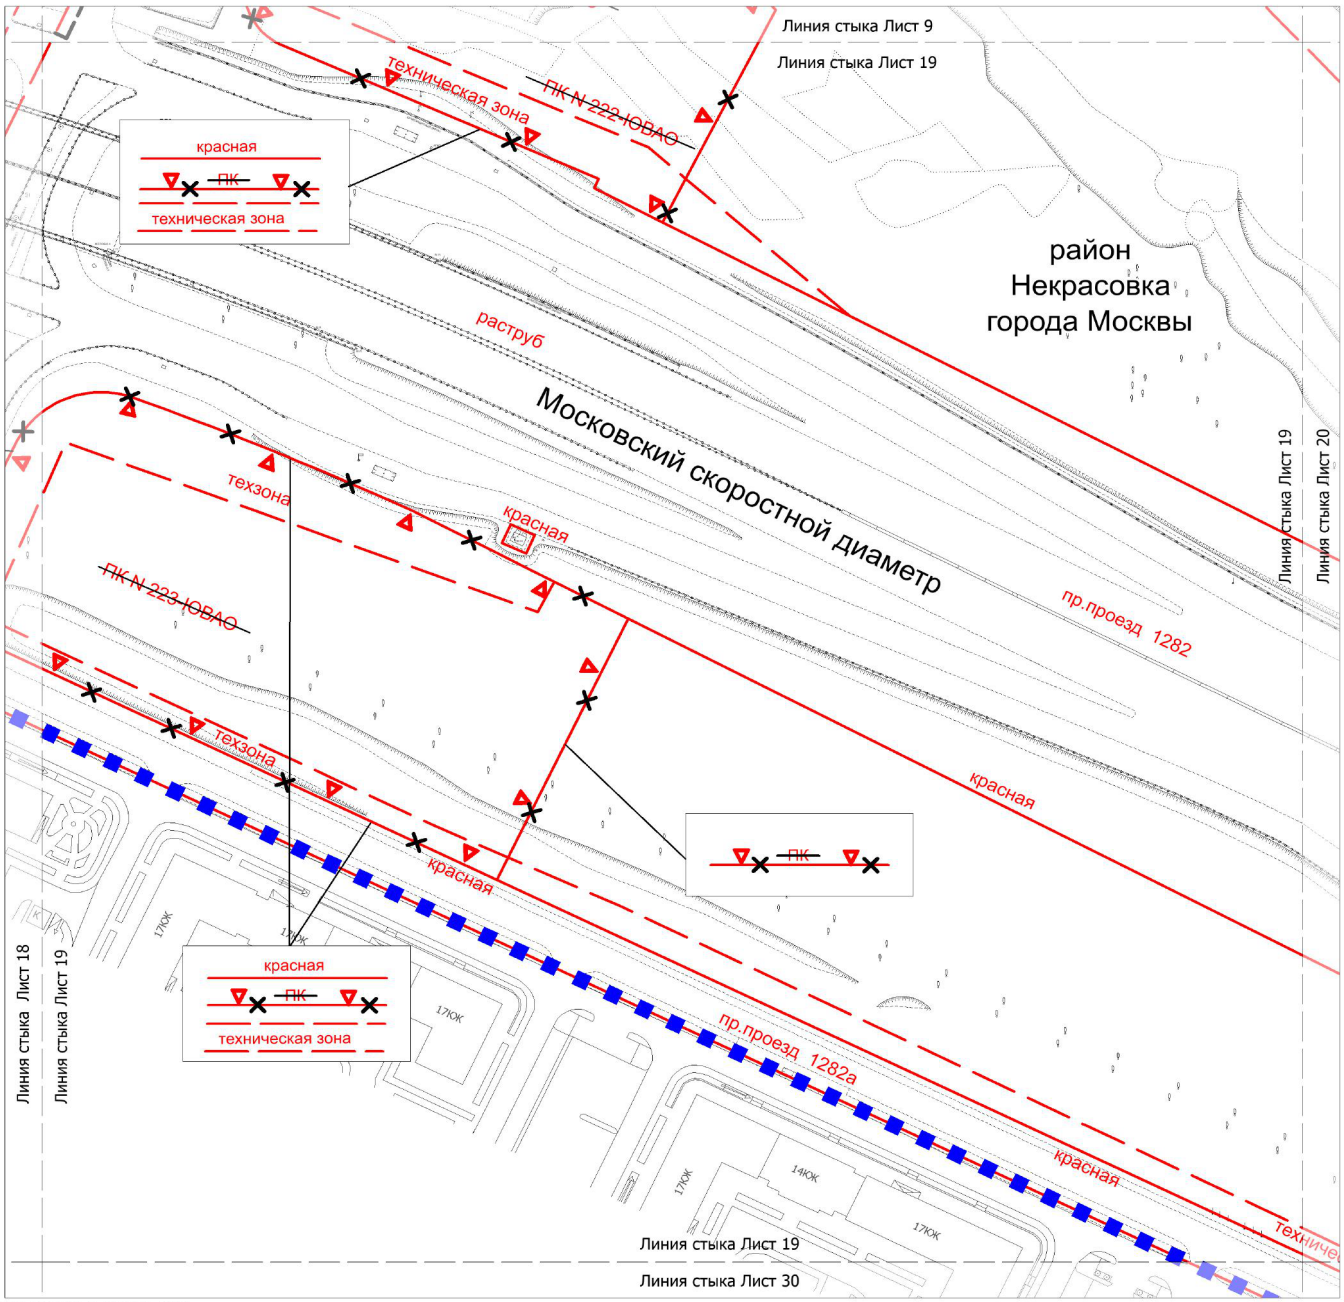

УСЛОВНЫЕ ОБОЗНАЧЕНИЯ:

ГРАНИЦЫ:

подготовки проекта планировки территории

ЛИНИИ ГРАДОСТРОИТЕЛЬНОГО РЕГУЛИРОВАНИЯ:

СУЩЕСТВУЮЩИЕ:

красная — красные линии улично-дорожной сети


ПК — границы объектов природного комплекса города Москвы

техническая зона — границы технических зон инженерных коммуникаций и сооружений

зона транспортных коммуникаций — границы зон транспортных коммуникаций, обозначающих границы территорий, предназначенных и используемых для размещения наземных транспортных коммуникаций (монорельсовый транспорт, подвесная канатная дорога транспортная,фуникулер транспортный, трамвай)

ОТМЕНЯЕМЫЕ:


ПК — границы объектов природного комплекса города Москвы

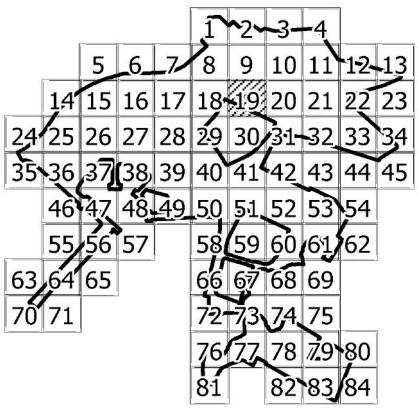

Масштаб 1:2000

район Некрасовка города Москвы

Лист 20 из 85

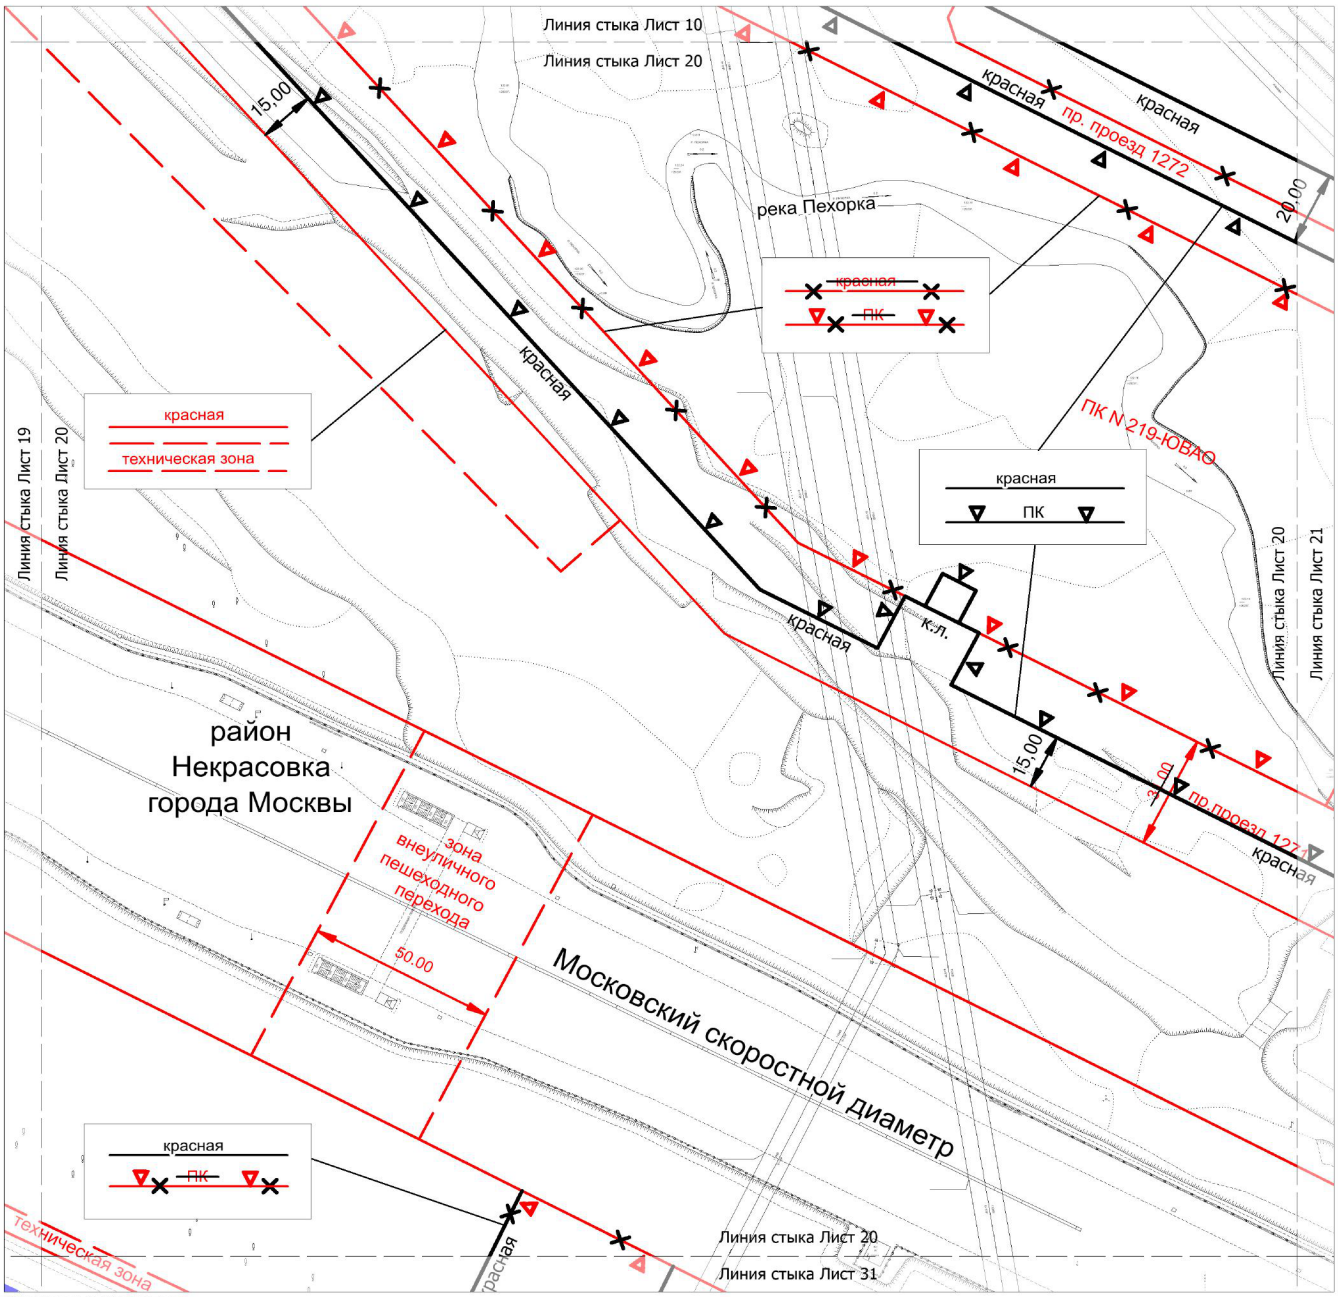

УСЛОВНЫЕ ОБОЗНАЧЕНИЯ:

ЛИНИИ ГРАДОСТРОИТЕЛЬНОГО РЕГУЛИРОВАНИЯ:

СУЩЕСТВУЮЩИЕ:


красная	красные линии улично-дорожной сети
ПК	границы объектов природного комплекса города Москвы
техническая зона	границы технических зон инженерных коммуникаций и сооружений
зона внеуличного пешеходного перехода	границы зон внеуличных пешеходных переходов

ОТМЕНЯЕМЫЕ:

~~ПК~~	границы объектов природного комплекса города Москвы
~~красная~~	красные линии улично-дорожной сети

УСТАНАВЛИВАЕМЫЕ:

ПК	границы объектов природного комплекса города Москвы
красная	красные линии улично-дорожной сети

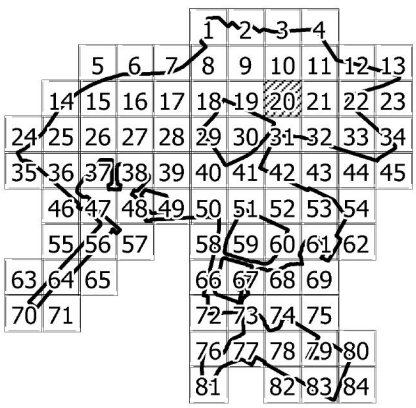

85

Масштаб 1:2000

район Некрасовка города Москвы

Лист 21 из 85



УСЛОВНЫЕ ОБОЗНАЧЕНИЯ:

ЛИНИИ ГРАДОСТРОИТЕЛЬНОГО РЕГУЛИРОВАНИЯ:

СУЩЕСТВУЮЩИЕ:

красная — красные линии улично-дорожной сети

ПК — границы объектов природного комплекса города Москвы

ОТМЕНЯЕМЫЕ:

~~ПК~~ — границы объектов природного комплекса города Москвы

~~красная~~ — красные линии улично-дорожной сети

~~техническая зона~~ — границы технических зон инженерных коммуникаций и сооружений


~~зона транспортных коммуникаций~~ — границы зон транспортных коммуникаций, обозначающих границы территорий, предназначенных и используемых для размещения наземных транспортных коммуникаций (монорельсовый транспорт, подвесная канатная дорога транспортная,фуникулер транспортный, трамвай)

УСТАНАВЛИВАЕМЫЕ:


ПК — границы объектов природного комплекса города Москвы

красная — красные линии улично-дорожной сети

зона транспортных коммуникаций — границы зон транспортных коммуникаций, обозначающих границы территорий, предназначенных и используемых для размещения наземных транспортных коммуникаций (монорельсовый транспорт, подвесная канатная дорога транспортная,фуникулер транспортный, трамвай)

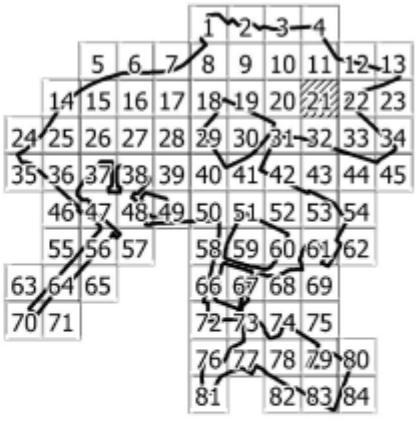

Масштаб 1:2000
район Некрасовка города Москвы
городской округ Люберцы Московской области
Лист 22 из 85

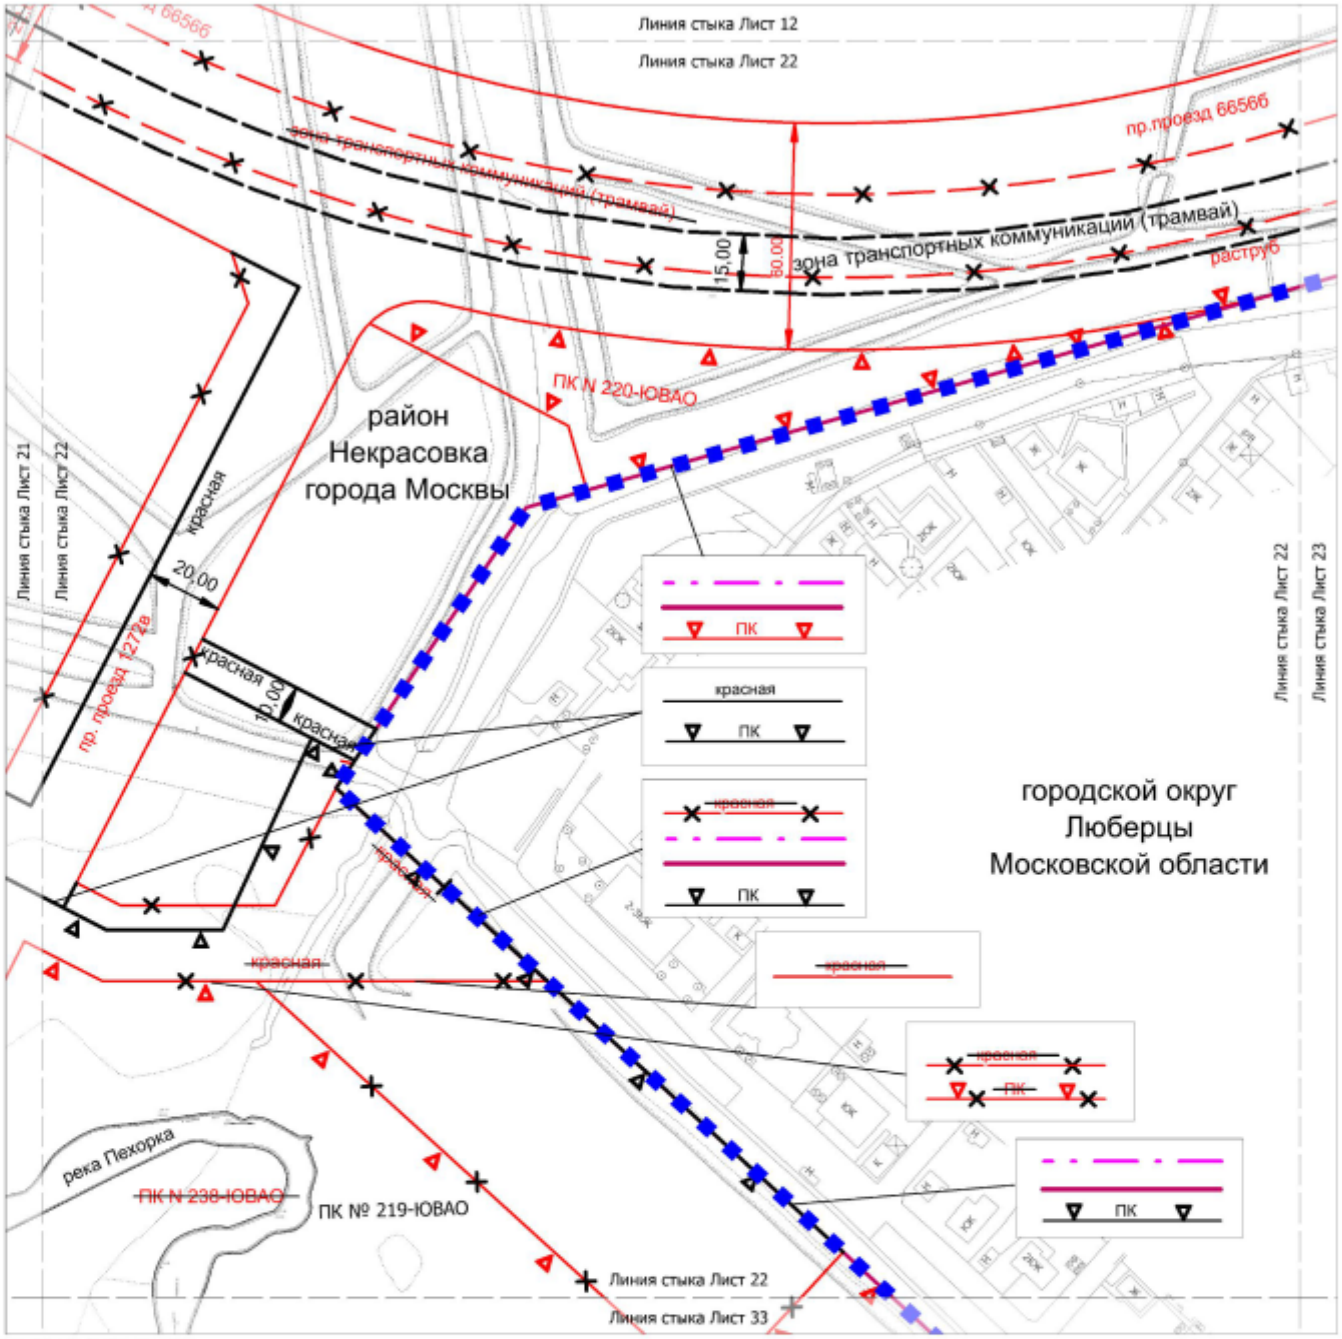

УСЛОВНЫЕ ОБОЗНАЧЕНИЯ:

ГРАНИЦЫ:

- подготовки проекта планировки территории
- города Москвы
- районов города Москвы

ЛИНИИ ГРАДОСТРОИТЕЛЬНОГО РЕГУЛИРОВАНИЯ:

СУЩЕСТВУЮЩИЕ:


- красная — красные линии улично-дорожной сети
- ПК — границы объектов природного комплекса города Москвы

ОТМЕНЯЕМЫЕ:

- ПК — границы объектов природного комплекса города Москвы
- красная — красные линии улично-дорожной сети
- зона транспортных коммуникаций — границы зон транспортных коммуникаций, обозначающих границы территорий, предназначенных и используемых для размещения наземных транспортных коммуникаций (монорельсовый транспорт, подвесная канатная дорога транспортная, фуникулер транспортный, трамвай)


УСТАНАВЛИВАЕМЫЕ:

- красная — красные линии улично-дорожной сети
- ПК — границы объектов природного комплекса города Москвы
- зона транспортных коммуникаций — границы зон транспортных коммуникаций, обозначающих границы территорий, предназначенных и используемых для размещения наземных транспортных коммуникаций (монорельсовый транспорт, подвесная канатная дорога транспортная, фуникулер транспортный, трамвай)

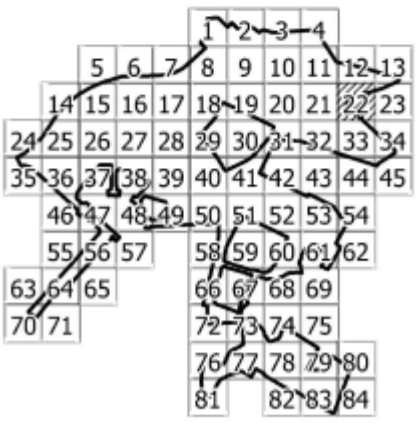

85

Масштаб 1:2000
район Некрасовка города Москвы
городской округ Люберцы Московской области
Лист 23 из 85

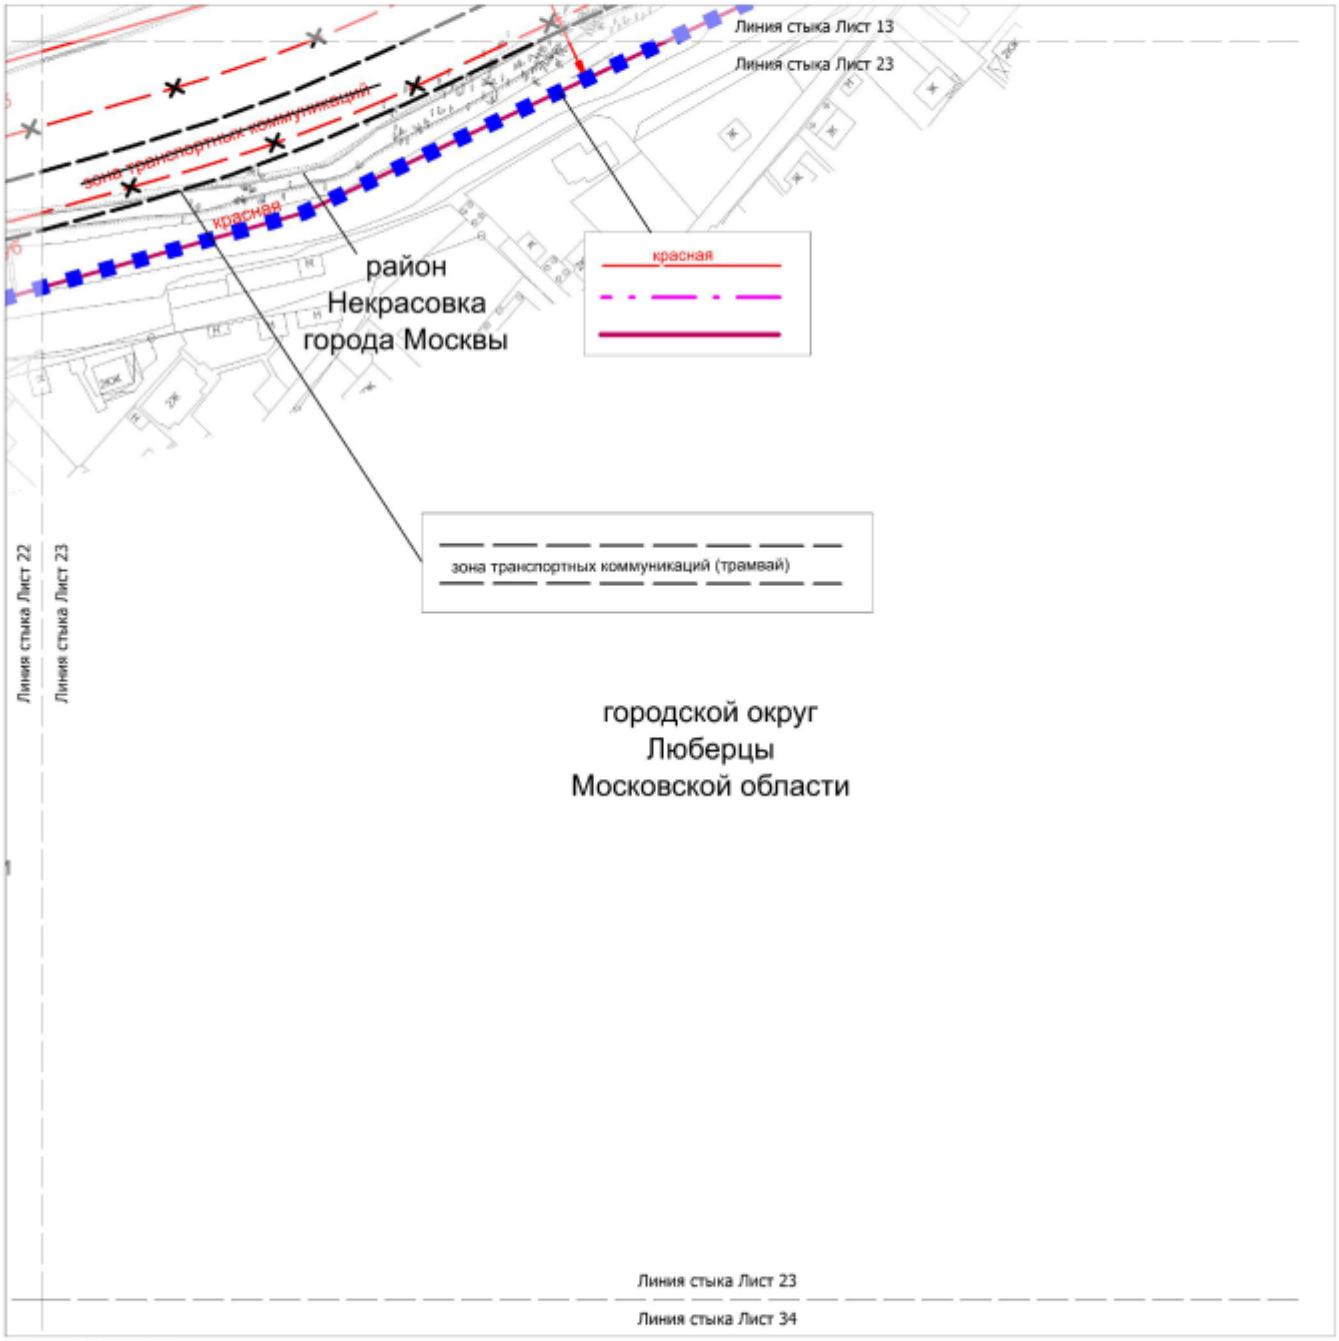

УСЛОВНЫЕ ОБОЗНАЧЕНИЯ:

ГРАНИЦЫ:

подготовки проекта планировки территории

города Москвы

районов города Москвы

ЛИНИИ ГРАДОСТРОИТЕЛЬНОГО РЕГУЛИРОВАНИЯ:

СУЩЕСТВУЮЩИЕ:


красная — красные линии улично-дорожной сети

ОТМЕНЯЕМЫЕ:

~~зона транспортных коммуникаций~~ — границы зон транспортных коммуникаций, обозначающих границы территорий, предназначенных и используемых для размещения наземных транспортных коммуникаций (монорельсовый транспорт, подвесная канатная дорога транспортная,фуникулер транспортный, трамвай)

УСТАНАВЛИВАЕМЫЕ:

зона транспортных коммуникаций — границы зон транспортных коммуникаций, обозначающих границы территорий, предназначенных и используемых для размещения наземных транспортных коммуникаций (монорельсовый транспорт, подвесная канатная дорога транспортная,фуникулер транспортный, трамвай)

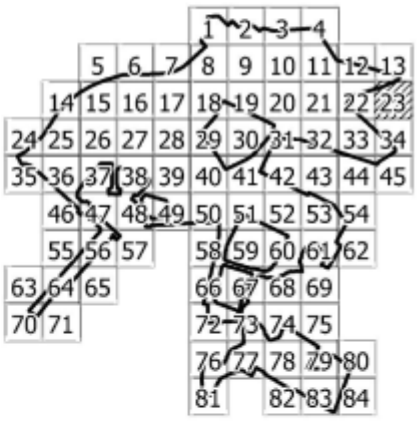


85

Масштаб 1:2000

район Косино-Ухтомский города Москвы

Лист 24 из 85

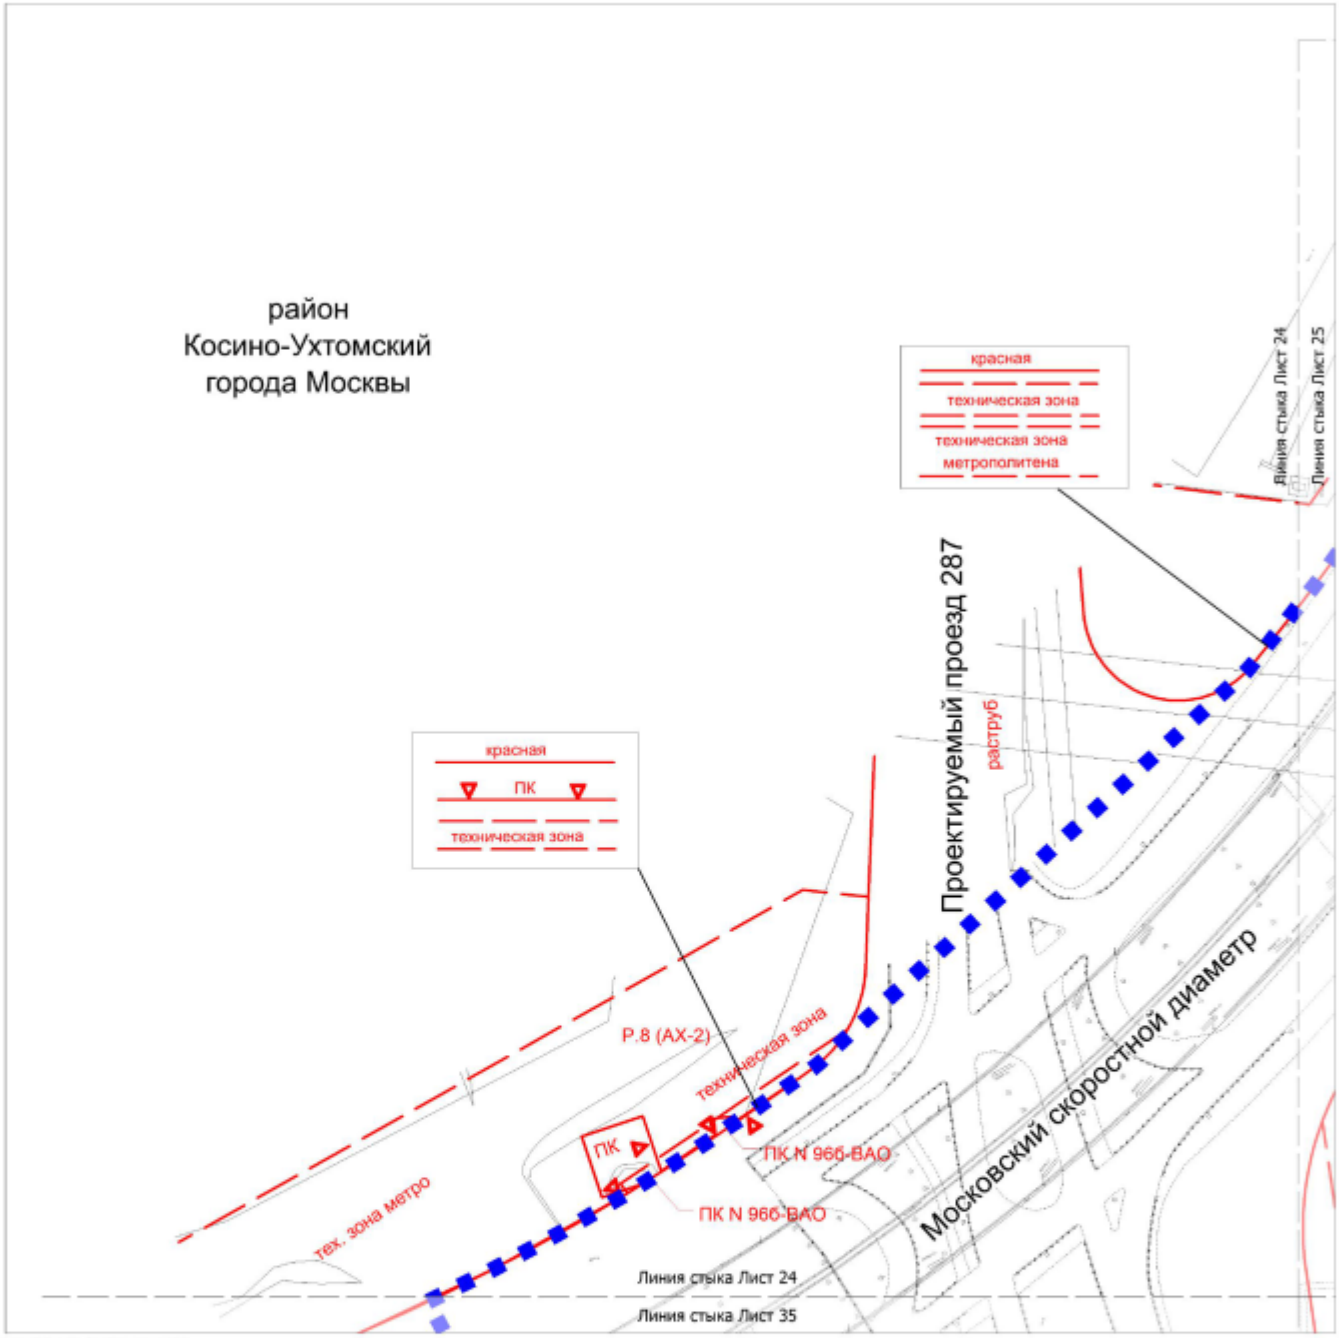

УСЛОВНЫЕ ОБОЗНАЧЕНИЯ:

ГРАНИЦЫ:

подготовки проекта планировки территории

ЛИНИИ ГРАДОСТРОИТЕЛЬНОГО РЕГУЛИРОВАНИЯ:


СУЩЕСТВУЮЩИЕ:

красная — красные линии улично-дорожной сети

ПК — границы объектов природного комплекса города Москвы

техническая зона — границы технических зон инженерных коммуникаций и сооружений


тех.зона метро — границы технических зон метрополитена

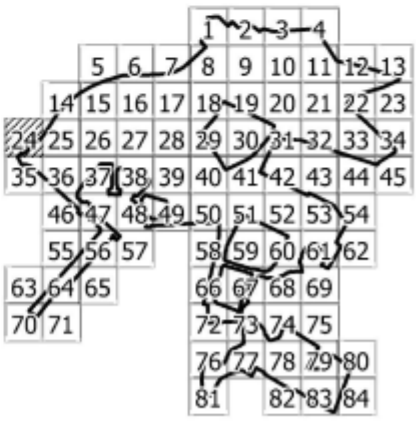

Масштаб 1:2000

район Косино-Ухтомский города Москвы

Лист 25 из 85

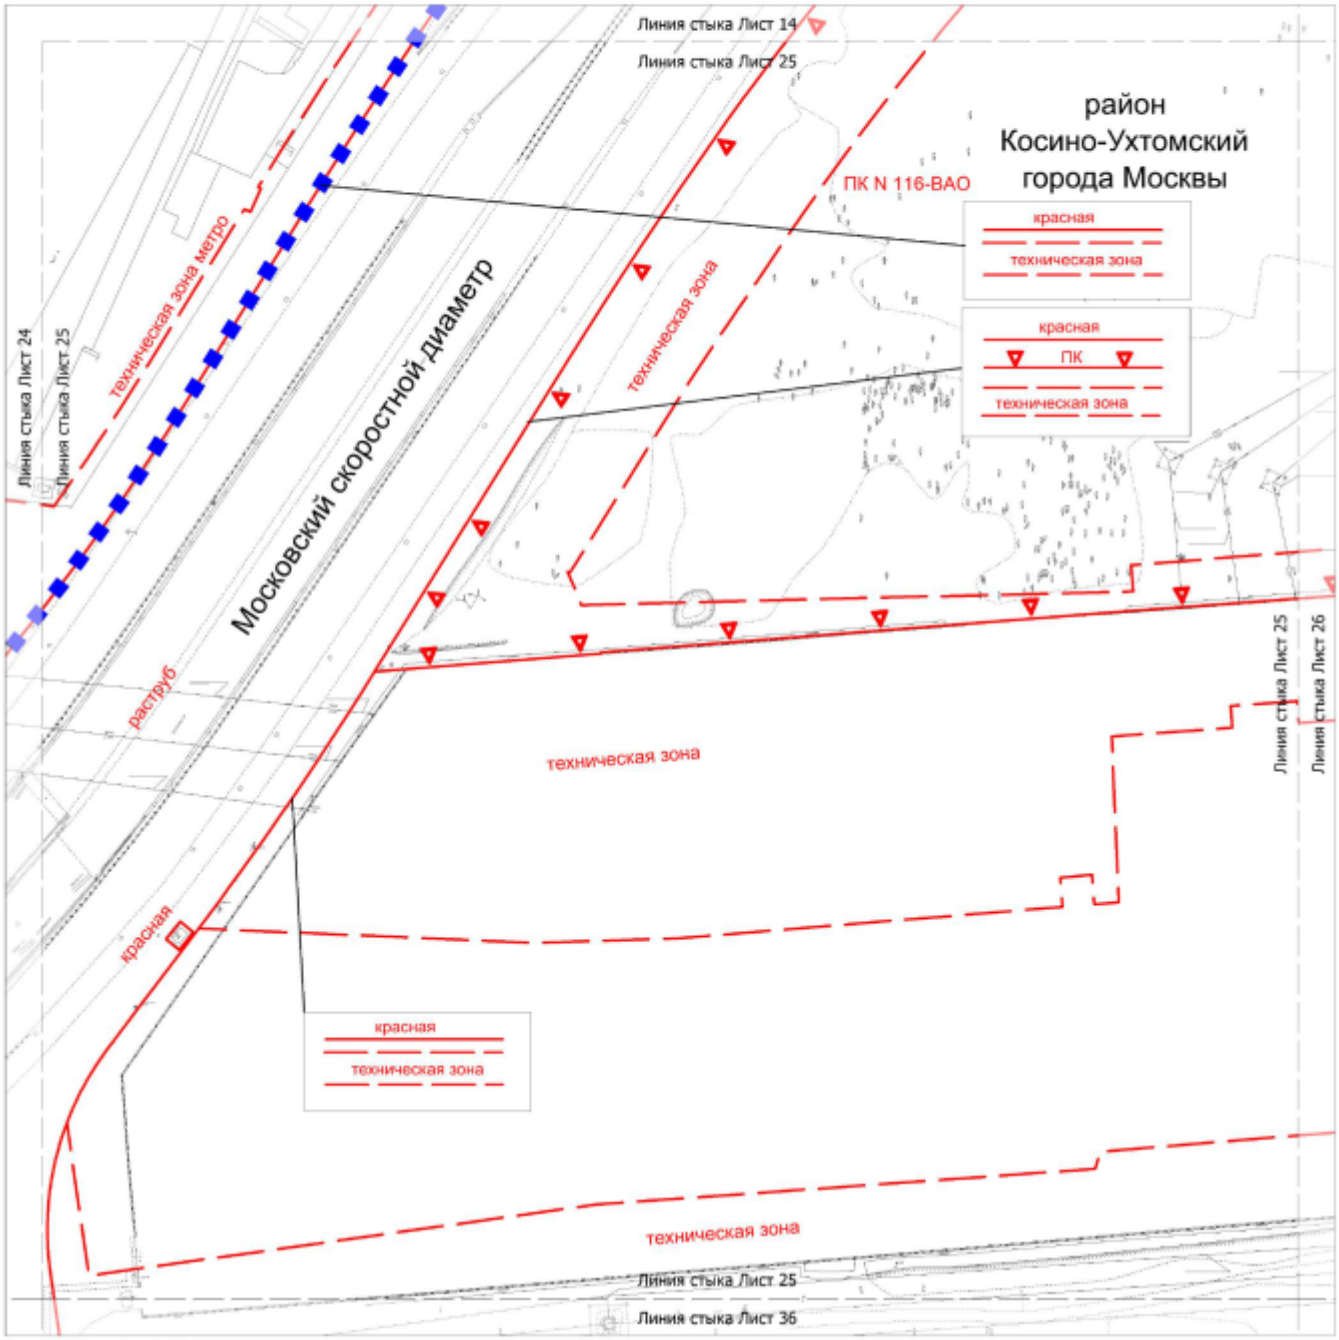

УСЛОВНЫЕ ОБОЗНАЧЕНИЯ:

ГРАНИЦЫ:

подготовки проекта планировки территории

ЛИНИИ ГРАДОСТРОИТЕЛЬНОГО РЕГУЛИРОВАНИЯ:


СУЩЕСТВУЮЩИЕ:

красная — красные линии улично-дорожной сети

ПК — границы объектов природного комплекса города Москвы


техническая зона — границы технических зон инженерных коммуникаций и сооружений

техзона метро — границы технических зон метрополитена

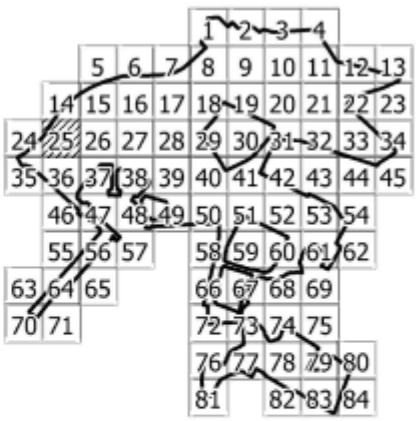

85

Масштаб 1:2000
район Некрасовка города Москвы
район Косино-Ухтомский города Москвы
Лист 26 из 85

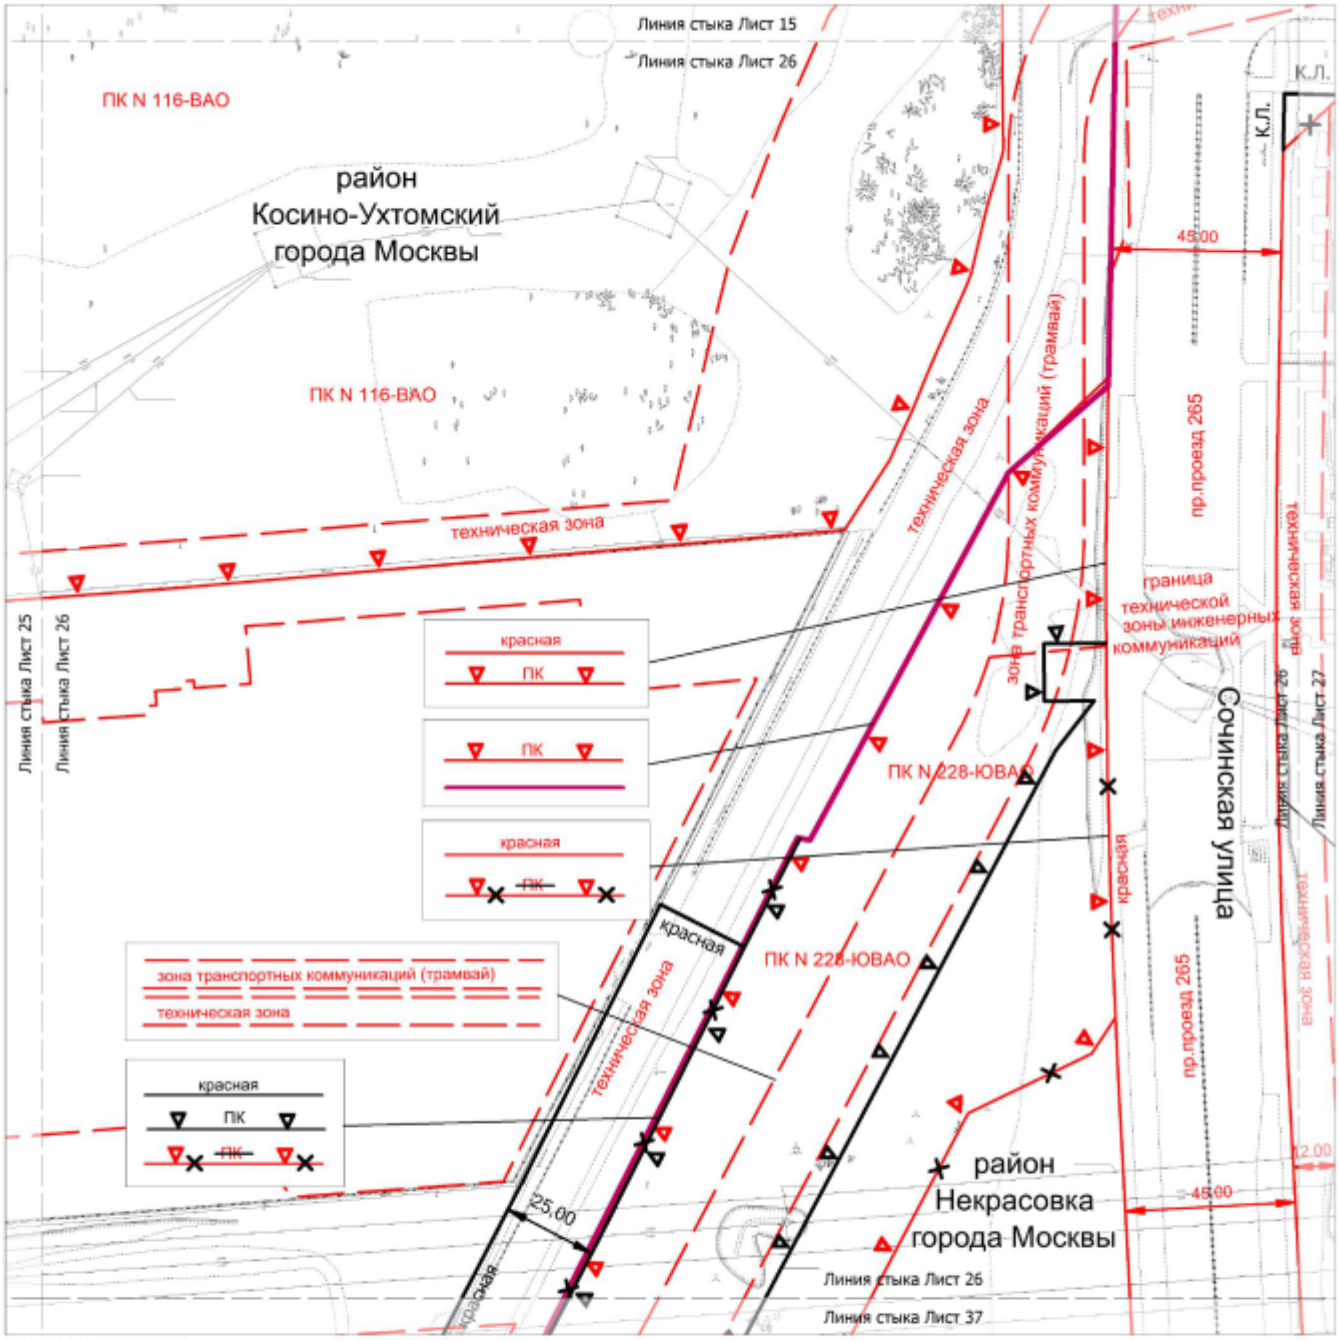

УСЛОВНЫЕ ОБОЗНАЧЕНИЯ:

ГРАНИЦЫ:

районов города Москвы

ЛИНИИ ГРАДОСТРОИТЕЛЬНОГО РЕГУЛИРОВАНИЯ:

СУЩЕСТВУЮЩИЕ:

красная — красные линии улично-дорожной сети

ПК — границы объектов природного комплекса города Москвы

техническая зона — границы технических зон инженерных коммуникаций и сооружений

зона транспортных коммуникаций — границы зон транспортных коммуникаций, обозначающих границы территорий, предназначенных и используемых для размещения наземных транспортных коммуникаций (монорельсовый транспорт, подвесная канатная дорога транспортная,фуникулер транспортный, трамвай)

ОТМЕНЯЕМЫЕ:


ПК — границы объектов природного комплекса города Москвы

красная — красные линии улично-дорожной сети

УСТАНАВЛИВАЕМЫЕ:

ПК — границы объектов природного комплекса города Москвы

красная — красные линии улично-дорожной сети

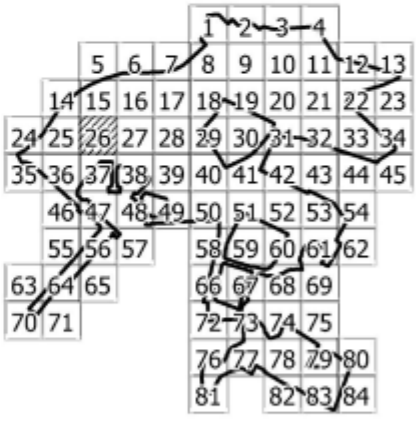


85

Масштаб 1:2000

район Некрасовка города Москвы

Лист 27 из 85

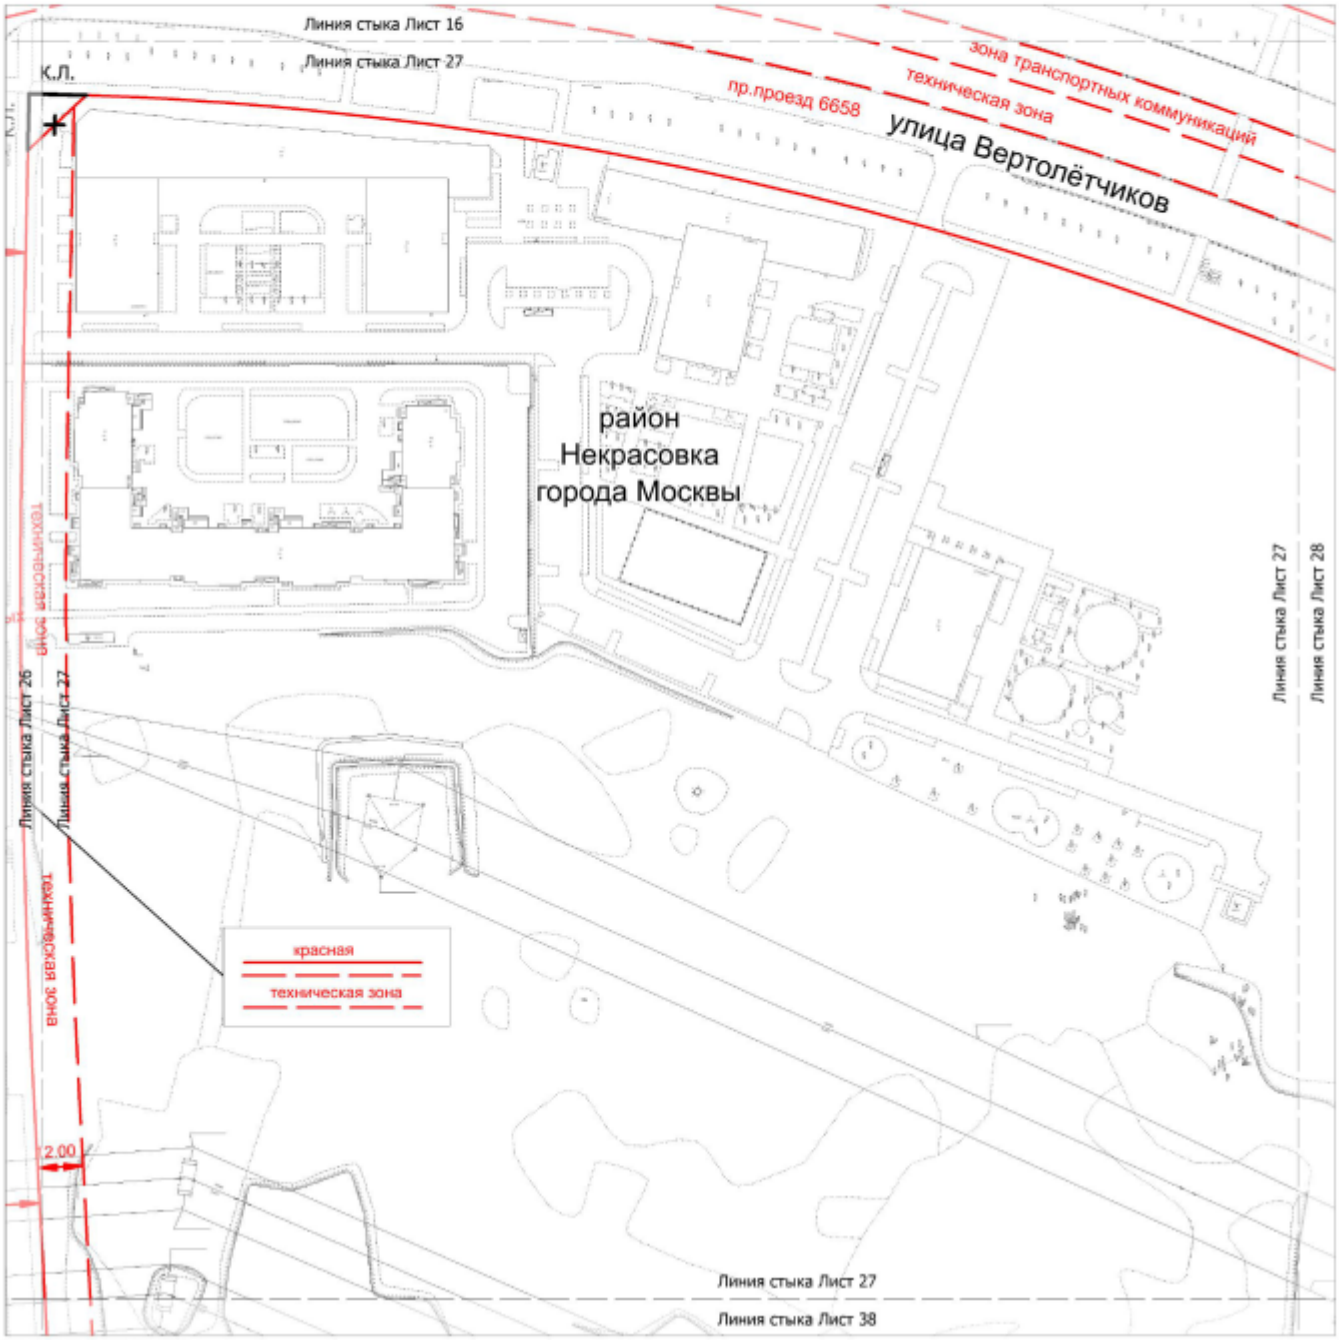

УСЛОВНЫЕ ОБОЗНАЧЕНИЯ:

ЛИНИИ ГРАДОСТРОИТЕЛЬНОГО РЕГУЛИРОВАНИЯ:

СУЩЕСТВУЮЩИЕ:


красная	красные линии улично-дорожной сети
техническая зона	границы технических зон инженерных коммуникаций и сооружений
зона транспортных коммуникаций	границы зон транспортных коммуникаций, обозначающих границы территорий, предназначенных и используемых для размещения наземных транспортных коммуникаций (монорельсовый транспорт, подвесная канатная дорога транспортная,фуникулер транспортный, трамвай)

ОТМЕНЯЕМЫЕ:

~~красная~~	красные линии улично-дорожной сети

УСТАНАВЛИВАЕМЫЕ:


красная	красные линии улично-дорожной сети

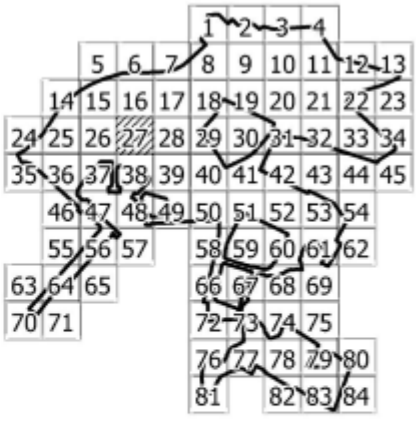

Масштаб 1:2000

район Некрасовка города Москвы

Лист 28 из 85

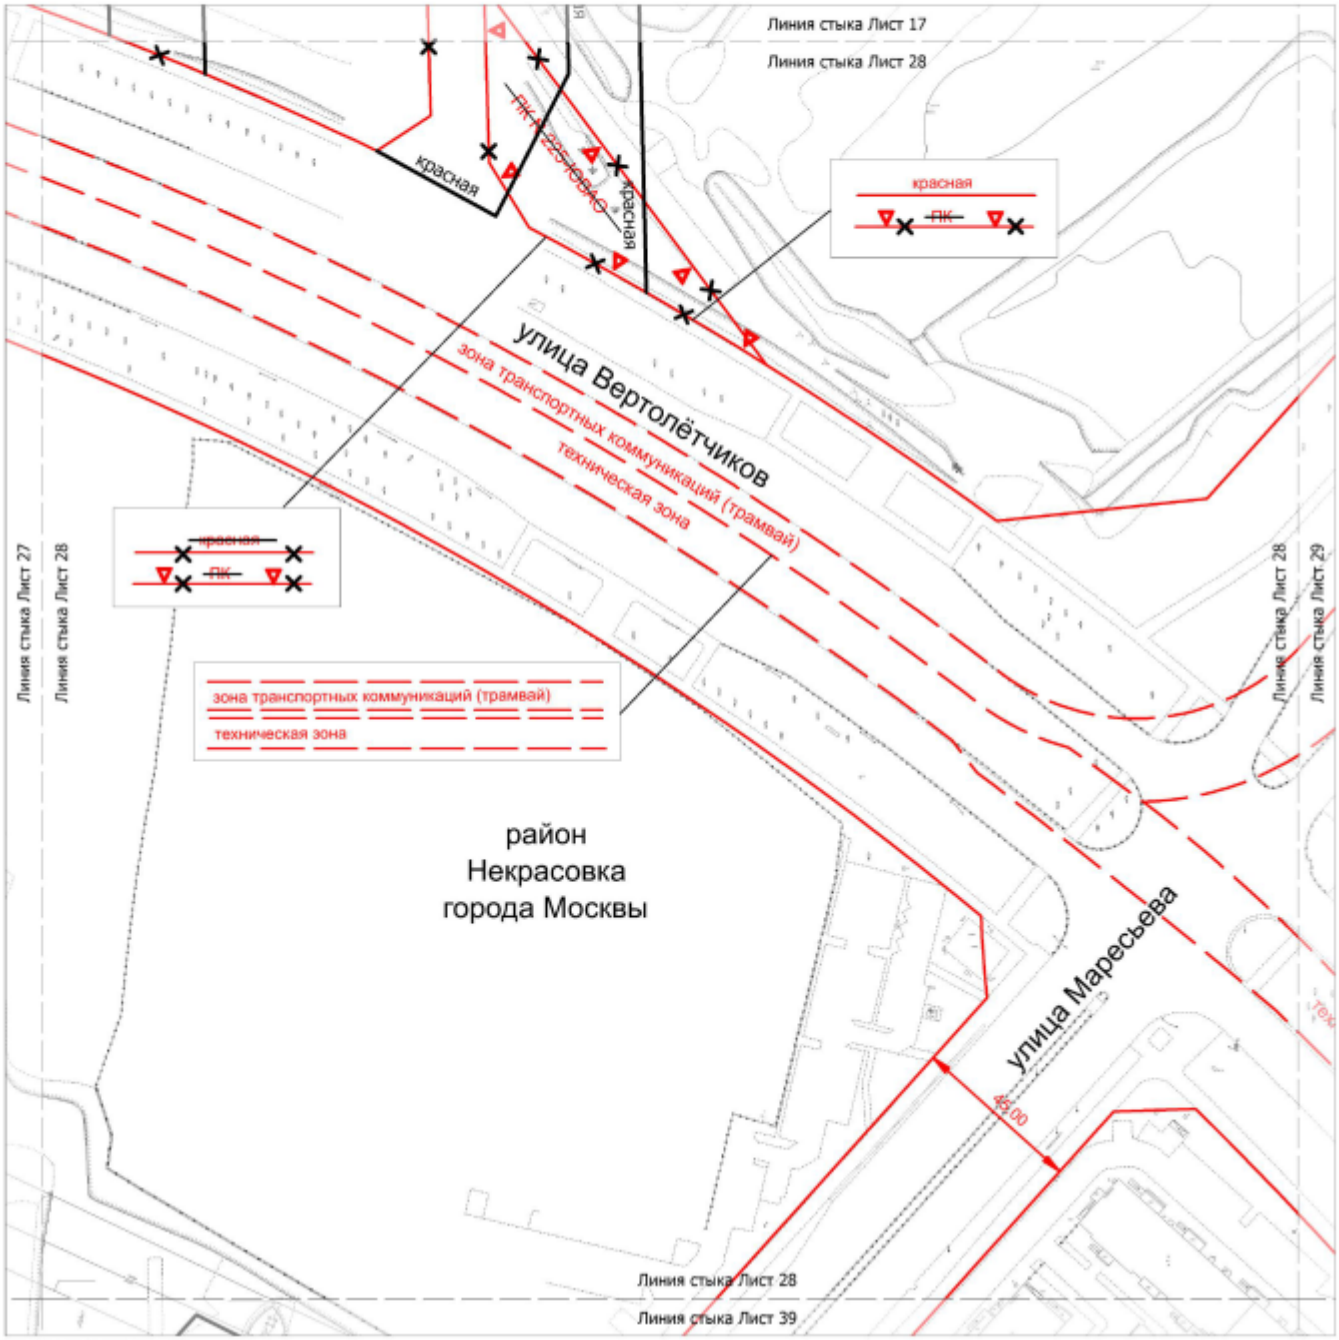

УСЛОВНЫЕ ОБОЗНАЧЕНИЯ:

ЛИНИИ ГРАДОСТРОИТЕЛЬНОГО РЕГУЛИРОВАНИЯ:

СУЩЕСТВУЮЩИЕ:

красная — красные линии улично-дорожной сети

техническая зона — границы технических зон инженерных коммуникаций и сооружений

зона транспортных коммуникаций — границы зон транспортных коммуникаций, обозначающих границы территорий, предназначенных и используемых для размещения наземных транспортных коммуникаций (монорельсовый транспорт, подвесная канатная дорога транспортная,фуникулер транспортный, трамвай)


ОТМЕНЯЕМЫЕ:

красная — красные линии улично-дорожной сети

ПК — границы объектов природного комплекса города Москвы

УСТАНАВЛИВАЕМЫЕ:

красная — красные линии улично-дорожной сети

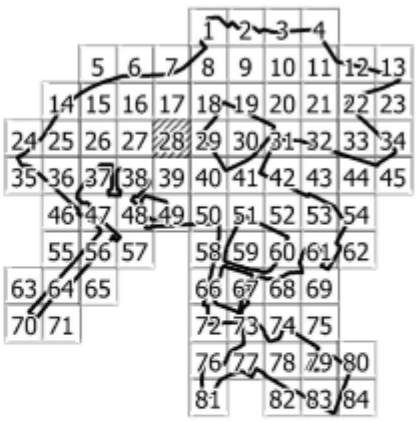


85

Масштаб 1:2000

район Некрасовка города Москвы

Лист 29 из 85

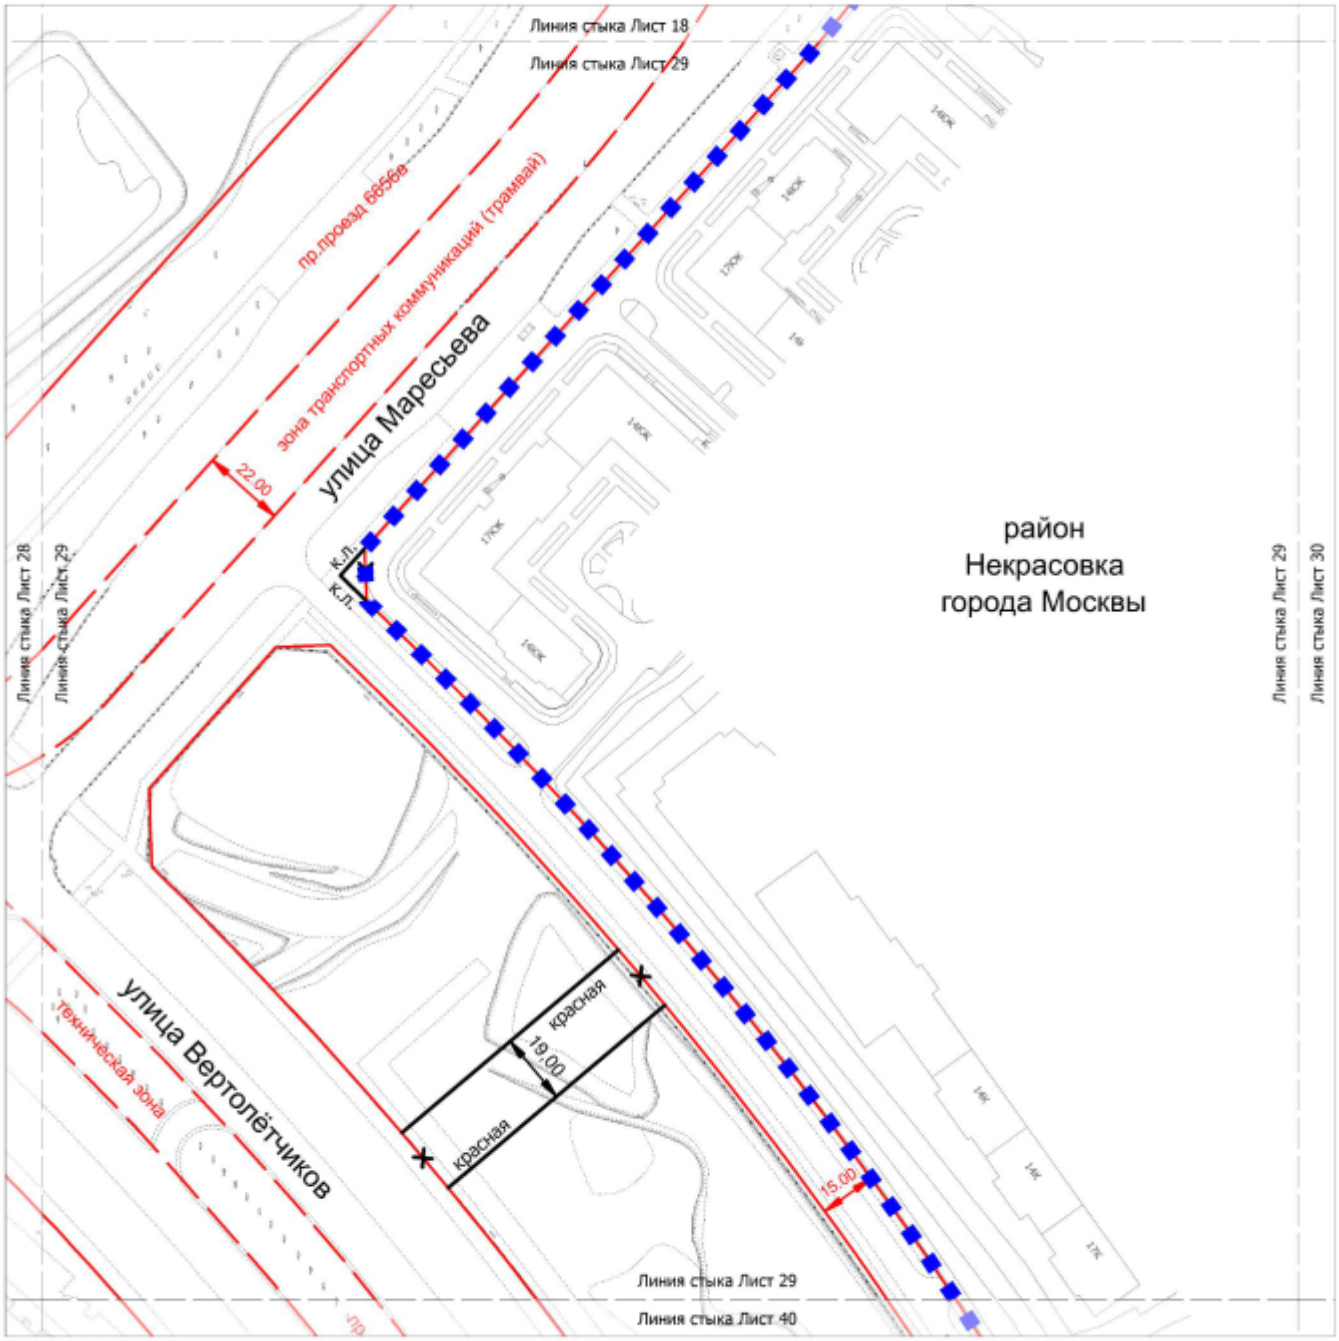

УСЛОВНЫЕ ОБОЗНАЧЕНИЯ:

ГРАНИЦЫ:

подготовки проекта планировки территории

ЛИНИИ ГРАДОСТРОИТЕЛЬНОГО РЕГУЛИРОВАНИЯ:

СУЩЕСТВУЮЩИЕ:

красная — красные линии улично-дорожной сети

техническая зона — границы технических зон инженерных коммуникаций и сооружений


зона транспортных коммуникаций — границы зон транспортных коммуникаций, обозначающих границы территорий, предназначенных и используемых для размещения наземных транспортных коммуникаций (монорельсовый транспорт, подвесная канатная дорога транспортная,фуникулер транспортный, трамвай)

ОТМЕНЯЕМЫЕ:

~~красная~~ — красные линии улично-дорожной сети

УСТАНАВЛИВАЕМЫЕ:

красная — красные линии улично-дорожной сети

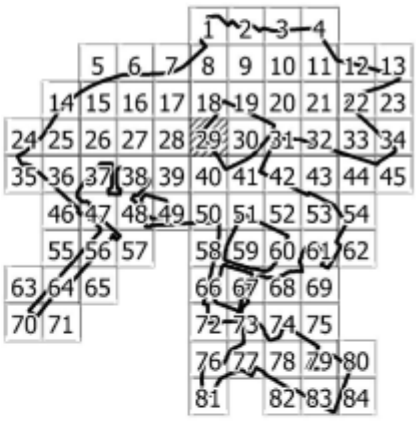


85

Масштаб 1:2000

район Некрасовка города Москвы

Лист 30 из 85

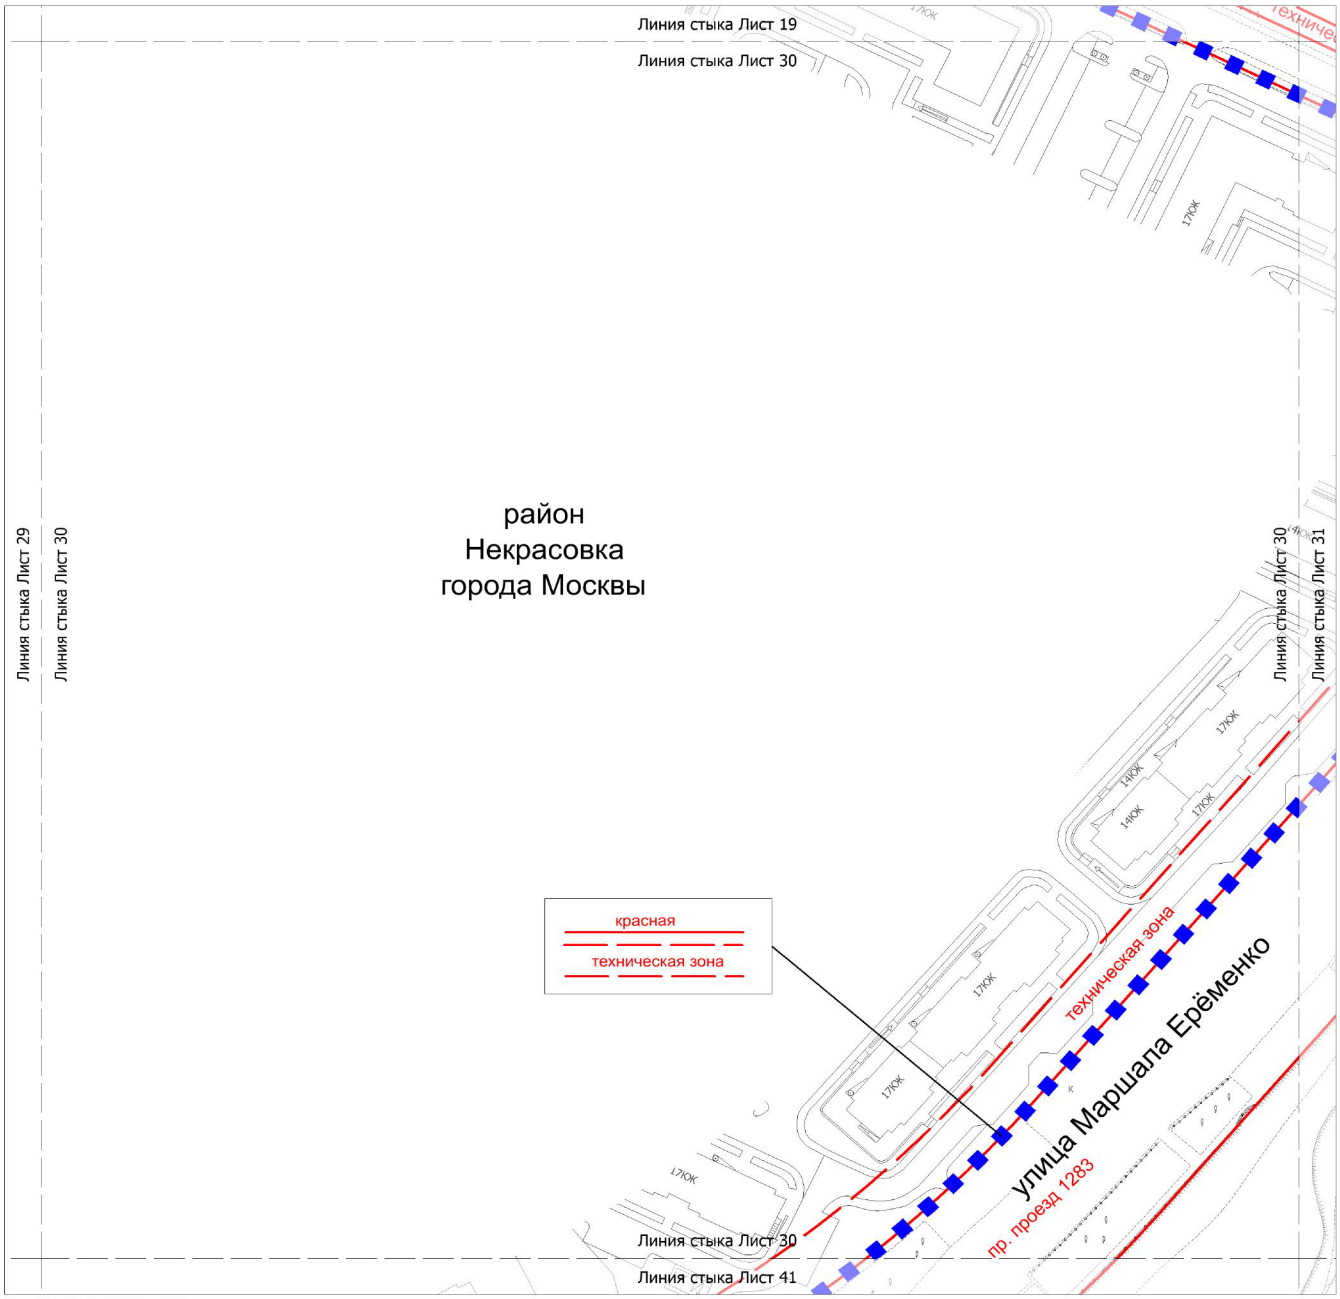

УСЛОВНЫЕ ОБОЗНАЧЕНИЯ:

ГРАНИЦЫ:

подготовки проекта планировки территории

ЛИНИИ ГРАДОСТРОИТЕЛЬНОГО РЕГУЛИРОВАНИЯ:

СУЩЕСТВУЮЩИЕ:


красная — красные линии улично-дорожной сети

ПК — границы объектов природного комплекса города Москвы


техническая зона — границы технических зон инженерных коммуникаций и сооружений

ОТМЕНЯЕМЫЕ:

~~ПК~~ — границы объектов природного комплекса города Москвы

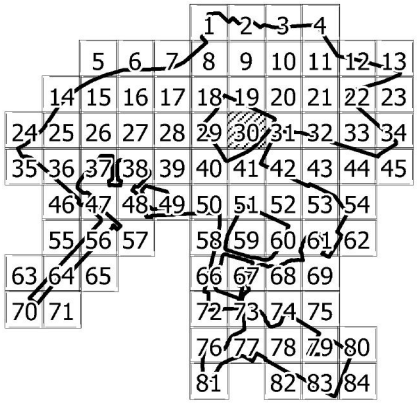

Масштаб 1:2000
район Некрасовка города Москвы
городской округ Люберцы Московской области
Лист 31 из 85

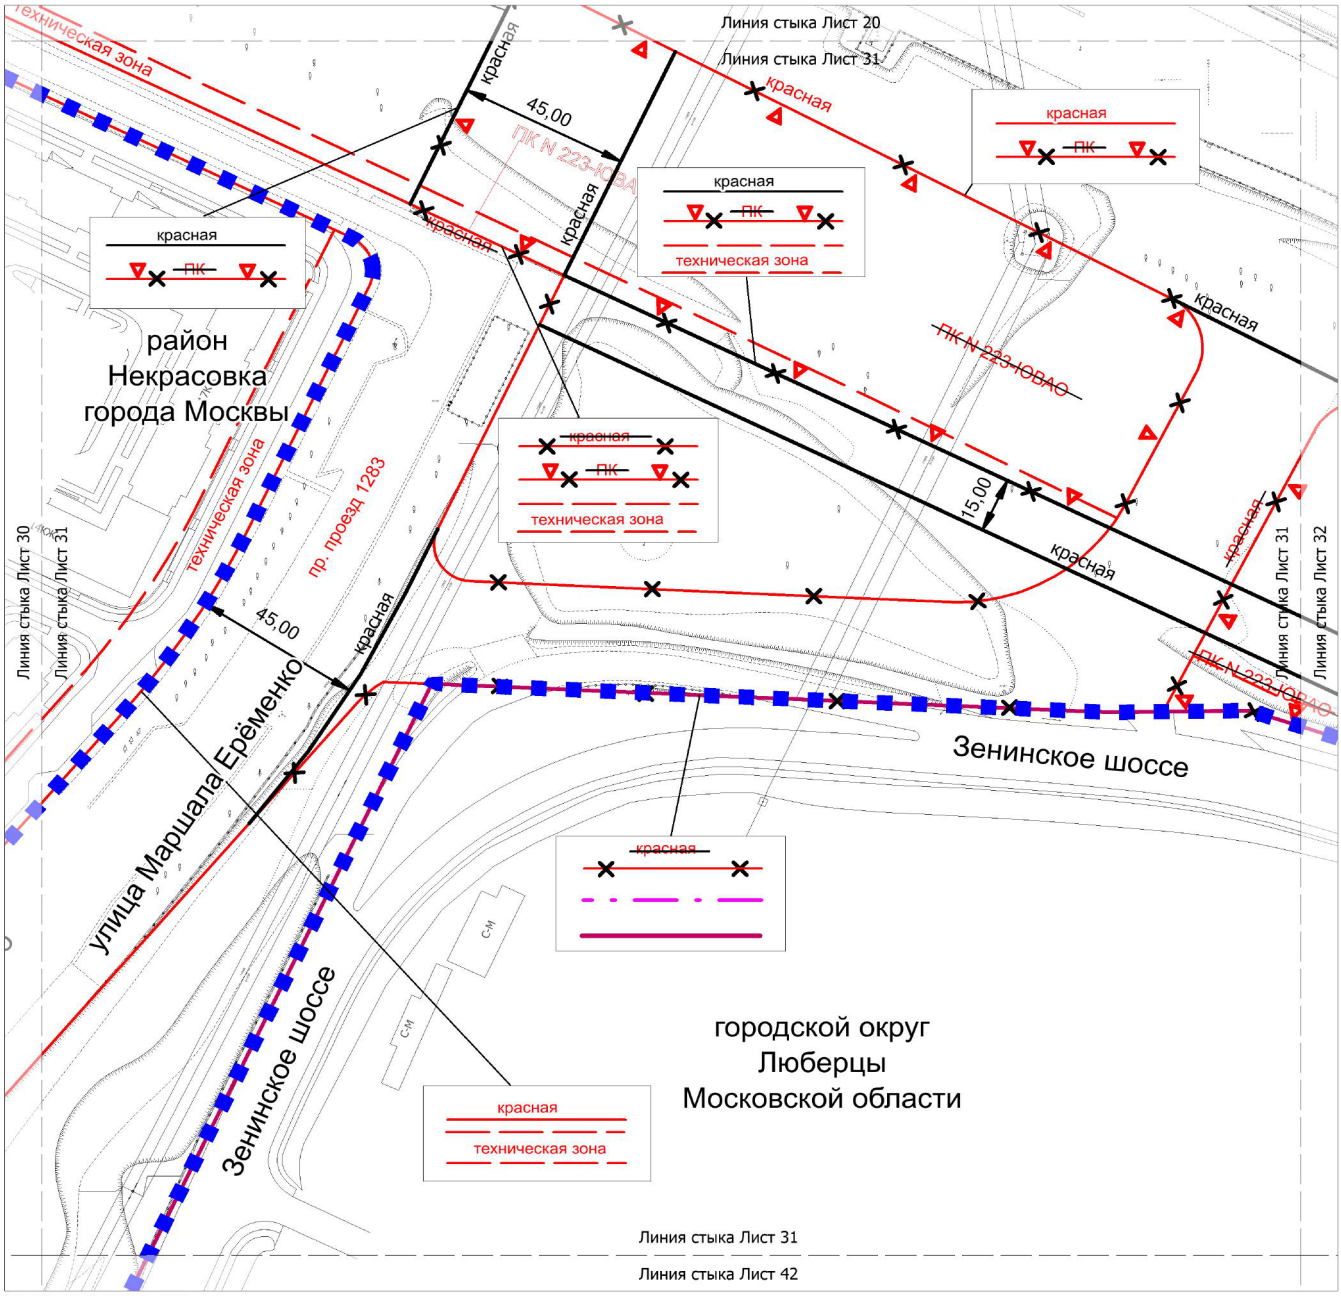

УСЛОВНЫЕ ОБОЗНАЧЕНИЯ:

ГРАНИЦЫ:

- подготовки проекта планировки территории
- города Москвы
- районов города Москвы

ЛИНИИ ГРАДОСТРОИТЕЛЬНОГО РЕГУЛИРОВАНИЯ:

СУЩЕСТВУЮЩИЕ:


- красная — красные линии улично-дорожной сети
- ПК — границы объектов природного комплекса города Москвы
- техническая зона — границы технических зон инженерных коммуникаций и сооружений

ОТМЕНЯЕМЫЕ:


- ПК — границы объектов природного комплекса города Москвы
- красная — красные линии улично-дорожной сети

УСТАНАВЛИВАЕМЫЕ:

- красная — красные линии улично-дорожной сети

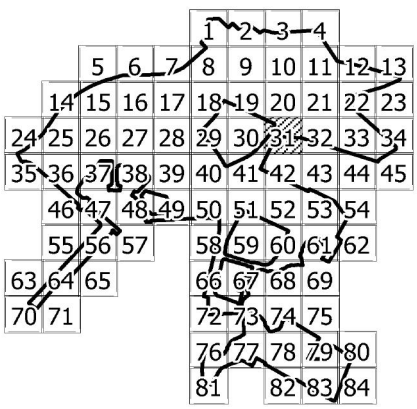

Масштаб 1:2000
район Некрасовка города Москвы
городской округ Люберцы Московской области
Лист 32 из 85

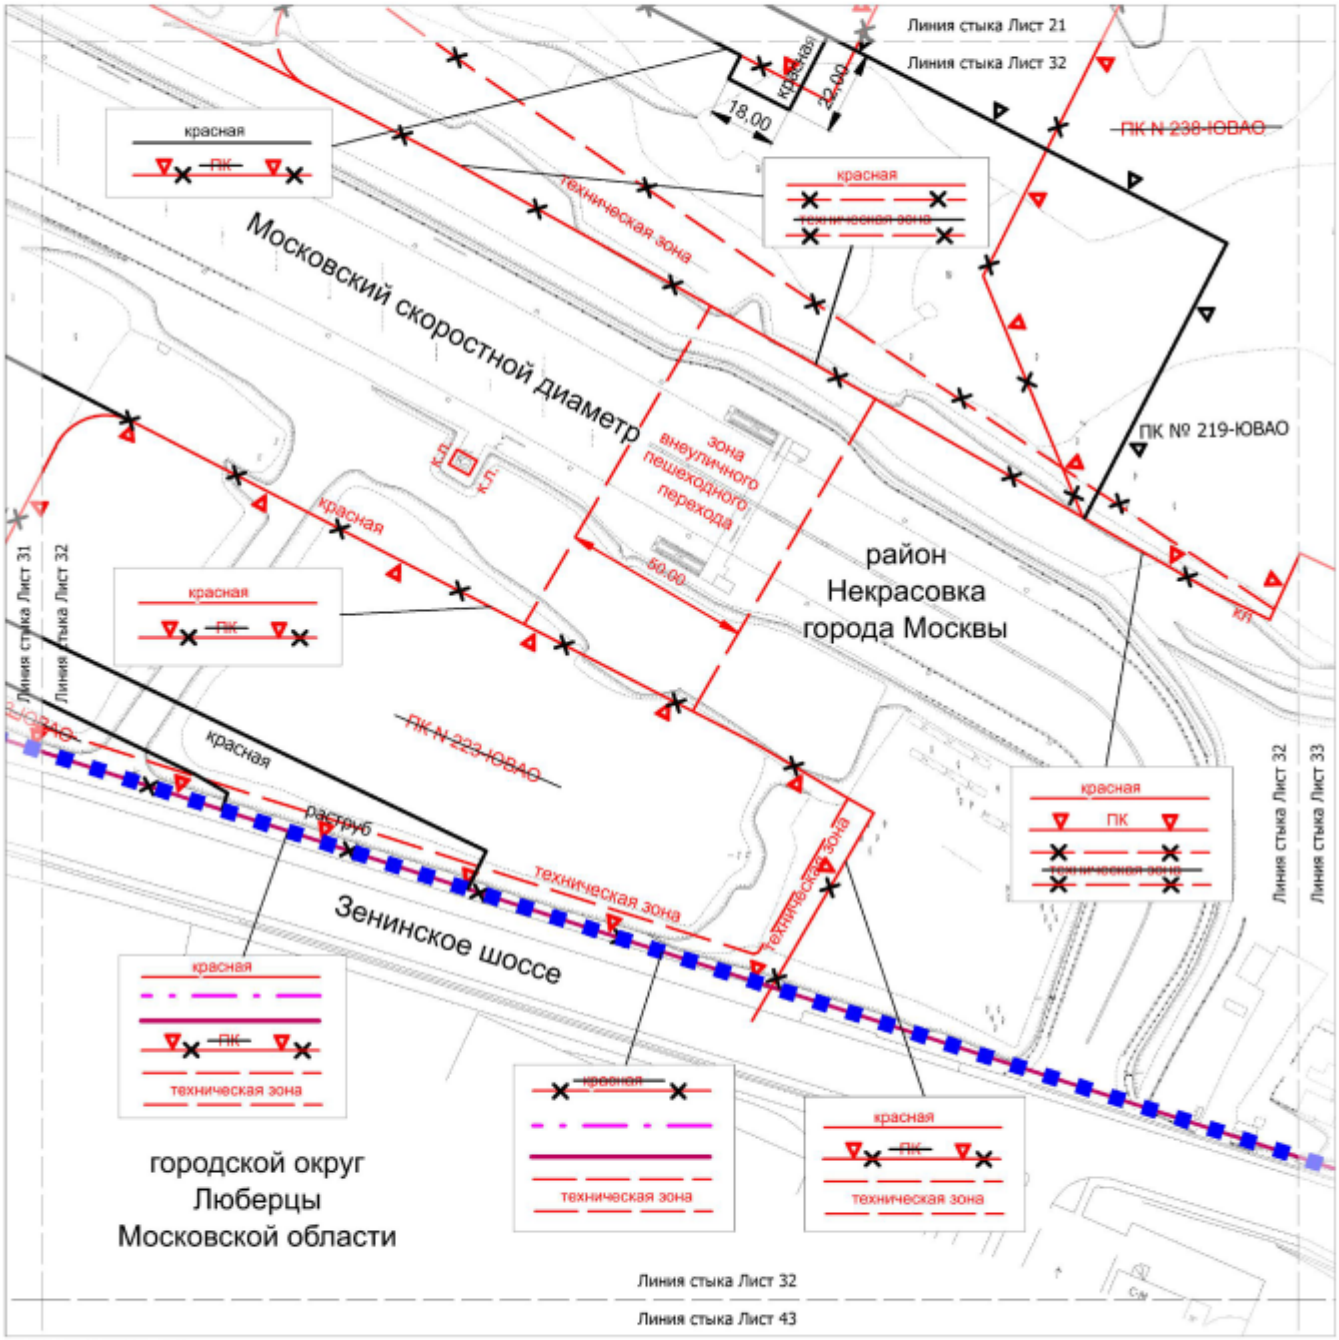

УСЛОВНЫЕ ОБОЗНАЧЕНИЯ:

ГРАНИЦЫ:

- подготовки проекта планировки территории
- города Москвы
- районов города Москвы

ЛИНИИ ГРАДОСТРОИТЕЛЬНОГО РЕГУЛИРОВАНИЯ:

СУЩЕСТВУЮЩИЕ:


- красная — красные линии улично-дорожной сети
- ПК — границы объектов природного комплекса города Москвы
- техническая зона — границы технических зон инженерных коммуникаций и сооружений
- зона внеуличного пешеходного перехода — границы зон внеуличных пешеходных переходов

ОТМЕНЯЕМЫЕ:

- ПК — границы объектов природного комплекса города Москвы
- красная — красные линии улично-дорожной сети
- техническая зона — границы технических зон инженерных коммуникаций и сооружений


УСТАНАВЛИВАЕМЫЕ:

- ПК — границы объектов природного комплекса города Москвы
- красная — красные линии улично-дорожной сети

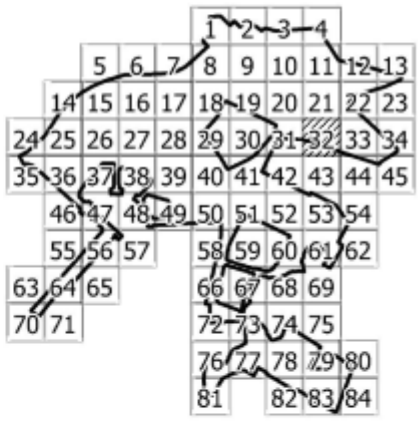

85

Масштаб 1:2000
район Некрасовка города Москвы
городской округ Люберцы Московской области
Лист 33 из 85

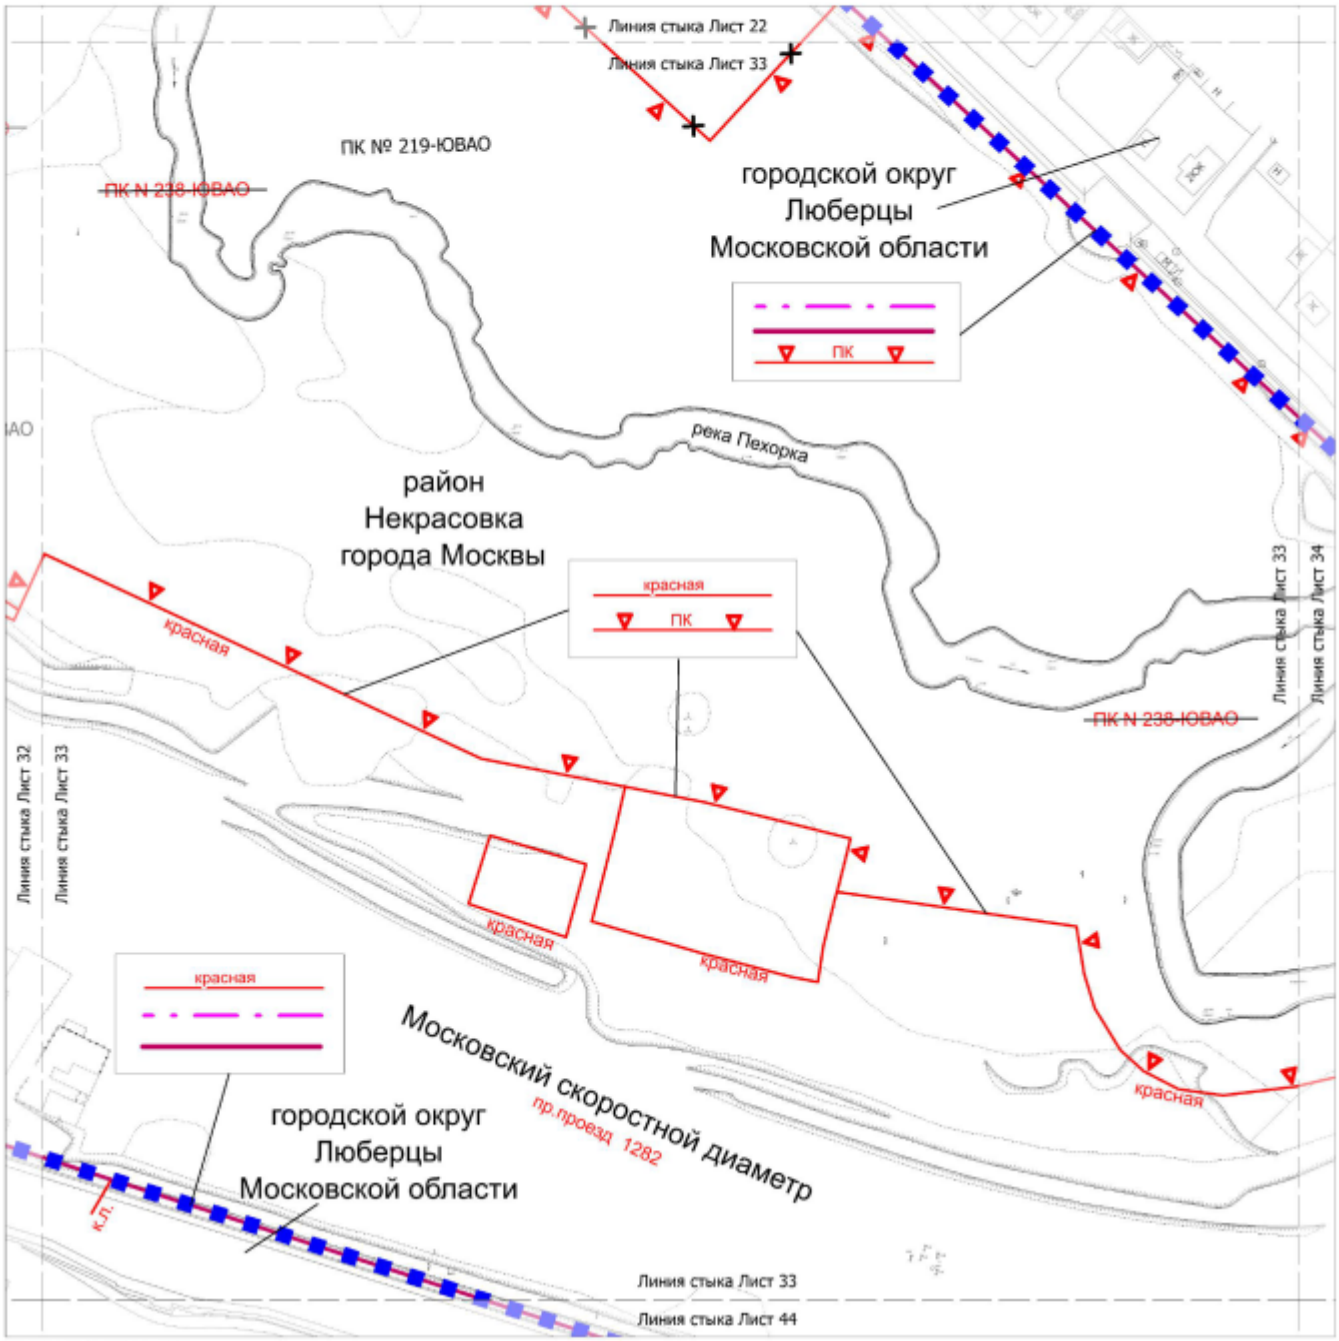

УСЛОВНЫЕ ОБОЗНАЧЕНИЯ:

ГРАНИЦЫ:

- подготовки проекта планировки территории
- города Москвы
- районов города Москвы


ЛИНИИ ГРАДОСТРОИТЕЛЬНОГО РЕГУЛИРОВАНИЯ:

СУЩЕСТВУЮЩИЕ:


- красная — красные линии улично-дорожной сети
- ПК — границы объектов природного комплекса города Москвы

ОТМЕНЯЕМЫЕ:

- ПК — границы объектов природного комплекса города Москвы

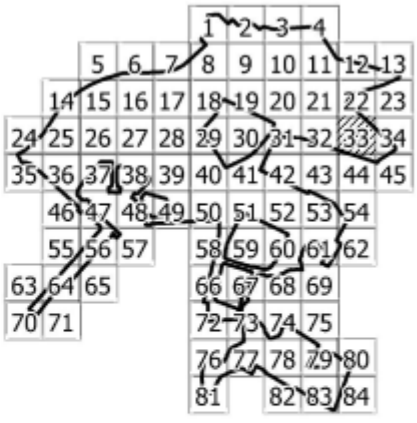

Масштаб 1:2000
район Некрасовка города Москвы
городской округ Люберцы Московской области
Лист 34 из 85

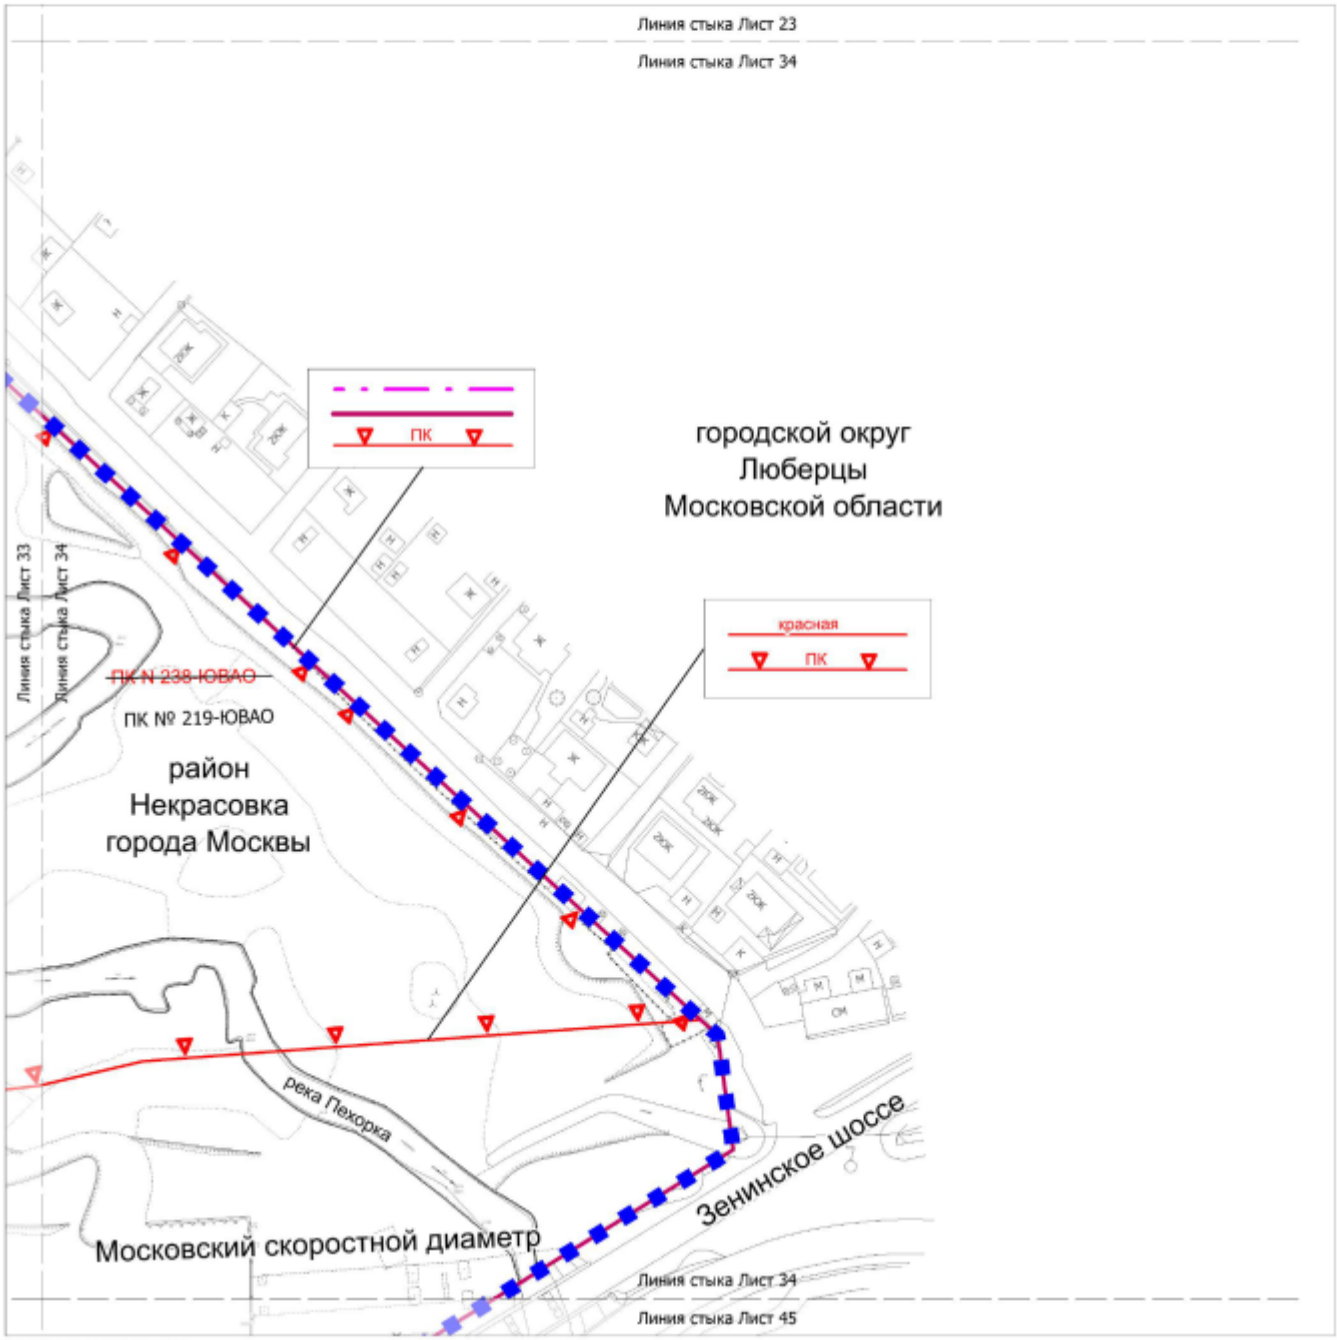

УСЛОВНЫЕ ОБОЗНАЧЕНИЯ:

ГРАНИЦЫ:


- подготовки проекта планировки территории
- города Москвы
- районов города Москвы

ЛИНИИ ГРАДОСТРОИТЕЛЬНОГО РЕГУЛИРОВАНИЯ:

СУЩЕСТВУЮЩИЕ:

красная — красные линии улично-дорожной сети


ПК — границы объектов природного комплекса города Москвы

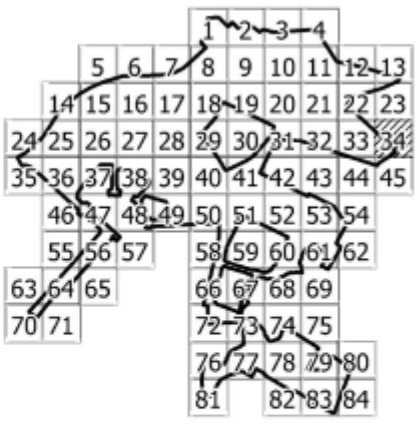

Масштаб 1:2000

район Косино-Ухтомский города Москвы

Лист 35 из 85

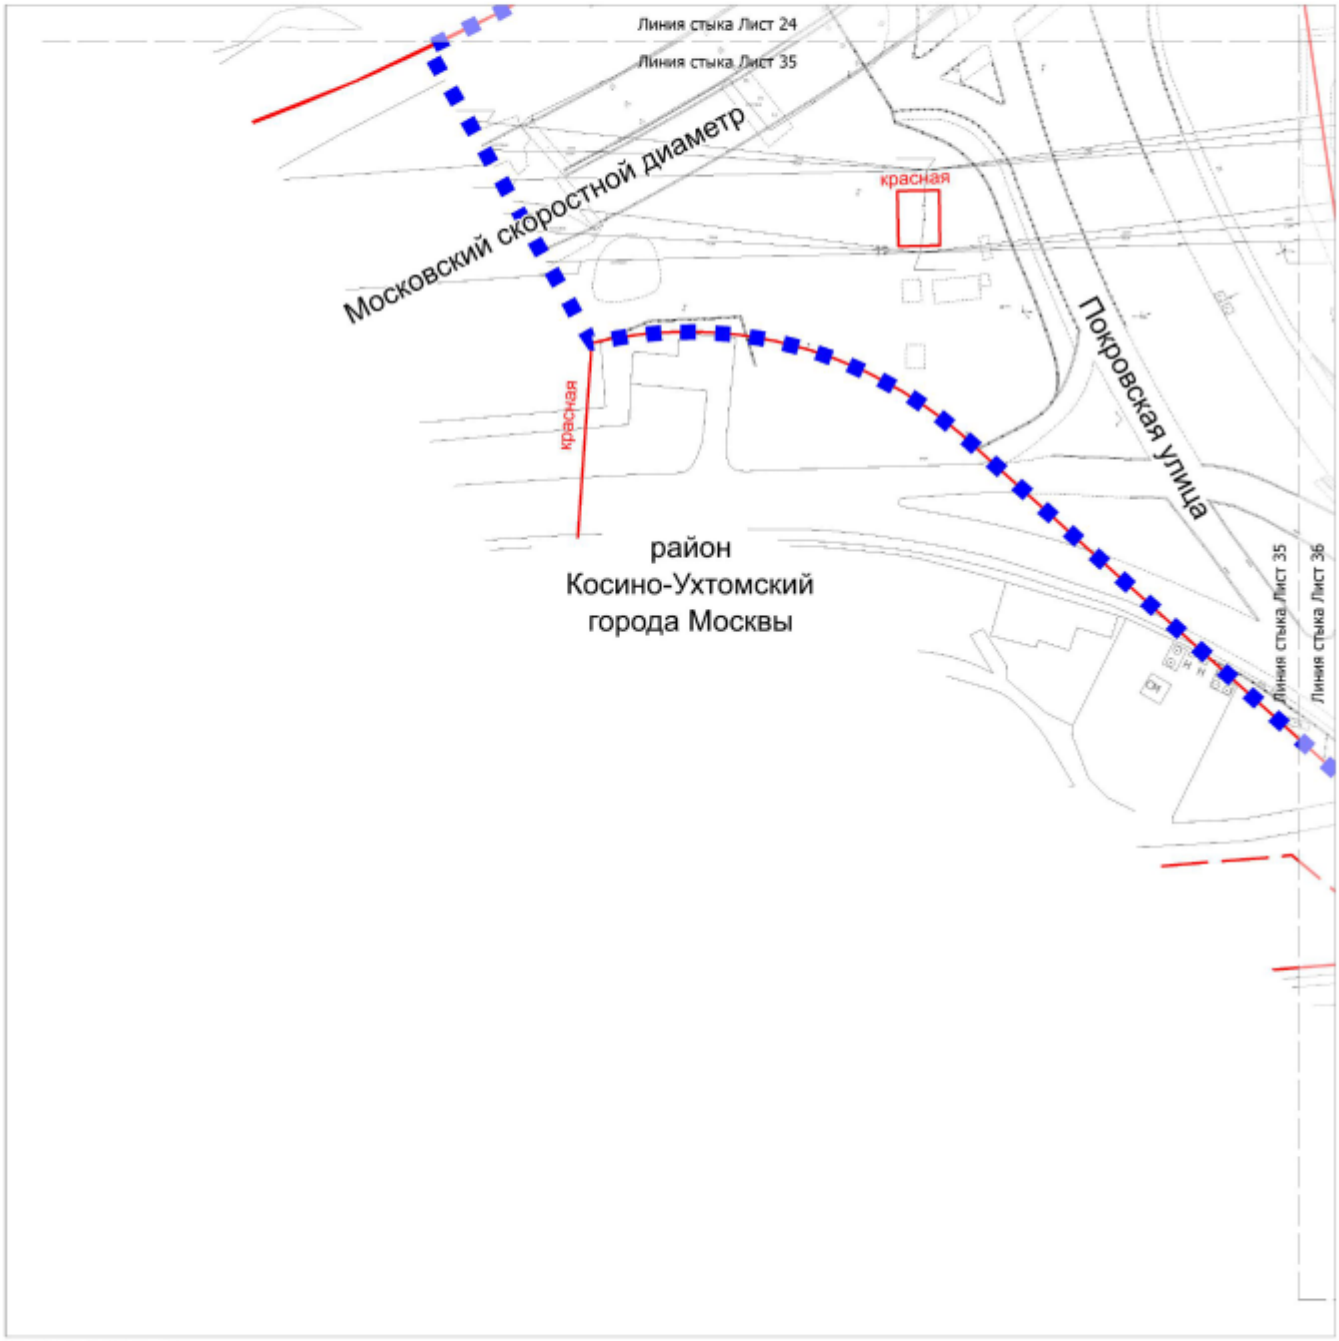

УСЛОВНЫЕ ОБОЗНАЧЕНИЯ:

ГРАНИЦЫ:

подготовки проекта планировки территории


ЛИНИИ ГРАДОСТРОИТЕЛЬНОГО РЕГУЛИРОВАНИЯ:

СУЩЕСТВУЮЩИЕ:

красная — красные линии улично-дорожной сети


техническая зона — границы технических зон инженерных коммуникаций и сооружений

техзона метро — границы технических зон метрополитена

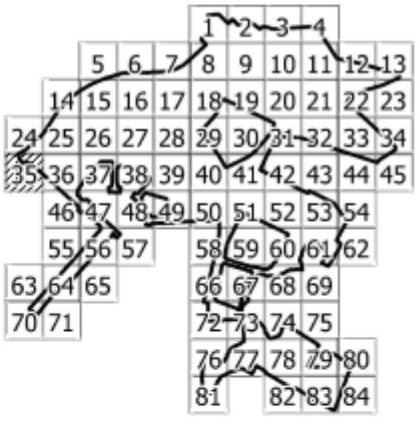

85

Масштаб 1:2000
район Некрасовка города Москвы
район Косино-Ухтомский города Москвы
Лист 36 из 85

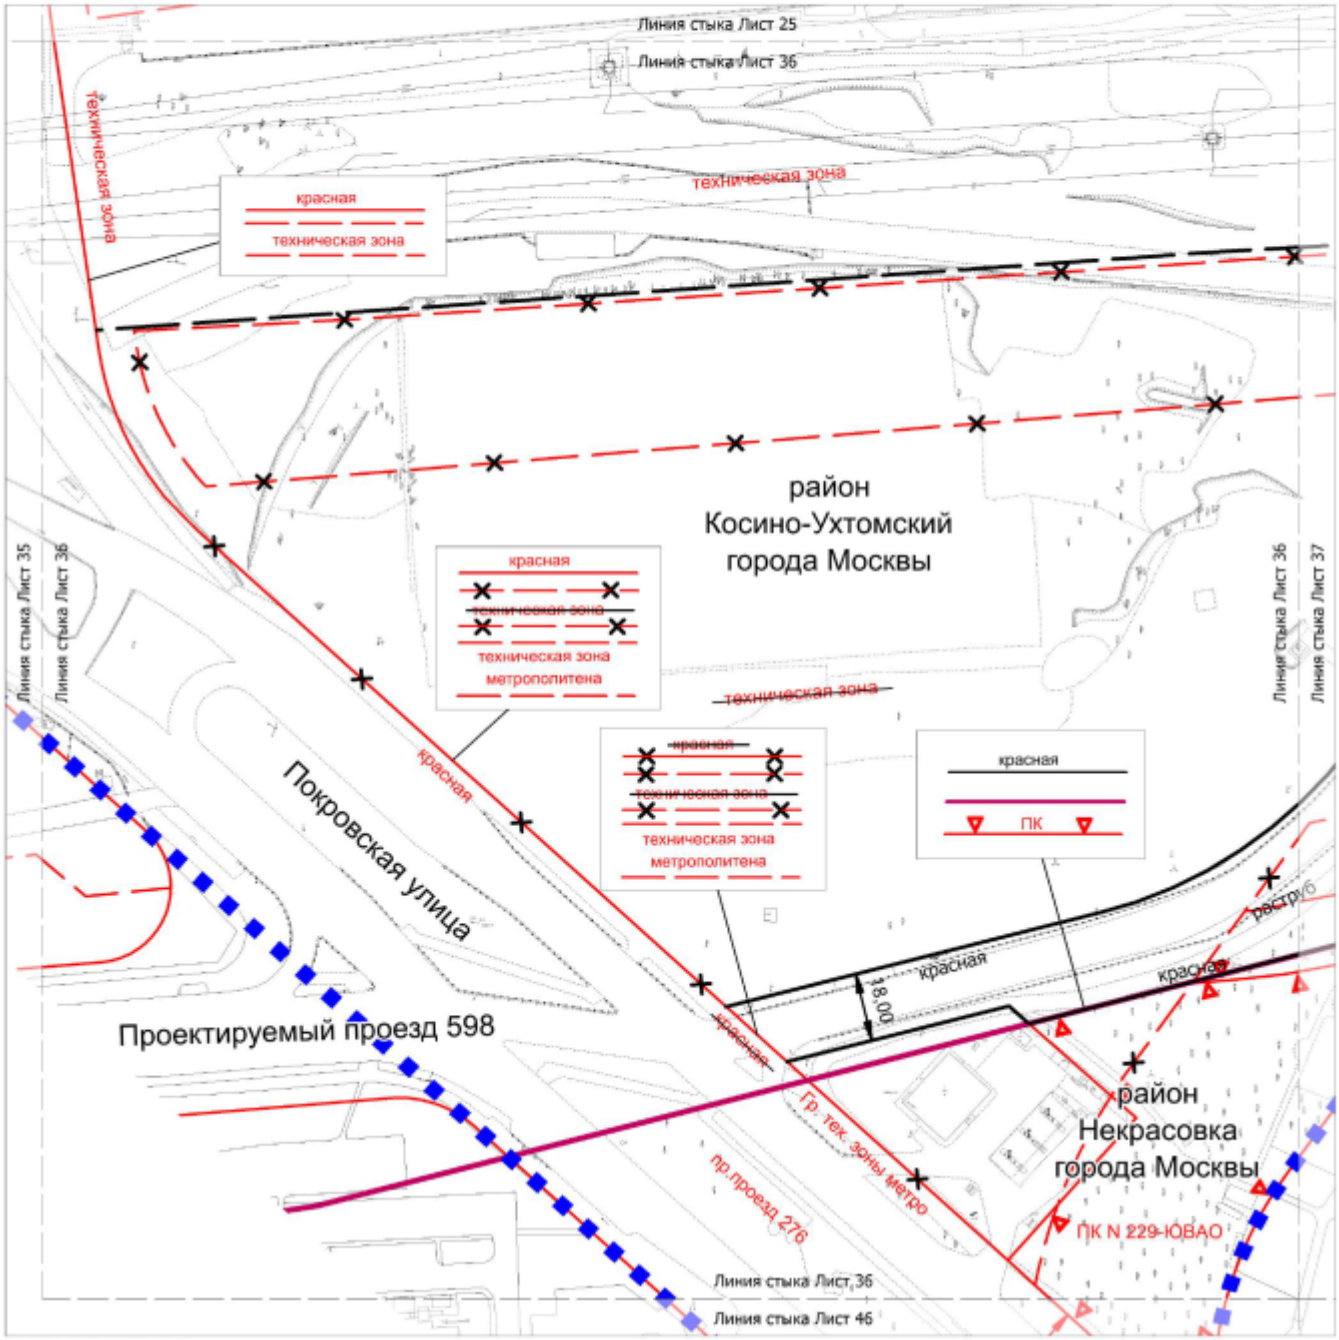

УСЛОВНЫЕ ОБОЗНАЧЕНИЯ:

ГРАНИЦЫ:

- подготовки проекта планировки территории
- районов города Москвы

ЛИНИИ ГРАДОСТРОИТЕЛЬНОГО РЕГУЛИРОВАНИЯ:

СУЩЕСТВУЮЩИЕ:


- красная — красные линии улично-дорожной сети
- ПК — границы объектов природного комплекса города Москвы
- техническая зона — границы технических зон инженерных коммуникаций и сооружений
- техзона метро — границы технических зон метрополитена
- зона транспортных коммуникаций — границы зон транспортных коммуникаций, обозначающих границы территорий, предназначенных и используемых для размещения наземных транспортных коммуникаций (монорельсовый транспорт, подвесная канатная дорога транспортная,фуникулер транспортный, трамвай)

ОТМЕНЯЕМЫЕ:

- ~~красная~~ — красные линии улично-дорожной сети
- ~~техническая зона~~ — границы технических зон инженерных коммуникаций и сооружений


УСТАНАВЛИВАЕМЫЕ:

- красная — красные линии улично-дорожной сети
- техническая зона — границы технических зон инженерных коммуникаций и сооружений

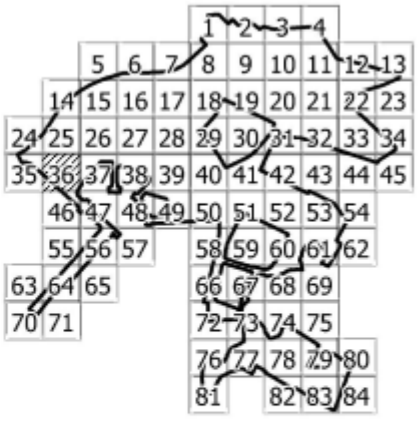

85

Масштаб 1:2000
район Некрасовка города Москвы
район Косино-Ухтомский города Москвы
Лист 37 из 85

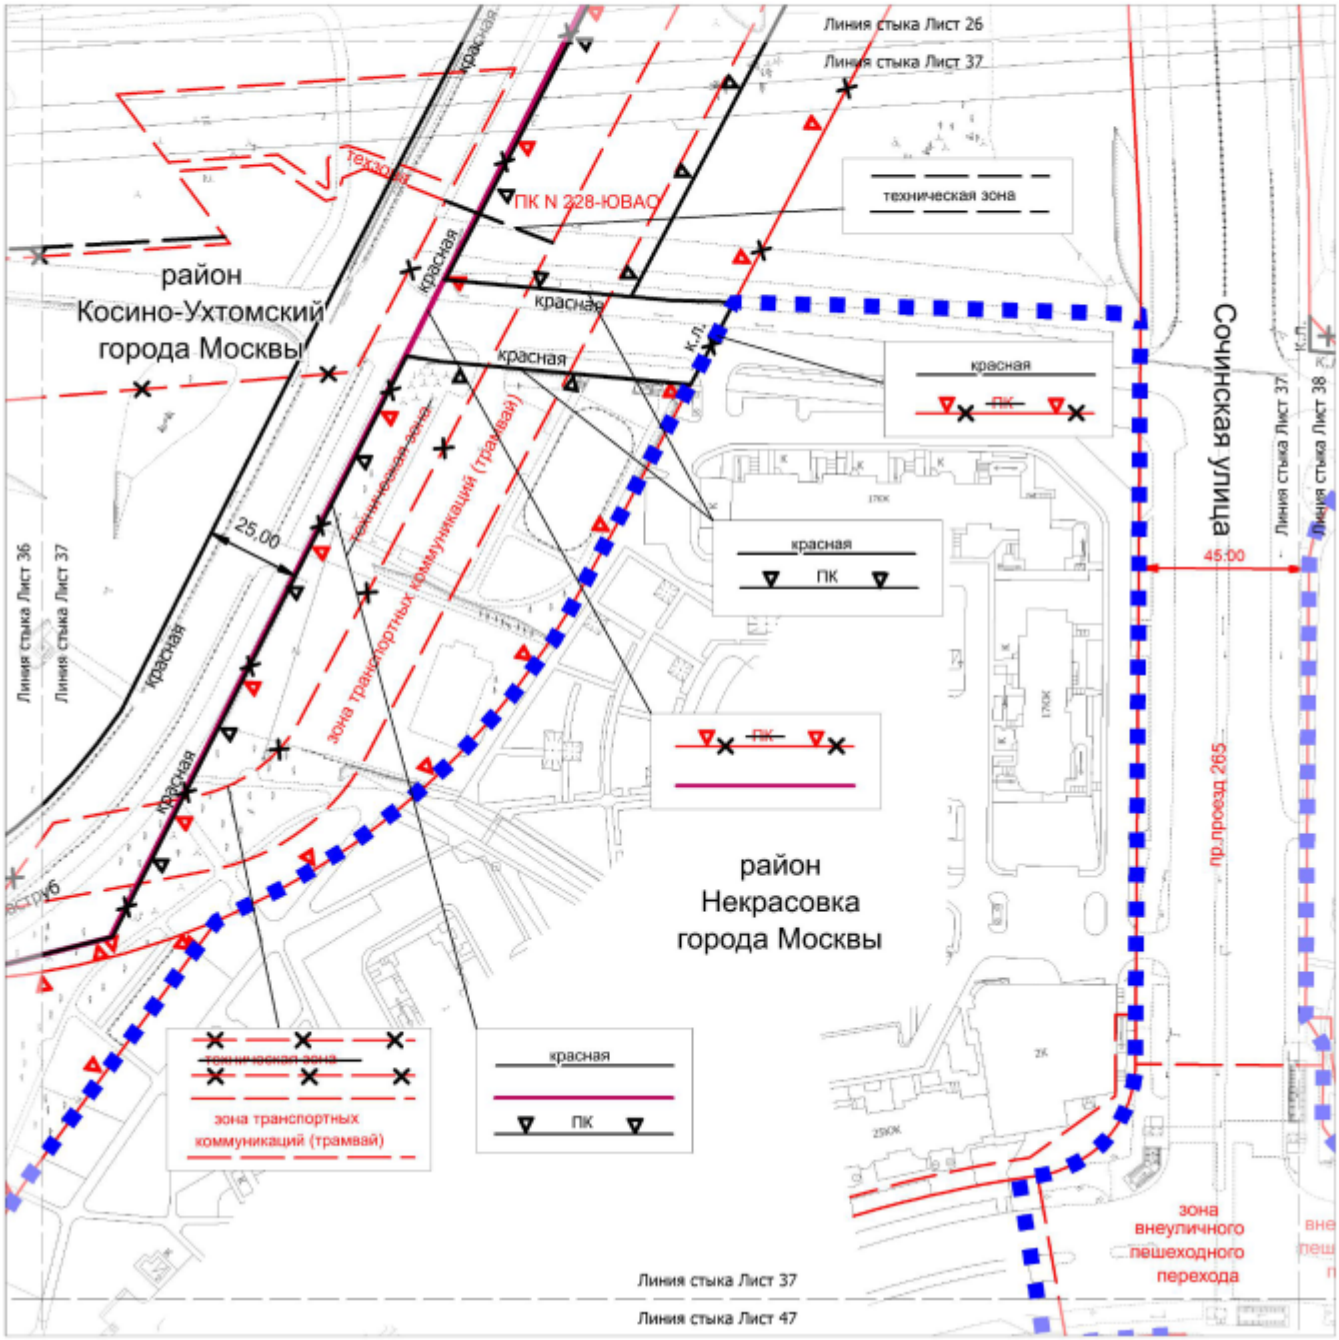

УСЛОВНЫЕ ОБОЗНАЧЕНИЯ:

ГРАНИЦЫ:

- подготовки проекта планировки территории
- районов города Москвы

ЛИНИИ ГРАДОСТРОИТЕЛЬНОГО РЕГУЛИРОВАНИЯ:

СУЩЕСТВУЮЩИЕ:


- красная — красные линии улично-дорожной сети
- ПК — границы объектов природного комплекса города Москвы
- техническая зона — границы технических зон инженерных коммуникаций и сооружений
- зона внеуличного пешеходного перехода — границы зон внеуличных пешеходных переходов
- зона транспортных коммуникаций — границы зон транспортных коммуникаций, обозначающих границы территорий, предназначенных и используемых для размещения наземных транспортных коммуникаций (монорельсовый транспорт, подвесная канатная дорога транспортная,фуникулер транспортный, трамвай)

ОТМЕНЯЕМЫЕ:

- ПК — границы объектов природного комплекса города Москвы
- техническая зона — границы технических зон инженерных коммуникаций и сооружений

УСТАНАВЛИВАЕМЫЕ:

- ПК — границы объектов природного комплекса города Москвы
- красная — красные линии улично-дорожной сети
- техническая зона — границы технических зон инженерных коммуникаций и сооружений

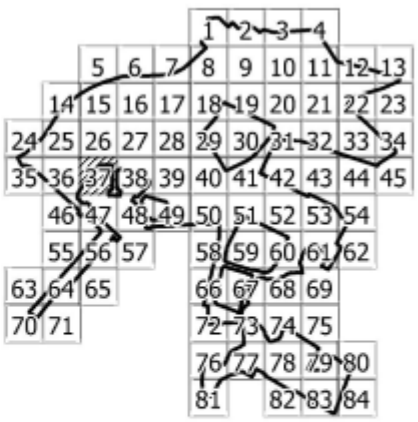


85

Масштаб 1:2000

район Некрасовка города Москвы

Лист 38 из 85

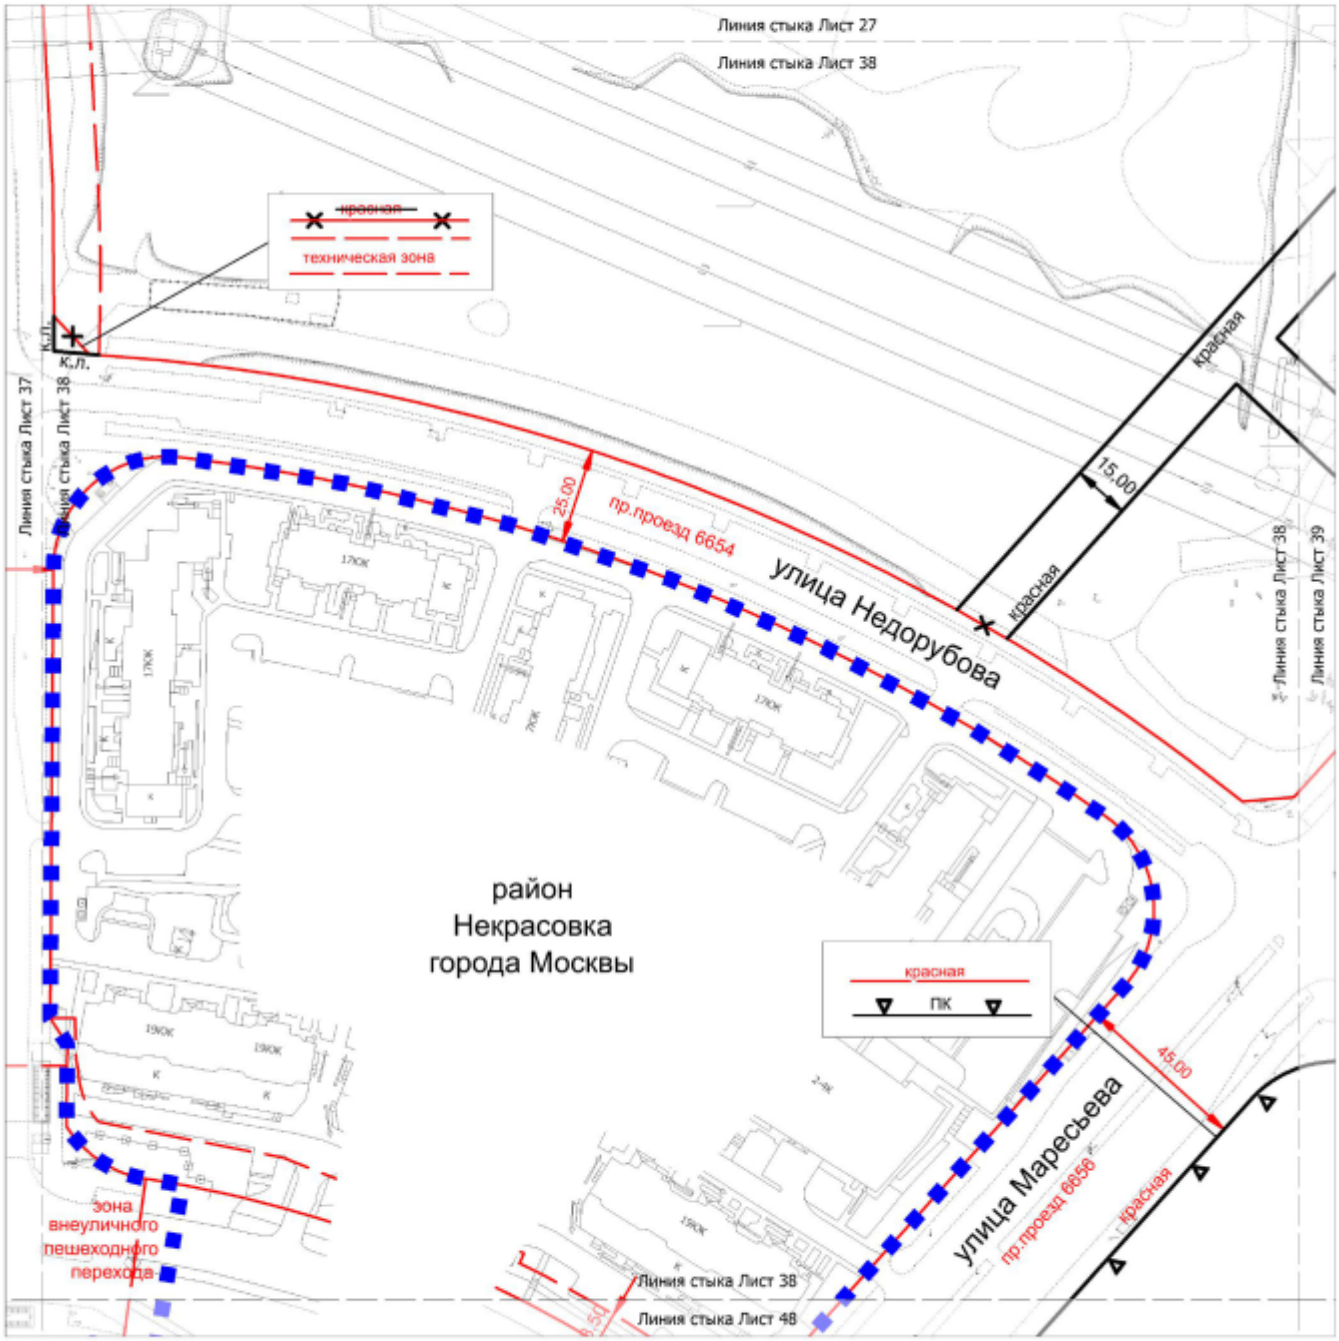

УСЛОВНЫЕ ОБОЗНАЧЕНИЯ:

ГРАНИЦЫ:

подготовки проекта планировки территории

ЛИНИИ ГРАДОСТРОИТЕЛЬНОГО РЕГУЛИРОВАНИЯ:

СУЩЕСТВУЮЩИЕ:

красная — красные линии улично-дорожной сети

техническая зона — границы технических зон инженерных коммуникаций и сооружений

зона внеуличного пешеходного перехода — границы зон внеуличных пешеходных переходов


ОТМЕНЯЕМЫЕ:

~~красная~~ — красные линии улично-дорожной сети

УСТАНАВЛИВАЕМЫЕ:

ПК — границы объектов природного комплекса города Москвы

красная — красные линии улично-дорожной сети

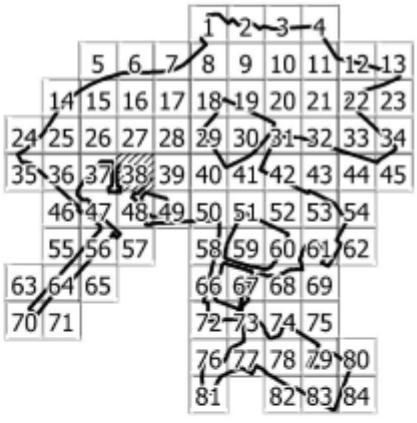


85

Масштаб 1:2000

район Некрасовка города Москвы

Лист 39 из 85

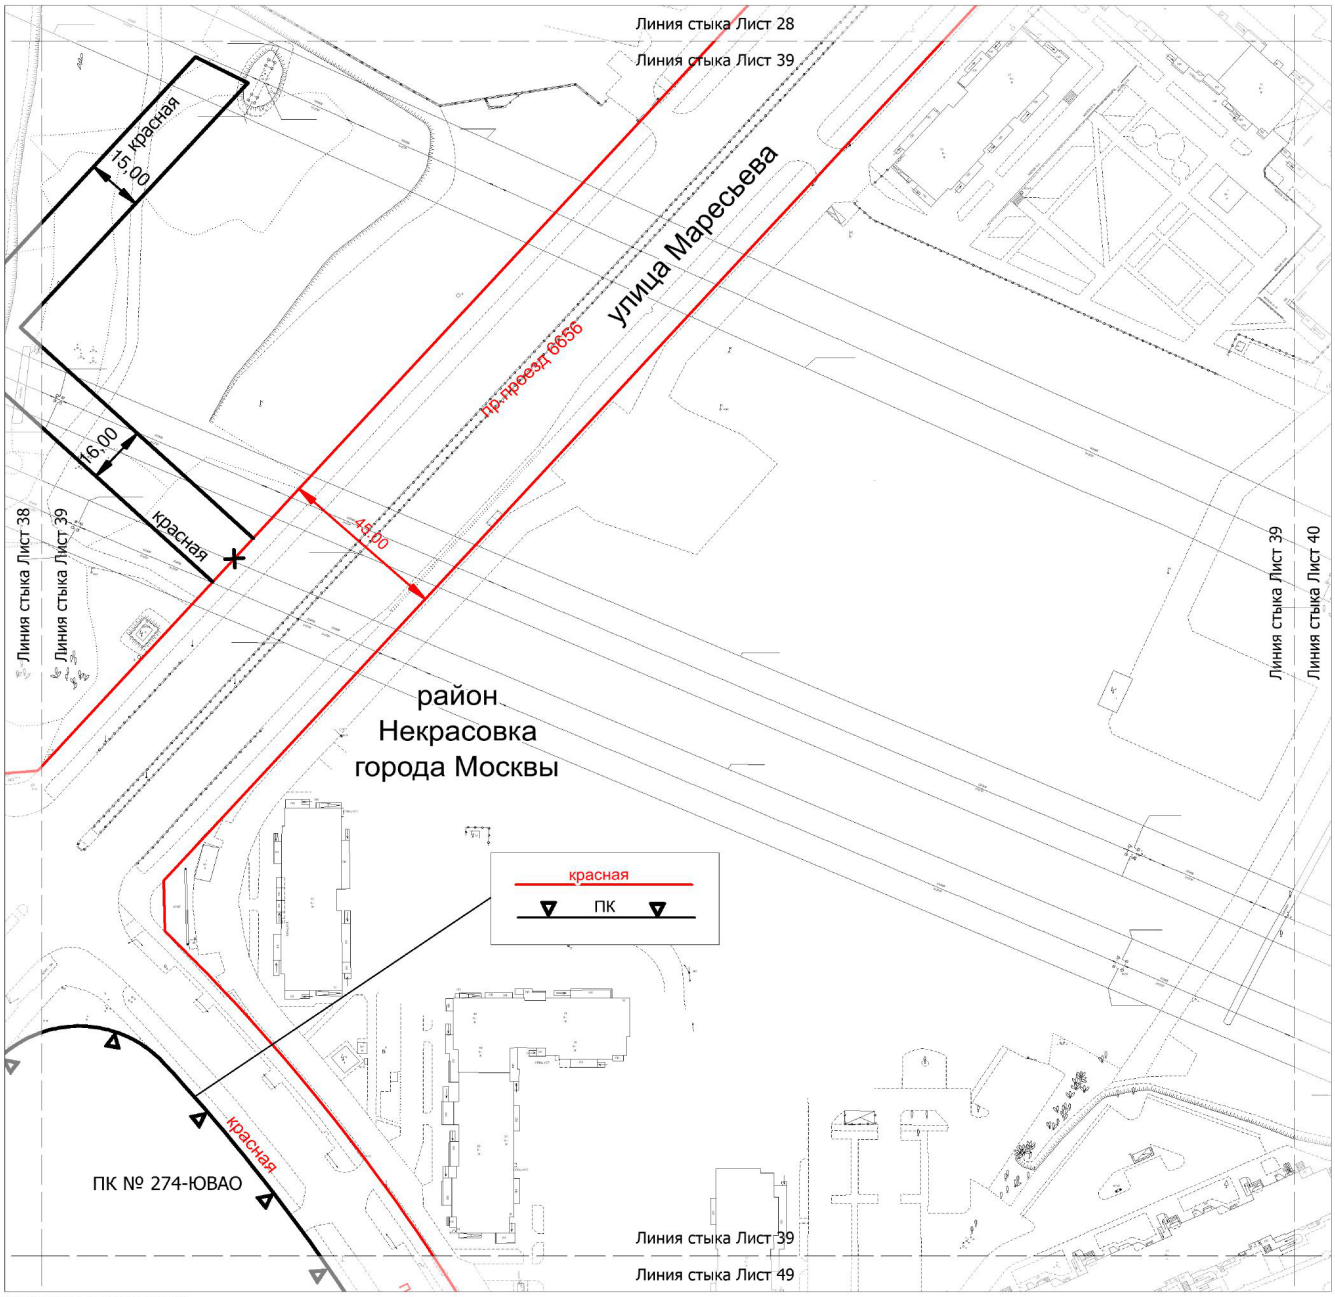

УСЛОВНЫЕ ОБОЗНАЧЕНИЯ:

ЛИНИИ ГРАДОСТРОИТЕЛЬНОГО РЕГУЛИРОВАНИЯ:

СУЩЕСТВУЮЩИЕ:

красная — красные линии улично-дорожной сети


ОТМЕНЯЕМЫЕ:

~~красная~~ — красные линии улично-дорожной сети

УСТАНАВЛИВАЕМЫЕ:

ПК — границы объектов природного комплекса города Москвы

красная — красные линии улично-дорожной сети

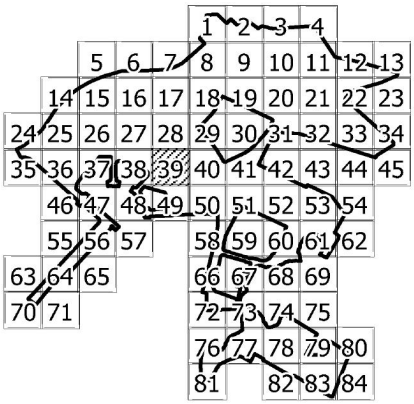


85

Масштаб 1:2000

район Некрасовка города Москвы

Лист 40 из 85

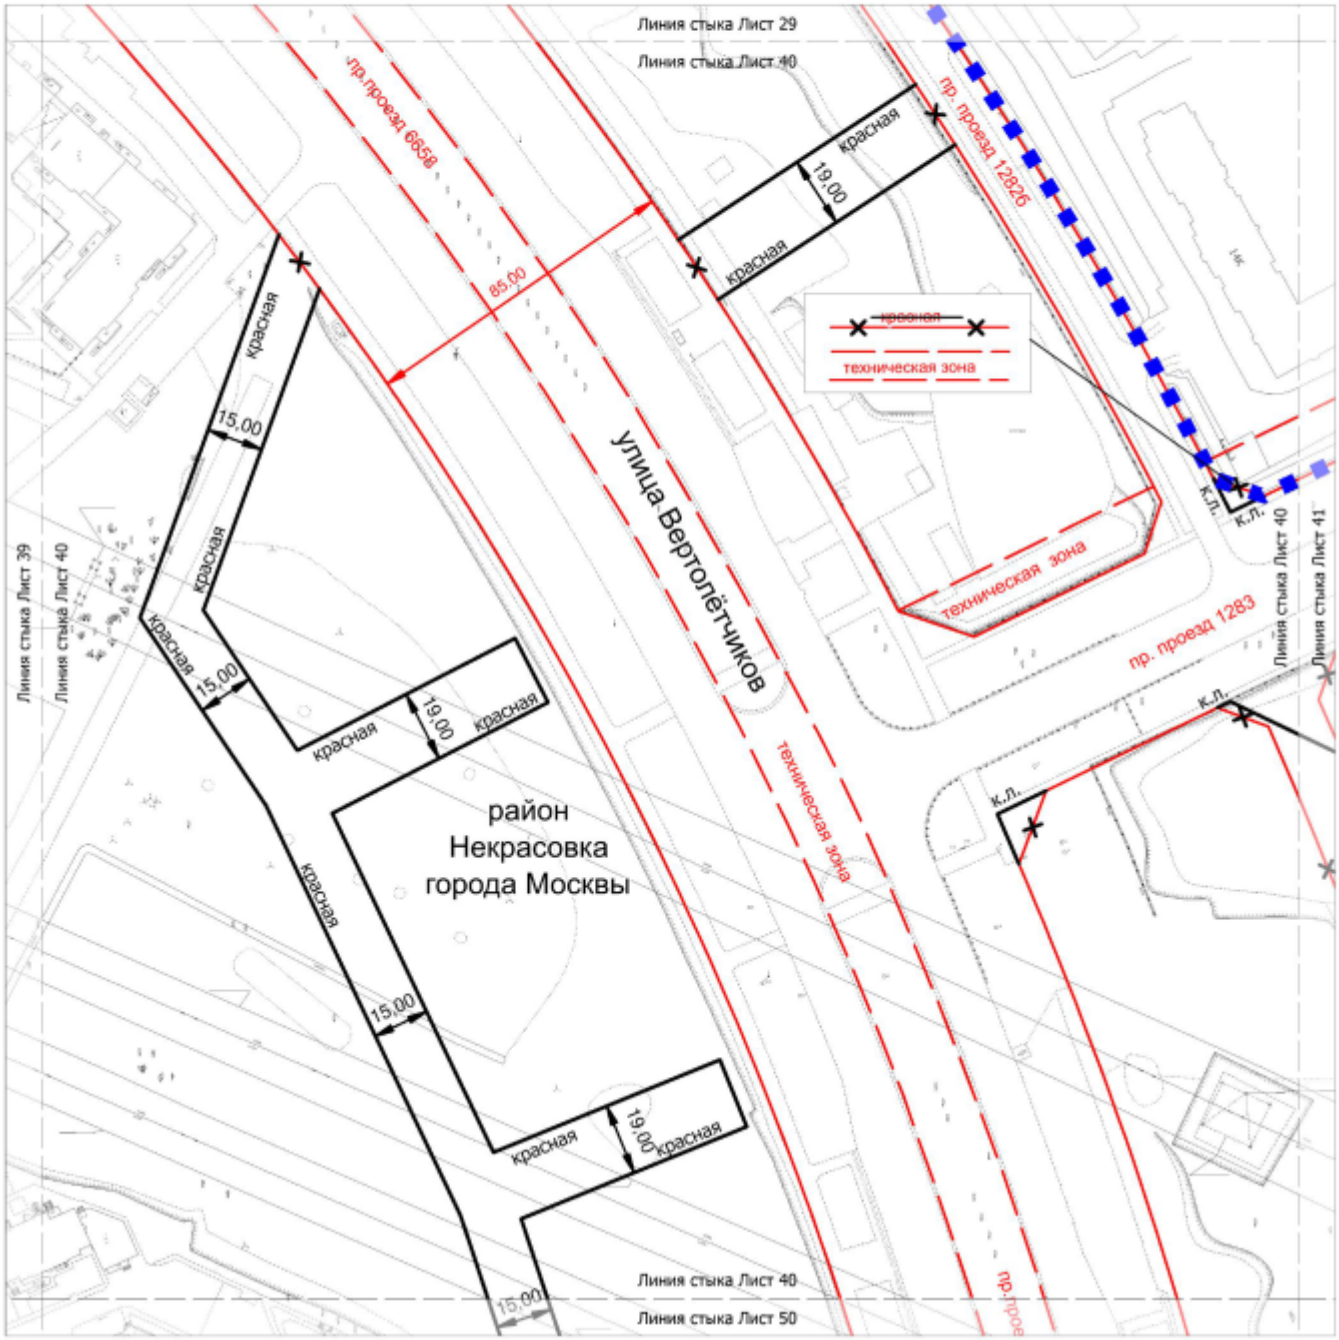

УСЛОВНЫЕ ОБОЗНАЧЕНИЯ:

ГРАНИЦЫ:

подготовки проекта планировки территории

ЛИНИИ ГРАДОСТРОИТЕЛЬНОГО РЕГУЛИРОВАНИЯ:

СУЩЕСТВУЮЩИЕ:

красная — красные линии улично-дорожной сети


техническая зона — границы технических зон инженерных коммуникаций и сооружений

ОТМЕНЯЕМЫЕ:

~~красная~~ — красные линии улично-дорожной сети

УСТАНАВЛИВАЕМЫЕ:


красная — красные линии улично-дорожной сети

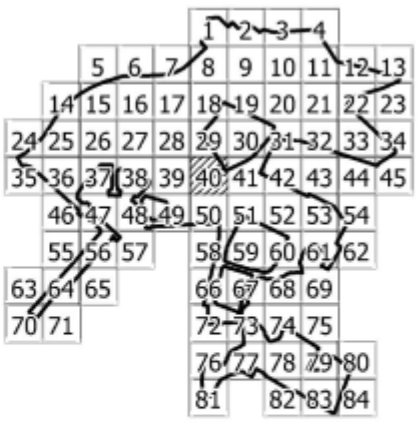

Масштаб 1:2000

район Некрасовка города Москвы

Лист 41 из 85

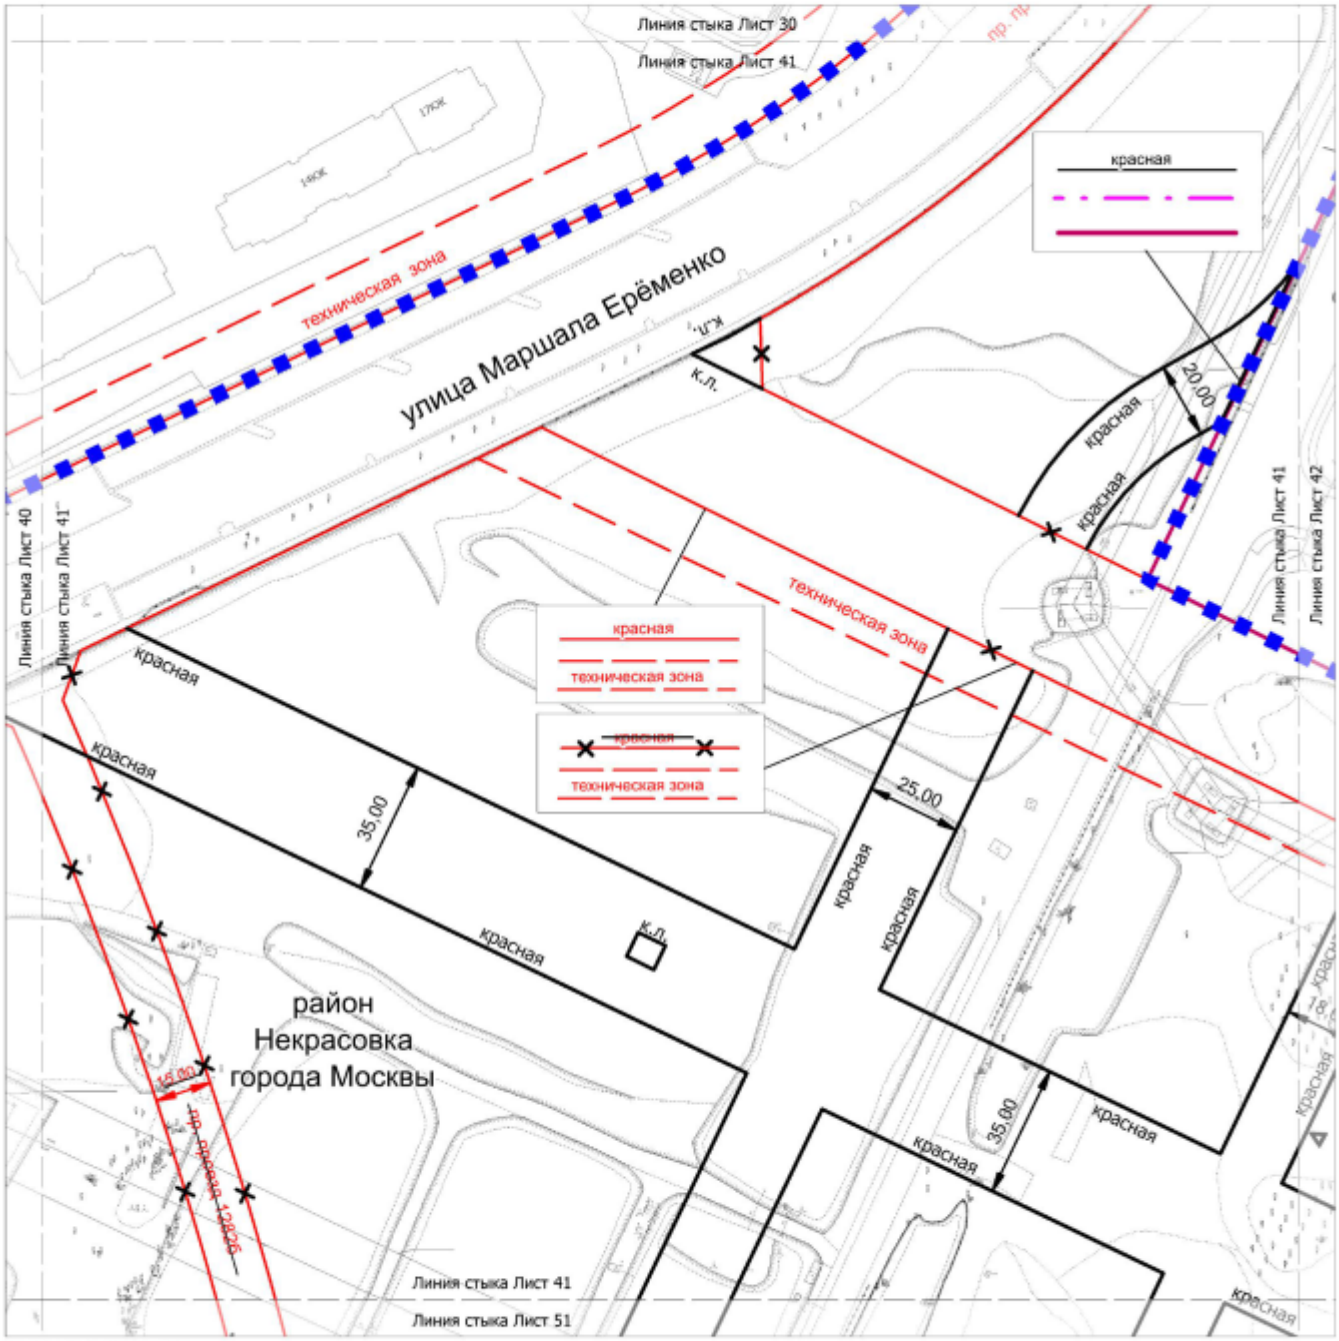

УСЛОВНЫЕ ОБОЗНАЧЕНИЯ:

ГРАНИЦЫ:

- подготовки проекта планировки территории
- города Москвы
- районов города Москвы

ЛИНИИ ГРАДОСТРОИТЕЛЬНОГО РЕГУЛИРОВАНИЯ:

СУЩЕСТВУЮЩИЕ:


- красная — красные линии улично-дорожной сети
- техническая зона — границы технических зон инженерных коммуникаций и сооружений

ОТМЕНЯЕМЫЕ:


- красная — красные линии улично-дорожной сети

УСТАНАВЛИВАЕМЫЕ:

- ПК — границы объектов природного комплекса города Москвы
- красная — красные линии улично-дорожной сети

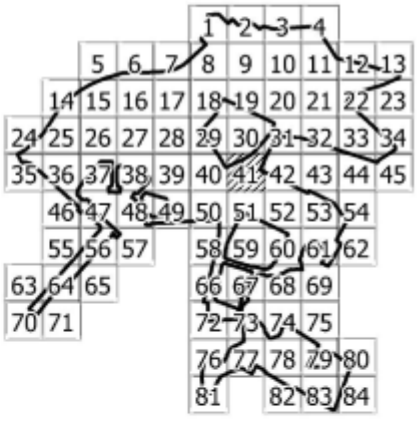

Масштаб 1:2000
район Некрасовка города Москвы
городской округ Люберцы Московской области
Лист 42 из 85

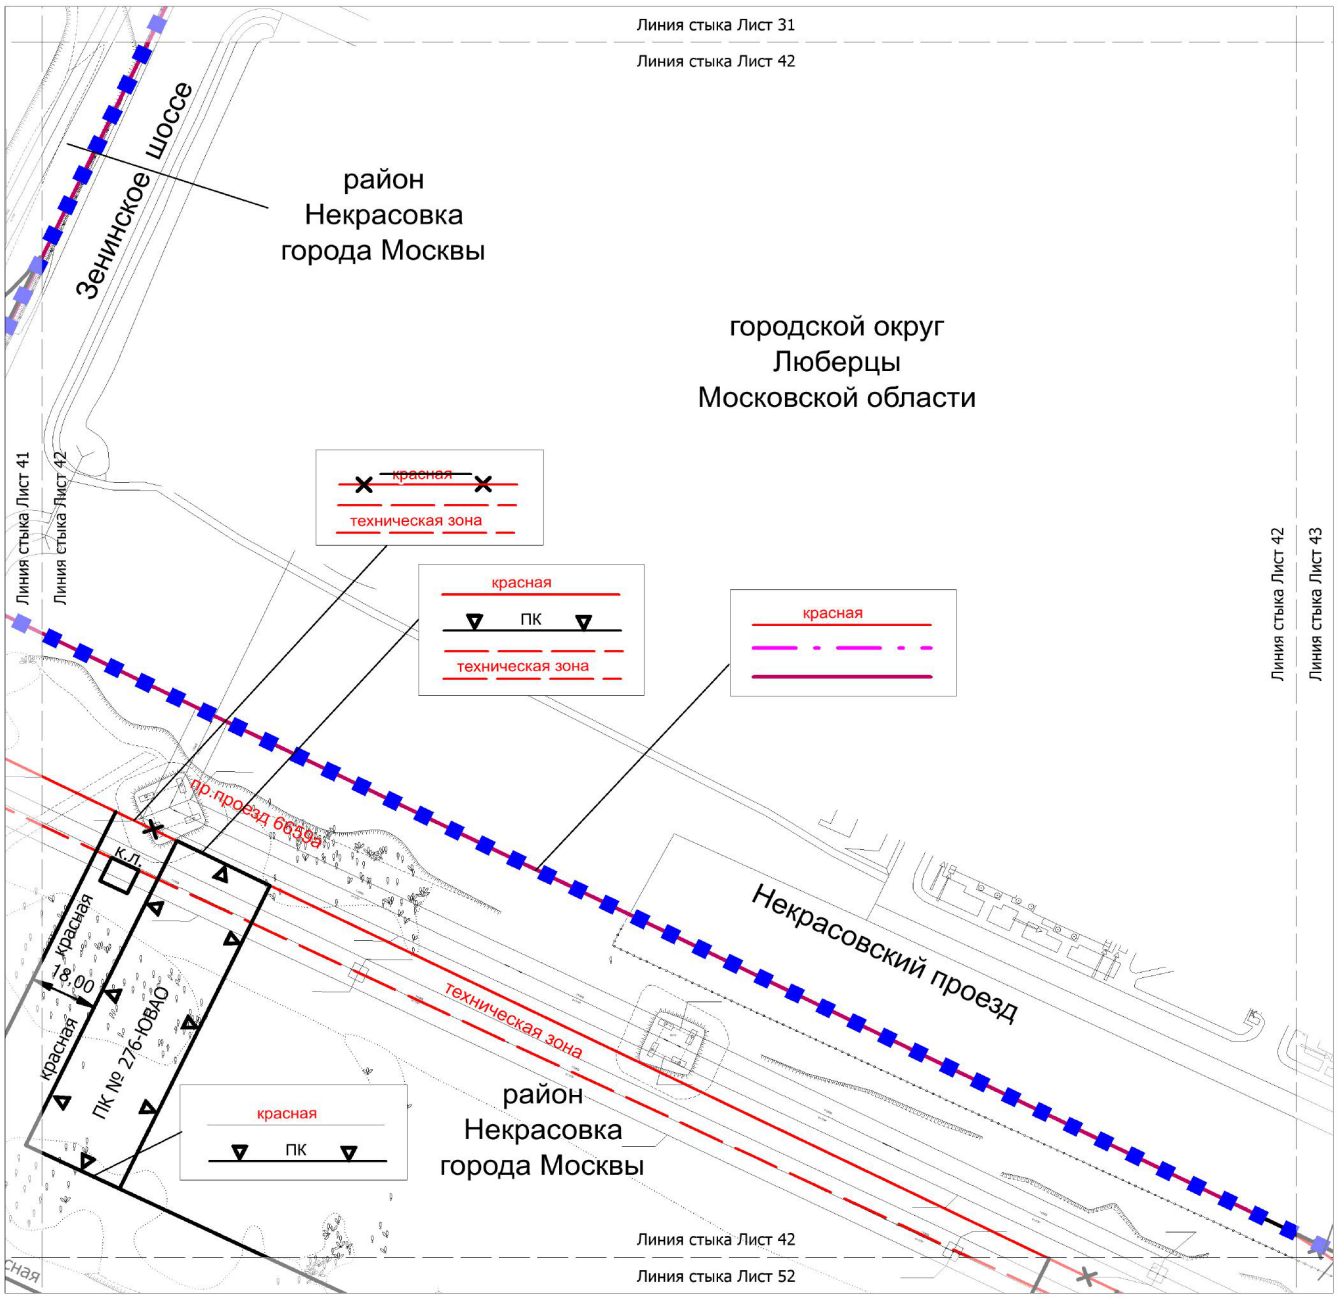

УСЛОВНЫЕ ОБОЗНАЧЕНИЯ:

ГРАНИЦЫ:

- подготовки проекта планировки территории
- города Москвы
- районов города Москвы

ЛИНИИ ГРАДОСТРОИТЕЛЬНОГО РЕГУЛИРОВАНИЯ:

СУЩЕСТВУЮЩИЕ:


- красная — красные линии улично-дорожной сети
- техническая зона — границы технических зон инженерных коммуникаций и сооружений

ОТМЕНЯЕМЫЕ:


- ~~красная~~ — красные линии улично-дорожной сети

УСТАНАВЛИВАЕМЫЕ:

- ПК — границы объектов природного комплекса города Москвы
- красная — красные линии улично-дорожной сети

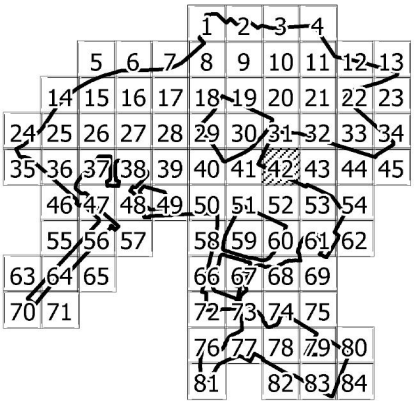

Масштаб 1:2000
район Некрасовка города Москвы
городской округ Люберцы Московской области
Лист 43 из 85

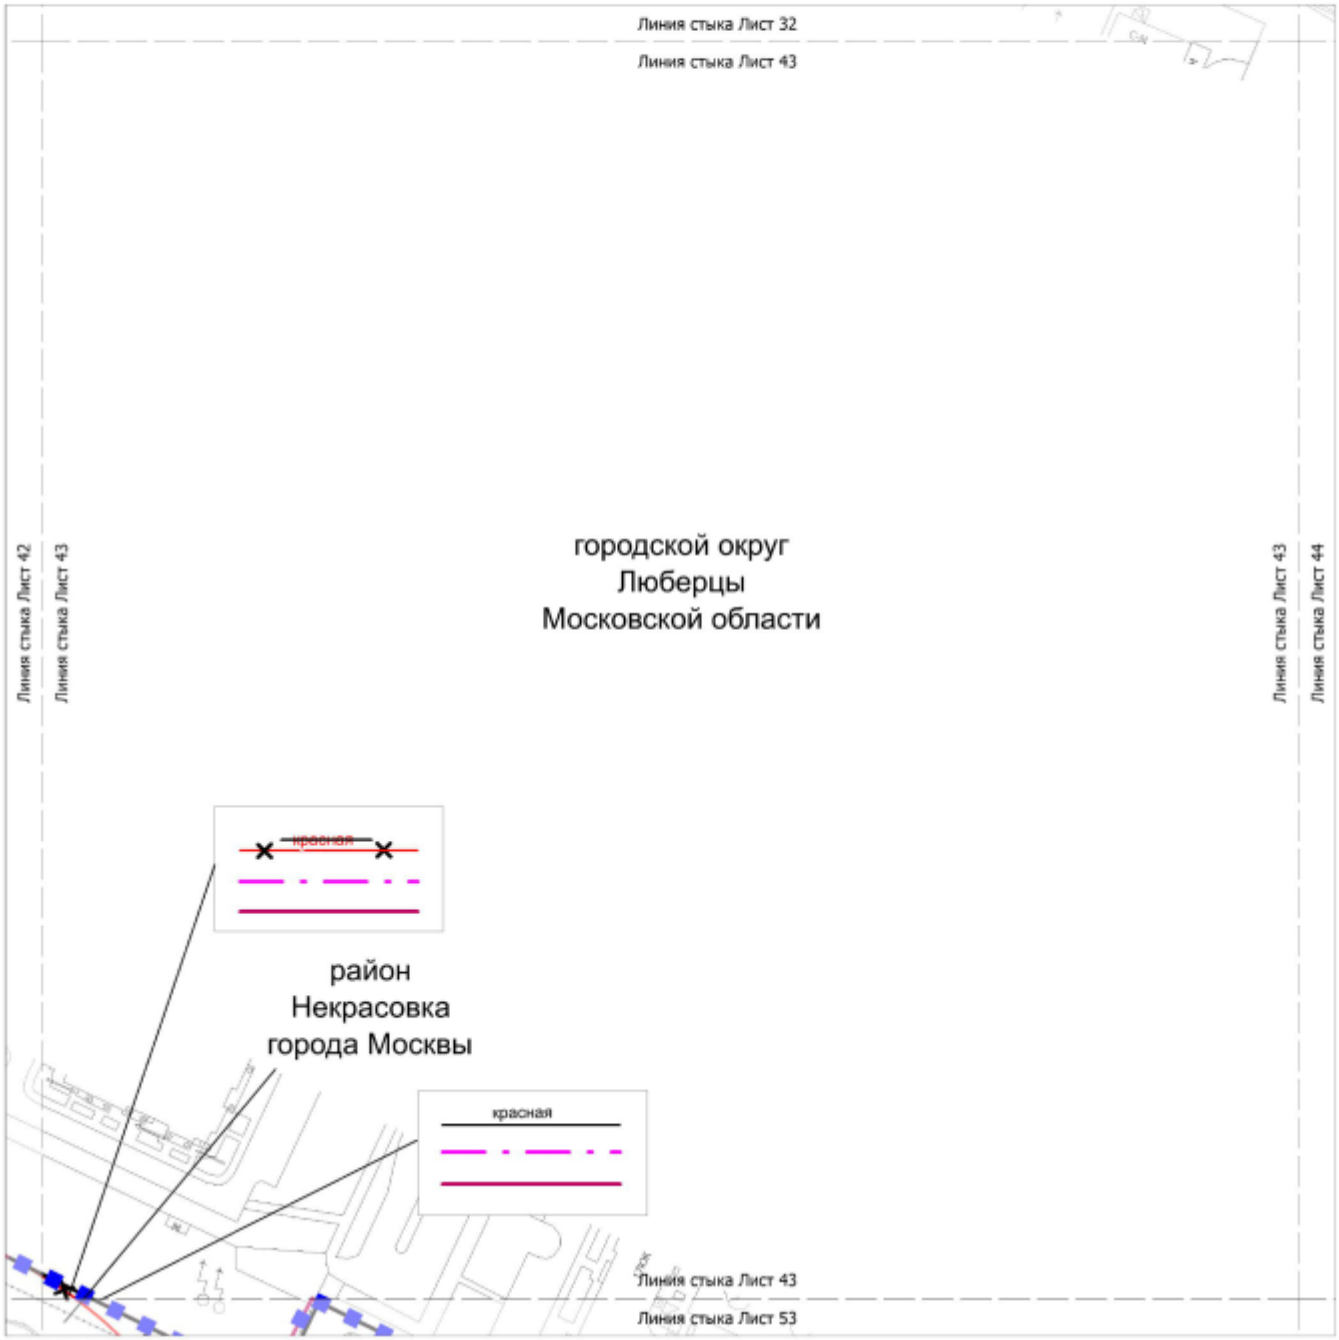

УСЛОВНЫЕ ОБОЗНАЧЕНИЯ:

ГРАНИЦЫ:

- подготовки проекта планировки территории
- города Москвы
- районов города Москвы

ЛИНИИ ГРАДОСТРОИТЕЛЬНОГО РЕГУЛИРОВАНИЯ:

СУЩЕСТВУЮЩИЕ:


красная — красные линии улично-дорожной сети

ОТМЕНЯЕМЫЕ:

~~красная~~ — красные линии улично-дорожной сети


УСТАНАВЛИВАЕМЫЕ:

красная — красные линии улично-дорожной сети

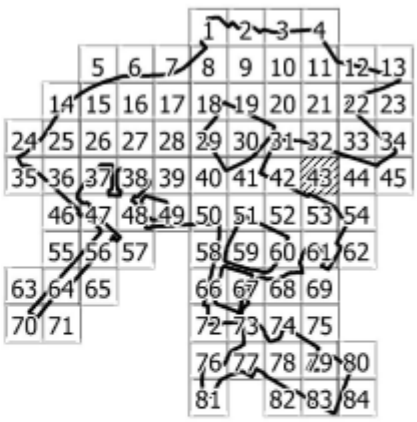

85

Масштаб 1:2000
район Некрасовка города Москвы
городской округ Люберцы Московской области
Лист 44 из 85

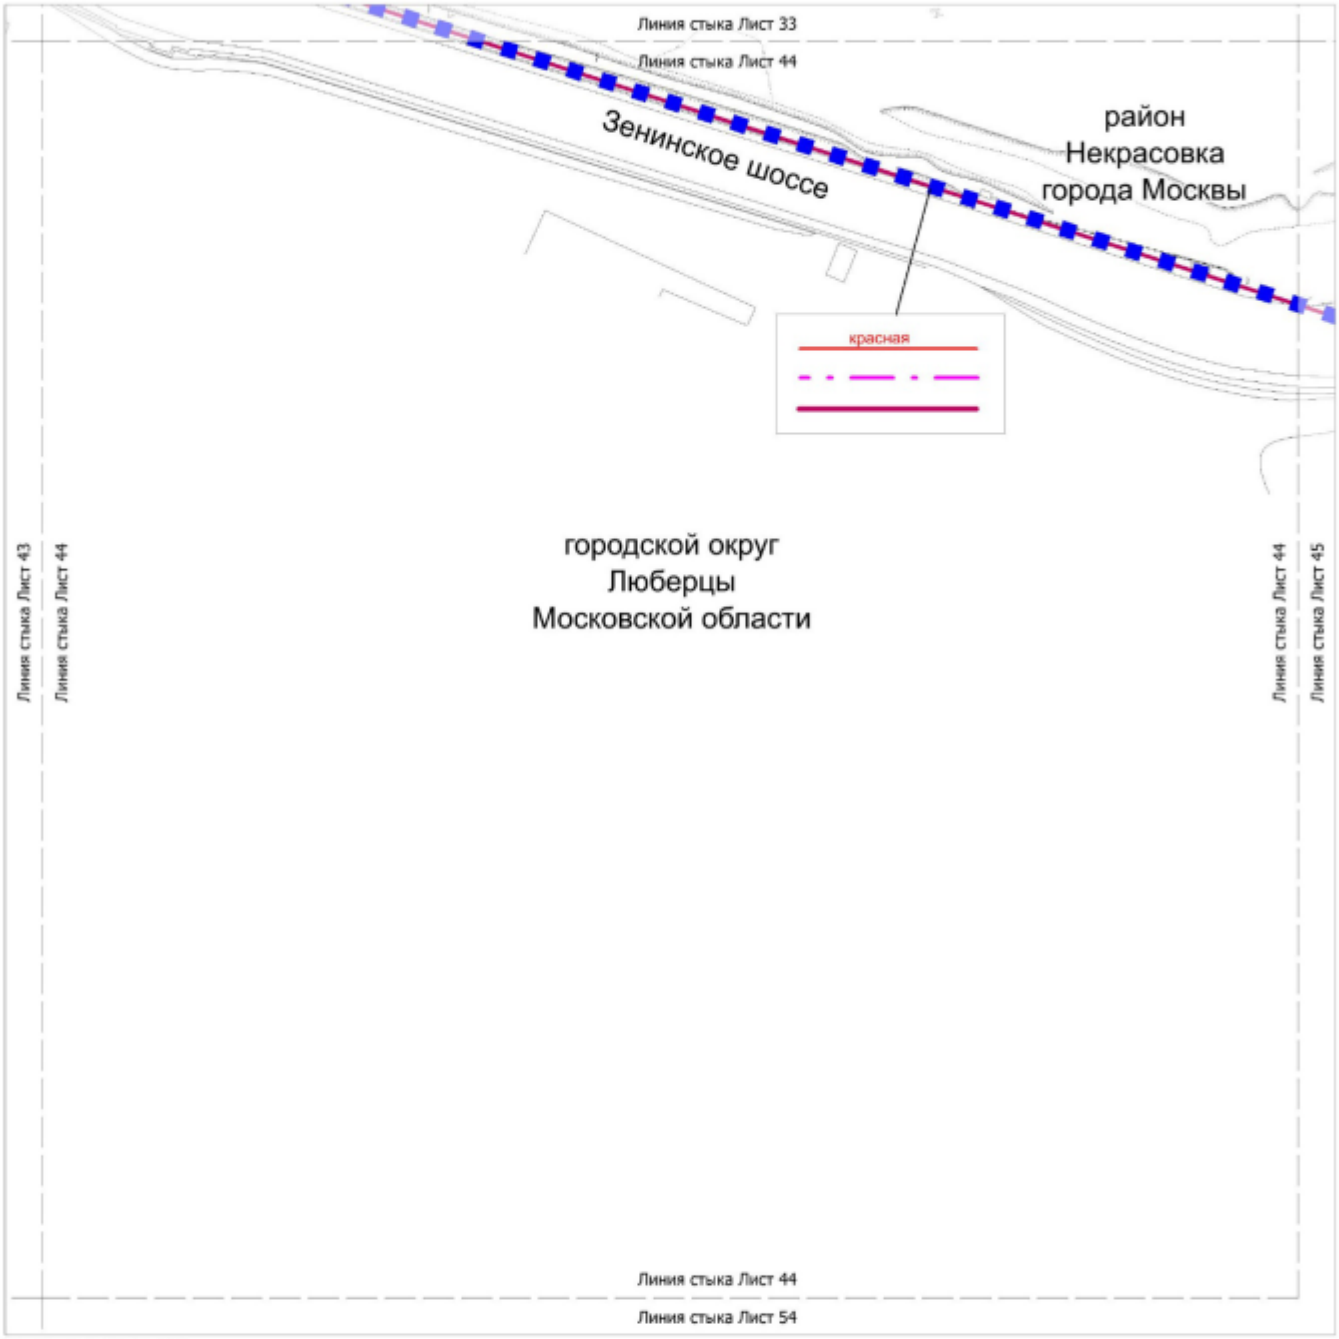

УСЛОВНЫЕ ОБОЗНАЧЕНИЯ:

ГРАНИЦЫ:

подготовки проекта планировки территории


города Москвы

районов города Москвы


ЛИНИИ ГРАДОСТРОИТЕЛЬНОГО РЕГУЛИРОВАНИЯ:

СУЩЕСТВУЮЩИЕ:

красная — красные линии улично-дорожной сети

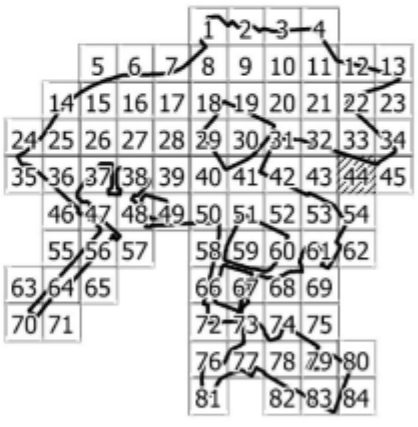


Масштаб 1:2000
район Некрасовка города Москвы
городской округ Люберцы Московской области
Лист 45 из 85

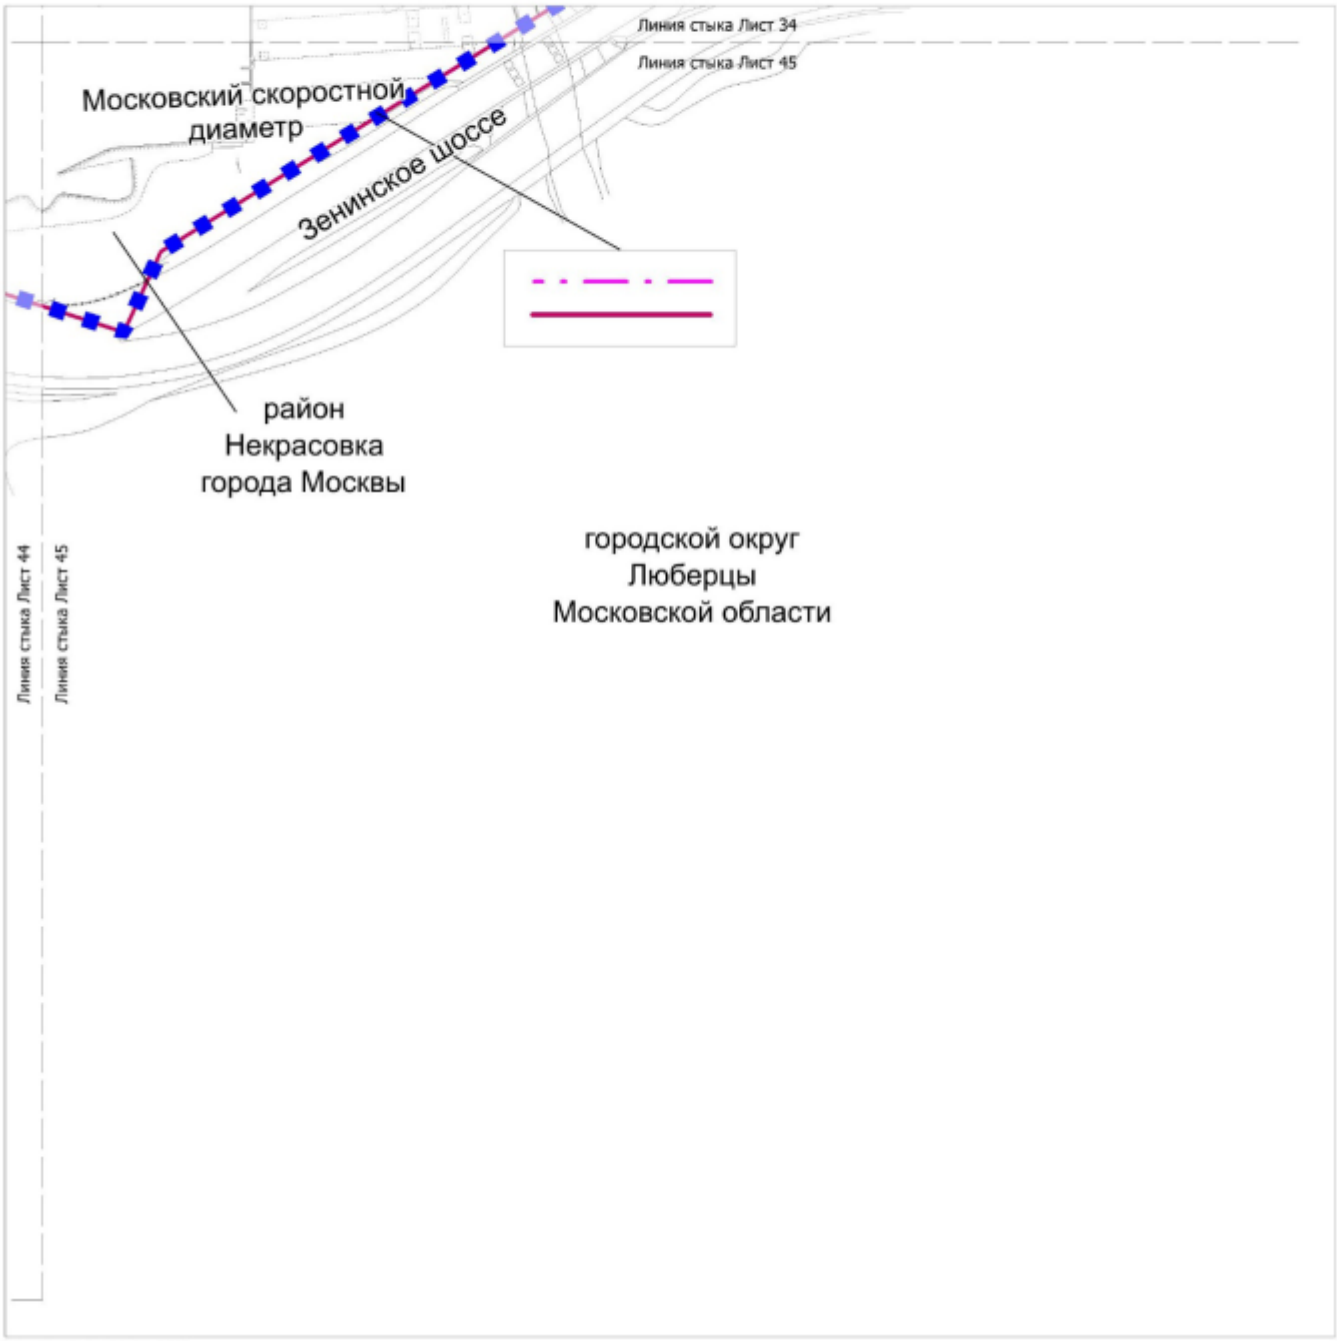

УСЛОВНЫЕ ОБОЗНАЧЕНИЯ:

ГРАНИЦЫ:

- подготовки проекта планировки территории
- города Москвы
- районов города Москвы

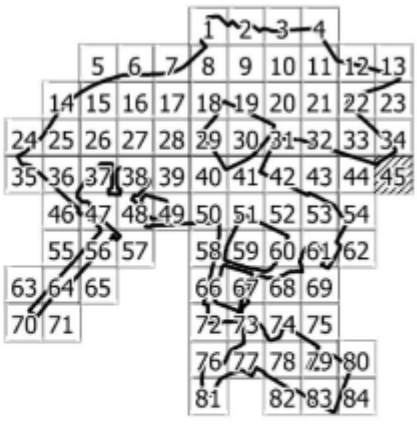


85

Масштаб 1:2000

район Некрасовка города Москвы

Лист 46 из 85

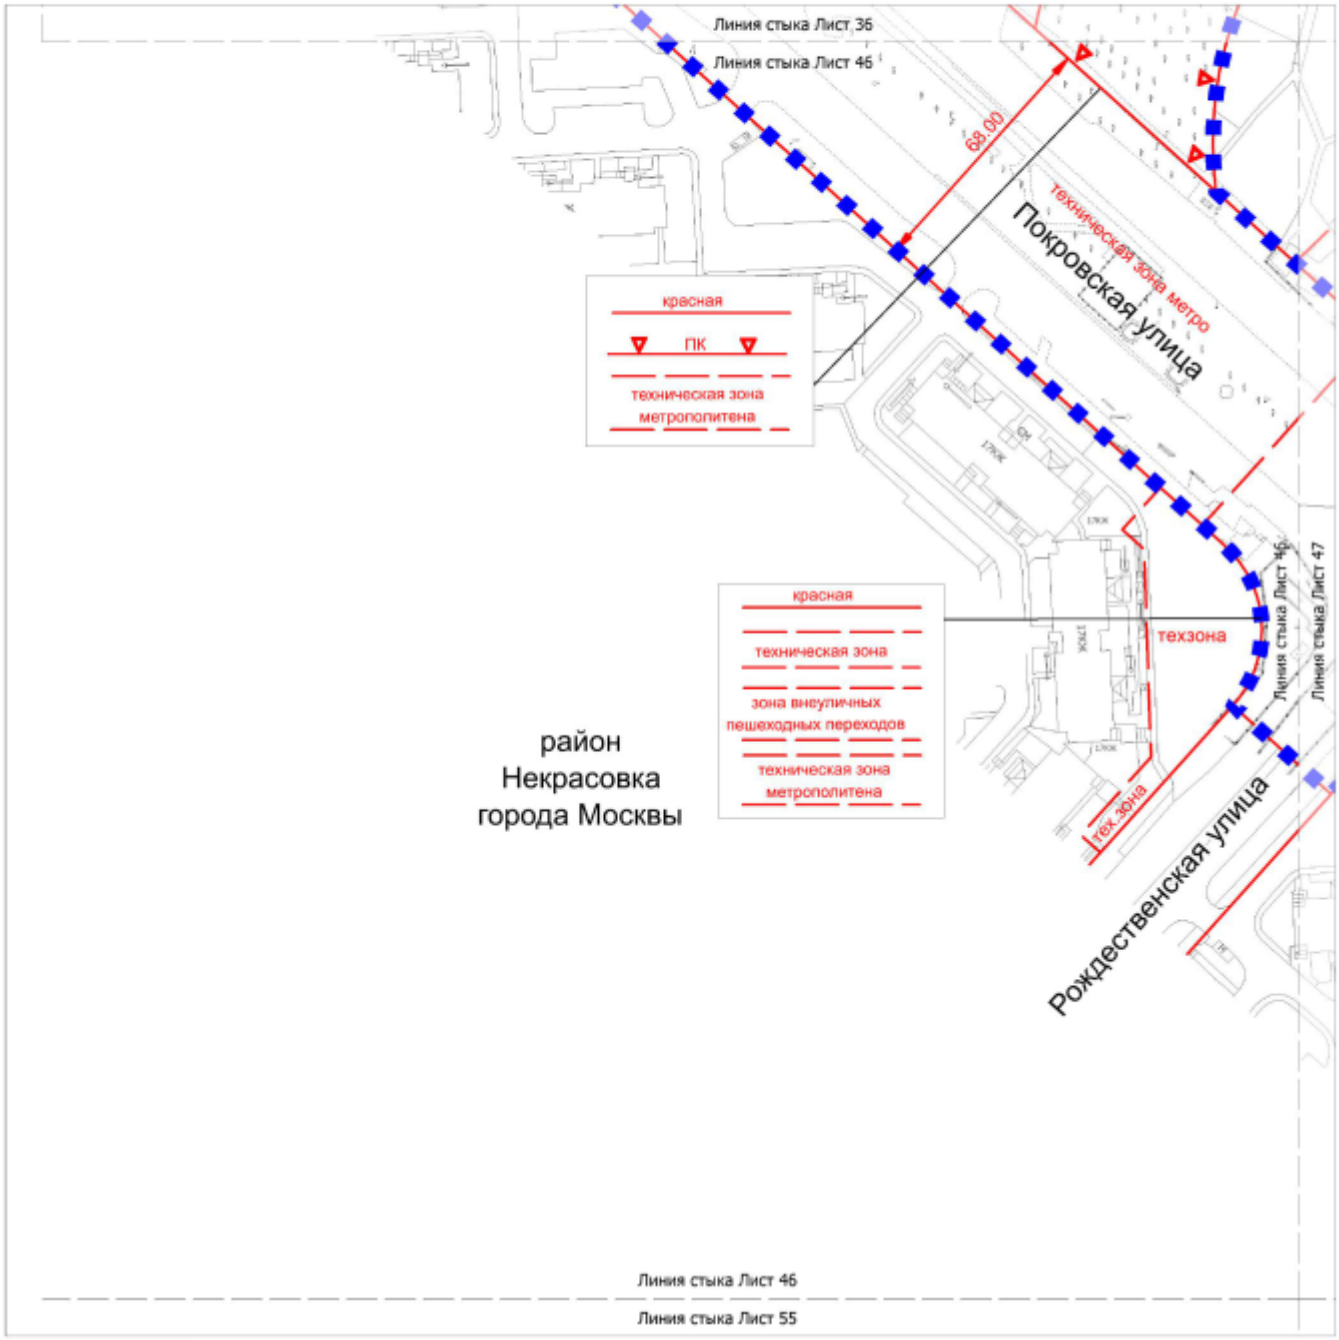

УСЛОВНЫЕ ОБОЗНАЧЕНИЯ:

ГРАНИЦЫ:

подготовки проекта планировки территории

ЛИНИИ ГРАДОСТРОИТЕЛЬНОГО РЕГУЛИРОВАНИЯ:

СУЩЕСТВУЮЩИЕ:


красная — красные линии улично-дорожной сети

ПК — границы объектов природного комплекса города Москвы

техническая зона — границы технических зон инженерных коммуникаций и сооружений

техзона метро — границы технических зон метрополитена


зона внеуличного пешеходного перехода — границы зон внеуличных пешеходных переходов

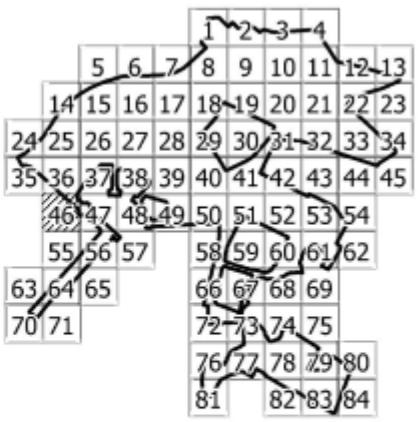

Масштаб 1:2000

район Некрасовка города Москвы

Лист 47 из 85

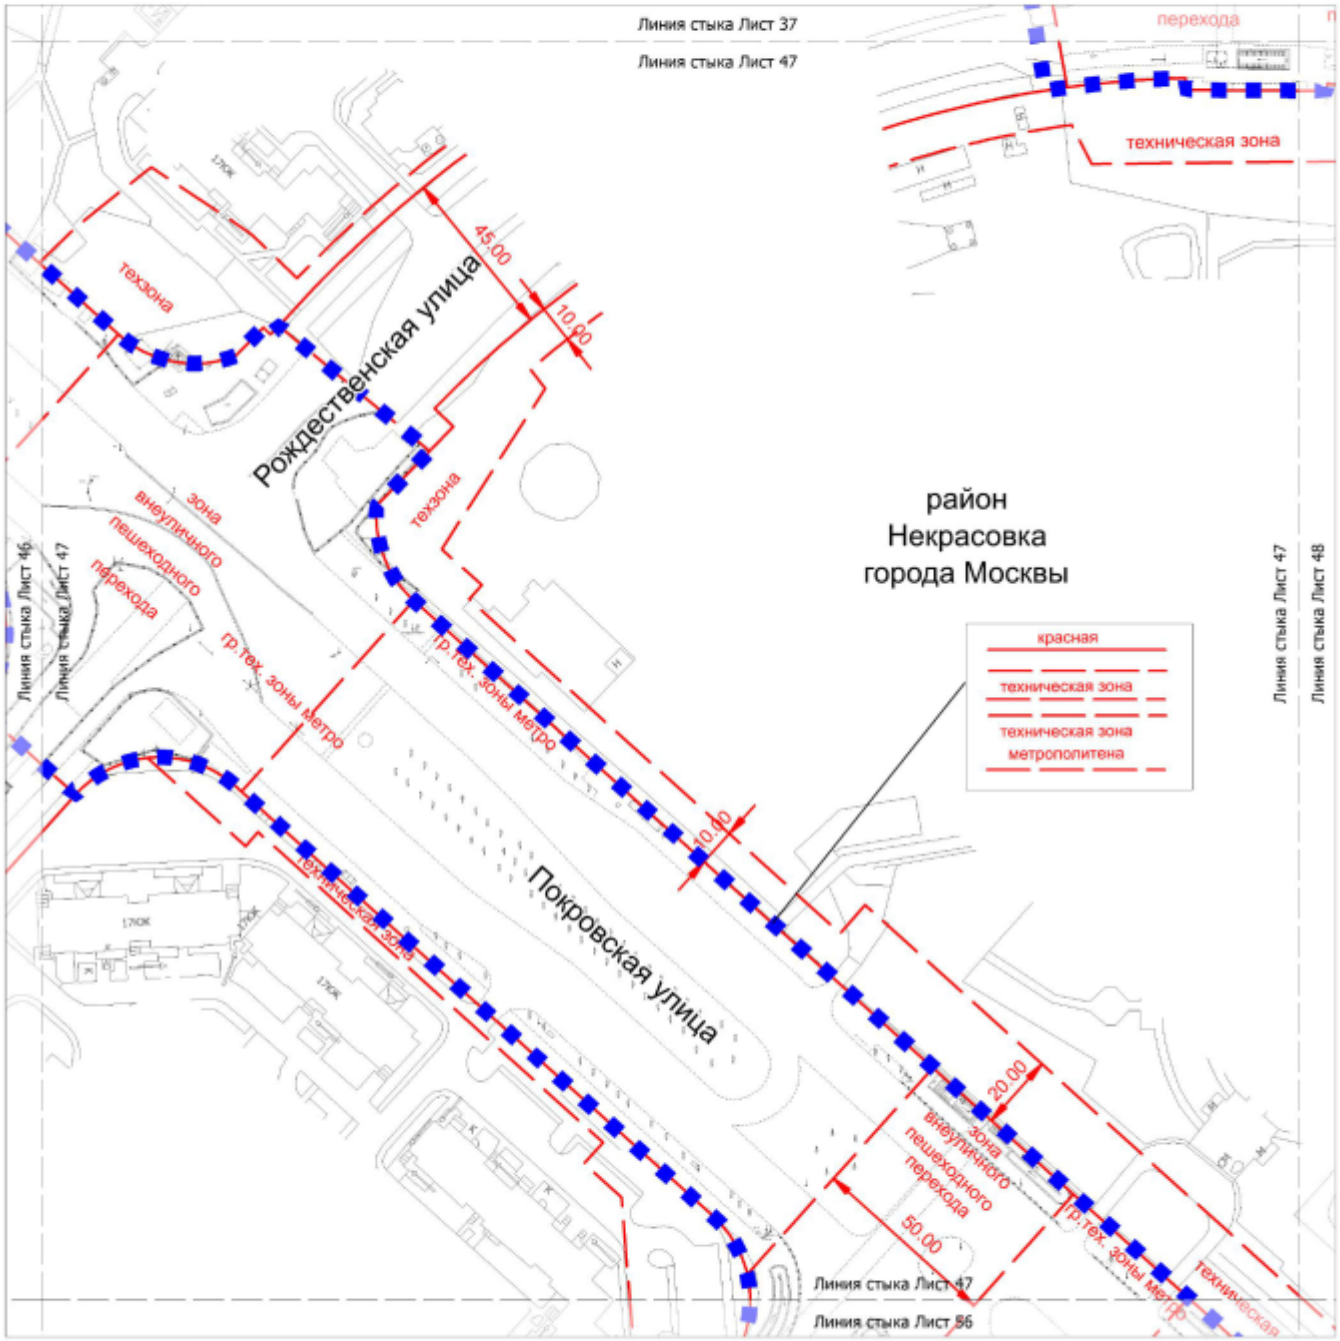

УСЛОВНЫЕ ОБОЗНАЧЕНИЯ:


ГРАНИЦЫ:

подготовки проекта планировки территории

ЛИНИИ ГРАДОСТРОИТЕЛЬНОГО РЕГУЛИРОВАНИЯ:

СУЩЕСТВУЮЩИЕ:


красная	красные линии улично-дорожной сети
техническая зона	границы технических зон инженерных коммуникаций и сооружений
техзона метро	границы технических зон метрополитена
зона внеуличного пешеходного перехода	границы зон внеуличных пешеходных переходов

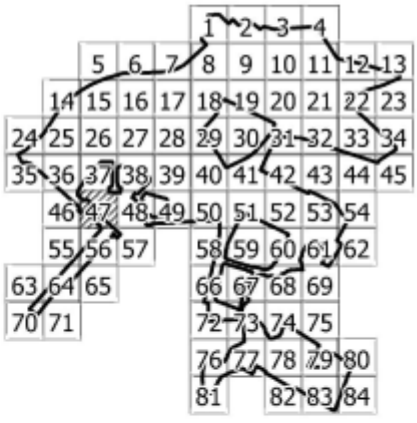

Масштаб 1:2000

район Некрасовка города Москвы

Лист 48 из 85

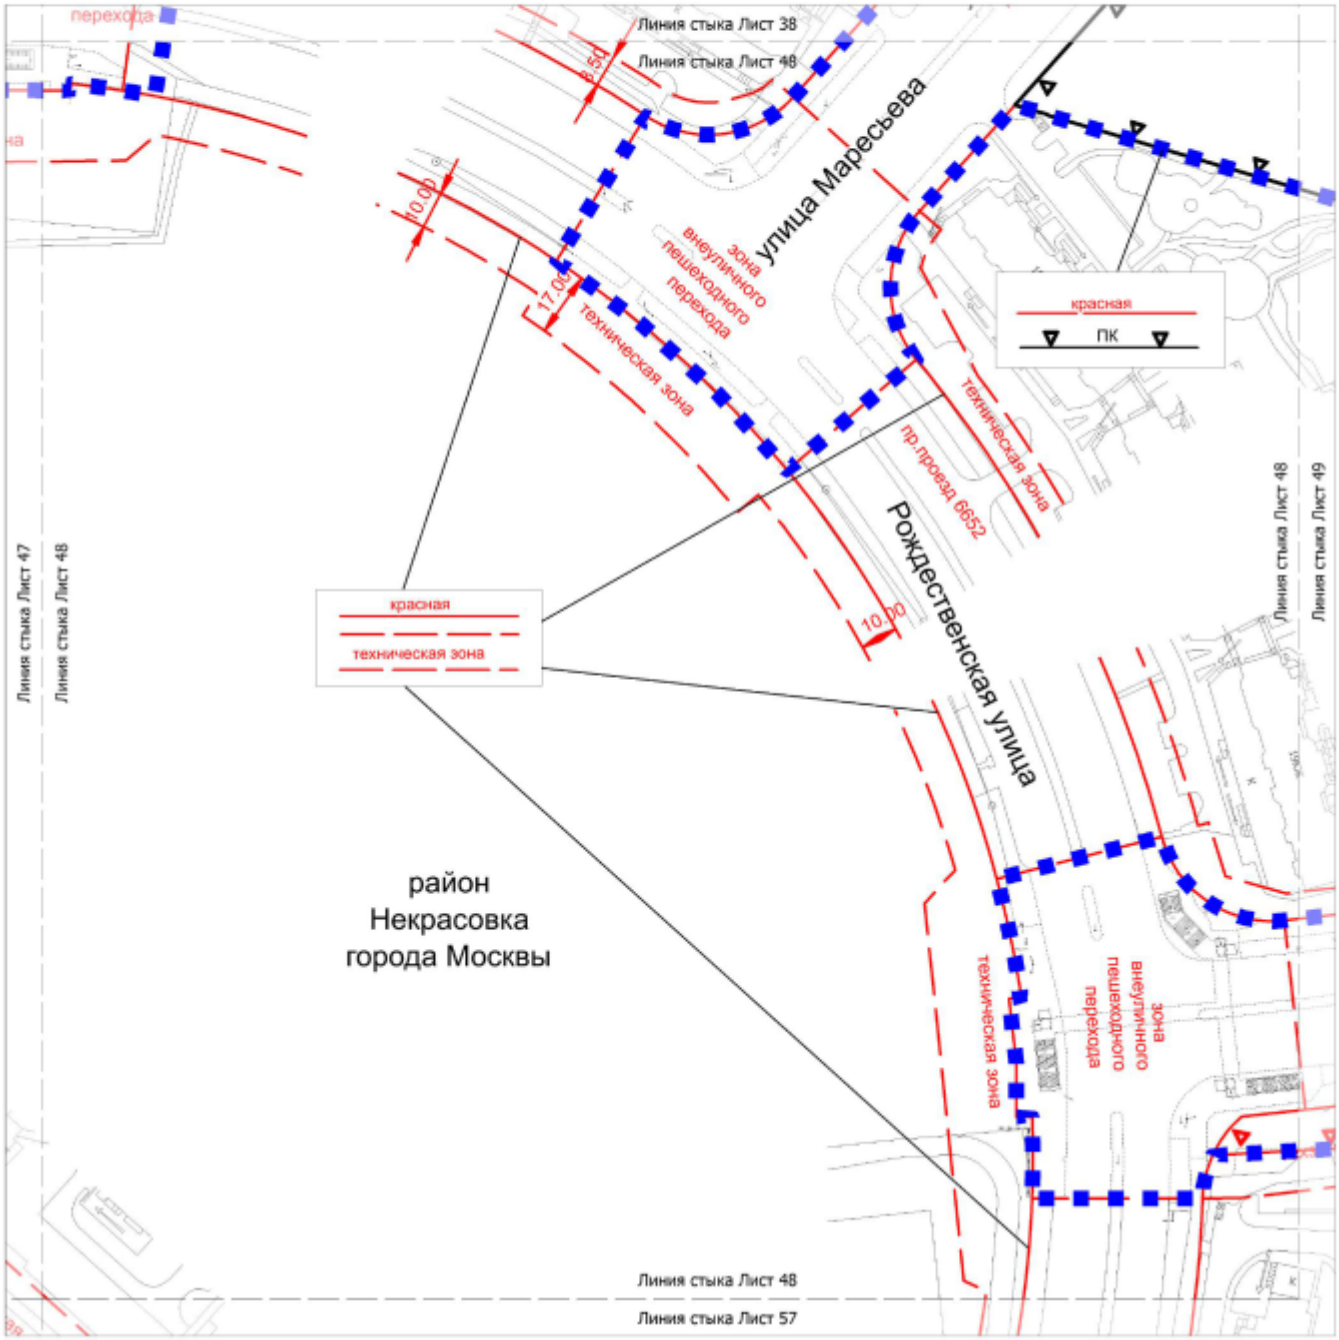

УСЛОВНЫЕ ОБОЗНАЧЕНИЯ:

ГРАНИЦЫ:

подготовки проекта планировки территории

ЛИНИИ ГРАДОСТРОИТЕЛЬНОГО РЕГУЛИРОВАНИЯ:

СУЩЕСТВУЮЩИЕ:

красная — красные линии улично-дорожной сети


техническая зона — границы технических зон инженерных коммуникаций и сооружений

зона транспортных коммуникаций — границы зон транспортных коммуникаций, обозначающих границы территорий, предназначенных и используемых для размещения наземных транспортных коммуникаций (монорельсовый транспорт, подвесная канатная дорога транспортная,фуникулер транспортный, трамвай)

зона внеуличного пешеходного перехода — границы зон внеуличных пешеходных переходов

УСТАНАВЛИВАЕМЫЕ:

ПК — границы объектов природного комплекса города Москвы

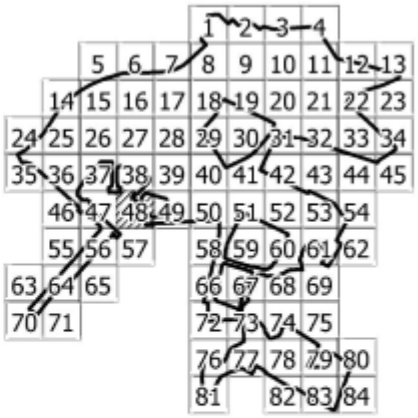


85

Масштаб 1:2000

район Некрасовка города Москвы

Лист 49 из 85

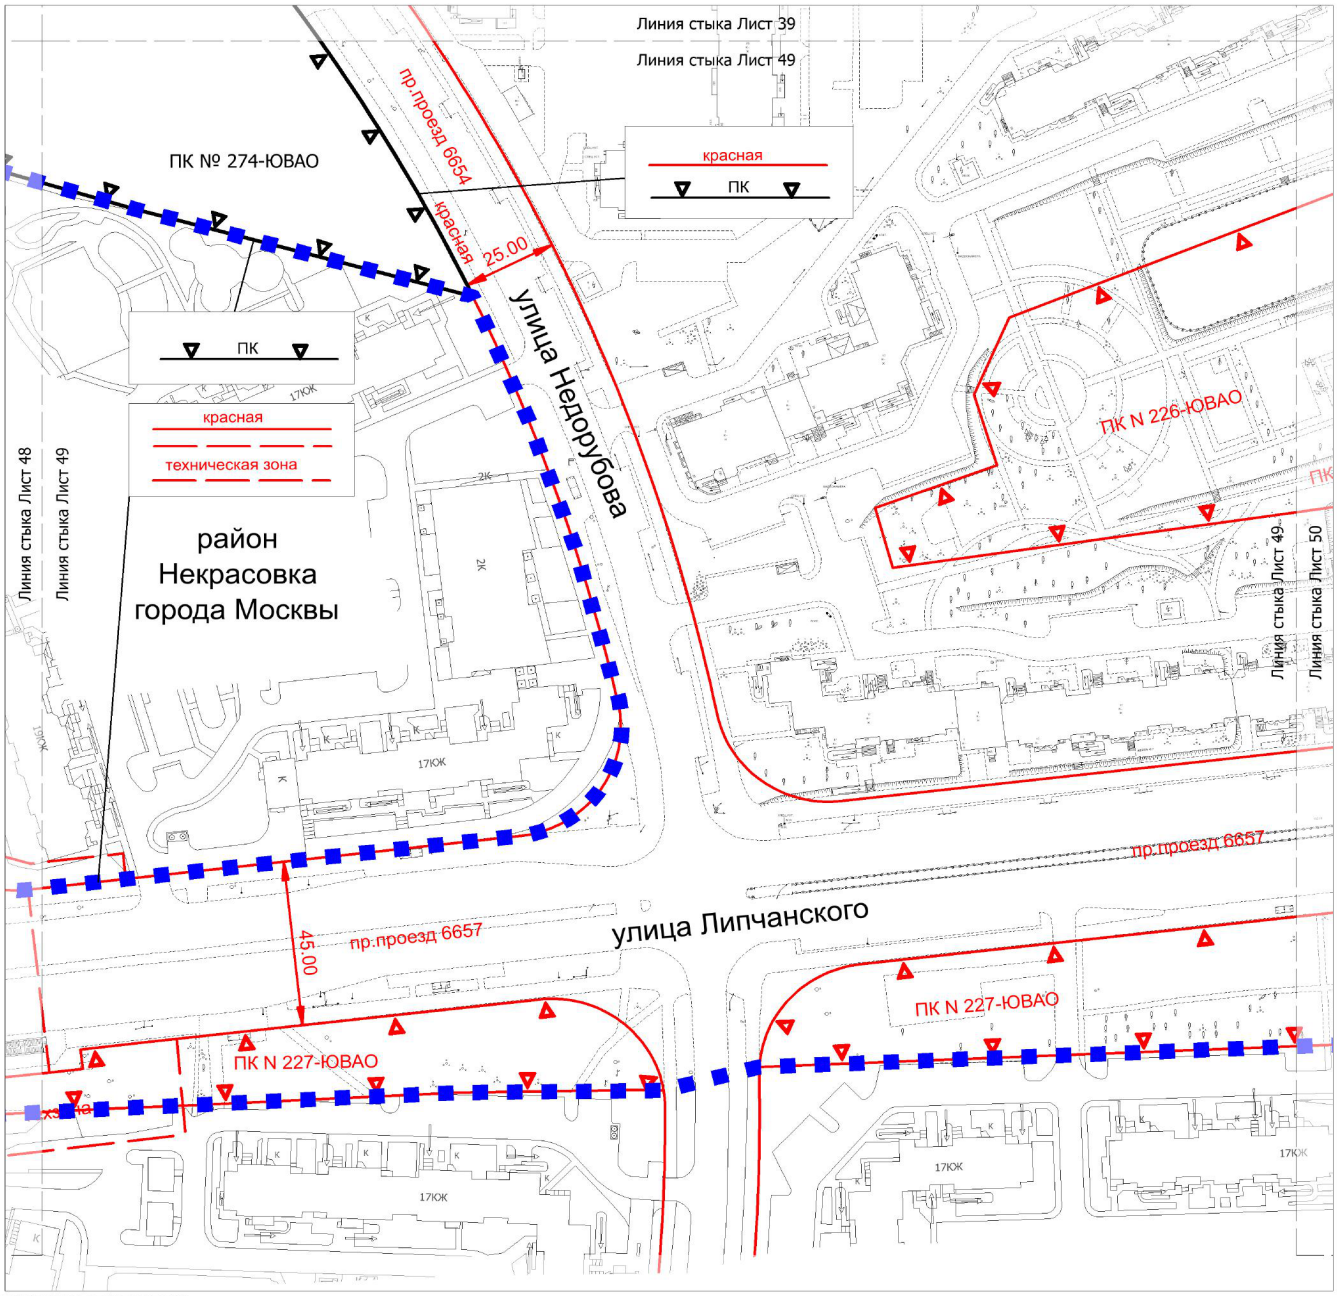

УСЛОВНЫЕ ОБОЗНАЧЕНИЯ:

ГРАНИЦЫ:

подготовки проекта планировки территории

ЛИНИИ ГРАДОСТРОИТЕЛЬНОГО РЕГУЛИРОВАНИЯ:

СУЩЕСТВУЮЩИЕ:

красная — красные линии улично-дорожной сети


ПК — границы объектов природного комплекса города Москвы

техническая зона — границы технических зон инженерных коммуникаций и сооружений

зона внеуличного пешеходного перехода — границы зон внеуличных пешеходных переходов

УСТАНАВЛИВАЕМЫЕ:


ПК — границы объектов природного комплекса города Москвы

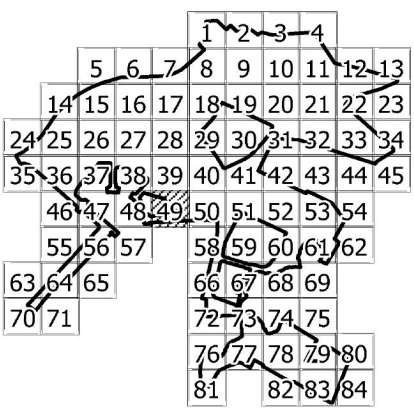

Масштаб 1:2000

район Некрасовка города Москвы

Лист 50 из 85

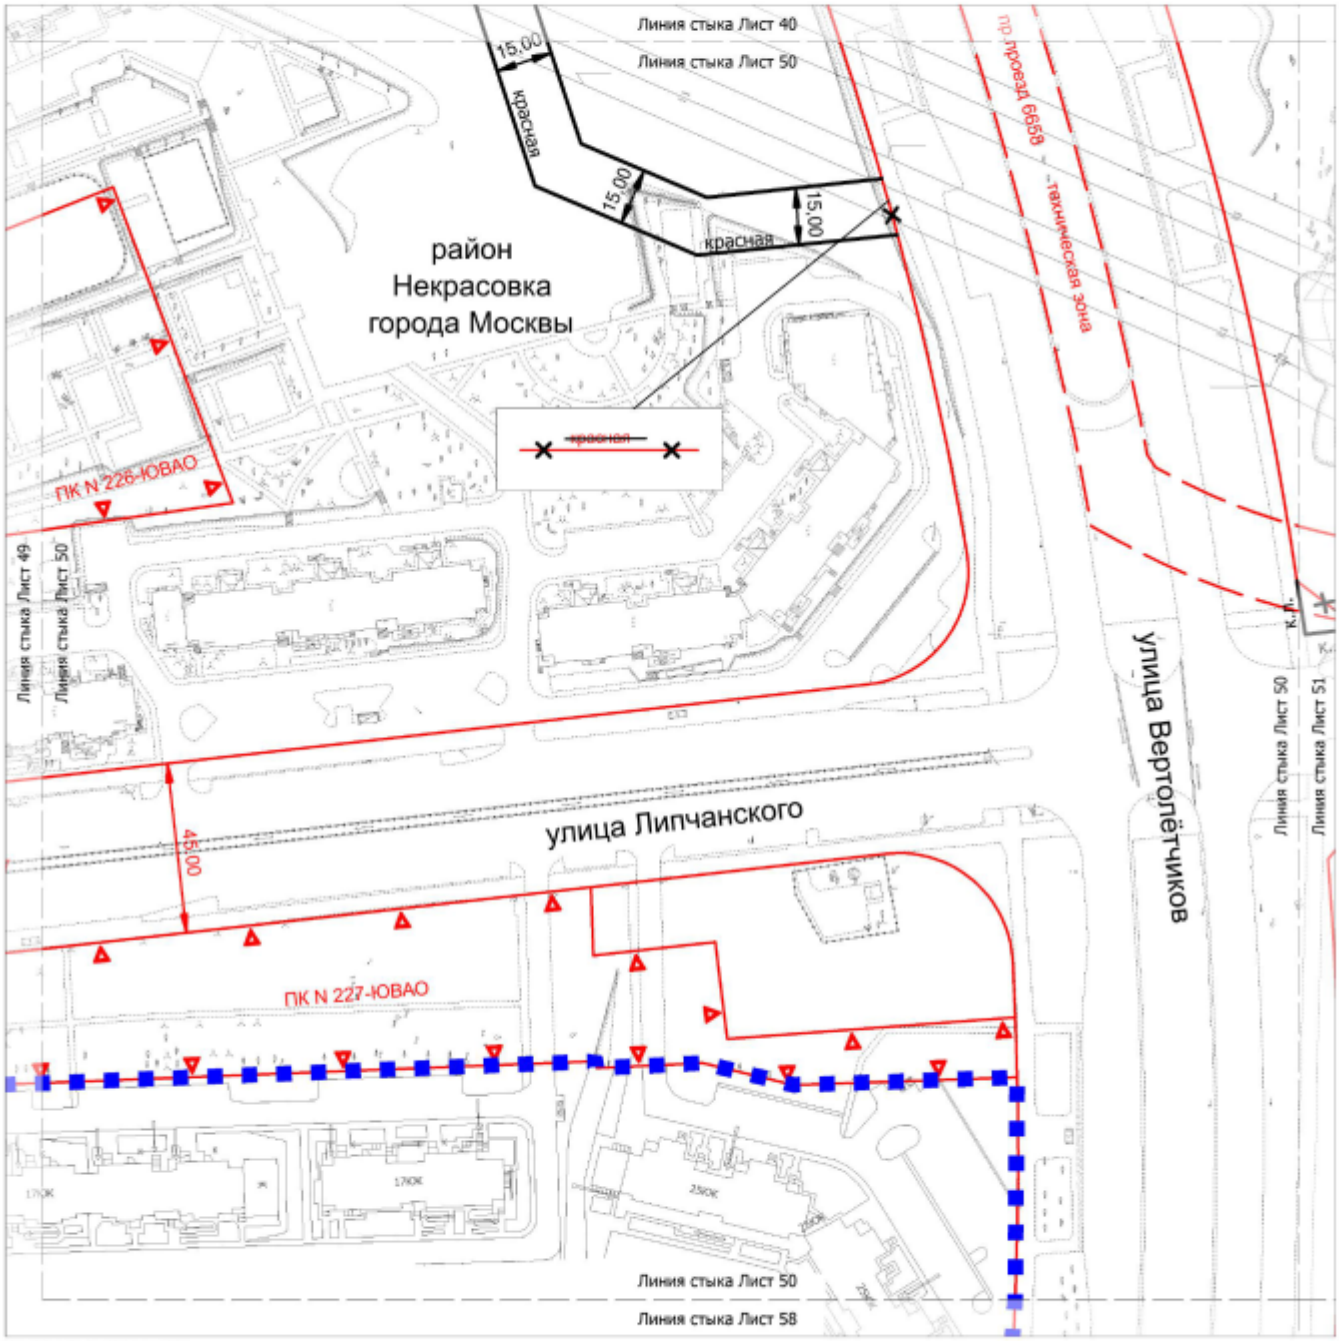

УСЛОВНЫЕ ОБОЗНАЧЕНИЯ:

ГРАНИЦЫ:

подготовки проекта планировки территории

ЛИНИИ ГРАДОСТРОИТЕЛЬНОГО РЕГУЛИРОВАНИЯ:

СУЩЕСТВУЮЩИЕ:

красная — красные линии улично-дорожной сети

ПК — границы объектов природного комплекса города Москвы


техническая зона — границы технических зон инженерных коммуникаций и сооружений

ОТМЕНЯЕМЫЕ:

красная — красные линии улично-дорожной сети

УСТАНАВЛИВАЕМЫЕ:

красная — красные линии улично-дорожной сети

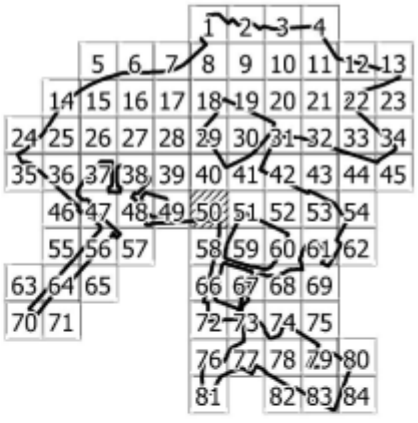


85

Масштаб 1:2000

район Некрасовка города Москвы

Лист 51 из 85

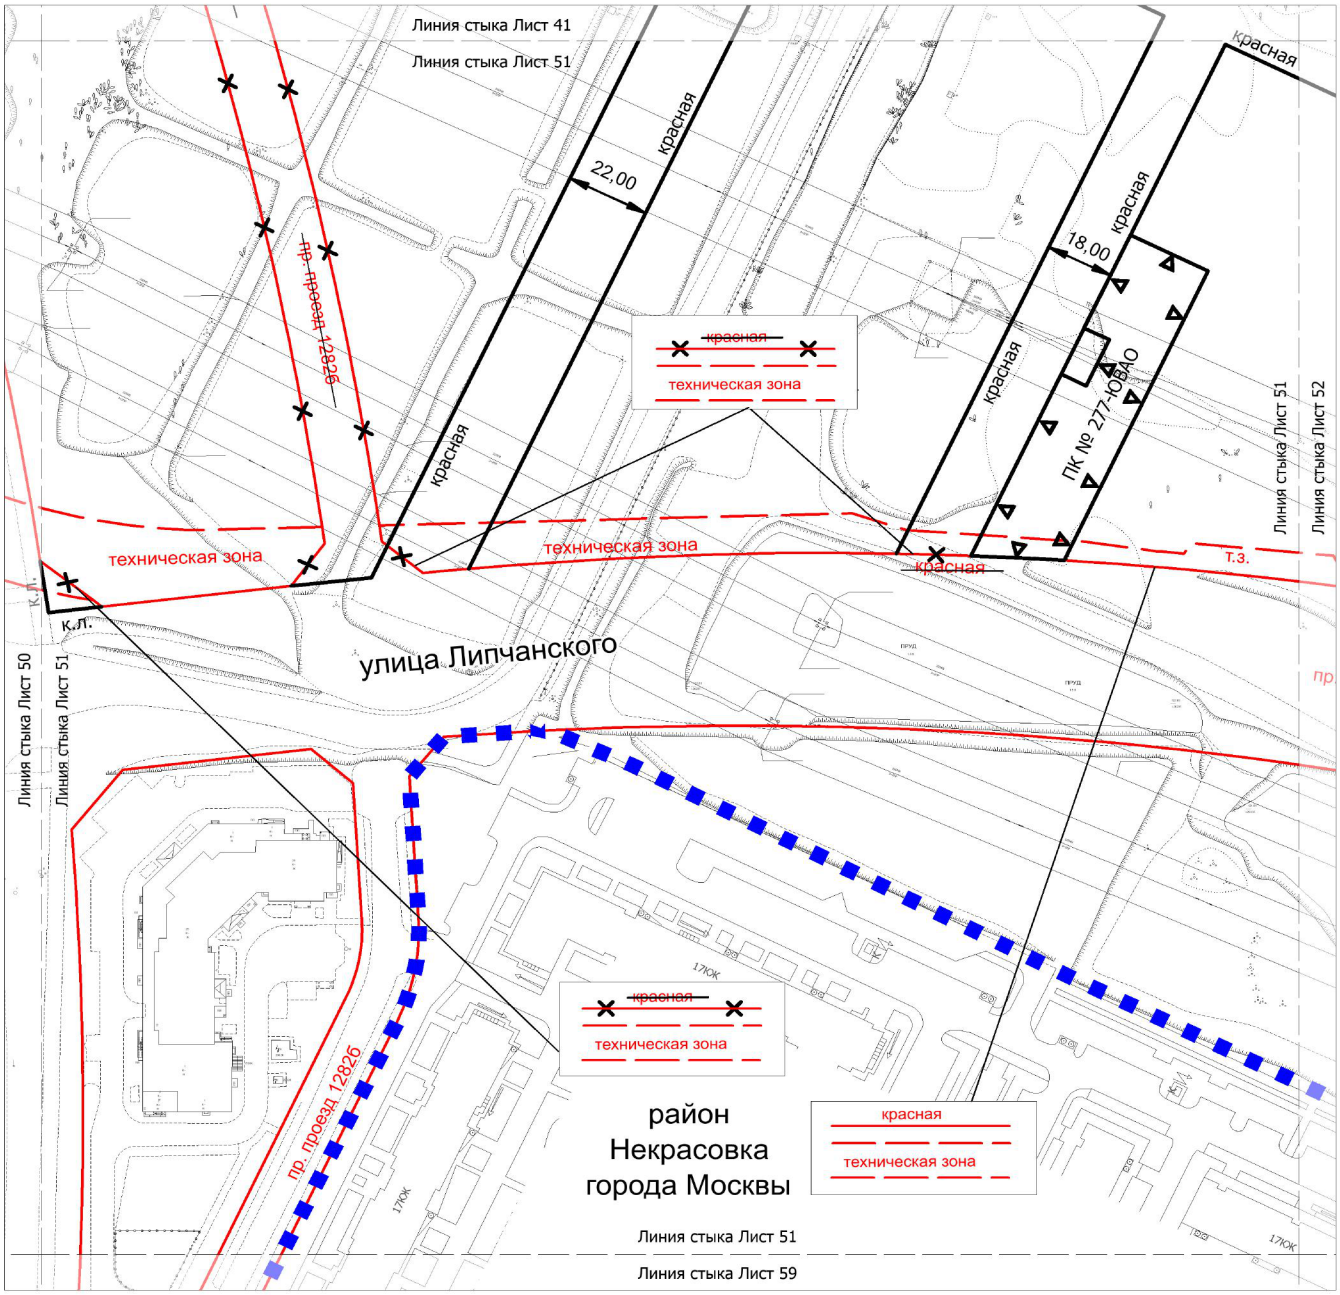

УСЛОВНЫЕ ОБОЗНАЧЕНИЯ:

ГРАНИЦЫ:

подготовки проекта планировки территории

ЛИНИИ ГРАДОСТРОИТЕЛЬНОГО РЕГУЛИРОВАНИЯ:

СУЩЕСТВУЮЩИЕ:

красная — красные линии улично-дорожной сети

техническая зона — границы технических зон инженерных коммуникаций и сооружений


ОТМЕНЯЕМЫЕ:

~~красная~~ — красные линии улично-дорожной сети

УСТАНАВЛИВАЕМЫЕ:

ПК — границы объектов природного комплекса города Москвы


красная — красные линии улично-дорожной сети

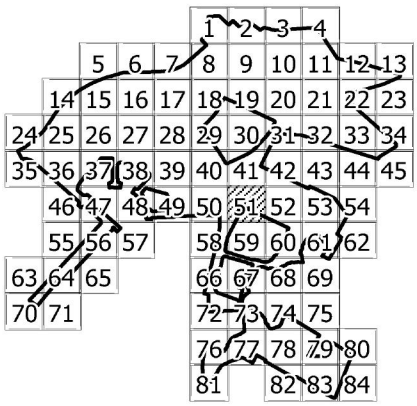

Масштаб 1:2000

район Некрасовка города Москвы

Лист 52 из 85

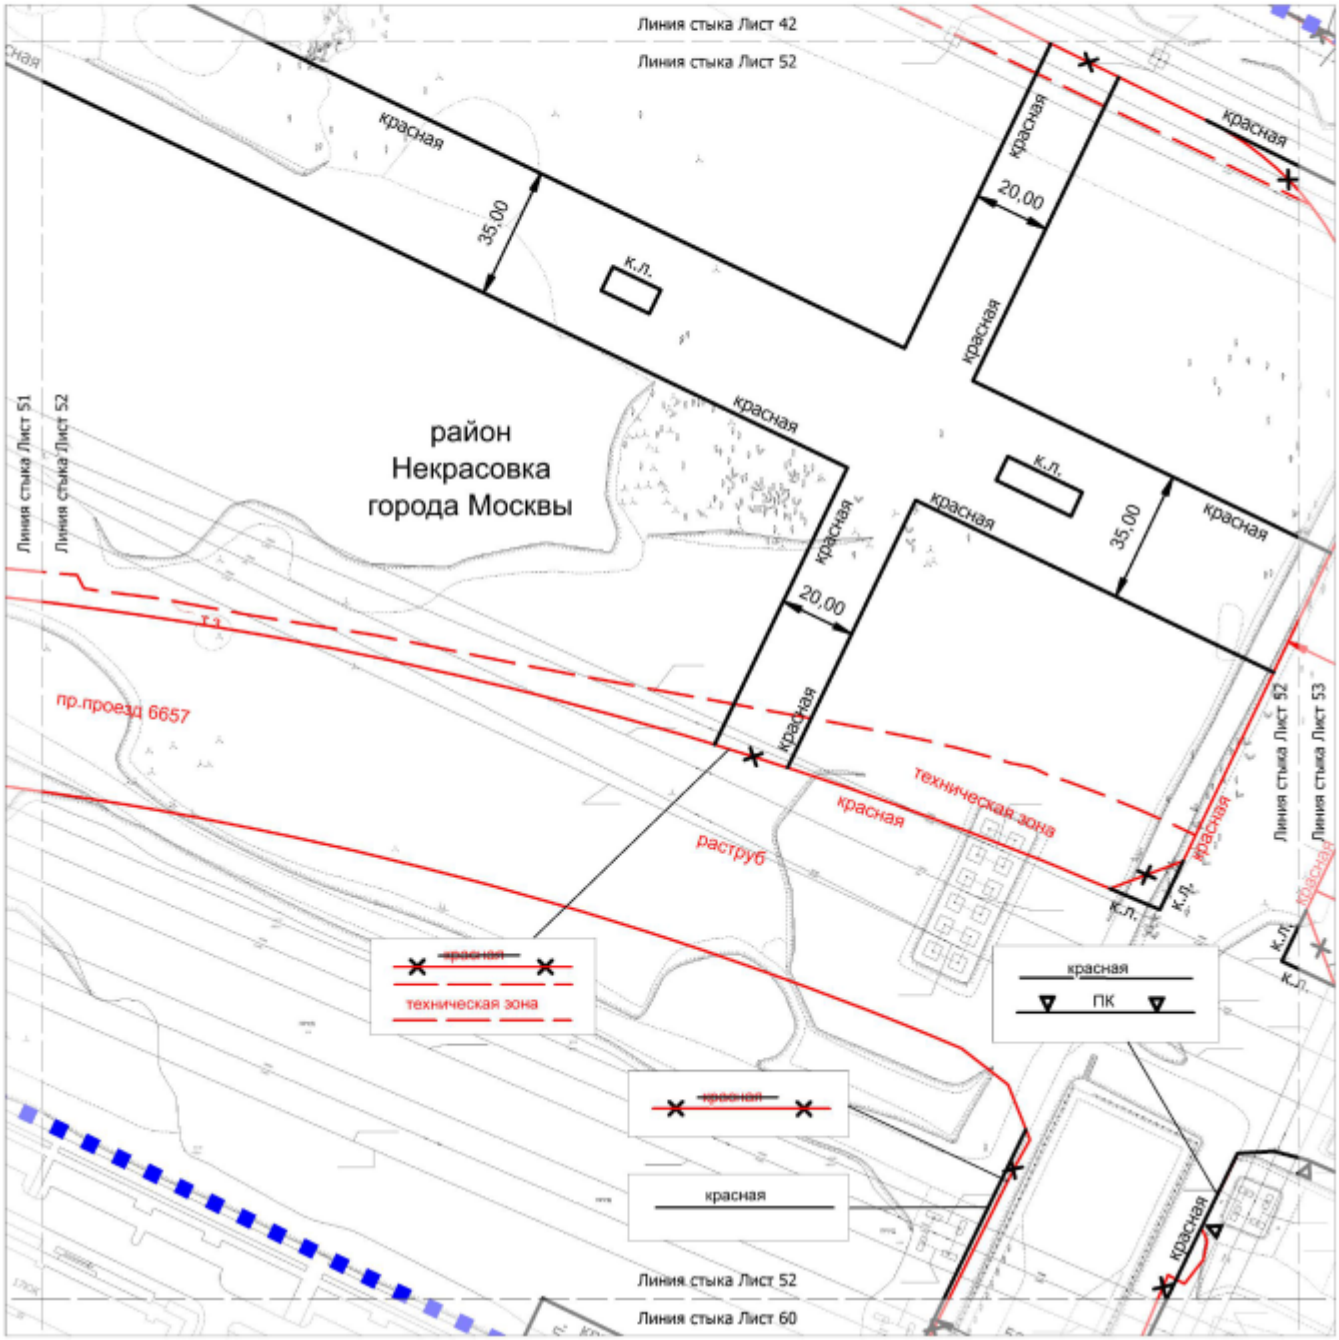

УСЛОВНЫЕ ОБОЗНАЧЕНИЯ:

ГРАНИЦЫ:

- подготовки проекта планировки территории
- города Москвы
- районов города Москвы

ЛИНИИ ГРАДОСТРОИТЕЛЬНОГО РЕГУЛИРОВАНИЯ:

СУЩЕСТВУЮЩИЕ:


- красная — красные линии улично-дорожной сети
- Техническая зона — границы технических зон инженерных коммуникаций и сооружений

ОТМЕНЯЕМЫЕ:

- красная — красные линии улично-дорожной сети


УСТАНАВЛИВАЕМЫЕ:

- ПК — границы объектов природного комплекса города Москвы
- красная — красные линии улично-дорожной сети

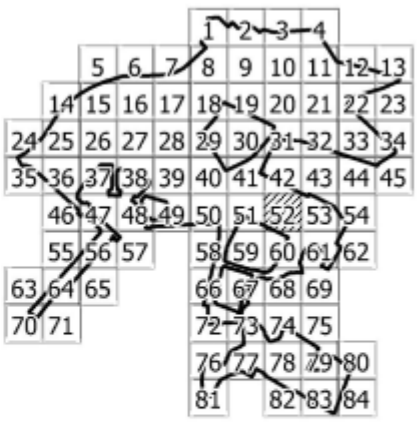

85

Масштаб 1:2000
район Некрасовка города Москвы
городской округ Люберцы Московской области
Лист 53 из 85

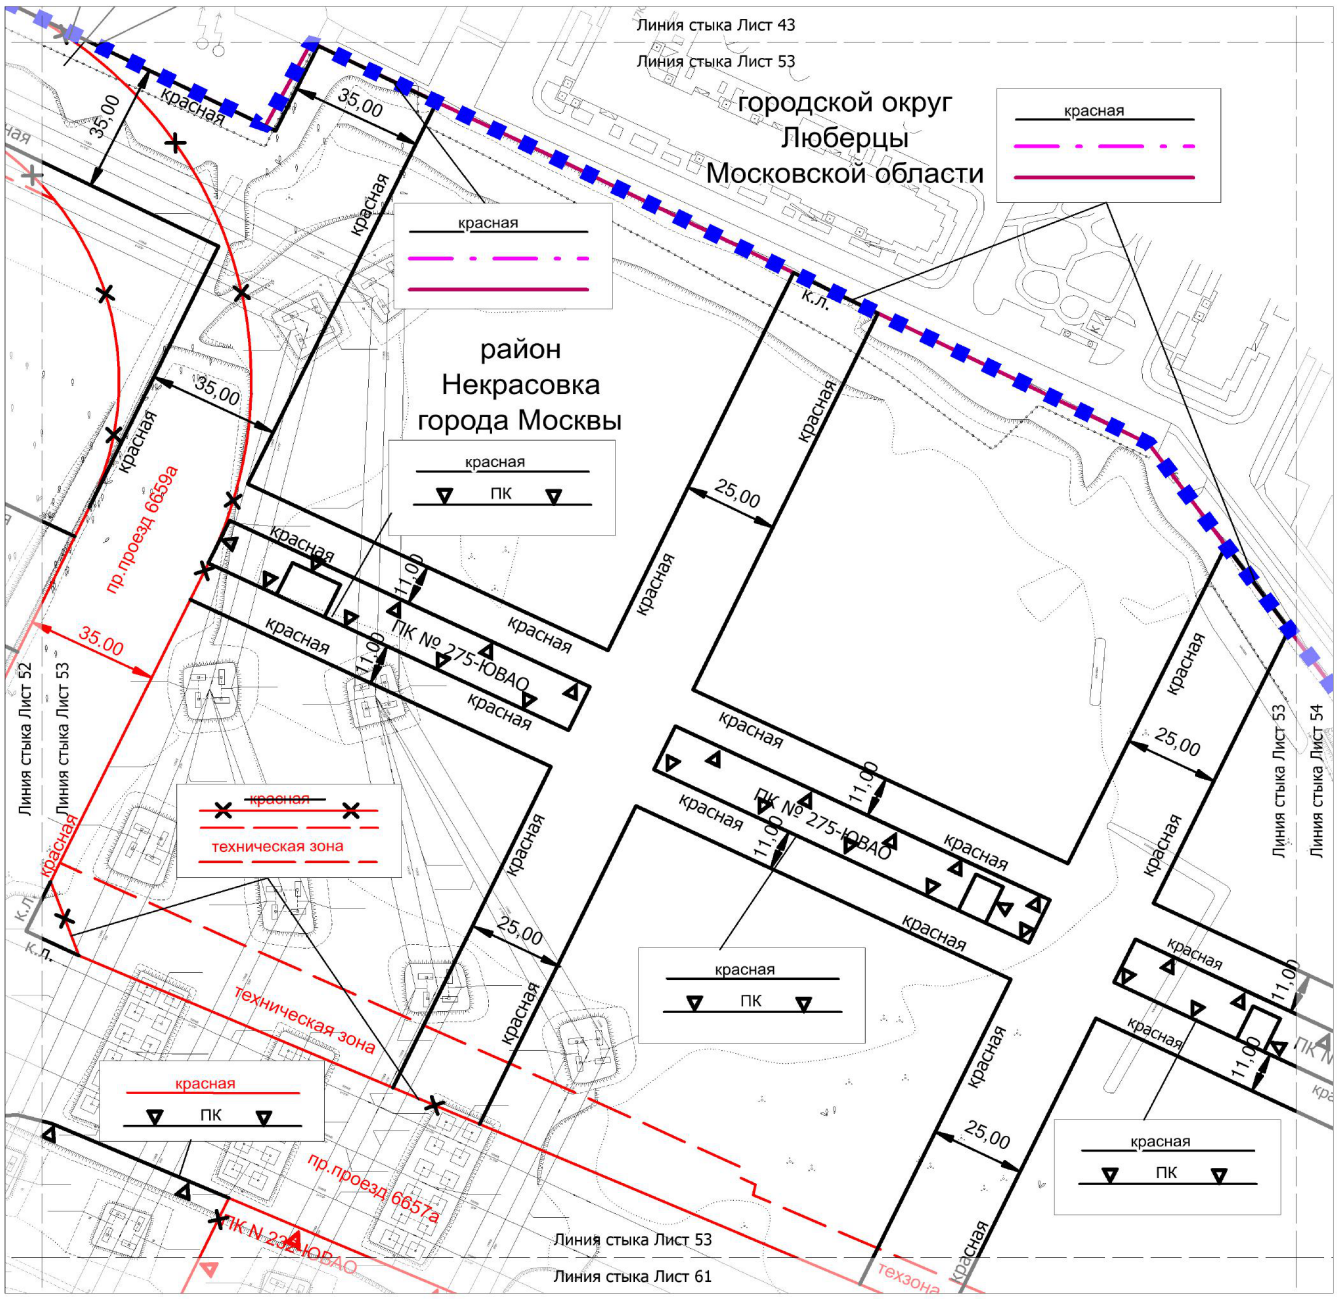

УСЛОВНЫЕ ОБОЗНАЧЕНИЯ:

ГРАНИЦЫ:

- подготовки проекта планировки территории
- города Москвы
- районов города Москвы

ЛИНИИ ГРАДОСТРОИТЕЛЬНОГО РЕГУЛИРОВАНИЯ:

СУЩЕСТВУЮЩИЕ:


- красная — красные линии улично-дорожной сети
- ПК — границы объектов природного комплекса города Москвы
- техническая зона — границы технических зон инженерных коммуникаций и сооружений

ОТМЕНЯЕМЫЕ:


- ~~ПК~~ — границы объектов природного комплекса города Москвы
- ~~красная~~ — красные линии улично-дорожной сети

УСТАНАВЛИВАЕМЫЕ:

- ПК — границы объектов природного комплекса города Москвы
- красная — красные линии улично-дорожной сети

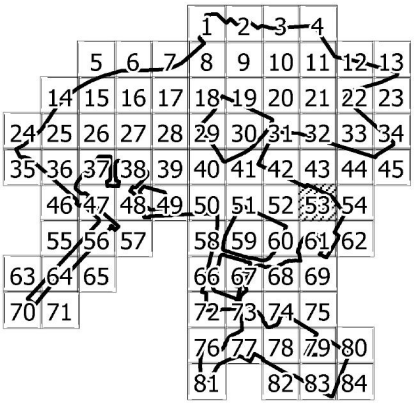

Масштаб 1:2000
район Некрасовка города Москвы
городской округ Люберцы Московской области
Лист 54 из 85

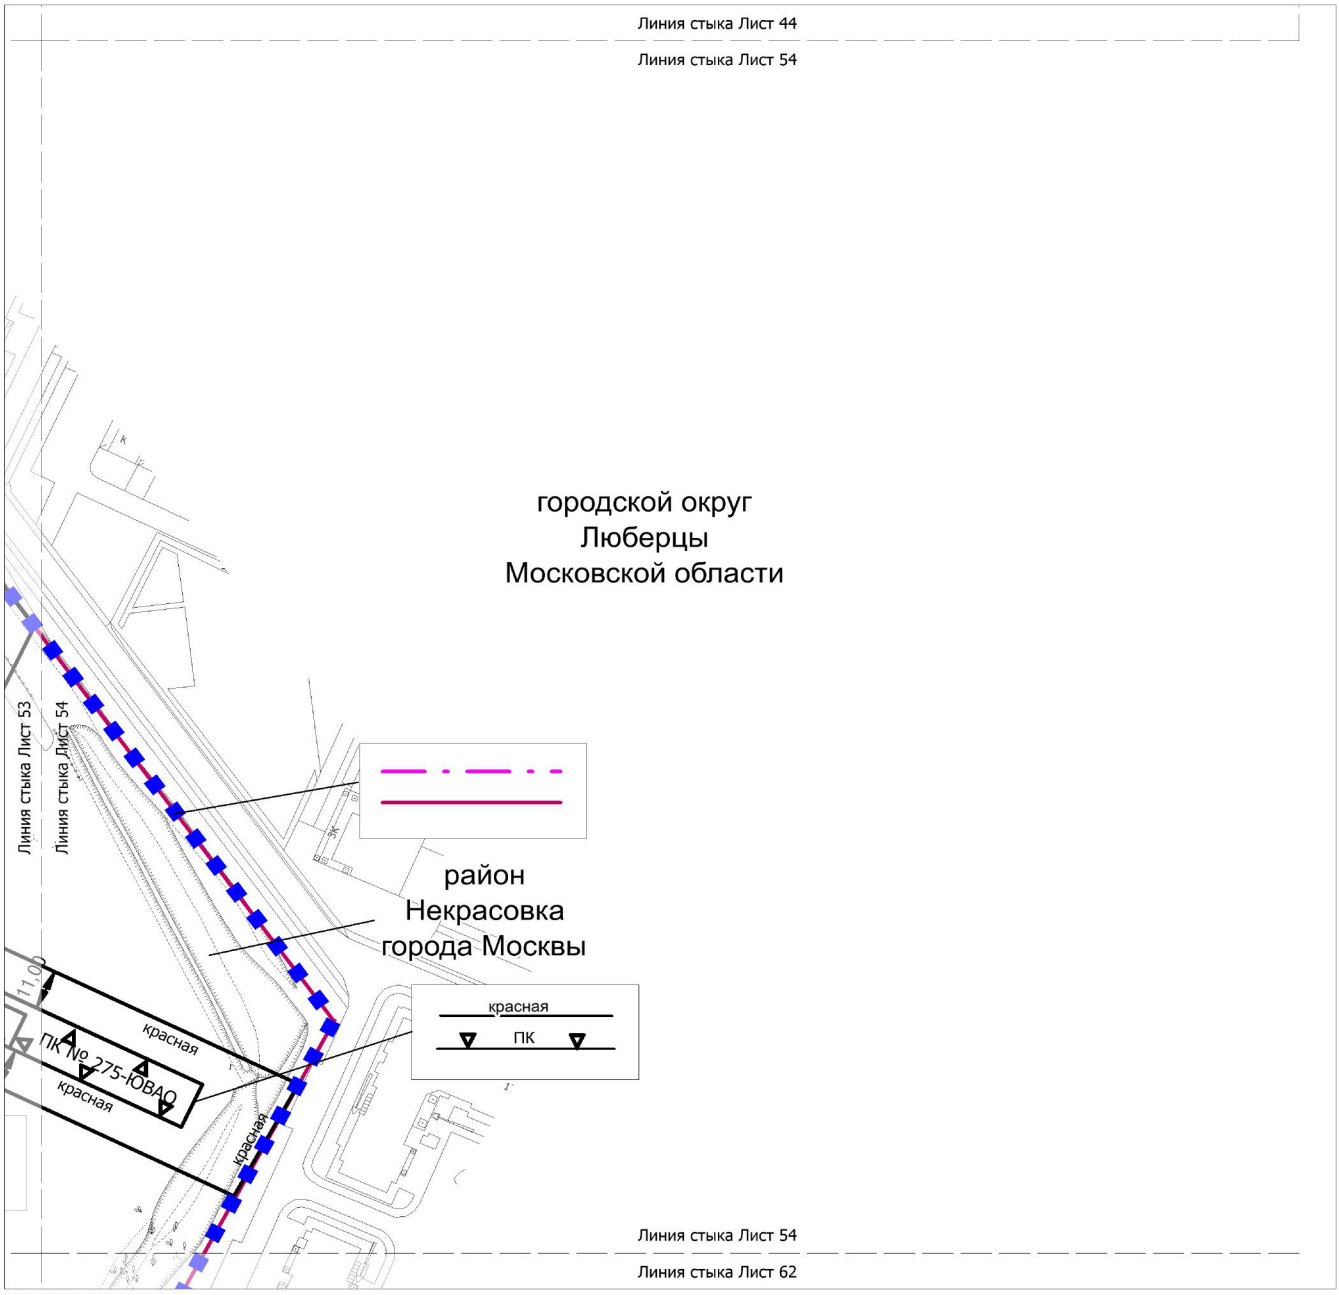

УСЛОВНЫЕ ОБОЗНАЧЕНИЯ:


ГРАНИЦЫ:

- подготовки проекта планировки территории
- города Москвы
- районов города Москвы

ЛИНИИ ГРАДОСТРОИТЕЛЬНОГО РЕГУЛИРОВАНИЯ:

УСТАНАВЛИВАЕМЫЕ:


- ПК — границы объектов природного комплекса города Москвы
- красная — красные линии улично-дорожной сети

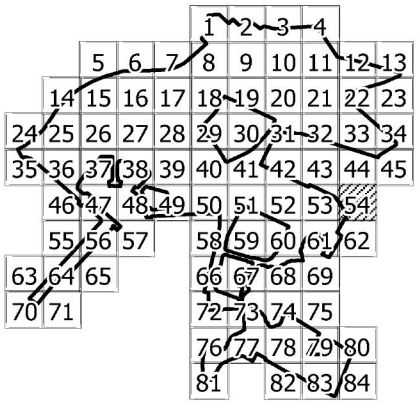

Масштаб 1:2000

район Некрасовка города Москвы

Лист 55 из 85

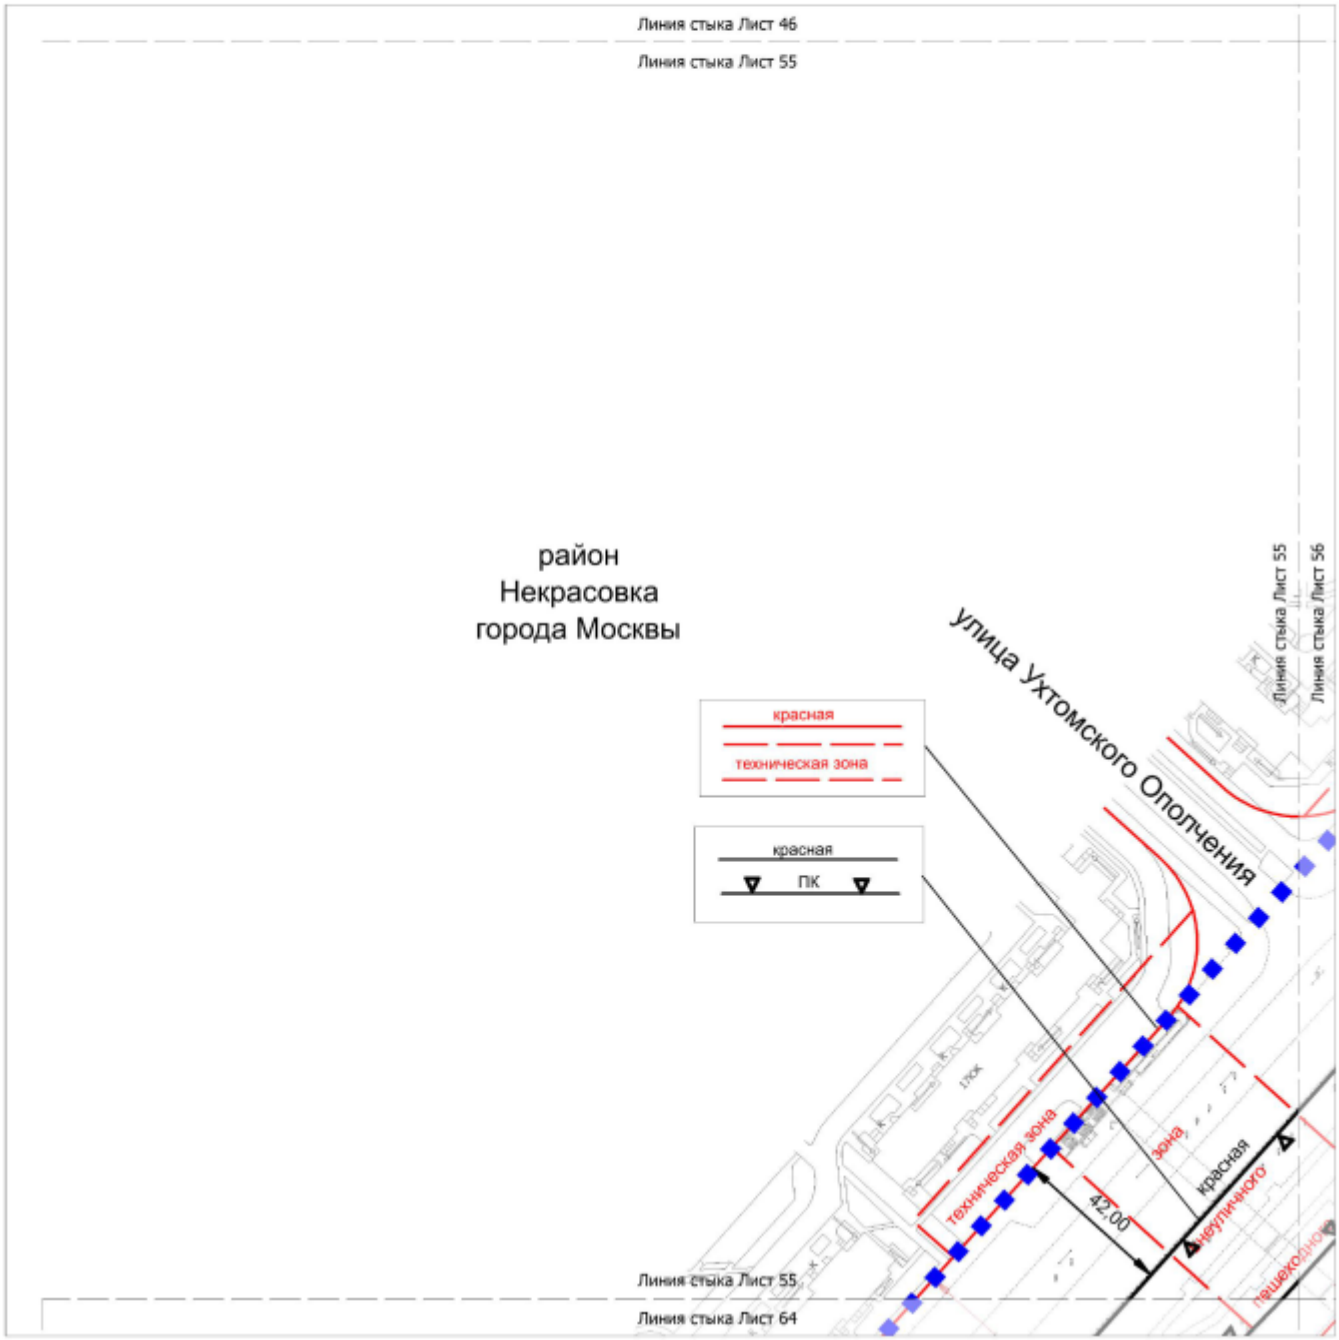

УСЛОВНЫЕ ОБОЗНАЧЕНИЯ:

ГРАНИЦЫ:

подготовки проекта планировки территории

ЛИНИИ ГРАДОСТРОИТЕЛЬНОГО РЕГУЛИРОВАНИЯ:

СУЩЕСТВУЮЩИЕ:

красная — красные линии улично-дорожной сети


техническая зона — границы технических зон инженерных коммуникаций и сооружений

зона внеуличного пешеходного перехода — границы зон внеуличных пешеходных переходов

УСТАНАВЛИВАЕМЫЕ:

ПК — границы объектов природного комплекса города Москвы

красная — красные линии улично-дорожной сети

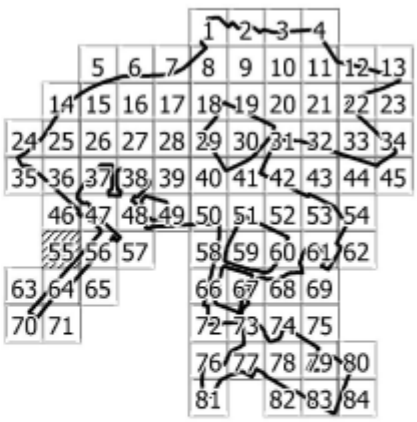


85

Масштаб 1:2000

район Некрасовка города Москвы

Лист 56 из 85

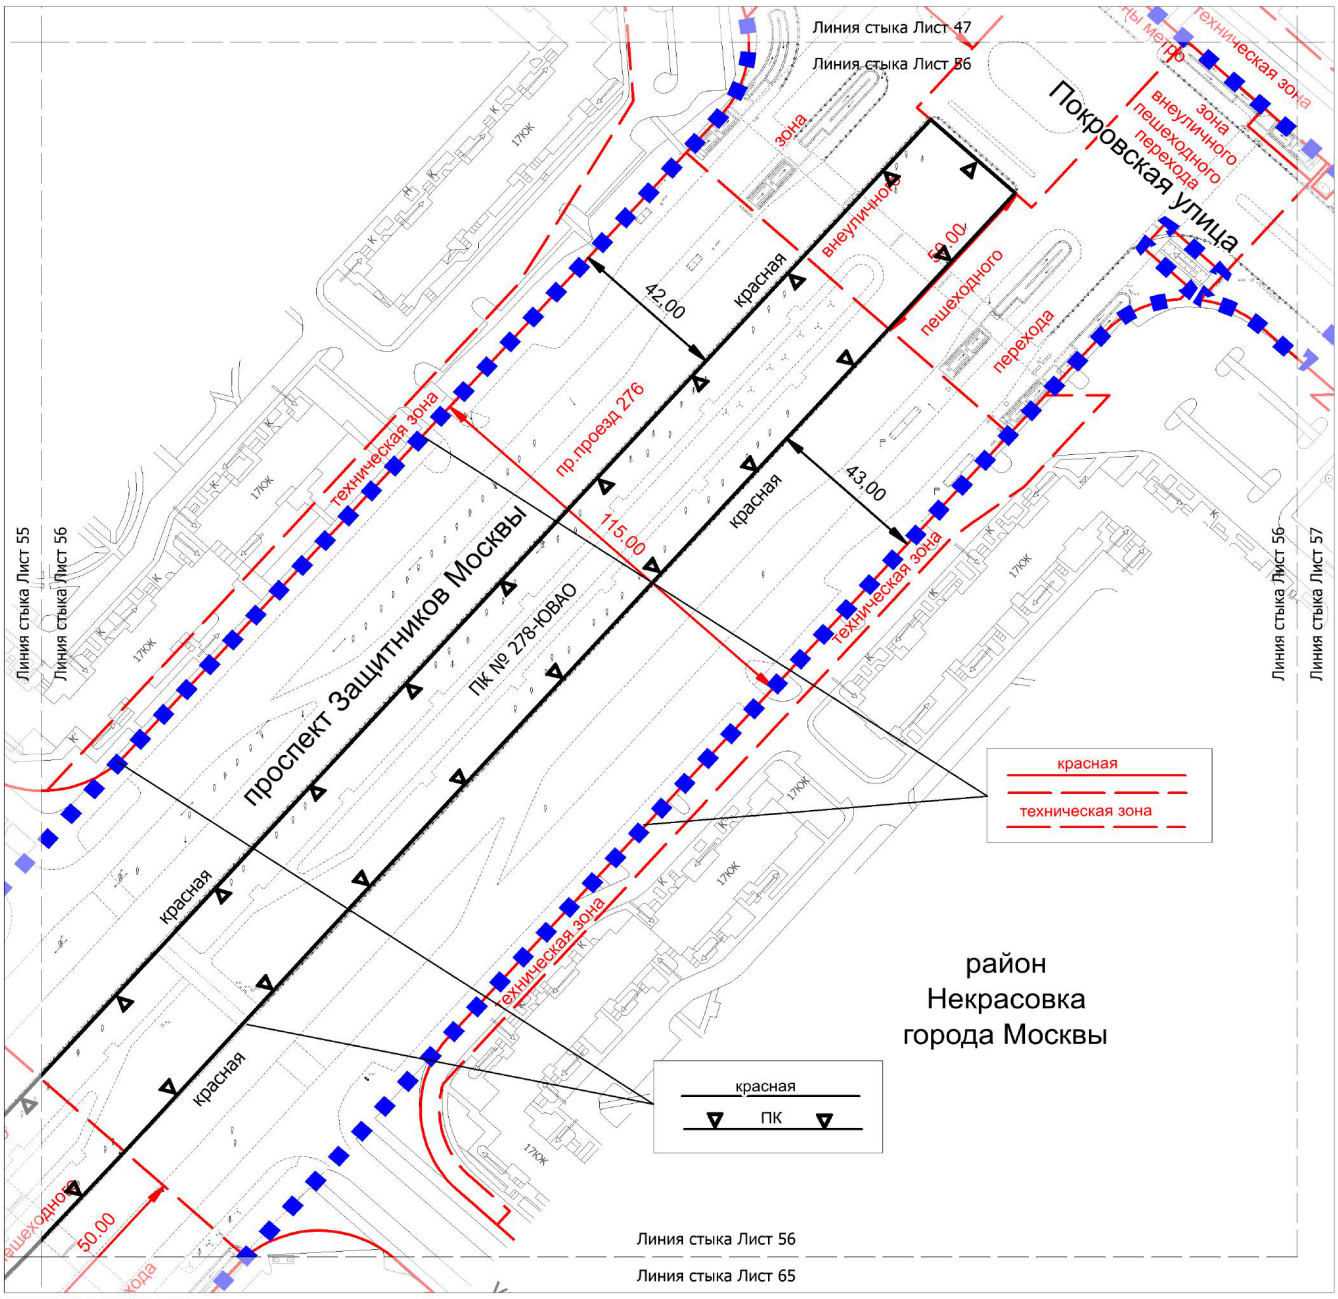

УСЛОВНЫЕ ОБОЗНАЧЕНИЯ:

ГРАНИЦЫ:

подготовки проекта планировки территории

ЛИНИИ ГРАДОСТРОИТЕЛЬНОГО РЕГУЛИРОВАНИЯ:

СУЩЕСТВУЮЩИЕ:

красная — красные линии улично-дорожной сети

техническая зона — границы технических зон инженерных коммуникаций и сооружений


техзона метро — границы технических зон метрополитена

зона внеуличного пешеходного перехода — границы зон внеуличных пешеходных переходов

УСТАНАВЛИВАЕМЫЕ:

ПК — границы объектов природного комплекса города Москвы

красная — красные линии улично-дорожной сети

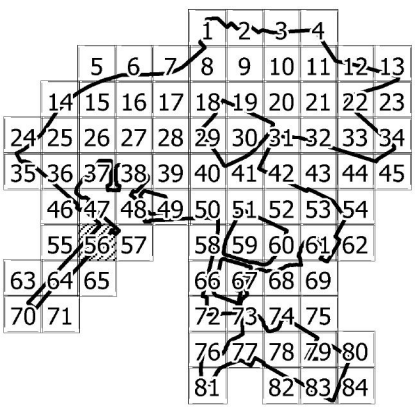


85

Масштаб 1:2000

район Некрасовка города Москвы

Лист 57 из 85

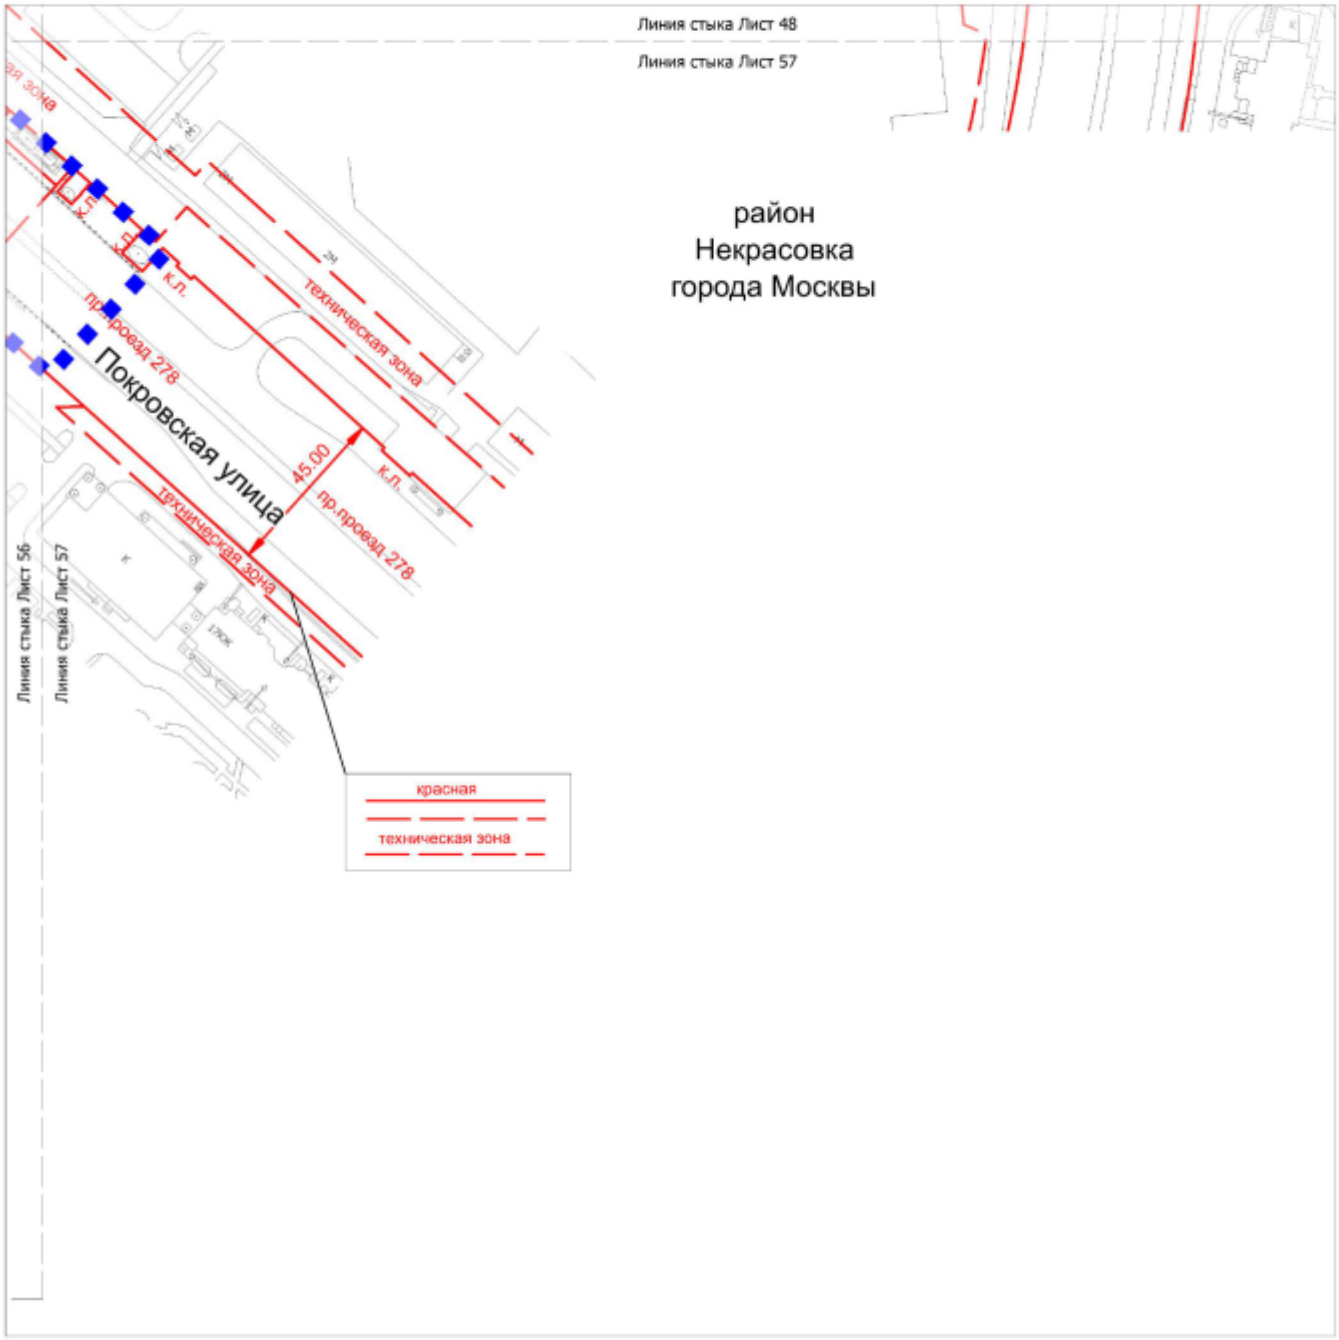

УСЛОВНЫЕ ОБОЗНАЧЕНИЯ:


ГРАНИЦЫ:

подготовки проекта планировки территории

ЛИНИИ ГРАДОСТРОИТЕЛЬНОГО РЕГУЛИРОВАНИЯ:

СУЩЕСТВУЮЩИЕ:

красная	красные линии улично-дорожной сети
техническая зона	границы технических зон инженерных коммуникаций и сооружений
техзона метро	границы технических зон метрополитена
зона внеуличного пешеходного перехода	границы зон внеуличных пешеходных переходов

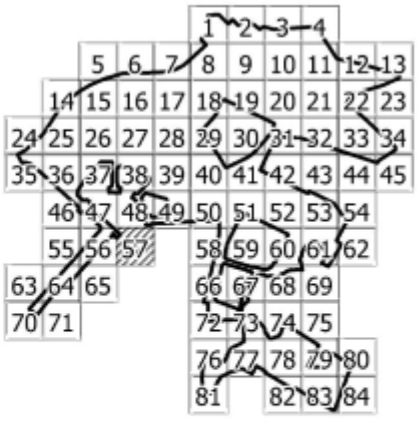


85

Масштаб 1:2000

район Некрасовка города Москвы

Лист 58 из 85

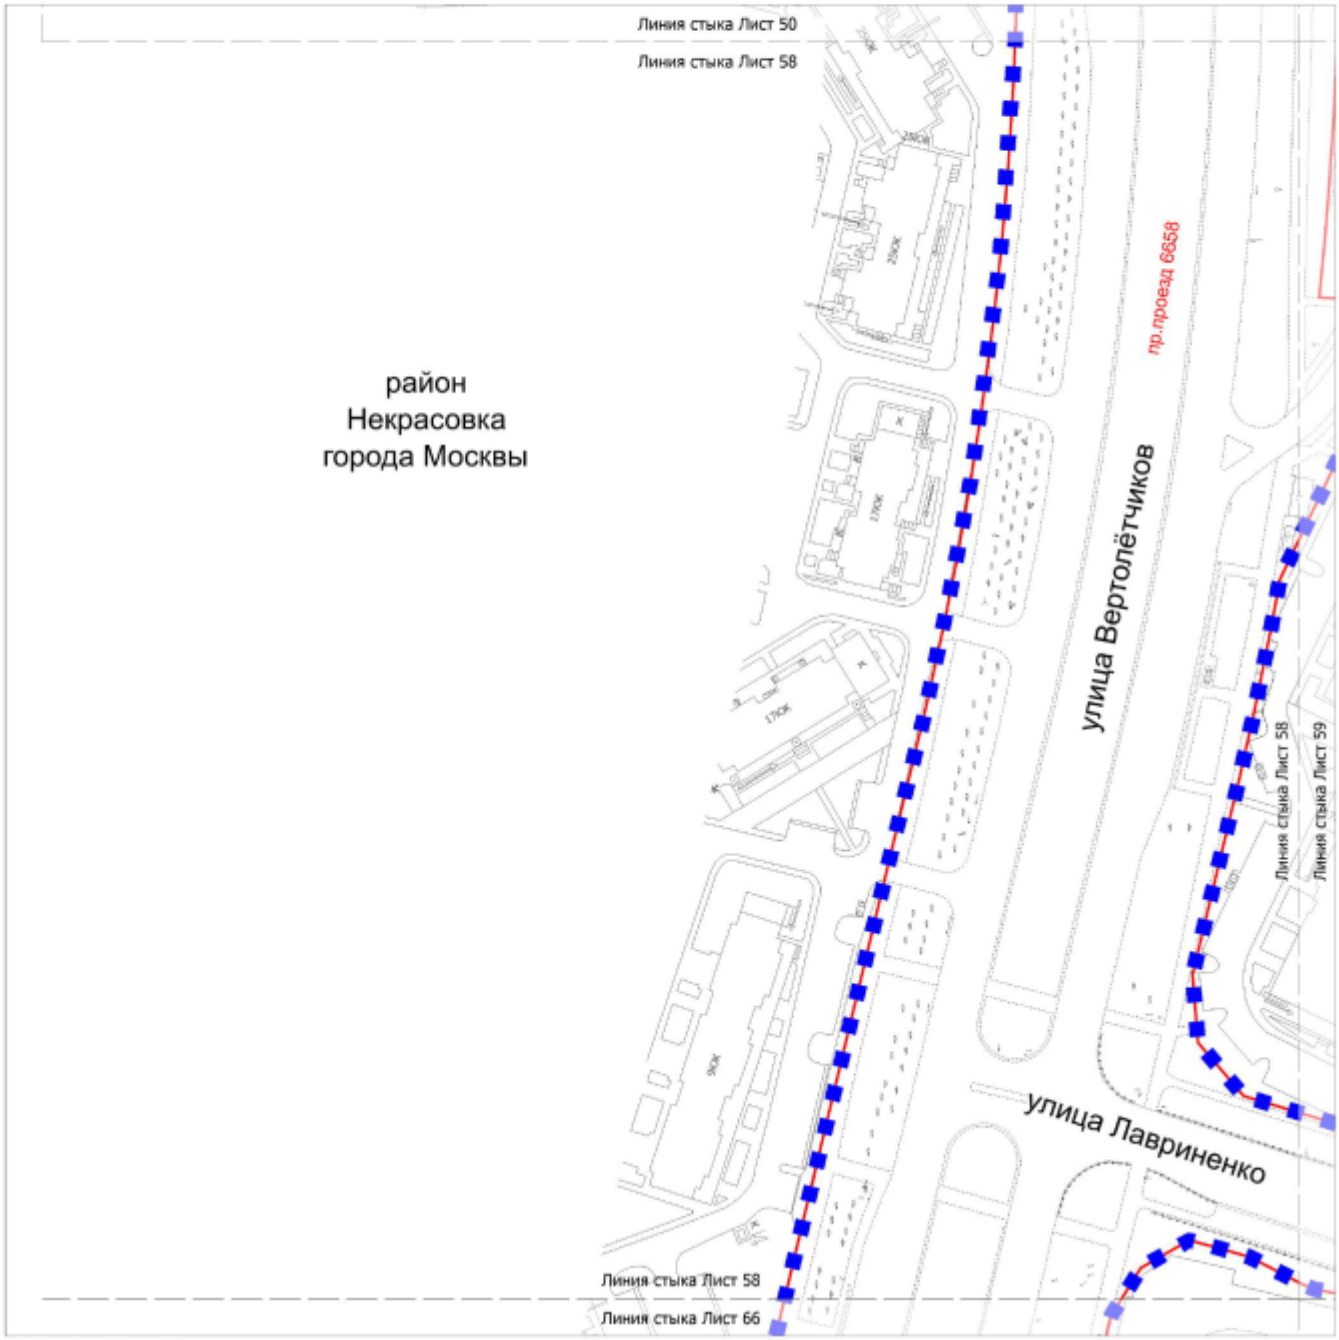

УСЛОВНЫЕ ОБОЗНАЧЕНИЯ:


ГРАНИЦЫ:

подготовки проекта планировки территории

ЛИНИИ ГРАДОСТРОИТЕЛЬНОГО РЕГУЛИРОВАНИЯ:

СУЩЕСТВУЮЩИЕ:

красная — красные линии улично-дорожной сети

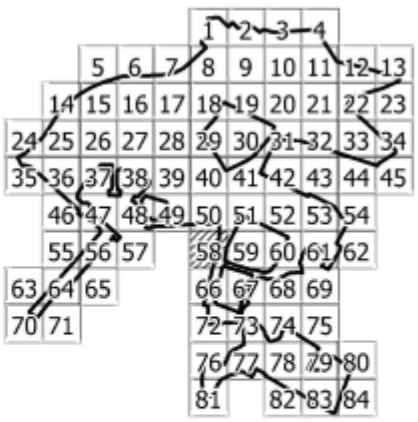

Масштаб 1:2000

район Некрасовка города Москвы

Лист 59 из 85



УСЛОВНЫЕ ОБОЗНАЧЕНИЯ:


ГРАНИЦЫ:

подготовки проекта планировки территории

ЛИНИИ ГРАДОСТРОИТЕЛЬНОГО РЕГУЛИРОВАНИЯ:


СУЩЕСТВУЮЩИЕ:

красная — красные линии улично-дорожной сети

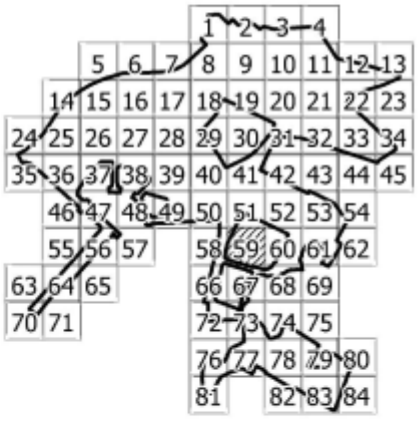

85

Масштаб 1:2000
район Некрасовка города Москвы
городской округ Люберцы Московской области
Лист 60 из 85

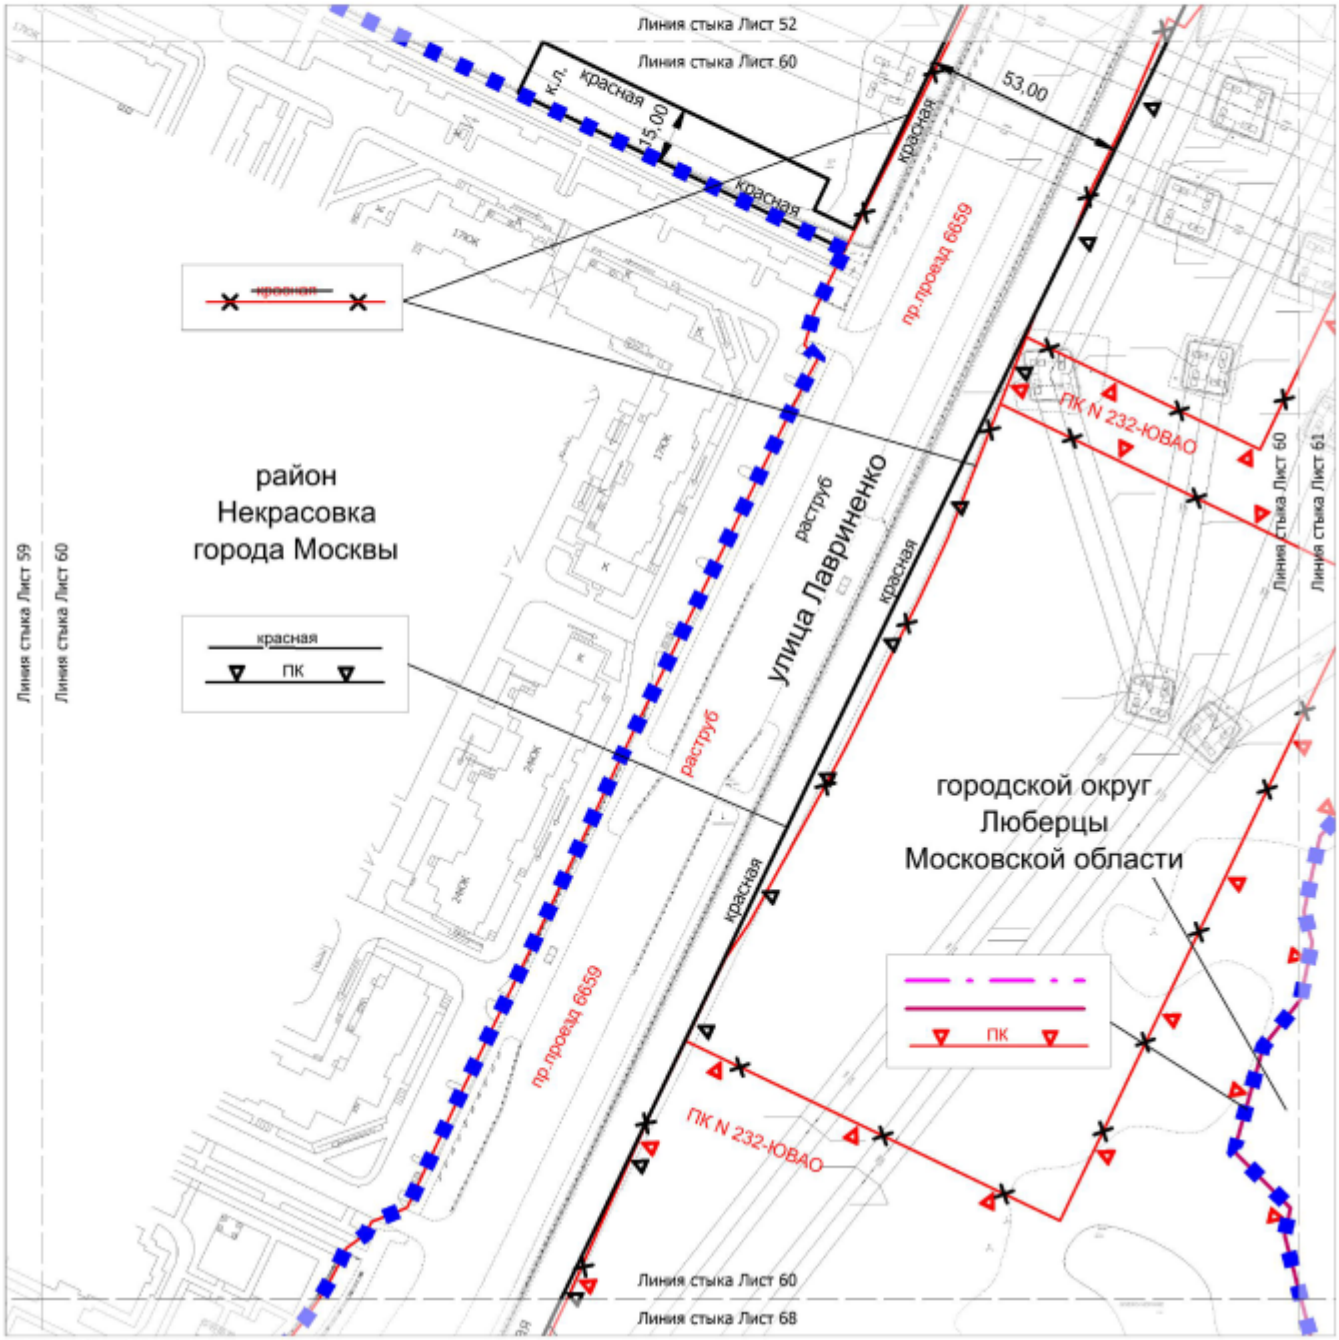

УСЛОВНЫЕ ОБОЗНАЧЕНИЯ:

ГРАНИЦЫ:

подготовки проекта планировки территории

города Москвы

районов города Москвы

ЛИНИИ ГРАДОСТРОИТЕЛЬНОГО РЕГУЛИРОВАНИЯ:

СУЩЕСТВУЮЩИЕ:

красные линии улично-дорожной сети

границы объектов природного комплекса города Москвы

ОТМЕНЯЕМЫЕ:


границы объектов природного комплекса города Москвы

красные линии улично-дорожной сети

УСТАНАВЛИВАЕМЫЕ:


границы объектов природного комплекса города Москвы

красные линии улично-дорожной сети

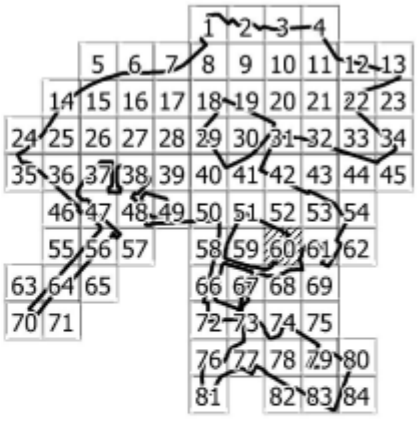

85

Масштаб 1:2000
район Некрасовка города Москвы
городской округ Люберцы Московской области
Лист 61 из 85

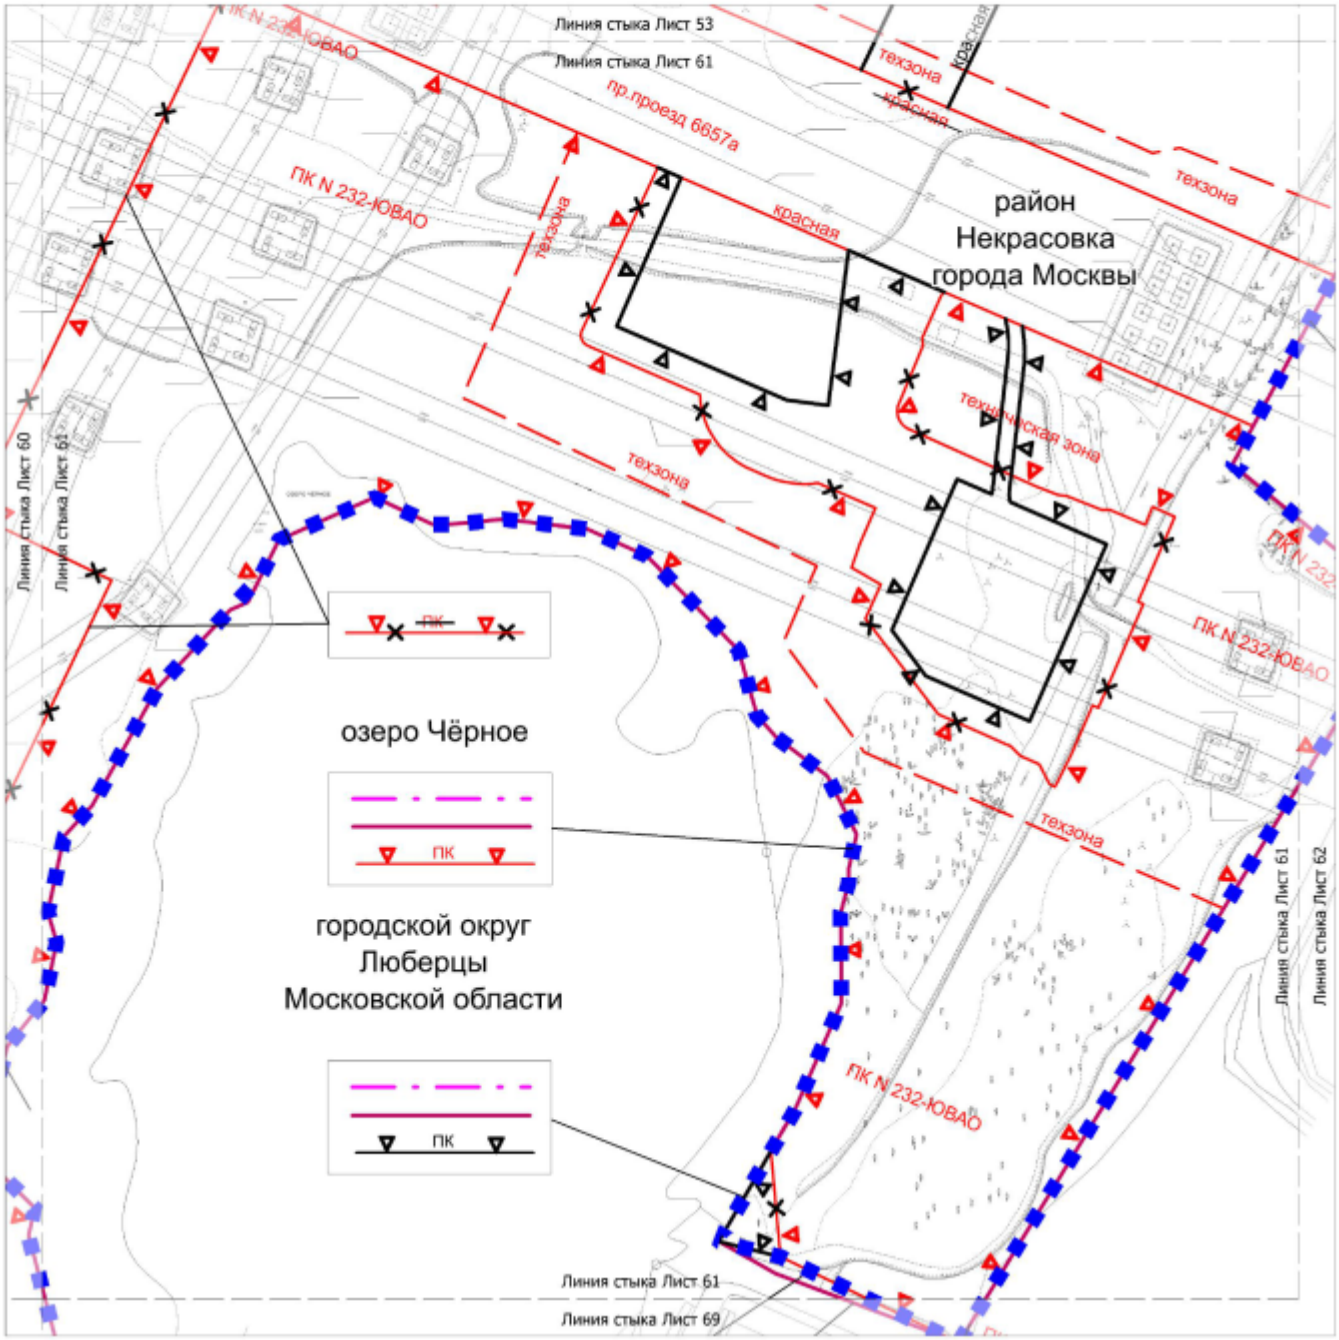

УСЛОВНЫЕ ОБОЗНАЧЕНИЯ:

ГРАНИЦЫ:

- подготовки проекта планировки территории
- города Москвы
- районов города Москвы

ЛИНИИ ГРАДОСТРОИТЕЛЬНОГО РЕГУЛИРОВАНИЯ:

СУЩЕСТВУЮЩИЕ:


- красная — красные линии улично-дорожной сети
- ПК — границы объектов природного комплекса города Москвы
- техническая зона — границы технических зон инженерных коммуникаций и сооружений

ОТМЕНЯЕМЫЕ:

- ~~ПК~~ — границы объектов природного комплекса города Москвы
- ~~красная~~ — красные линии улично-дорожной сети


УСТАНАВЛИВАЕМЫЕ:

- ПК — границы объектов природного комплекса города Москвы

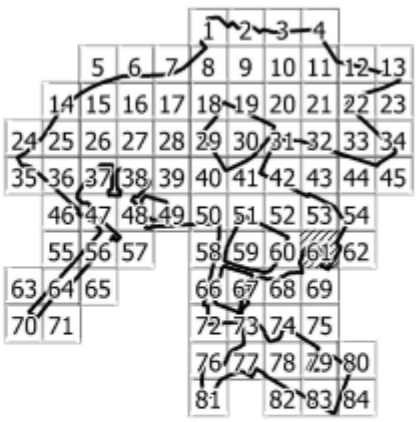

85

Масштаб 1:2000
район Некрасовка города Москвы
городской округ Люберцы Московской области
Лист 62 из 85

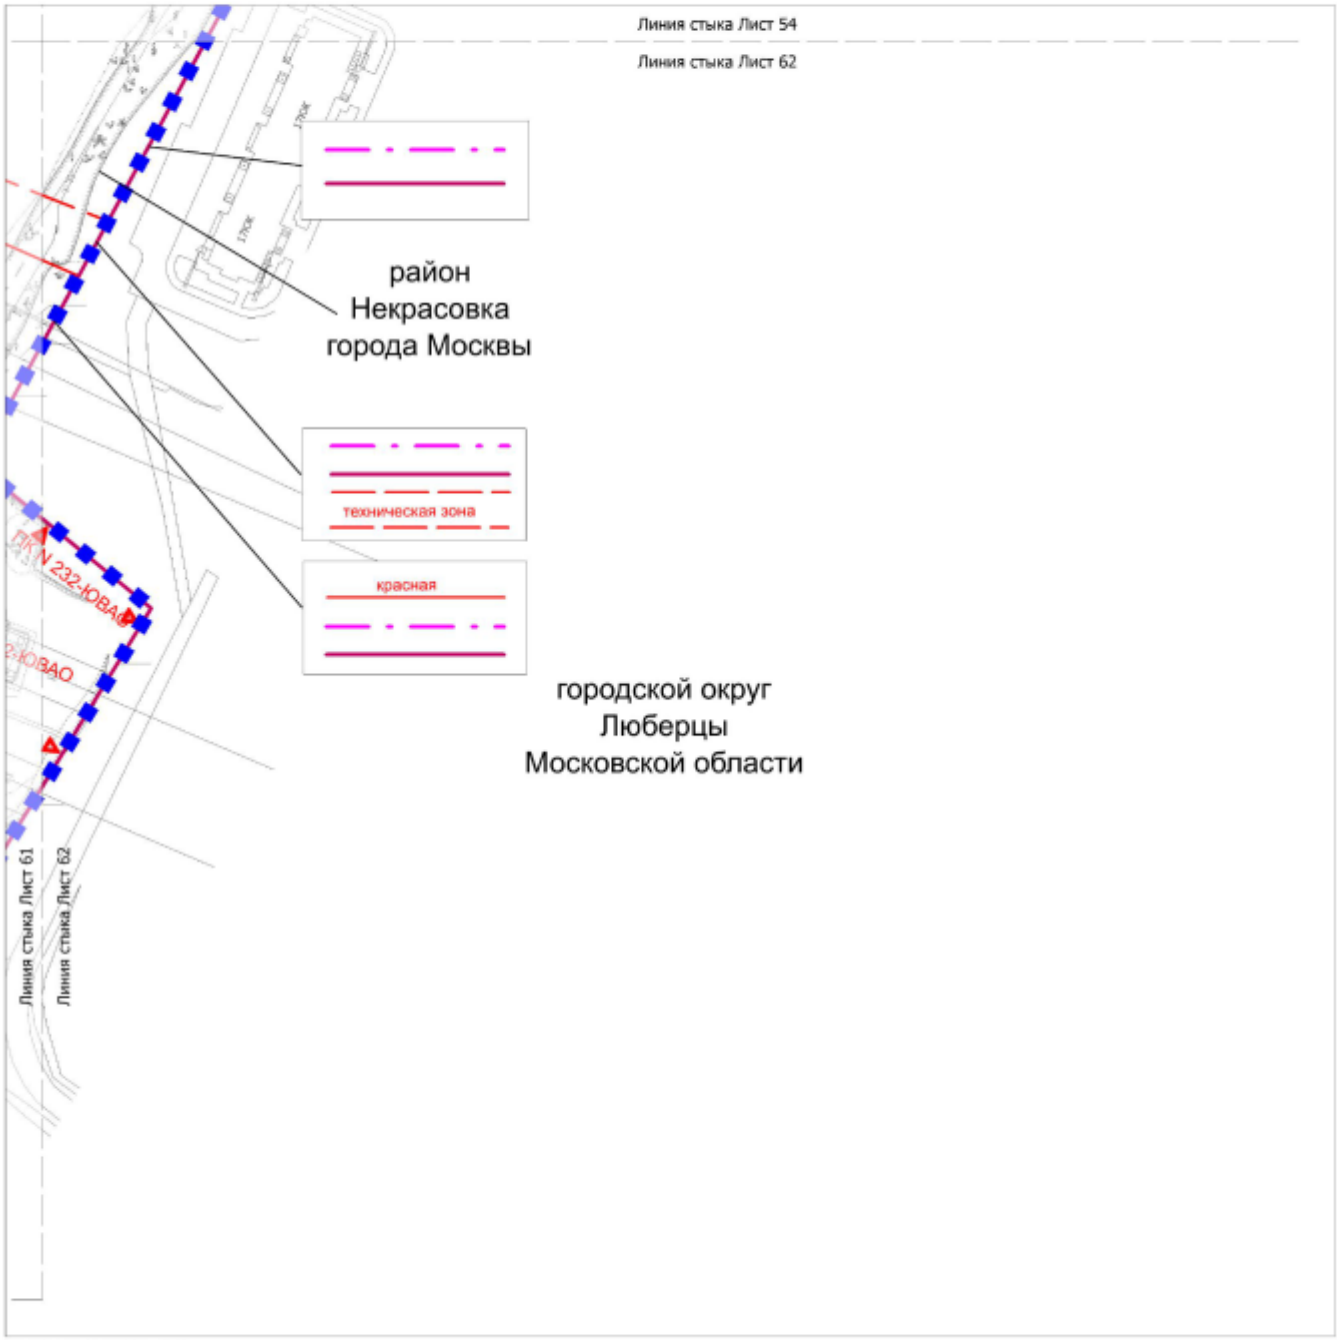

УСЛОВНЫЕ ОБОЗНАЧЕНИЯ:


ГРАНИЦЫ:

- подготовки проекта планировки территории
- города Москвы
- районов города Москвы

ЛИНИИ ГРАДОСТРОИТЕЛЬНОГО РЕГУЛИРОВАНИЯ:

СУЩЕСТВУЮЩИЕ:

- красная — красные линии улично-дорожной сети
- ПК — границы объектов природного комплекса города Москвы
- техническая зона — границы технических зон инженерных коммуникаций и сооружений

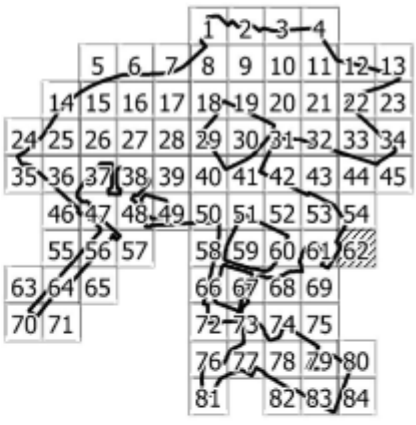


85

Масштаб 1:2000

район Некрасовка города Москвы

Лист 63 из 85

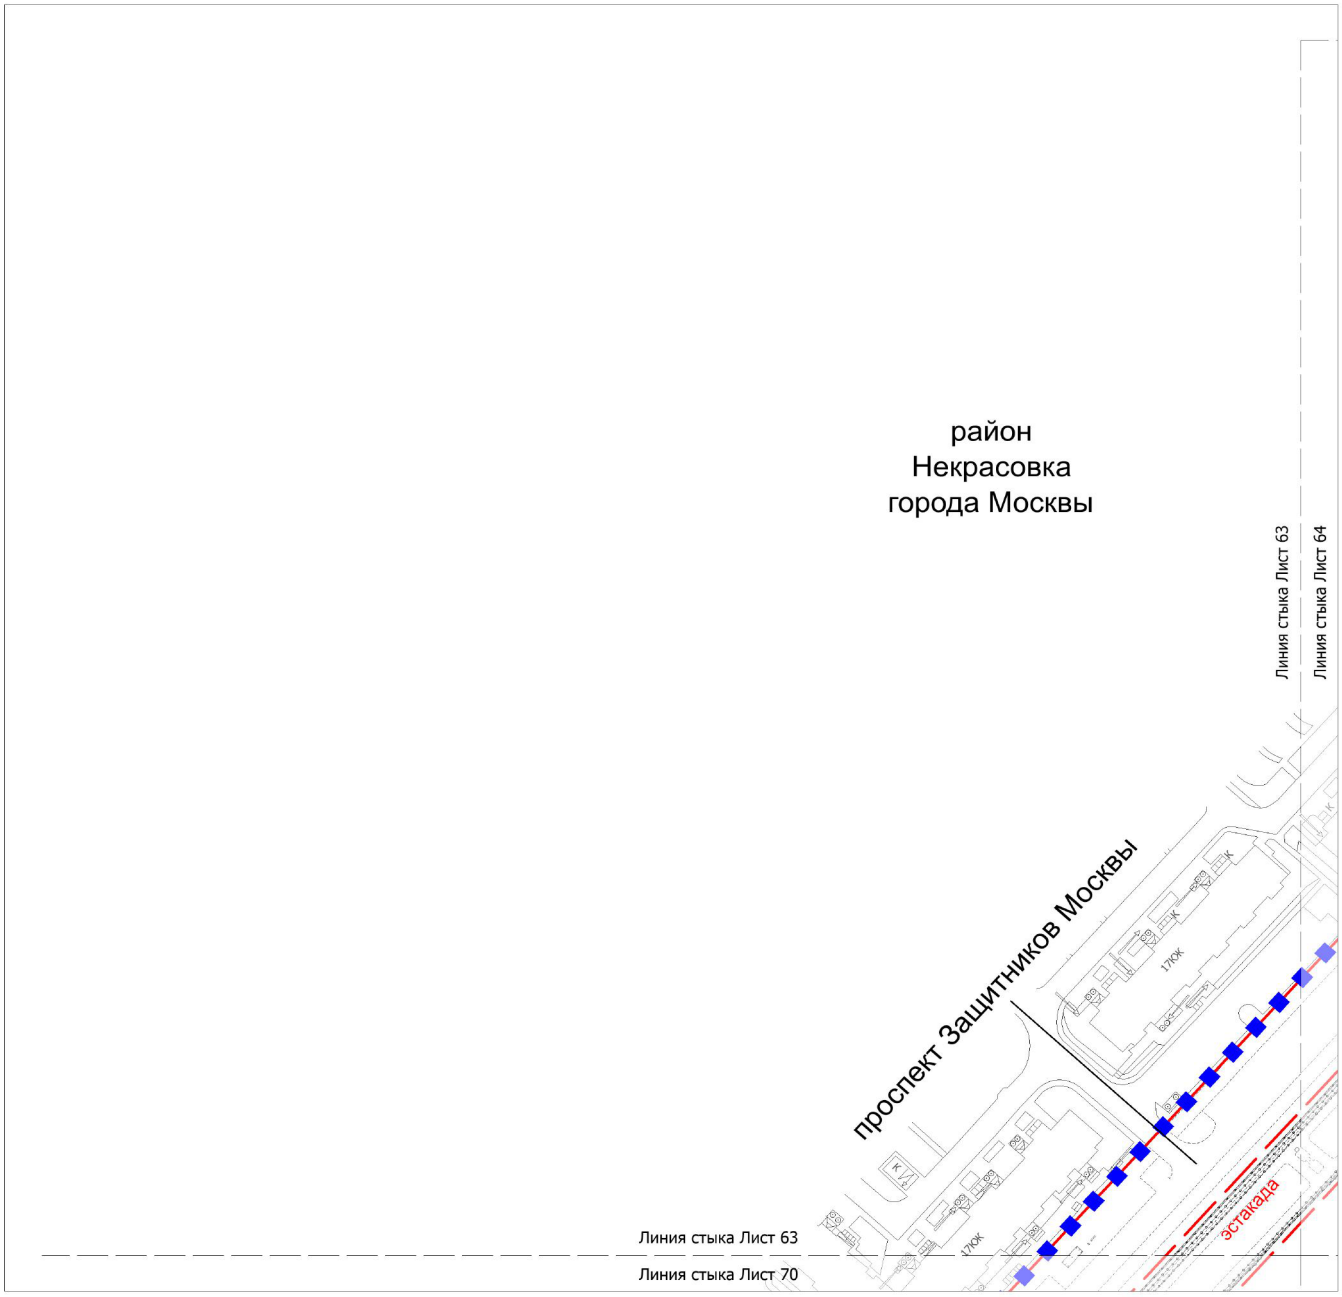

УСЛОВНЫЕ ОБОЗНАЧЕНИЯ:

ГРАНИЦЫ:


подготовки проекта планировки территории

ЛИНИИ ГРАДОСТРОИТЕЛЬНОГО РЕГУЛИРОВАНИЯ:

СУЩЕСТВУЮЩИЕ:


красная — красные линии улично-дорожной сети

техническая зона — границы технических зон инженерных коммуникаций и сооружений

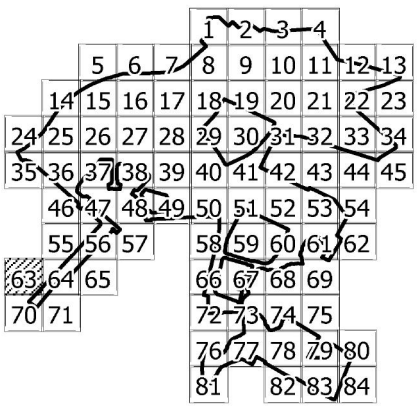

85

Масштаб 1:2000
район Некрасовка города Москвы
городской округ Люберцы Московской области
Лист 64 из 85

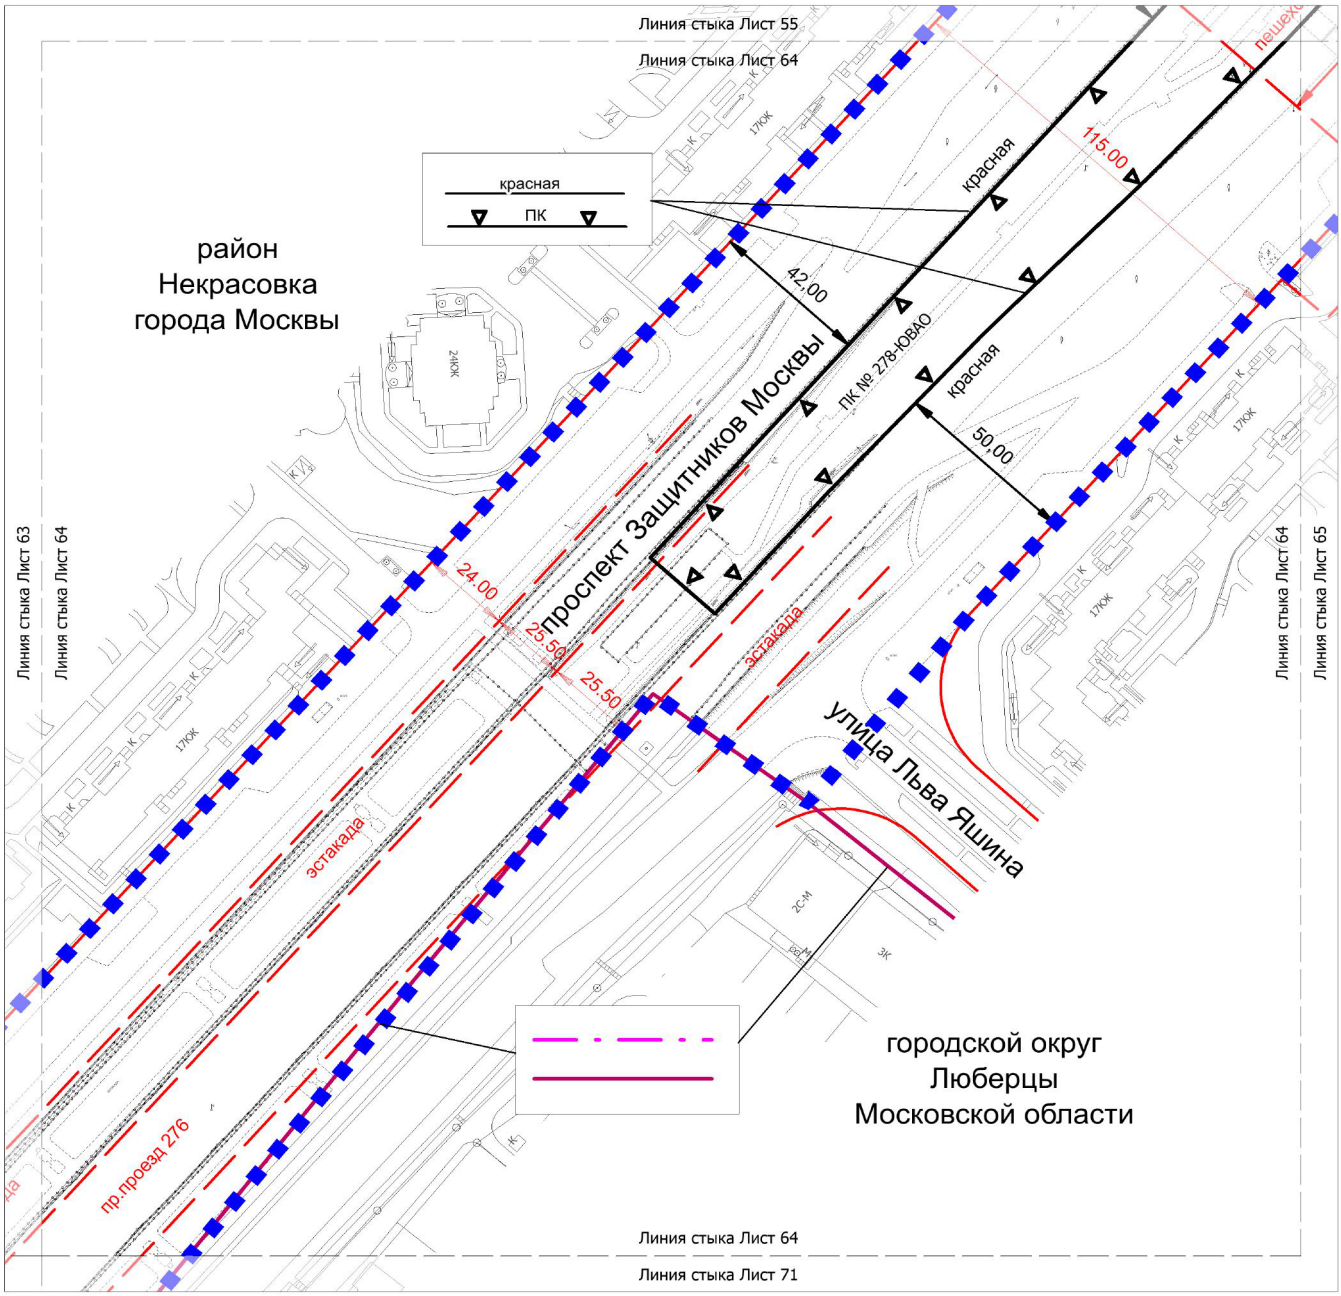

УСЛОВНЫЕ ОБОЗНАЧЕНИЯ:

ГРАНИЦЫ:

- подготовки проекта планировки территории
- города Москвы
- районов города Москвы


ЛИНИИ ГРАДОСТРОИТЕЛЬНОГО РЕГУЛИРОВАНИЯ:

СУЩЕСТВУЮЩИЕ:

- красная — красные линии улично-дорожной сети
- техническая зона — границы технических зон инженерных коммуникаций и сооружений
- зона внеуличного пешеходного перехода — границы зон внеуличных пешеходных переходов

УСТАНАВЛИВАЕМЫЕ:


- ПК — границы объектов природного комплекса города Москвы
- красная — красные линии улично-дорожной сети

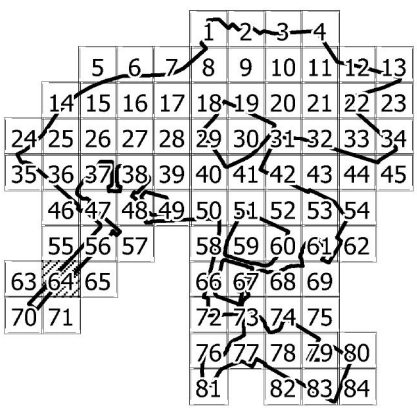

Масштаб 1:2000

район Некрасовка города Москвы

Лист 65 из 85

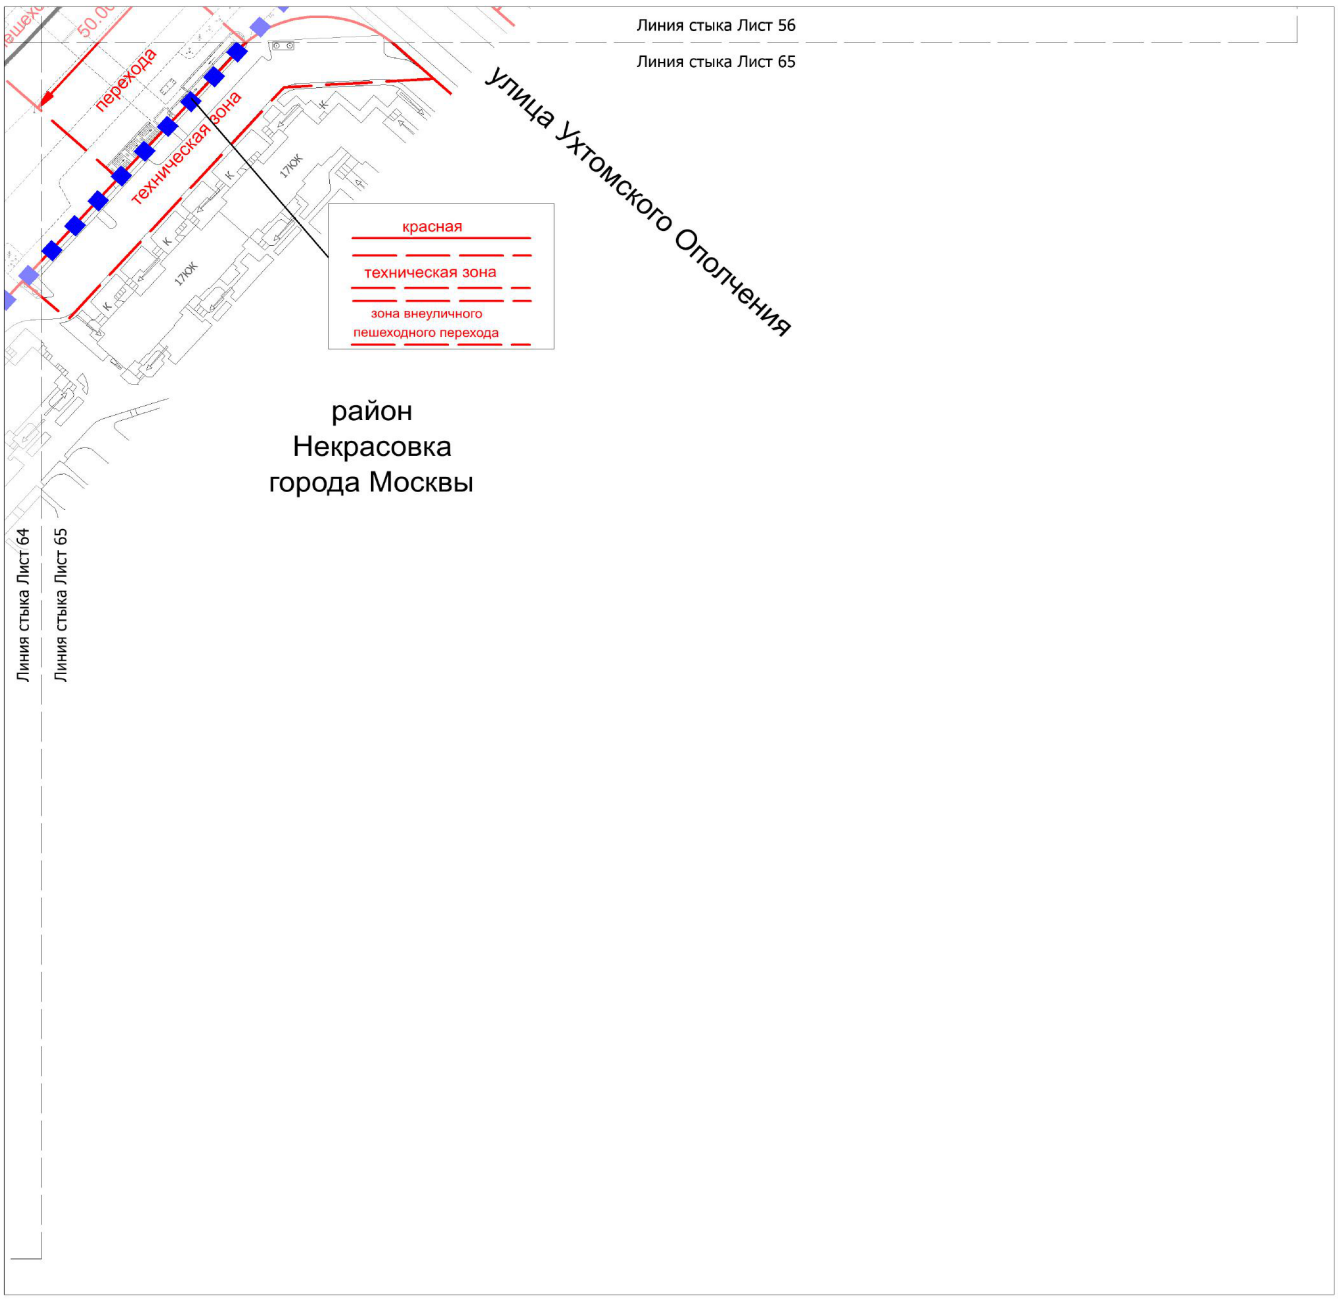

УСЛОВНЫЕ ОБОЗНАЧЕНИЯ:

ГРАНИЦЫ:

подготовки проекта планировки территории

ЛИНИИ ГРАДОСТРОИТЕЛЬНОГО РЕГУЛИРОВАНИЯ:

СУЩЕСТВУЮЩИЕ:

красная — красные линии улично-дорожной сети


техническая зона — границы технических зон инженерных коммуникаций и сооружений

зона внеуличного пешеходного перехода — границы зон внеуличных пешеходных переходов

УСТАНАВЛИВАЕМЫЕ:

ПК — границы объектов природного комплекса города Москвы

красная — красные линии улично-дорожной сети

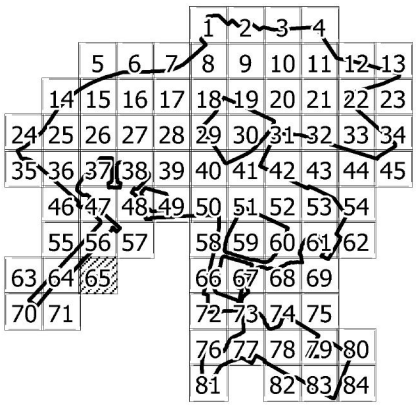

Масштаб 1:2000

район Некрасовка города Москвы

Лист 66 из 85



УСЛОВНЫЕ ОБОЗНАЧЕНИЯ:

ГРАНИЦЫ:

- подготовки проекта планировки территории
- города Москвы
- районов города Москвы

ЛИНИИ ГРАДОСТРОИТЕЛЬНОГО РЕГУЛИРОВАНИЯ:

СУЩЕСТВУЮЩИЕ:


красная — красные линии улично-дорожной сети

ОТМЕНЯЕМЫЕ:

красная — красные линии улично-дорожной сети


УСТАНАВЛИВАЕМЫЕ:

красная — красные линии улично-дорожной сети

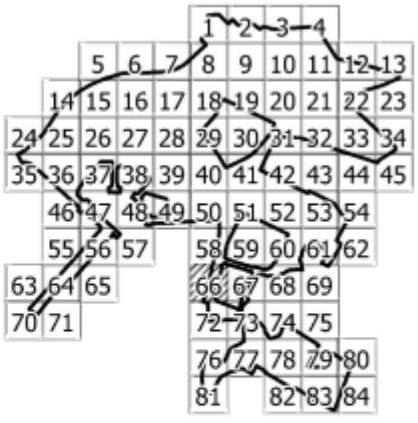

85

Масштаб 1:2000
район Некрасовка города Москвы
городской округ Люберцы Московской области
Лист 67 из 85

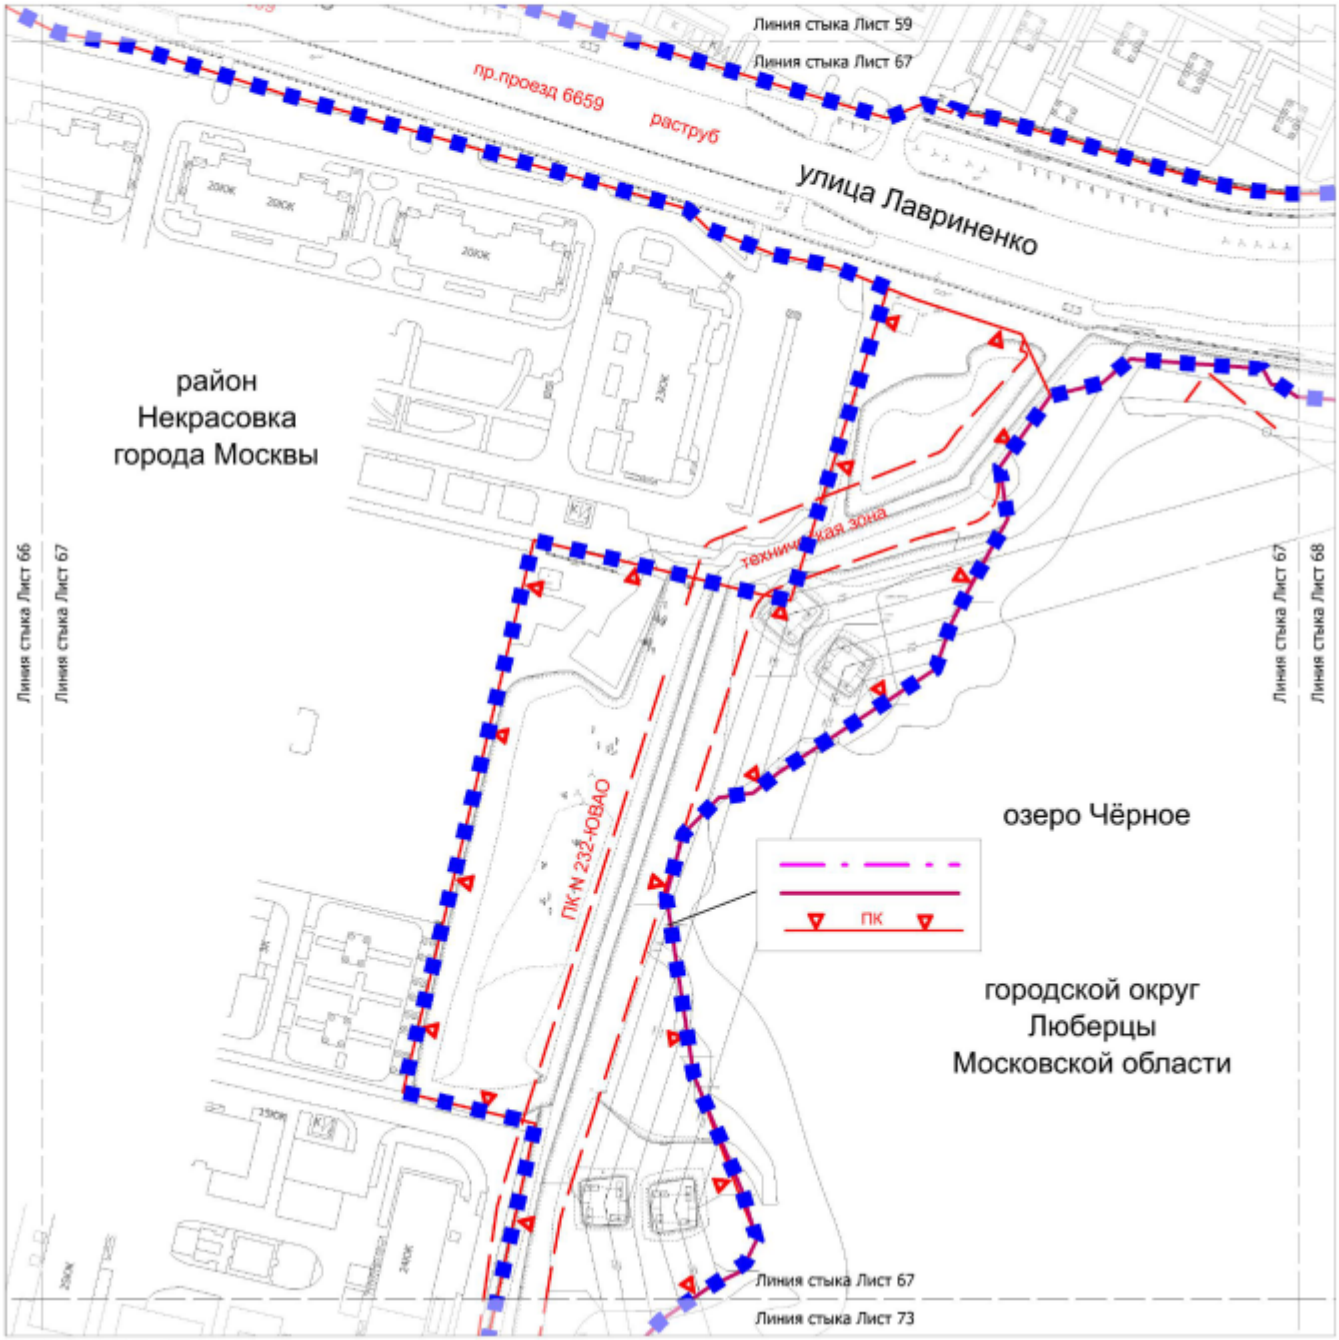

УСЛОВНЫЕ ОБОЗНАЧЕНИЯ:


ГРАНИЦЫ:

- подготовки проекта планировки территории
- города Москвы
- районов города Москвы


ЛИНИИ ГРАДОСТРОИТЕЛЬНОГО РЕГУЛИРОВАНИЯ:

СУЩЕСТВУЮЩИЕ:

- красная — красные линии улично-дорожной сети
- ПК — границы объектов природного комплекса города Москвы
- техническая зона — границы технических зон инженерных коммуникаций и сооружений

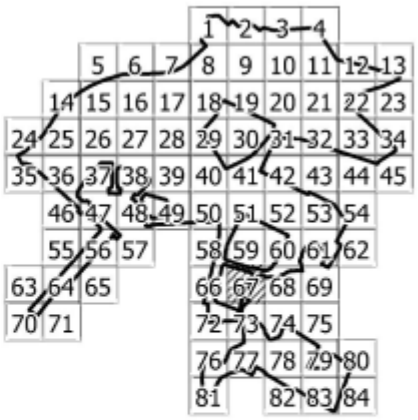

Масштаб 1:2000
район Некрасовка города Москвы
городской округ Люберцы Московской области
Лист 68 из 85

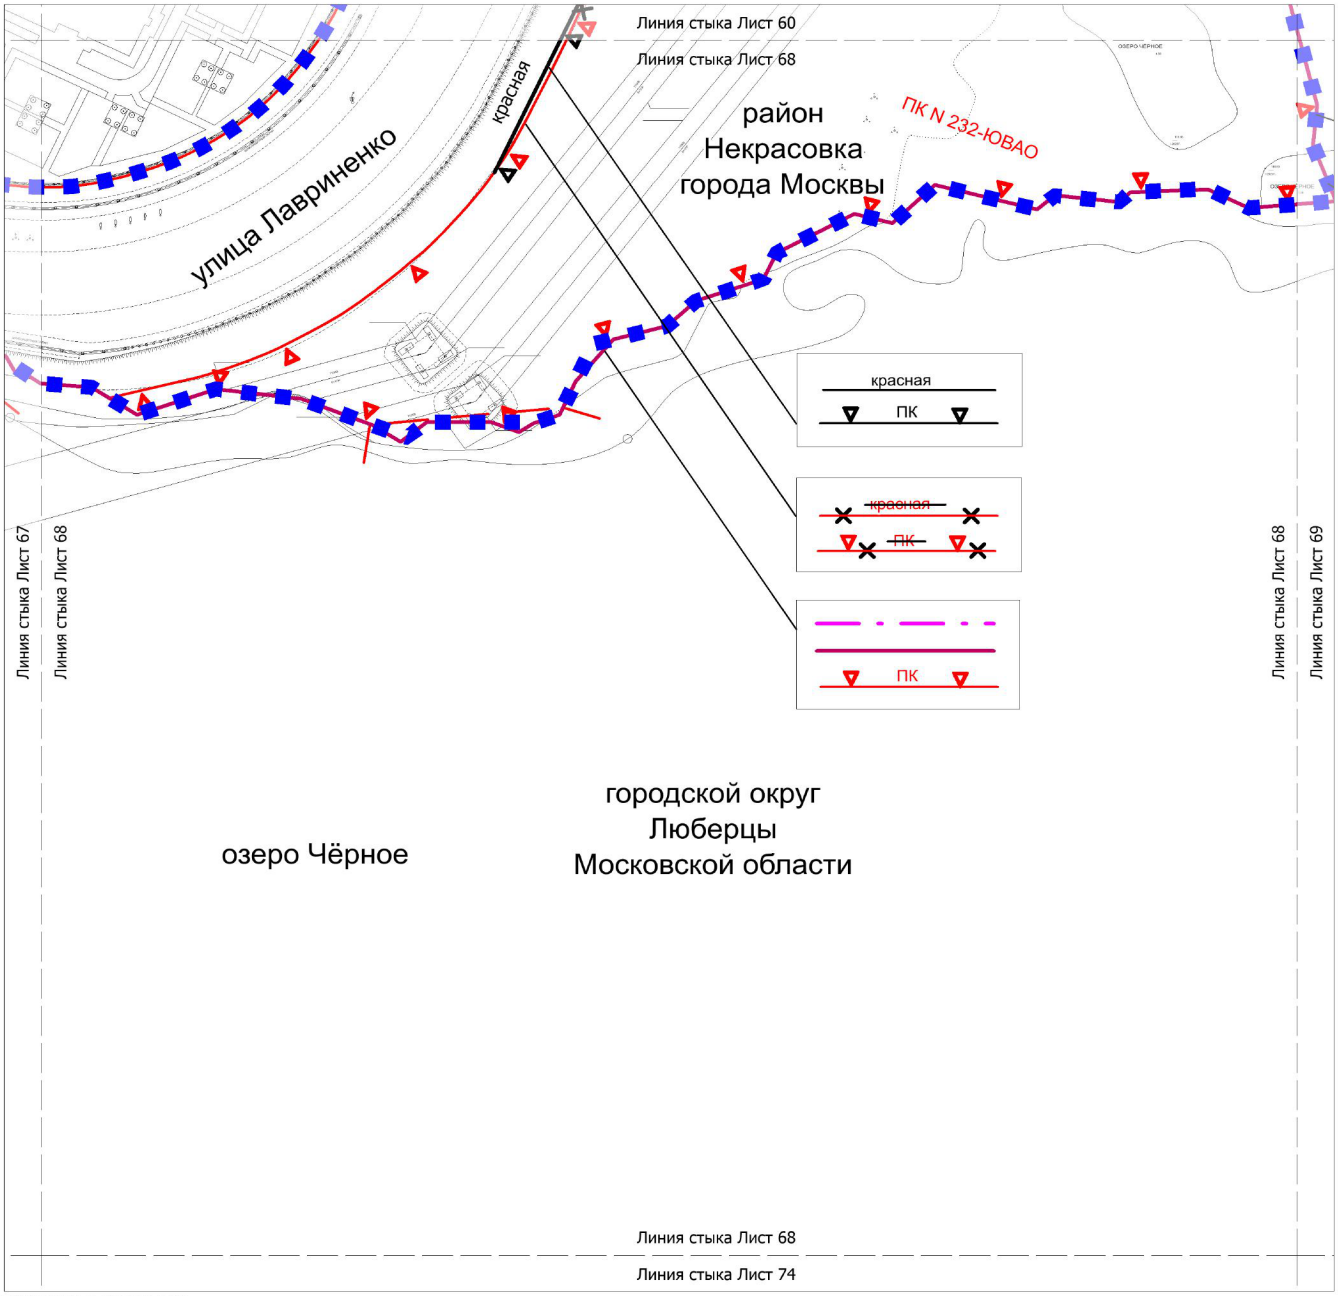

УСЛОВНЫЕ ОБОЗНАЧЕНИЯ:

ГРАНИЦЫ:

- подготовки проекта планировки территории
- города Москвы
- районов города Москвы

ЛИНИИ ГРАДОСТРОИТЕЛЬНОГО РЕГУЛИРОВАНИЯ:

СУЩЕСТВУЮЩИЕ:


- красная — красные линии улично-дорожной сети
- ПК — границы объектов природного комплекса города Москвы

ОТМЕНЯЕМЫЕ:

- ~~ПК~~ — границы объектов природного комплекса города Москвы


УСТАНАВЛИВАЕМЫЕ:

- ПК — границы объектов природного комплекса города Москвы
- красная — красные линии улично-дорожной сети

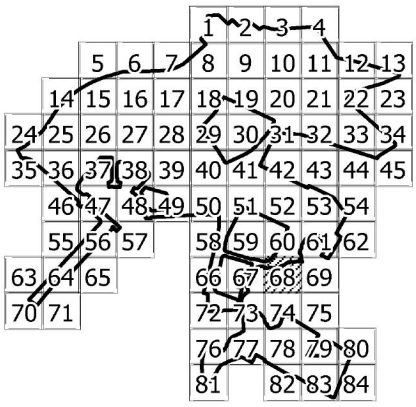

85

Масштаб 1:2000
район Некрасовка города Москвы
городской округ Люберцы Московской области
Лист 69 из 85

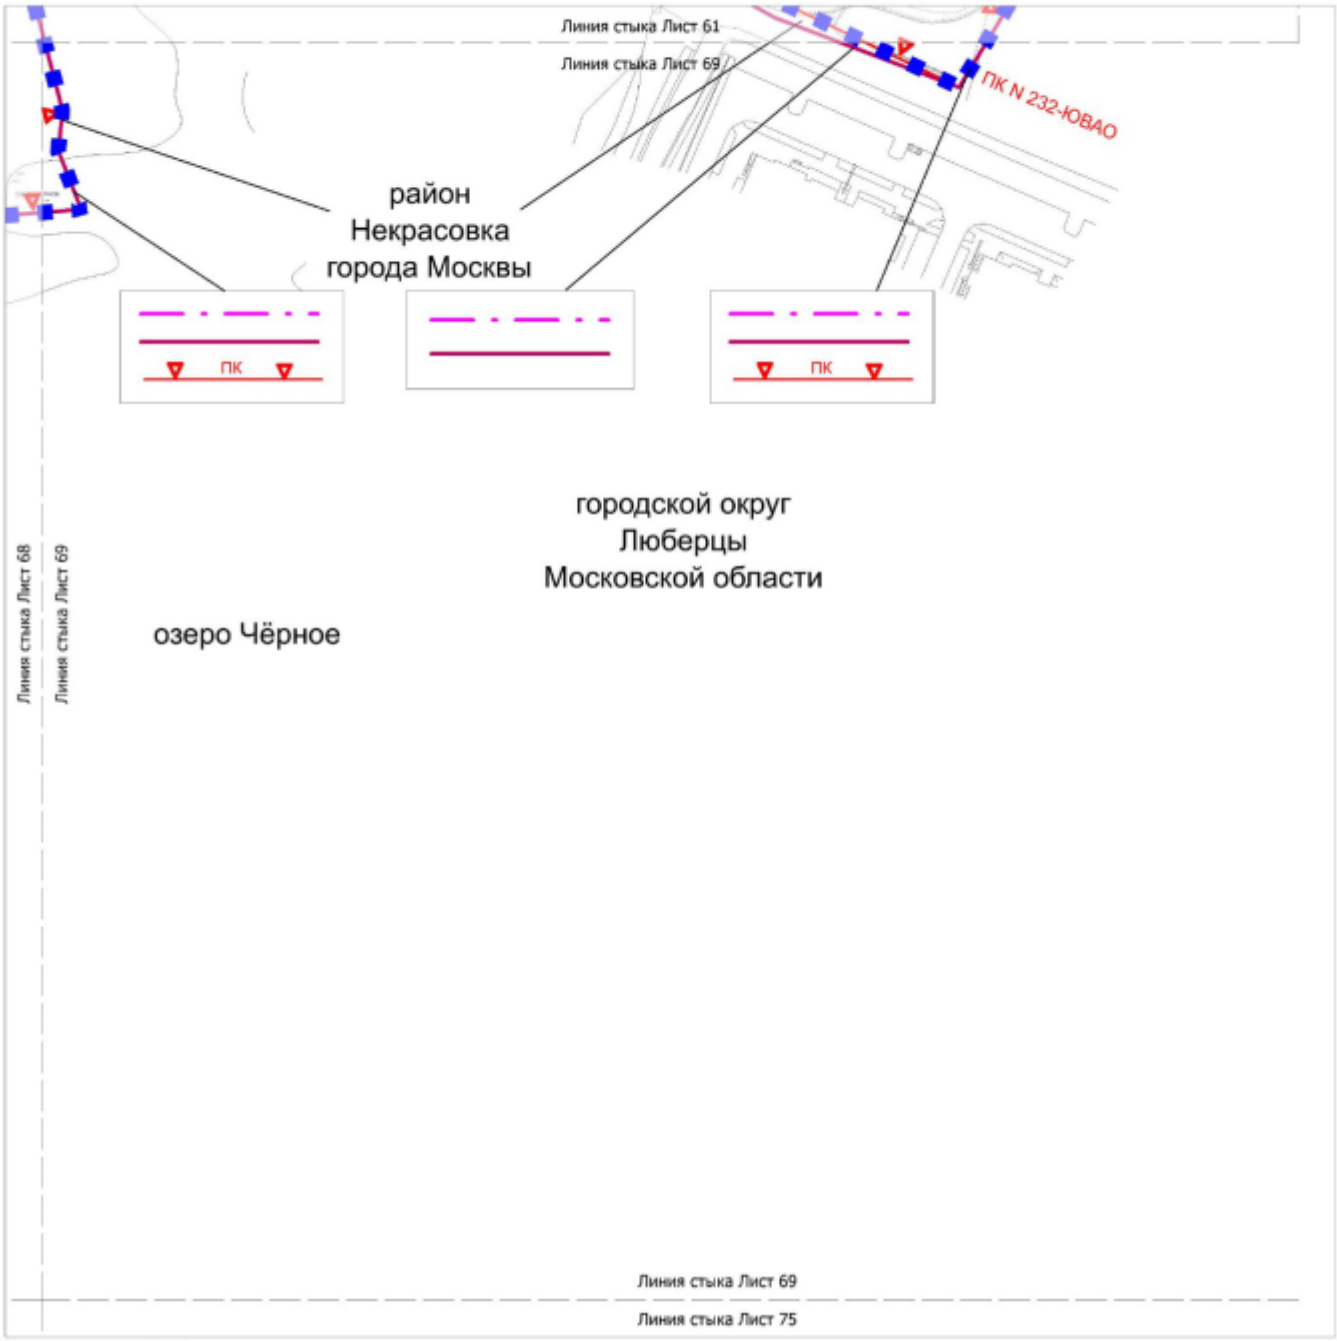

УСЛОВНЫЕ ОБОЗНАЧЕНИЯ:

ГРАНИЦЫ:

подготовки проекта планировки территории

города Москвы


районов города Москвы

ЛИНИИ ГРАДОСТРОИТЕЛЬНОГО РЕГУЛИРОВАНИЯ:

СУЩЕСТВУЮЩИЕ:


ПК

границы объектов природного комплекса города Москвы

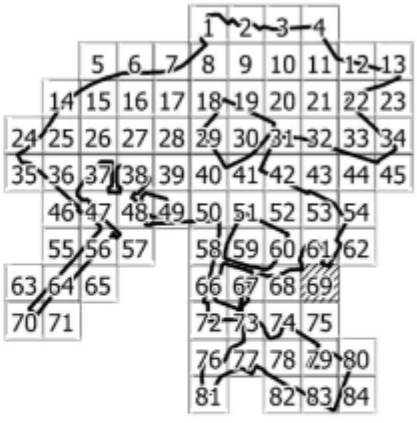

85

Масштаб 1:2000
район Некрасовка города Москвы
городской округ Люберцы Московской области
Лист 70 из 85

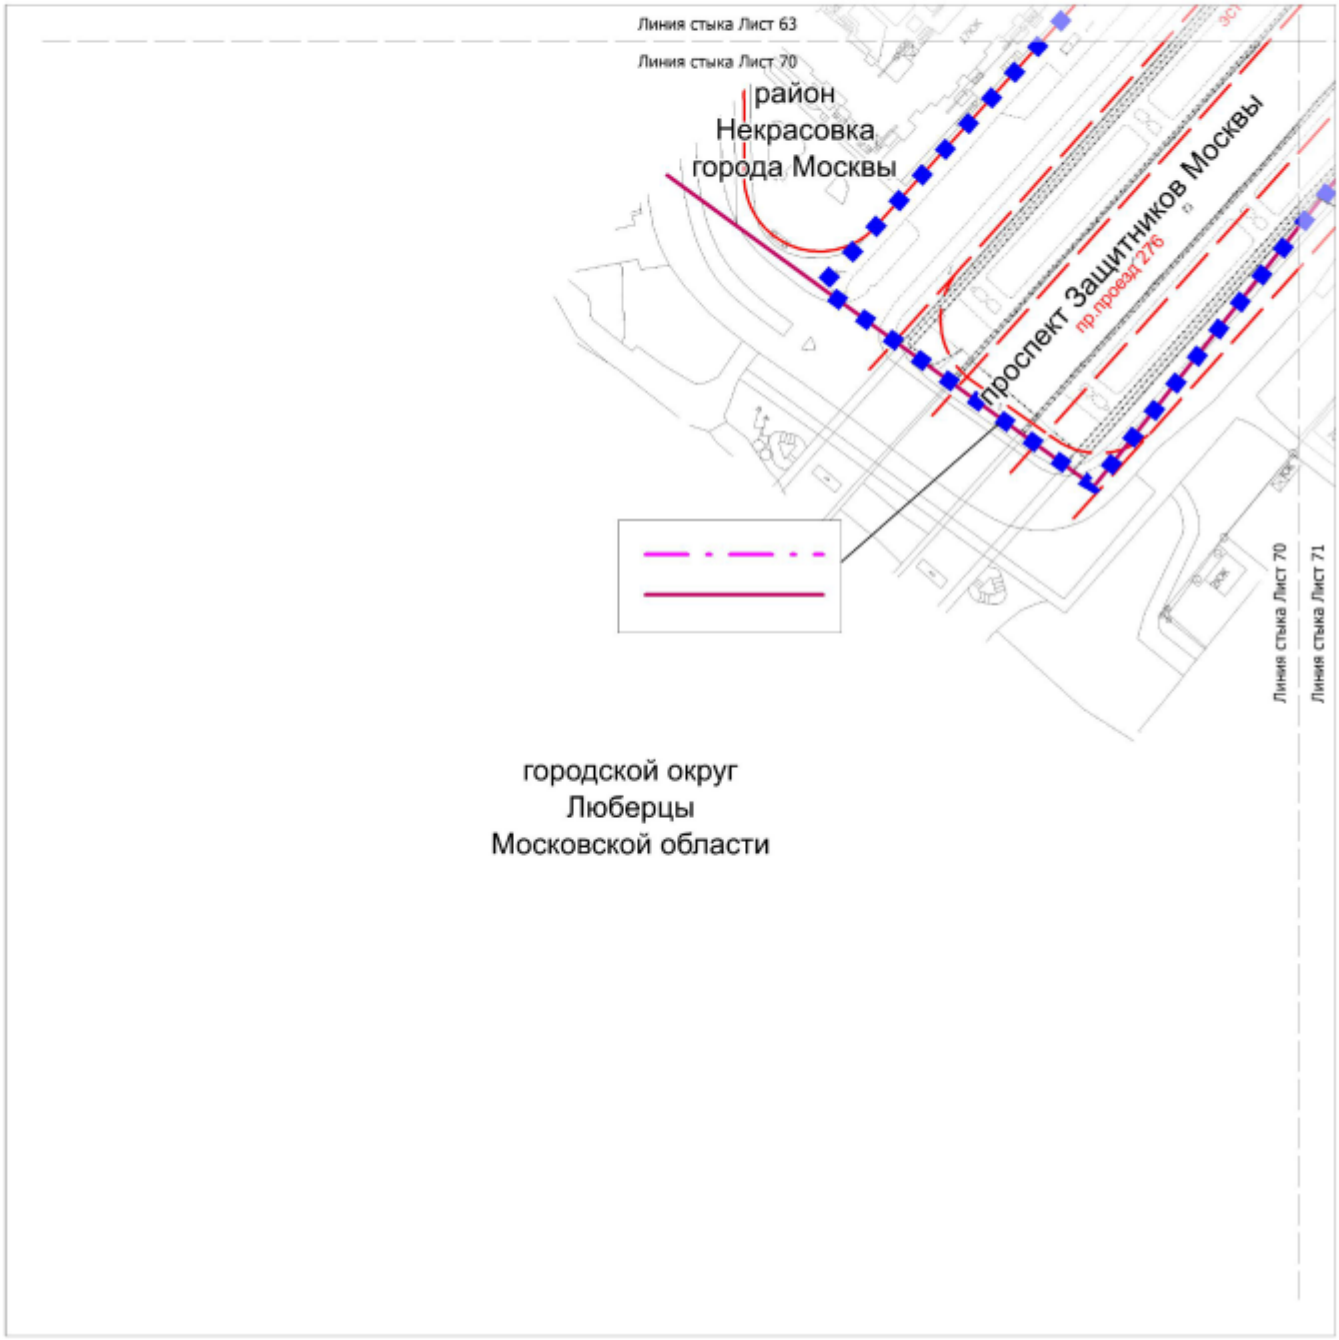

УСЛОВНЫЕ ОБОЗНАЧЕНИЯ:


ГРАНИЦЫ:

- подготовки проекта планировки территории
- города Москвы
- районов города Москвы

ЛИНИИ ГРАДОСТРОИТЕЛЬНОГО РЕГУЛИРОВАНИЯ:


СУЩЕСТВУЮЩИЕ:

- красная — красные линии улично-дорожной сети
- техническая зона — границы технических зон инженерных коммуникаций и сооружений

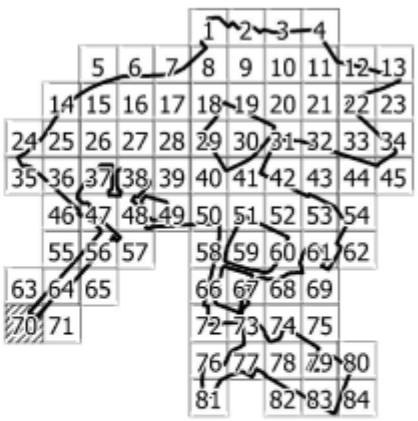

Масштаб 1:2000

район Некрасовка города Москвы
городской округ Люберцы Московской области
Лист 71 из 85

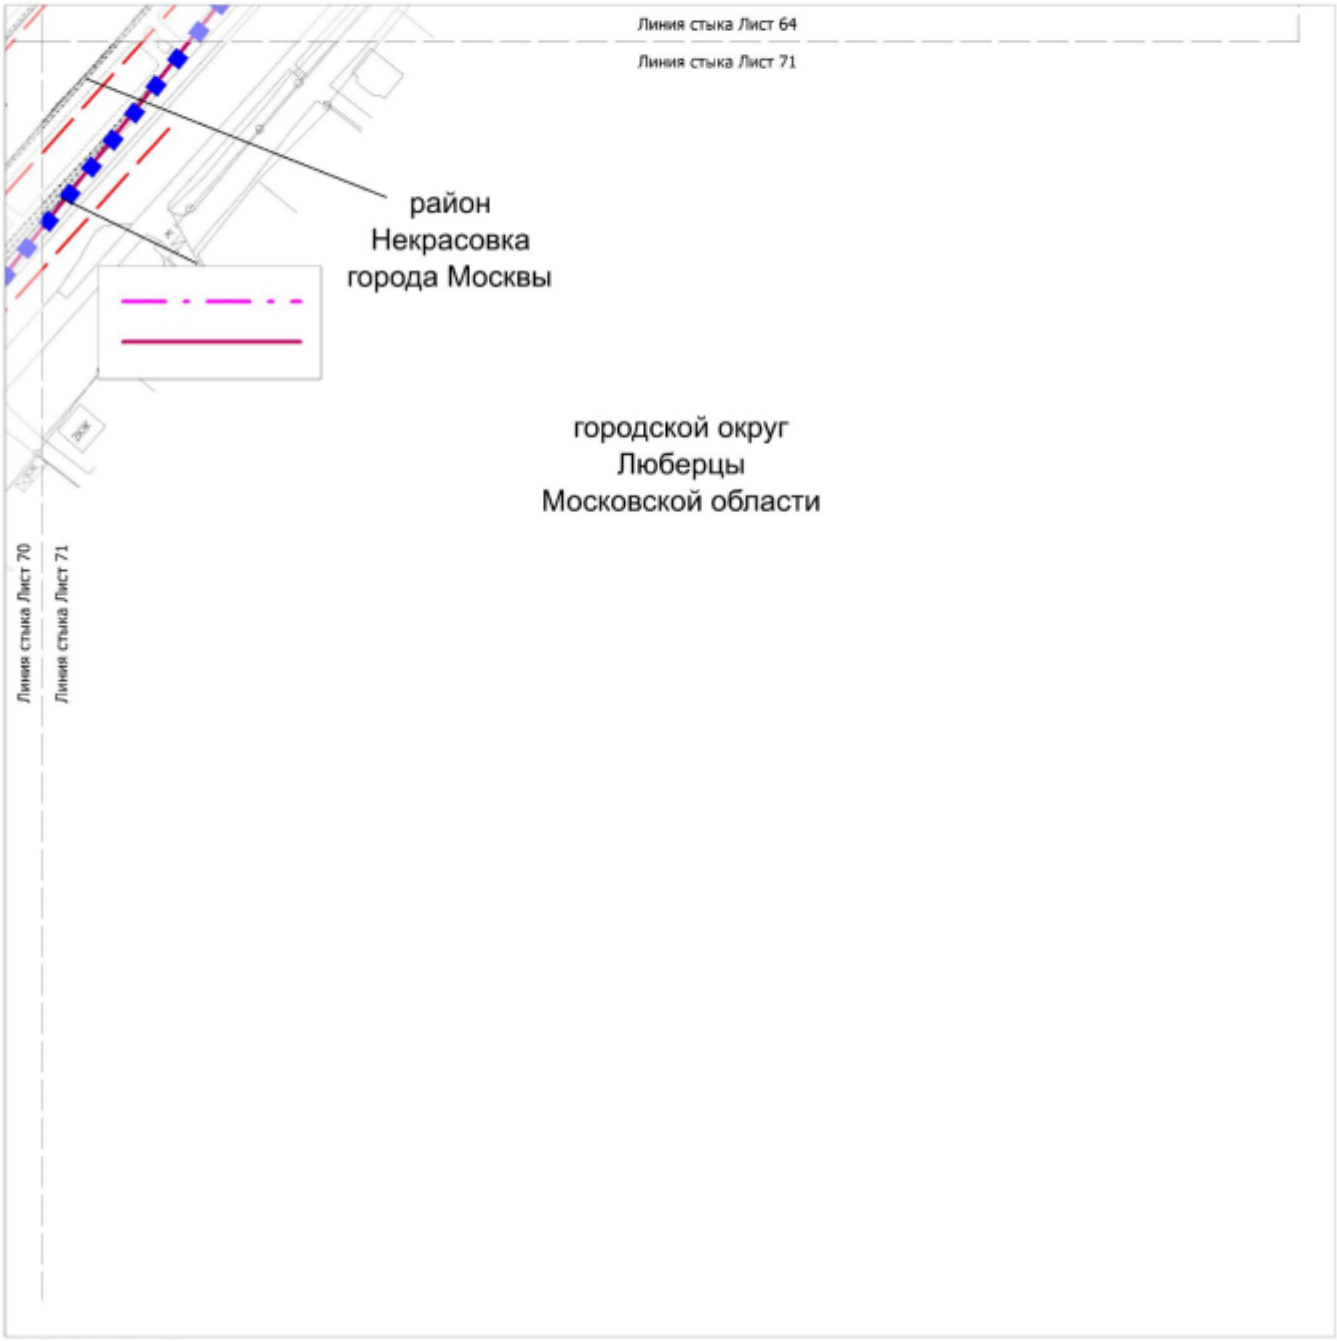

УСЛОВНЫЕ ОБОЗНАЧЕНИЯ:


ГРАНИЦЫ:

- подготовки проекта планировки территории
- города Москвы
- районов города Москвы


ЛИНИИ ГРАДОСТРОИТЕЛЬНОГО РЕГУЛИРОВАНИЯ:

СУЩЕСТВУЮЩИЕ:

- Техническая зона — границы технических зон инженерных коммуникаций и сооружений

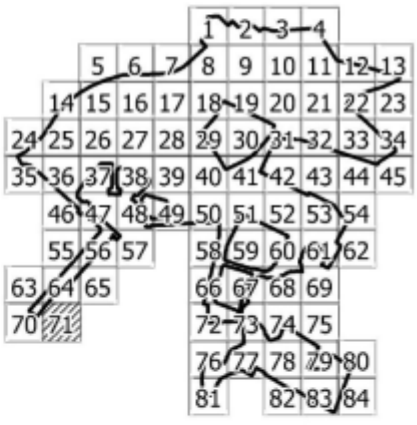

Масштаб 1:2000
район Некрасовка города Москвы
городской округ Люберцы Московской области
Лист 72 из 85

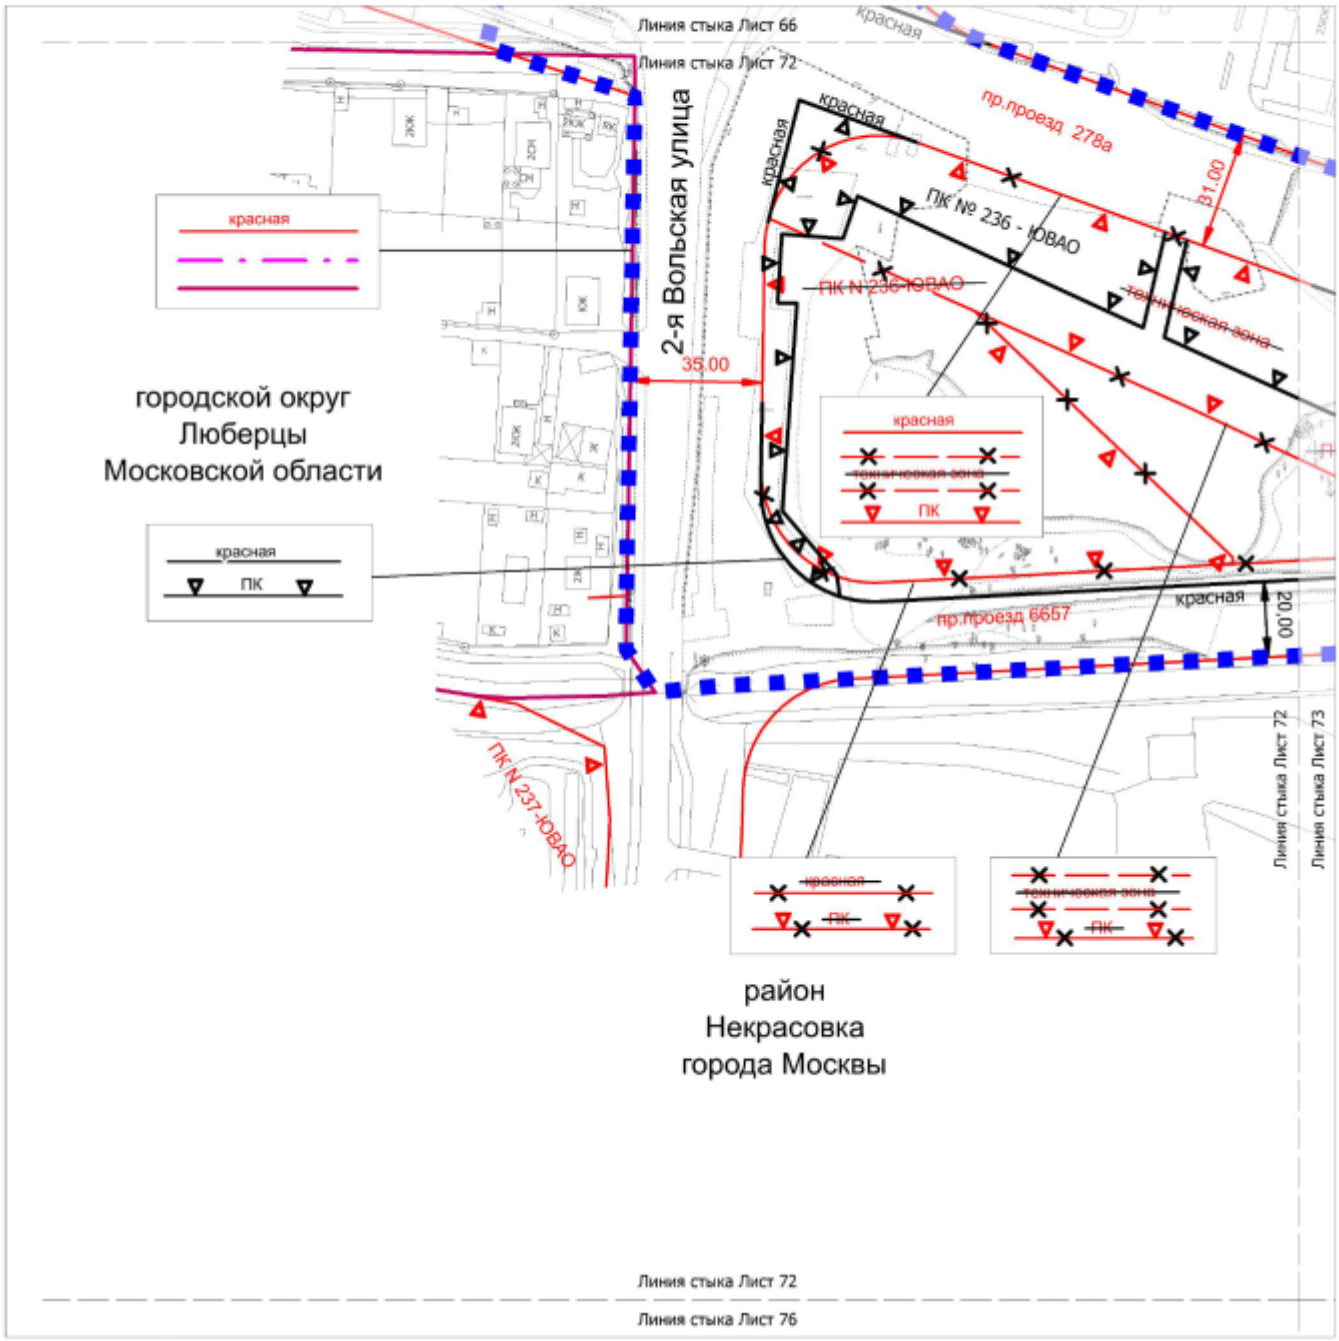

УСЛОВНЫЕ ОБОЗНАЧЕНИЯ:

ГРАНИЦЫ:

- подготовки проекта планировки территории
- города Москвы
- районов города Москвы

ЛИНИИ ГРАДОСТРОИТЕЛЬНОГО РЕГУЛИРОВАНИЯ:

СУЩЕСТВУЮЩИЕ:


- красная — красные линии улично-дорожной сети
- ПК — границы объектов природного комплекса города Москвы

ОТМЕНЯЕМЫЕ:

- ПК — границы объектов природного комплекса города Москвы
- красная — красные линии улично-дорожной сети
- техническая зона — границы технических зон инженерных коммуникаций и сооружений


УСТАНАВЛИВАЕМЫЕ:

- ПК — границы объектов природного комплекса города Москвы
- красная — красные линии улично-дорожной сети

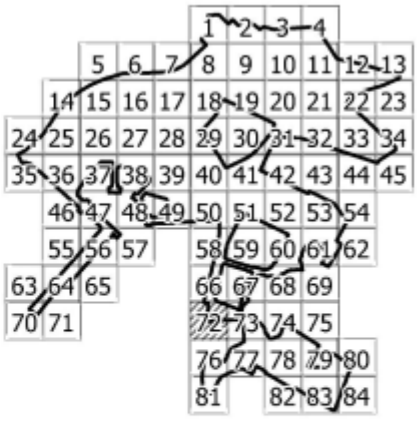

85

Масштаб 1:2000
район Некрасовка города Москвы
городской округ Люберцы Московской области
Лист 73 из 85

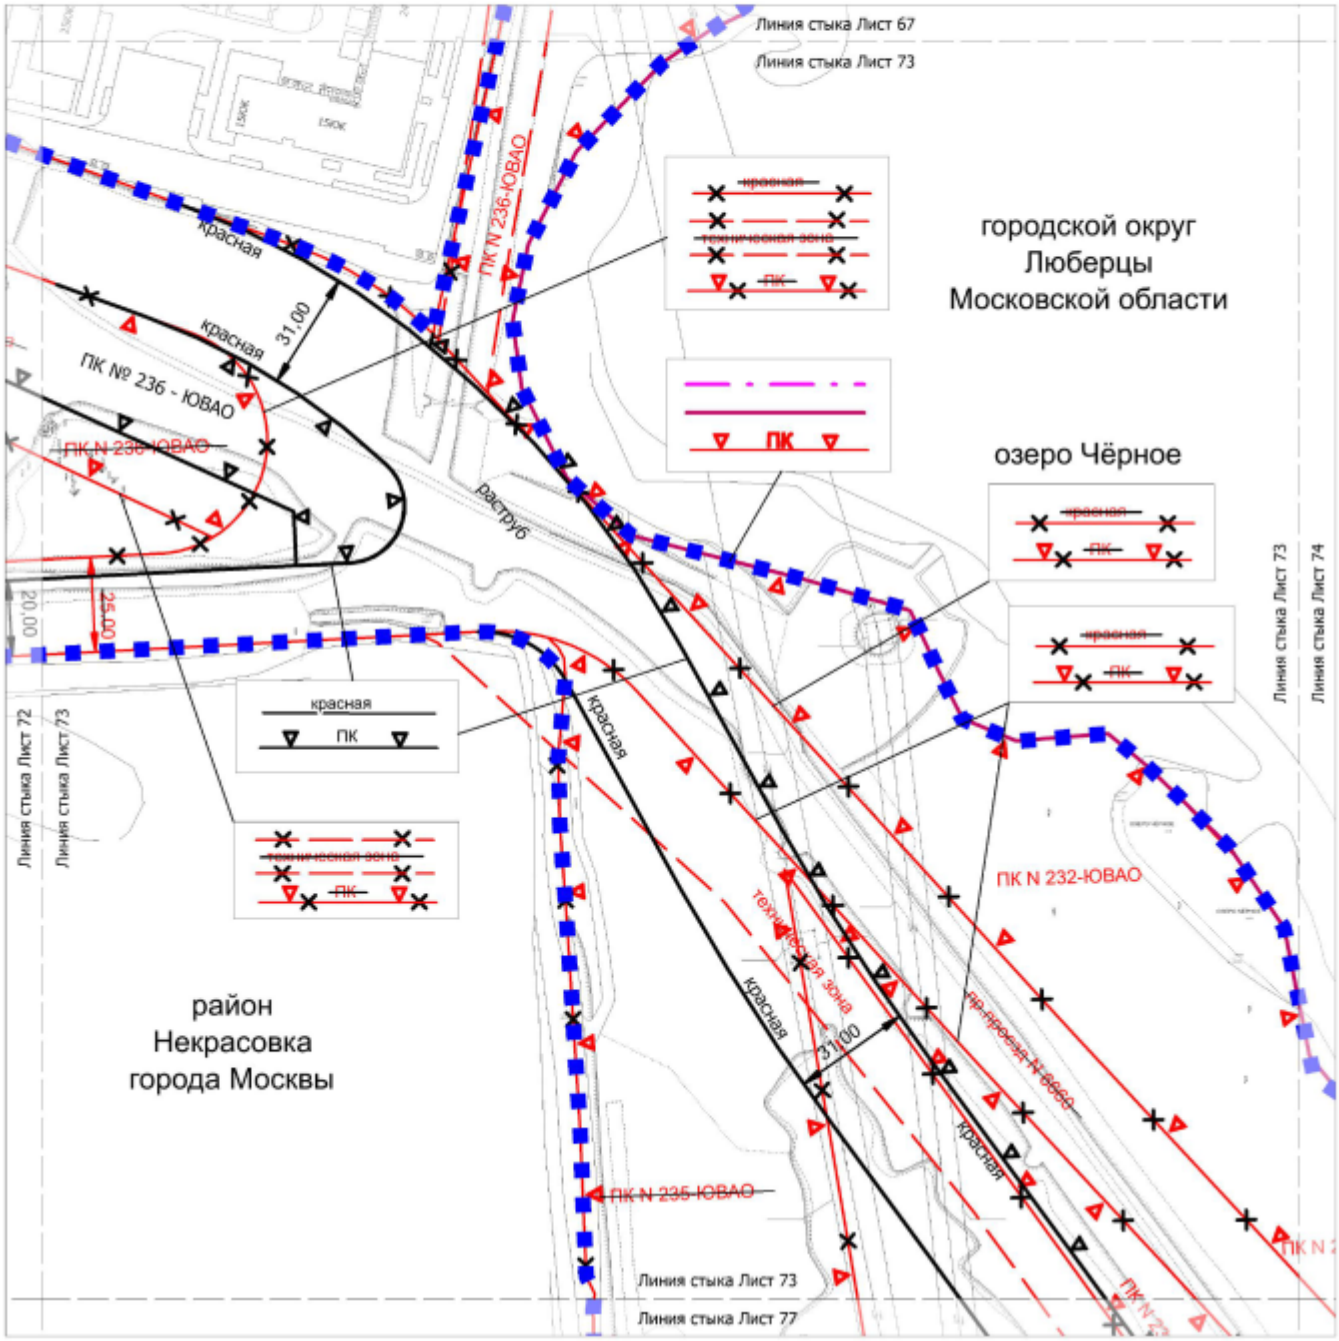

УСЛОВНЫЕ ОБОЗНАЧЕНИЯ:

ГРАНИЦЫ:

- подготовки проекта планировки территории
- города Москвы
- районов города Москвы

ЛИНИИ ГРАДОСТРОИТЕЛЬНОГО РЕГУЛИРОВАНИЯ:

СУЩЕСТВУЮЩИЕ:


- красная — красные линии улично-дорожной сети
- ПК — границы объектов природного комплекса города Москвы
- техническая зона — границы технических зон инженерных коммуникаций и сооружений

ОТМЕНЯЕМЫЕ:

- ~~ПК~~ — границы объектов природного комплекса города Москвы
- ~~красная~~ — красные линии улично-дорожной сети
- ~~техническая зона~~ — границы технических зон инженерных коммуникаций и сооружений

УСТАНАВЛИВАЕМЫЕ:

- ПК — границы объектов природного комплекса города Москвы
- красная — красные линии улично-дорожной сети

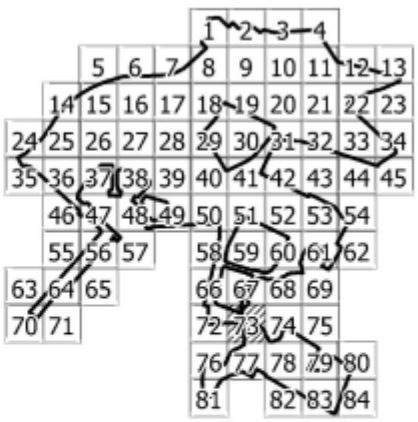

85

Масштаб 1:2000
район Некрасовка города Москвы
городской округ Люберцы Московской области
Лист 74 из 85



УСЛОВНЫЕ ОБОЗНАЧЕНИЯ:

ГРАНИЦЫ:

- подготовки проекта планировки территории
- города Москвы
- районов города Москвы

ЛИНИИ ГРАДОСТРОИТЕЛЬНОГО РЕГУЛИРОВАНИЯ:

СУЩЕСТВУЮЩИЕ:


- красная — красные линии улично-дорожной сети
- ПК — границы объектов природного комплекса города Москвы

ОТМЕНЯЕМЫЕ:

- ПК — границы объектов природного комплекса города Москвы


УСТАНАВЛИВАЕМЫЕ:

- красная — красные линии улично-дорожной сети
- ПК — границы объектов природного комплекса города Москвы

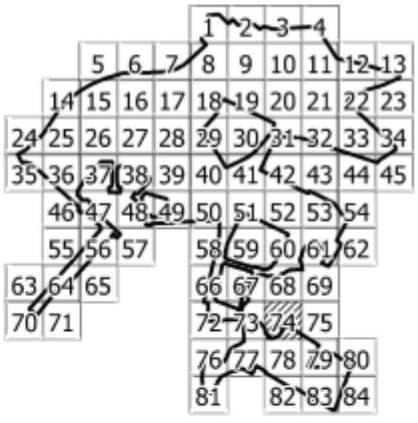

85

Масштаб 1:2000
район Некрасовка города Москвы
городской округ Люберцы Московской области
Лист 75 из 85

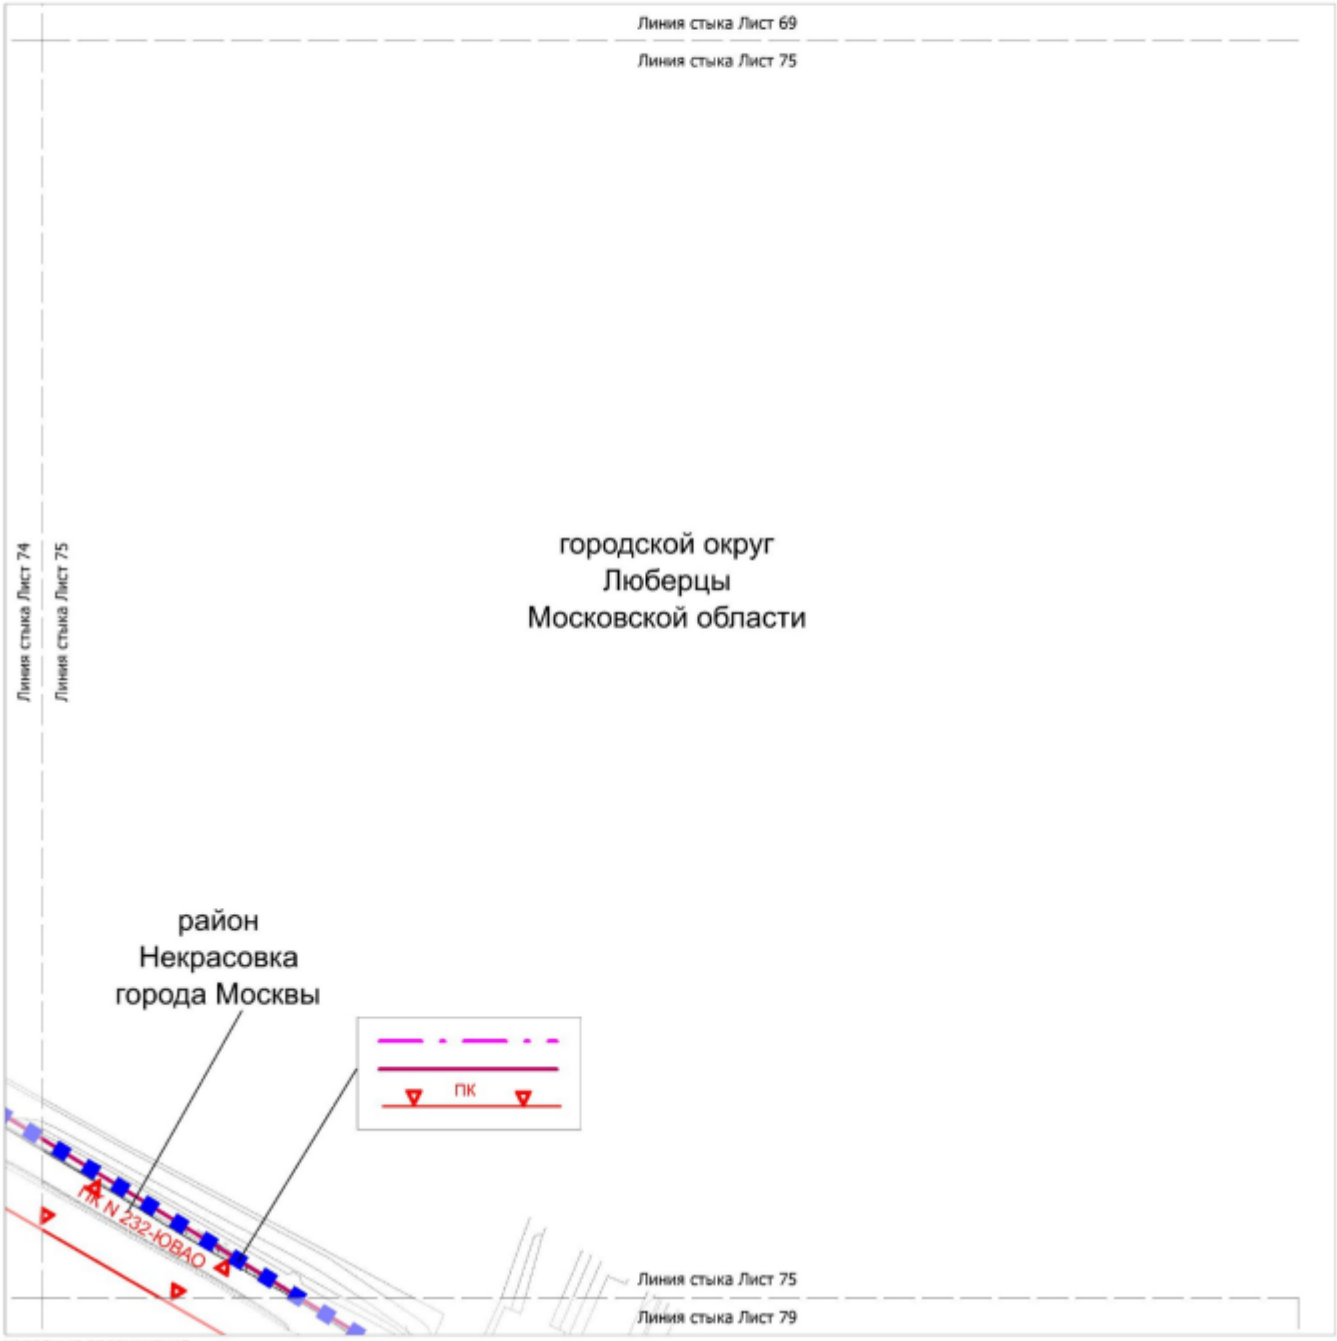

УСЛОВНЫЕ ОБОЗНАЧЕНИЯ:


ГРАНИЦЫ:

- подготовки проекта планировки территории
- города Москвы
- районов города Москвы

ЛИНИИ ГРАДОСТРОИТЕЛЬНОГО РЕГУЛИРОВАНИЯ:

СУЩЕСТВУЮЩИЕ:

ПК — границы объектов природного комплекса города Москвы

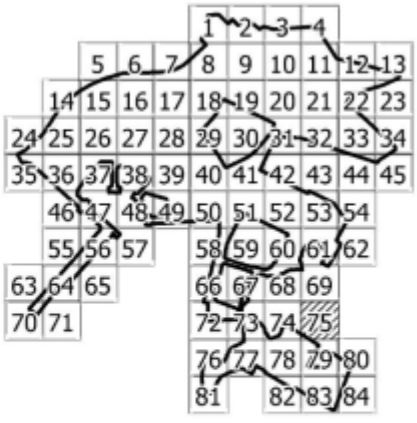


85

Масштаб 1:2000

район Некрасовка города Москвы

Лист 76 из 85

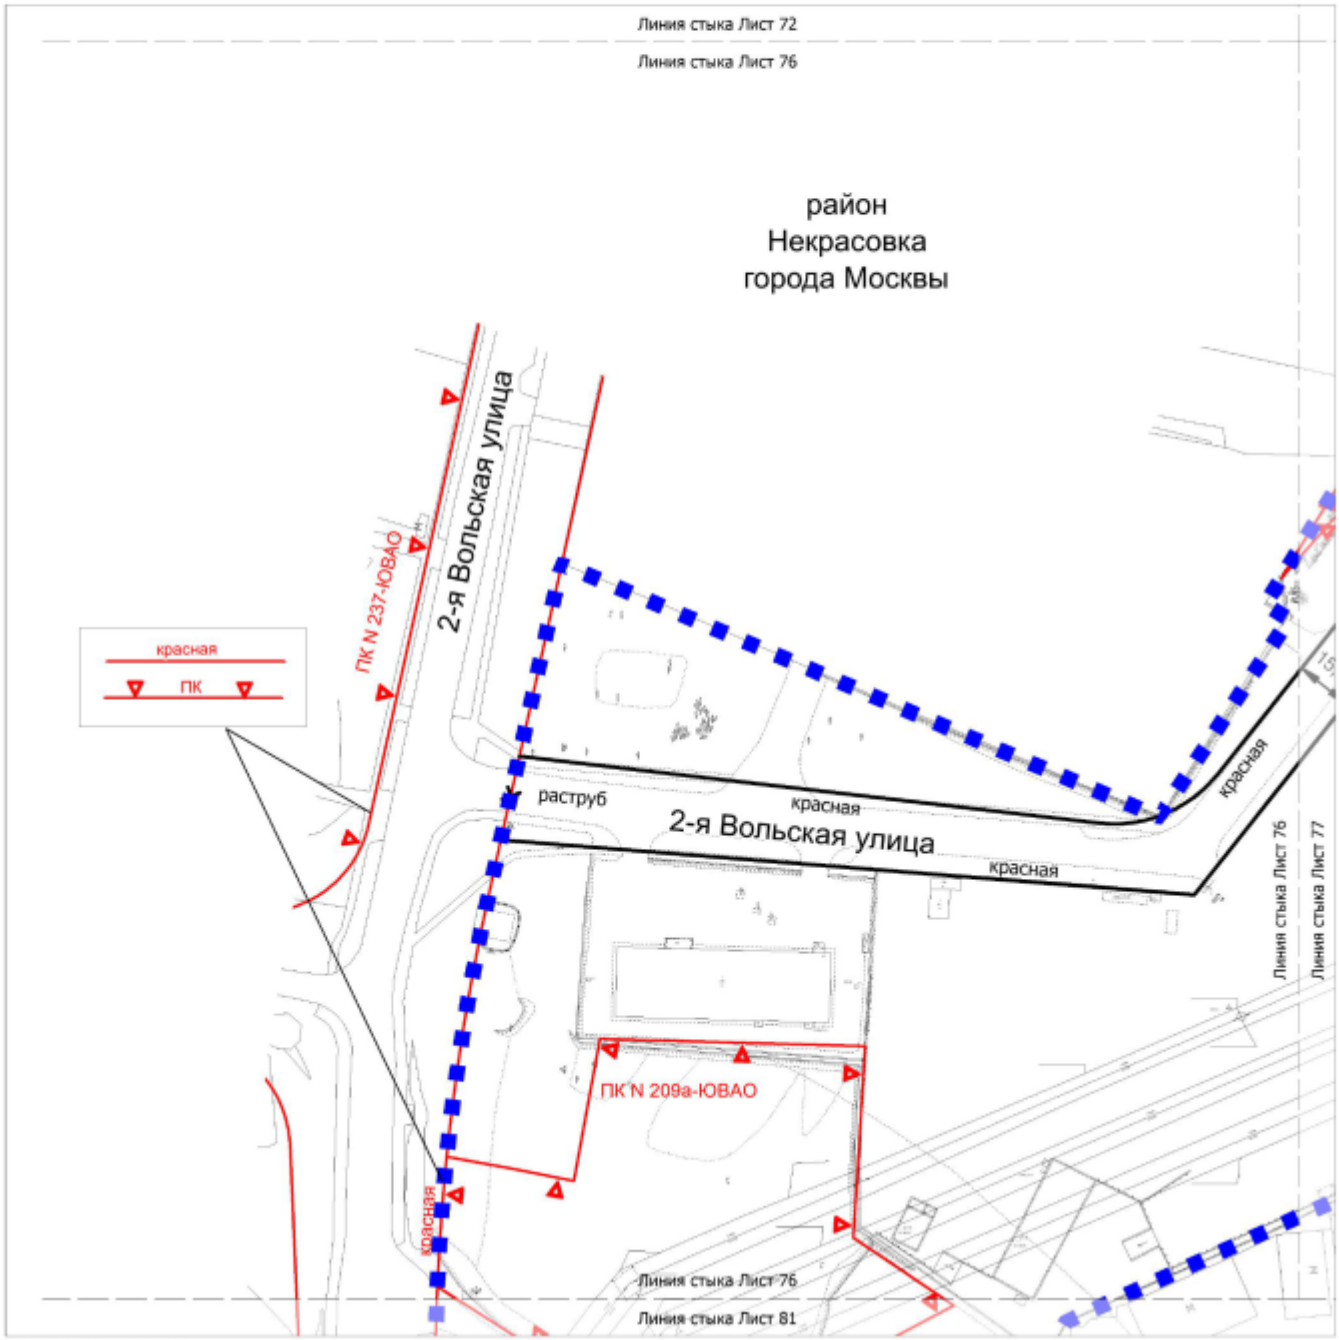

УСЛОВНЫЕ ОБОЗНАЧЕНИЯ:

ГРАНИЦЫ:

подготовки проекта планировки территории

ЛИНИИ ГРАДОСТРОИТЕЛЬНОГО РЕГУЛИРОВАНИЯ:

СУЩЕСТВУЮЩИЕ:

красная — красные линии улично-дорожной сети


ПК — границы объектов природного комплекса города Москвы

ОТМЕНЯЕМЫЕ:

~~красная~~ — красные линии улично-дорожной сети

УСТАНАВЛИВАЕМЫЕ:

красная — красные линии улично-дорожной сети

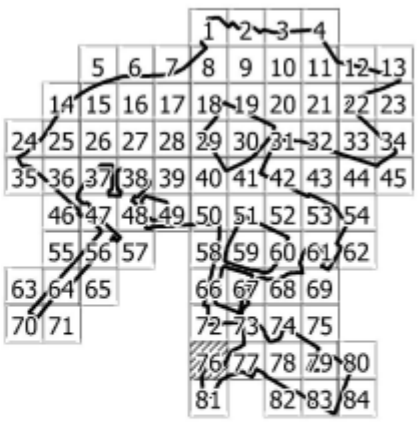


85

Масштаб 1:2000

район Некрасовка города Москвы

Лист 77 из 85

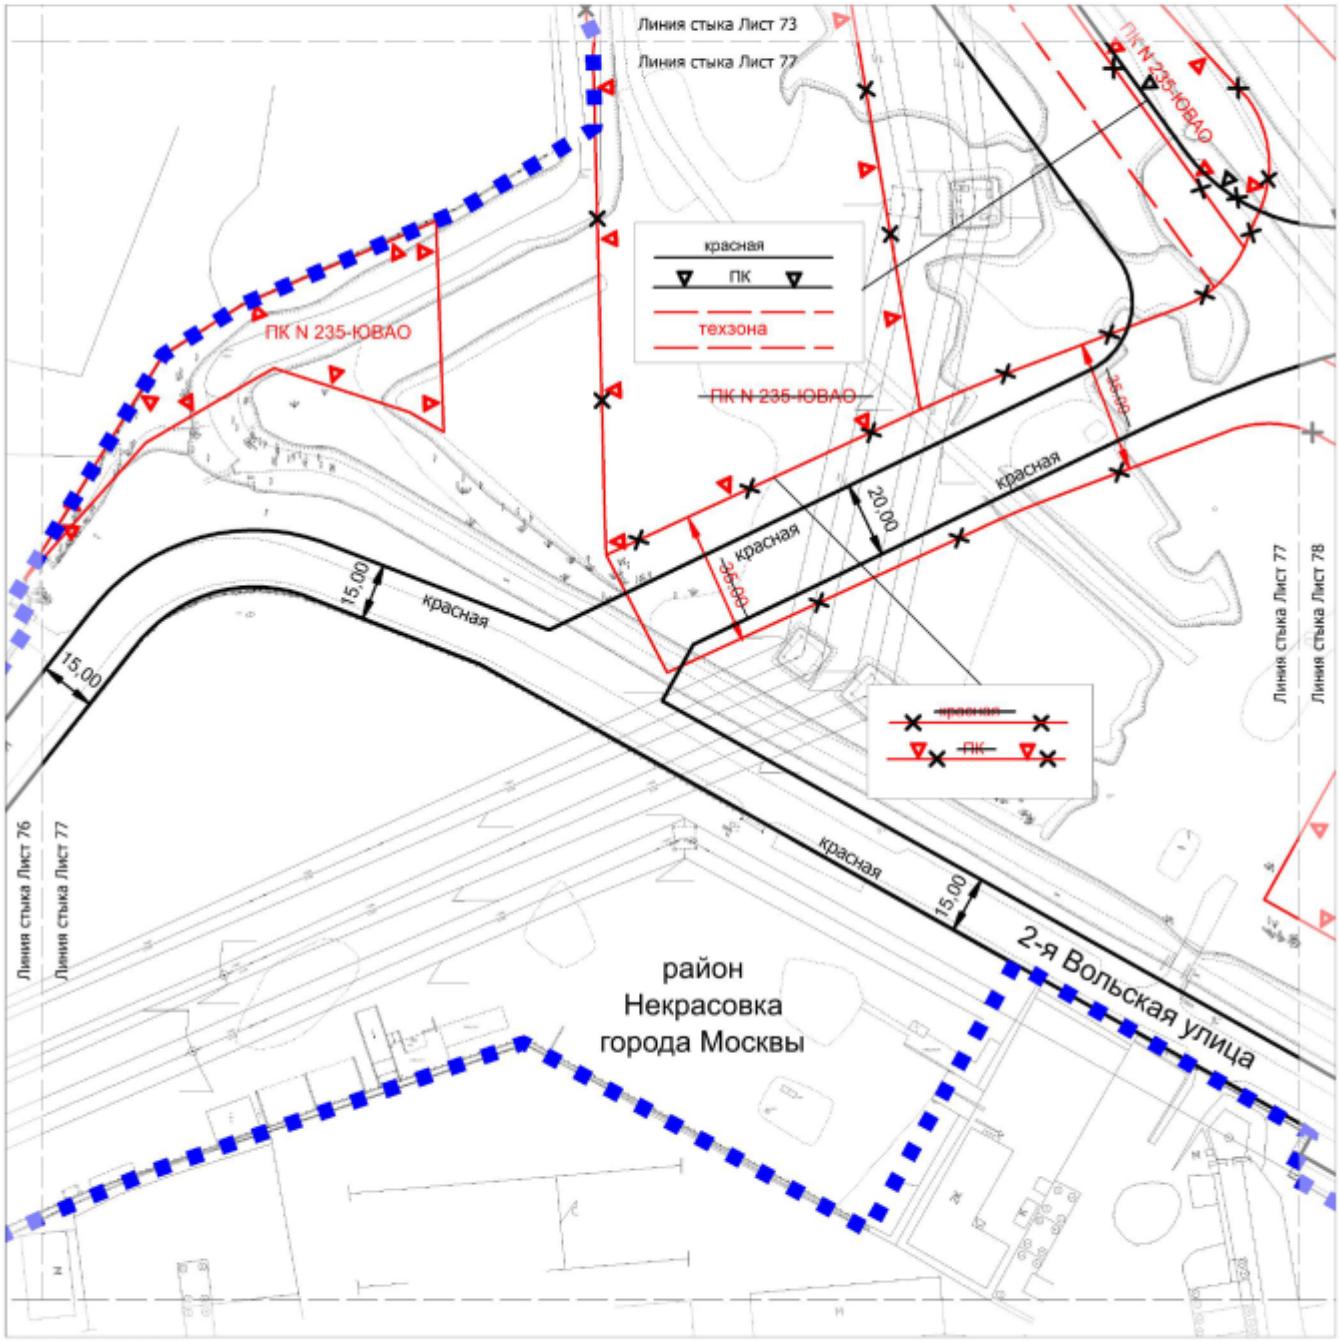

УСЛОВНЫЕ ОБОЗНАЧЕНИЯ:

ГРАНИЦЫ:

подготовки проекта планировки территории

ЛИНИИ ГРАДОСТРОИТЕЛЬНОГО РЕГУЛИРОВАНИЯ:

СУЩЕСТВУЮЩИЕ:

красная — красные линии улично-дорожной сети

ПК — границы объектов природного комплекса города Москвы

техническая зона — границы технических зон инженерных коммуникаций и сооружений

ОТМЕНЯЕМЫЕ:


~~ПК~~ — границы объектов природного комплекса города Москвы

~~красная~~ — красные линии улично-дорожной сети

УСТАНАВЛИВАЕМЫЕ:

ПК — границы объектов природного комплекса города Москвы


красная — красные линии улично-дорожной сети

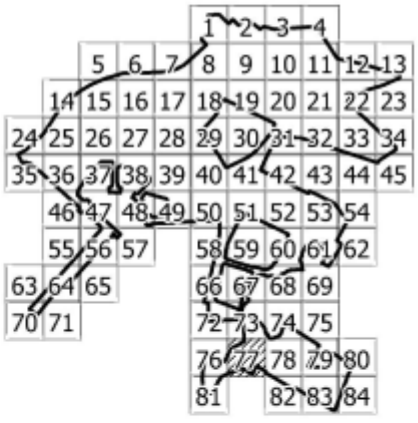

Масштаб 1:2000

район Некрасовка города Москвы

Лист 78 из 85

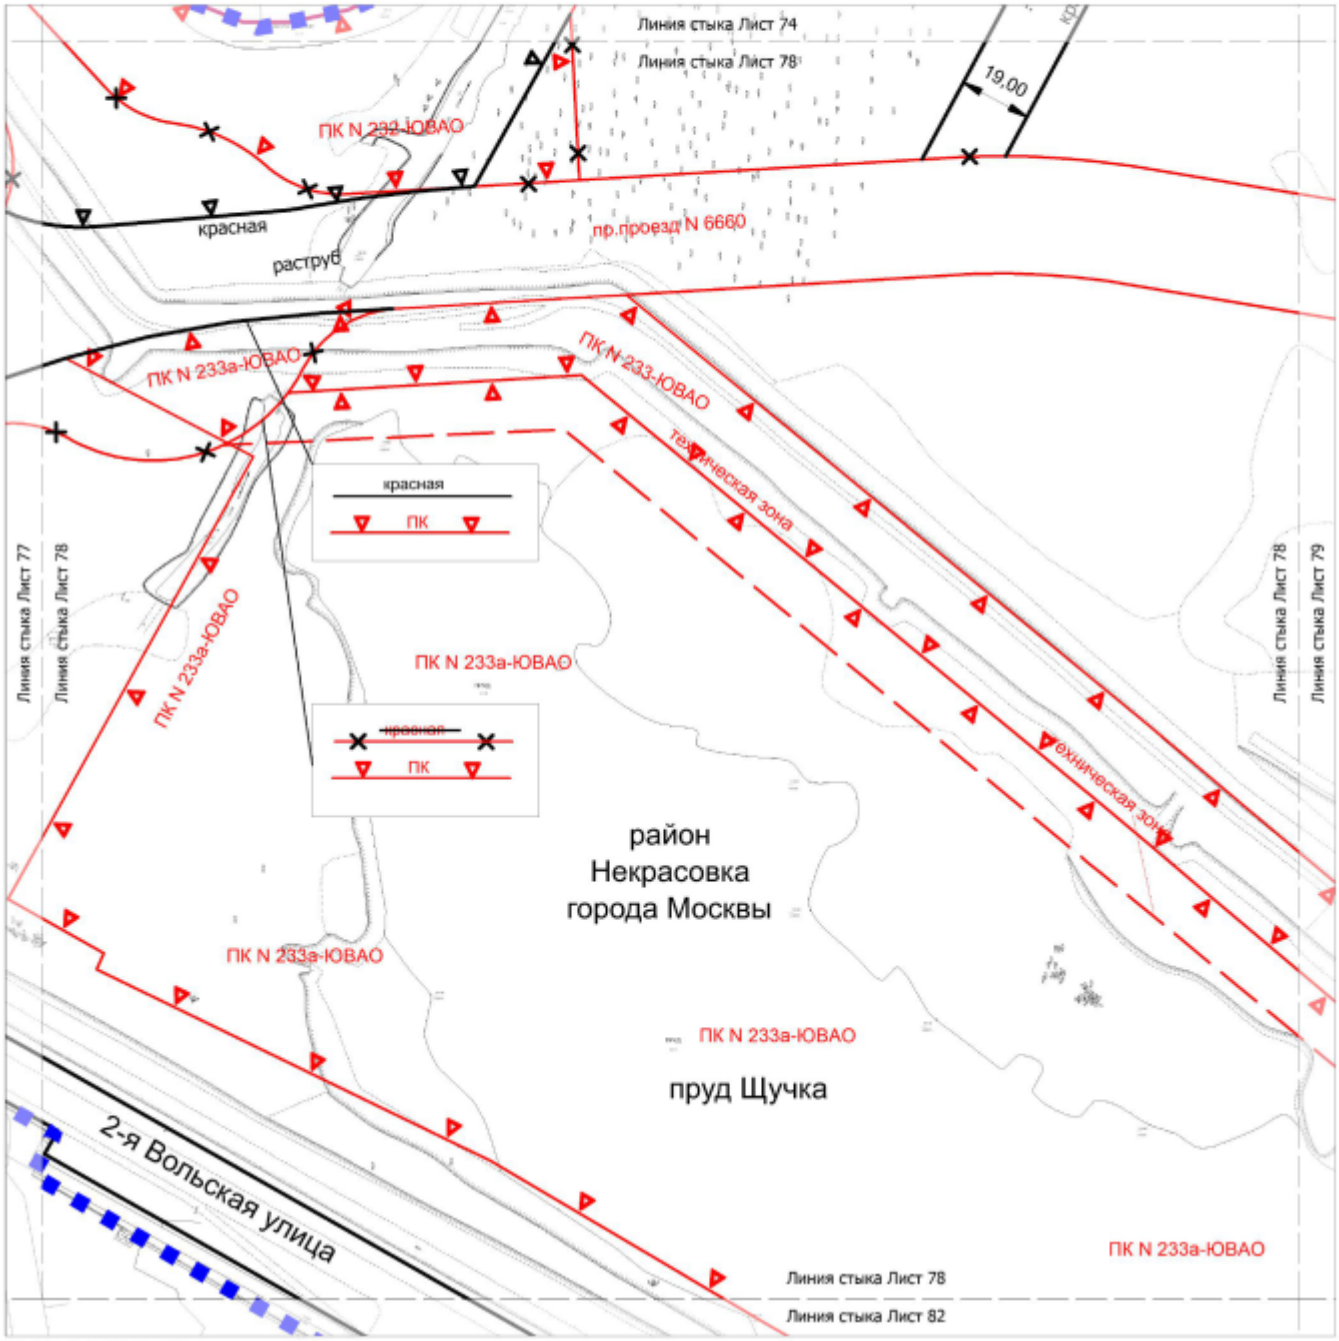

УСЛОВНЫЕ ОБОЗНАЧЕНИЯ:

ГРАНИЦЫ:

- подготовки проекта планировки территории
- города Москвы
- районов города Москвы

ЛИНИИ ГРАДОСТРОИТЕЛЬНОГО РЕГУЛИРОВАНИЯ:

СУЩЕСТВУЮЩИЕ:


- красная — красные линии улично-дорожной сети
- ПК — границы объектов природного комплекса города Москвы
- техническая зона — границы технических зон инженерных коммуникаций и сооружений

ОТМЕНЯЕМЫЕ:

- ПК — границы объектов природного комплекса города Москвы
- красная — красные линии улично-дорожной сети


УСТАНАВЛИВАЕМЫЕ:

- ПК — границы объектов природного комплекса города Москвы
- красная — красные линии улично-дорожной сети

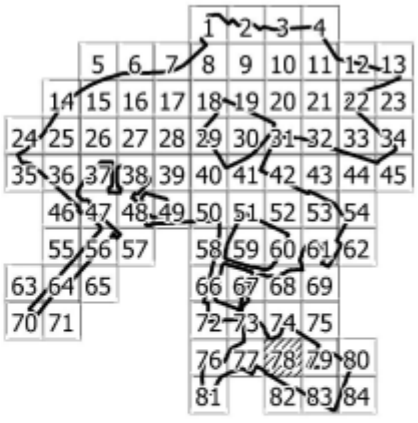

85

Масштаб 1:2000
район Некрасовка города Москвы
городской округ Люберцы Московской области
Лист 79 из 85

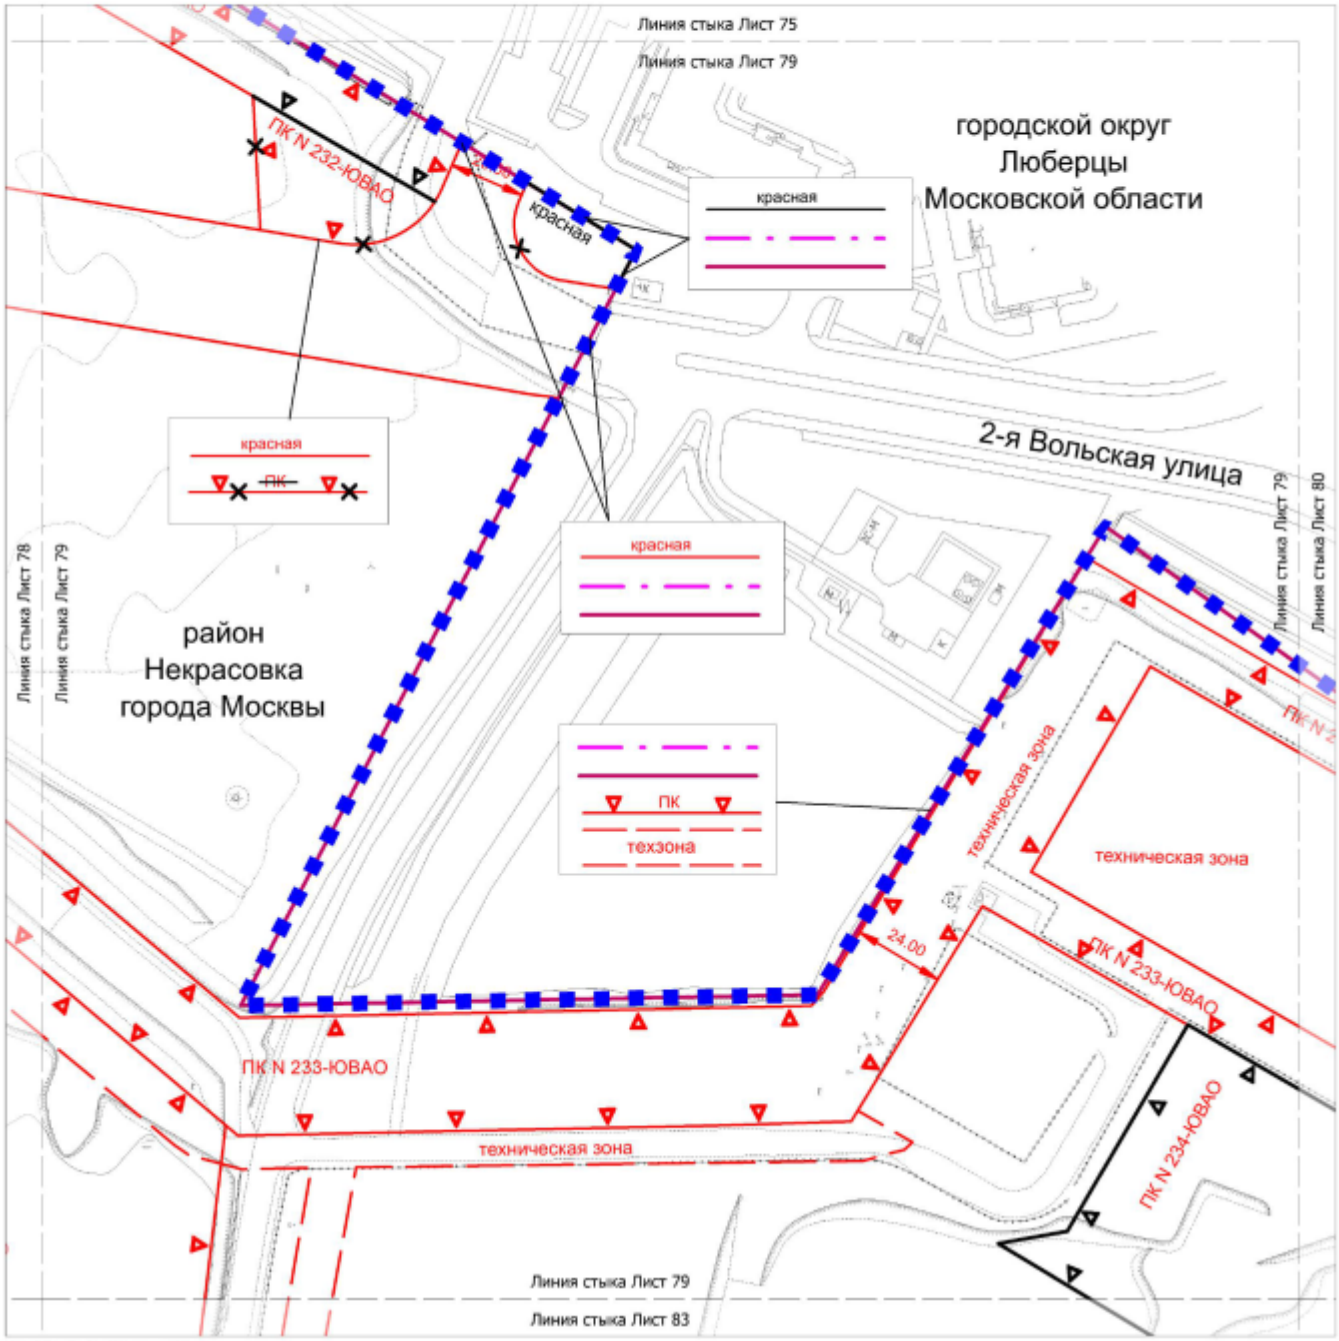

УСЛОВНЫЕ ОБОЗНАЧЕНИЯ:

ГРАНИЦЫ:

- подготовки проекта планировки территории
- города Москвы
- районов города Москвы

ЛИНИИ ГРАДОСТРОИТЕЛЬНОГО РЕГУЛИРОВАНИЯ:

СУЩЕСТВУЮЩИЕ:


- красная — красные линии улично-дорожной сети
- ПК — границы объектов природного комплекса города Москвы
- техническая зона — границы технических зон инженерных коммуникаций и сооружений

ОТМЕНЯЕМЫЕ:


- ПК — границы объектов природного комплекса города Москвы
- красная — красные линии улично-дорожной сети

УСТАНАВЛИВАЕМЫЕ:

- ПК — границы объектов природного комплекса города Москвы
- красная — красные линии улично-дорожной сети

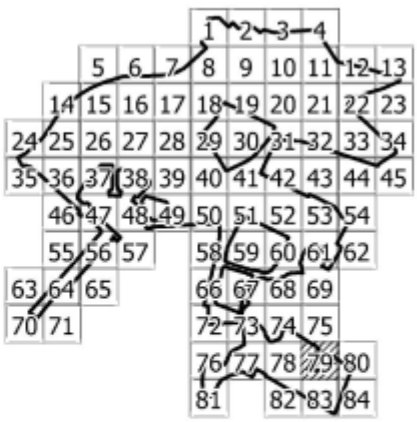

Масштаб 1:2000
район Некрасовка города Москвы
городской округ Люберцы Московской области
Лист 80 из 85

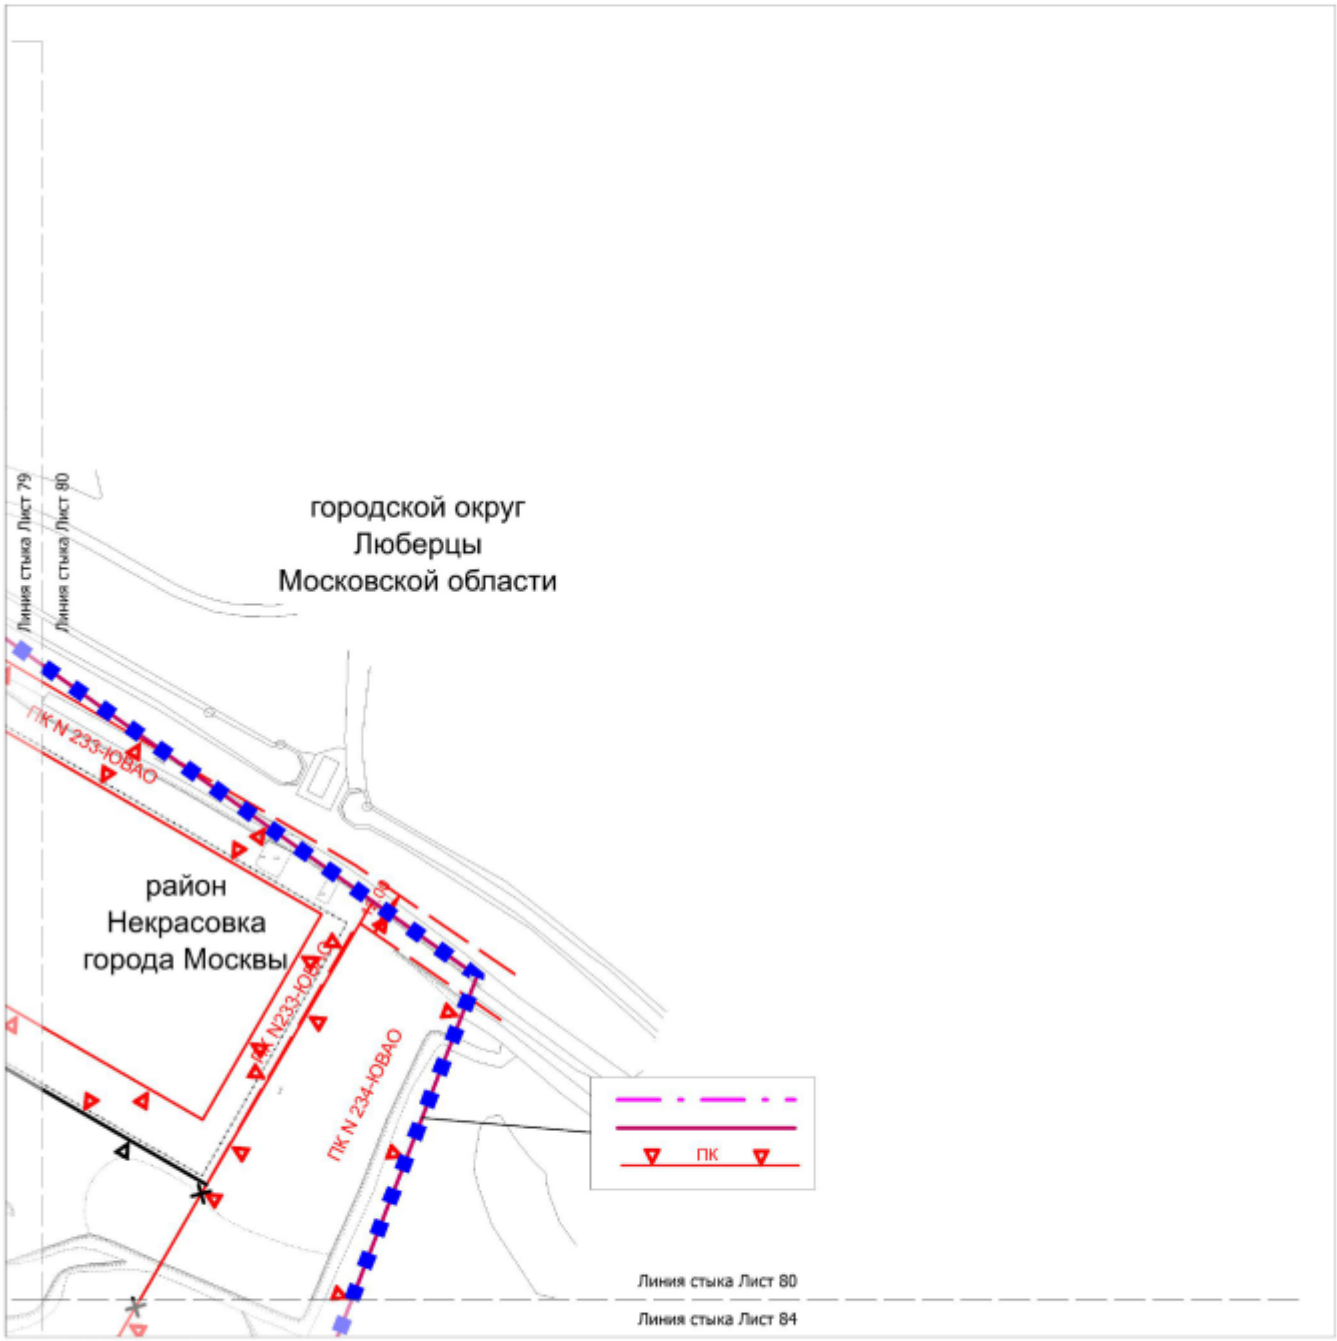

УСЛОВНЫЕ ОБОЗНАЧЕНИЯ:

ГРАНИЦЫ:

- подготовки проекта планировки территории
- города Москвы
- районов города Москвы

ЛИНИИ ГРАДОСТРОИТЕЛЬНОГО РЕГУЛИРОВАНИЯ:

СУЩЕСТВУЮЩИЕ:


- ПК — границы объектов природного комплекса города Москвы
- техническая зона — границы технических зон инженерных коммуникаций и сооружений

ОТМЕНЯЕМЫЕ:

- ~~ПК~~ — границы объектов природного комплекса города Москвы

УСТАНАВЛИВАЕМЫЕ:

- ПК — границы объектов природного комплекса города Москвы

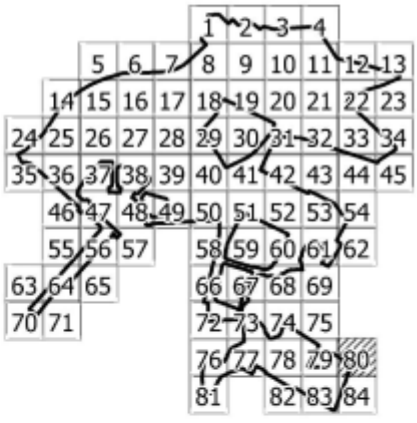


85

Масштаб 1:2000

район Некрасовка города Москвы

Лист 81 из 85

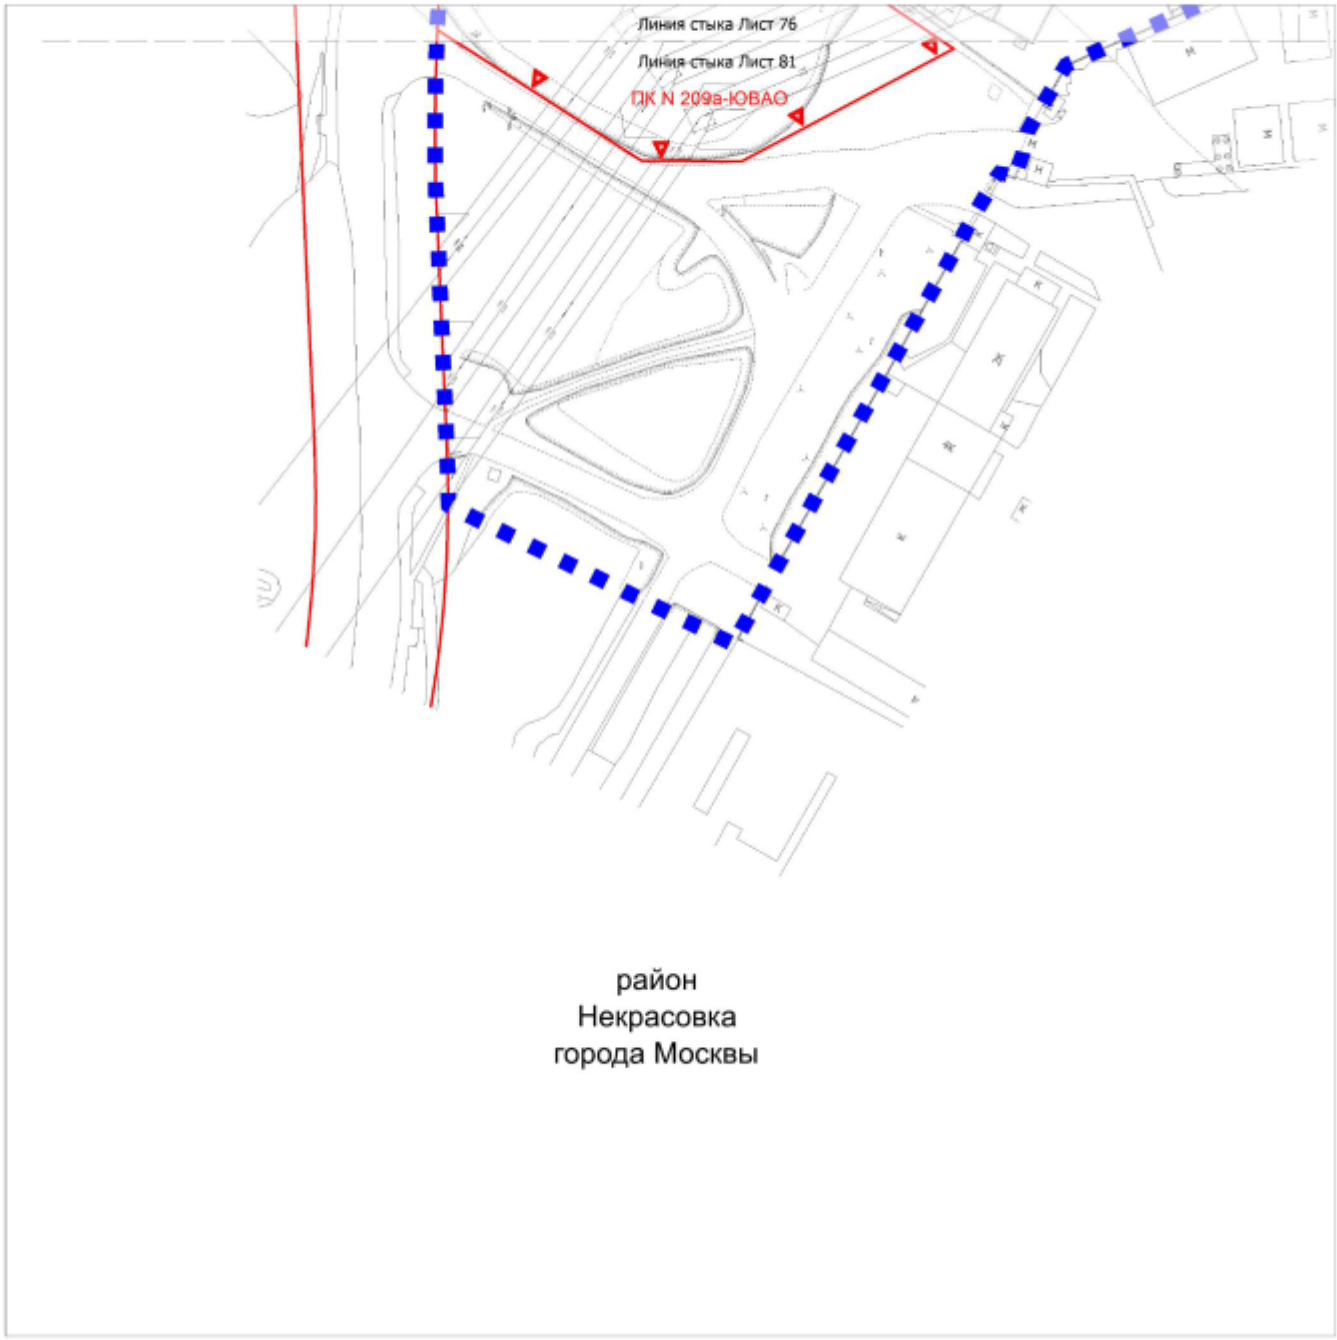

район
Некрасовка
города Москвы

УСЛОВНЫЕ ОБОЗНАЧЕНИЯ:

ГРАНИЦЫ:


подготовки проекта планировки территории

ЛИНИИ ГРАДОСТРОИТЕЛЬНОГО РЕГУЛИРОВАНИЯ:

СУЩЕСТВУЮЩИЕ:

красная — красные линии улично-дорожной сети

ПК — границы объектов природного комплекса города Москвы

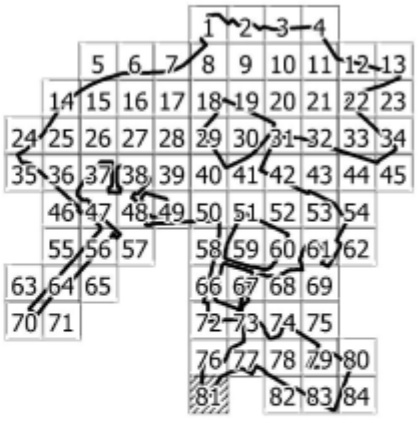


85

Масштаб 1:2000

район Некрасовка города Москвы

Лист 82 из 85

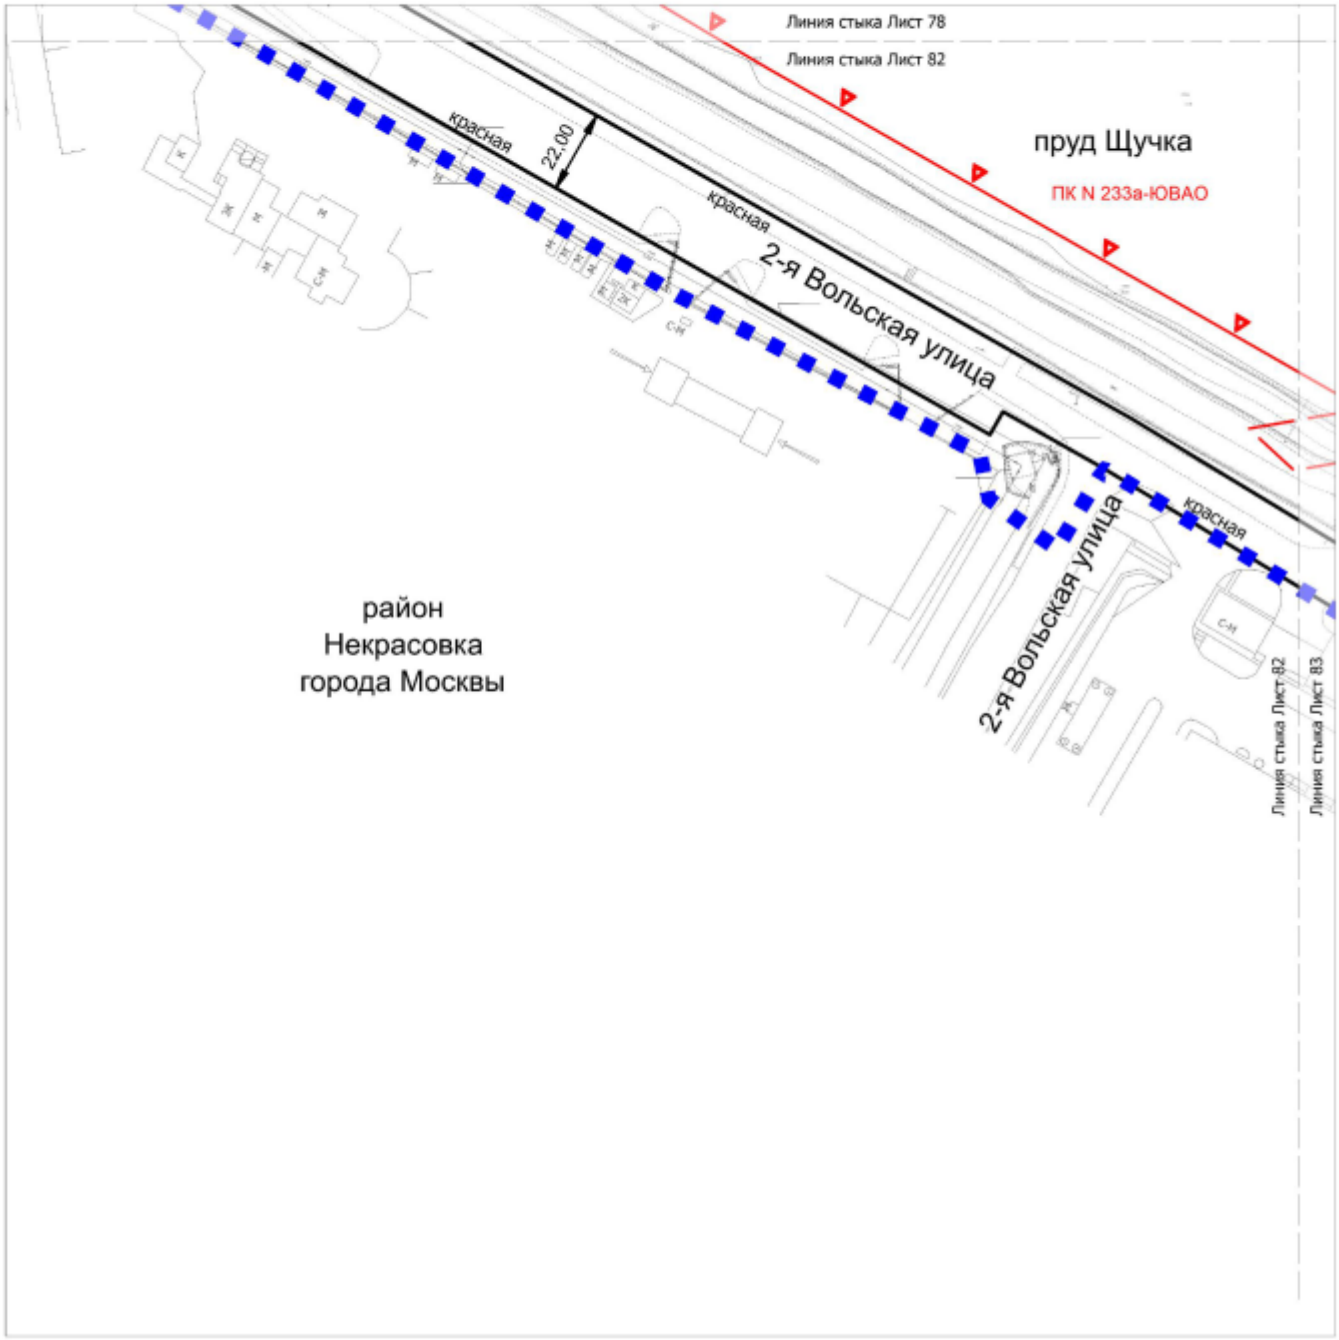

УСЛОВНЫЕ ОБОЗНАЧЕНИЯ:

ГРАНИЦЫ:

подготовки проекта планировки территории

ЛИНИИ ГРАДОСТРОИТЕЛЬНОГО РЕГУЛИРОВАНИЯ:


СУЩЕСТВУЮЩИЕ:

ПК — границы объектов природного комплекса города Москвы

техническая зона — границы технических зон инженерных коммуникаций и сооружений


УСТАНАВЛИВАЕМЫЕ:

красная — красные линии улично-дорожной сети

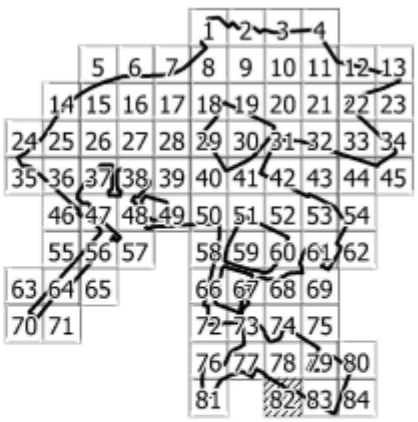

85

Масштаб 1:2000
район Некрасовка города Москвы
городской округ Люберцы Московской области
Лист 83 из 85

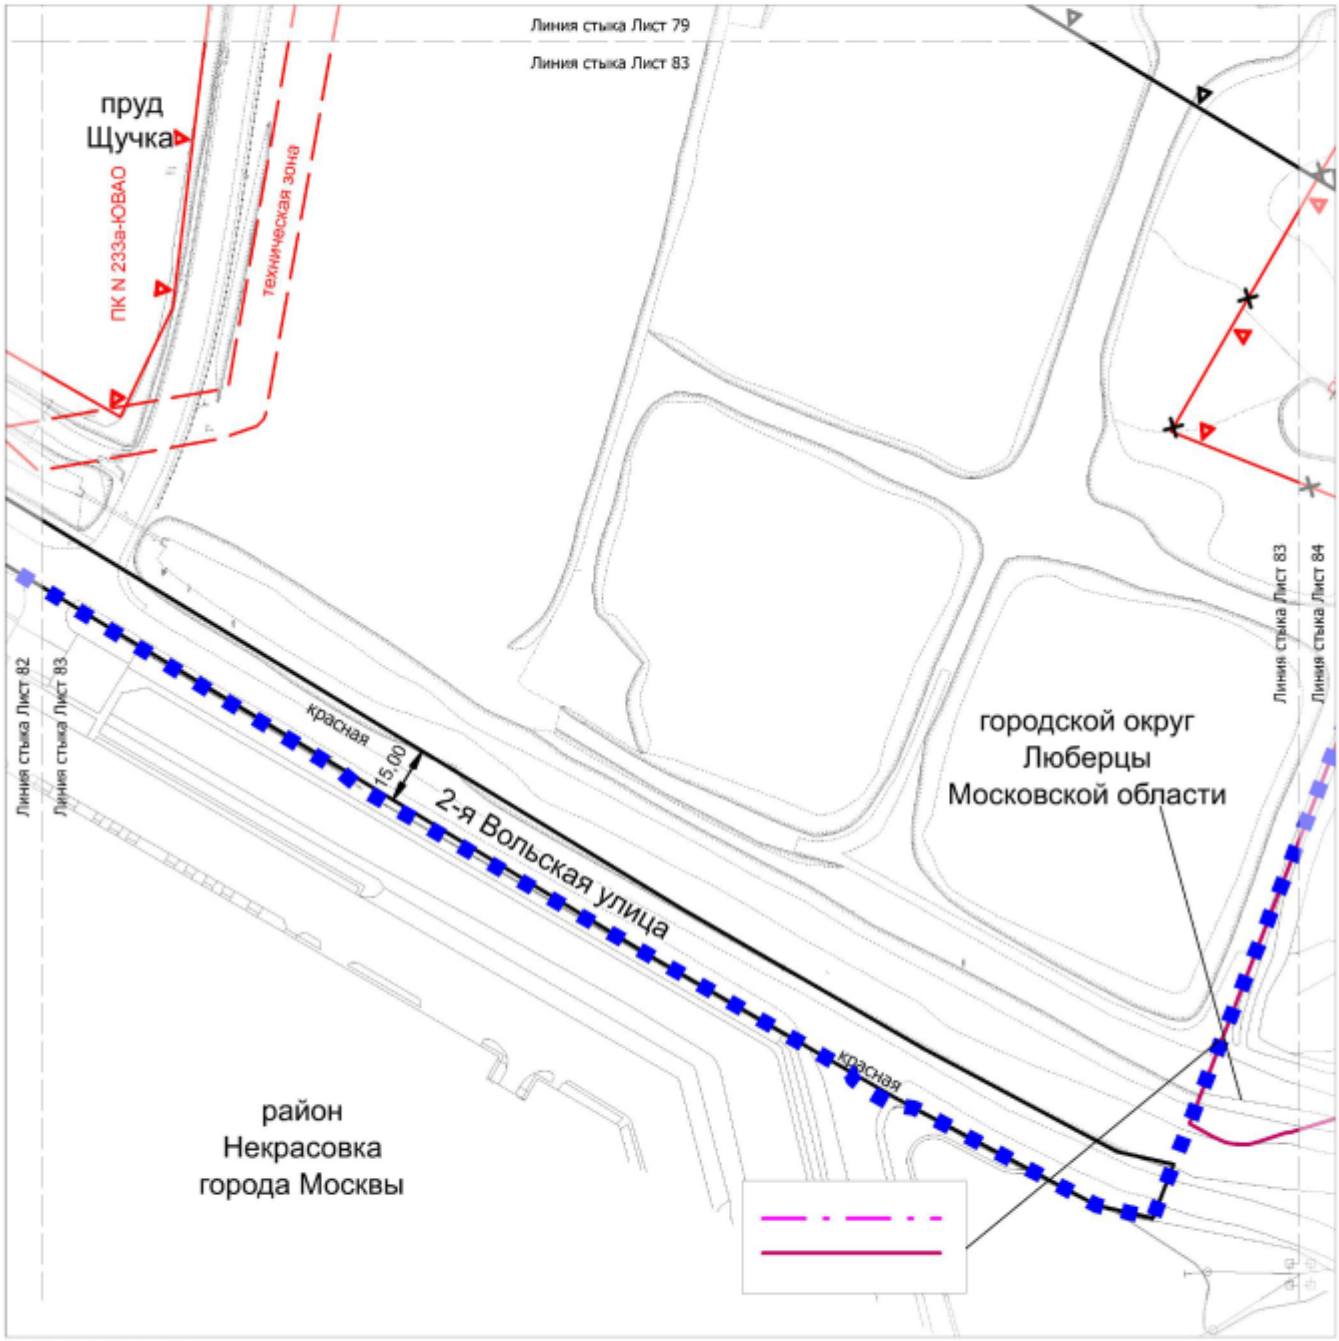

УСЛОВНЫЕ ОБОЗНАЧЕНИЯ:

ГРАНИЦЫ:

- подготовки проекта планировки территории
- города Москвы
- районов города Москвы

ЛИНИИ ГРАДОСТРОИТЕЛЬНОГО РЕГУЛИРОВАНИЯ:

СУЩЕСТВУЮЩИЕ:


- ПК — границы объектов природного комплекса города Москвы
- техническая зона — границы технических зон инженерных коммуникаций и сооружений

ОТМЕНЯЕМЫЕ:

- ~~ПК~~ — границы объектов природного комплекса города Москвы

УСТАНАВЛИВАЕМЫЕ:

- ПК — границы объектов природного комплекса города Москвы
- красная — красные линии улично-дорожной сети

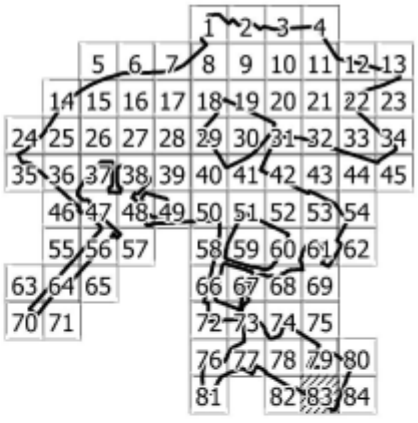

85

Масштаб 1:2000
район Некрасовка города Москвы
городской округ Люберцы Московской области
Лист 84 из 85



УСЛОВНЫЕ ОБОЗНАЧЕНИЯ:

ГРАНИЦЫ:

подготовки проекта планировки территории

города Москвы

районов города Москвы

ЛИНИИ ГРАДОСТРОИТЕЛЬНОГО РЕГУЛИРОВАНИЯ:

СУЩЕСТВУЮЩИЕ:


ПК — границы объектов природного комплекса города Москвы

ОТМЕНЯЕМЫЕ:

ПК — границы объектов природного комплекса города Москвы

УСТАНАВЛИВАЕМЫЕ:

ПК — границы объектов природного комплекса города Москвы

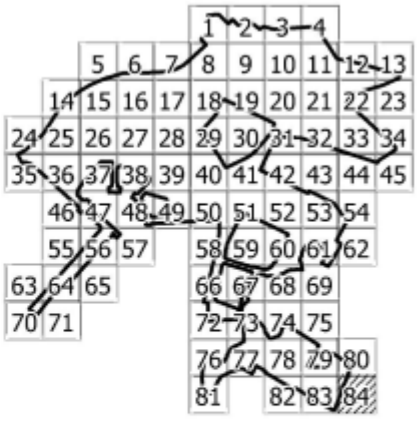

85

Масштаб 1:2000
район Некрасовка города Москвы
городской округ Люберцы Московской области
Лист 85 из 85



район
Некрасовка
города Москвы

красная
техзона

городской округ
Люберцы
Московской области

УСЛОВНЫЕ ОБОЗНАЧЕНИЯ:


ГРАНИЦЫ:

- подготовки проекта планировки территории
- города Москвы
- районов города Москвы

ЛИНИИ ГРАДОСТРОИТЕЛЬНОГО РЕГУЛИРОВАНИЯ:


СУЩЕСТВУЮЩИЕ:

- красная — красные линии улично-дорожной сети
- техническая зона — границы технических зон инженерных коммуникаций и сооружений
- линия застройки — линия застройки

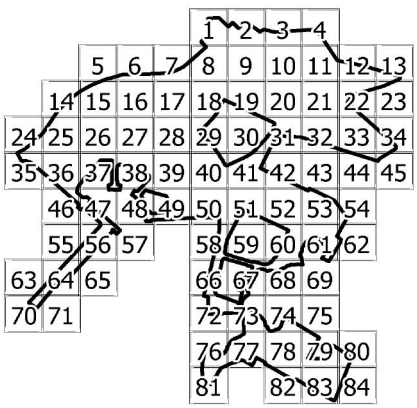

1.4.2. Чертеж "Границы участков и зон планируемого размещения объектов капитального строительства и линейных объектов транспортной и инженерной инфраструктуры"

Масштаб 1:2000
район Некрасовка города Москвы
район Косино-Ухтомский города Москвы
Лист 1 из 85

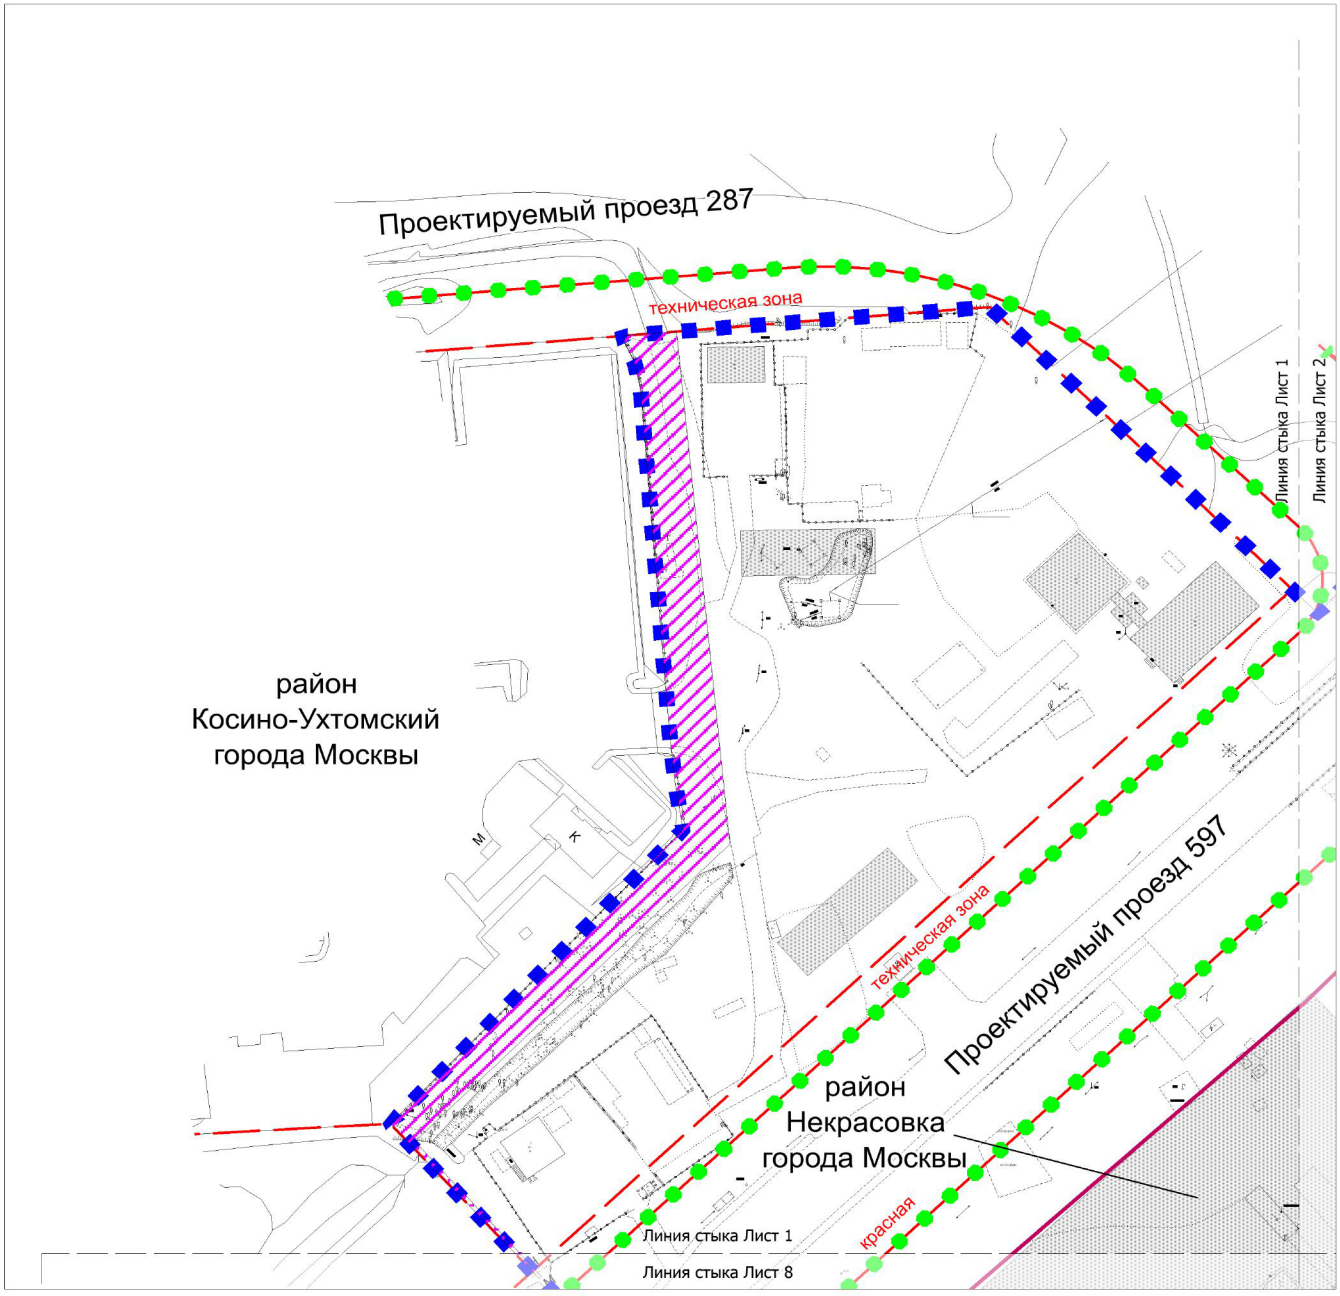

УСЛОВНЫЕ ОБОЗНАЧЕНИЯ:

ГРАНИЦЫ:

- подготовки проекта планировки территории
- районов города Москвы
- существующих и планируемых элементов планировочной структуры

ЗОНЫ ПЛАНИРУЕМОГО РАЗМЕЩЕНИЯ:

- линейных объектов инженерной инфраструктуры (трассировка уточняется на стадии разработки проектной документации)


ЗАСТРОЙКА:

- существующая


ЛИНИИ ГРАДОСТРОИТЕЛЬНОГО РЕГУЛИРОВАНИЯ:

СУЩЕСТВУЮЩИЕ:

- красная — красные линии улично-дорожной сети
- техническая зона — границы технических зон инженерных коммуникаций и сооружений
- линия застройки — линия застройки

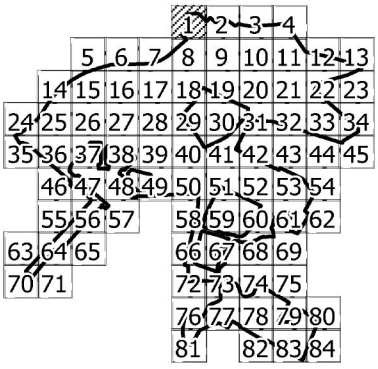

Масштаб 1:2000
район Некрасовка города Москвы
район Косино-Ухтомский города Москвы
городской округ Балашиха Московской области
Лист 2 из 85

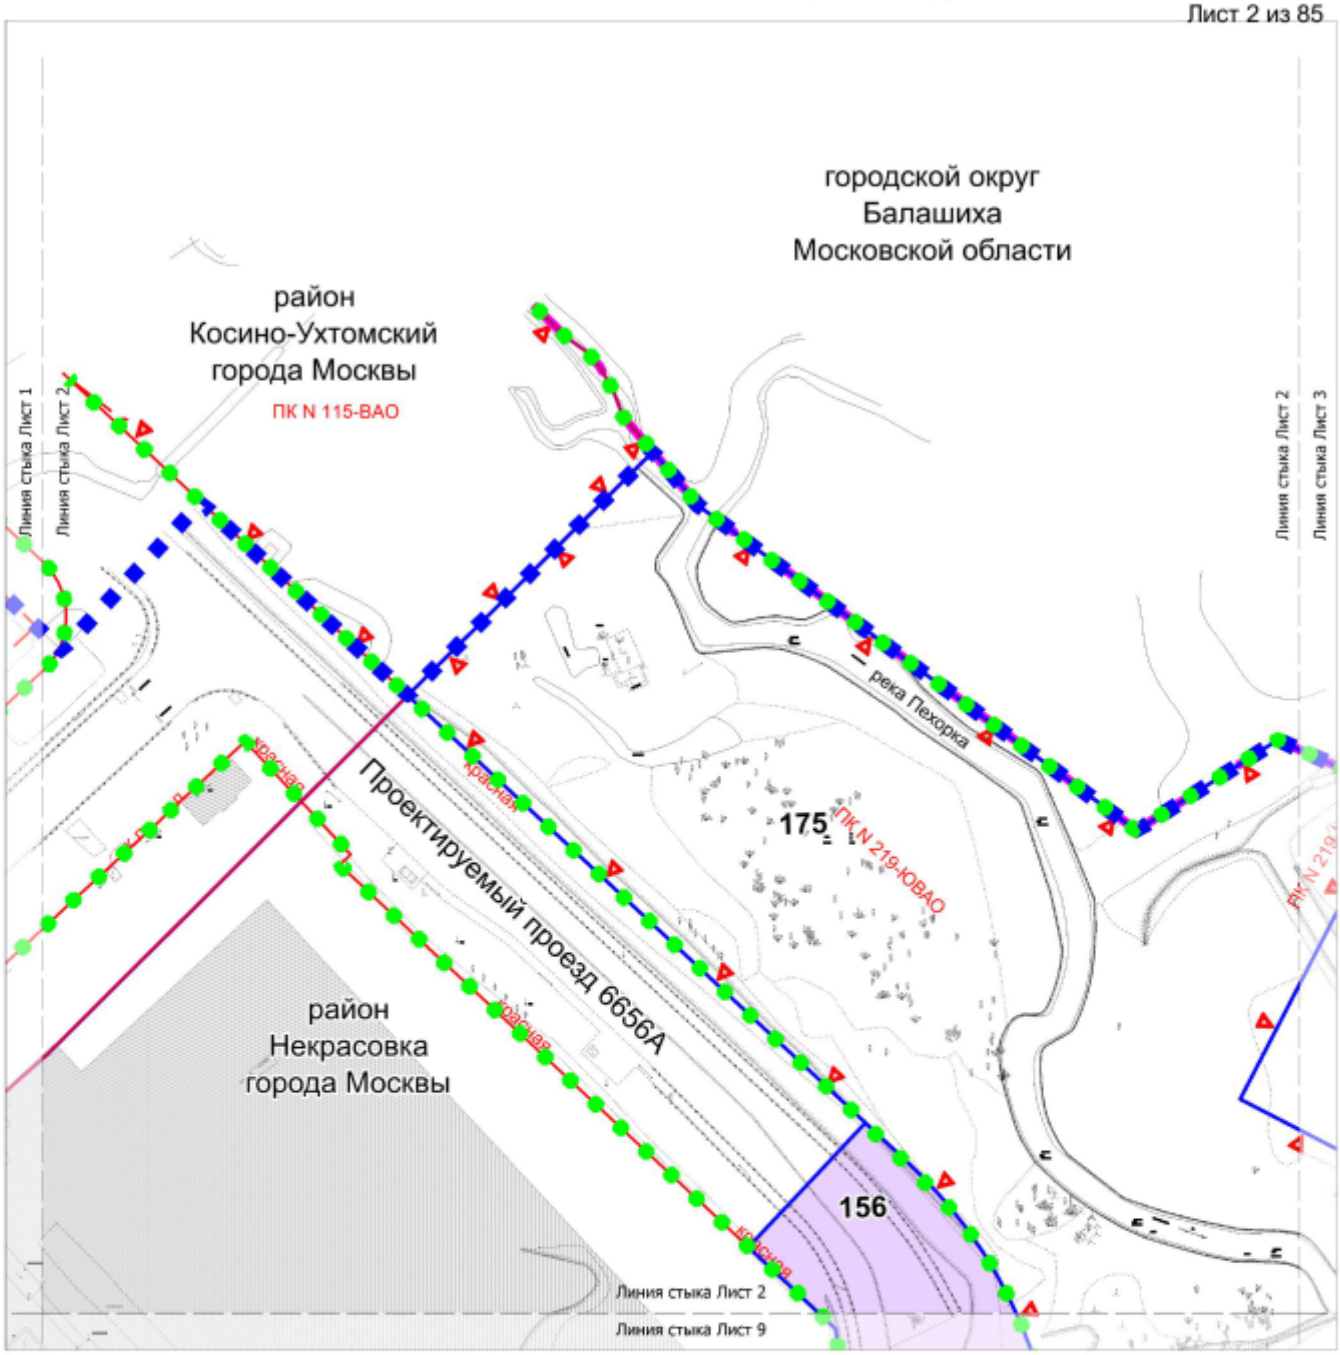

УСЛОВНЫЕ ОБОЗНАЧЕНИЯ:

ГРАНИЦЫ:

- подготовки проекта планировки территории
- города Москвы
- районов города Москвы
- существующих и планируемых элементов планировочной структуры
- участков территории

ЗОНЫ ПЛАНИРУЕМОГО РАЗМЕЩЕНИЯ:

- линейных объектов транспортной инфраструктуры
- 156 — номер участка территории


ЗАСТРОЙКА:

- существующая

ЛИНИИ ГРАДОСТРОИТЕЛЬНОГО РЕГУЛИРОВАНИЯ:


СУЩЕСТВУЮЩИЕ:

- красная — красные линии улично-дорожной сети
- ПК — границы объектов природного комплекса города Москвы
- техническая зона — границы технических зон инженерных коммуникаций и сооружений

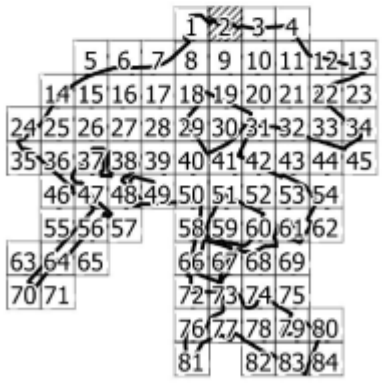

85

Масштаб 1:2000
район Некрасовка города Москвы
городской округ Люберцы Московской области
Лист 3 из 85

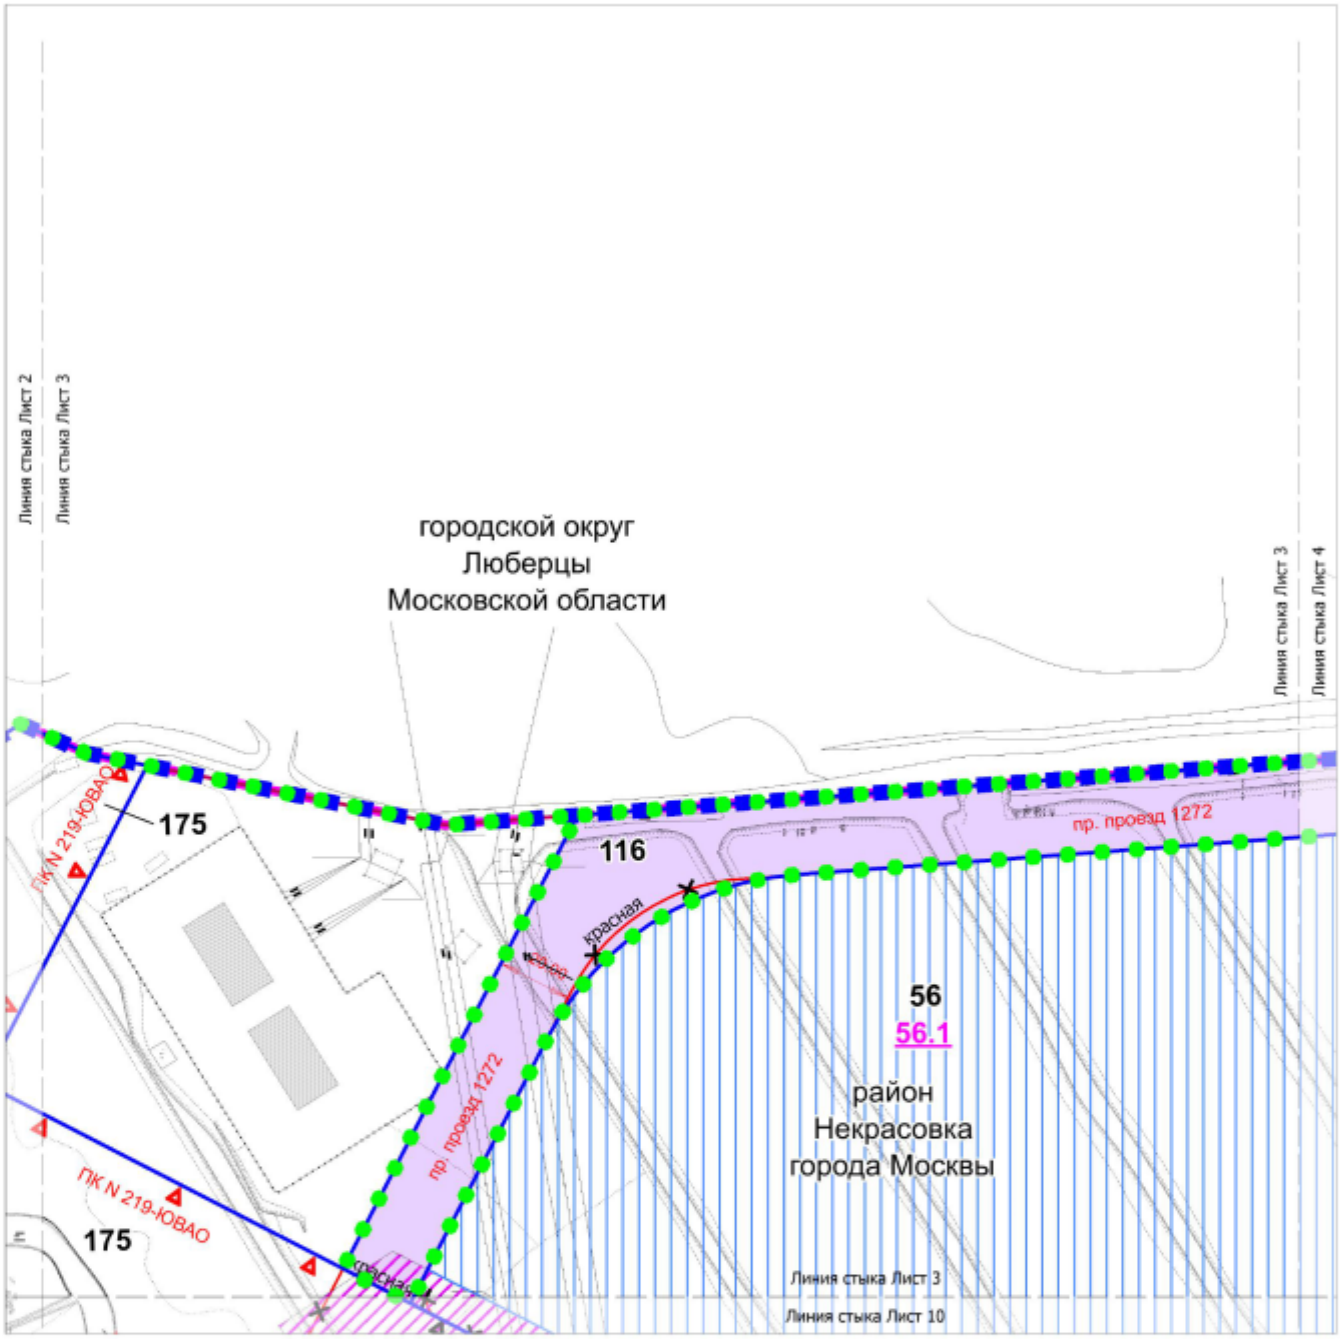

УСЛОВНЫЕ ОБОЗНАЧЕНИЯ:

ГРАНИЦЫ:

- подготовки проекта планировки территории
- города Москвы
- районов города Москвы
- существующих и планируемых элементов планировочной структуры
- участков территории
- зон планируемого размещения объектов капитального строительства

ЗОНЫ ПЛАНИРУЕМОГО РАЗМЕЩЕНИЯ:

- объектов капитального строительства
- линейных объектов инженерной инфраструктуры (трассировка уточняется на стадии разработки проектной документации)
- линейных объектов транспортной инфраструктуры

56 — номер участка территории

56.1 — номер зоны планируемого размещения объектов капитального строительства

ЗАСТРОЙКА:

- существующая

ЛИНИИ ГРАДОСТРОИТЕЛЬНОГО РЕГУЛИРОВАНИЯ:

СУЩЕСТВУЮЩИЕ:


- красная — красные линии улично-дорожной сети
- ПК — границы объектов природного комплекса города Москвы

ОТМЕНЯЕМЫЕ:


- ~~красная~~ — красные линии улично-дорожной сети

УСТАНАВЛИВАЕМЫЕ:

- красная — красные линии улично-дорожной сети
- ПК — границы объектов природного комплекса города Москвы

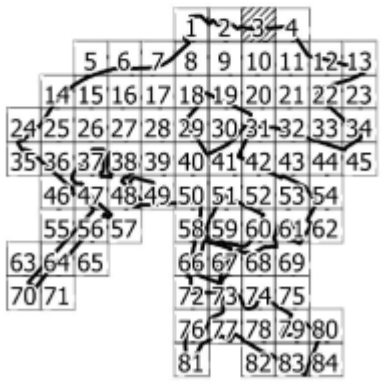

Масштаб 1:2000
район Некрасовка города Москвы
городской округ Люберцы Московской области
Лист 4 из 85

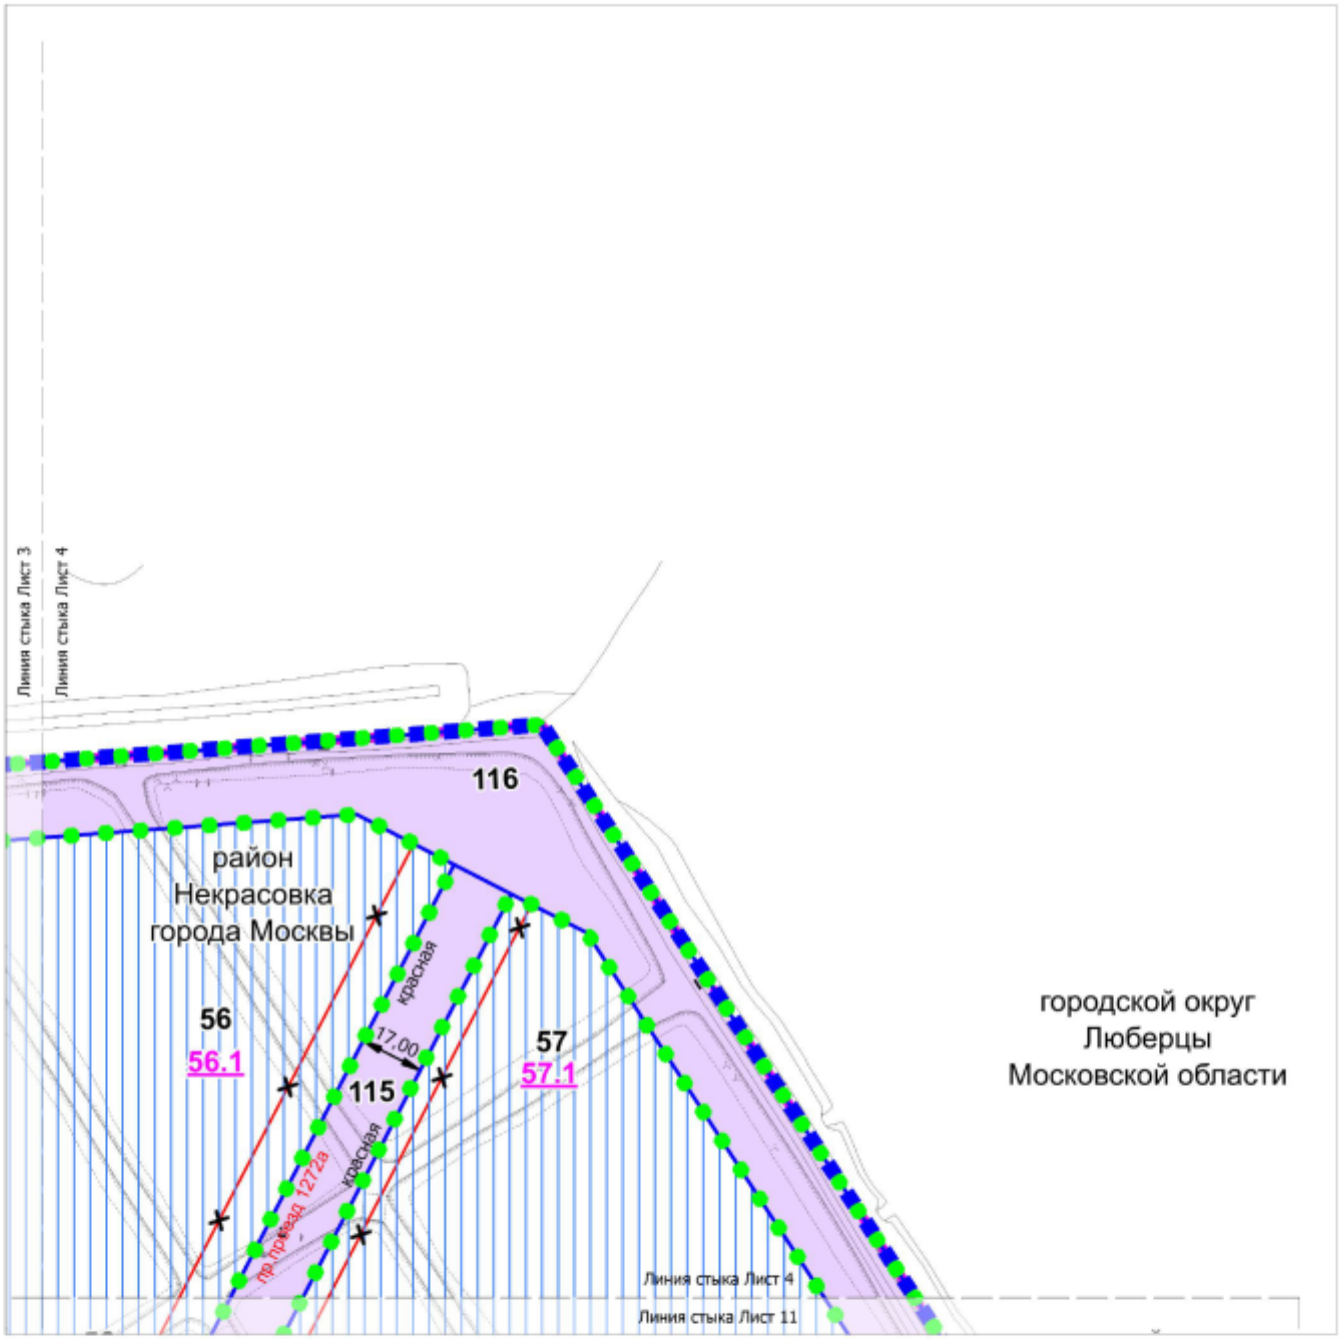

УСЛОВНЫЕ ОБОЗНАЧЕНИЯ:

ГРАНИЦЫ:

- подготовки проекта планировки территории
- города Москвы
- районов города Москвы
- существующих и планируемых элементов планировочной структуры
- участков территории
- зон планируемого размещения объектов капитального строительства

ЗОНЫ ПЛАНИРУЕМОГО РАЗМЕЩЕНИЯ:

- объектов капитального строительства
- линейных объектов транспортной инфраструктуры
- 56 — номер участка территории
- 56.1 — номер зоны планируемого размещения объектов капитального строительства

ЛИНИИ ГРАДОСТРОИТЕЛЬНОГО РЕГУЛИРОВАНИЯ:

СУЩЕСТВУЮЩИЕ:


- красная — красные линии улично-дорожной сети

ОТМЕНЯЕМЫЕ:

- ~~красная~~ — красные линии улично-дорожной сети

УСТАНАВЛИВАЕМЫЕ:

- красная — красные линии улично-дорожной сети

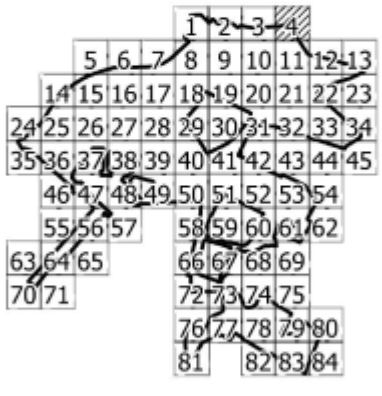


85

Масштаб 1:2000

район Косино-Ухтомский города Москвы

Лист 5 из 85

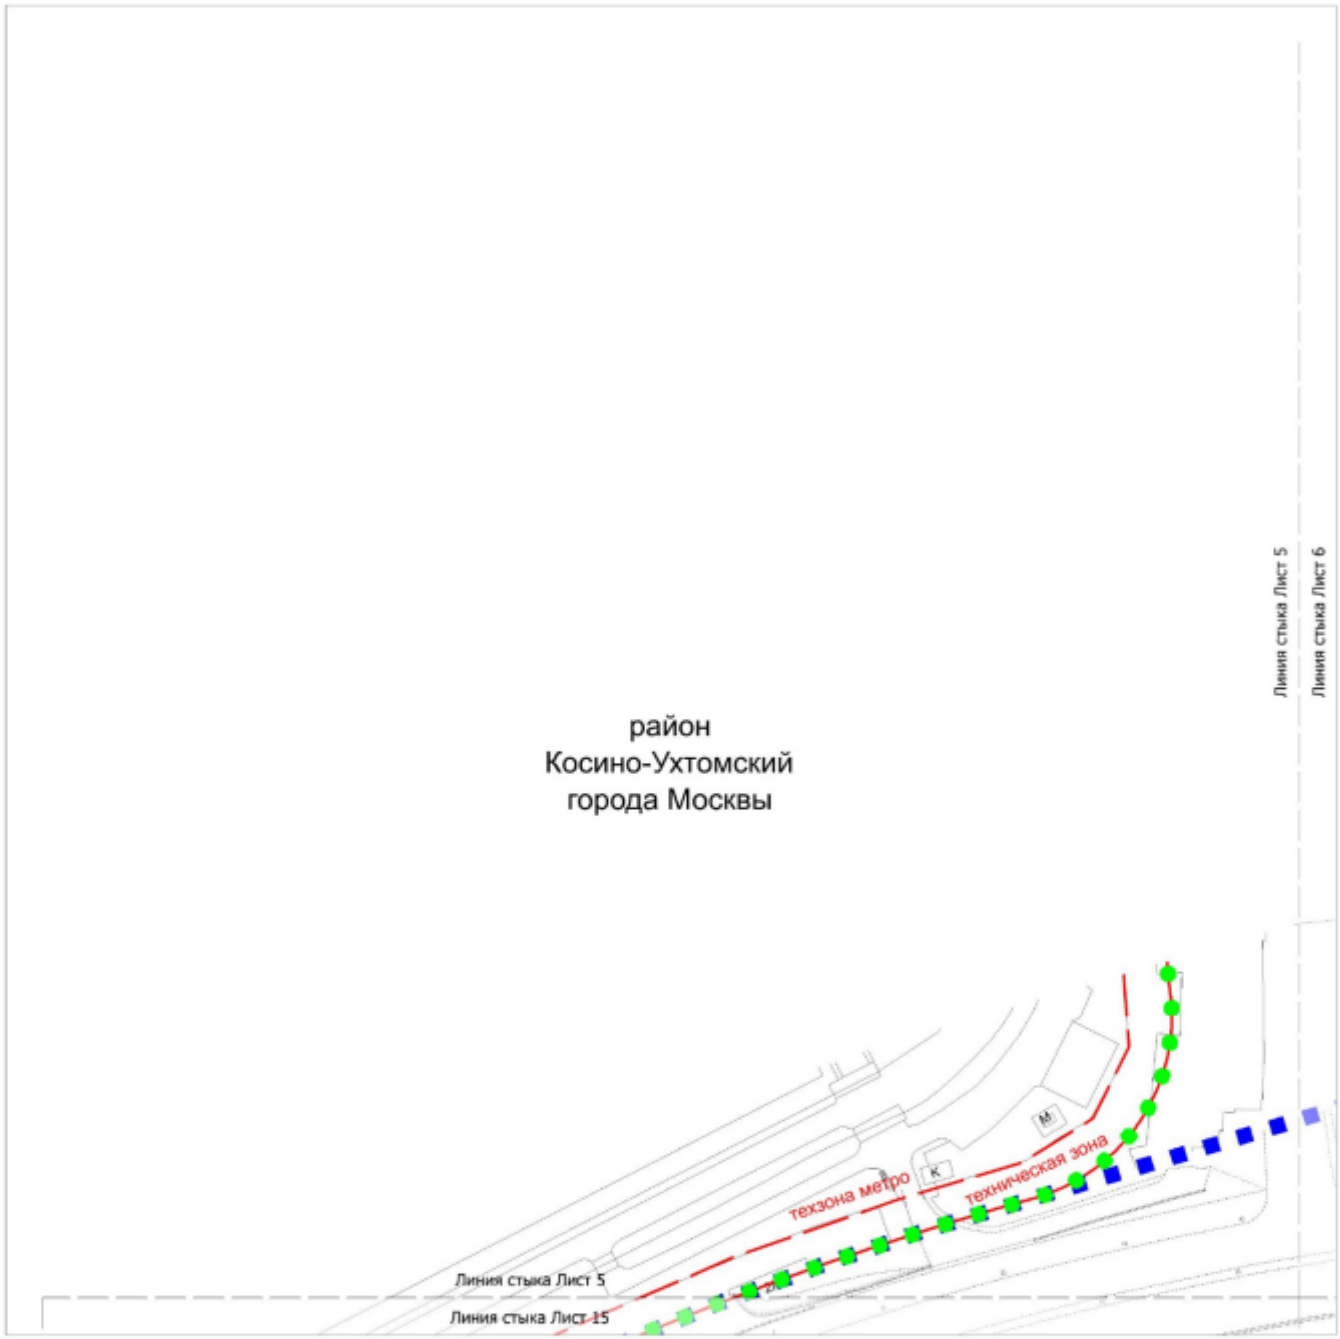

УСЛОВНЫЕ ОБОЗНАЧЕНИЯ:


ГРАНИЦЫ:

- подготовки проекта планировки территории
- существующих и планируемых элементов планировочной структуры


ЛИНИИ ГРАДОСТРОИТЕЛЬНОГО РЕГУЛИРОВАНИЯ:

СУЩЕСТВУЮЩИЕ:

- красная — красные линии улично-дорожной сети
- техническая зона — границы технических зон инженерных коммуникаций и сооружений
- техзона метро — границы технических зон метрополитена

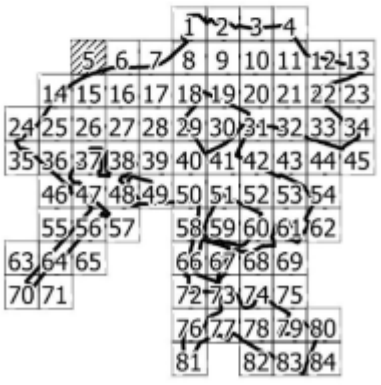

Масштаб 1:2000
район Некрасовка города Москвы
район Косино-Ухтомский города Москвы
Лист 6 из 85

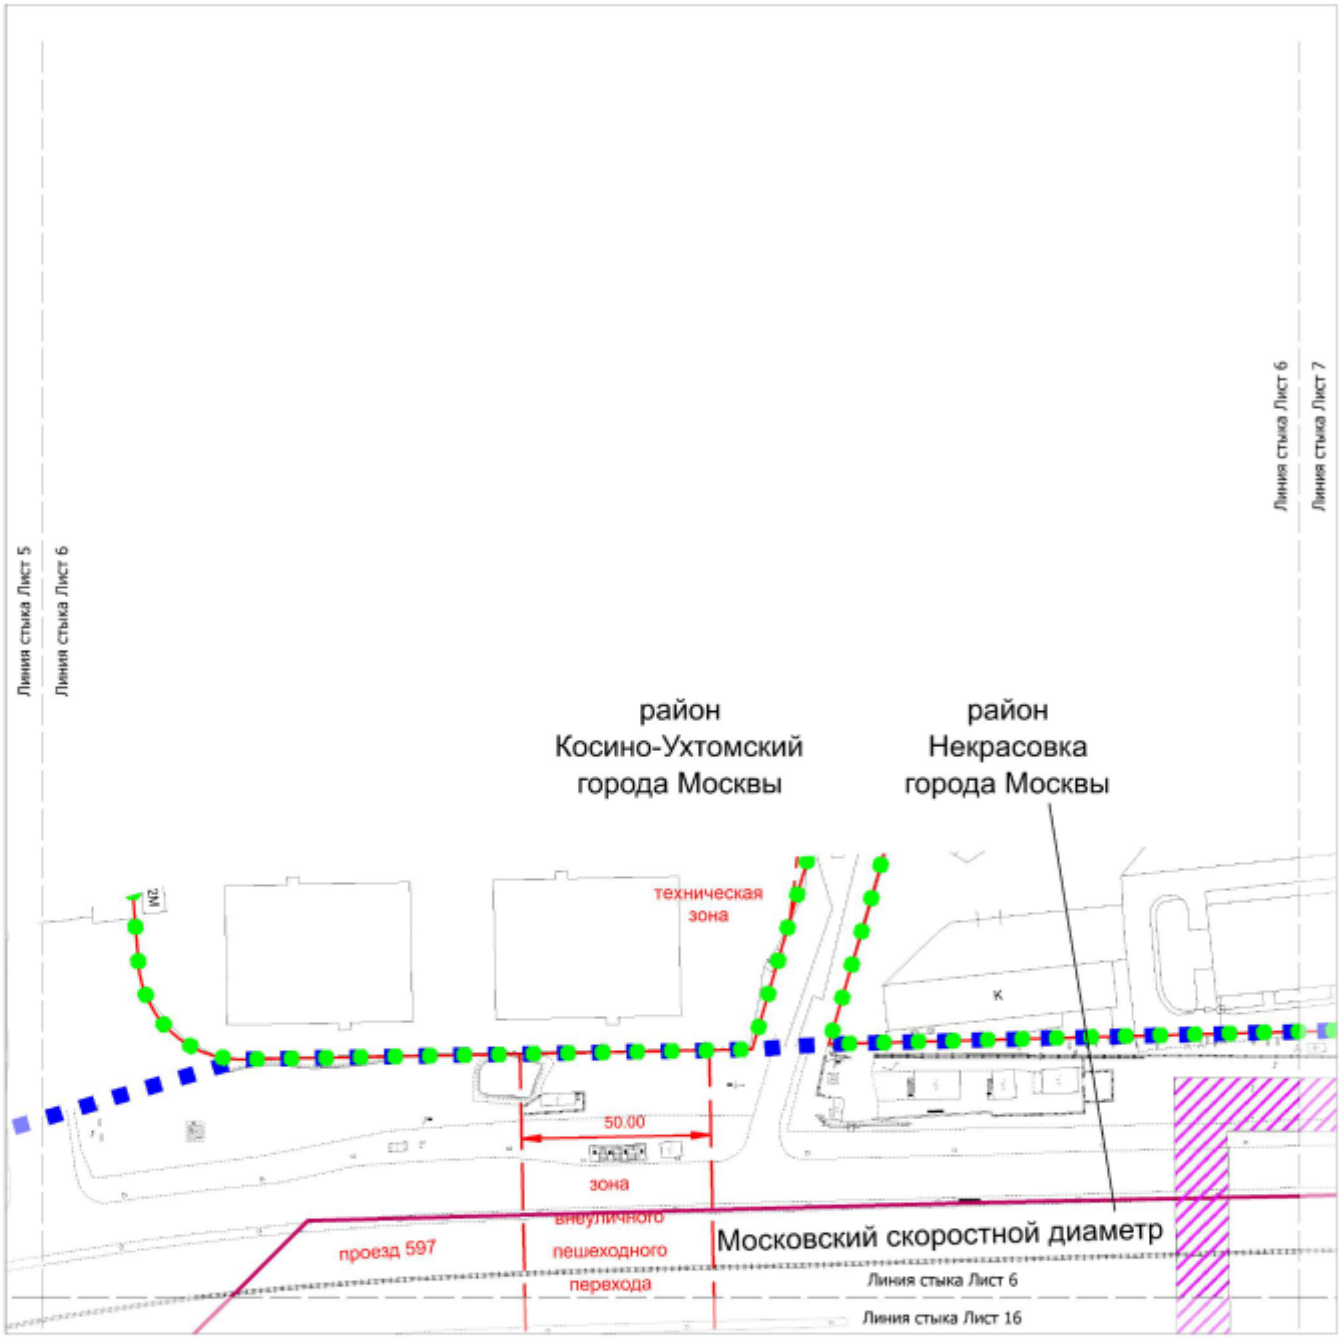

УСЛОВНЫЕ ОБОЗНАЧЕНИЯ:

ГРАНИЦЫ:

подготовки проекта планировки территории

районов города Москвы

существующих и планируемых элементов планировочной структуры

ЗОНЫ ПЛАНИРУЕМОГО РАЗМЕЩЕНИЯ:

линейных объектов инженерной инфраструктуры (трассировка уточняется на стадии разработки проектной документации)


ЛИНИИ ГРАДОСТРОИТЕЛЬНОГО РЕГУЛИРОВАНИЯ:

СУЩЕСТВУЮЩИЕ:

красная — красные линии улично-дорожной сети


техническая зона — границы технических зон инженерных коммуникаций и сооружений

зона внеуличного пешеходного перехода — границы зон внеуличных пешеходных переходов

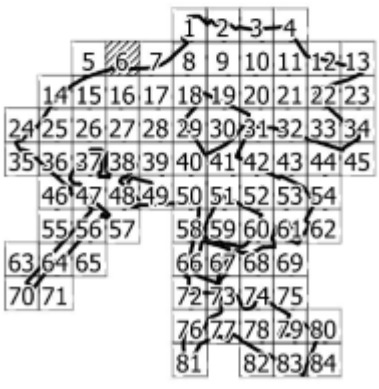

85

Масштаб 1:2000
район Некрасовка города Москвы
район Косино-Ухтомский города Москвы
Лист 7 из 85

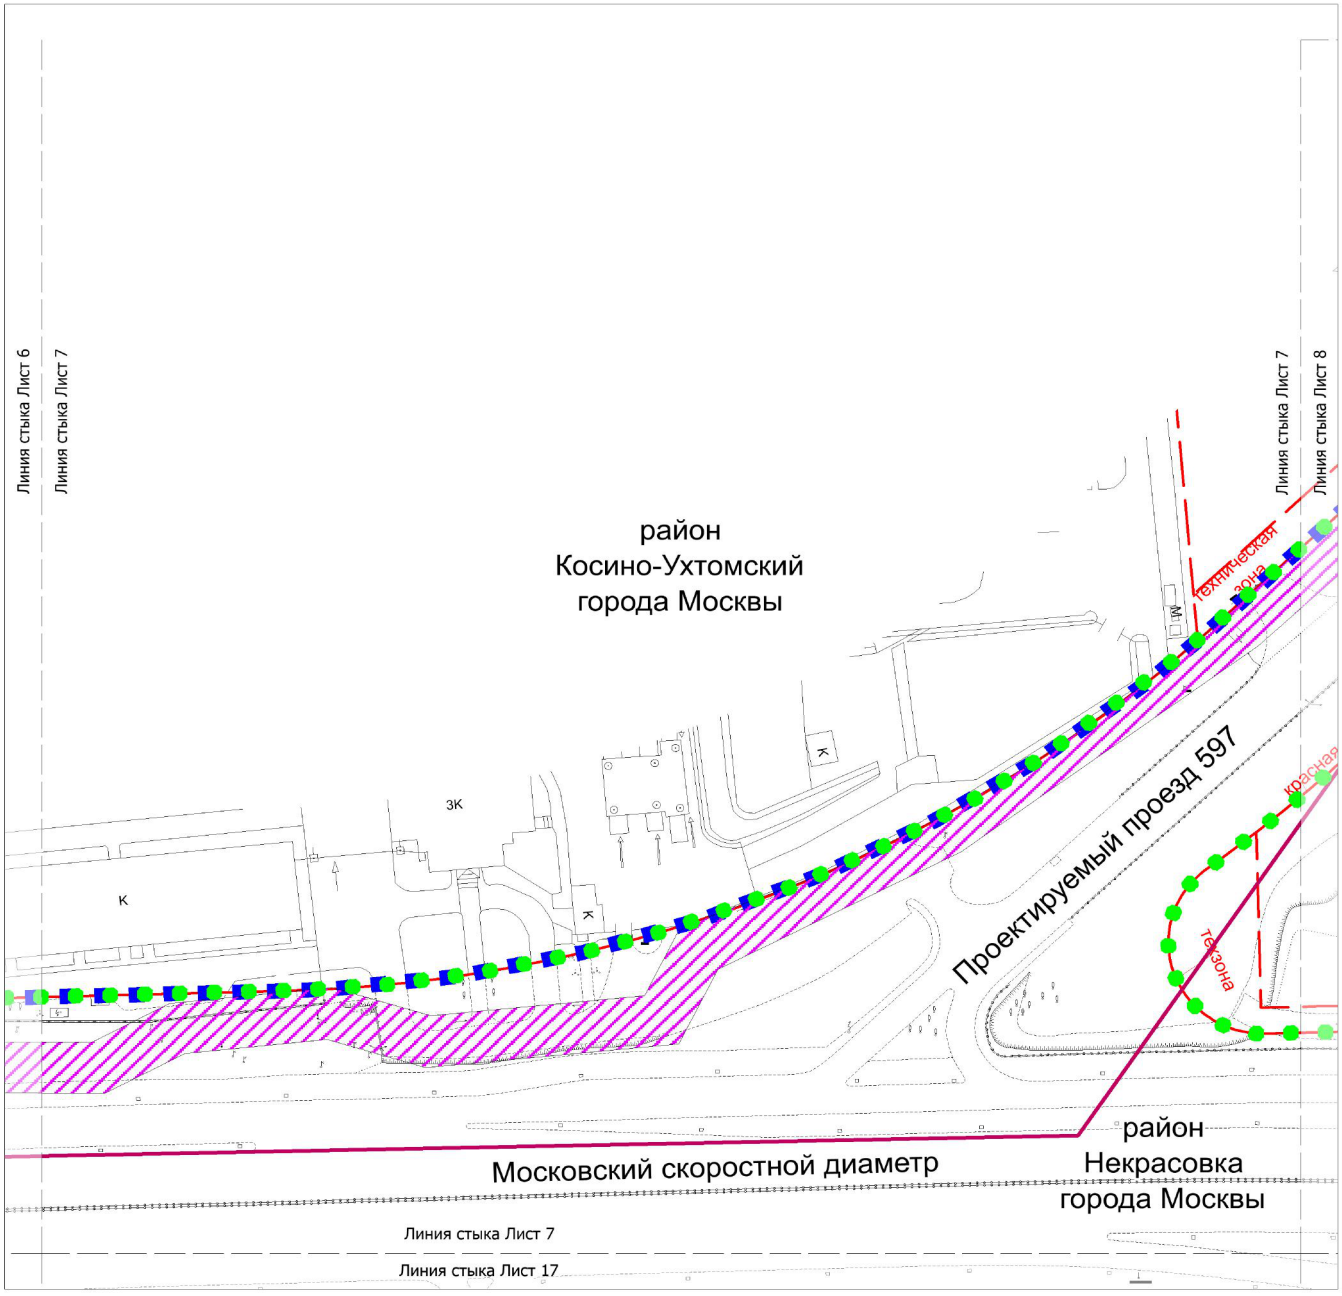

УСЛОВНЫЕ ОБОЗНАЧЕНИЯ:

ГРАНИЦЫ:

- подготовки проекта планировки территории
- районов города Москвы
- существующих и планируемых элементов планировочной структуры


ЗОНЫ ПЛАНИРУЕМОГО РАЗМЕЩЕНИЯ:

- линейных объектов инженерной инфраструктуры (трассировка уточняется на стадии разработки проектной документации)


ЛИНИИ ГРАДОСТРОИТЕЛЬНОГО РЕГУЛИРОВАНИЯ:

СУЩЕСТВУЮЩИЕ:

- красная — красные линии улично-дорожной сети
- техническая зона — границы технических зон инженерных коммуникаций и сооружений

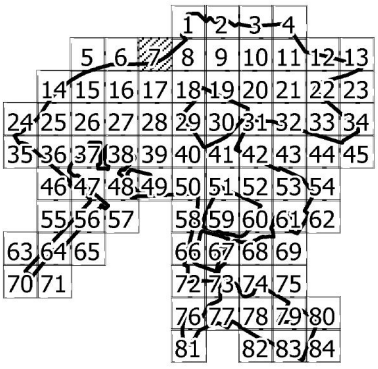

Масштаб 1:2000
район Некрасовка города Москвы
район Косино-Ухтомский города Москвы
Лист 8 из 85

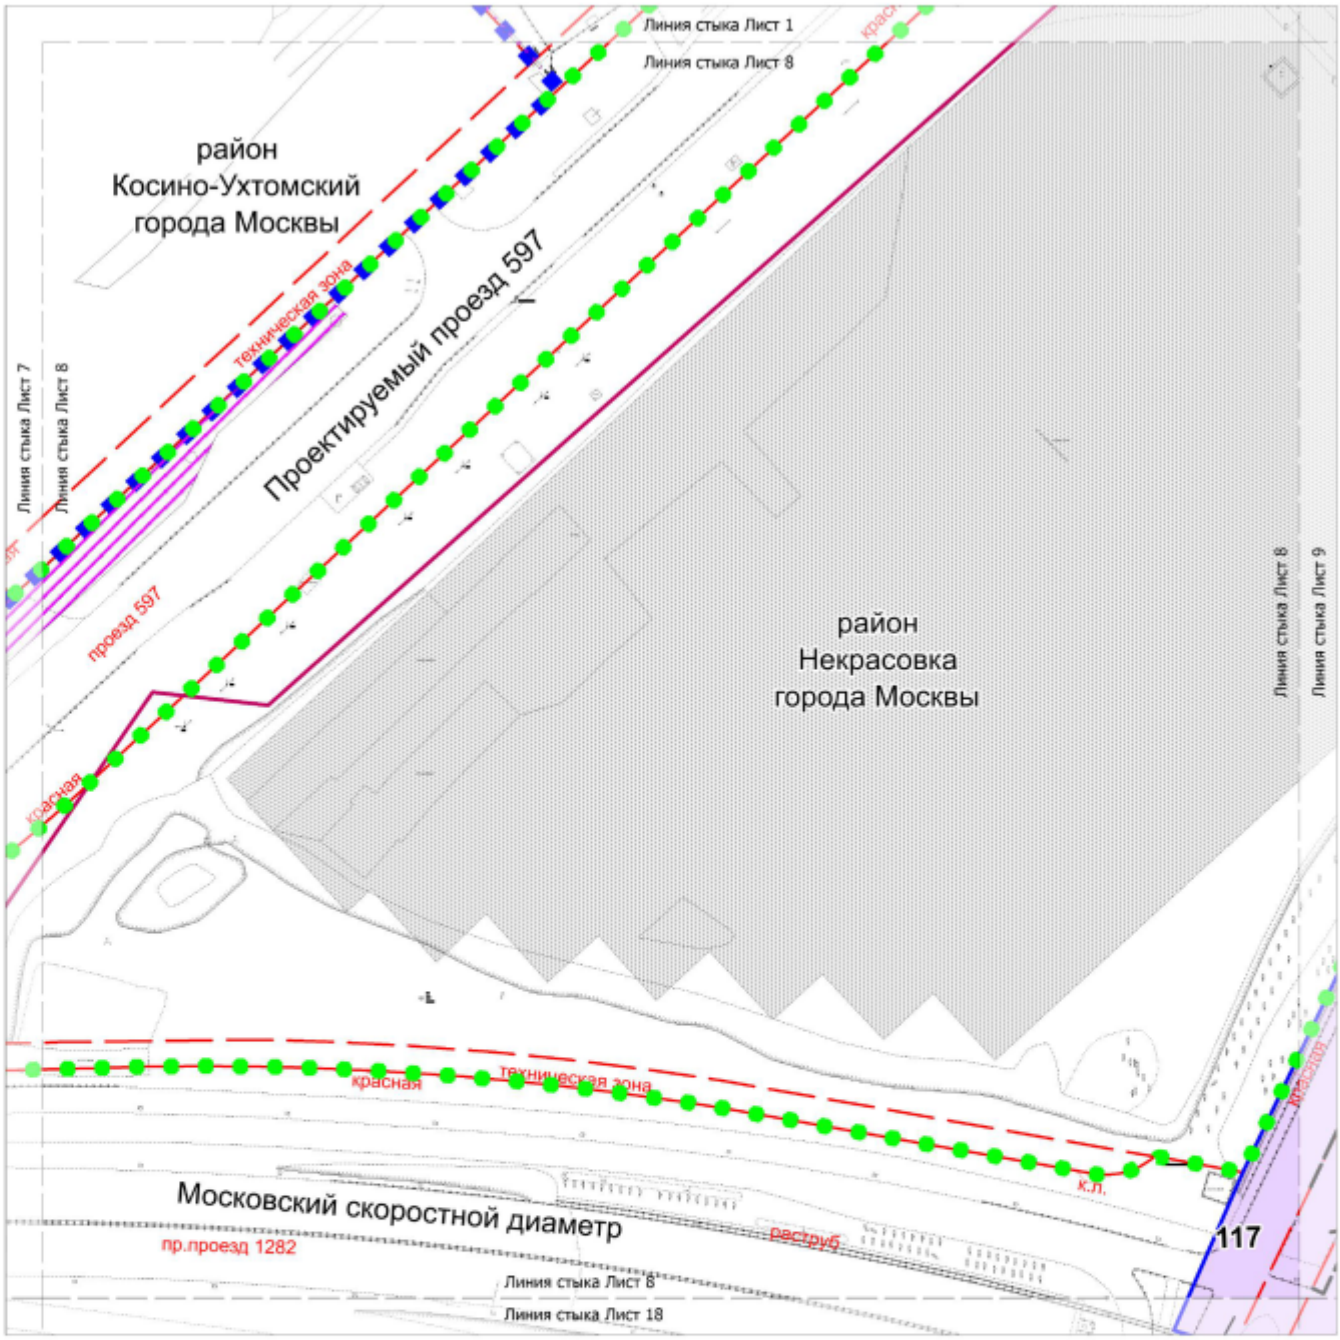

УСЛОВНЫЕ ОБОЗНАЧЕНИЯ:

ГРАНИЦЫ:

- подготовки проекта планировки территории
- районов города Москвы
- участков территории
- существующих и планируемых элементов планировочной структуры

ЗОНЫ ПЛАНИРУЕМОГО РАЗМЕЩЕНИЯ:

- линейных объектов инженерной инфраструктуры (трассировка уточняется на стадии разработки проектной документации)
- линейных объектов транспортной инфраструктуры
- 116 — номер участка территории

ЗАСТРОЙКА:

- существующая


ЛИНИИ ГРАДОСТРОИТЕЛЬНОГО РЕГУЛИРОВАНИЯ:

СУЩЕСТВУЮЩИЕ:

- красная — красные линии улично-дорожной сети
- техническая зона — границы технических зон инженерных коммуникаций и сооружений
- зона транспортных коммуникаций — границы зон транспортных коммуникаций, обозначающих границы территорий, предназначенных и используемых для размещения наземных транспортных коммуникаций (монорельсовый транспорт, подвесная канатная дорога транспортная, фуникулер транспортный, трамвай)

УСТАНАВЛИВАЕМЫЕ:


- зона транспортных коммуникаций — границы зон транспортных коммуникаций, обозначающих границы территорий, предназначенных и используемых для размещения наземных транспортных коммуникаций (монорельсовый транспорт, подвесная канатная дорога транспортная, фуникулер транспортный, трамвай)

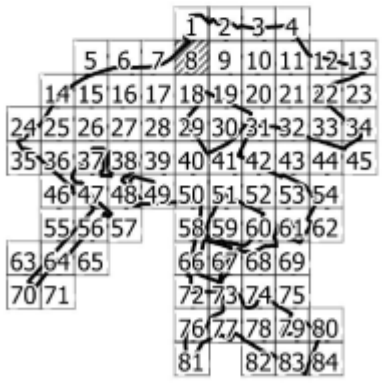

Масштаб 1:2000

район Некрасовка города Москвы

Лист 9 из 85

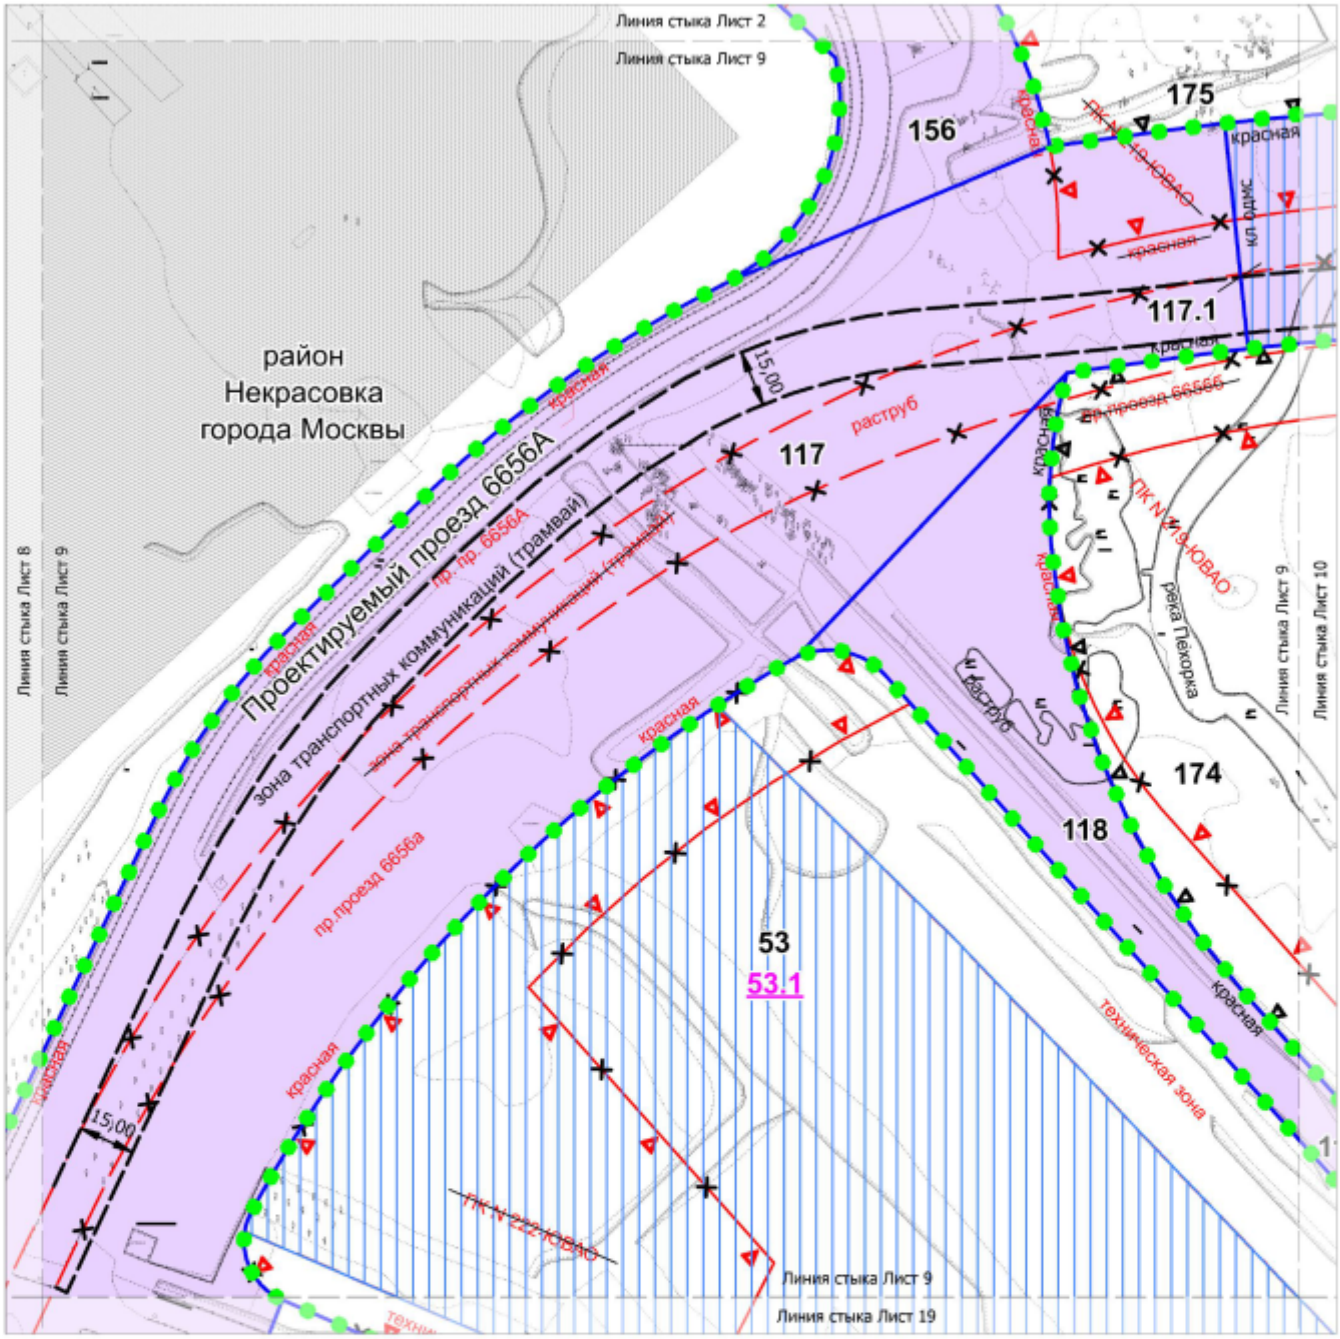

УСЛОВНЫЕ ОБОЗНАЧЕНИЯ:

ГРАНИЦЫ:

- существующих и планируемых элементов планировочной структуры
- участков территории
- зон планируемого размещения объектов капитального строительства

ЗОНЫ ПЛАНИРУЕМОГО РАЗМЕЩЕНИЯ:

- объектов капитального строительства
- линейных объектов инженерной инфраструктуры (трассировка уточняется на стадии разработки проектной документации)
- линейных объектов транспортной инфраструктуры
- 53 — номер участка территории
- 53.1 — номер зоны планируемого размещения объектов капитального строительства

ЗАСТРОЙКА:

- существующая

ЛИНИИ ГРАДОСТРОИТЕЛЬНОГО РЕГУЛИРОВАНИЯ:

СУЩЕСТВУЮЩИЕ:


- красная — красные линии улично-дорожной сети
- ПК — границы объектов природного комплекса города Москвы
- техническая зона — границы технических зон инженерных коммуникаций и сооружений

ОТМЕНЯЕМЫЕ:

- ПК — границы объектов природного комплекса города Москвы
- кронон — красные линии улично-дорожной сети
- зона транспортных коммуникаций — границы зон транспортных коммуникаций, обозначающих границы территорий, предназначенных и используемых для размещения наземных транспортных коммуникаций (монорельсовый транспорт, подвесная канатная дорога транспортная, фуникулер транспортный, трамвай)

УСТАНАВЛИВАЕМЫЕ:


- ПК — границы объектов природного комплекса города Москвы
- красная — красные линии улично-дорожной сети
- зона транспортных коммуникаций — границы зон транспортных коммуникаций, обозначающих границы территорий, предназначенных и используемых для размещения наземных транспортных коммуникаций (монорельсовый транспорт, подвесная канатная дорога транспортная, фуникулер транспортный, трамвай)
- КЛ ОДМС — красные линии объекта дорожно-мостового строительства

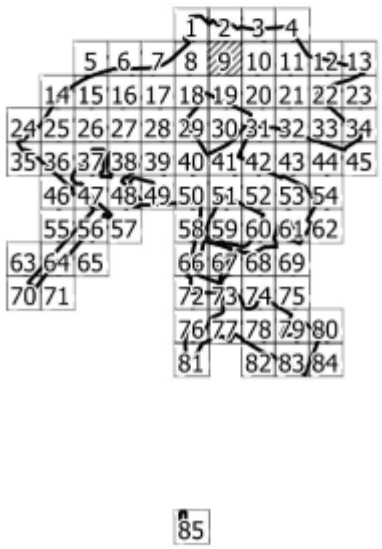

Масштаб 1:2000

район Некрасовка города Москвы

Лист 10 из 85

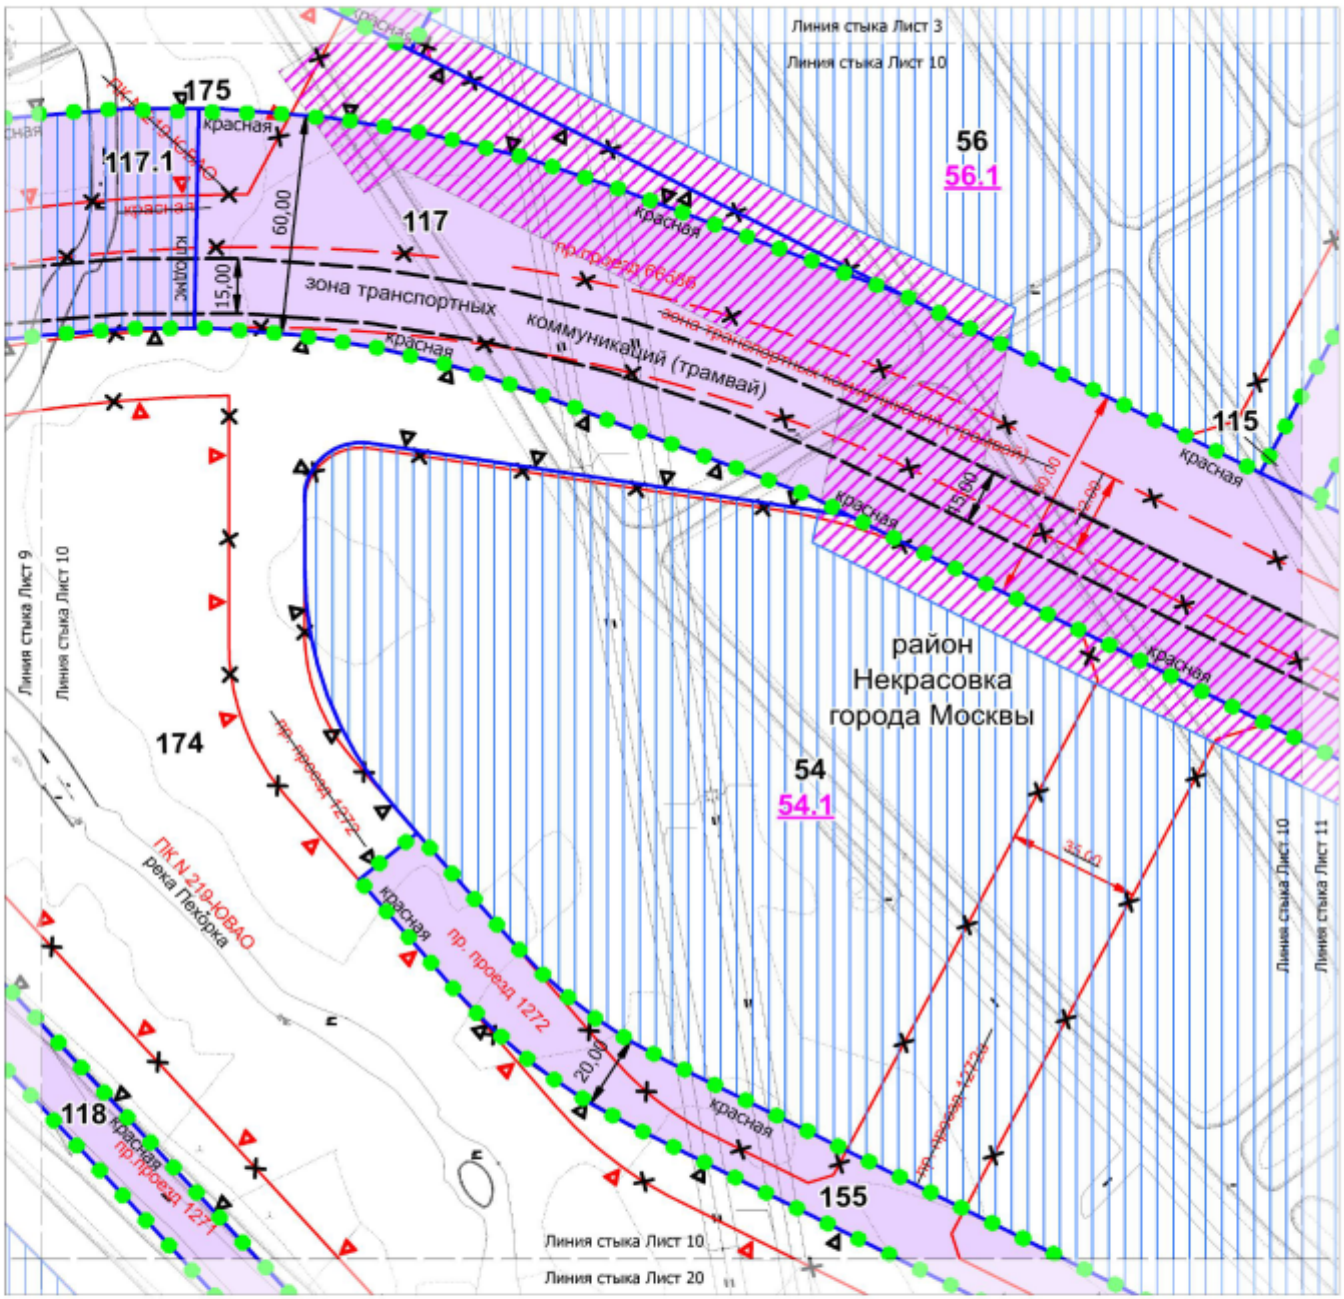

УСЛОВНЫЕ ОБОЗНАЧЕНИЯ:

ГРАНИЦЫ:

- существующих и планируемых элементов планировочной структуры
- участков территории
- зон планируемого размещения объектов капитального строительства

ЗОНЫ ПЛАНИРУЕМОГО РАЗМЕЩЕНИЯ:

- объектов капитального строительства
- линейных объектов инженерной инфраструктуры (трассировка уточняется на стадии разработки проектной документации)
- линейных объектов транспортной инфраструктуры

54 — номер участка территории

54.1 — номер зоны планируемого размещения объектов капитального строительства

ЛИНИИ ГРАДОСТРОИТЕЛЬНОГО РЕГУЛИРОВАНИЯ:

СУЩЕСТВУЮЩИЕ:


- красная — красные линии улично-дорожной сети
- ПК — границы объектов природного комплекса города Москвы

ОТМЕНЯЕМЫЕ:


- ПК — границы объектов природного комплекса города Москвы
- красная — красные линии улично-дорожной сети
- зона транспортных коммуникаций — границы зон транспортных коммуникаций, обозначающих границы территорий, предназначенных и используемых для размещения наземных транспортных коммуникаций (монорельсовый транспорт, подвесная канатная дорога транспортная, фуникулер транспортный, трамвай)

УСТАНАВЛИВАЕМЫЕ:

- ПК — границы объектов природного комплекса города Москвы
- красная — красные линии улично-дорожной сети
- зона транспортных коммуникаций — границы зон транспортных коммуникаций, обозначающих границы территорий, предназначенных и используемых для размещения наземных транспортных коммуникаций (монорельсовый транспорт, подвесная канатная дорога транспортная, фуникулер транспортный, трамвай)
- КЛ ОДМС — красные линии объекта дорожно-мостового строительства

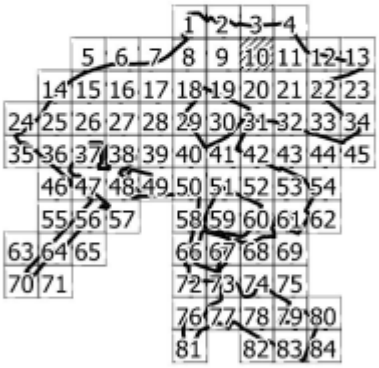

Масштаб 1:2000
район Некрасовка города Москвы
городской округ Люберцы Московской области
Лист 11 из 85

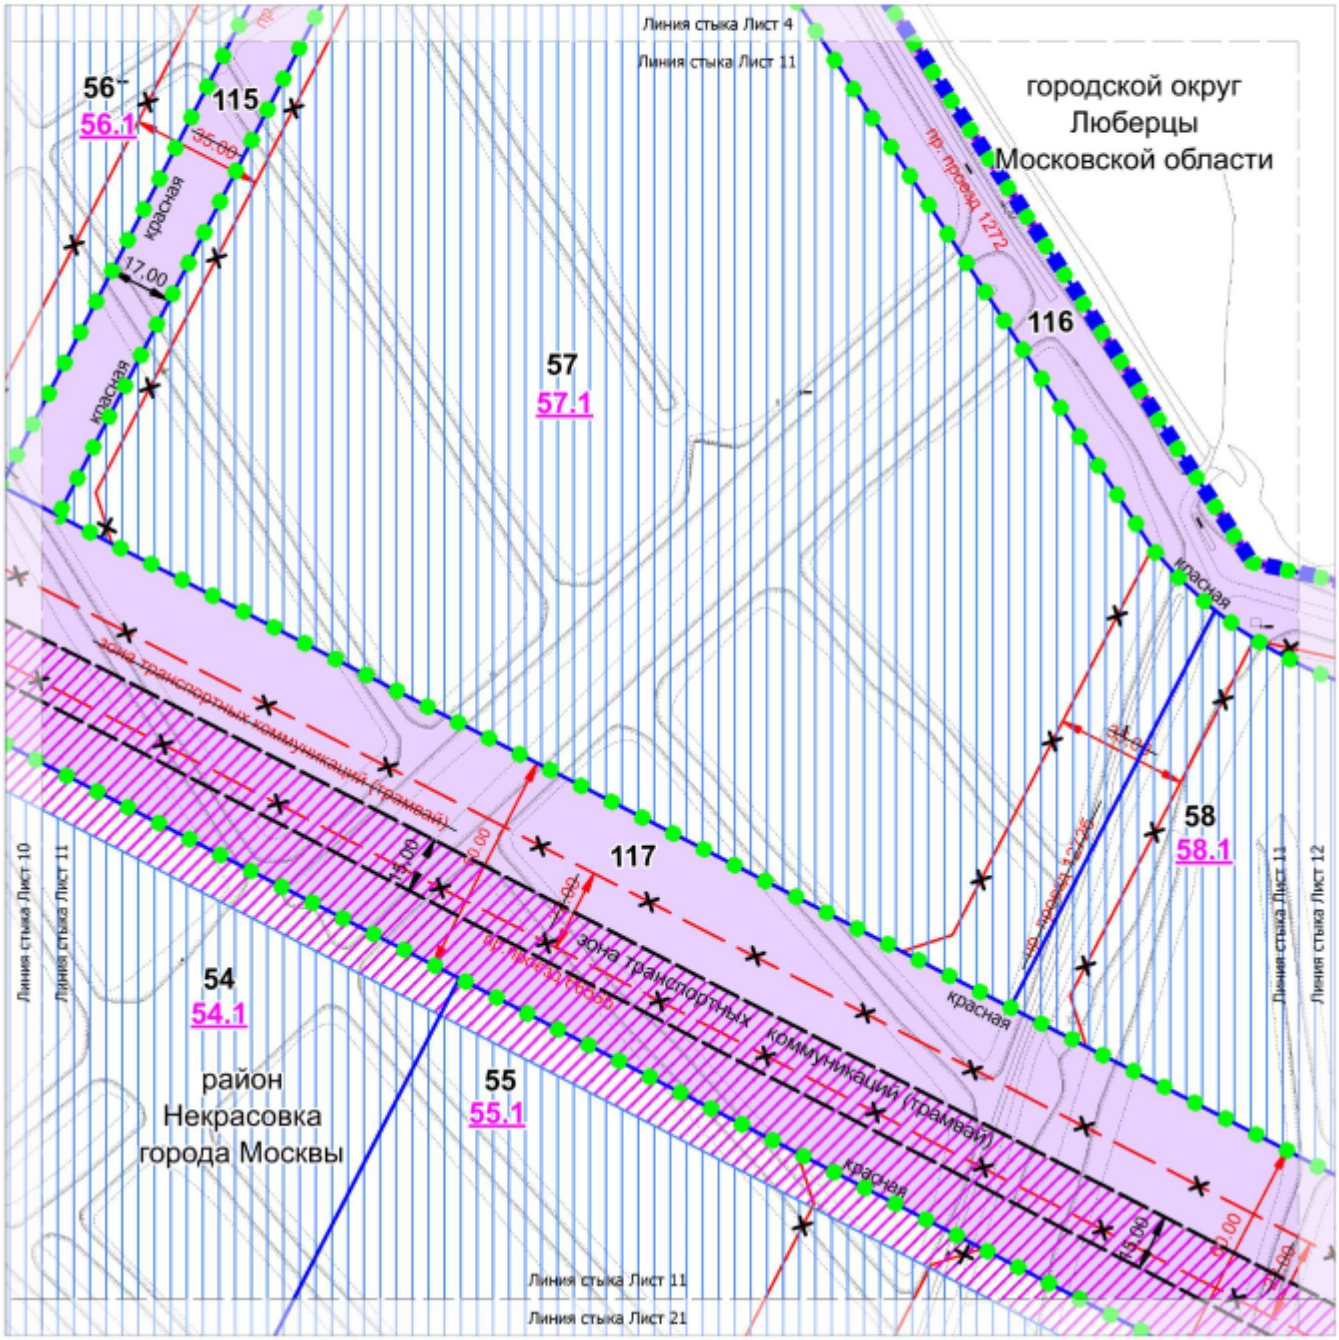

УСЛОВНЫЕ ОБОЗНАЧЕНИЯ:

ГРАНИЦЫ:

- подготовки проекта планировки территории
- города Москвы
- районов, поселений города Москвы
- существующих и планируемых элементов планировочной структуры
- участков территории
- зон планируемого размещения объектов капитального строительства

ЗОНЫ ПЛАНИРУЕМОГО РАЗМЕЩЕНИЯ:

- объектов капитального строительства
- линейных объектов инженерной инфраструктуры (трассировка уточняется на стадии разработки проектной документации)
- линейных объектов транспортной инфраструктуры

54 — номер участка территории

54.1 — номер зоны планируемого размещения объектов капитального строительства

ЛИНИИ ГРАДОСТРОИТЕЛЬНОГО РЕГУЛИРОВАНИЯ:

СУЩЕСТВУЮЩИЕ:

красная — красные линии улично-дорожной сети

ОТМЕНЯЕМЫЕ:

~~красная~~ — красные линии улично-дорожной сети

~~зона транспортных коммуникаций~~ — границы зон транспортных коммуникаций, обозначающих границы территорий, предназначенных и используемых для размещения наземных транспортных коммуникаций (монорельсовый транспорт, подвесная канатная дорога транспортная, фуникулер транспортный, трамвай)


УСТАНАВЛИВАЕМЫЕ:

красная — красные линии улично-дорожной сети

зона транспортных коммуникаций — границы зон транспортных коммуникаций, обозначающих границы территорий, предназначенных и используемых для размещения наземных транспортных коммуникаций (монорельсовый транспорт, подвесная канатная дорога транспортная, фуникулер транспортный, трамвай)

1 2 3 4
5 6 7 8 9 10 11 12 13
14 15 16 17 18 19 20 21 22 23
24 25 26 27 28 29 30 31 32 33 34
35 36 37 38 39 40 41 42 43 44 45
46 47 48 49 50 51 52 53 54
55 56 57 58 59 60 61 62
63 64 65 66 67 68 69
70 71 72 73 74 75
76 77 78 79 80
81 82 83 84
85

Масштаб 1:2000
район Некрасовка города Москвы
городской округ Люберцы Московской области
Лист 12 из 85

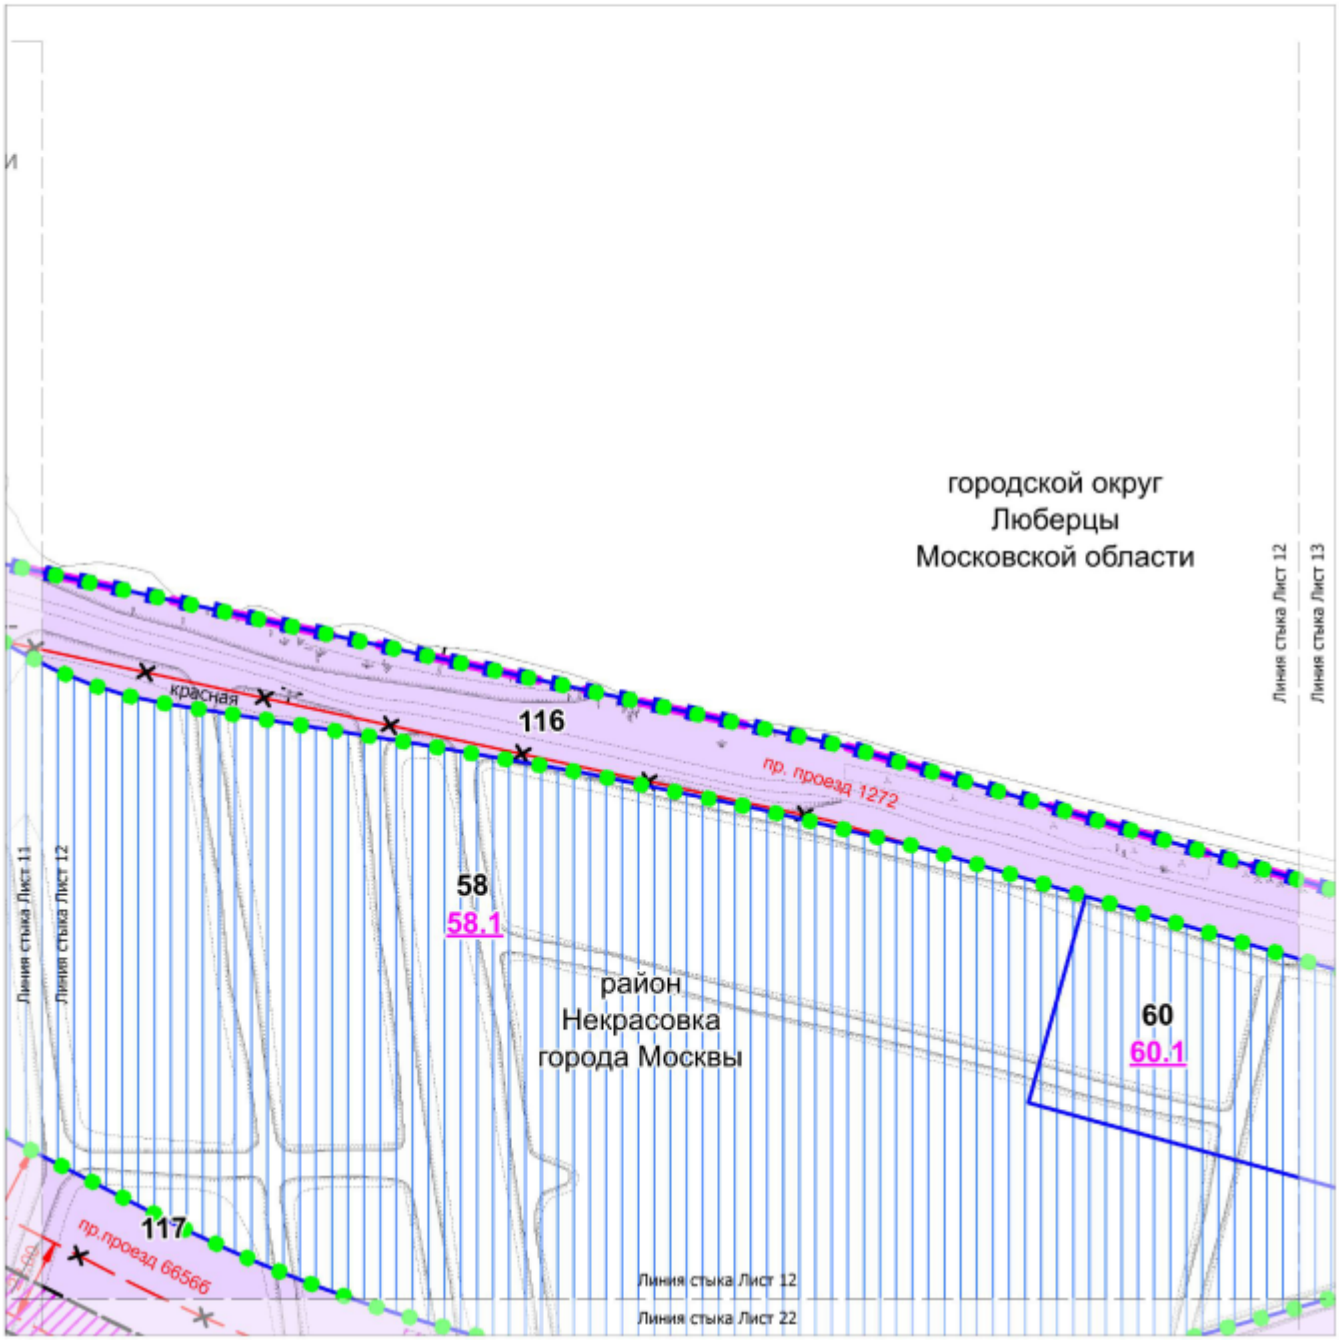

УСЛОВНЫЕ ОБОЗНАЧЕНИЯ:

ГРАНИЦЫ:

- подготовки проекта планировки территории
- города Москвы
- районов города Москвы
- существующих и планируемых элементов планировочной структуры
- участков территории
- зон планируемого размещения объектов капитального строительства

ЗОНЫ ПЛАНИРУЕМОГО РАЗМЕЩЕНИЯ:

- объектов капитального строительства
- линейных объектов инженерной инфраструктуры (трассировка уточняется на стадии разработки проектной документации)
- линейных объектов транспортной инфраструктуры
- 58 — номер участка территории
- 58.1 — номер зоны планируемого размещения объектов капитального строительства

ЛИНИИ ГРАДОСТРОИТЕЛЬНОГО РЕГУЛИРОВАНИЯ:

СУЩЕСТВУЮЩИЕ:


- красные линии улично-дорожной сети

ОТМЕНЯЕМЫЕ:


- ~~красная~~ — красные линии улично-дорожной сети
- ~~зона транспортных коммуникаций~~ — границы зон транспортных коммуникаций, обозначающих границы территорий, предназначенных и используемых для размещения наземных транспортных коммуникаций (монорельсовый транспорт, подвесная канатная дорога транспортная, фуникулер транспортный, трамвай)

УСТАНАВЛИВАЕМЫЕ:

- красная — красные линии улично-дорожной сети
- зона транспортных коммуникаций — границы зон транспортных коммуникаций, обозначающих границы территорий, предназначенных и используемых для размещения наземных транспортных коммуникаций (монорельсовый транспорт, подвесная канатная дорога транспортная, фуникулер транспортный, трамвай)

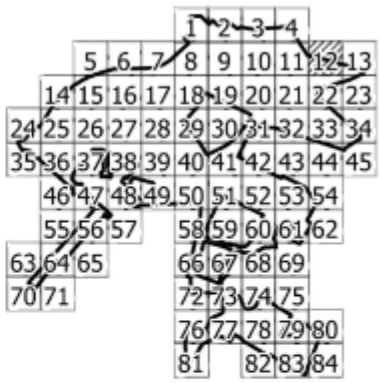

Масштаб 1:2000
район Некрасовка города Москвы
городской округ Люберцы Московской области
Лист 13 из 85

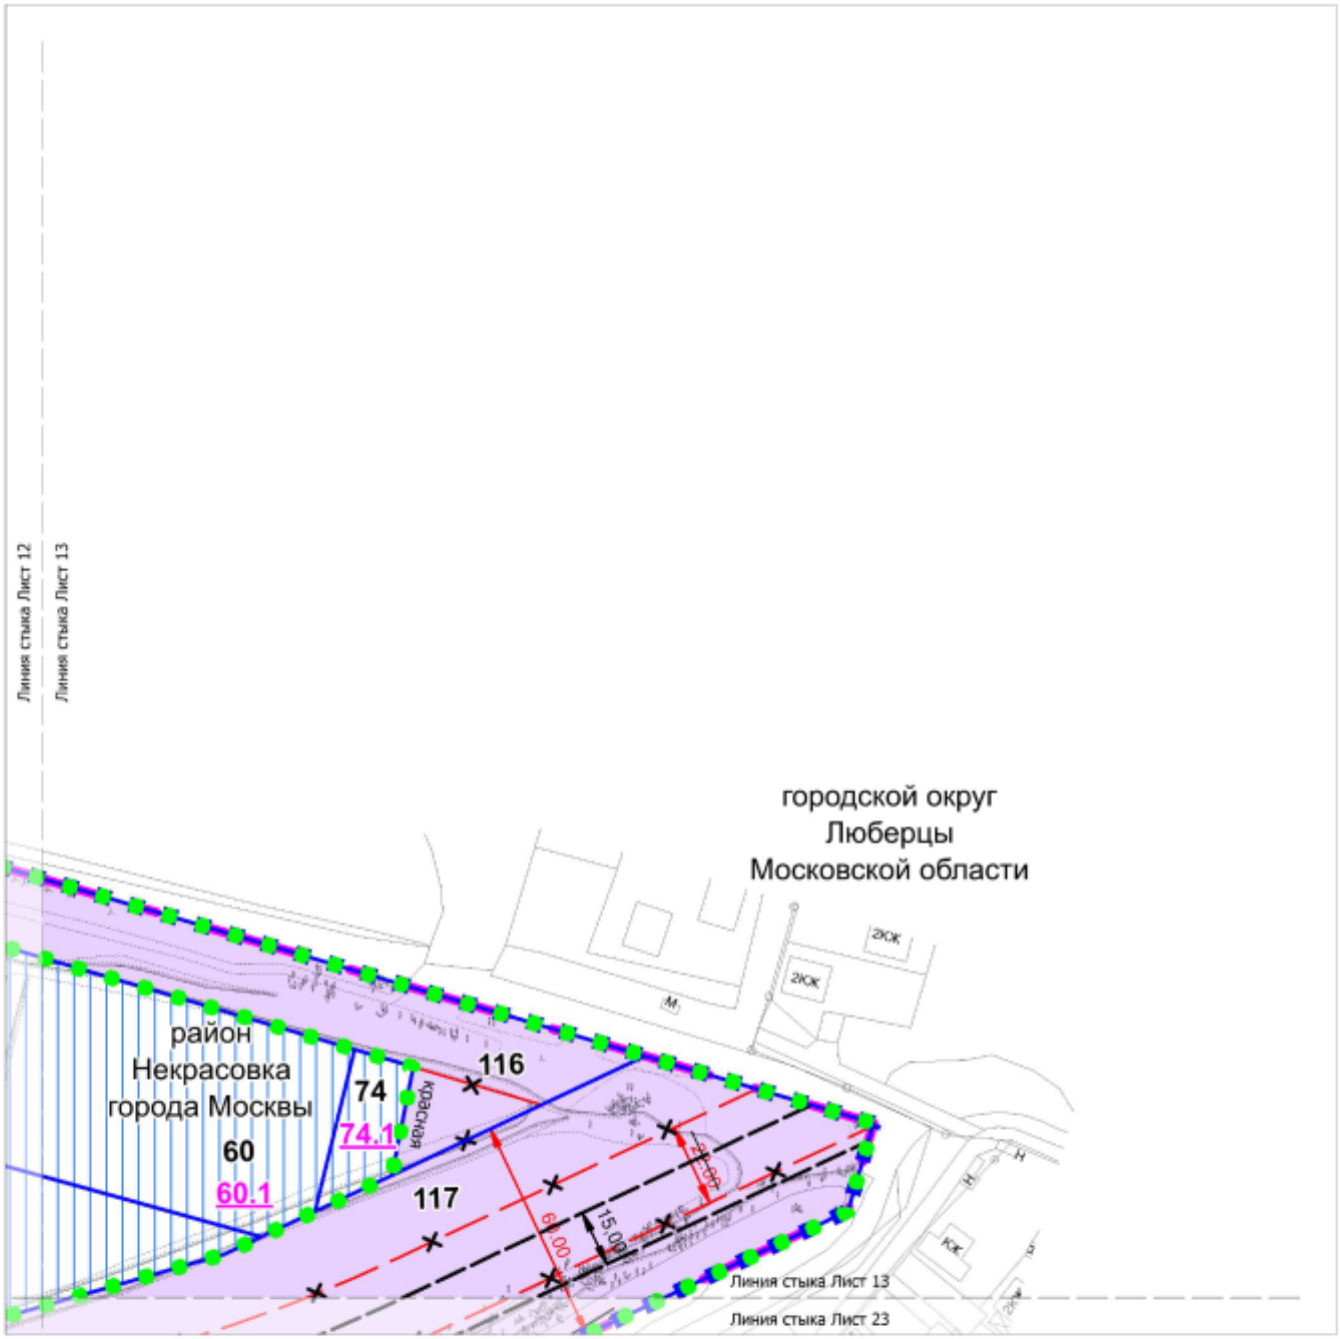

УСЛОВНЫЕ ОБОЗНАЧЕНИЯ:

ГРАНИЦЫ:

- подготовки проекта планировки территории
- города Москвы
- районов города Москвы
- существующих и планируемых элементов планировочной структуры
- участков территории
- зон планируемого размещения объектов капитального строительства

ЗОНЫ ПЛАНИРУЕМОГО РАЗМЕЩЕНИЯ:

- объектов капитального строительства
- линейных объектов транспортной инфраструктуры
- 60 — номер участка территории
- 60.1 — номер зоны планируемого размещения объектов капитального строительства

ЛИНИИ ГРАДОСТРОИТЕЛЬНОГО РЕГУЛИРОВАНИЯ:

СУЩЕСТВУЮЩИЕ:


- красная — красные линии улично-дорожной сети

ОТМЕНЯЕМЫЕ:

- ~~красная~~ — красные линии улично-дорожной сети
- ~~зона транспортных коммуникаций~~ — границы зон транспортных коммуникаций, обозначающих границы территорий, предназначенных и используемых для размещения наземных транспортных коммуникаций (монорельсовый транспорт, подвесная канатная дорога транспортная, фуникулер транспортный, трамвай)

УСТАНАВЛИВАЕМЫЕ:

- красная — красные линии улично-дорожной сети
- зона транспортных коммуникаций — границы зон транспортных коммуникаций, обозначающих границы территорий, предназначенных и используемых для размещения наземных транспортных коммуникаций (монорельсовый транспорт, подвесная канатная дорога транспортная, фуникулер транспортный, трамвай)

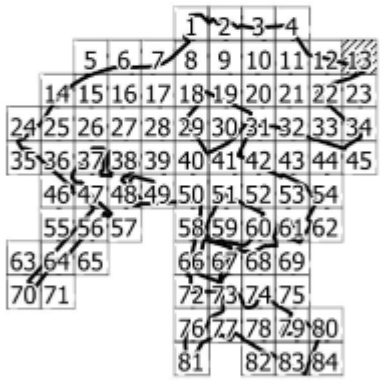


85

Масштаб 1:2000

район Косино-Ухтомский города Москвы

Лист 14 из 85

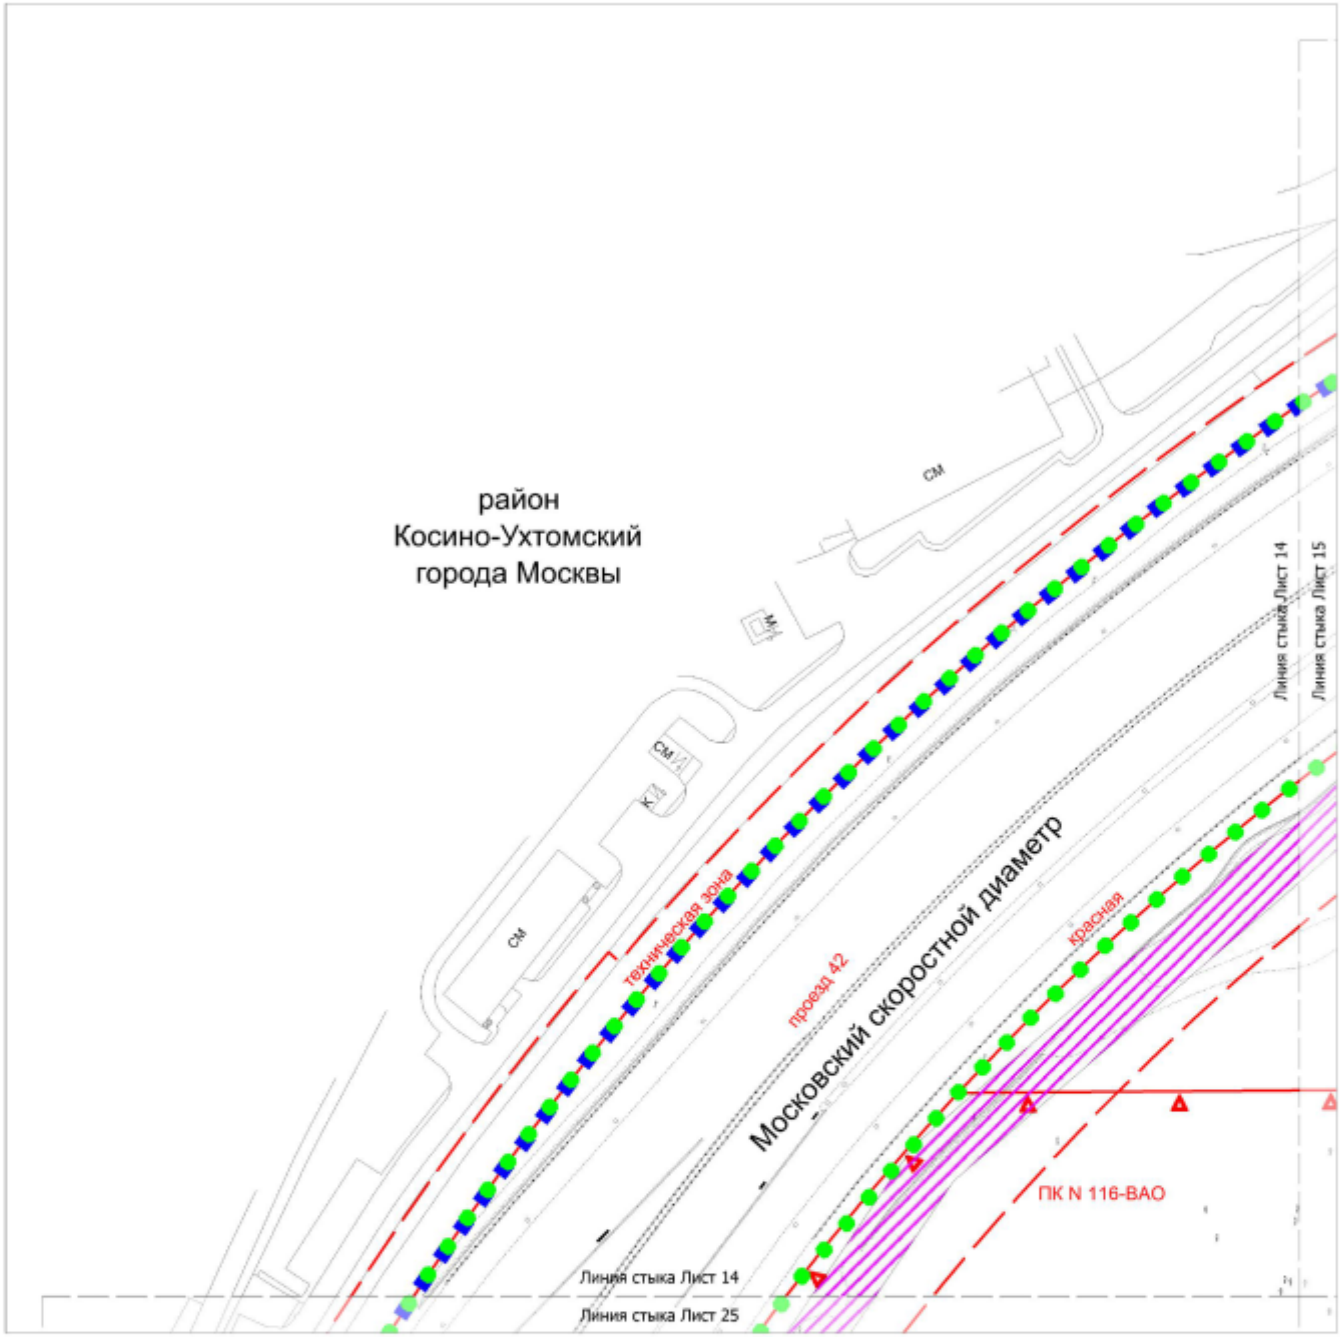

УСЛОВНЫЕ ОБОЗНАЧЕНИЯ:

ГРАНИЦЫ:

- подготовки проекта планировки территории
- существующих и планируемых элементов планировочной структуры


ЗОНЫ ПЛАНИРУЕМОГО РАЗМЕЩЕНИЯ:

- линейных объектов инженерной инфраструктуры (трассировка уточняется на стадии разработки проектной документации)


ЛИНИИ ГРАДОСТРОИТЕЛЬНОГО РЕГУЛИРОВАНИЯ:

СУЩЕСТВУЮЩИЕ:

- красная — красные линии улично-дорожной сети
- ПК — границы объектов природного комплекса города Москвы
- техническая зона — границы технических зон инженерных коммуникаций и сооружений
- техзона метро — границы технических зон метрополитена

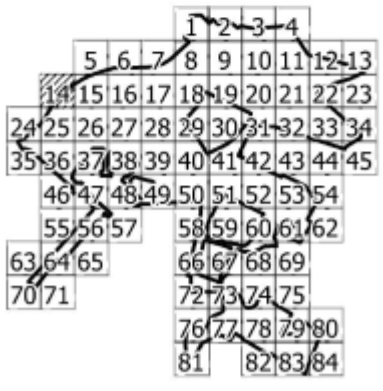

Масштаб 1:2000
район Некрасовка города Москвы
район Косино-Ухтомский города Москвы
Лист 15 из 85

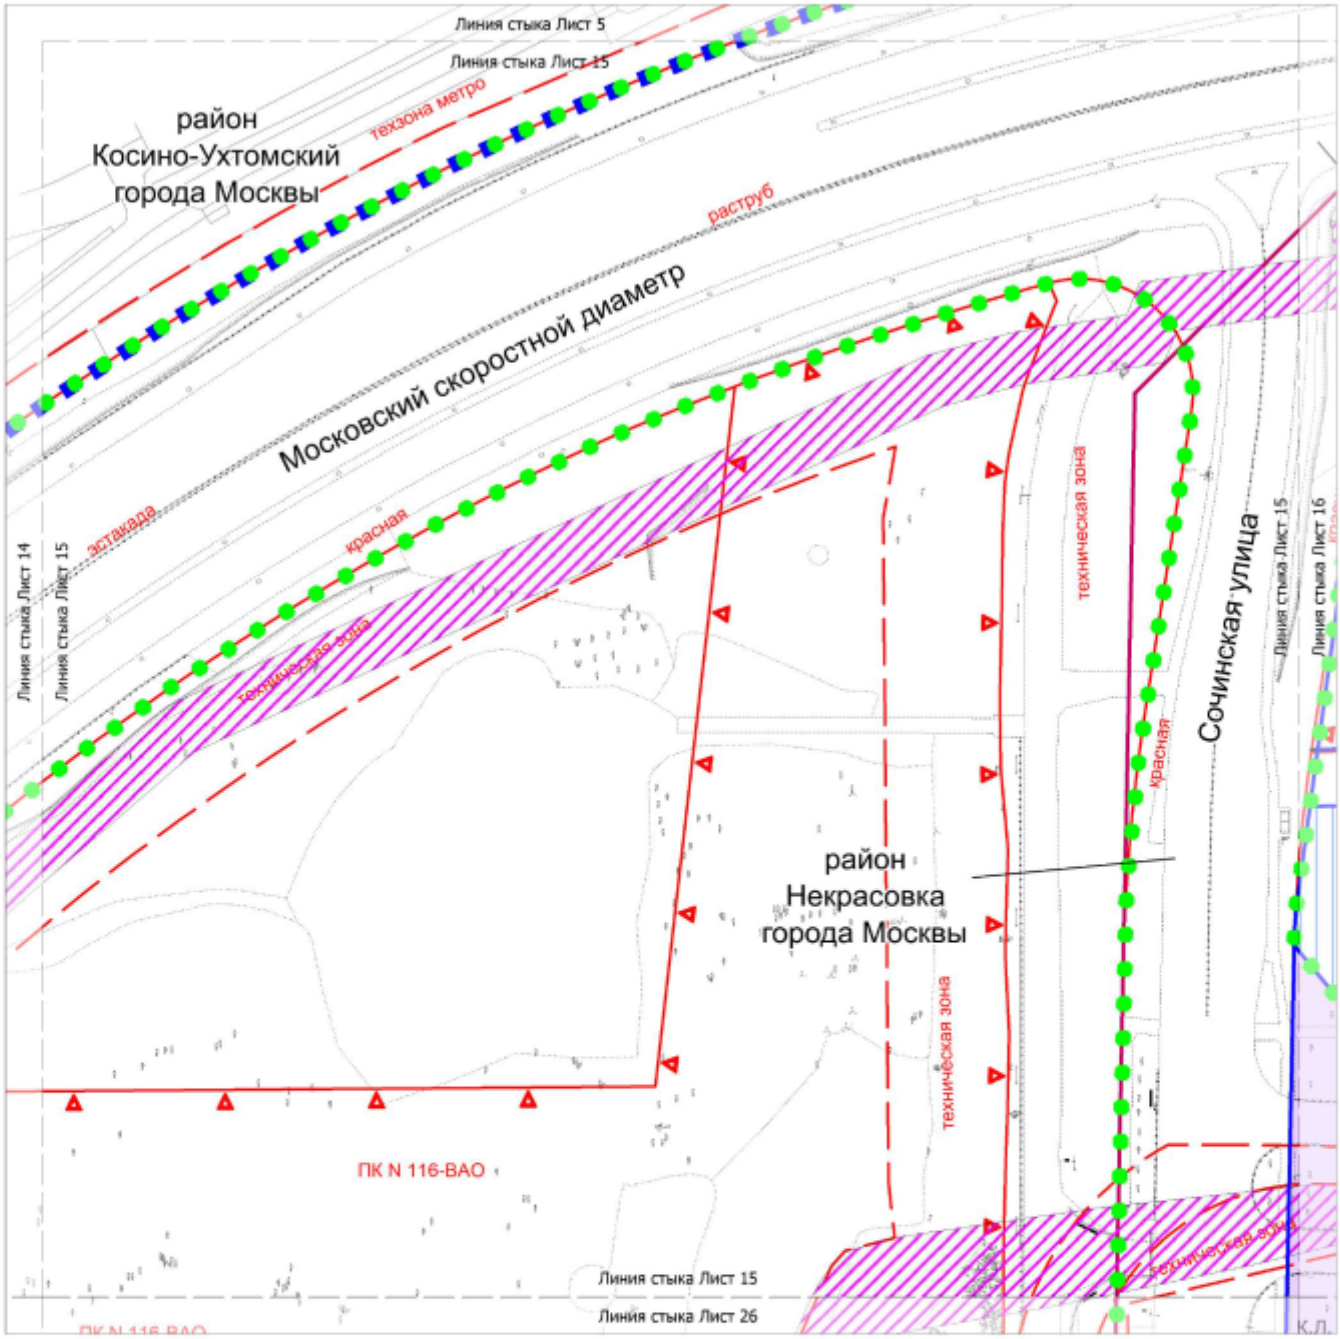

УСЛОВНЫЕ ОБОЗНАЧЕНИЯ:

ГРАНИЦЫ:

- подготовки проекта планировки территории
- районов города Москвы
- существующих и планируемых элементов планировочной структуры
- участков территории
- зон планируемого размещения объектов капитального строительства


ЗОНЫ ПЛАНИРУЕМОГО РАЗМЕЩЕНИЯ:

- объектов капитального строительства
- линейных объектов инженерной инфраструктуры (трассировка уточняется на стадии разработки проектной документации)
- 1 — номер участка территории
- 1.1 — номер зоны планируемого размещения объектов капитального строительства

ЛИНИИ ГРАДОСТРОИТЕЛЬНОГО РЕГУЛИРОВАНИЯ:


СУЩЕСТВУЮЩИЕ:

- красная — красные линии улично-дорожной сети
- ПК — границы объектов природного комплекса города Москвы
- техническая зона — границы технических зон инженерных коммуникаций и сооружений
- техзона метро — границы технических зон метрополитена
- зона транспортных коммуникаций — границы зон транспортных коммуникаций, обозначающих границы территорий, предназначенных и используемых для размещения наземных транспортных коммуникаций (монорельсовый транспорт, подвесная канатная дорога транспортная, фуникулер транспортный, трамвай)

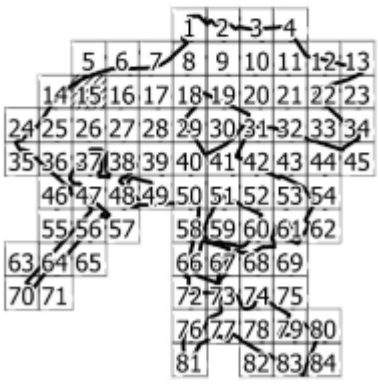

85

Масштаб 1:2000
район Некрасовка города Москвы
район Косино-Ухтомский города Москвы
Лист 16 из 85

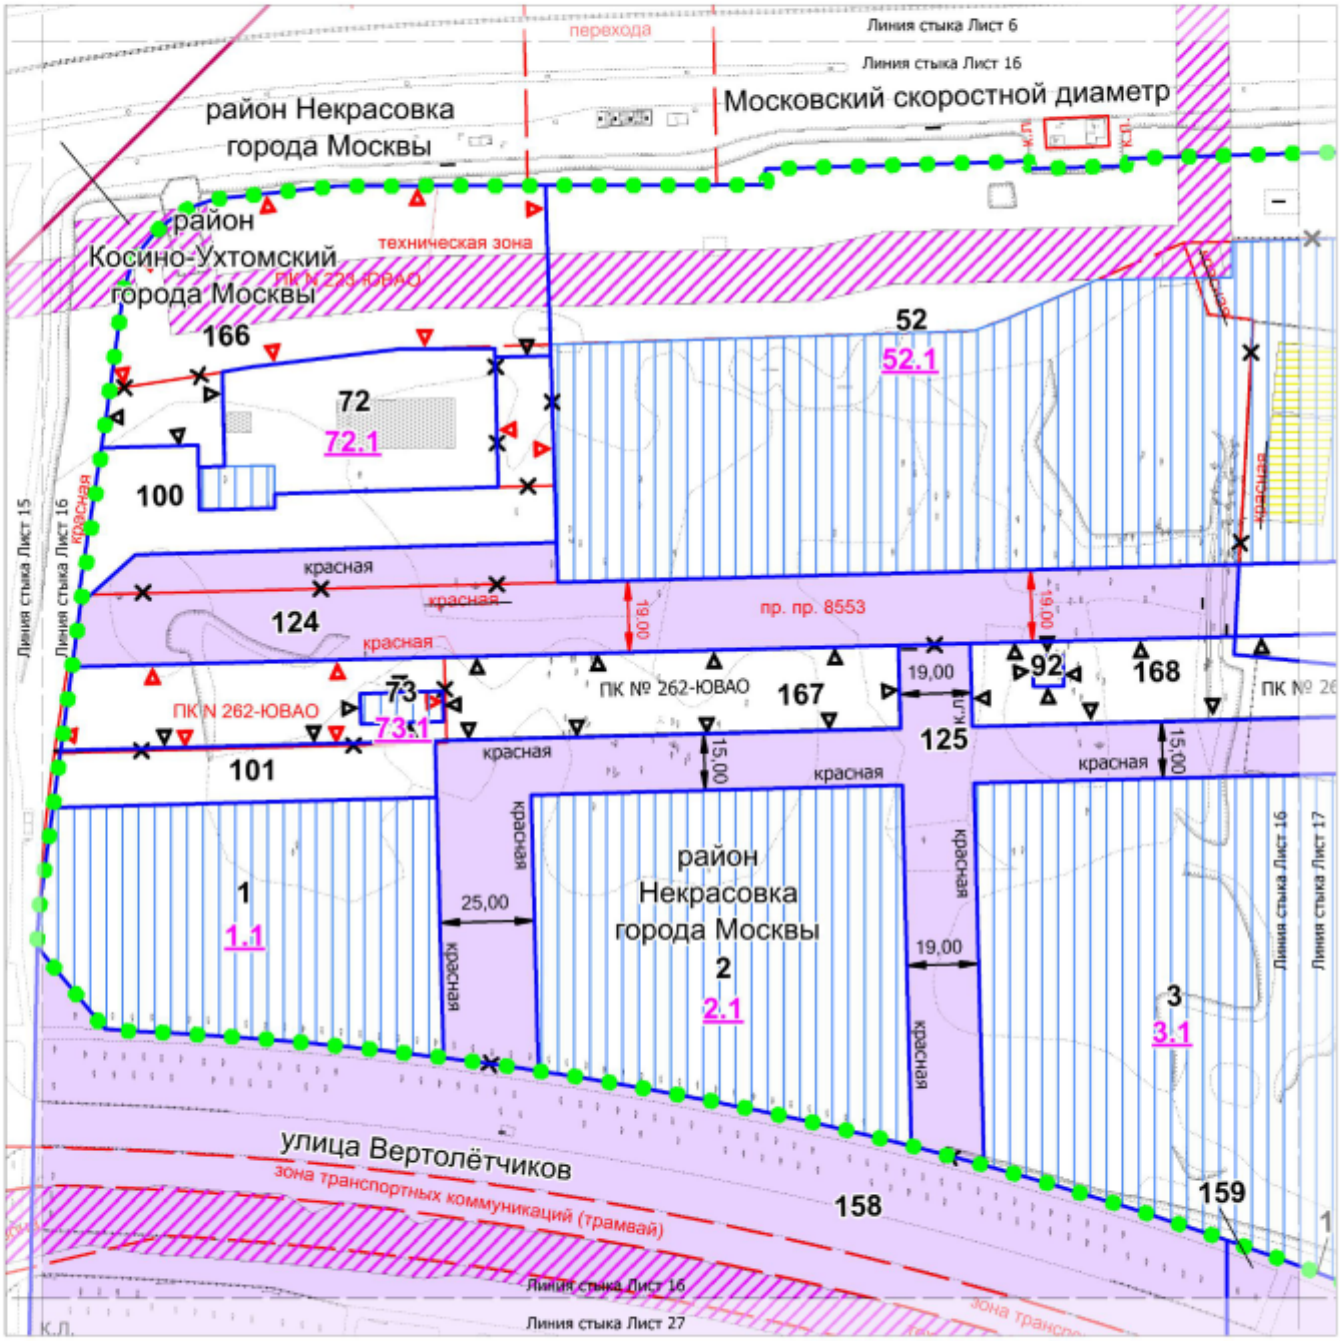

УСЛОВНЫЕ ОБОЗНАЧЕНИЯ:

ГРАНИЦЫ:

- районов города Москвы
- существующих и планируемых элементов планировочной структуры
- участков территории
- зон планируемого размещения объектов капитального строительства

ЗОНЫ ПЛАНИРУЕМОГО РАЗМЕЩЕНИЯ:

- объектов капитального строительства
- линейных объектов инженерной инфраструктуры (трассировка уточняется на стадии разработки проектной документации)
- линейных объектов транспортной инфраструктуры
- 1 — номер участка территории
- 1.1 — номер зоны планируемого размещения объектов капитального строительства

ЗАСТРОЙКА:

- существующая
- освобождение территории в установленном законом порядке

ЛИНИИ ГРАДОСТРОИТЕЛЬНОГО РЕГУЛИРОВАНИЯ:

СУЩЕСТВУЮЩИЕ:


- красная — красные линии улично-дорожной сети
- ПК — границы объектов природного комплекса города Москвы
- техническая зона — границы технических зон инженерных коммуникаций и сооружений
- зона внеуличного пешеходного перехода — границы зон внеуличных пешеходных переходов
- зона транспортных коммуникаций — границы зон транспортных коммуникаций, обозначающих границы территорий, предназначенных и используемых для размещения наземных транспортных коммуникаций (монорельсовый транспорт, подвесная канатная дорога транспортная, фуникулер транспортный, трамвай)

ОТМЕНЯЕМЫЕ:

- ~~ПК~~ — границы объектов природного комплекса города Москвы
- ~~красная~~ — красные линии улично-дорожной сети

УСТАНАВЛИВАЕМЫЕ:

- ПК — границы объектов природного комплекса города Москвы
- красная — красные линии улично-дорожной сети

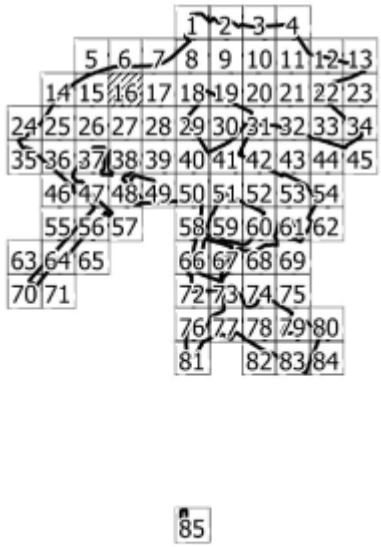


85

Масштаб 1:2000

район Некрасовка города Москвы

Лист 17 из 85

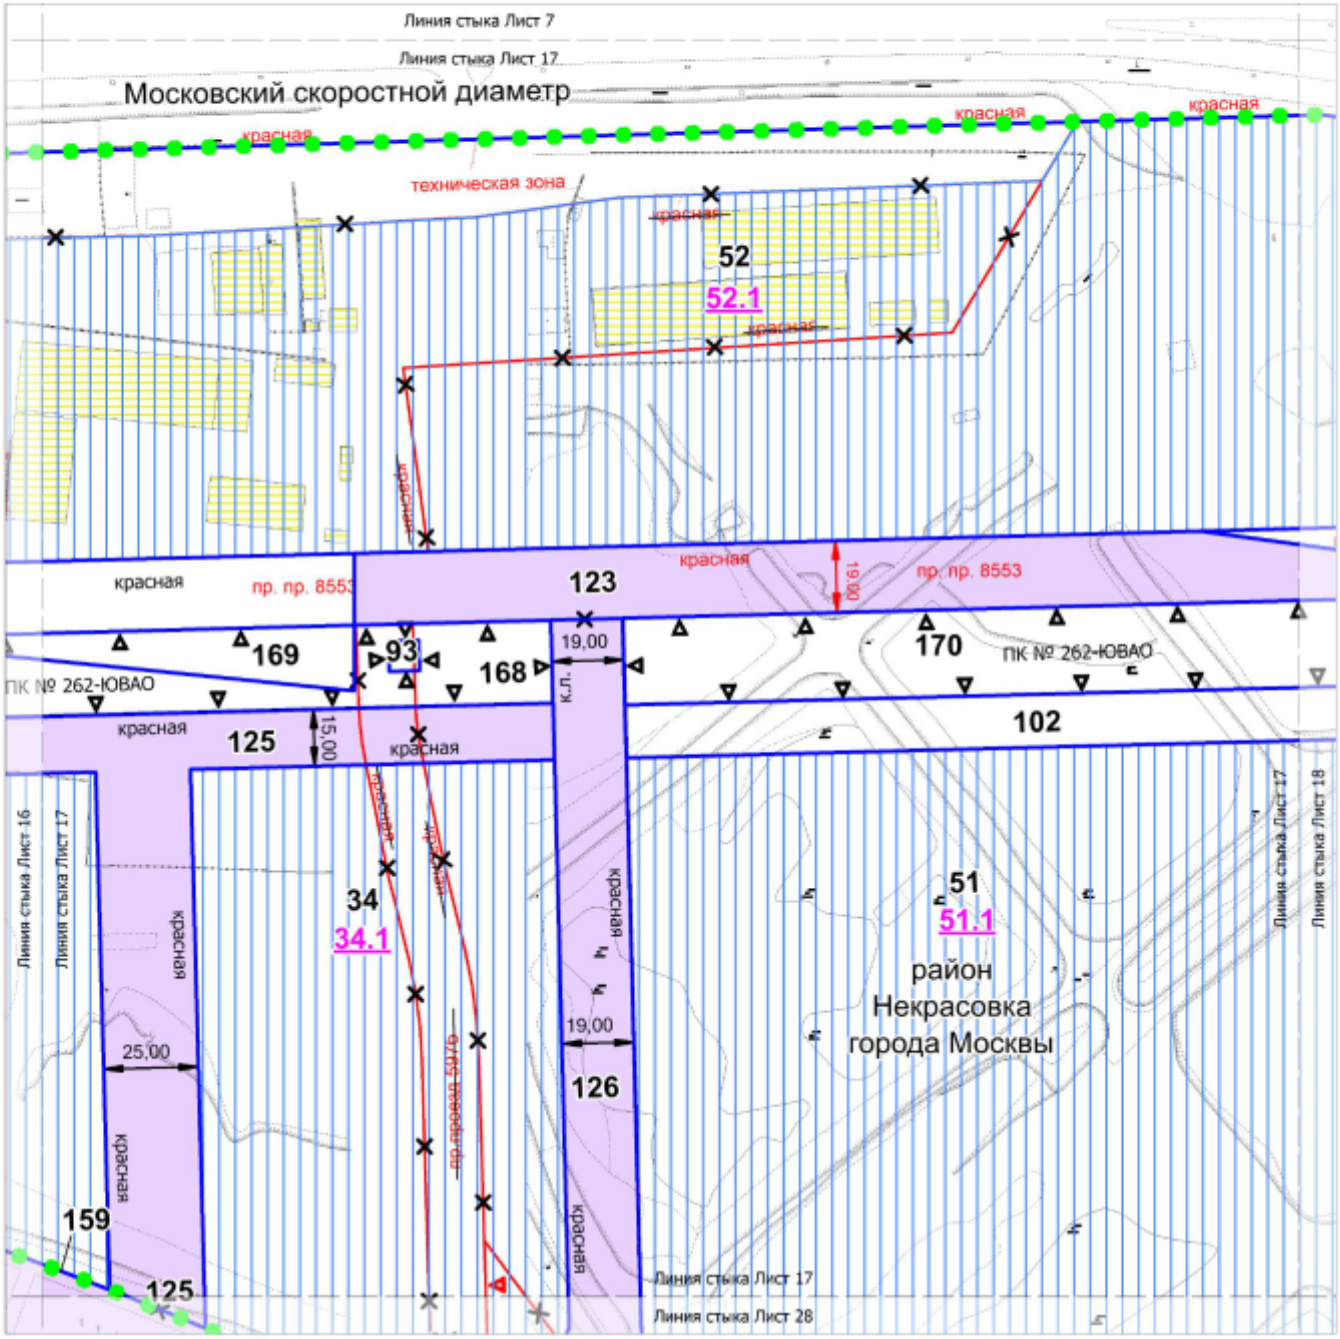

УСЛОВНЫЕ ОБОЗНАЧЕНИЯ:

ГРАНИЦЫ:

- существующих и планируемых элементов планировочной структуры
- участков территории
- зон планируемого размещения объектов капитального строительства

ЗОНЫ ПЛАНИРУЕМОГО РАЗМЕЩЕНИЯ:

- объектов капитального строительства
- линейных объектов транспортной инфраструктуры
- 34 — номер зоны планируемого размещения объектов капитального строительства
- 34.1 — номер участка территории

ЗАСТРОЙКА:

- освобождение территории в установленном законом порядке

ЛИНИИ ГРАДОСТРОИТЕЛЬНОГО РЕГУЛИРОВАНИЯ:

СУЩЕСТВУЮЩИЕ:


- красная — красные линии улично-дорожной сети
- ПК — границы объектов природного комплекса города Москвы
- техническая зона — границы технических зон инженерных коммуникаций и сооружений

ОТМЕНЯЕМЫЕ:

- ПК — границы объектов природного комплекса города Москвы
- красная — красные линии улично-дорожной сети

УСТАНАВЛИВАЕМЫЕ:


- ПК — границы объектов природного комплекса города Москвы
- красная — красные линии улично-дорожной сети

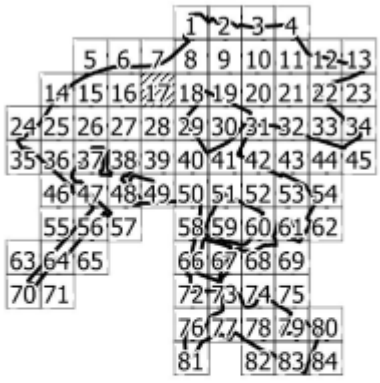

Масштаб 1:2000

район Некрасовка города Москвы

Лист 18 из 85

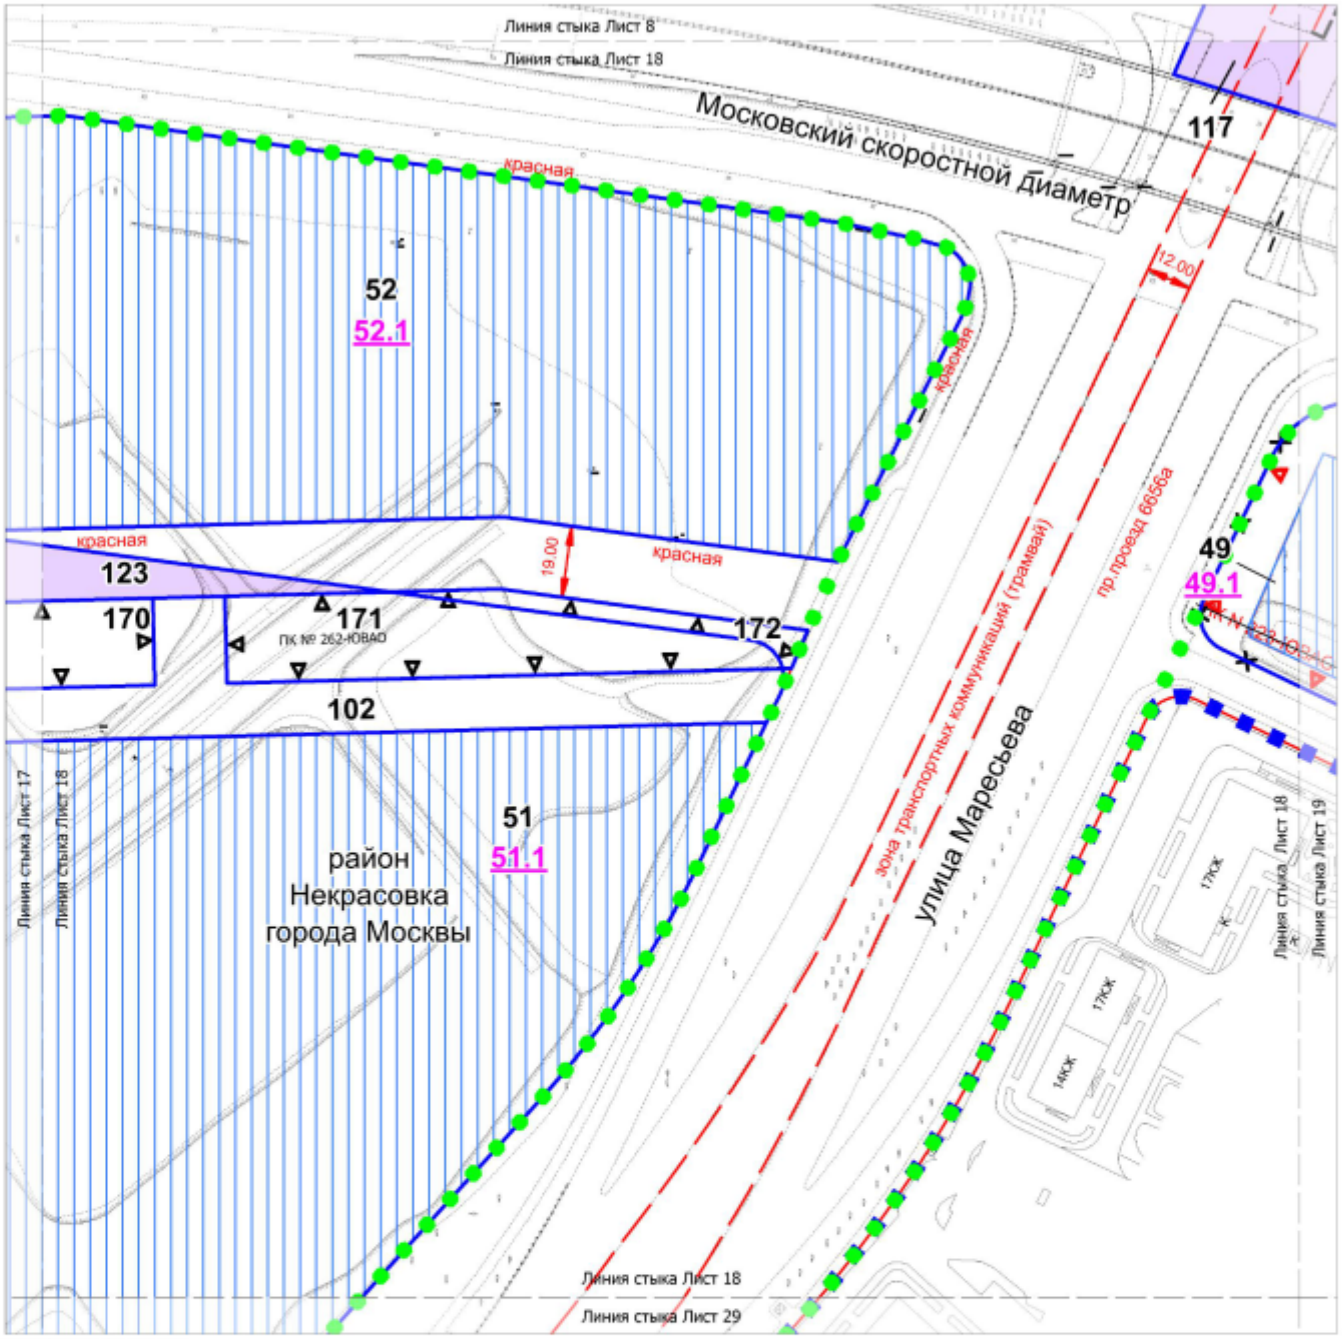

УСЛОВНЫЕ ОБОЗНАЧЕНИЯ:

ГРАНИЦЫ:

- подготовки проекта планировки территории
- существующих и планируемых элементов планировочной структуры
- участков территории
- зон планируемого размещения объектов капитального строительства

ЗОНЫ ПЛАНИРУЕМОГО РАЗМЕЩЕНИЯ:

- объектов капитального строительства
- линейных объектов транспортной инфраструктуры
- 51 — номер участка территории
- 51.1 — номер зоны планируемого размещения объектов капитального строительства

ЛИНИИ ГРАДОСТРОИТЕЛЬНОГО РЕГУЛИРОВАНИЯ:

СУЩЕСТВУЮЩИЕ:


- красная — красные линии улично-дорожной сети
- техническая зона — границы технических зон инженерных коммуникаций и сооружений
- зона транспортных коммуникаций — границы зон транспортных коммуникаций, обозначающих границы территорий, предназначенных и используемых для размещения наземных транспортных коммуникаций (монорельсовый транспорт, подвесная канатная дорога транспортная, фуникулер транспортный, трамвай)

ОТМЕНЯЕМЫЕ:

- ПК — границы объектов природного комплекса города Москвы

УСТАНАВЛИВАЕМЫЕ:


- ПК — границы объектов природного комплекса города Москвы
- красная — красные линии улично-дорожной сети

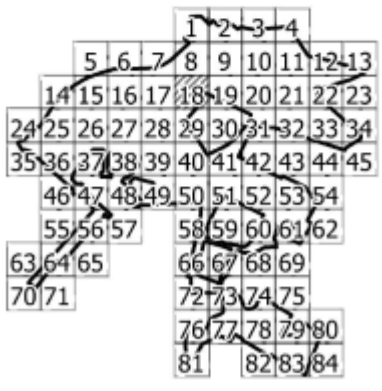

Масштаб 1:2000

район Некрасовка города Москвы

Лист 19 из 85

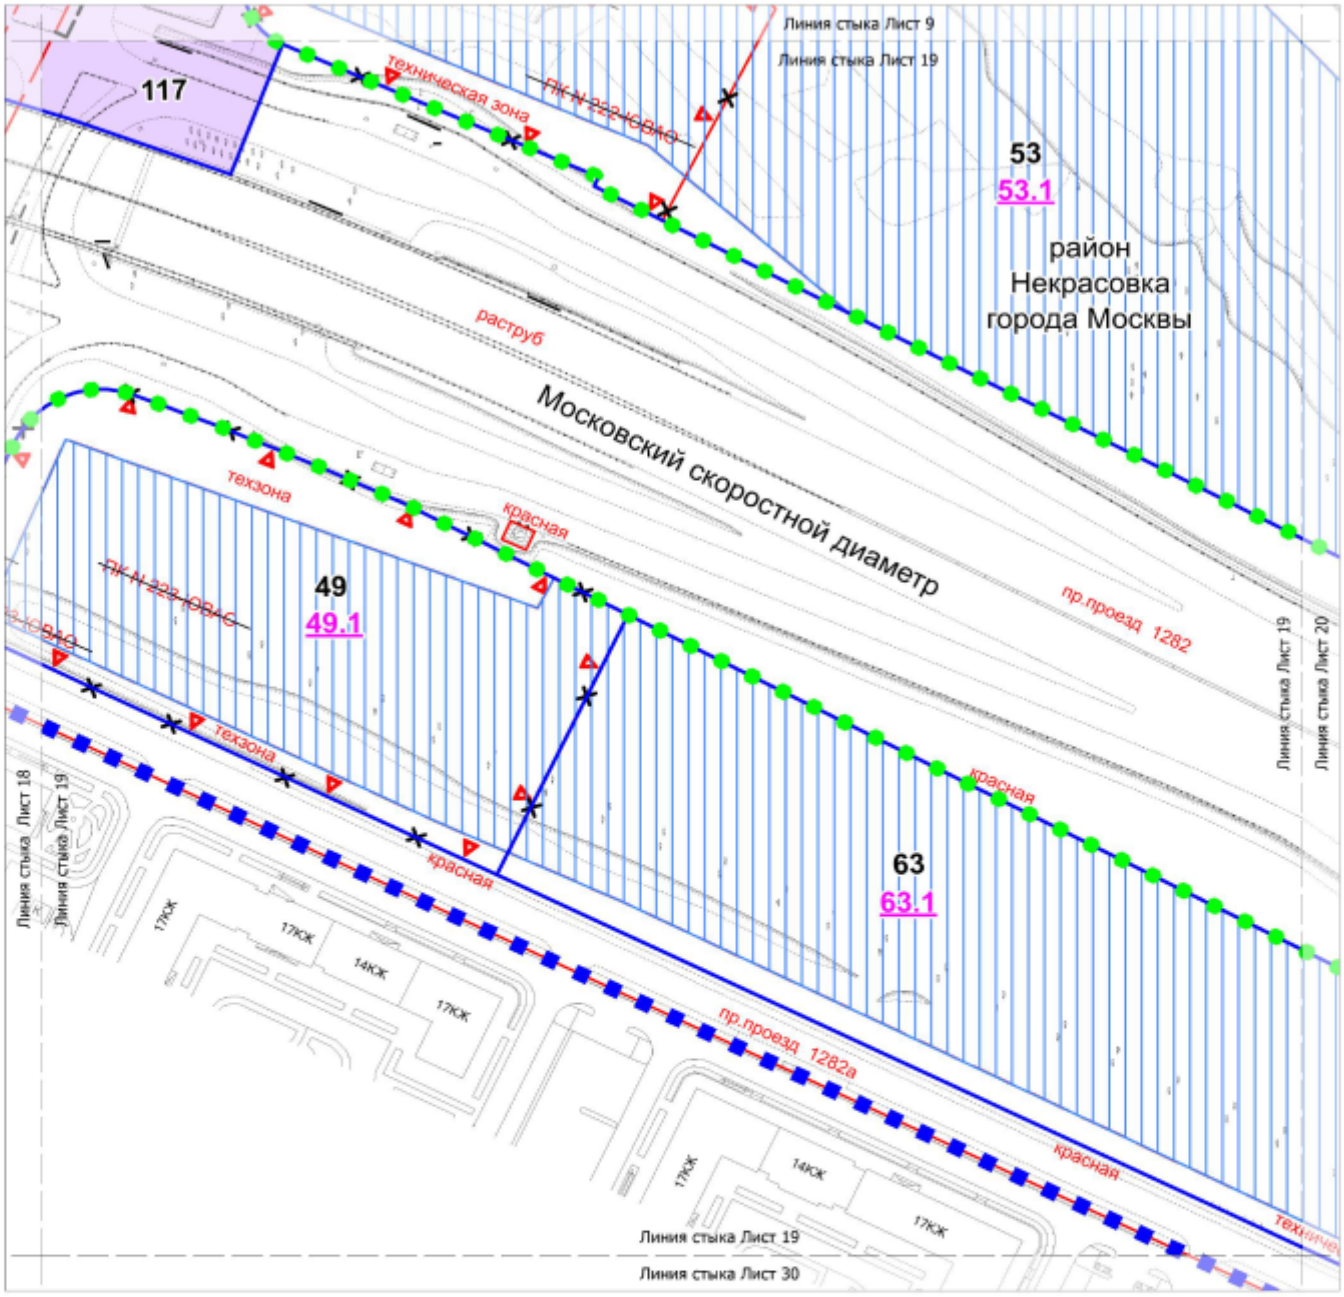

УСЛОВНЫЕ ОБОЗНАЧЕНИЯ:

ГРАНИЦЫ:

- подготовки проекта планировки территории
- существующих и планируемых элементов планировочной структуры
- участков территории
- зон планируемого размещения объектов капитального строительства

ЗОНЫ ПЛАНИРУЕМОГО РАЗМЕЩЕНИЯ:

- объектов капитального строительства
- линейных объектов транспортной инфраструктуры

49 — номер участка территории

49.1 — номер зоны планируемого размещения объектов капитального строительства


ЛИНИИ ГРАДОСТРОИТЕЛЬНОГО РЕГУЛИРОВАНИЯ:

СУЩЕСТВУЮЩИЕ:

- красная — красные линии улично-дорожной сети
- ПК — границы объектов природного комплекса города Москвы
- техническая зона — границы технических зон инженерных коммуникаций и сооружений
- зона транспортных коммуникаций — границы зон транспортных коммуникаций, обозначающих границы территорий, предназначенных и используемых для размещения наземных транспортных коммуникаций (монорельсовый транспорт, подвесная канатная дорога транспортная, фуникулер транспортный, трамвай)

ОТМЕНЯЕМЫЕ:


- ПК — границы объектов природного комплекса города Москвы

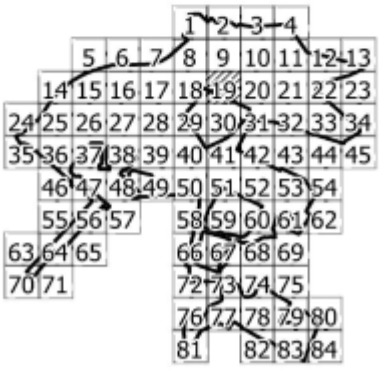

Масштаб 1:2000

район Некрасовка города Москвы

Лист 20 из 85

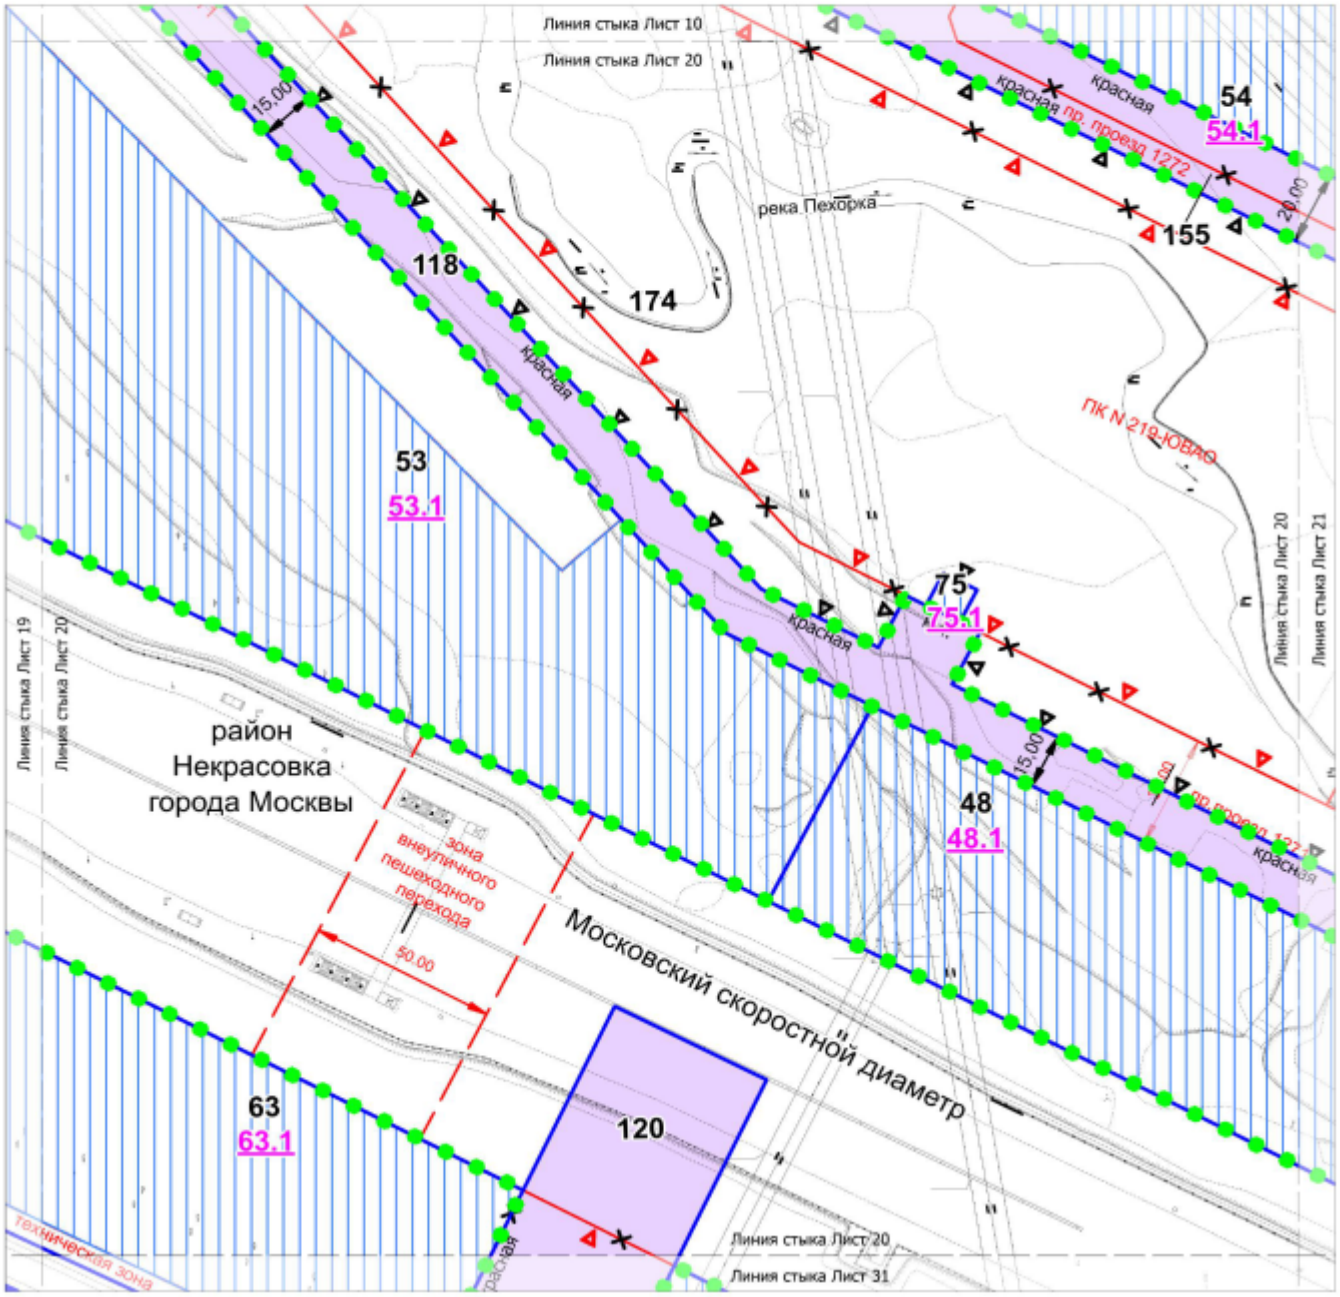

УСЛОВНЫЕ ОБОЗНАЧЕНИЯ:

ГРАНИЦЫ:

- существующих и планируемых элементов планировочной структуры
- участков территории
- зон планируемого размещения объектов капитального строительства

ЗОНЫ ПЛАНИРУЕМОГО РАЗМЕЩЕНИЯ:

- объектов капитального строительства
- линейных объектов транспортной инфраструктуры
- 48 — номер участка территории
- 48.1 — номер зоны планируемого размещения объектов капитального строительства

ЛИНИИ ГРАДОСТРОИТЕЛЬНОГО РЕГУЛИРОВАНИЯ:

СУЩЕСТВУЮЩИЕ:


- красная — красные линии улично-дорожной сети
- ПК — границы объектов природного комплекса города Москвы
- техническая зона — границы технических зон инженерных коммуникаций и сооружений
- зона внеуличного пешеходного перехода — границы зон внеуличных пешеходных переходов

ОТМЕНЯЕМЫЕ:

- ПК — границы объектов природного комплекса города Москвы
- красная — красные линии улично-дорожной сети

УСТАНАВЛИВАЕМЫЕ:

- ПК — границы объектов природного комплекса города Москвы
- красная — красные линии улично-дорожной сети

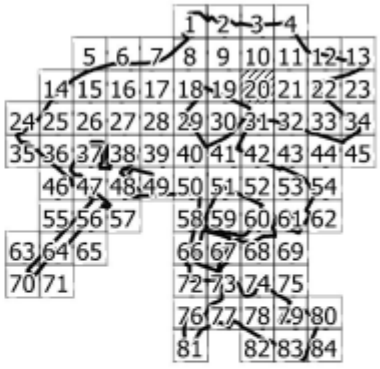




Масштаб 1:2000

район Некрасовка города Москвы

Лист 21 из 85

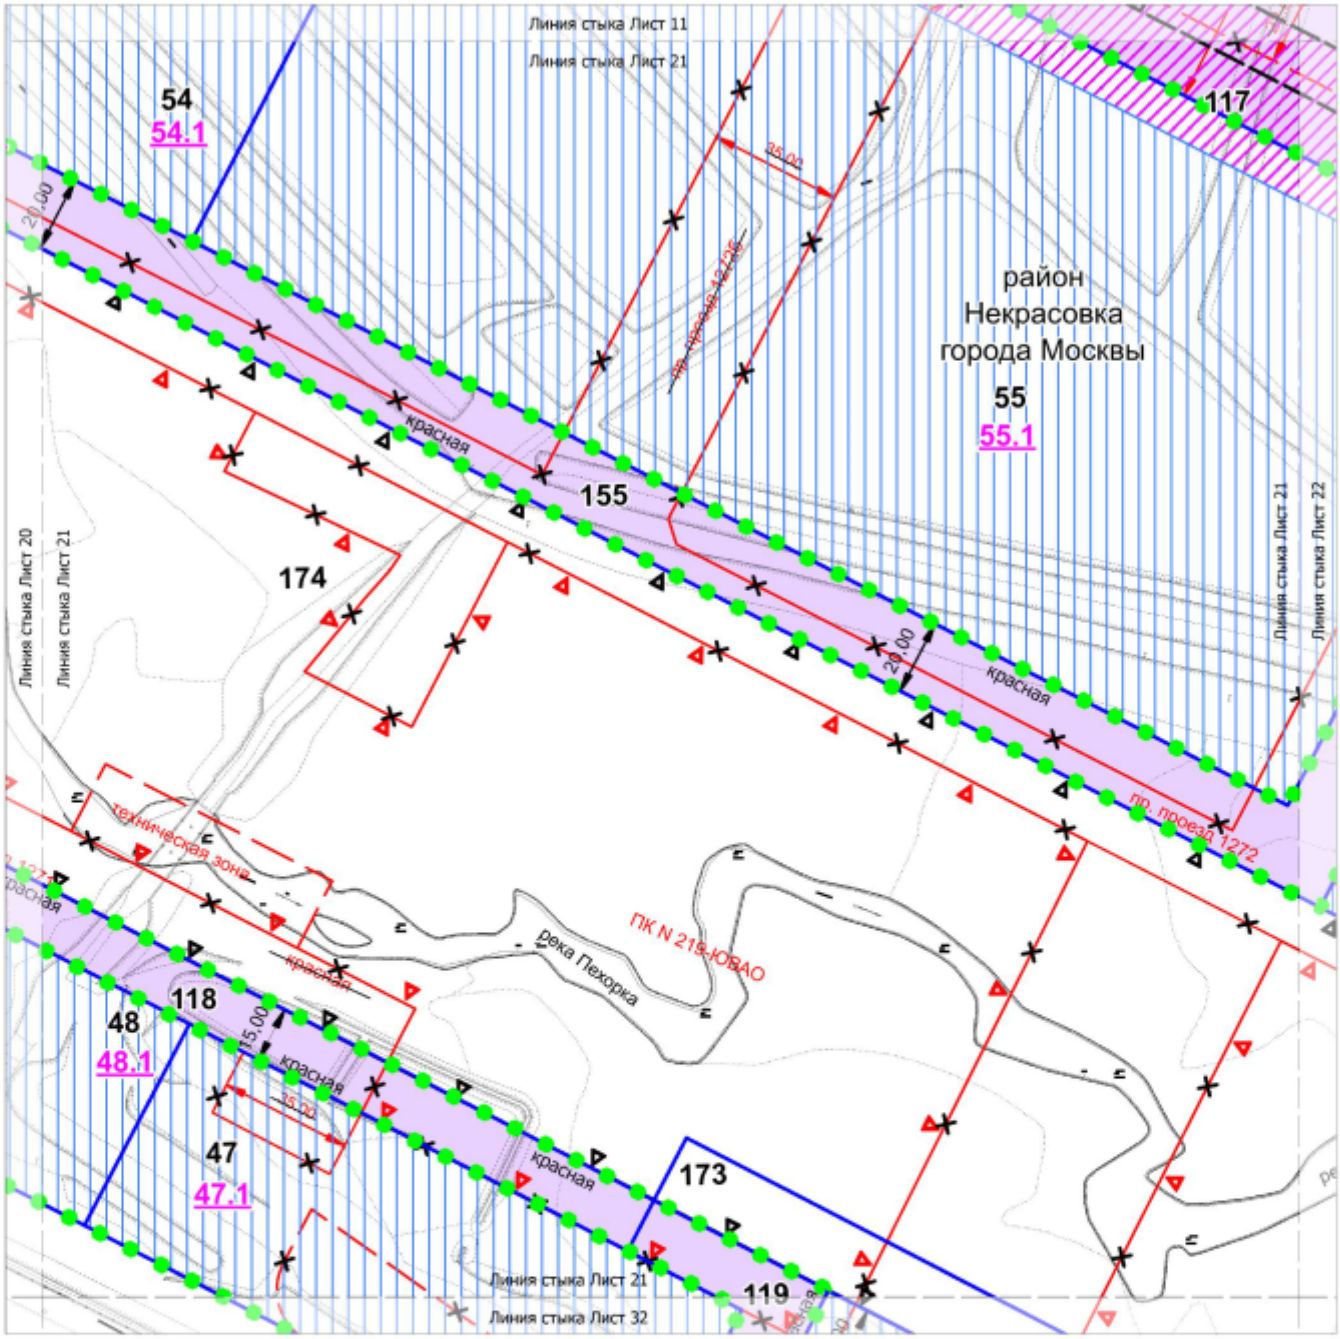

УСЛОВНЫЕ ОБОЗНАЧЕНИЯ:

ГРАНИЦЫ:

- существующих и планируемых элементов планировочной структуры
- участков территории
- зон планируемого размещения объектов капитального строительства

ЗОНЫ ПЛАНИРУЕМОГО РАЗМЕЩЕНИЯ:

- объектов капитального строительства
- линейных объектов инженерной инфраструктуры (трассировка уточняется на стадии разработки проектной документации)
- линейных объектов транспортной инфраструктуры
- 47 — номер участка территории
- 47.1 — номер зоны планируемого размещения объектов капитального строительства

ЛИНИИ ГРАДОСТРОИТЕЛЬНОГО РЕГУЛИРОВАНИЯ:

СУЩЕСТВУЮЩИЕ:


- красная — красные линии улично-дорожной сети
- ПК — границы объектов природного комплекса города Москвы

ОТМЕНЯЕМЫЕ:

- ~~ПК~~ — границы объектов природного комплекса города Москвы
- ~~красная~~ — красные линии улично-дорожной сети
- ~~техническая зона~~ — границы технических зон инженерных коммуникаций и сооружений
- ~~зона транспортных коммуникаций~~ — границы зон транспортных коммуникаций, обозначающих границы территорий, предназначенных и используемых для размещения наземных транспортных коммуникаций (монорельсовый транспорт, подвесная канатная дорога транспортная, фуникулер транспортный, трамвай)


УСТАНАВЛИВАЕМЫЕ:

- ПК — границы объектов природного комплекса города Москвы
- красная — красные линии улично-дорожной сети
- зона транспортных коммуникаций — границы зон транспортных коммуникаций, обозначающих границы территорий, предназначенных и используемых для размещения наземных транспортных коммуникаций (монорельсовый транспорт, подвесная канатная дорога транспортная, фуникулер транспортный, трамвай)

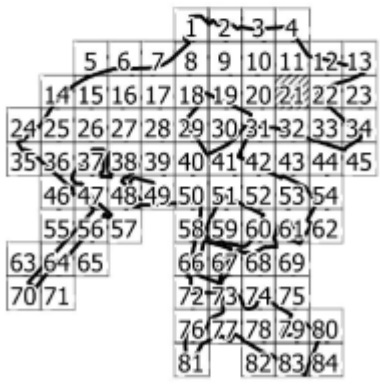

85

Масштаб 1:2000
район Некрасовка города Москвы
городской округ Люберцы Московской области
Лист 22 из 85

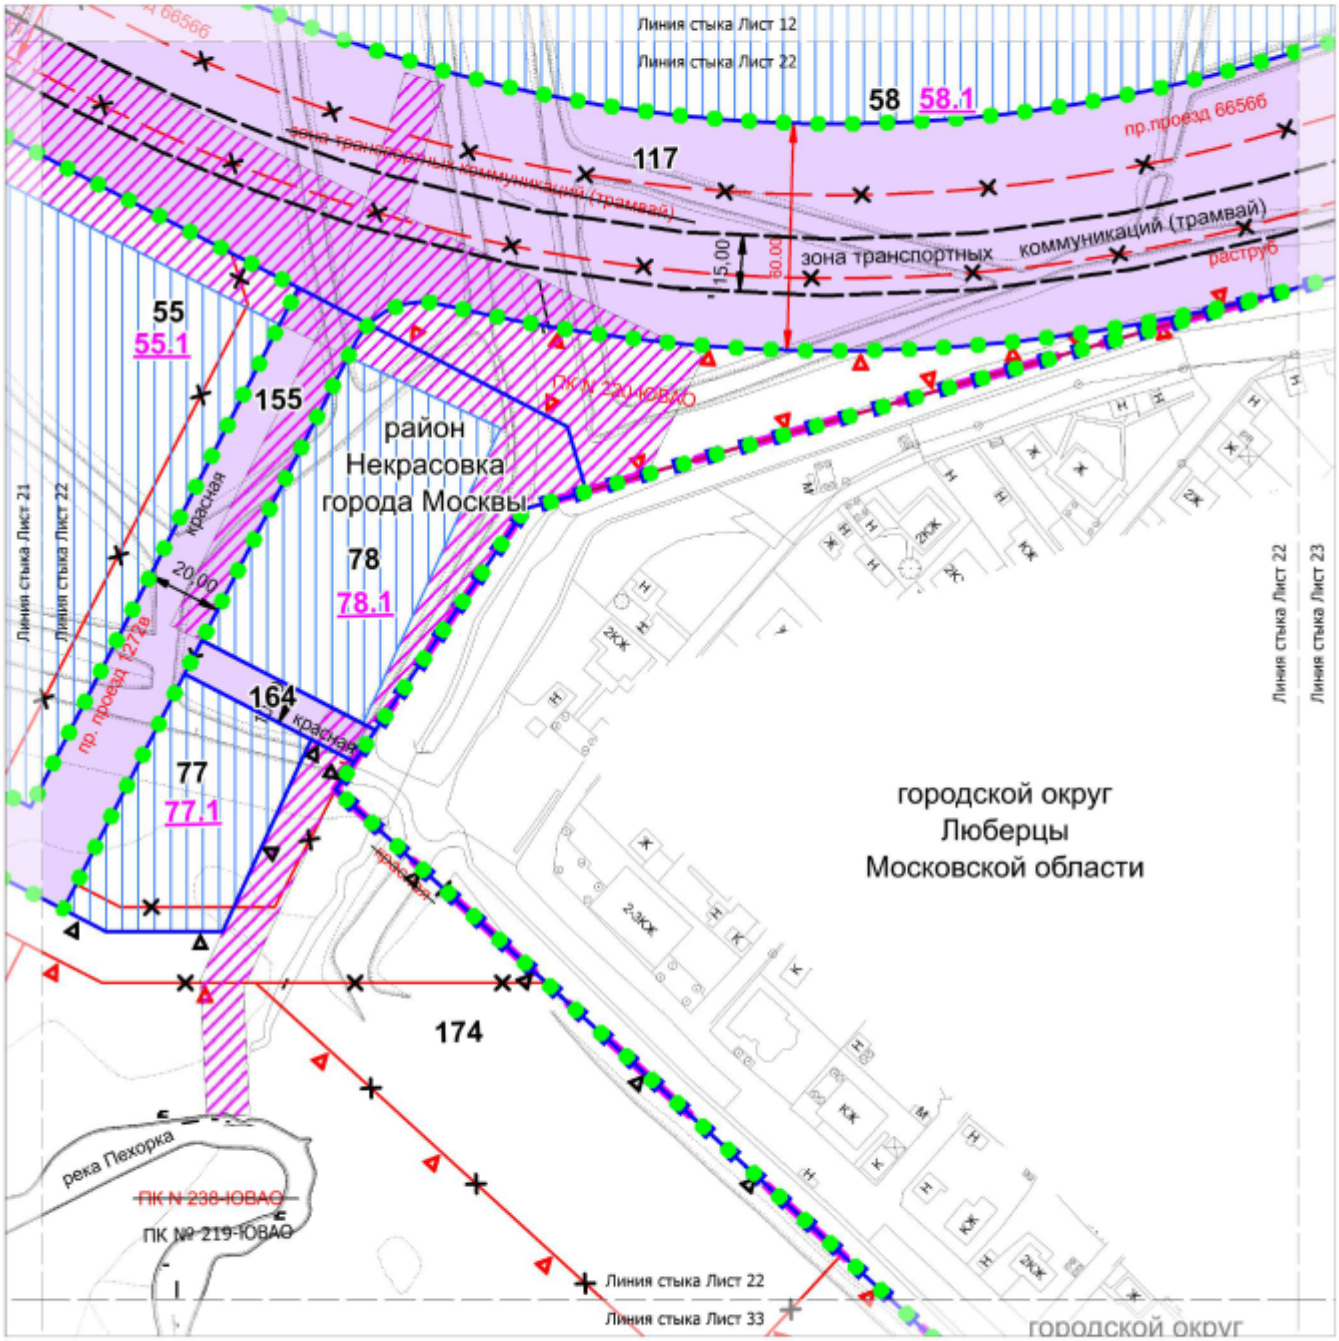

УСЛОВНЫЕ ОБОЗНАЧЕНИЯ:

ГРАНИЦЫ:

- подготовки проекта планировки территории
- города Москвы
- районов города Москвы
- существующих и планируемых элементов планировочной структуры
- участков территории
- зон планируемого размещения объектов капитального строительства

ЗОНЫ ПЛАНИРУЕМОГО РАЗМЕЩЕНИЯ:

- объектов капитального строительства
- линейных объектов инженерной инфраструктуры (трассировка уточняется на стадии разработки проектной документации)
- линейных объектов транспортной инфраструктуры
- 55 — номер участка территории
- 55.1 — номер зоны планируемого размещения объектов капитального строительства

ЛИНИИ ГРАДОСТРОИТЕЛЬНОГО РЕГУЛИРОВАНИЯ:

СУЩЕСТВУЮЩИЕ:


- красная — красные линии улично-дорожной сети
- ПК — границы объектов природного комплекса города Москвы

ОТМЕНЯЕМЫЕ:


- ~~ПК~~ — границы объектов природного комплекса города Москвы
- ~~красная~~ — красные линии улично-дорожной сети
- ~~зона транспортных коммуникаций~~ — границы зон транспортных коммуникаций, обозначающих границы территорий, предназначенных и используемых для размещения наземных транспортных коммуникаций (монорельсовый транспорт, подвесная канатная дорога транспортная, фуникулер транспортный, трамвай)

УСТАНАВЛИВАЕМЫЕ:

- красная — красные линии улично-дорожной сети
- ПК — границы объектов природного комплекса города Москвы
- зона транспортных коммуникаций — границы зон транспортных коммуникаций, обозначающих границы территорий, предназначенных и используемых для размещения наземных транспортных коммуникаций (монорельсовый транспорт, подвесная канатная дорога транспортная, фуникулер транспортный, трамвай)

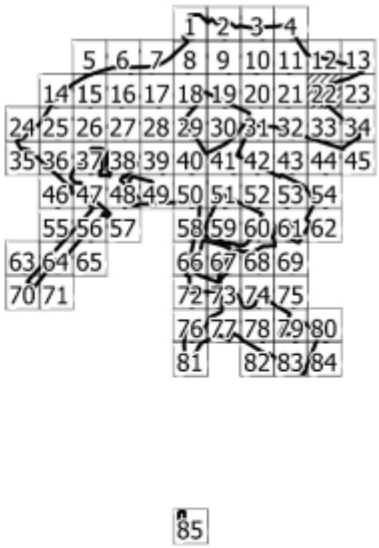

Масштаб 1:2000
район Некрасовка города Москвы
городской округ Люберцы Московской области
Лист 23 из 85

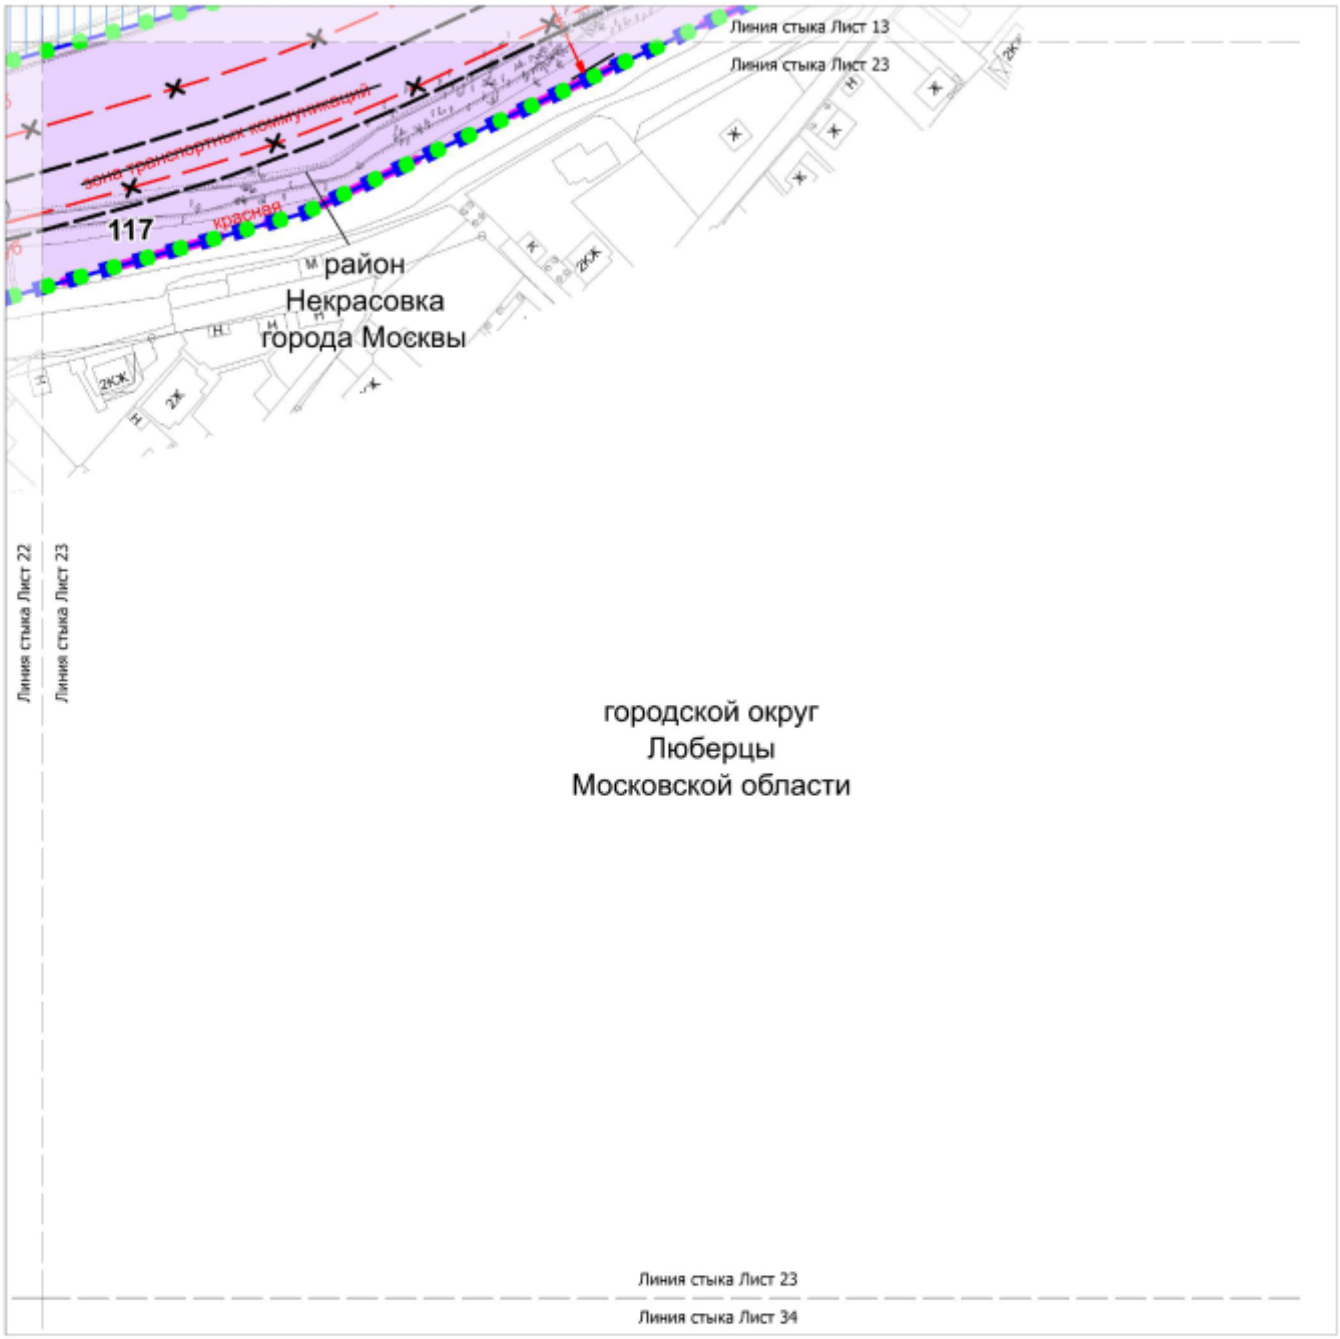

УСЛОВНЫЕ ОБОЗНАЧЕНИЯ:

ГРАНИЦЫ:

- подготовки проекта планировки территории
- города Москвы
- районов города Москвы
- существующих и планируемых элементов планировочной структуры
- участков территории
- зон планируемого размещения объектов капитального строительства

ЗОНЫ ПЛАНИРУЕМОГО РАЗМЕЩЕНИЯ:

- объектов капитального строительства
- линейных объектов транспортной инфраструктуры
- 60 — номер участка территории
- 60.1 — номер зоны планируемого размещения объектов капитального строительства

ЛИНИИ ГРАДОСТРОИТЕЛЬНОГО РЕГУЛИРОВАНИЯ:

СУЩЕСТВУЮЩИЕ:


- красная — красные линии улично-дорожной сети

ОТМЕНЯЕМЫЕ:

- ~~зона транспортных коммуникаций~~ — границы зон транспортных коммуникаций, обозначающих границы территорий, предназначенных и используемых для размещения наземных транспортных коммуникаций (монорельсовый транспорт, подвесная канатная дорога транспортная, фуникулер транспортный, трамвай)

УСТАНАВЛИВАЕМЫЕ:

- зона транспортных коммуникаций — границы зон транспортных коммуникаций, обозначающих границы территорий, предназначенных и используемых для размещения наземных транспортных коммуникаций (монорельсовый транспорт, подвесная канатная дорога транспортная, фуникулер транспортный, трамвай)

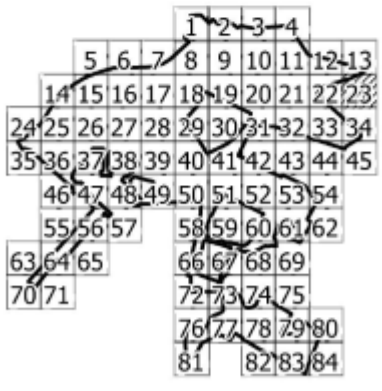


85

Масштаб 1:2000

район Косино-Ухтомский города Москвы

Лист 24 из 85

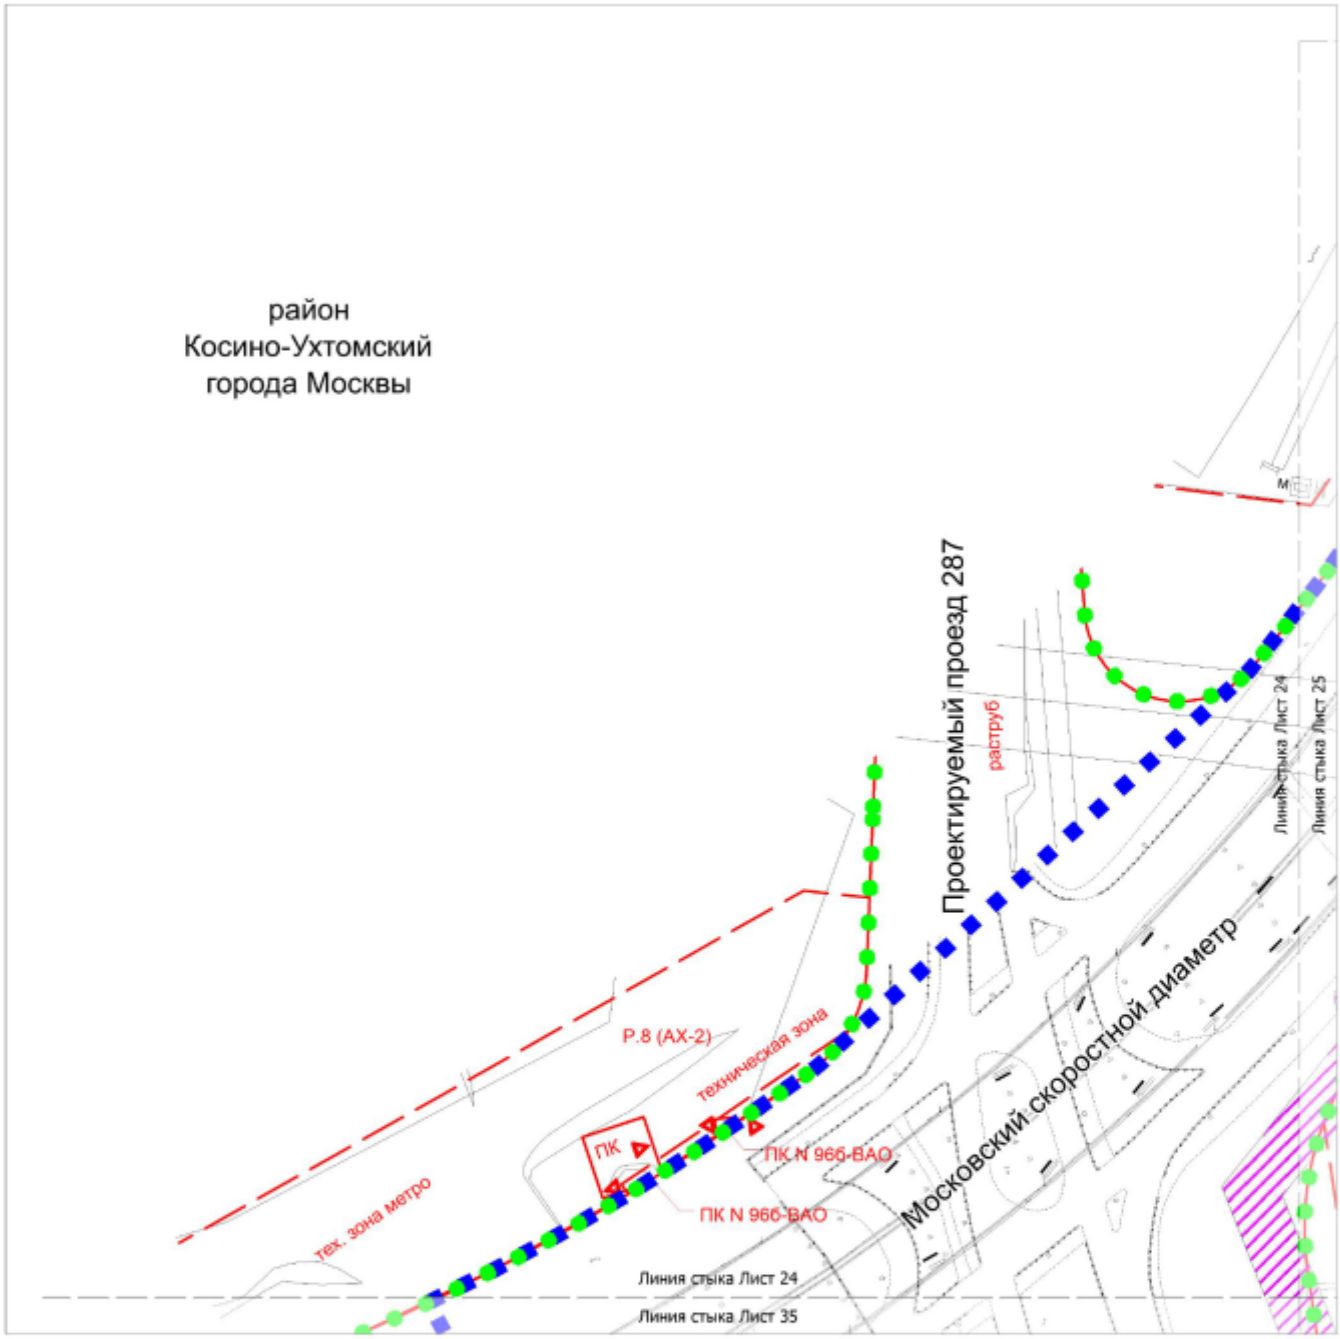

УСЛОВНЫЕ ОБОЗНАЧЕНИЯ:

ГРАНИЦЫ:

- подготовки проекта планировки территории
- существующих и планируемых элементов планировочной структуры


ЗОНЫ ПЛАНИРУЕМОГО РАЗМЕЩЕНИЯ:

- линейных объектов инженерной инфраструктуры (трассировка уточняется на стадии разработки проектной документации)

ЛИНИИ ГРАДОСТРОИТЕЛЬНОГО РЕГУЛИРОВАНИЯ:

СУЩЕСТВУЮЩИЕ:

- красная — красные линии улично-дорожной сети
- ПК — границы объектов природного комплекса города Москвы
- техническая зона — границы технических зон инженерных коммуникаций и сооружений
- тех.зона метро — границы технических зон метрополитена

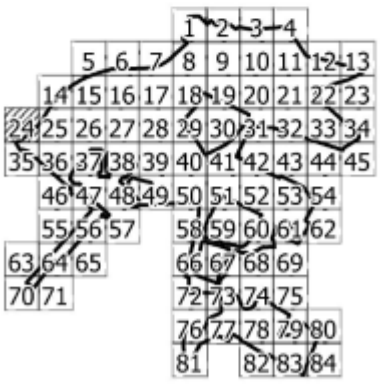


85

Масштаб 1:2000

район Косино-Ухтомский города Москвы

Лист 25 из 85

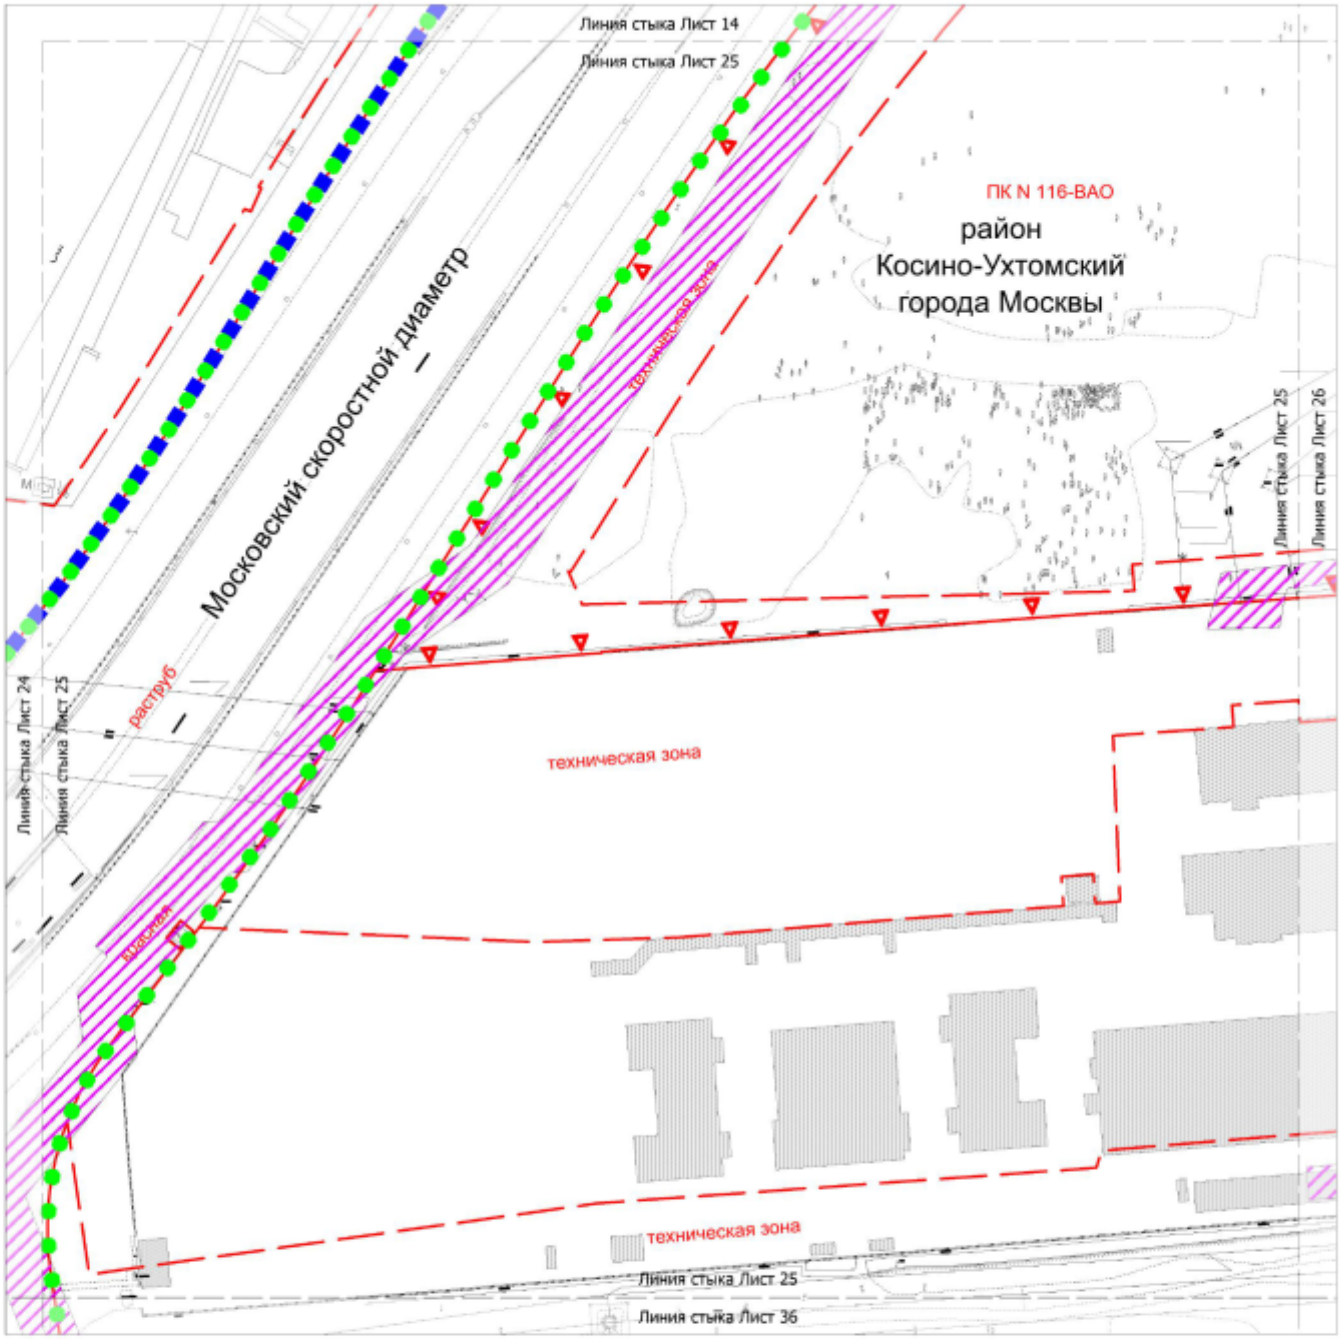

УСЛОВНЫЕ ОБОЗНАЧЕНИЯ:

ГРАНИЦЫ:

- подготовки проекта планировки территории
- существующих и планируемых элементов планировочной структуры

ЗОНЫ ПЛАНИРУЕМОГО РАЗМЕЩЕНИЯ:

- линейных объектов инженерной инфраструктуры (трассировка уточняется на стадии разработки проектной документации)


ЗАСТРОЙКА:

- существующая


ЛИНИИ ГРАДОСТРОИТЕЛЬНОГО РЕГУЛИРОВАНИЯ:

СУЩЕСТВУЮЩИЕ:

- красная — красные линии улично-дорожной сети
- ПК — границы объектов природного комплекса города Москвы
- техническая зона — границы технических зон инженерных коммуникаций и сооружений
- техзона метро — границы технических зон метрополитена

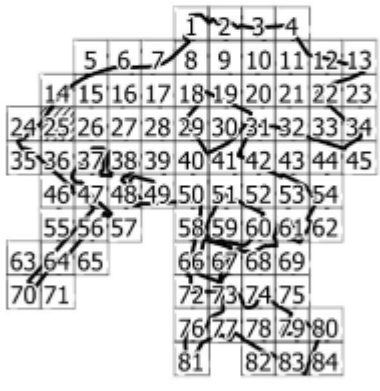

Масштаб 1:2000
район Некрасовка города Москвы
район Косино-Ухтомский города Москвы
Лист 26 из 85

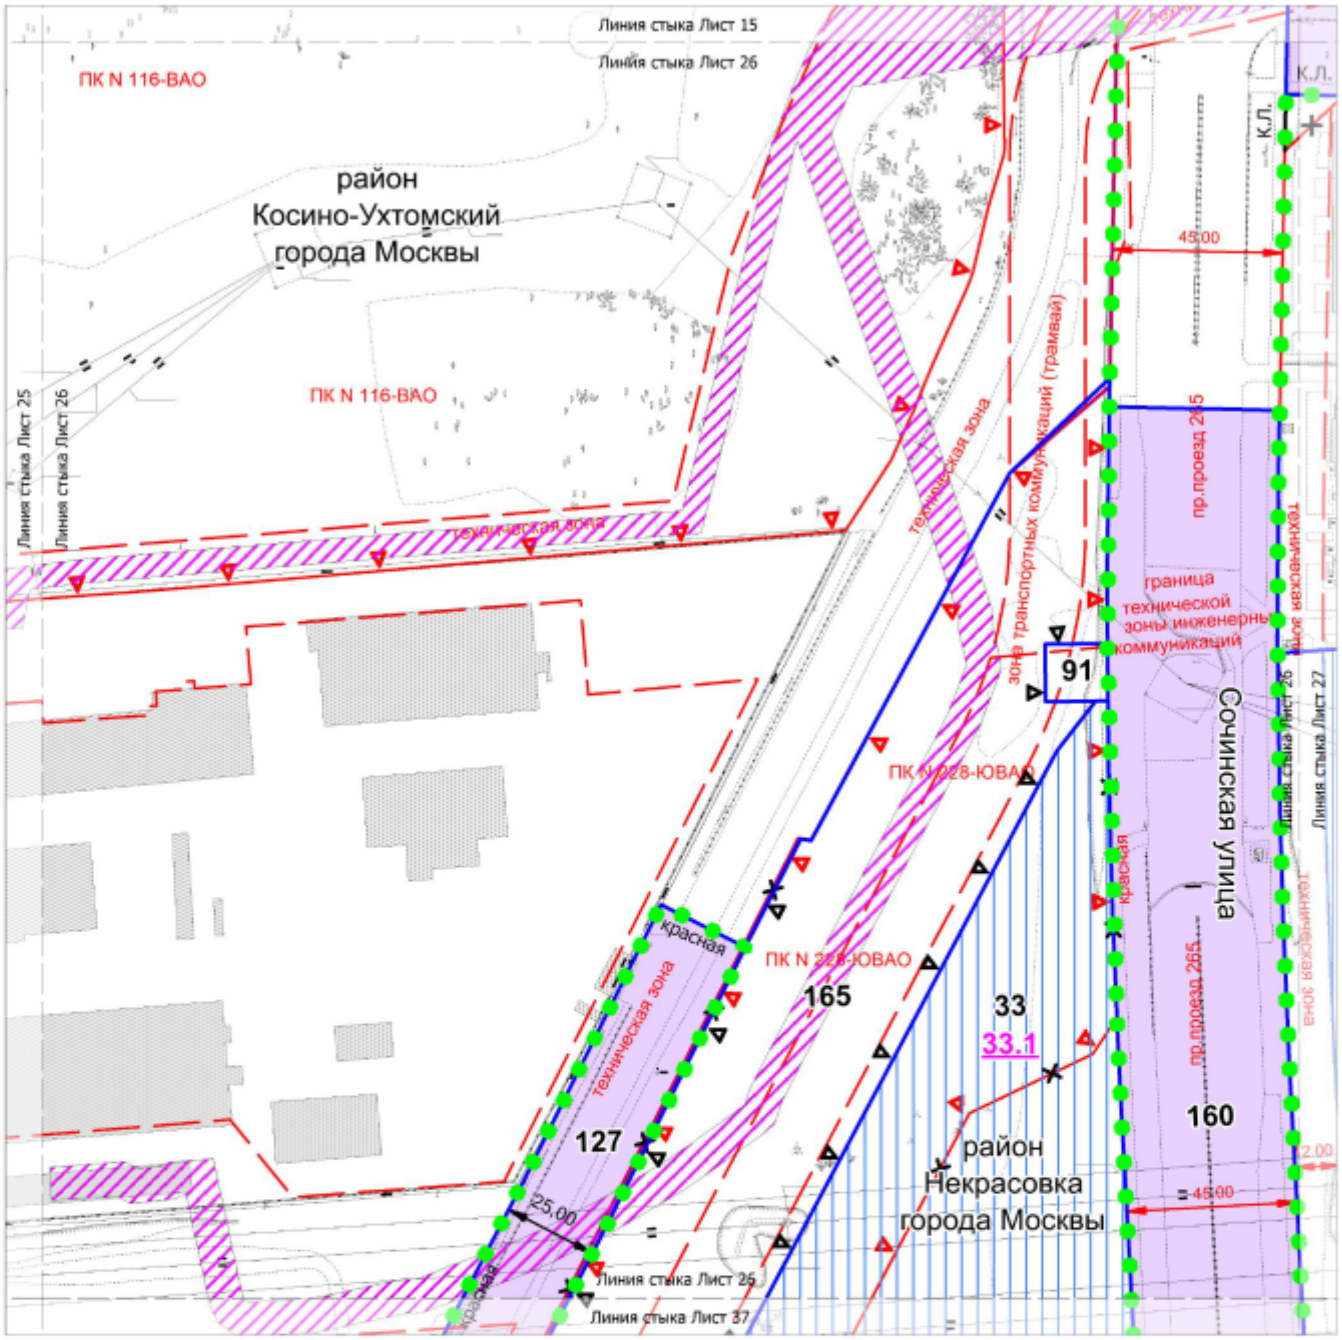

УСЛОВНЫЕ ОБОЗНАЧЕНИЯ:

ГРАНИЦЫ:

- районов города Москвы
- существующих и планируемых элементов планировочной структуры
- участков территории
- зон планируемого размещения объектов капитального строительства

ЗОНЫ ПЛАНИРУЕМОГО РАЗМЕЩЕНИЯ:

- объектов капитального строительства
- линейных объектов транспортной инфраструктуры
- линейных объектов инженерной инфраструктуры (трассировка уточняется на стадии разработки проектной документации)
- 33 — номер участка территории
- 33.1 — номер зоны планируемого размещения объектов капитального строительства

ЗАСТРОЙКА:

- существующая

ЛИНИИ ГРАДОСТРОИТЕЛЬНОГО РЕГУЛИРОВАНИЯ:

СУЩЕСТВУЮЩИЕ:


- красная — красные линии улично-дорожной сети
- ПК — границы объектов природного комплекса города Москвы
- техническая зона — границы технических зон инженерных коммуникаций и сооружений
- зона транспортных коммуникаций — границы зон транспортных коммуникаций, обозначающих границы территорий, предназначенных и используемых для размещения наземных транспортных коммуникаций (монорельсовый транспорт, подвесная канатная дорога транспортная, фуникулер транспортный, трамвай)

ОТМЕНЯЕМЫЕ:

- ПК — границы объектов природного комплекса города Москвы
- красная — красные линии улично-дорожной сети

УСТАНАВЛИВАЕМЫЕ:


- ПК — границы объектов природного комплекса города Москвы
- красная — красные линии улично-дорожной сети

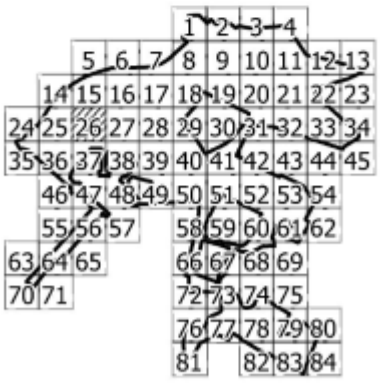

Масштаб 1:2000

район Некрасовка города Москвы

Лист 27 из 85

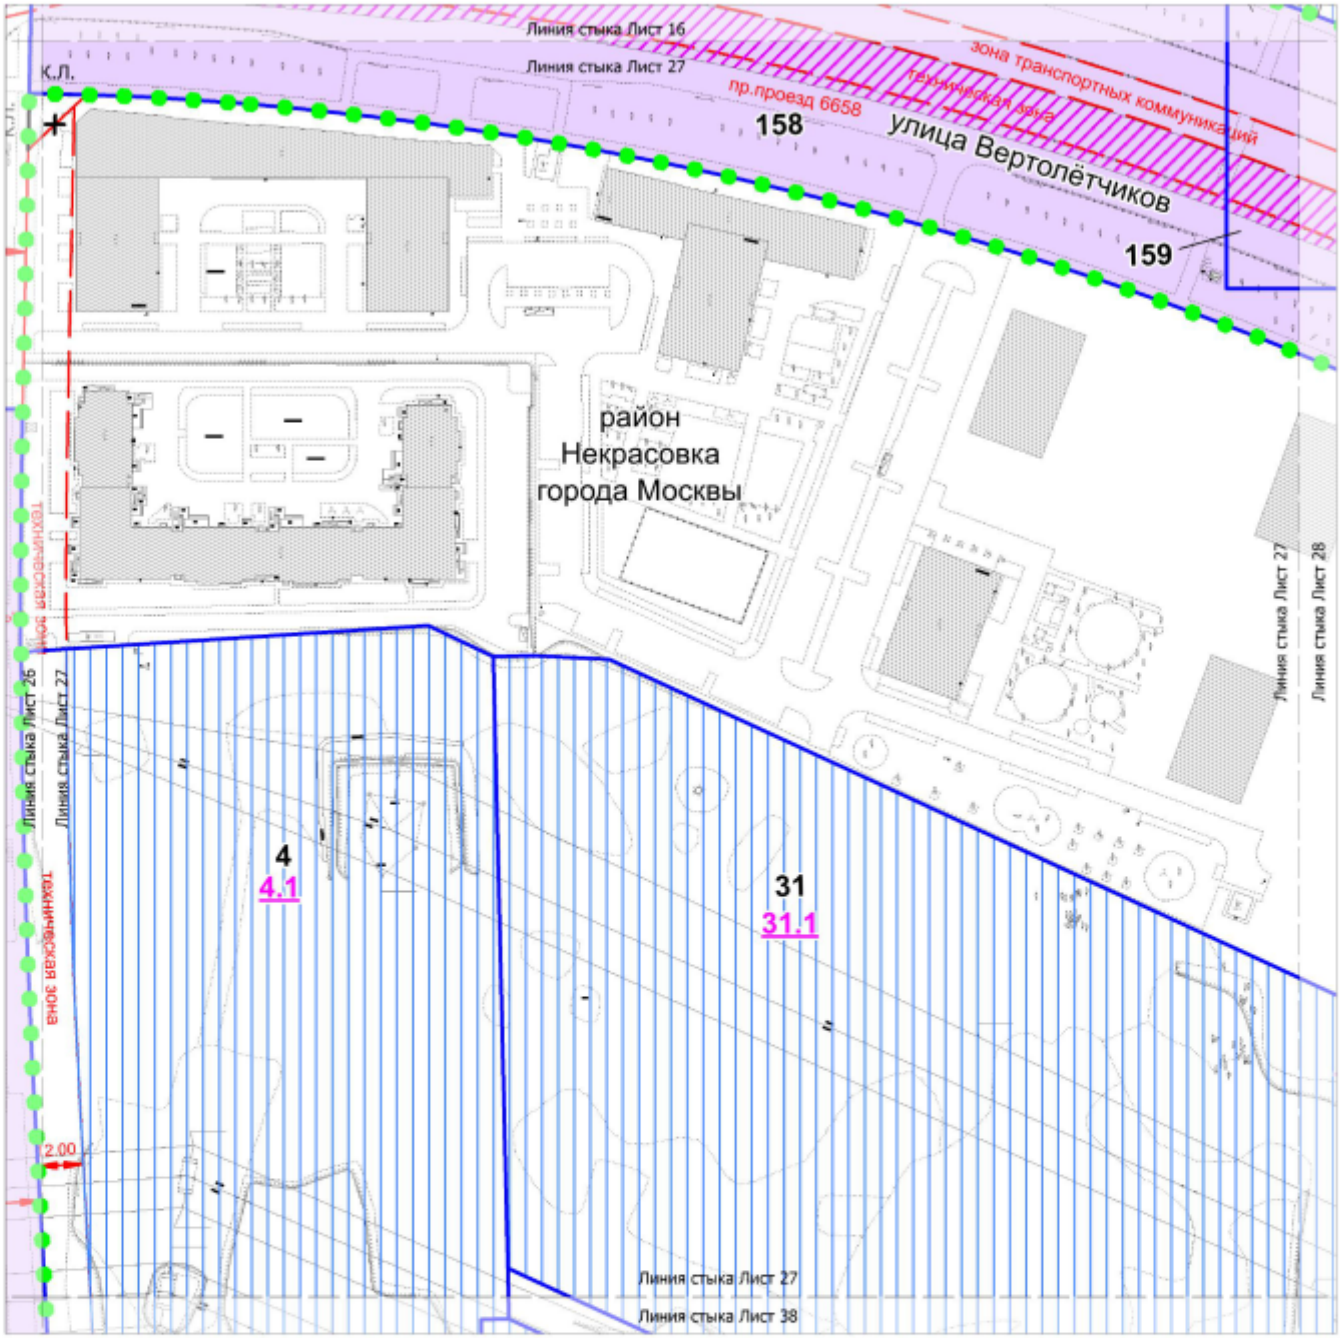

УСЛОВНЫЕ ОБОЗНАЧЕНИЯ:

ГРАНИЦЫ:

- существующих и планируемых элементов планировочной структуры
- участков территории
- зон планируемого размещения объектов капитального строительства

ЗОНЫ ПЛАНИРУЕМОГО РАЗМЕЩЕНИЯ:

- объектов капитального строительства
- линейных объектов транспортной инфраструктуры
- линейных объектов инженерной инфраструктуры (трассировка уточняется на стадии разработки проектной документации)
- 4 — номер участка территории
- 4.1 — номер зоны планируемого размещения объектов капитального строительства

ЗАСТРОЙКА:

- существующая

ЛИНИИ ГРАДОСТРОИТЕЛЬНОГО РЕГУЛИРОВАНИЯ:

СУЩЕСТВУЮЩИЕ:


- красная — красные линии улично-дорожной сети
- техническая зона — границы технических зон инженерных коммуникаций и сооружений
- зона транспортных коммуникаций — границы зон транспортных коммуникаций, обозначающих границы территорий, предназначенных и используемых для размещения наземных транспортных коммуникаций (монорельсовый транспорт, подвесная канатная дорога транспортная, фуникулер транспортный, трамвай)

ОТМЕНЯЕМЫЕ:

- ~~красная~~ — красные линии улично-дорожной сети

УСТАНАВЛИВАЕМЫЕ:


- красная — красные линии улично-дорожной сети

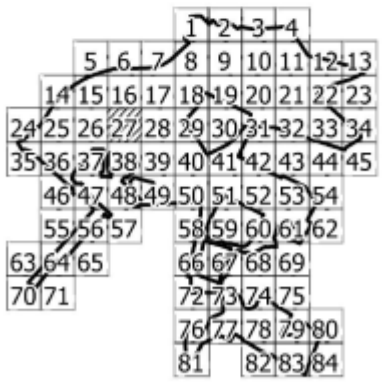

Масштаб 1:2000

район Некрасовка города Москвы

Лист 28 из 85

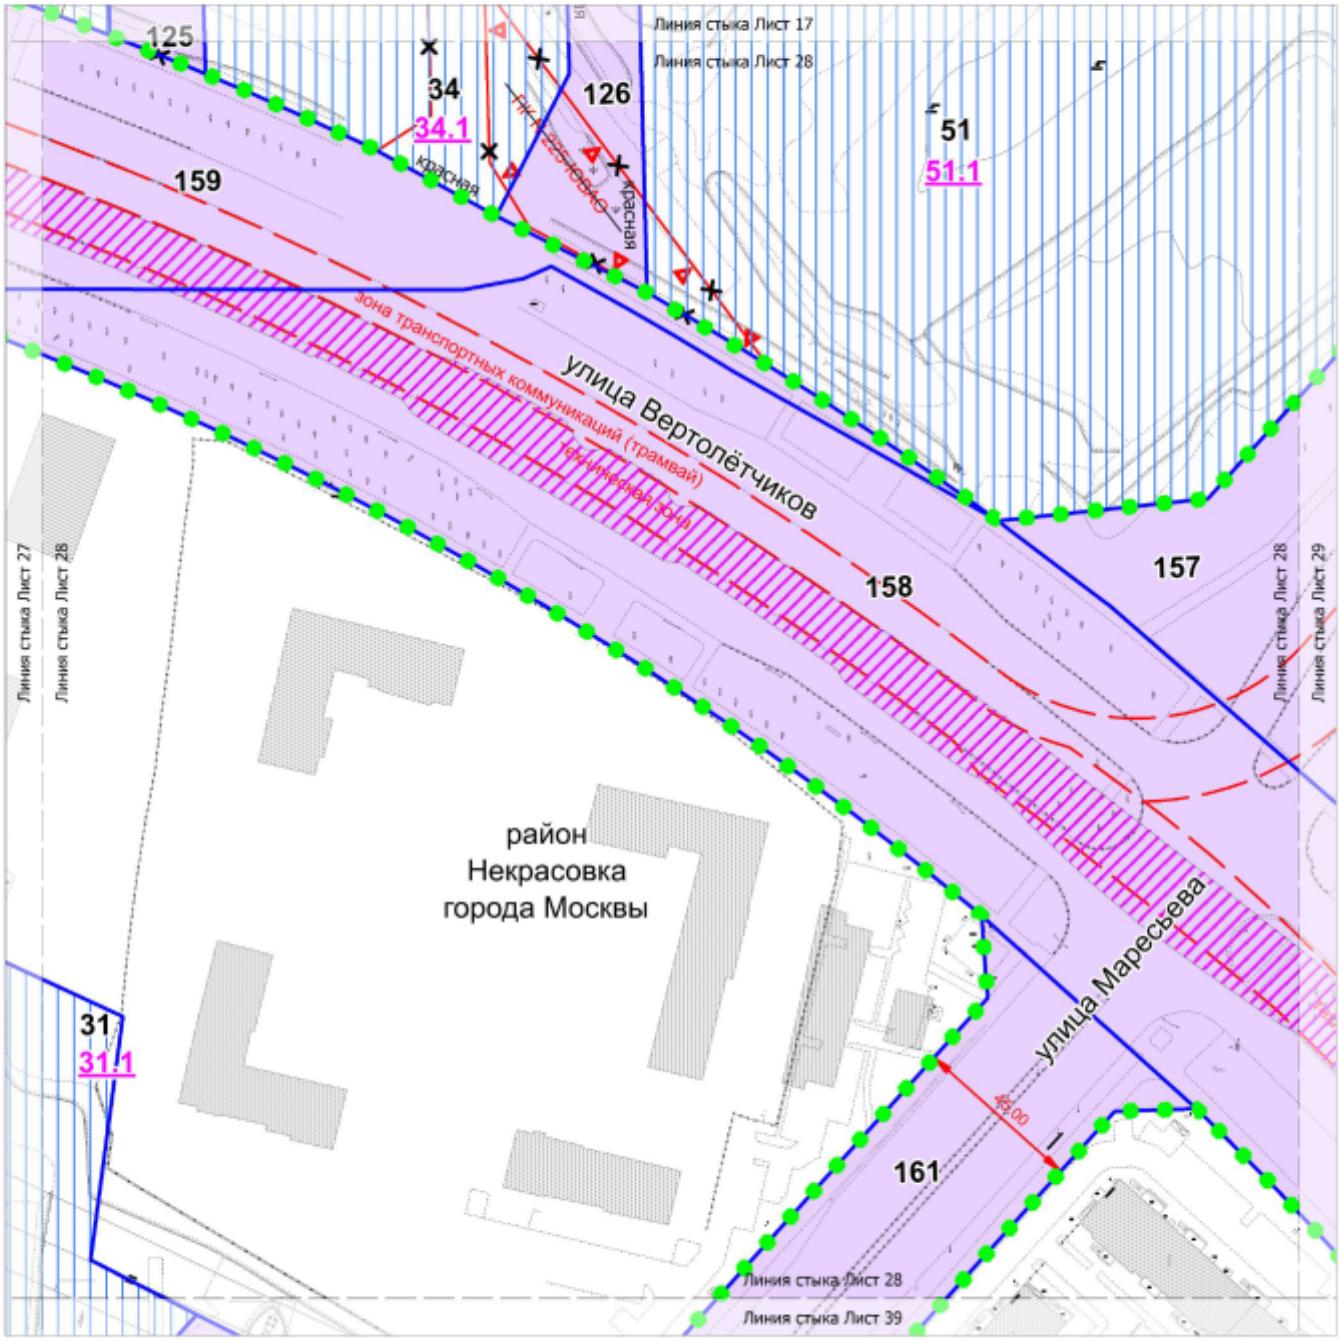

УСЛОВНЫЕ ОБОЗНАЧЕНИЯ:

ГРАНИЦЫ:

- существующих и планируемых элементов планировочной структуры
- участков территории
- зон планируемого размещения объектов капитального строительства

ЗОНЫ ПЛАНИРУЕМОГО РАЗМЕЩЕНИЯ:

- объектов капитального строительства
- линейных объектов транспортной инфраструктуры
- линейных объектов инженерной инфраструктуры (трассировка уточняется на стадии разработки проектной документации)
- 31 — номер участка территории
- 31.1 — номер зоны планируемого размещения объектов капитального строительства

ЗАСТРОЙКА:

- существующая

ЛИНИИ ГРАДОСТРОИТЕЛЬНОГО РЕГУЛИРОВАНИЯ:

СУЩЕСТВУЮЩИЕ:


- красная — красные линии улично-дорожной сети
- техническая зона — границы технических зон инженерных коммуникаций и сооружений
- зона транспортных коммуникаций — границы зон транспортных коммуникаций, обозначающих границы территорий, предназначенных и используемых для размещения наземных транспортных коммуникаций (монорельсовый транспорт, подвесная канатная дорога транспортная, фуникулер транспортный, трамвай)

ОТМЕНЯЕМЫЕ:

- ~~красная~~ — красные линии улично-дорожной сети
- ~~ГИС~~ — границы объектов природного комплекса города Москвы

УСТАНАВЛИВАЕМЫЕ:

- красная — красные линии улично-дорожной сети

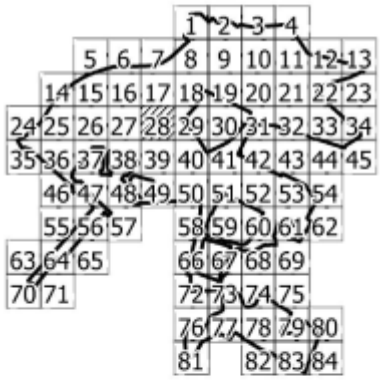


85

Масштаб 1:2000

район Некрасовка города Москвы

Лист 29 из 85

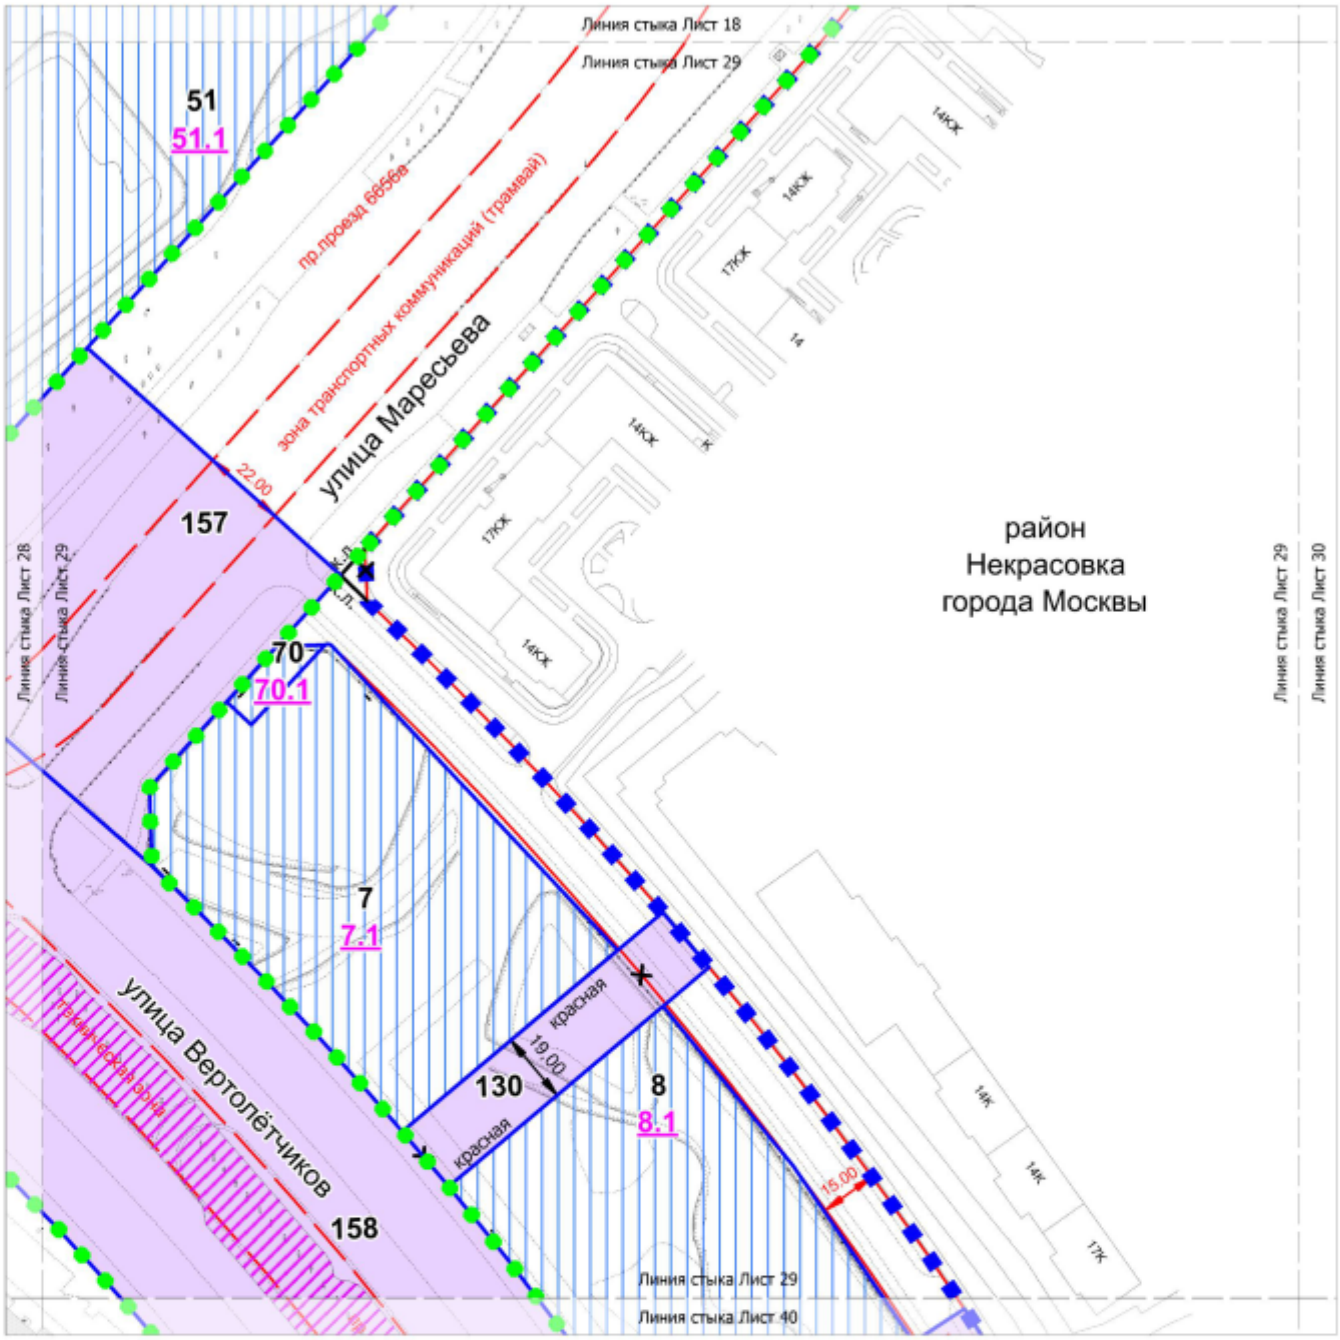

УСЛОВНЫЕ ОБОЗНАЧЕНИЯ:

ГРАНИЦЫ:

- подготовки проекта планировки территории
- существующих и планируемых элементов планировочной структуры
- участков территории
- зон планируемого размещения объектов капитального строительства

ЗОНЫ ПЛАНИРУЕМОГО РАЗМЕЩЕНИЯ:

- объектов капитального строительства
- линейных объектов транспортной инфраструктуры
- линейных объектов инженерной инфраструктуры (трассировка уточняется на стадии разработки проектной документации)
- 7 — номер участка территории
- 7.1 — номер зоны планируемого размещения объектов капитального строительства

ЛИНИИ ГРАДОСТРОИТЕЛЬНОГО РЕГУЛИРОВАНИЯ:

СУЩЕСТВУЮЩИЕ:


- красная — красные линии улично-дорожной сети
- техническая зона — границы технических зон инженерных коммуникаций и сооружений
- зона транспортных коммуникаций — границы зон транспортных коммуникаций, обозначающих границы территорий, предназначенных и используемых для размещения наземных транспортных коммуникаций (монорельсовый транспорт, подвесная канатная дорога транспортная, фуникулер транспортный, трамвай)

ОТМЕНЯЕМЫЕ:

- красная — красные линии улично-дорожной сети

УСТАНАВЛИВАЕМЫЕ:


- красная — красные линии улично-дорожной сети

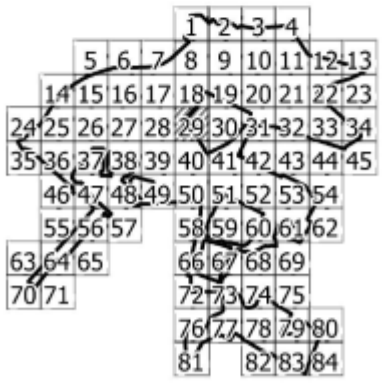

Масштаб 1:2000

район Некрасовка города Москвы

Лист 30 из 85

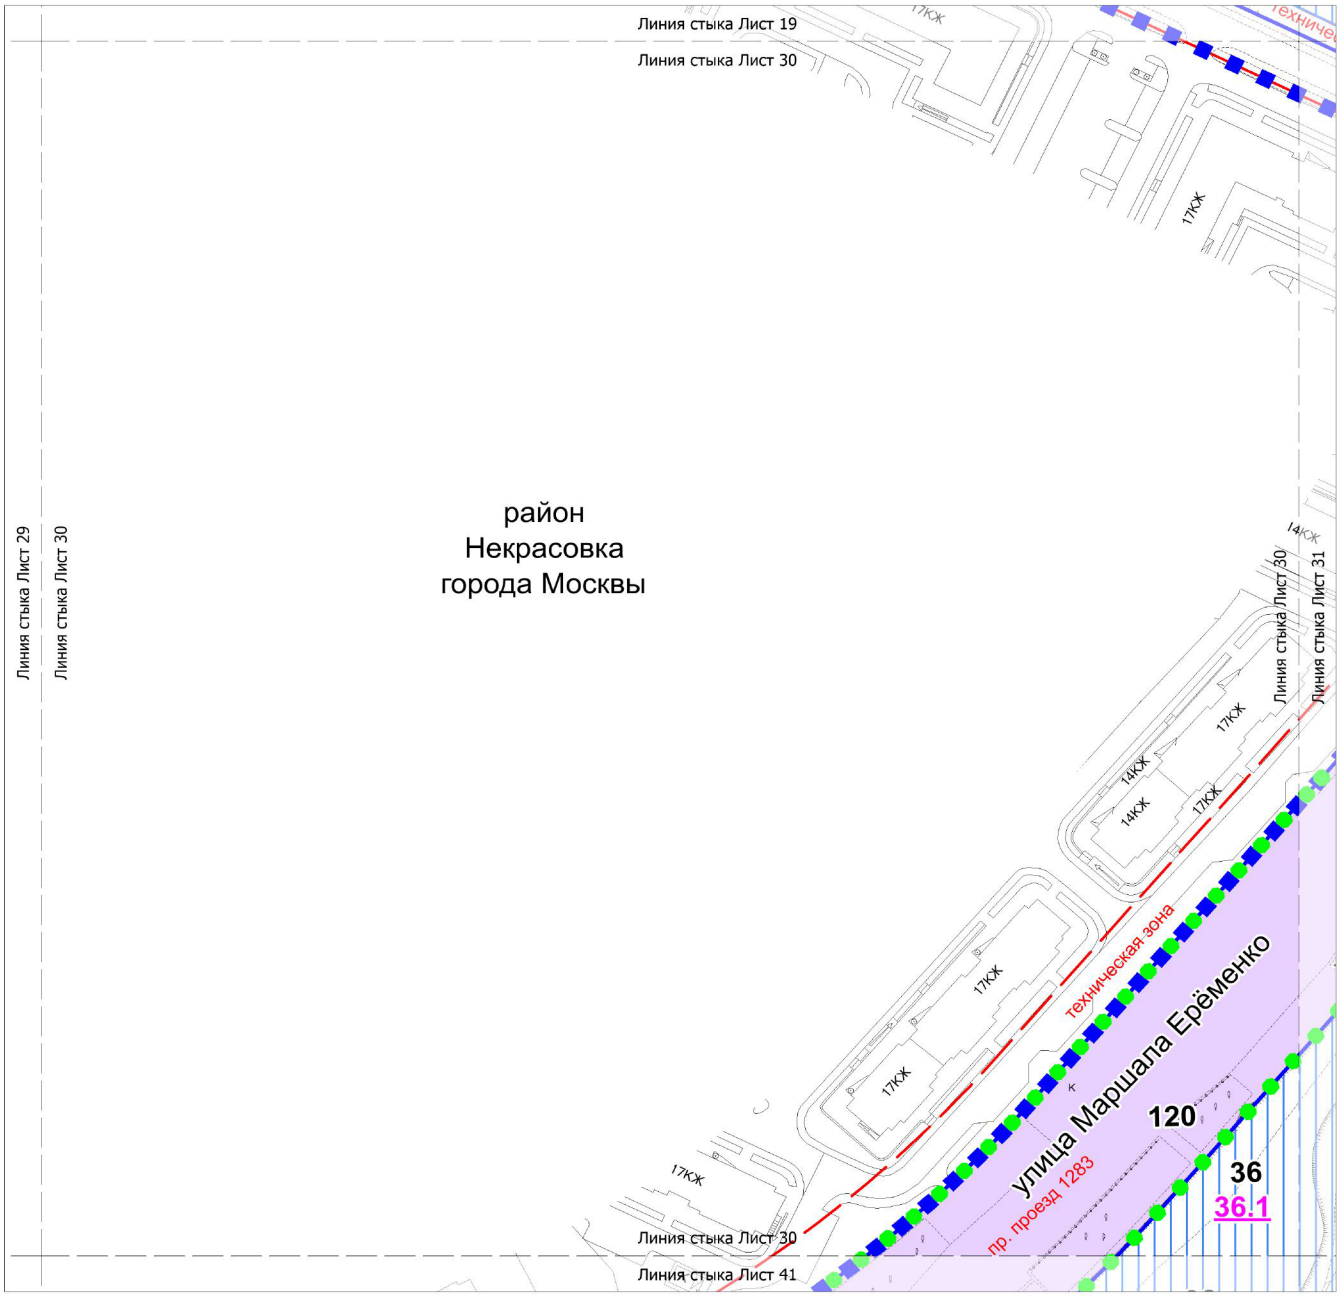

УСЛОВНЫЕ ОБОЗНАЧЕНИЯ:

ГРАНИЦЫ:

- подготовки проекта планировки территории
- существующих и планируемых элементов планировочной структуры
- участков территории
- зон планируемого размещения объектов капитального строительства

ЗОНЫ ПЛАНИРУЕМОГО РАЗМЕЩЕНИЯ:

- объектов капитального строительства
- линейных объектов транспортной инфраструктуры
- 36 — номер участка территории
- 36.1 — номер зоны планируемого размещения объектов капитального строительства


ЛИНИИ ГРАДОСТРОИТЕЛЬНОГО РЕГУЛИРОВАНИЯ:

СУЩЕСТВУЮЩИЕ:


- красная — красные линии улично-дорожной сети
- ПК — границы объектов природного комплекса города Москвы
- техническая зона — границы технических зон инженерных коммуникаций и сооружений

ОТМЕНЯЕМЫЕ:

- ~~ПК~~ — границы объектов природного комплекса города Москвы

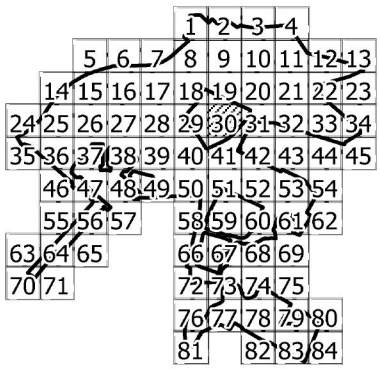

Масштаб 1:2000
район Некрасовка города Москвы
городской округ Люберцы Московской области
Лист 31 из 85

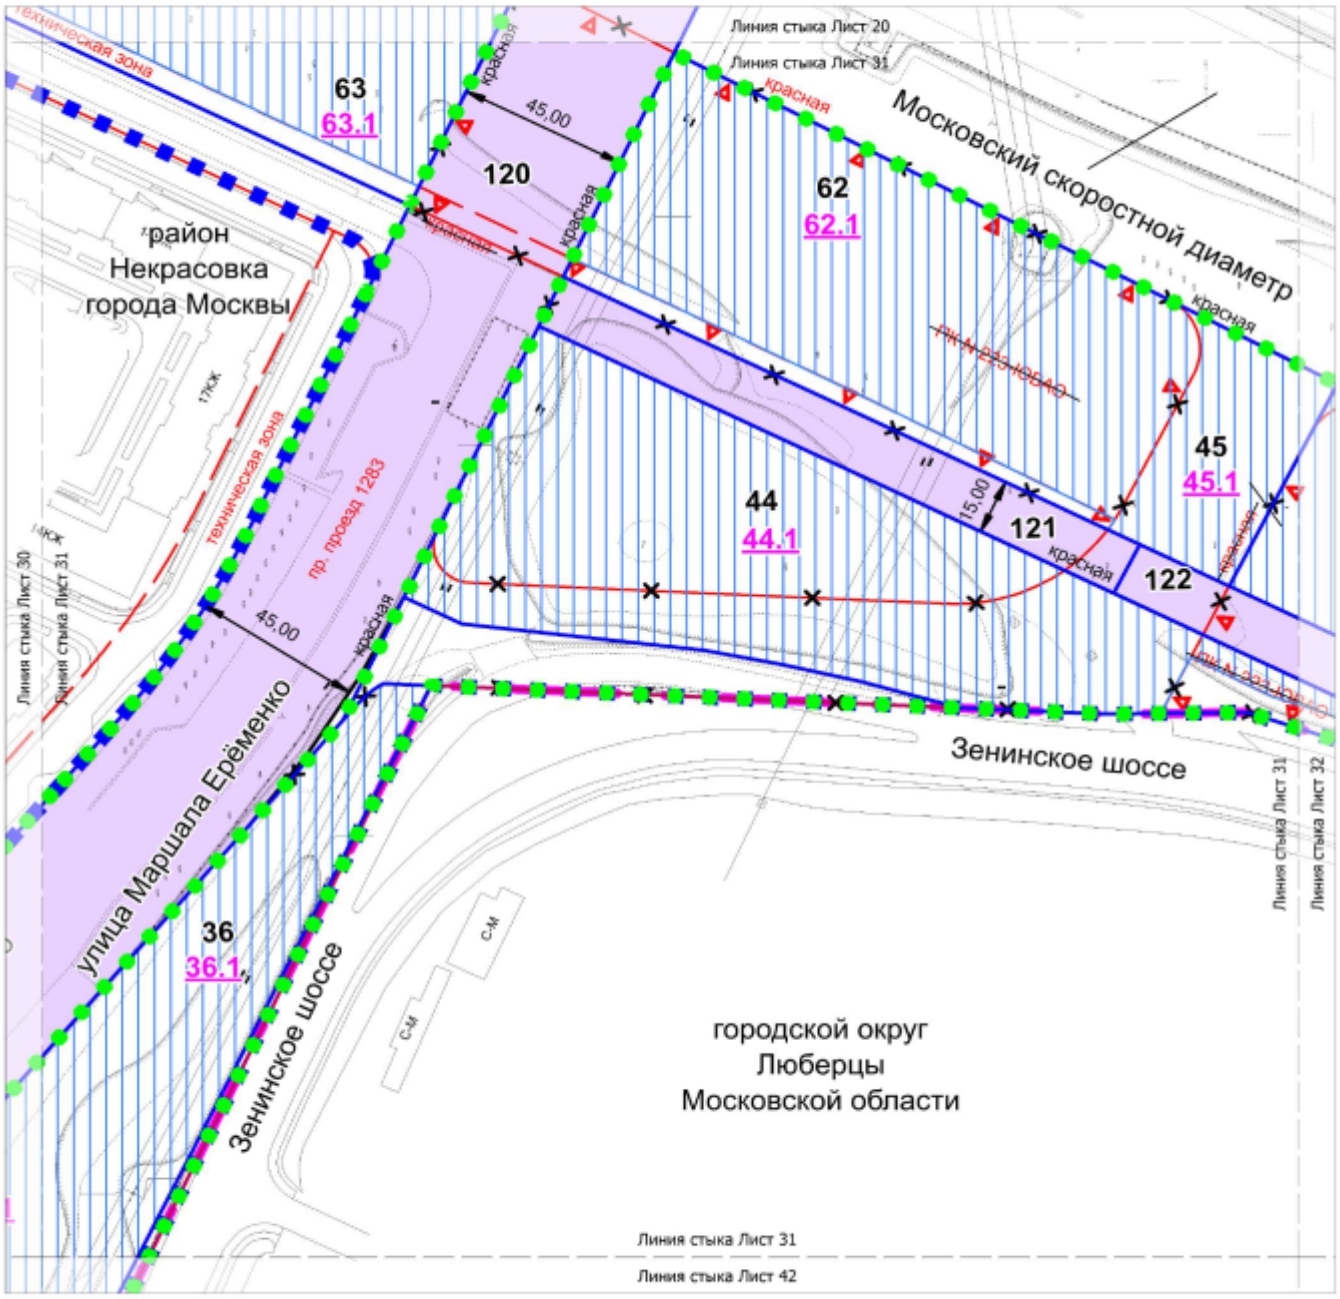

УСЛОВНЫЕ ОБОЗНАЧЕНИЯ:

ГРАНИЦЫ:

- подготовки проекта планировки территории
- города Москвы
- районов города Москвы
- существующих и планируемых элементов планировочной структуры
- участков территории
- зон планируемого размещения объектов капитального строительства

ЗОНЫ ПЛАНИРУЕМОГО РАЗМЕЩЕНИЯ:

- объектов капитального строительства
- линейных объектов транспортной инфраструктуры
- 36 — номер участка территории
- 36.1 — номер зоны планируемого размещения объектов капитального строительства

ЛИНИИ ГРАДОСТРОИТЕЛЬНОГО РЕГУЛИРОВАНИЯ:

СУЩЕСТВУЮЩИЕ:


- красная — красные линии улично-дорожной сети
- ПК — границы объектов природного комплекса города Москвы
- техническая зона — границы технических зон инженерных коммуникаций и сооружений

ОТМЕНЯЕМЫЕ:

- ~~ПК~~ — границы объектов природного комплекса города Москвы
- ~~красная~~ — красные линии улично-дорожной сети


УСТАНАВЛИВАЕМЫЕ:

- красная — красные линии улично-дорожной сети

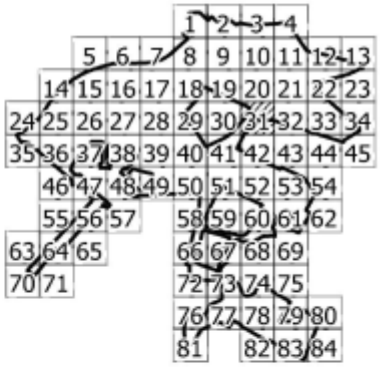

85

Масштаб 1:2000
район Некрасовка города Москвы
городской округ Люберцы Московской области
Лист 32 из 85

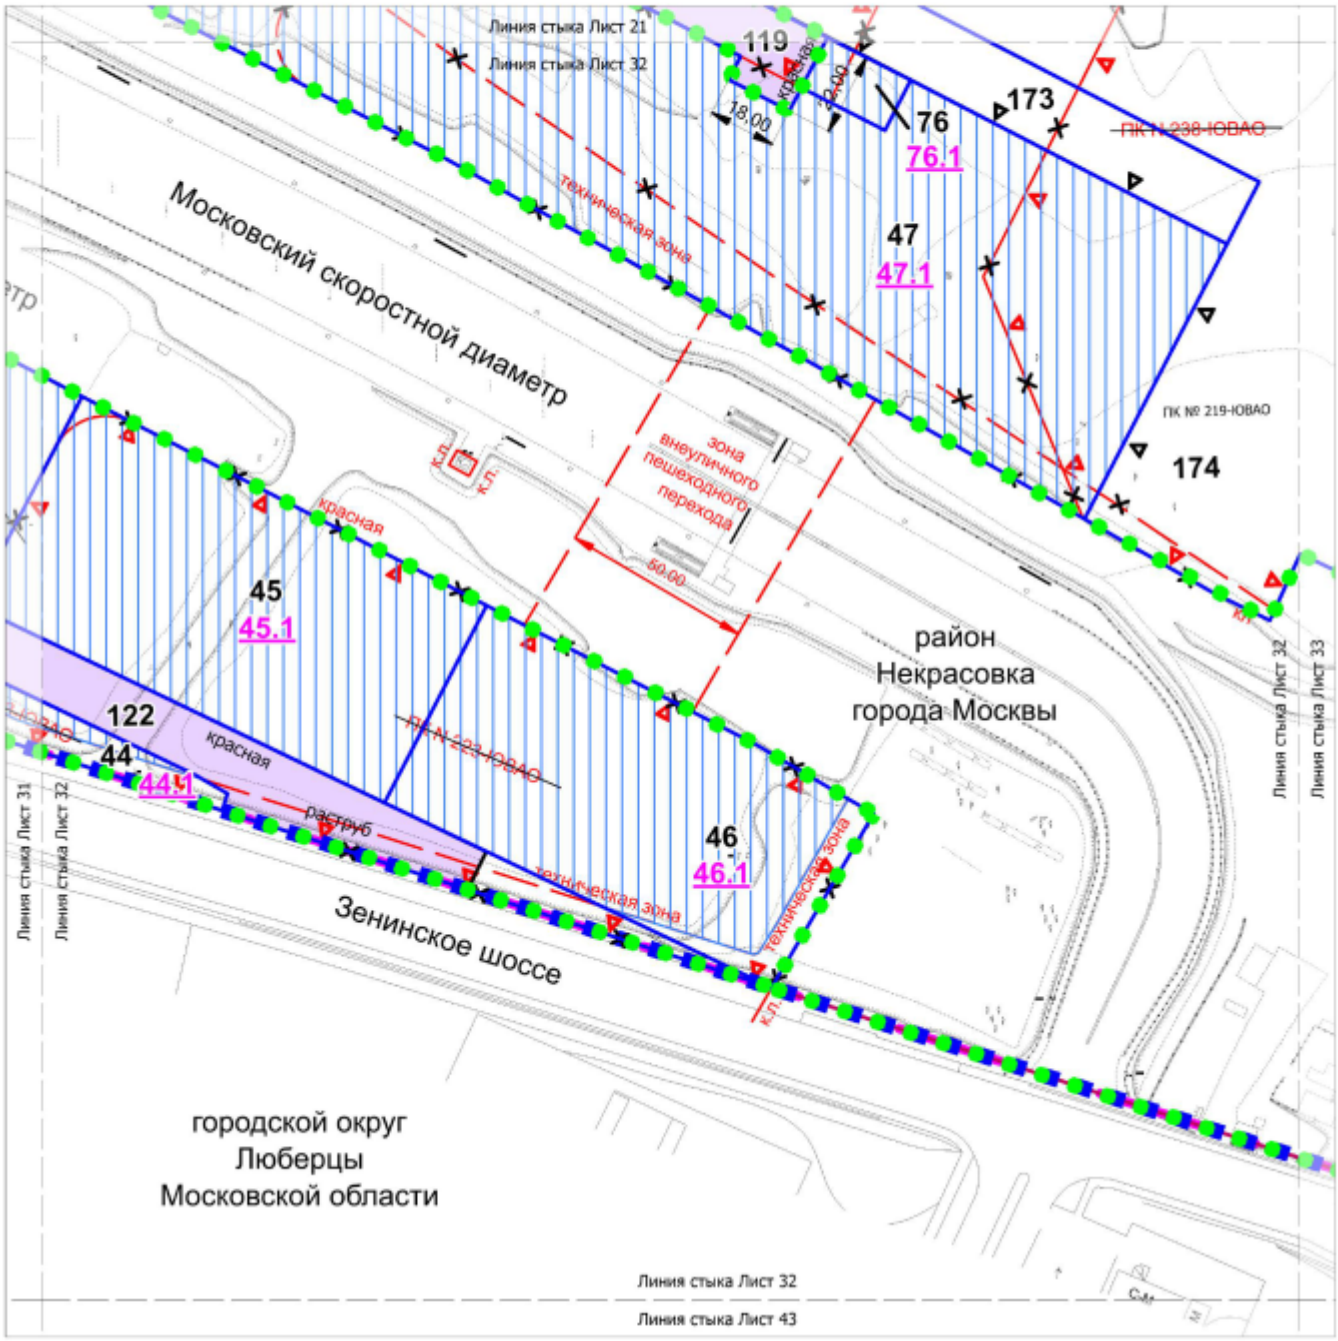

УСЛОВНЫЕ ОБОЗНАЧЕНИЯ:

ГРАНИЦЫ:

- подготовки проекта планировки территории
- города Москвы
- районов города Москвы
- существующих и планируемых элементов планировочной структуры
- участков территории
- зон планируемого размещения объектов капитального строительства

ЗОНЫ ПЛАНИРУЕМОГО РАЗМЕЩЕНИЯ:

- объектов капитального строительства
- линейных объектов транспортной инфраструктуры
- 45 — номер участка территории
- 45.1 — номер зоны планируемого размещения объектов капитального строительства

ЛИНИИ ГРАДОСТРОИТЕЛЬНОГО РЕГУЛИРОВАНИЯ:

СУЩЕСТВУЮЩИЕ:


- красная — красные линии улично-дорожной сети
- ПК — границы объектов природного комплекса города Москвы
- техническая зона — границы технических зон инженерных коммуникаций и сооружений
- зона внеуличного пешеходного перехода — границы зон внеуличных пешеходных переходов

ОТМЕНЯЕМЫЕ:


- ПК — границы объектов природного комплекса города Москвы
- красная — красные линии улично-дорожной сети
- техническая зона — границы технических зон инженерных коммуникаций и сооружений

УСТАНАВЛИВАЕМЫЕ:

- ПК — границы объектов природного комплекса города Москвы
- красная — красные линии улично-дорожной сети

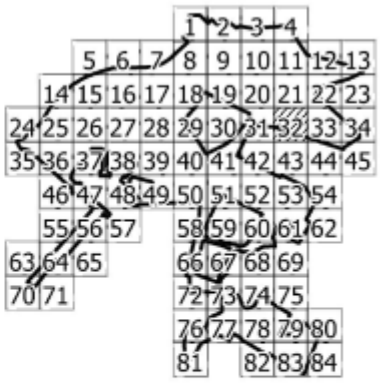

Масштаб 1:2000
район Некрасовка города Москвы
городской округ Люберцы Московской области
Лист 33 из 85

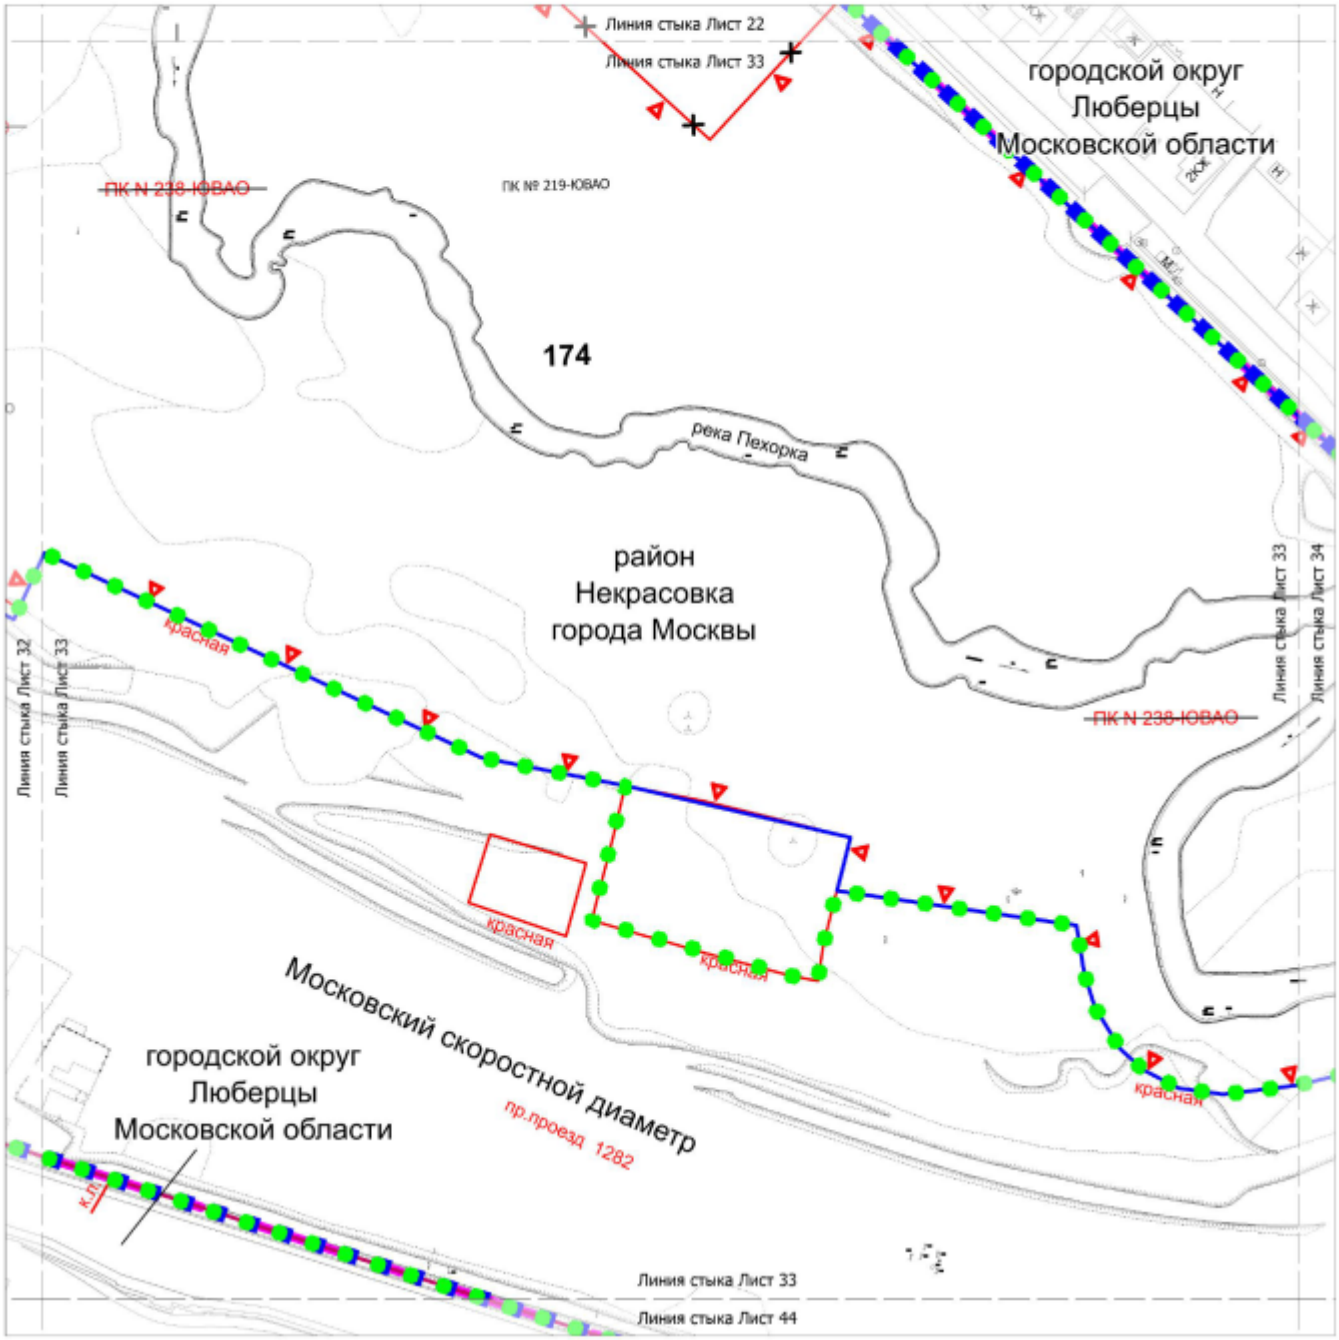

УСЛОВНЫЕ ОБОЗНАЧЕНИЯ:

ГРАНИЦЫ:

- подготовки проекта планировки территории
- города Москвы
- районов города Москвы
- существующих и планируемых элементов планировочной структуры
- участков территории

ЗОНЫ ПЛАНИРУЕМОГО РАЗМЕЩЕНИЯ:

174 — номер участка территории

ЛИНИИ ГРАДОСТРОИТЕЛЬНОГО РЕГУЛИРОВАНИЯ:


СУЩЕСТВУЮЩИЕ:

красная — красные линии улично-дорожной сети

ПК — границы объектов природного комплекса города Москвы

ОТМЕНЯЕМЫЕ:

ПК — границы объектов природного комплекса города Москвы

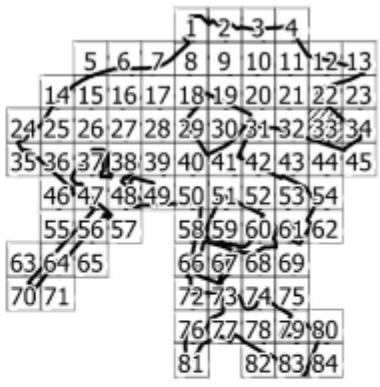

85

Масштаб 1:2000
район Некрасовка города Москвы
городской округ Люберцы Московской области
Лист 34 из 85



УСЛОВНЫЕ ОБОЗНАЧЕНИЯ:

ГРАНИЦЫ:

- подготовки проекта планировки территории
- города Москвы
- районов города Москвы
- существующих и планируемых элементов планировочной структуры
- участков территории


ЗОНЫ ПЛАНИРУЕМОГО РАЗМЕЩЕНИЯ:

174 — номер участка территории

ЛИНИИ ГРАДОСТРОИТЕЛЬНОГО РЕГУЛИРОВАНИЯ:

СУЩЕСТВУЮЩИЕ:

- красная — красные линии улично-дорожной сети
- ПК — границы объектов природного комплекса города Москвы

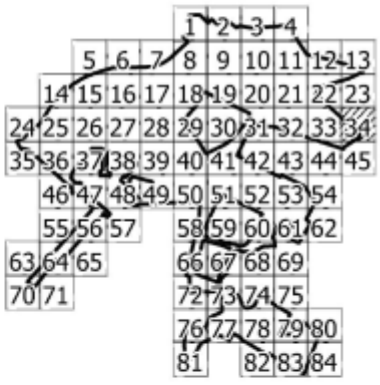

Масштаб 1:2000

район Косино-Ухтомский города Москвы

Лист 35 из 85



УСЛОВНЫЕ ОБОЗНАЧЕНИЯ:

ГРАНИЦЫ:

- подготовки проекта планировки территории
- существующих и планируемых элементов планировочной структуры


ЗОНЫ ПЛАНИРУЕМОГО РАЗМЕЩЕНИЯ:

- линейных объектов транспортной инфраструктуры
- линейных объектов инженерной инфраструктуры (трассировка уточняется на стадии разработки проектной документации)
- 163 — номер участка территории


ЛИНИИ ГРАДОСТРОИТЕЛЬНОГО РЕГУЛИРОВАНИЯ:

СУЩЕСТВУЮЩИЕ:

- красная — красные линии улично-дорожной сети
- техническая зона — границы технических зон инженерных коммуникаций и сооружений
- техзона метро — границы технических зон метрополитена

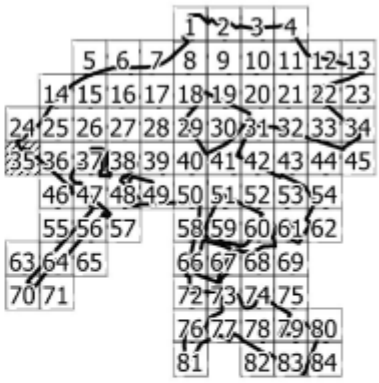

Масштаб 1:2000
район Некрасовка города Москвы
район Косино-Ухтомский города Москвы
Лист 36 из 85

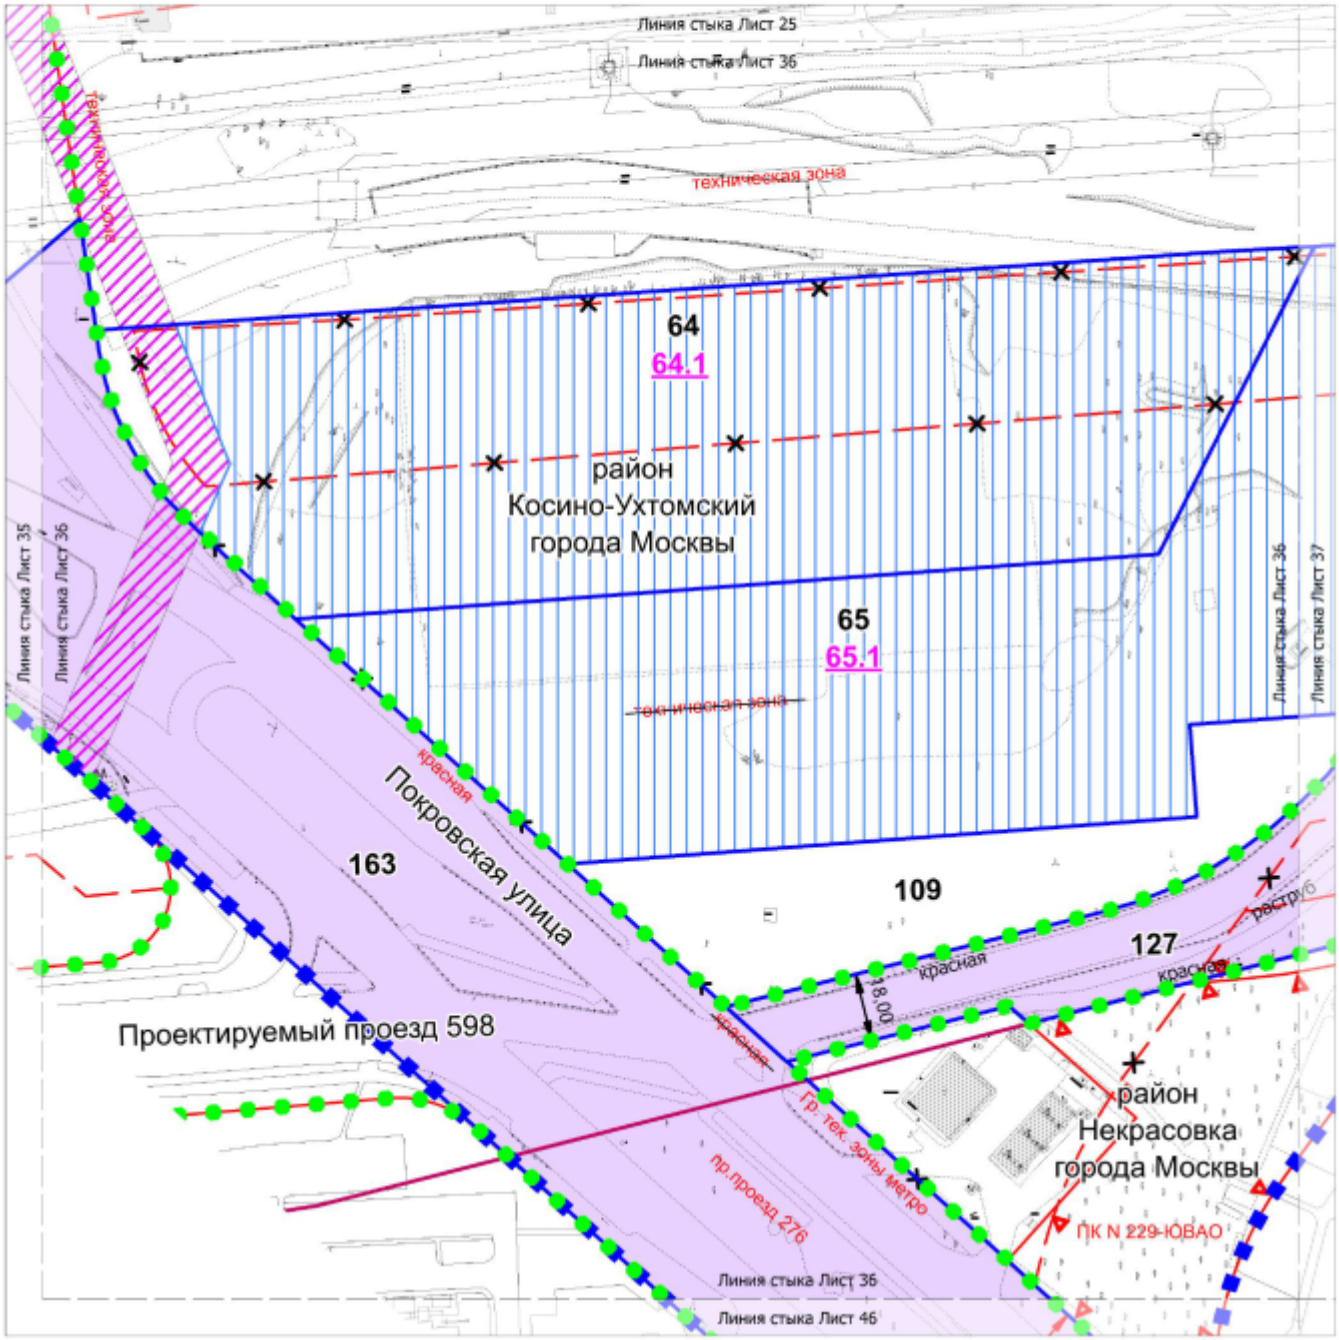

УСЛОВНЫЕ ОБОЗНАЧЕНИЯ:

ГРАНИЦЫ:

- подготовки проекта планировки территории
- районов города Москвы
- существующих и планируемых элементов планировочной структуры
- участков территории
- зон планируемого размещения объектов капитального строительства

ЗОНЫ ПЛАНИРУЕМОГО РАЗМЕЩЕНИЯ:

- объектов капитального строительства
- линейных объектов инженерной инфраструктуры (трассировка уточняется на стадии разработки проектной документации)
- линейных объектов транспортной инфраструктуры
- 64 — номер участка территории
- 64.1 — номер зоны планируемого размещения объектов капитального строительства

ЗАСТРОЙКА:

- существующая

ЛИНИИ ГРАДОСТРОИТЕЛЬНОГО РЕГУЛИРОВАНИЯ:

СУЩЕСТВУЮЩИЕ:


- красная — красные линии улично-дорожной сети
- ПК — границы объектов природного комплекса города Москвы
- техническая зона — границы технических зон инженерных коммуникаций и сооружений
- тех.зона метро — границы технических зон метрополитена
- зона транспортных коммуникаций — границы зон транспортных коммуникаций, обозначающих границы территорий, предназначенных и используемых для размещения наземных транспортных коммуникаций (монорельсовый транспорт, подвесная канатная дорога транспортная, фуникулер транспортный, трамвай)

ОТМЕНЯЕМЫЕ:


- ~~красная~~ — красные линии улично-дорожной сети
- ~~техническая зона~~ — границы технических зон инженерных коммуникаций и сооружений

УСТАНАВЛИВАЕМЫЕ:

- красная — красные линии улично-дорожной сети
- техническая зона — границы технических зон инженерных коммуникаций и сооружений

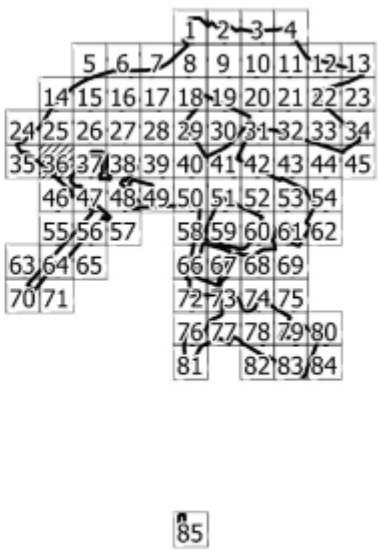

Масштаб 1:2000
район Некрасовка города Москвы
район Косино-Ухтомский города Москвы
Лист 37 из 85

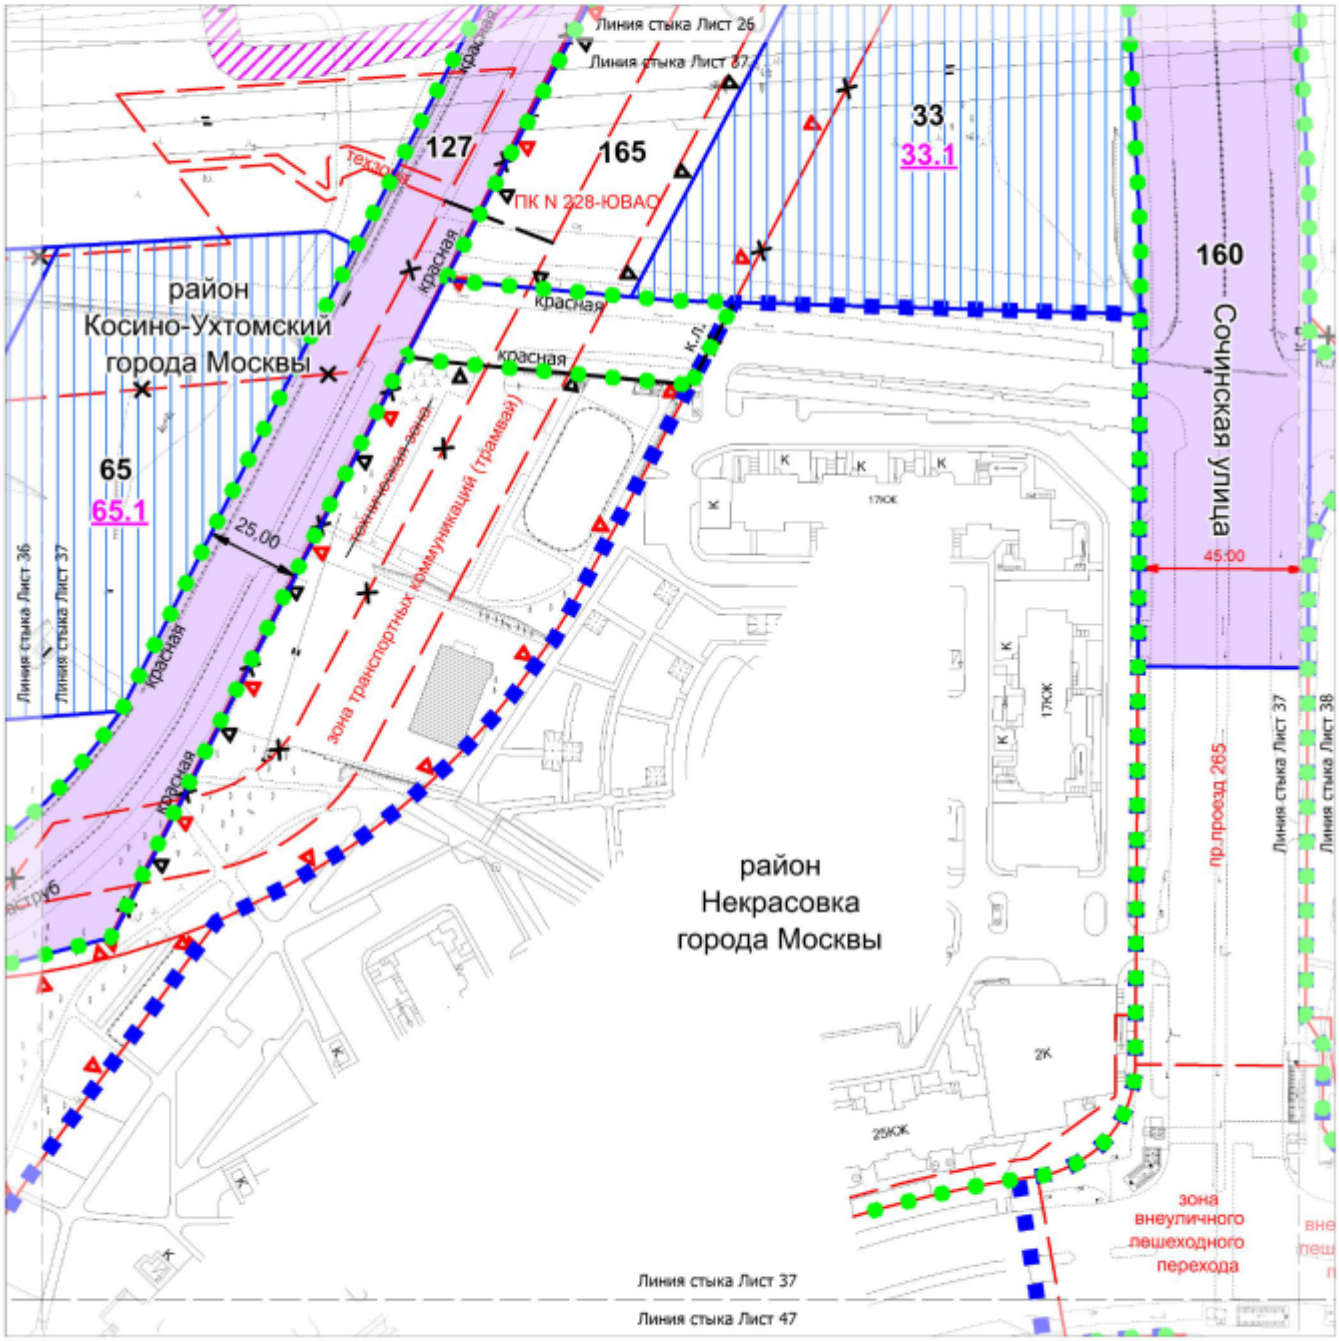

УСЛОВНЫЕ ОБОЗНАЧЕНИЯ:

ГРАНИЦЫ:

- подготовки проекта планировки территории
- районов города Москвы
- существующих и планируемых элементов планировочной структуры
- участков территории
- зон планируемого размещения объектов капитального строительства

ЗОНЫ ПЛАНИРУЕМОГО РАЗМЕЩЕНИЯ:

- объектов капитального строительства
- линейных объектов инженерной инфраструктуры (трассировка уточняется на стадии разработки проектной документации)
- линейных объектов транспортной инфраструктуры
- 33 — номер участка территории
- 33.1 — номер зоны планируемого размещения объектов капитального строительства

ЗАСТРОЙКА:

- существующая

ЛИНИИ ГРАДОСТРОИТЕЛЬНОГО РЕГУЛИРОВАНИЯ:

СУЩЕСТВУЮЩИЕ:

- красная — красные линии улично-дорожной сети
- ПК — границы объектов природного комплекса города Москвы
- техническая зона — границы технических зон инженерных коммуникаций и сооружений
- зона внеуличного пешеходного перехода — границы зон внеуличных пешеходных переходов
- зона транспортных коммуникаций — границы зон транспортных коммуникаций, обозначающих границы территорий, предназначенных и используемых для размещения наземных транспортных коммуникаций (монорельсовый транспорт, подвесная канатная дорога транспортная, фуникулер транспортный, трамвай)

ОТМЕНЯЕМЫЕ:

- ПК — границы объектов природного комплекса города Москвы
- техническая зона — границы технических зон инженерных коммуникаций и сооружений

УСТАНАВЛИВАЕМЫЕ:


- ПК — границы объектов природного комплекса города Москвы
- красная — красные линии улично-дорожной сети
- техническая зона — границы технических зон инженерных коммуникаций и сооружений

1 2 3 4
5 6 7 8 9 10 11 12 13
14 15 16 17 18 19 20 21 22 23
24 25 26 27 28 29 30 31 32 33 34
35 36 37 38 39 40 41 42 43 44 45
46 47 48 49 50 51 52 53 54
55 56 57 58 59 60 61 62
63 64 65 66 67 68 69
70 71 72 73 74 75
76 77 78 79 80
81 82 83 84
85

Масштаб 1:2000

район Некрасовка города Москвы

Лист 38 из 85

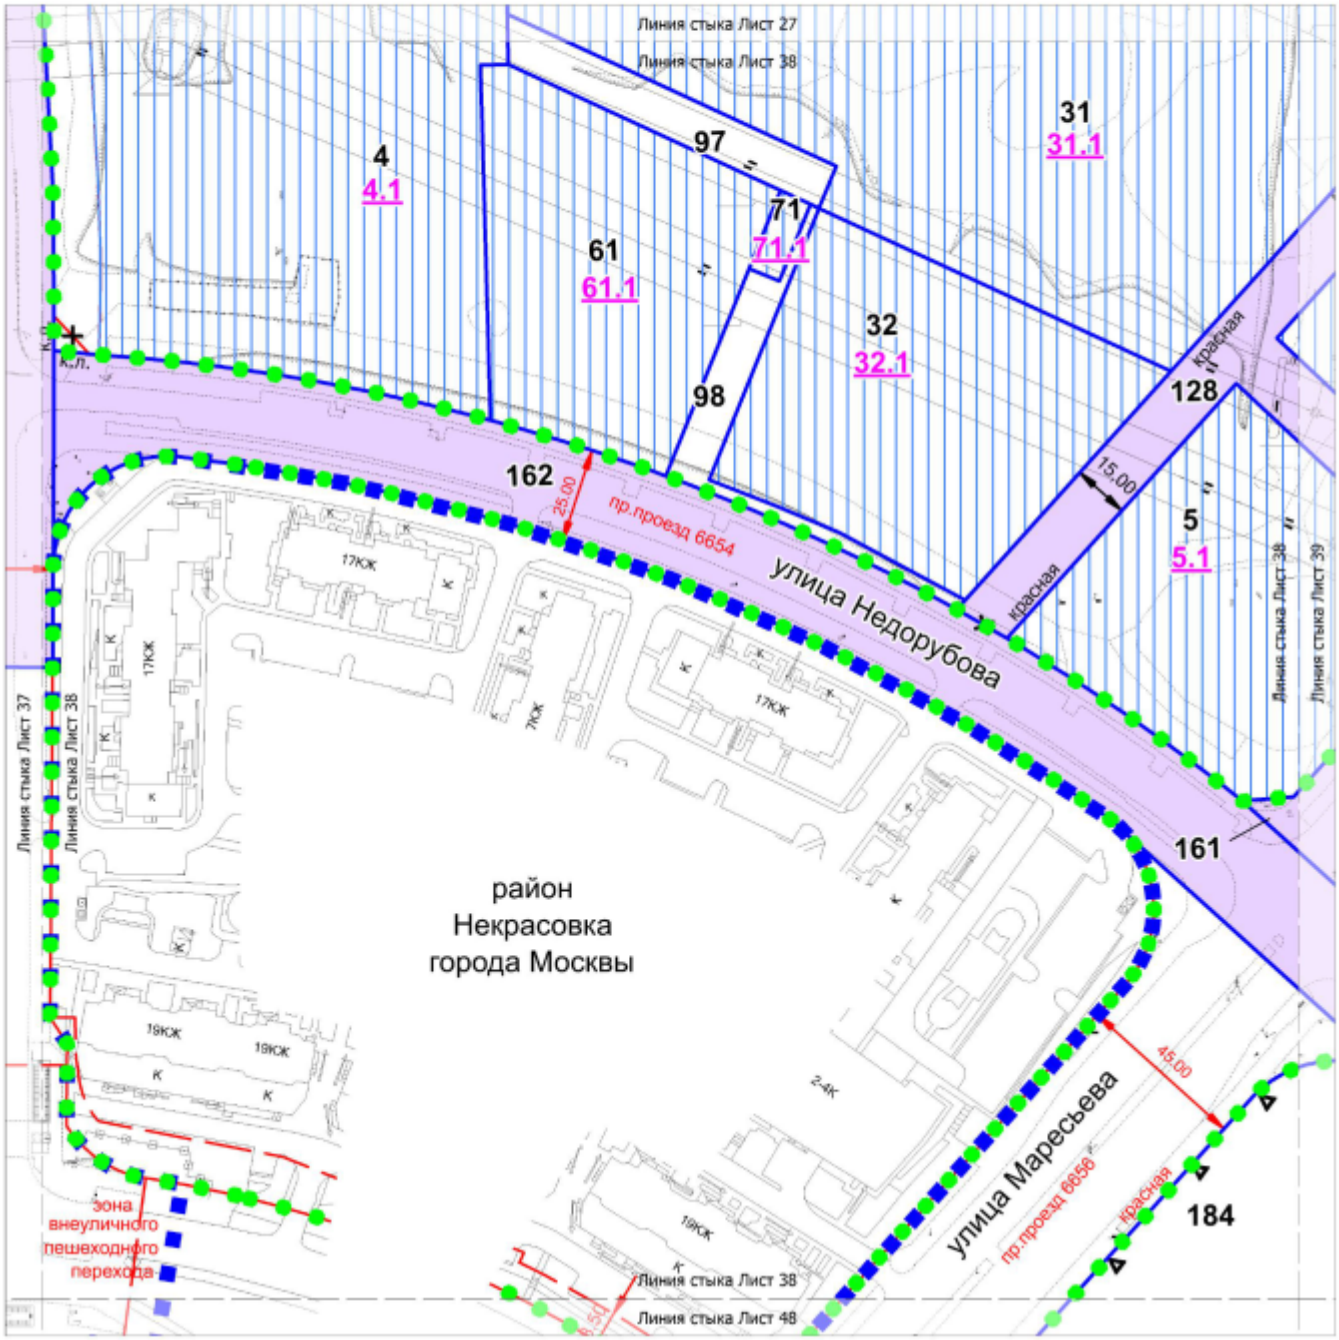

УСЛОВНЫЕ ОБОЗНАЧЕНИЯ:

ГРАНИЦЫ:

- подготовки проекта планировки территории
- существующих и планируемых элементов планировочной структуры
- участков территории
- зон планируемого размещения объектов капитального строительства

ЗОНЫ ПЛАНИРУЕМОГО РАЗМЕЩЕНИЯ:

- объектов капитального строительства
- линейных объектов транспортной инфраструктуры
- 4 — номер участка территории
- 4.1 — номер зоны планируемого размещения объектов капитального строительства

ЛИНИИ ГРАДОСТРОИТЕЛЬНОГО РЕГУЛИРОВАНИЯ:

СУЩЕСТВУЮЩИЕ:


- красная — красные линии улично-дорожной сети
- техническая зона — границы технических зон инженерных коммуникаций и сооружений
- зона внеуличного пешеходного перехода — границы зон внеуличных пешеходных переходов

ОТМЕНЯЕМЫЕ:

- ~~красная~~ — красные линии улично-дорожной сети

УСТАНАВЛИВАЕМЫЕ:


- ПК — границы объектов природного комплекса города Москвы
- красная — красные линии улично-дорожной сети

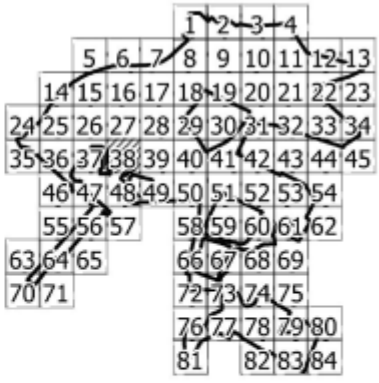

Масштаб 1:2000

район Некрасовка города Москвы

Лист 39 из 85

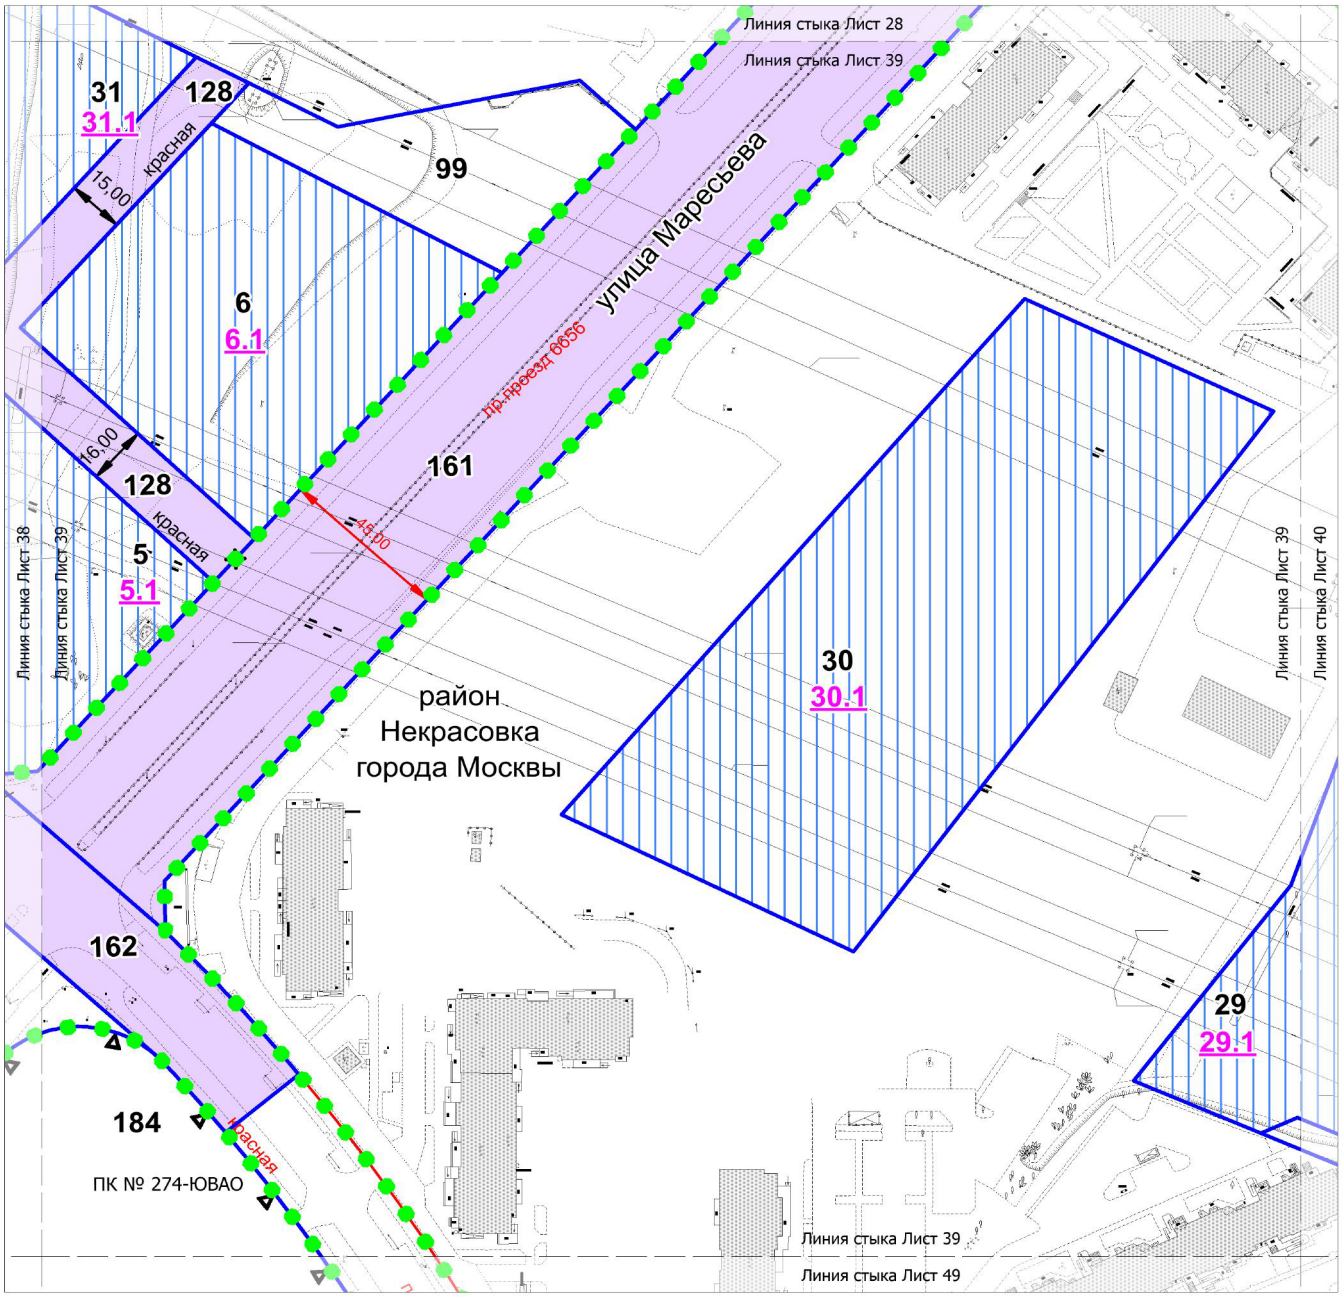

УСЛОВНЫЕ ОБОЗНАЧЕНИЯ:

ГРАНИЦЫ:

- существующих и планируемых элементов планировочной структуры
- участков территории
- зон планируемого размещения объектов капитального строительства

ЗОНЫ ПЛАНИРУЕМОГО РАЗМЕЩЕНИЯ:

- объектов капитального строительства
- линейных объектов транспортной инфраструктуры
- 30 — номер участка территории
- 30.1 — номер зоны планируемого размещения объектов капитального строительства

ЗАСТРОЙКА:

- существующая

ЛИНИИ ГРАДОСТРОИТЕЛЬНОГО РЕГУЛИРОВАНИЯ:

СУЩЕСТВУЮЩИЕ:


- красная — красные линии улично-дорожной сети

ОТМЕНЯЕМЫЕ:

- ~~красная~~ — красные линии улично-дорожной сети

УСТАНАВЛИВАЕМЫЕ:


- ПК — границы объектов природного комплекса города Москвы
- красная — красные линии улично-дорожной сети

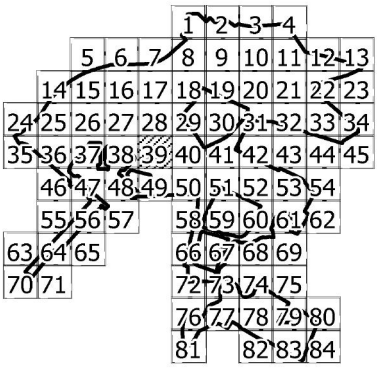

Масштаб 1:2000

район Некрасовка города Москвы

Лист 40 из 85

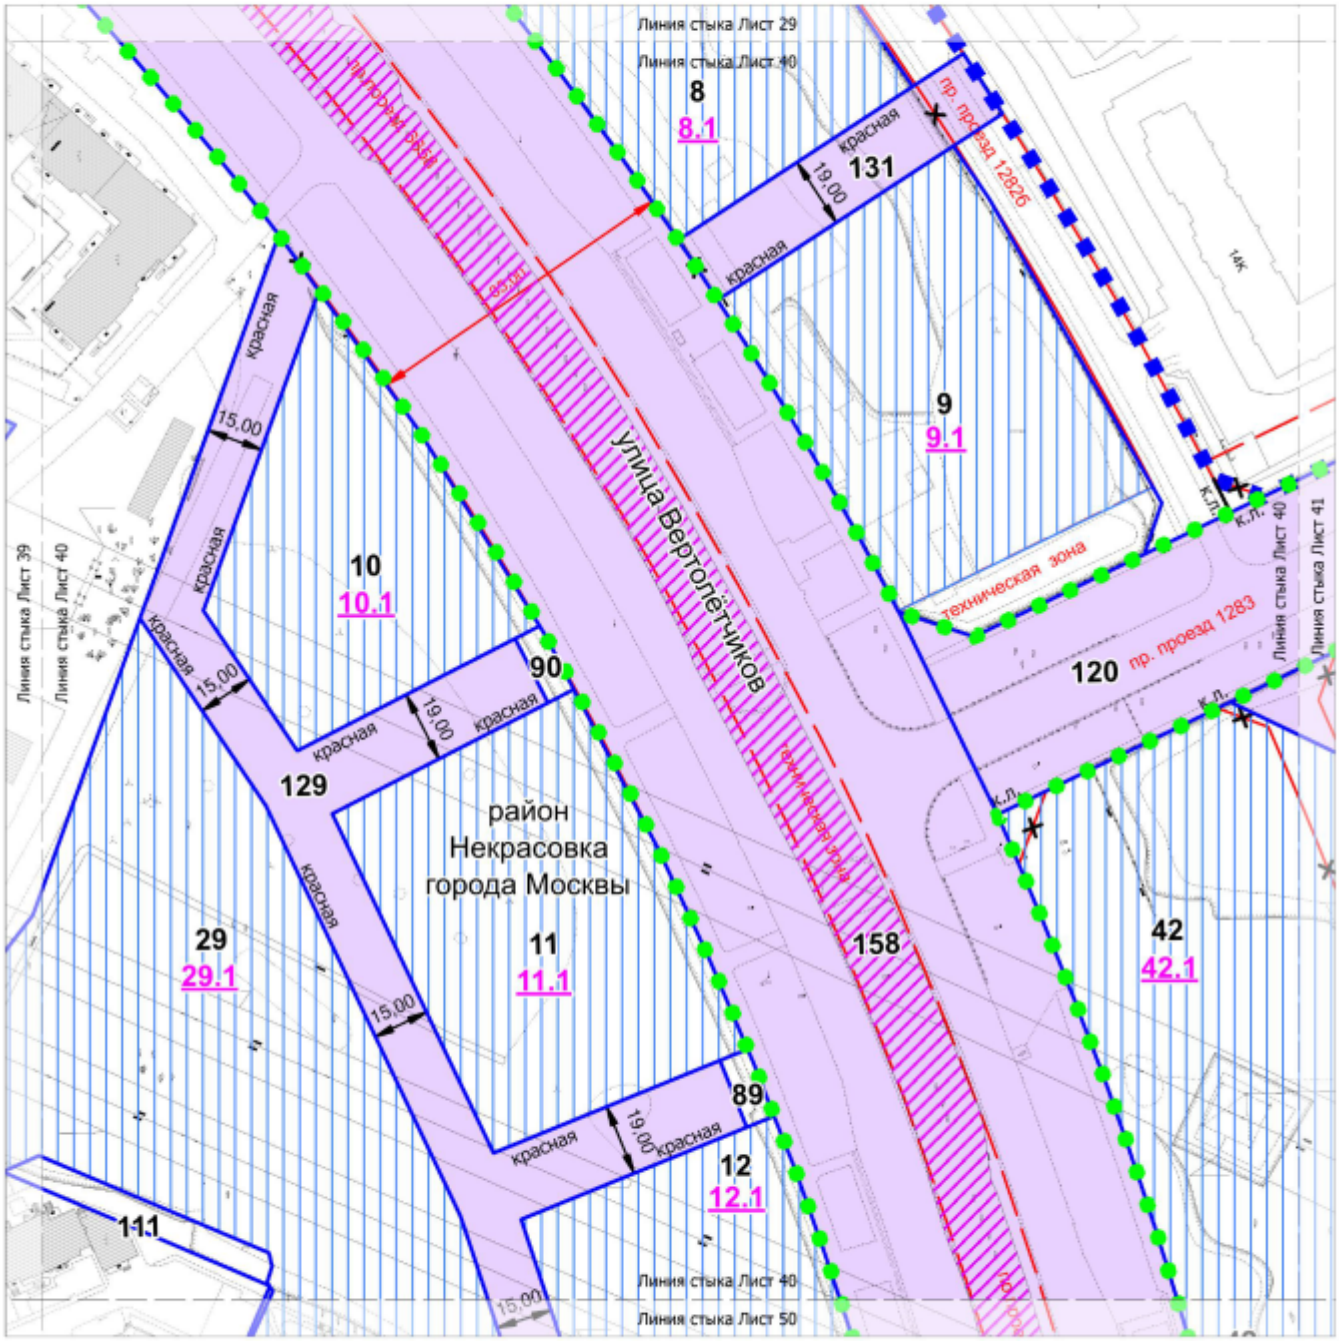

УСЛОВНЫЕ ОБОЗНАЧЕНИЯ:

ГРАНИЦЫ:

- подготовки проекта планировки территории
- существующих и планируемых элементов планировочной структуры
- участков территории
- зон планируемого размещения объектов капитального строительства

ЗОНЫ ПЛАНИРУЕМОГО РАЗМЕЩЕНИЯ:

- объектов капитального строительства
- линейных объектов инженерной инфраструктуры (трассировка уточняется на стадии разработки проектной документации)
- линейных объектов транспортной инфраструктуры
- 8 — номер участка территории
- 8.1 — номер зоны планируемого размещения объектов капитального строительства

ЗАСТРОЙКА:

- существующая

ЛИНИИ ГРАДОСТРОИТЕЛЬНОГО РЕГУЛИРОВАНИЯ:

СУЩЕСТВУЮЩИЕ:


- красная — красные линии улично-дорожной сети
- техническая зона — границы технических зон инженерных коммуникаций и сооружений

ОТМЕНЯЕМЫЕ:

- ~~красная~~ — красные линии улично-дорожной сети

УСТАНАВЛИВАЕМЫЕ:


- красная — красные линии улично-дорожной сети

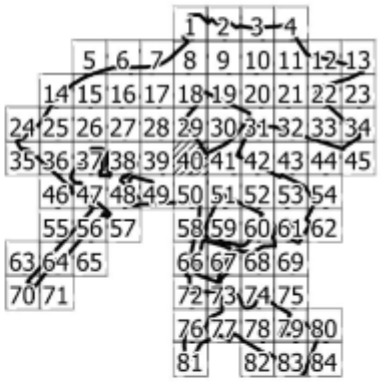

Масштаб 1:2000

район Некрасовка города Москвы

Лист 41 из 85

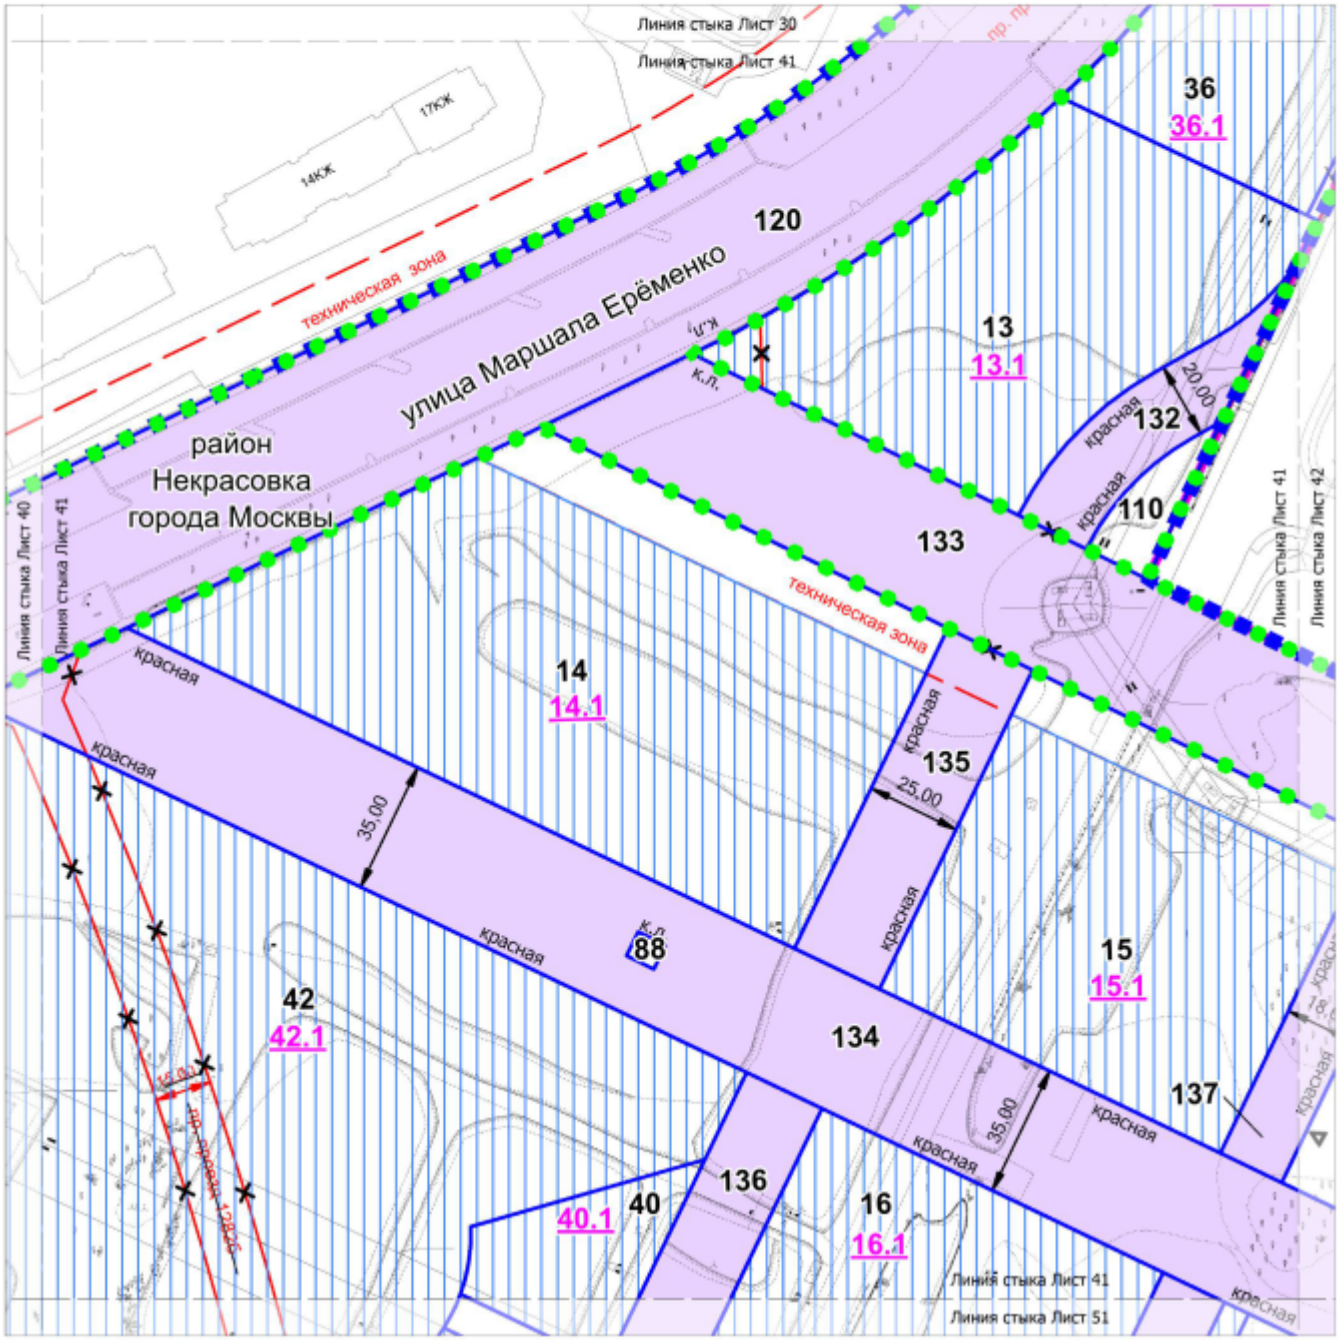

УСЛОВНЫЕ ОБОЗНАЧЕНИЯ:

ГРАНИЦЫ:

- подготовки проекта планировки территории
- города Москвы
- районов города Москвы
- существующих и планируемых элементов планировочной структуры
- участков территории
- зон планируемого размещения объектов капитального строительства

ЗОНЫ ПЛАНИРУЕМОГО РАЗМЕЩЕНИЯ:

- объектов капитального строительства
- линейных объектов транспортной инфраструктуры
- 14 — номер участка территории
- 14.1 — номер зоны планируемого размещения объектов капитального строительства

ЛИНИИ ГРАДОСТРОИТЕЛЬНОГО РЕГУЛИРОВАНИЯ:

СУЩЕСТВУЮЩИЕ:


- красная — красные линии улично-дорожной сети
- техническая зона — границы технических зон инженерных коммуникаций и сооружений

ОТМЕНЯЕМЫЕ:

- ~~красная~~ — красные линии улично-дорожной сети


УСТАНАВЛИВАЕМЫЕ:

- ПК — границы объектов природного комплекса города Москвы
- красная — красные линии улично-дорожной сети

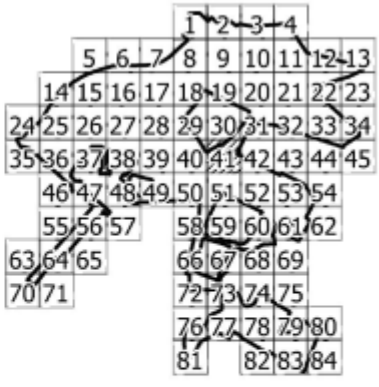

85

Масштаб 1:2000
район Некрасовка города Москвы
городской округ Люберцы Московской области
Лист 42 из 85

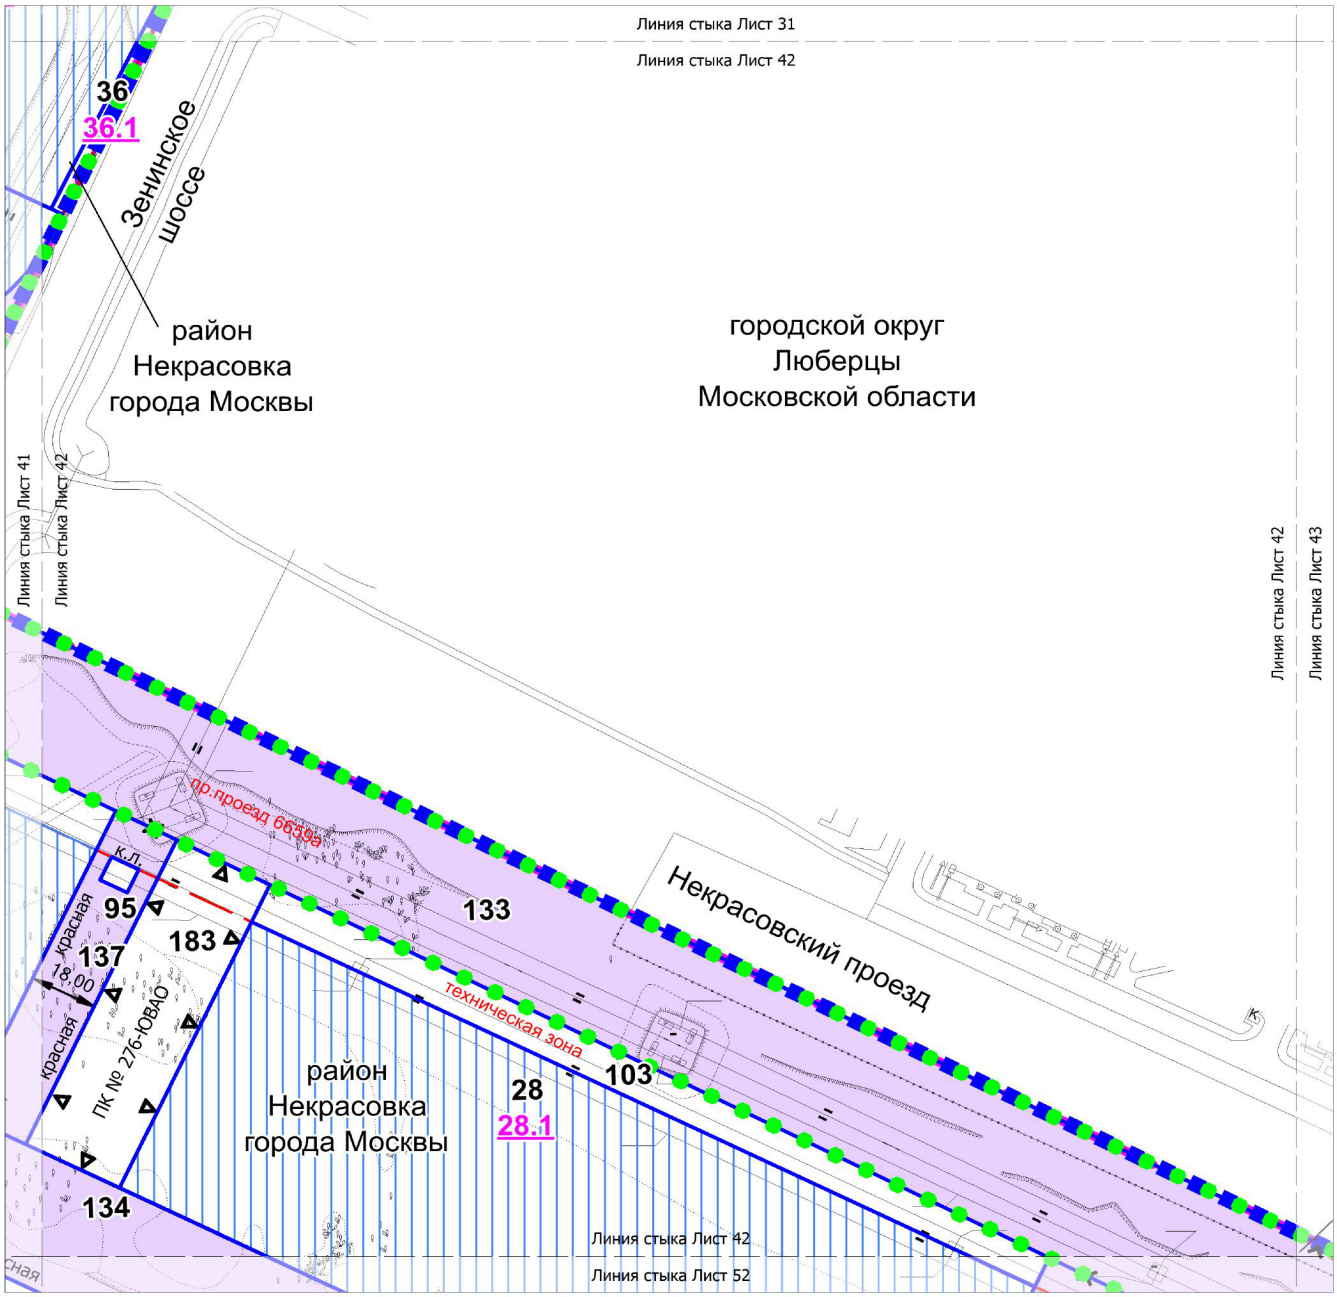

УСЛОВНЫЕ ОБОЗНАЧЕНИЯ:

ГРАНИЦЫ:

- подготовки проекта планировки территории
- города Москвы
- районов города Москвы
- существующих и планируемых элементов планировочной структуры
- участков территории
- зон планируемого размещения объектов капитального строительства

ЗОНЫ ПЛАНИРУЕМОГО РАЗМЕЩЕНИЯ:

- объектов капитального строительства
- линейных объектов транспортной инфраструктуры
- 28 — номер участка территории
- 28.1 — номер зоны планируемого размещения объектов капитального строительства

ЛИНИИ ГРАДОСТРОИТЕЛЬНОГО РЕГУЛИРОВАНИЯ:

СУЩЕСТВУЮЩИЕ:


- красная — красные линии улично-дорожной сети
- техническая зона — границы технических зон инженерных коммуникаций и сооружений

ОТМЕНЯЕМЫЕ:


- ~~красная~~ — красные линии улично-дорожной сети

УСТАНАВЛИВАЕМЫЕ:

- ПК — границы объектов природного комплекса города Москвы
- красная — красные линии улично-дорожной сети

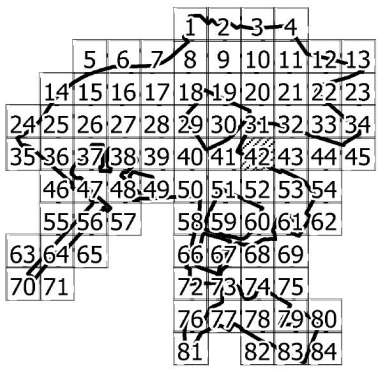

Масштаб 1:2000
район Некрасовка города Москвы
городской округ Люберцы Московской области
Лист 43 из 85

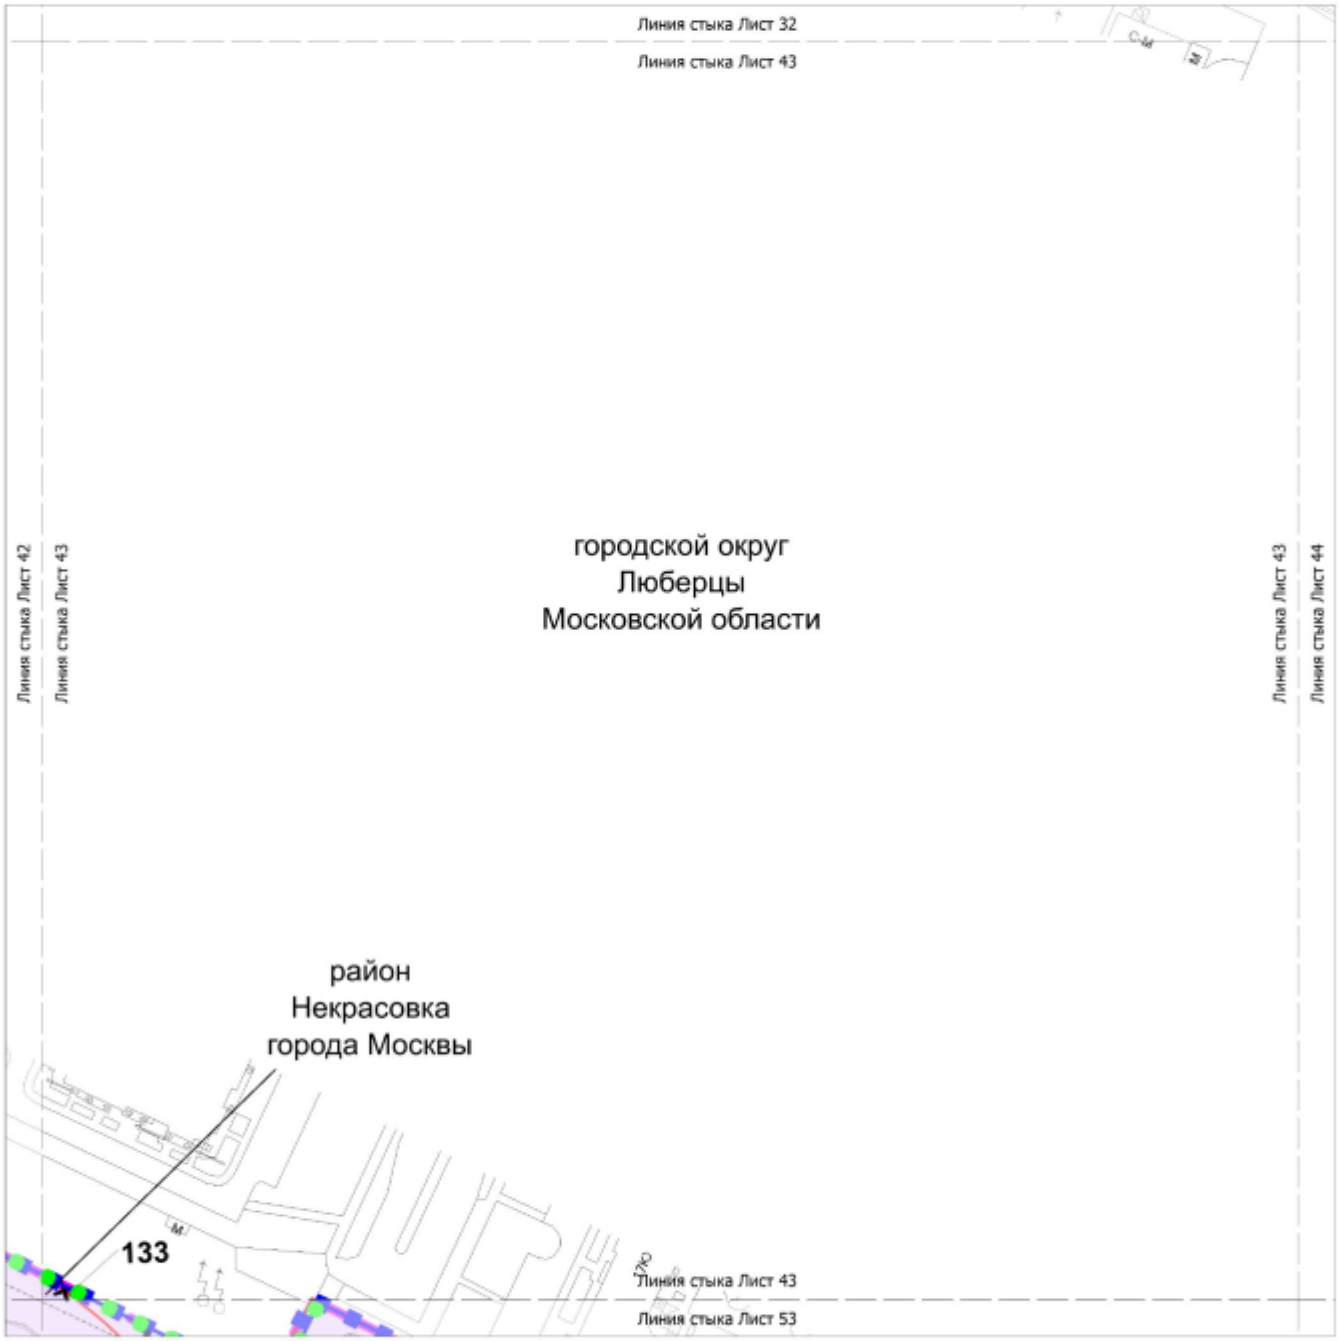

УСЛОВНЫЕ ОБОЗНАЧЕНИЯ:

ГРАНИЦЫ:

- подготовки проекта планировки территории
- города Москвы
- районов города Москвы
- существующих и планируемых элементов планировочной структуры
- участков территории

ЗОНЫ ПЛАНИРУЕМОГО РАЗМЕЩЕНИЯ:

- линейных объектов транспортной инфраструктуры

133 — номер участка территории

ЛИНИИ ГРАДОСТРОИТЕЛЬНОГО РЕГУЛИРОВАНИЯ:

СУЩЕСТВУЮЩИЕ:


красная — красные линии улично-дорожной сети

ОТМЕНЯЕМЫЕ:


~~красная~~ — красные линии улично-дорожной сети

УСТАНАВЛИВАЕМЫЕ:

красная — красные линии улично-дорожной сети

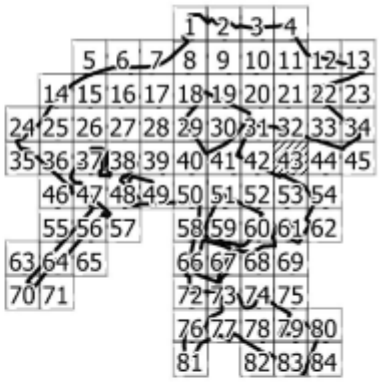

Масштаб 1:2000
район Некрасовка города Москвы
городской округ Люберцы Московской области
Лист 44 из 85

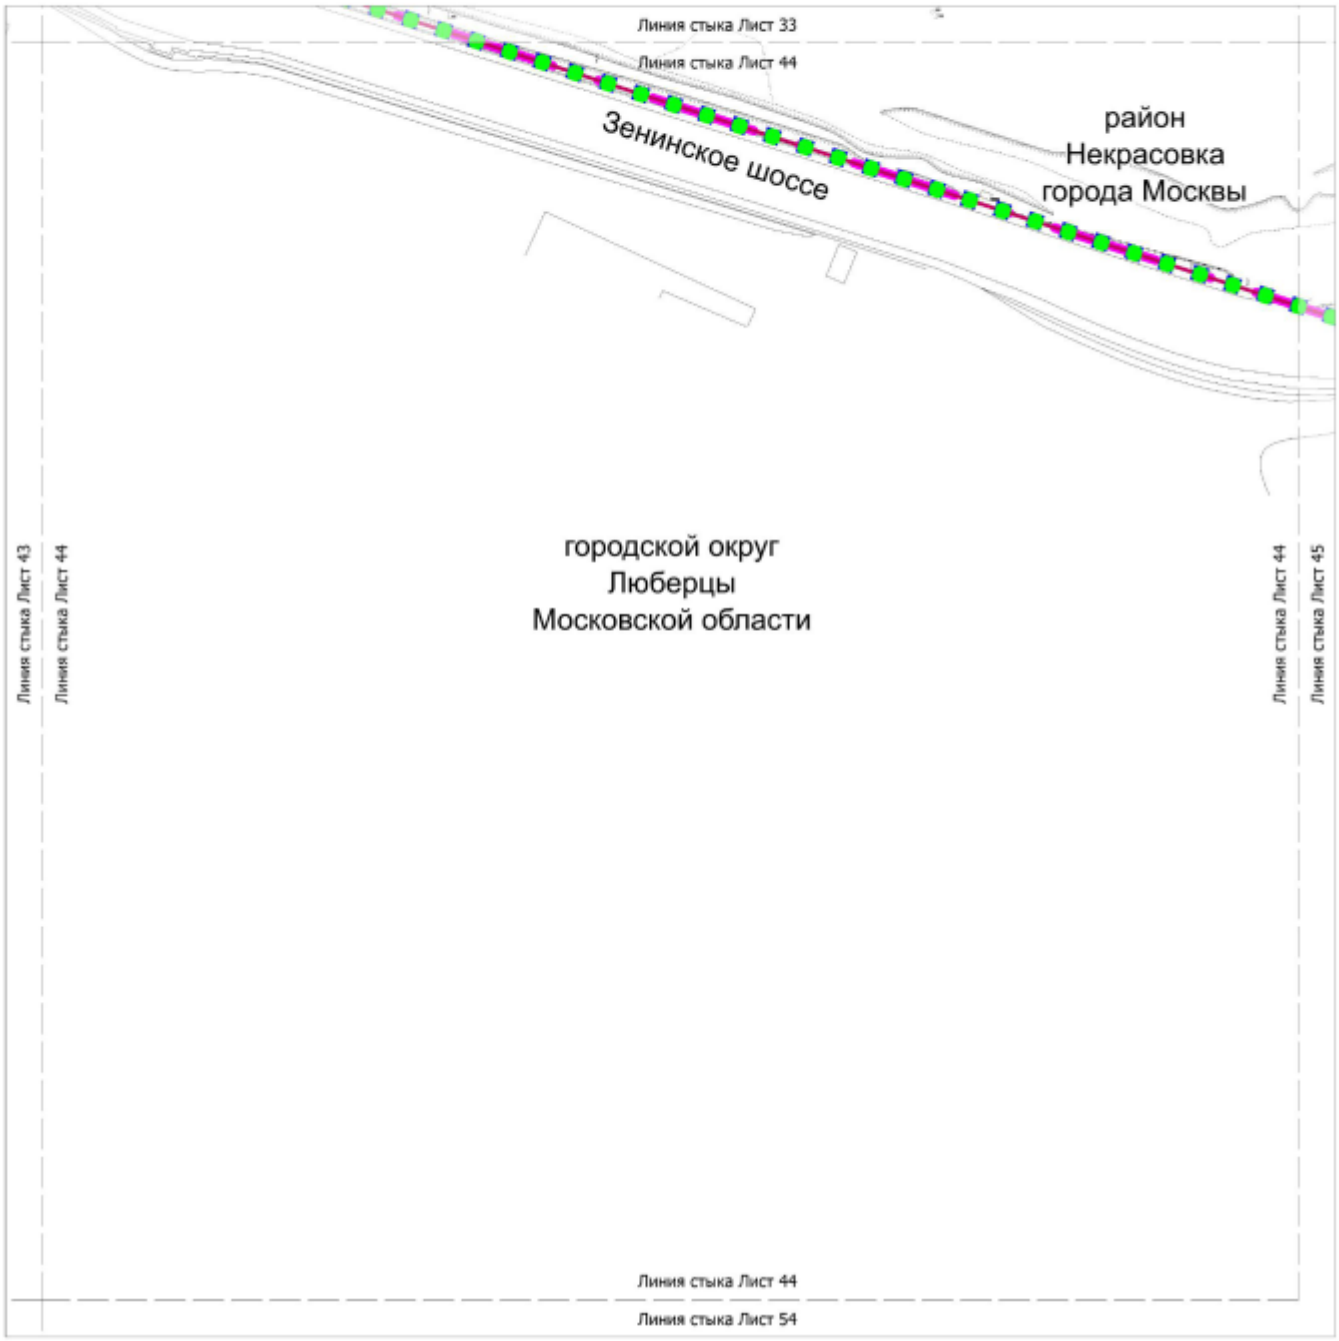

УСЛОВНЫЕ ОБОЗНАЧЕНИЯ:


ГРАНИЦЫ:

- подготовки проекта планировки территории
- города Москвы
- районов города Москвы
- существующих и планируемых элементов планировочной структуры


ЛИНИИ ГРАДОСТРОИТЕЛЬНОГО РЕГУЛИРОВАНИЯ:

СУЩЕСТВУЮЩИЕ:

- красная — красные линии улично-дорожной сети

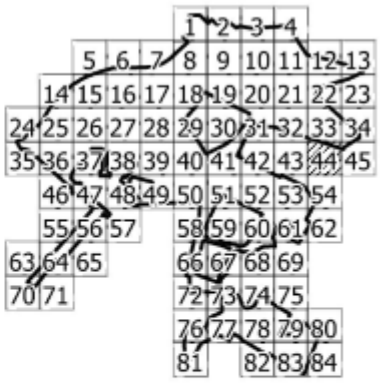

Масштаб 1:2000
район Некрасовка города Москвы
городской округ Люберцы Московской области
Лист 45 из 85

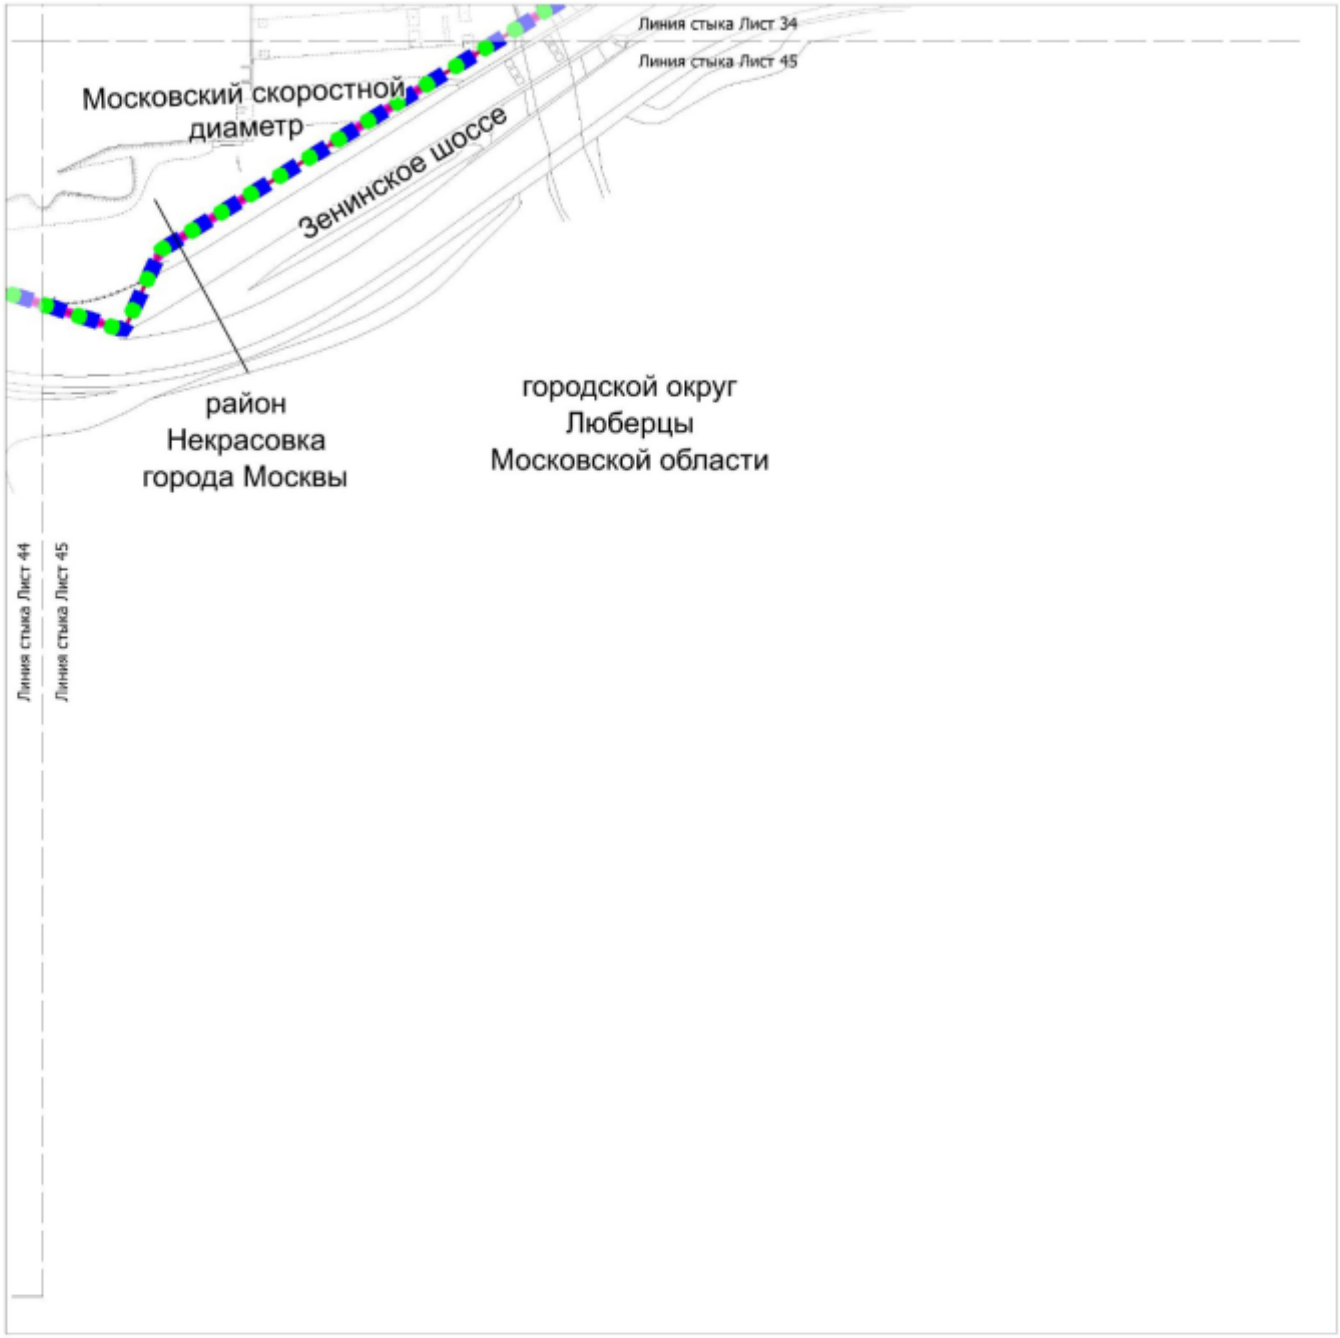

УСЛОВНЫЕ ОБОЗНАЧЕНИЯ:


ГРАНИЦЫ:

- подготовки проекта планировки территории
- города Москвы
- районов города Москвы
- существующих и планируемых элементов планировочной структуры

ЛИНИИ ГРАДОСТРОИТЕЛЬНОГО РЕГУЛИРОВАНИЯ:

СУЩЕСТВУЮЩИЕ:

- красная — красные линии улично-дорожной сети

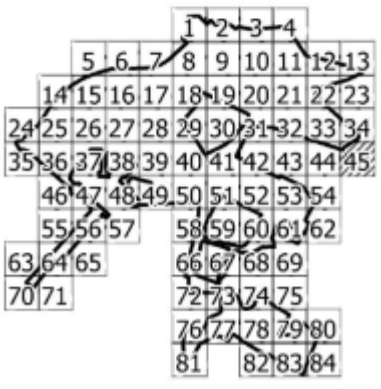

Масштаб 1:2000

район Некрасовка города Москвы

Лист 46 из 85



УСЛОВНЫЕ ОБОЗНАЧЕНИЯ:

ГРАНИЦЫ:

- подготовки проекта планировки территории
- существующих и планируемых элементов планировочной структуры


ЗОНЫ ПЛАНИРУЕМОГО РАЗМЕЩЕНИЯ:

- линейных объектов транспортной инфраструктуры
- 163 — номер участка территории

ЛИНИИ ГРАДОСТРОИТЕЛЬНОГО РЕГУЛИРОВАНИЯ:

СУЩЕСТВУЮЩИЕ:

- красная — красные линии улично-дорожной сети
- ПК — границы объектов природного комплекса города Москвы
- техническая зона — границы технических зон инженерных коммуникаций и сооружений
- техзона метро — границы технических зон метрополитена
- зона внеуличного пешеходного перехода — границы зон внеуличных пешеходных переходов

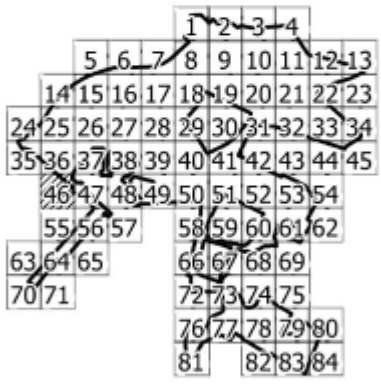


85

Масштаб 1:2000

район Некрасовка города Москвы

Лист 47 из 85

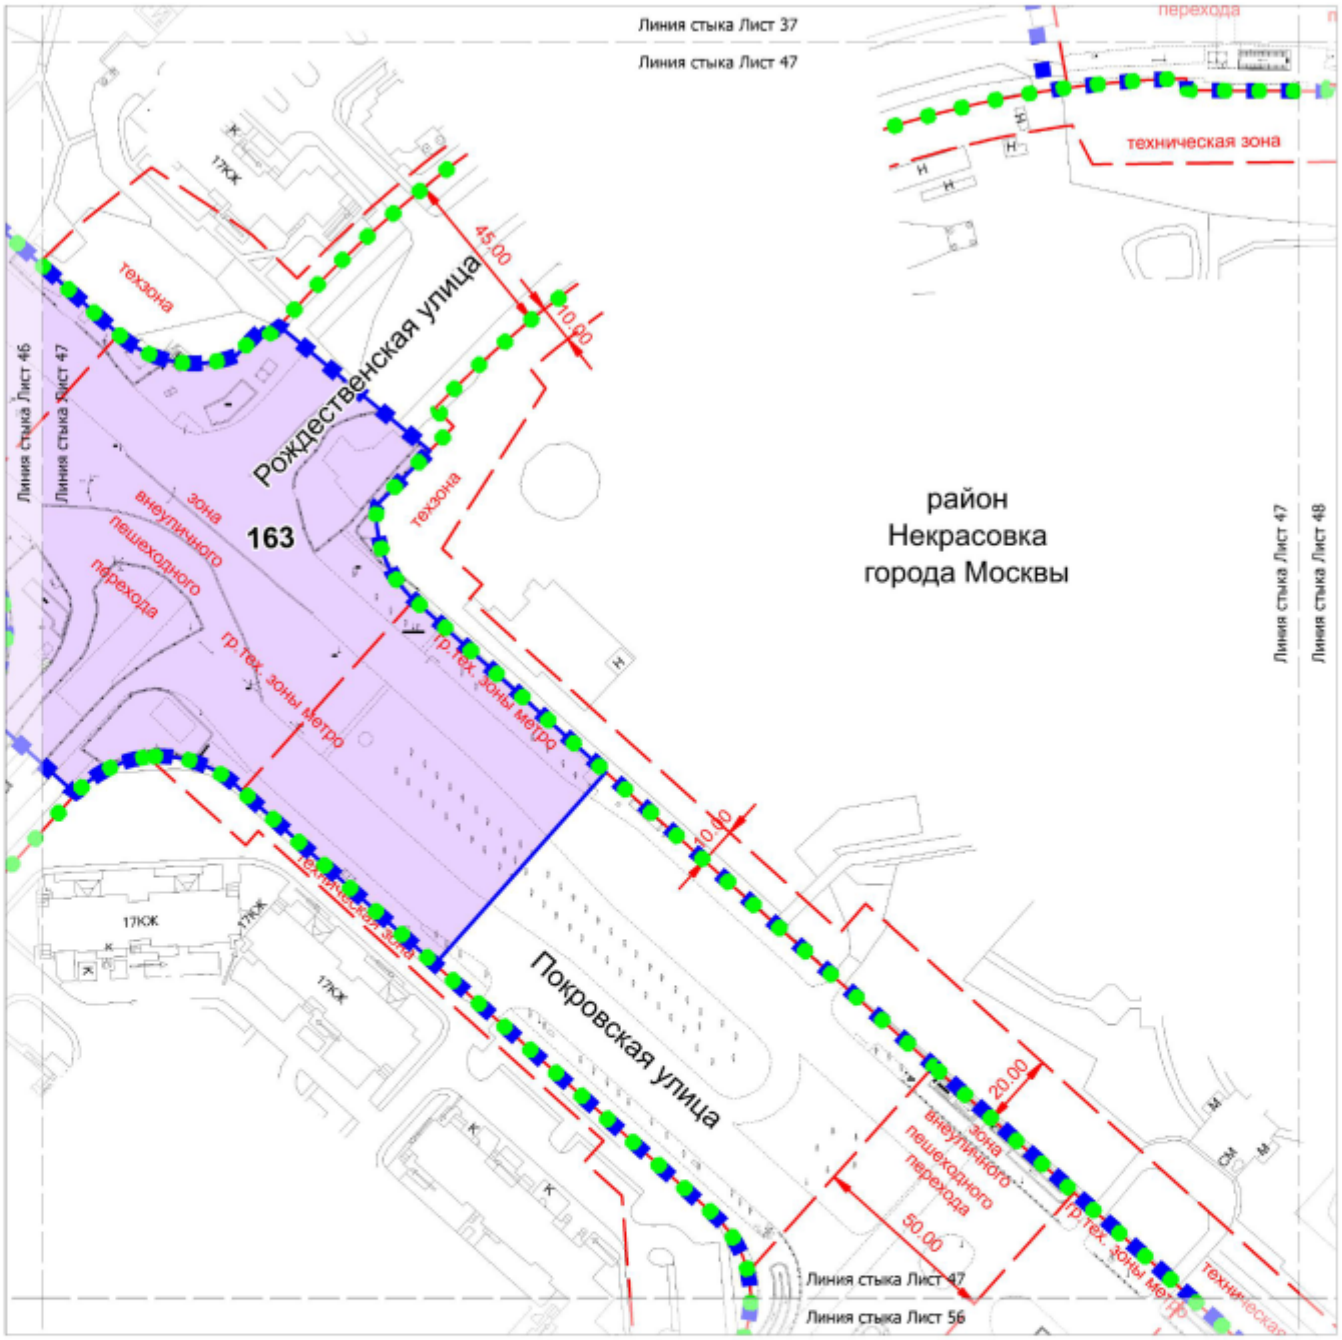

УСЛОВНЫЕ ОБОЗНАЧЕНИЯ:

ГРАНИЦЫ:

- подготовки проекта планировки территории
- существующих и планируемых элементов планировочной структуры


ЗОНЫ ПЛАНИРУЕМОГО РАЗМЕЩЕНИЯ:

- линейных объектов транспортной инфраструктуры
- 163 — номер участка территории

ЛИНИИ ГРАДОСТРОИТЕЛЬНОГО РЕГУЛИРОВАНИЯ:

СУЩЕСТВУЮЩИЕ:


- красная — красные линии улично-дорожной сети
- техническая зона — границы технических зон инженерных коммуникаций и сооружений
- техзона метро — границы технических зон метрополитена
- зона внеуличного пешеходного перехода — границы зон внеуличных пешеходных переходов

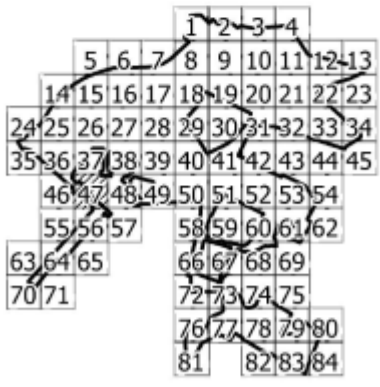

Масштаб 1:2000

район Некрасовка города Москвы

Лист 48 из 85

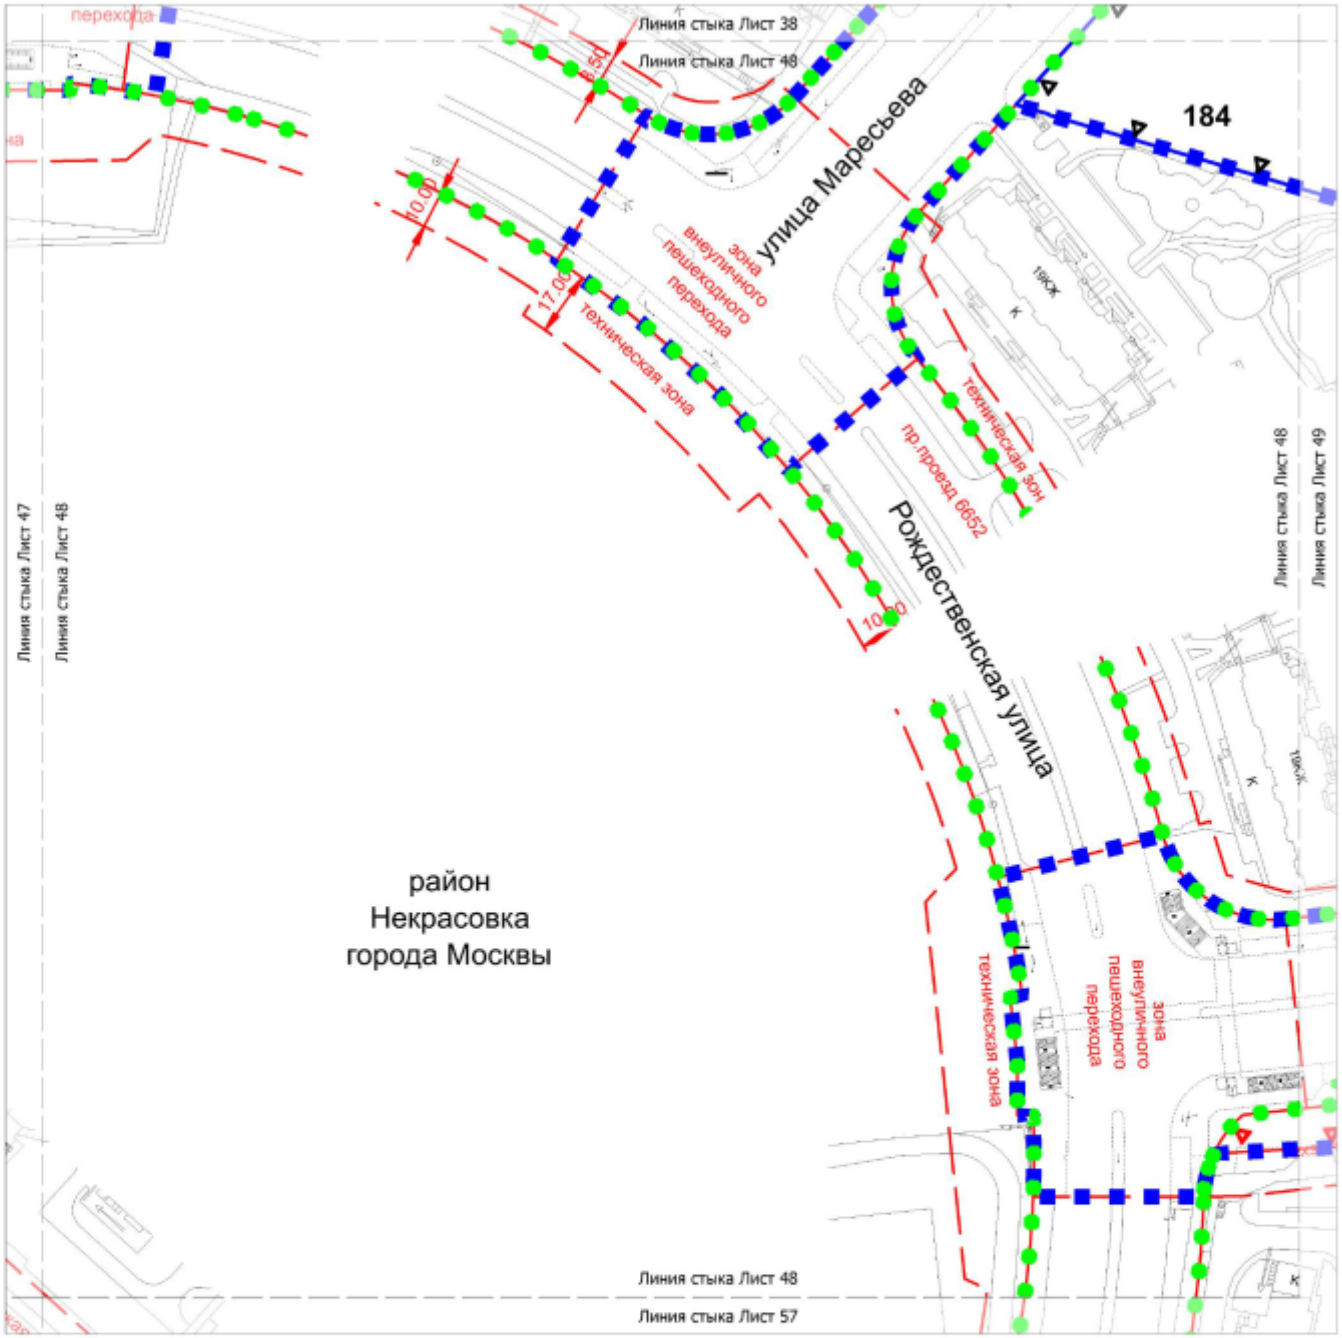

УСЛОВНЫЕ ОБОЗНАЧЕНИЯ:

ГРАНИЦЫ:

- подготовки проекта планировки территории
- существующих и планируемых элементов планировочной структуры
- участков территории
- 184 — номер участка территории


ЛИНИИ ГРАДОСТРОИТЕЛЬНОГО РЕГУЛИРОВАНИЯ:

СУЩЕСТВУЮЩИЕ:

- красная — красные линии улично-дорожной сети
- техническая зона — границы технических зон инженерных коммуникаций и сооружений
- зона транспортных коммуникаций — границы зон транспортных коммуникаций, обозначающих границы территорий, предназначенных и используемых для размещения наземных транспортных коммуникаций (монорельсовый транспорт, подвесная канатная дорога транспортная, фуникулер транспортный, трамвай)
- зона внеуличного пешеходного перехода — границы зон внеуличных пешеходных переходов

УСТАНАВЛИВАЕМЫЕ:

- ПК — границы объектов природного комплекса города Москвы

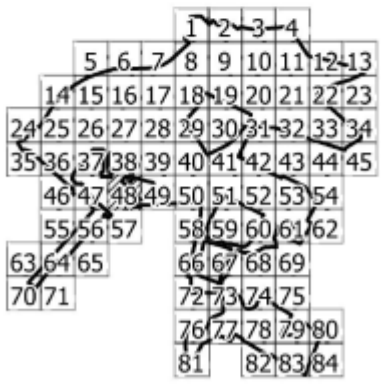


85

Масштаб 1:2000

район Некрасовка города Москвы

Лист 49 из 85

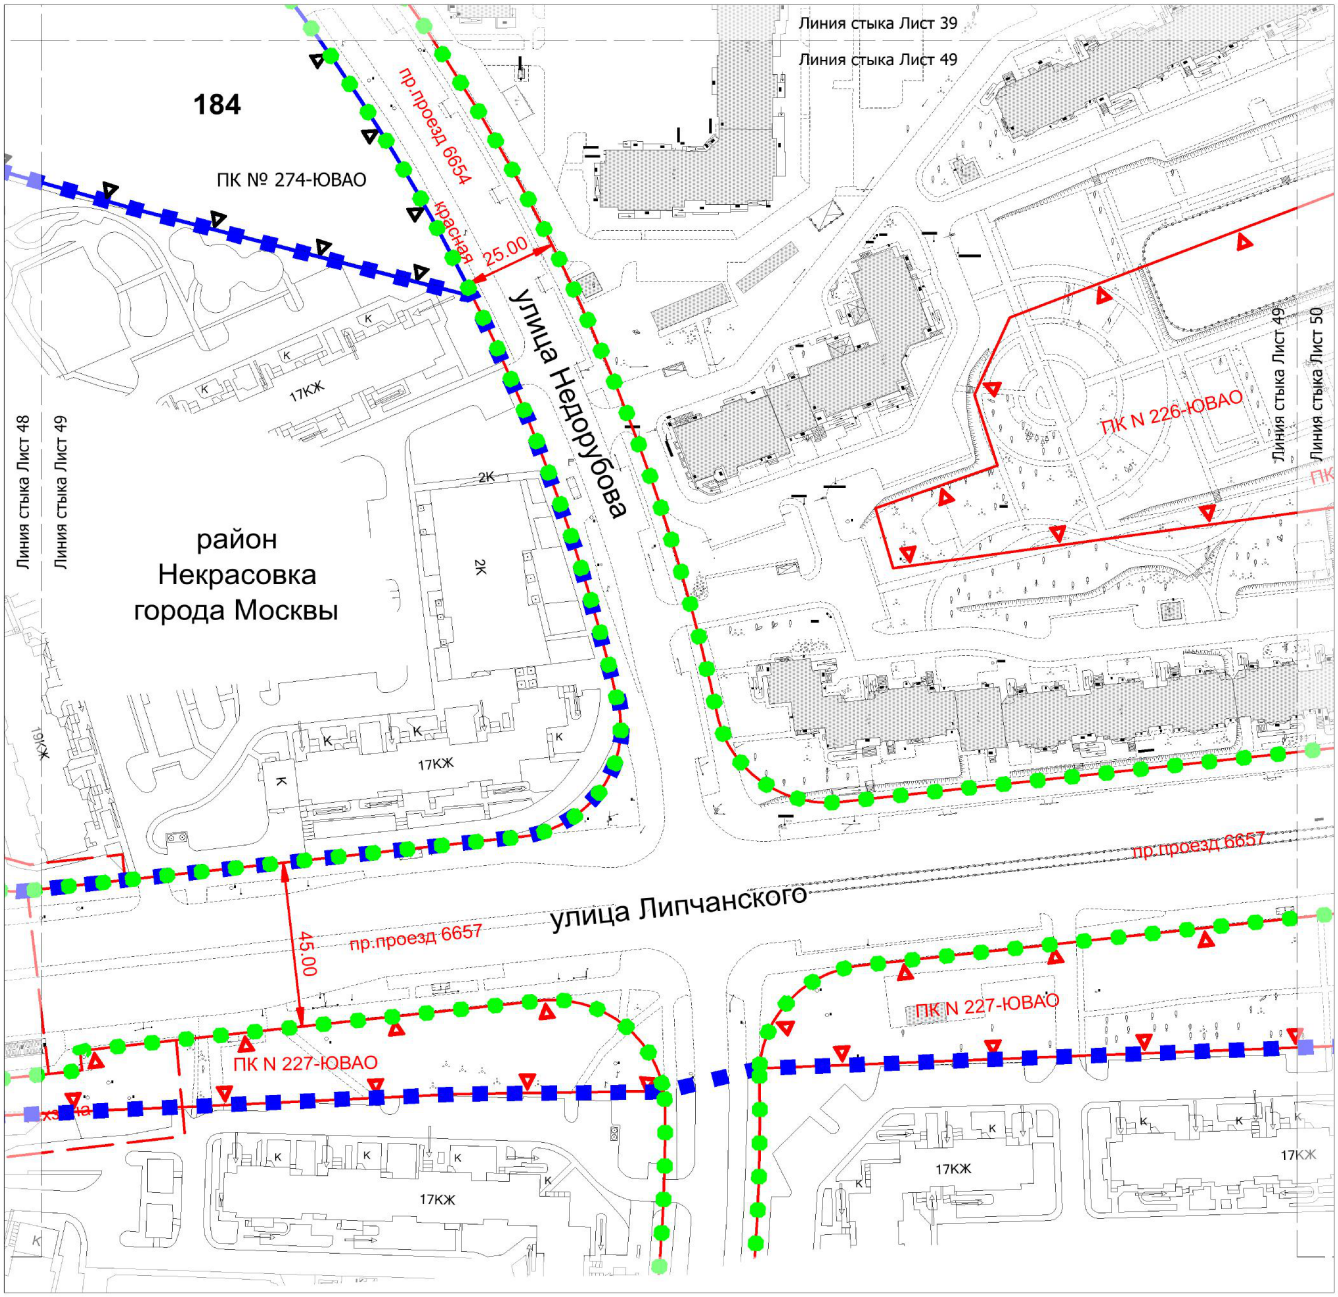

УСЛОВНЫЕ ОБОЗНАЧЕНИЯ:

ГРАНИЦЫ:

- подготовки проекта планировки территории
- существующих и планируемых элементов планировочной структуры
- участков территории
- 184 — номер участка территории

ЗАСТРОЙКА:

- существующая


ЛИНИИ ГРАДОСТРОИТЕЛЬНОГО РЕГУЛИРОВАНИЯ:

СУЩЕСТВУЮЩИЕ:

- красная — красные линии улично-дорожной сети
- ПК — границы объектов природного комплекса города Москвы
- техническая зона — границы технических зон инженерных коммуникаций и сооружений
- зона внеуличного пешеходного перехода — границы зон внеуличных пешеходных переходов

УСТАНАВЛИВАЕМЫЕ:

- ПК — границы объектов природного комплекса города Москвы

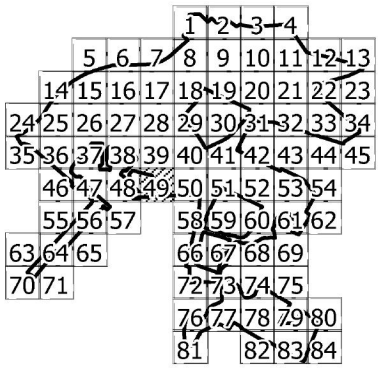


85

Масштаб 1:2000

район Некрасовка города Москвы

Лист 50 из 85

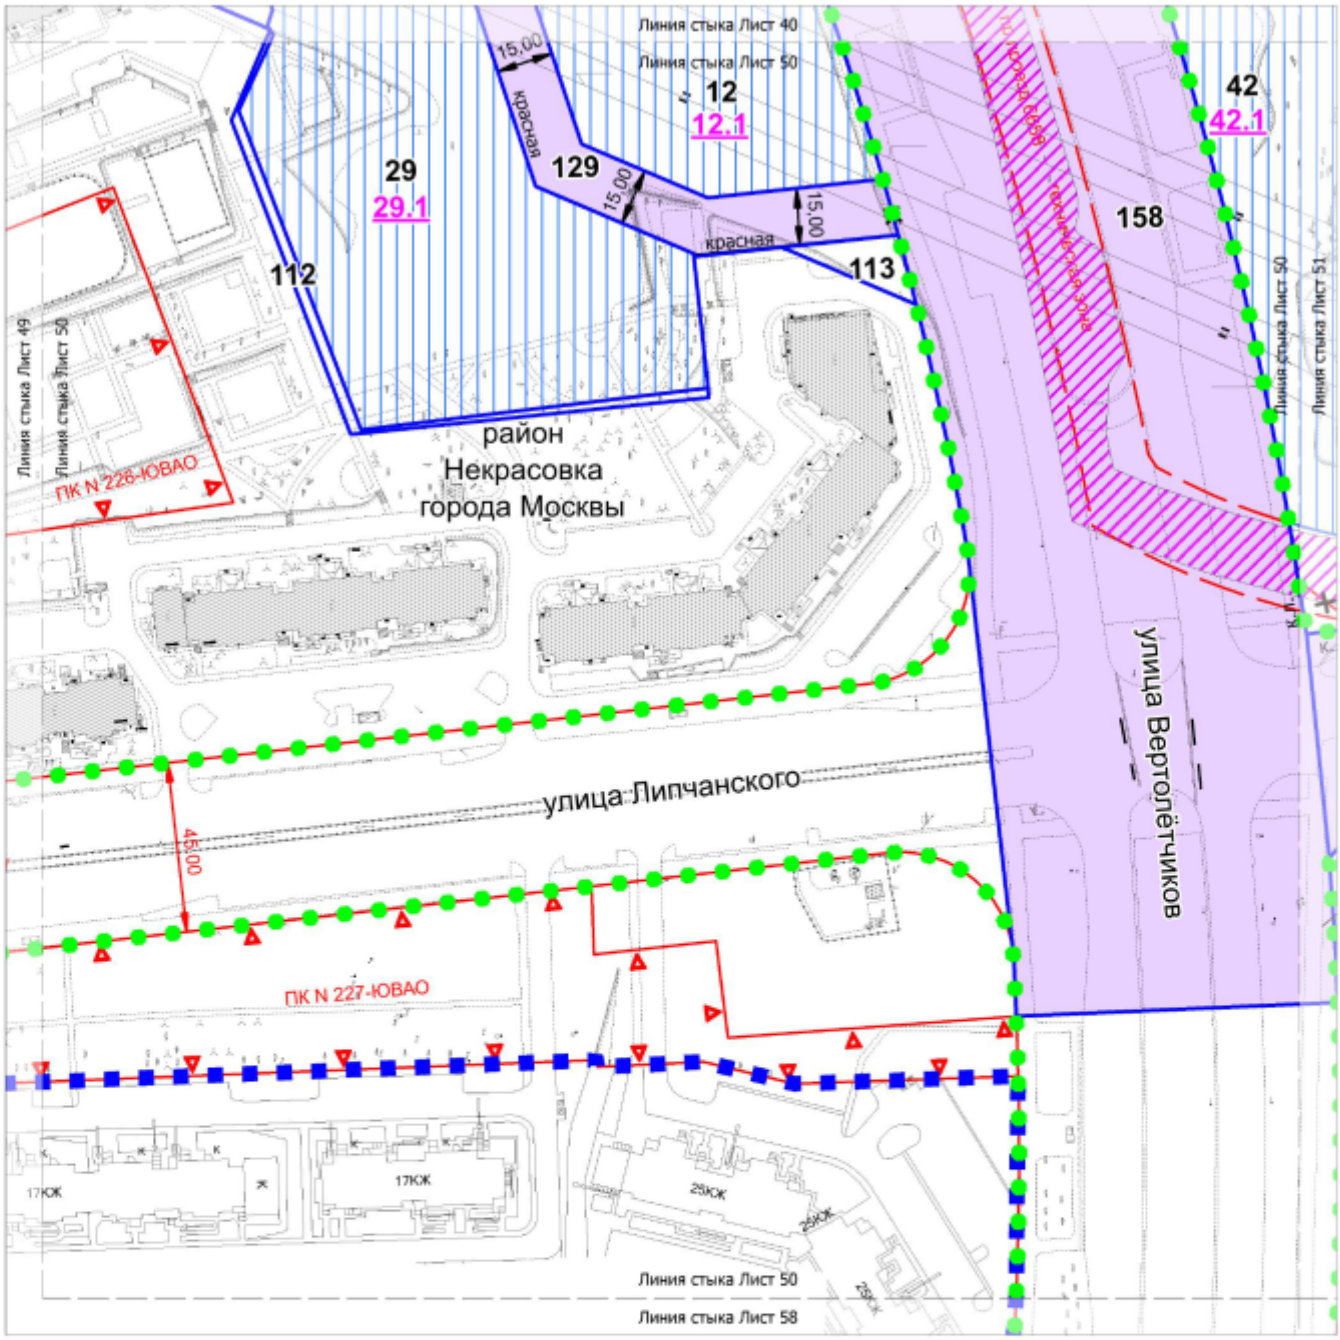

УСЛОВНЫЕ ОБОЗНАЧЕНИЯ:

ГРАНИЦЫ:

- подготовки проекта планировки территории
- существующих и планируемых элементов планировочной структуры
- участков территории
- зон планируемого размещения объектов капитального строительства

ЗОНЫ ПЛАНИРУЕМОГО РАЗМЕЩЕНИЯ:

- объектов капитального строительства
- линейных объектов инженерной инфраструктуры (трассировка уточняется на стадии разработки проектной документации)
- линейных объектов транспортной инфраструктуры

29 — номер участка территории

29.1 — номер зоны планируемого размещения объектов капитального строительства

ЗАСТРОЙКА:

- существующая

ЛИНИИ ГРАДОСТРОИТЕЛЬНОГО РЕГУЛИРОВАНИЯ:

СУЩЕСТВУЮЩИЕ:


- красная — красные линии улично-дорожной сети
- ПК — границы объектов природного комплекса города Москвы
- техническая зона — границы технических зон инженерных коммуникаций и сооружений

ОТМЕНЯЕМЫЕ:

- ~~красная~~ — красные линии улично-дорожной сети

УСТАНАВЛИВАЕМЫЕ:


- красная — красные линии улично-дорожной сети

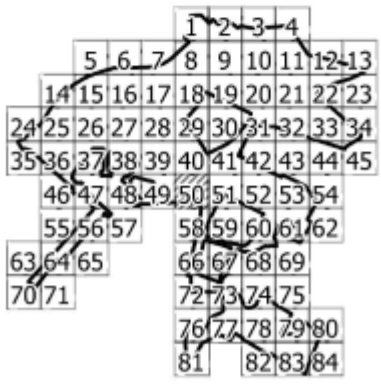

Масштаб 1:2000

район Некрасовка города Москвы

Лист 51 из 85

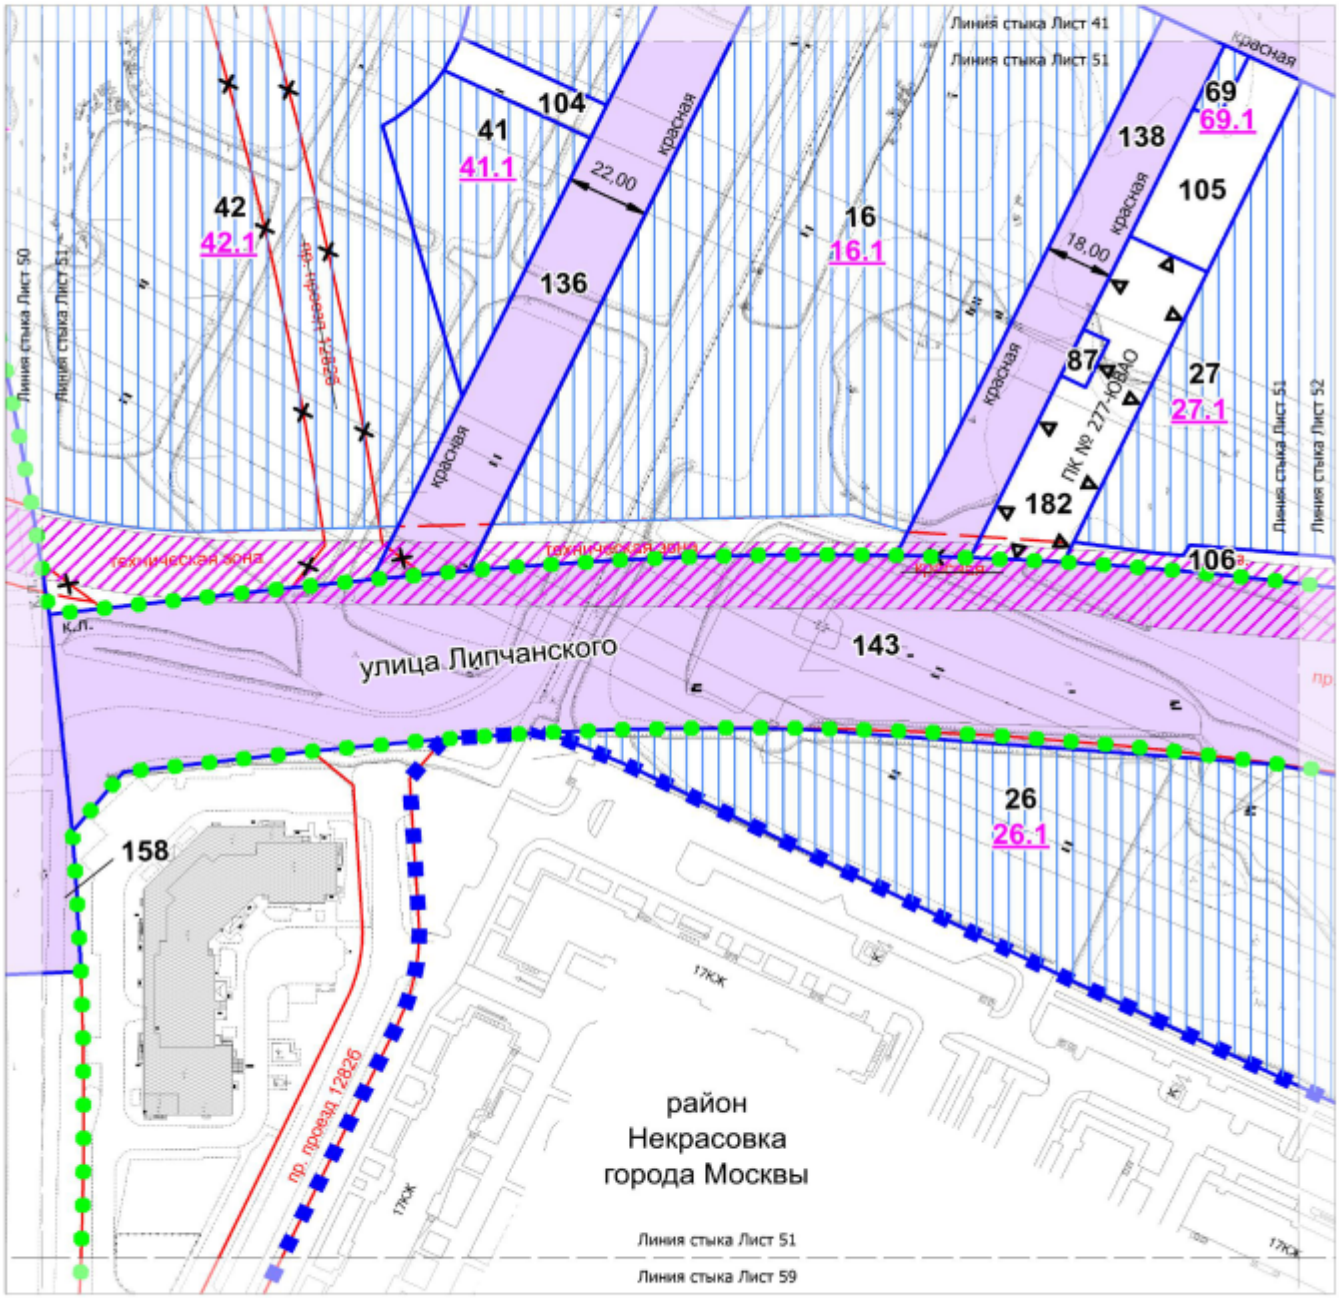

УСЛОВНЫЕ ОБОЗНАЧЕНИЯ:

ГРАНИЦЫ:

- подготовки проекта планировки территории
- существующих и планируемых элементов планировочной структуры
- участков территории
- зон планируемого размещения объектов капитального строительства

ЗОНЫ ПЛАНИРУЕМОГО РАЗМЕЩЕНИЯ:

- объектов капитального строительства
- линейных объектов инженерной инфраструктуры (трассировка уточняется на стадии разработки проектной документации)
- линейных объектов транспортной инфраструктуры
- 16 — номер участка территории
- 16.1 — номер зоны планируемого размещения объектов капитального строительства

ЗАСТРОЙКА:

- существующая

ЛИНИИ ГРАДОСТРОИТЕЛЬНОГО РЕГУЛИРОВАНИЯ:

СУЩЕСТВУЮЩИЕ:


- красная — красные линии улично-дорожной сети
- техническая зона — границы технических зон инженерных коммуникаций и сооружений

ОТМЕНЯЕМЫЕ:

- красная — красные линии улично-дорожной сети

УСТАНАВЛИВАЕМЫЕ:

- ПК — границы объектов природного комплекса города Москвы
- красная — красные линии улично-дорожной сети

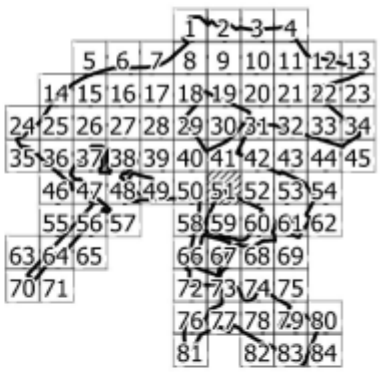


85

Масштаб 1:2000

район Некрасовка города Москвы

Лист 52 из 85

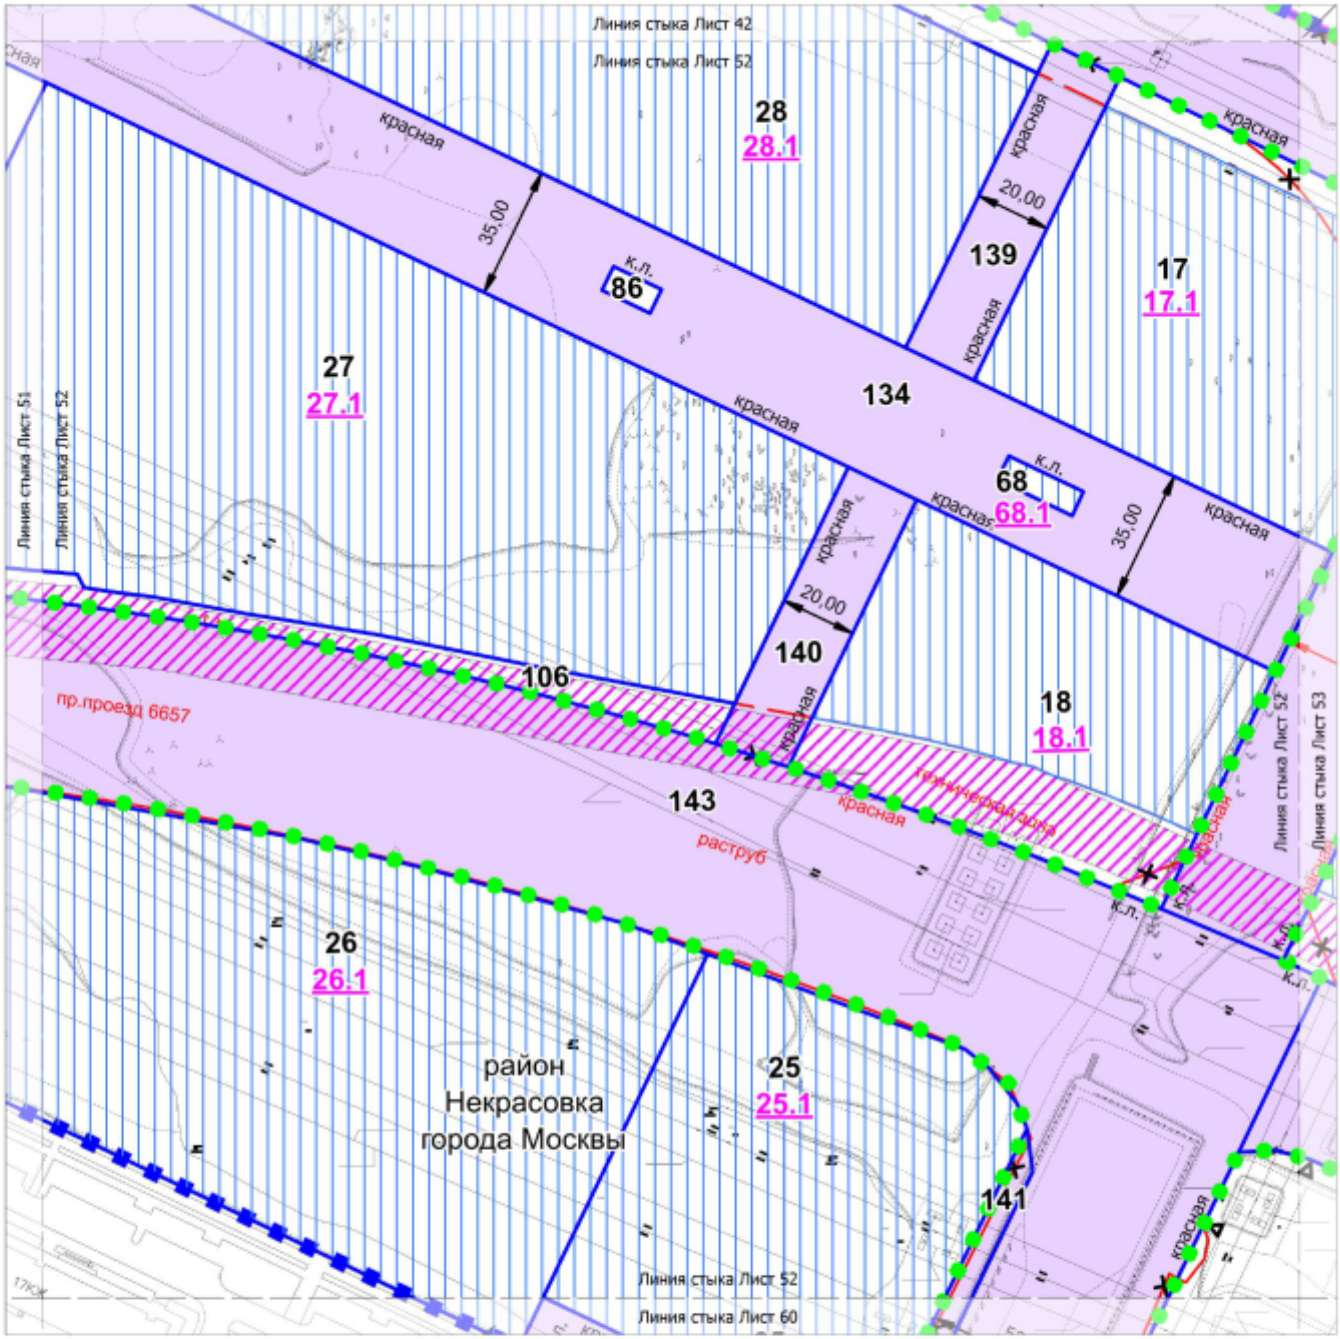

УСЛОВНЫЕ ОБОЗНАЧЕНИЯ:

ГРАНИЦЫ:

- подготовки проекта планировки территории
- города Москвы
- районов города Москвы
- существующих и планируемых элементов планировочной структуры
- участков территории
- зон планируемого размещения объектов капитального строительства

ЗОНЫ ПЛАНИРУЕМОГО РАЗМЕЩЕНИЯ:

- объектов капитального строительства
- линейных объектов инженерной инфраструктуры (трассировка уточняется на стадии разработки проектной документации)
- линейных объектов транспортной инфраструктуры
- 27 — номер участка территории
- 27.1 — номер зоны планируемого размещения объектов капитального строительства

ЛИНИИ ГРАДОСТРОИТЕЛЬНОГО РЕГУЛИРОВАНИЯ:

СУЩЕСТВУЮЩИЕ:


- красная — красные линии улично-дорожной сети
- техническая зона — границы технических зон инженерных коммуникаций и сооружений

ОТМЕНЯЕМЫЕ:


- красная — красные линии улично-дорожной сети

УСТАНАВЛИВАЕМЫЕ:

- ПК — границы объектов природного комплекса города Москвы
- красная — красные линии улично-дорожной сети

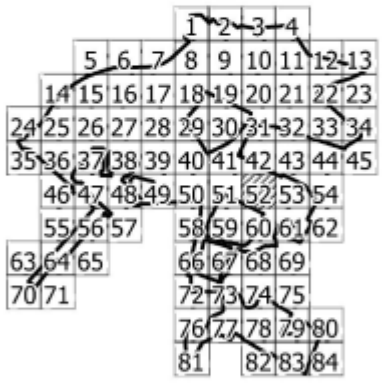

Масштаб 1:2000
район Некрасовка города Москвы
городской округ Люберцы Московской области
Лист 53 из 85

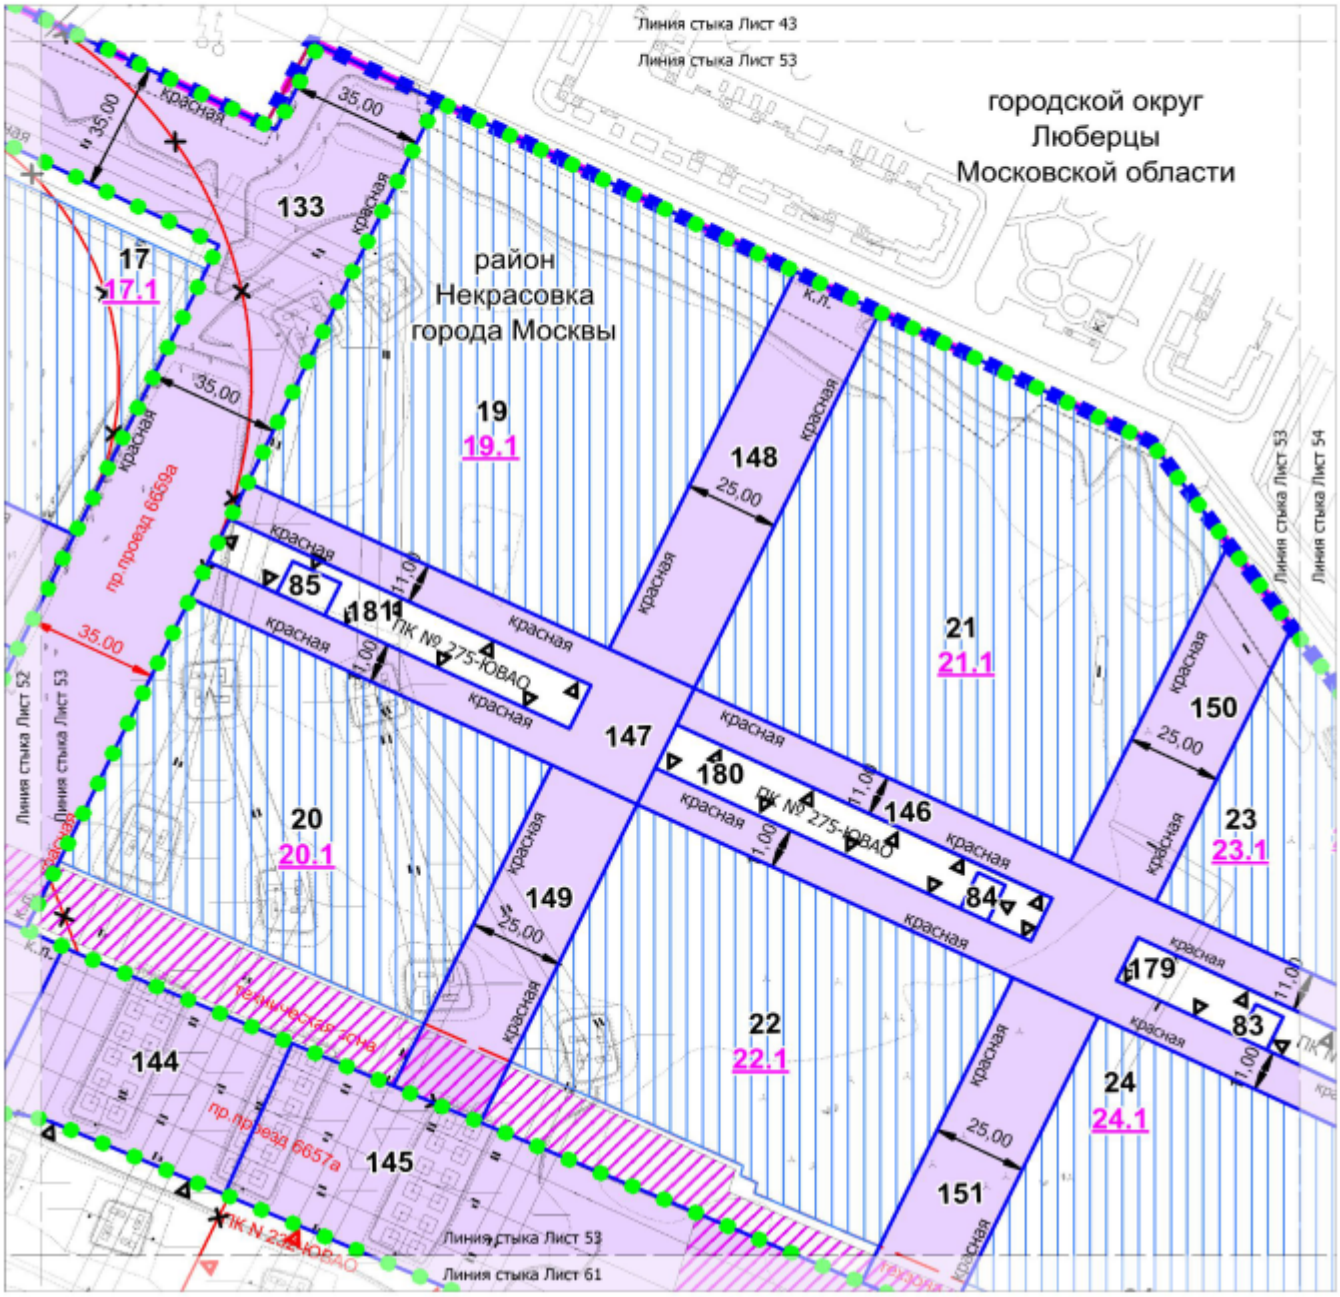

УСЛОВНЫЕ ОБОЗНАЧЕНИЯ:

ГРАНИЦЫ:

- подготовки проекта планировки территории
- города Москвы
- районов города Москвы
- существующих и планируемых элементов планировочной структуры
- участков территории
- зон планируемого размещения объектов капитального строительства

ЗОНЫ ПЛАНИРУЕМОГО РАЗМЕЩЕНИЯ:

- объектов капитального строительства
- линейных объектов инженерной инфраструктуры (трассировка уточняется на стадии разработки проектной документации)
- линейных объектов транспортной инфраструктуры
- 20 — номер участка территории
- 20.1 — номер зоны планируемого размещения объектов капитального строительства

ЛИНИИ ГРАДОСТРОИТЕЛЬНОГО РЕГУЛИРОВАНИЯ:

СУЩЕСТВУЮЩИЕ:


- красная — красные линии улично-дорожной сети
- ПК — границы объектов природного комплекса города Москвы
- техническая зона — границы технических зон инженерных коммуникаций и сооружений

ОТМЕНЯЕМЫЕ:

- ПК — границы объектов природного комплекса города Москвы
- красная — красные линии улично-дорожной сети

УСТАНАВЛИВАЕМЫЕ:

- ПК — границы объектов природного комплекса города Москвы
- красная — красные линии улично-дорожной сети

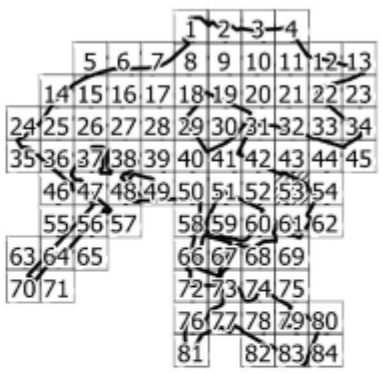

Масштаб 1:2000
район Некрасовка города Москвы
городской округ Люберцы Московской области
Лист 54 из 85



УСЛОВНЫЕ ОБОЗНАЧЕНИЯ:

ГРАНИЦЫ:

- подготовки проекта планировки территории
- города Москвы
- районов города Москвы
- существующих и планируемых элементов планировочной структуры
- участков территории
- зон планируемого размещения объектов капитального строительства


ЗОНЫ ПЛАНИРУЕМОГО РАЗМЕЩЕНИЯ:

- объектов капитального строительства
- линейных объектов транспортной инфраструктуры
- 23 — номер участка территории
- 23.1 — номер зоны планируемого размещения объектов капитального строительства

ЛИНИИ ГРАДОСТРОИТЕЛЬНОГО РЕГУЛИРОВАНИЯ:

УСТАНАВЛИВАЕМЫЕ:

- ПК — границы объектов природного комплекса города Москвы
- красная — красные линии улично-дорожной сети

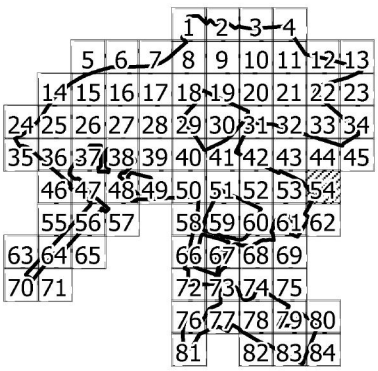

Масштаб 1:2000

район Некрасовка города Москвы

Лист 55 из 85



УСЛОВНЫЕ ОБОЗНАЧЕНИЯ:

ГРАНИЦЫ:

- подготовки проекта планировки территории
- существующих и планируемых элементов планировочной структуры


ЛИНИИ ГРАДОСТРОИТЕЛЬНОГО РЕГУЛИРОВАНИЯ:

СУЩЕСТВУЮЩИЕ:

- красная — красные линии улично-дорожной сети
- техническая зона — границы технических зон инженерных коммуникаций и сооружений
- зона внеуличного пешеходного перехода — границы зон внеуличных пешеходных переходов

УСТАНАВЛИВАЕМЫЕ:

- ПК — границы объектов природного комплекса города Москвы
- красная — красные линии улично-дорожной сети

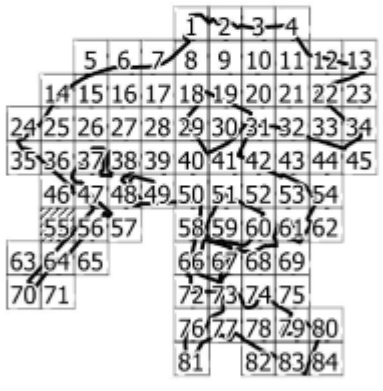


85

Масштаб 1:2000

район Некрасовка города Москвы

Лист 56 из 85

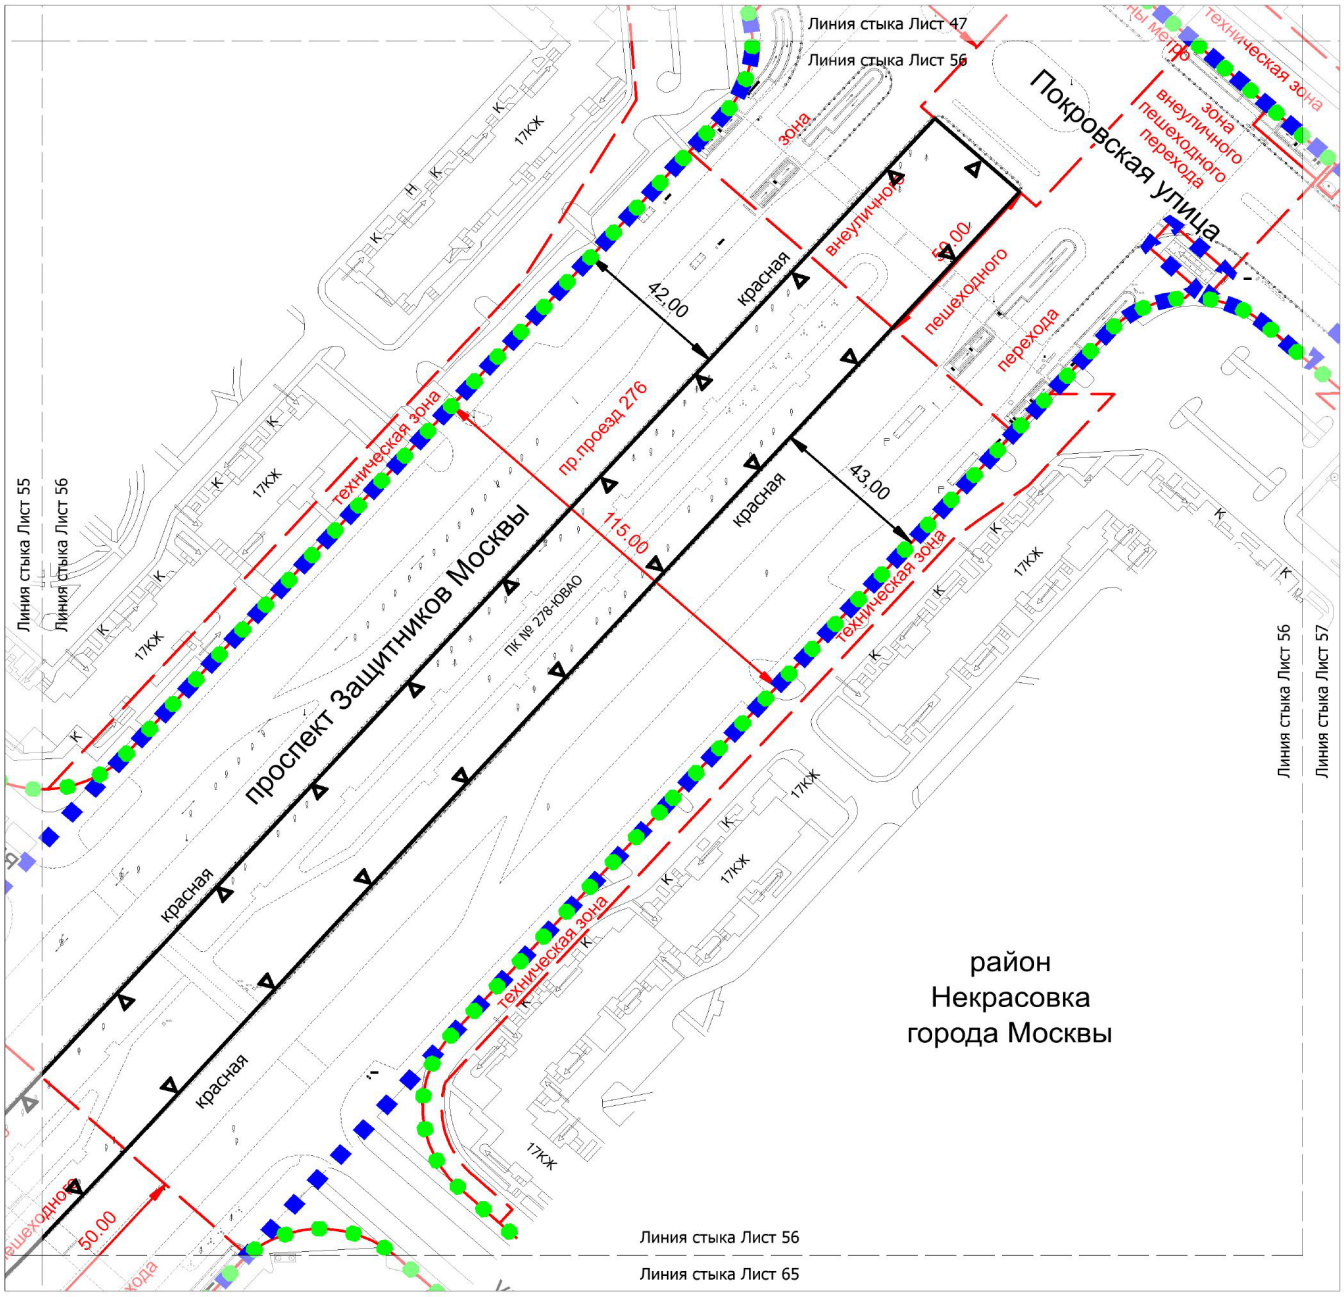

УСЛОВНЫЕ ОБОЗНАЧЕНИЯ:

ГРАНИЦЫ:

- подготовки проекта планировки территории
- существующих и планируемых элементов планировочной структуры


ЛИНИИ ГРАДОСТРОИТЕЛЬНОГО РЕГУЛИРОВАНИЯ:

СУЩЕСТВУЮЩИЕ:

- красная — красные линии улично-дорожной сети
- техническая зона — границы технических зон инженерных коммуникаций и сооружений
- техзона метро — границы технических зон метрополитена
- зона внеуличного пешеходного перехода — границы зон внеуличных пешеходных переходов

УСТАНАВЛИВАЕМЫЕ:


- ПК — границы объектов природного комплекса города Москвы
- красная — красные линии улично-дорожной сети

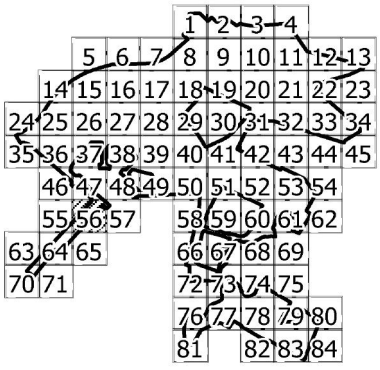

Масштаб 1:2000

район Некрасовка города Москвы

Лист 57 из 85

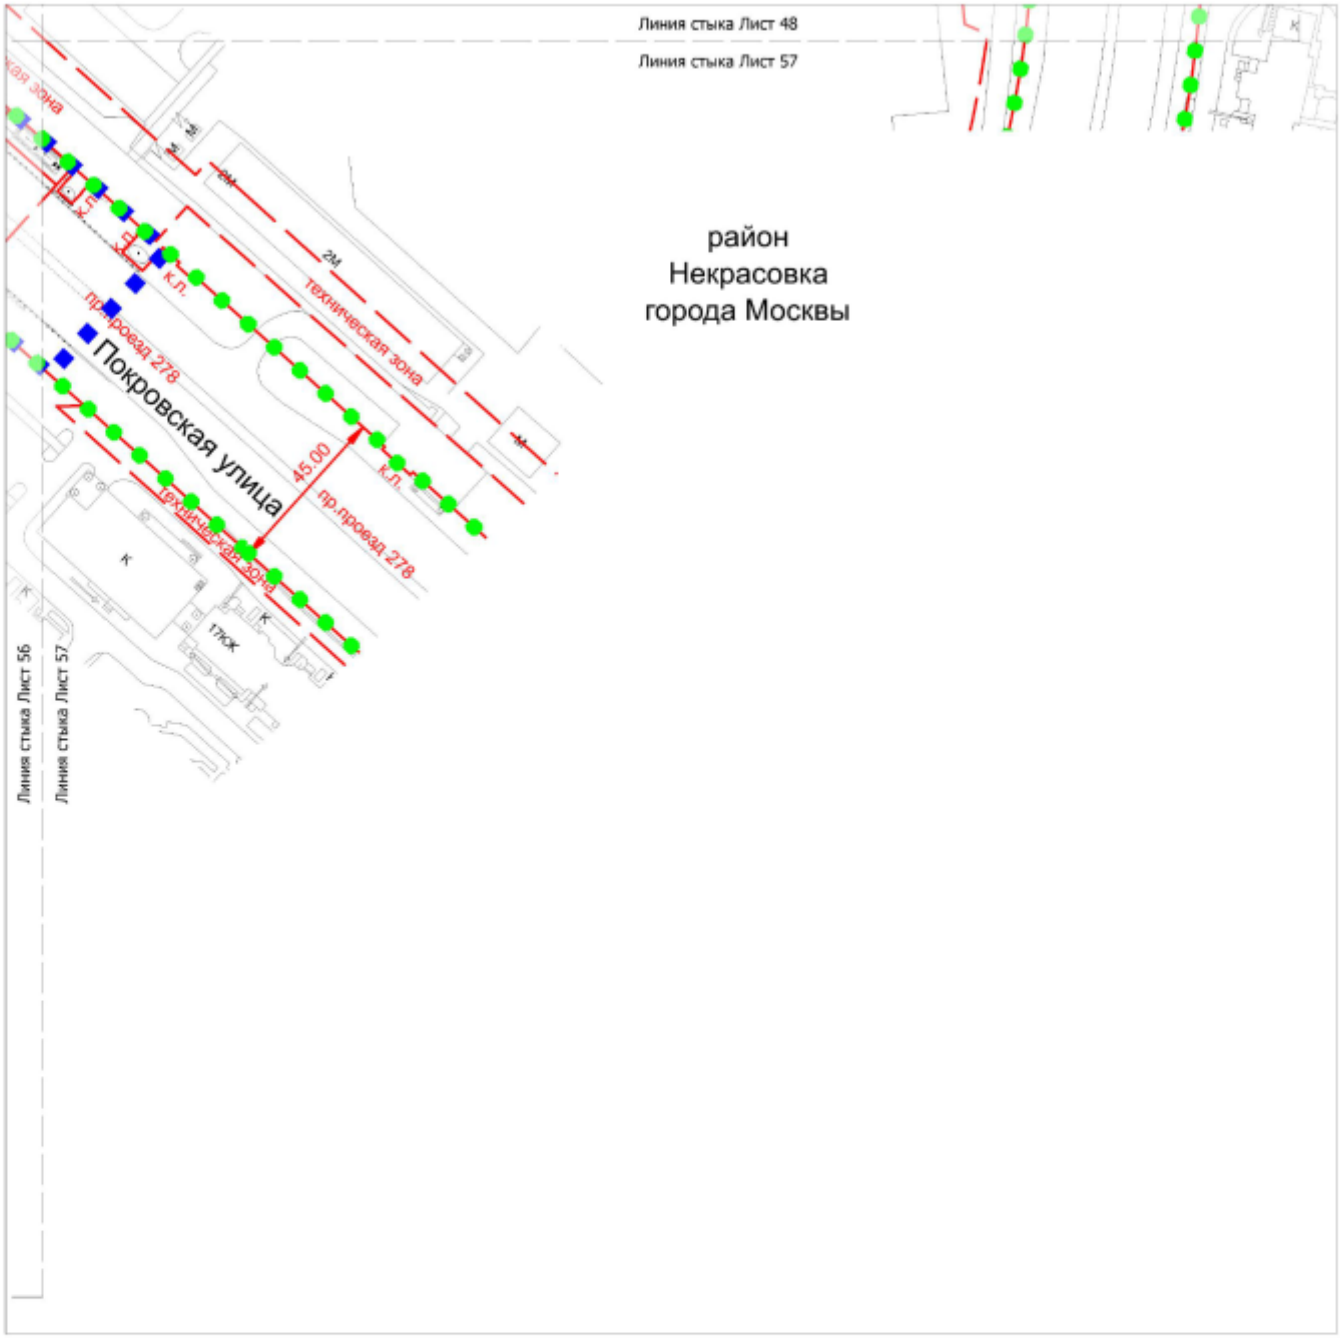

УСЛОВНЫЕ ОБОЗНАЧЕНИЯ:


ГРАНИЦЫ:

- подготовки проекта планировки территории
- существующих и планируемых элементов планировочной структуры

ЛИНИИ ГРАДОСТРОИТЕЛЬНОГО РЕГУЛИРОВАНИЯ:

СУЩЕСТВУЮЩИЕ:

- красная — красные линии улично-дорожной сети
- техническая зона — границы технических зон инженерных коммуникаций и сооружений
- техзона метро — границы технических зон метрополитена
- зона внеуличного пешеходного перехода — границы зон внеуличных пешеходных переходов

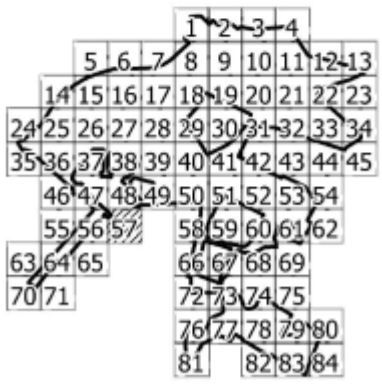

85

Масштаб 1:2000

район Некрасовка города Москвы

Лист 58 из 85



УСЛОВНЫЕ ОБОЗНАЧЕНИЯ:

ГРАНИЦЫ:

подготовки проекта планировки территории

существующих и планируемых элементов планировочной структуры


ЗАСТРОЙКА

существующая

ЛИНИИ ГРАДОСТРОИТЕЛЬНОГО РЕГУЛИРОВАНИЯ:

СУЩЕСТВУЮЩИЕ:

красная — красные линии улично-дорожной сети

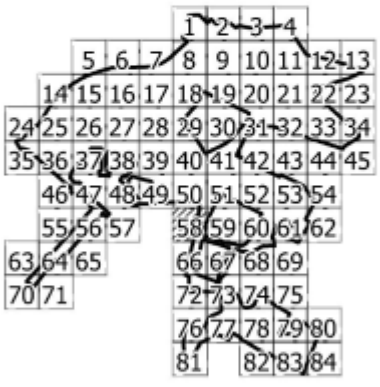

85

Масштаб 1:2000

район Некрасовка города Москвы

Лист 59 из 85



УСЛОВНЫЕ ОБОЗНАЧЕНИЯ:

ГРАНИЦЫ:

подготовки проекта планировки территории

существующих и планируемых элементов планировочной структуры


ЗАСТРОЙКА

существующая


ЛИНИИ ГРАДОСТРОИТЕЛЬНОГО РЕГУЛИРОВАНИЯ:

СУЩЕСТВУЮЩИЕ:

красная — красные линии улично-дорожной сети

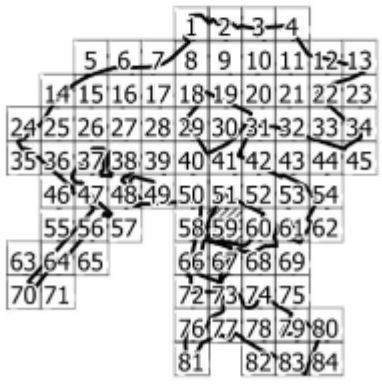

Масштаб 1:2000
район Некрасовка города Москвы
городской округ Люберцы Московской области
Лист 60 из 85

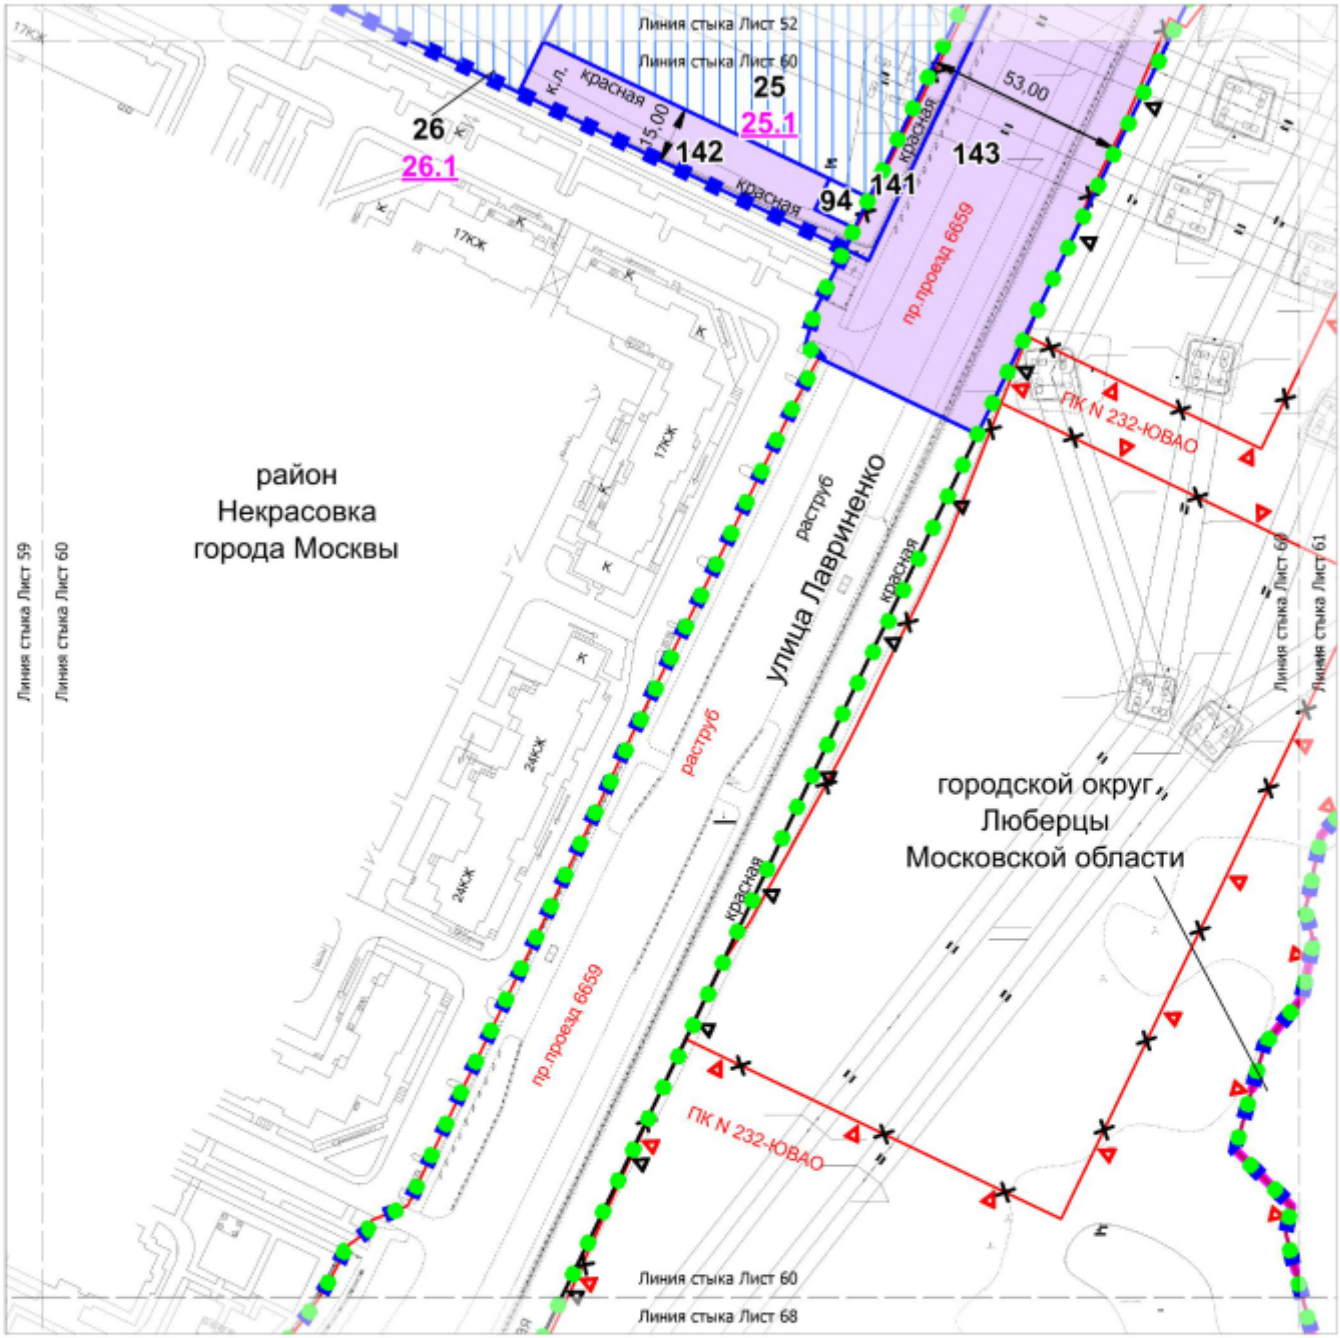

УСЛОВНЫЕ ОБОЗНАЧЕНИЯ:

ГРАНИЦЫ:

- подготовки проекта планировки территории
- города Москвы
- районов города Москвы
- существующих и планируемых элементов планировочной структуры
- участков территории
- зон планируемого размещения объектов капитального строительства

ЗОНЫ ПЛАНИРУЕМОГО РАЗМЕЩЕНИЯ:

- объектов капитального строительства
- линейных объектов транспортной инфраструктуры
- 25 — номер участка территории
- 25.1 — номер зоны планируемого размещения объектов капитального строительства

ЛИНИИ ГРАДОСТРОИТЕЛЬНОГО РЕГУЛИРОВАНИЯ:

СУЩЕСТВУЮЩИЕ:


- красная — красные линии улично-дорожной сети
- ПК — границы объектов природного комплекса города Москвы

ОТМЕНЯЕМЫЕ:

- ПК — границы объектов природного комплекса города Москвы
- красная — красные линии улично-дорожной сети


УСТАНАВЛИВАЕМЫЕ:

- ПК — границы объектов природного комплекса города Москвы
- красная — красные линии улично-дорожной сети

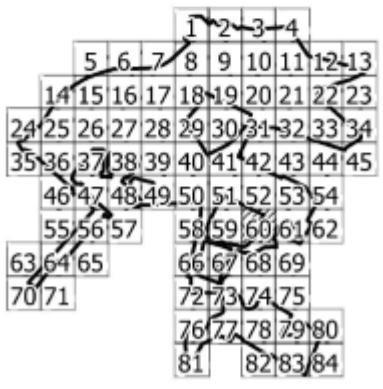

85

Масштаб 1:2000
район Некрасовка города Москвы
городской округ Люберцы Московской области
Лист 61 из 85

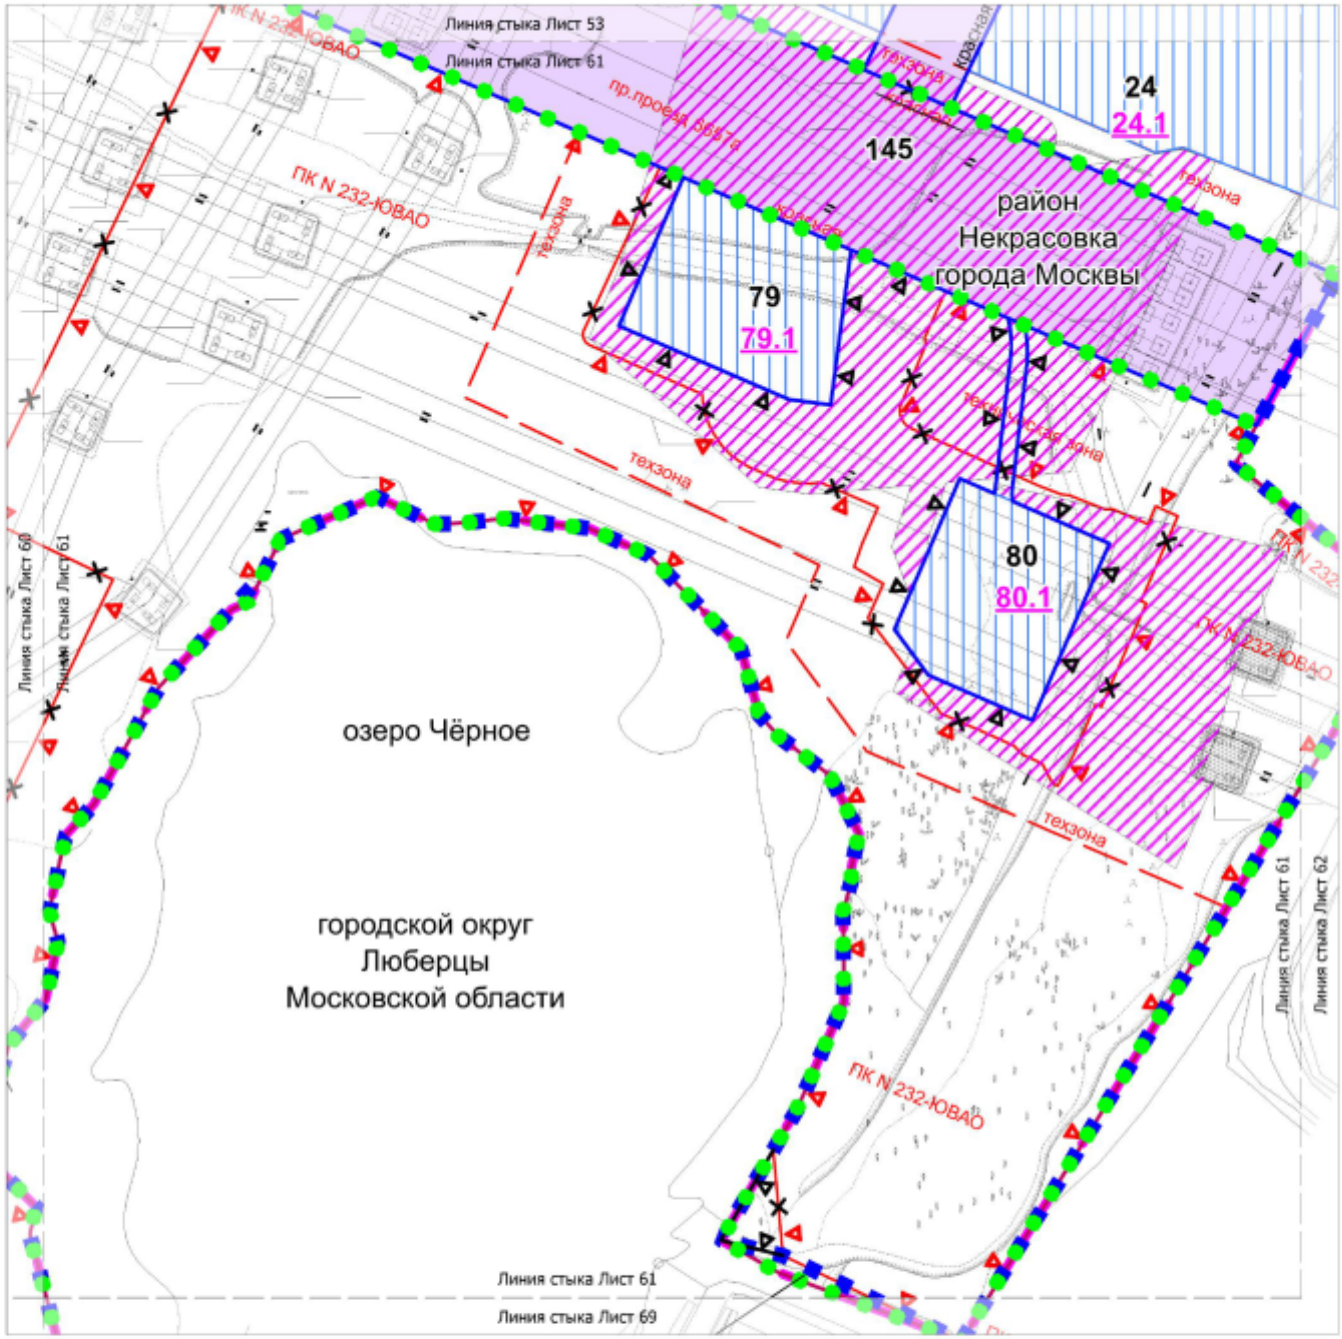

УСЛОВНЫЕ ОБОЗНАЧЕНИЯ:

ГРАНИЦЫ:

- подготовки проекта планировки территории
- города Москвы
- районов города Москвы
- существующих и планируемых элементов планировочной структуры
- участков территории
- зон планируемого размещения объектов капитального строительства

ЗОНЫ ПЛАНИРУЕМОГО РАЗМЕЩЕНИЯ:

- объектов капитального строительства
- линейных объектов инженерной инфраструктуры (трассировка уточняется на стадии разработки проектной документации)
- линейных объектов транспортной инфраструктуры

24 — номер участка территории

24.1 — номер зоны планируемого размещения объектов капитального строительства

ЗАСТРОЙКА:

- существующая

ЛИНИИ ГРАДОСТРОИТЕЛЬНОГО РЕГУЛИРОВАНИЯ:

СУЩЕСТВУЮЩИЕ:


- красная — красные линии улично-дорожной сети
- ПК — границы объектов природного комплекса города Москвы
- техническая зона — границы технических зон инженерных коммуникаций и сооружений

ОТМЕНЯЕМЫЕ:

- ПК — границы объектов природного комплекса города Москвы
- красная — красные линии улично-дорожной сети

УСТАНАВЛИВАЕМЫЕ:

- ПК — границы объектов природного комплекса города Москвы

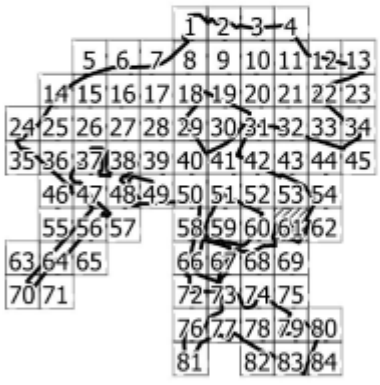

Масштаб 1:2000
район Некрасовка города Москвы
городской округ Люберцы Московской области
Лист 62 из 85



УСЛОВНЫЕ ОБОЗНАЧЕНИЯ:

ГРАНИЦЫ:

- подготовки проекта планировки территории
- города Москвы
- районов города Москвы
- существующих и планируемых элементов планировочной структуры
- участков территории
- зон планируемого размещения объектов капитального строительства

ЗОНЫ ПЛАНИРУЕМОГО РАЗМЕЩЕНИЯ:

- объектов капитального строительства
- линейных объектов транспортной инфраструктуры
- 24 — номер участка территории
- 24.1 — номер зоны планируемого размещения объектов капитального строительства


ЗАСТРОЙКА:

- существующая

ЛИНИИ ГРАДОСТРОИТЕЛЬНОГО РЕГУЛИРОВАНИЯ:

СУЩЕСТВУЮЩИЕ:

- красная — красные линии улично-дорожной сети
- ПК — границы объектов природного комплекса города Москвы
- техническая зона — границы технических зон инженерных коммуникаций и сооружений

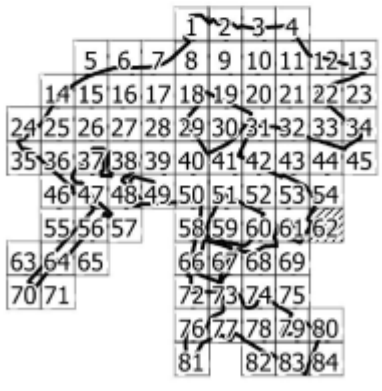

85

Масштаб 1:2000

район Некрасовка города Москвы

Лист 63 из 85



УСЛОВНЫЕ ОБОЗНАЧЕНИЯ:

ГРАНИЦЫ:

подготовки проекта планировки территории


существующих и планируемых элементов планировочной структуры

ЛИНИИ ГРАДОСТРОИТЕЛЬНОГО РЕГУЛИРОВАНИЯ:


СУЩЕСТВУЮЩИЕ:

красная — красные линии улично-дорожной сети

техническая зона — границы технических зон инженерных коммуникаций и сооружений

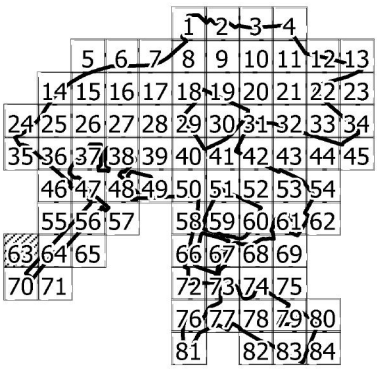

Масштаб 1:2000
район Некрасовка города Москвы
городской округ Люберцы Московской области
Лист 64 из 85

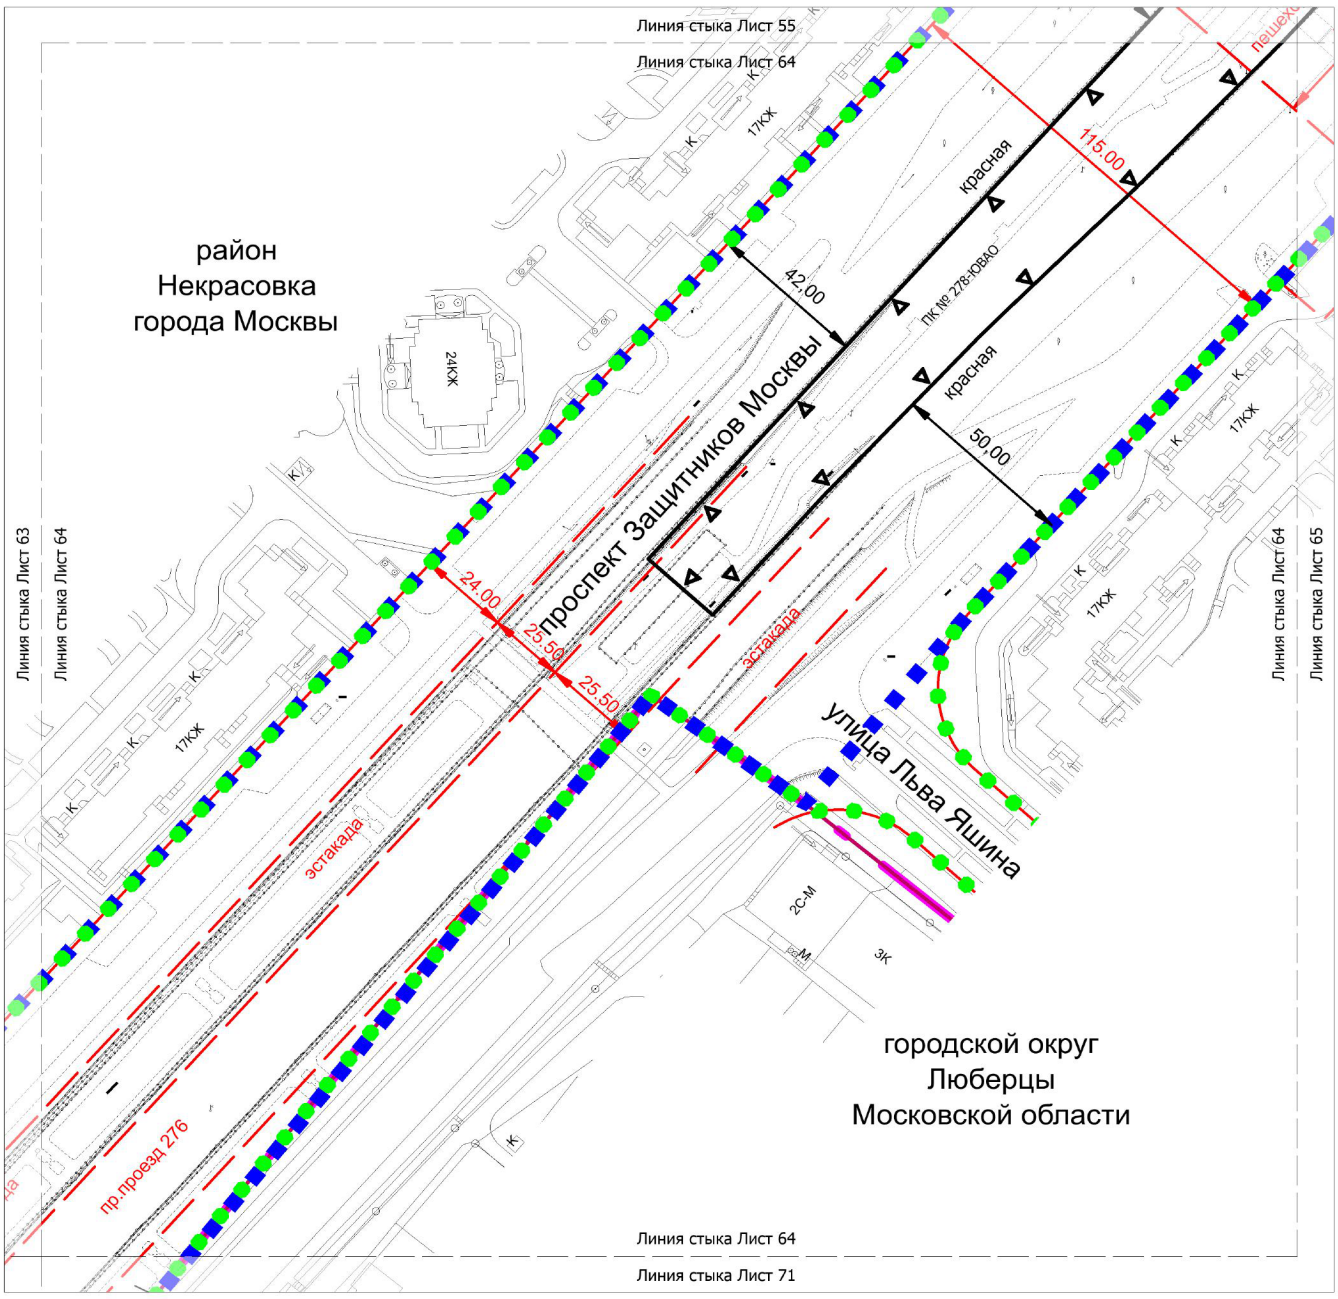

УСЛОВНЫЕ ОБОЗНАЧЕНИЯ:

ГРАНИЦЫ:

- подготовки проекта планировки территории
- города Москвы
- районов города Москвы
- существующих и планируемых элементов планировочной структуры


ЛИНИИ ГРАДОСТРОИТЕЛЬНОГО РЕГУЛИРОВАНИЯ:

СУЩЕСТВУЮЩИЕ:

- красная — красные линии улично-дорожной сети
- техническая зона — границы технических зон инженерных коммуникаций и сооружений
- зона внеуличного пешеходного перехода — границы зон внеуличных пешеходных переходов

УСТАНАВЛИВАЕМЫЕ:

- ПК — границы объектов природного комплекса города Москвы
- красная — красные линии улично-дорожной сети

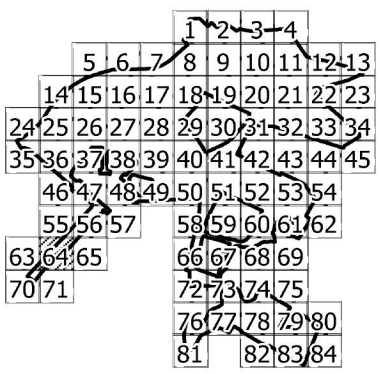

Масштаб 1:2000

район Некрасовка города Москвы

Лист 65 из 85



УСЛОВНЫЕ ОБОЗНАЧЕНИЯ:

ГРАНИЦЫ:

- подготовки проекта планировки территории
- существующих и планируемых элементов планировочной структуры


ЛИНИИ ГРАДОСТРОИТЕЛЬНОГО РЕГУЛИРОВАНИЯ:

СУЩЕСТВУЮЩИЕ:

- красная — красные линии улично-дорожной сети
- техническая зона — границы технических зон инженерных коммуникаций и сооружений
- зона внеуличного пешеходного перехода — границы зон внеуличных пешеходных переходов

УСТАНАВЛИВАЕМЫЕ:

- ПК — границы объектов природного комплекса города Москвы
- красная — красные линии улично-дорожной сети

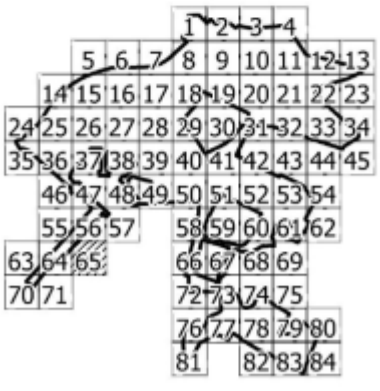

Масштаб 1:2000

район Некрасовка города Москвы

Лист 66 из 85



УСЛОВНЫЕ ОБОЗНАЧЕНИЯ:

ГРАНИЦЫ:

- подготовки проекта планировки территории
- города Москвы
- районов города Москвы
- существующих и планируемых элементов планировочной структуры
- участков территории

ЗОНЫ ПЛАНИРУЕМОГО РАЗМЕЩЕНИЯ:

- линейных объектов транспортной инфраструктуры

152 — номер участка территории

ЛИНИИ ГРАДОСТРОИТЕЛЬНОГО РЕГУЛИРОВАНИЯ:

СУЩЕСТВУЮЩИЕ:


красная — красные линии улично-дорожной сети

ОТМЕНЯЕМЫЕ:

красная — красные линии улично-дорожной сети


УСТАНАВЛИВАЕМЫЕ:

красная — красные линии улично-дорожной сети

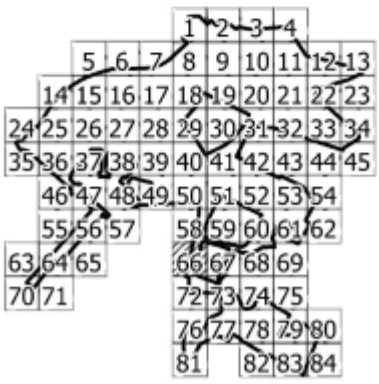

85

Масштаб 1:2000
район Некрасовка города Москвы
городской округ Люберцы Московской области
Лист 67 из 85

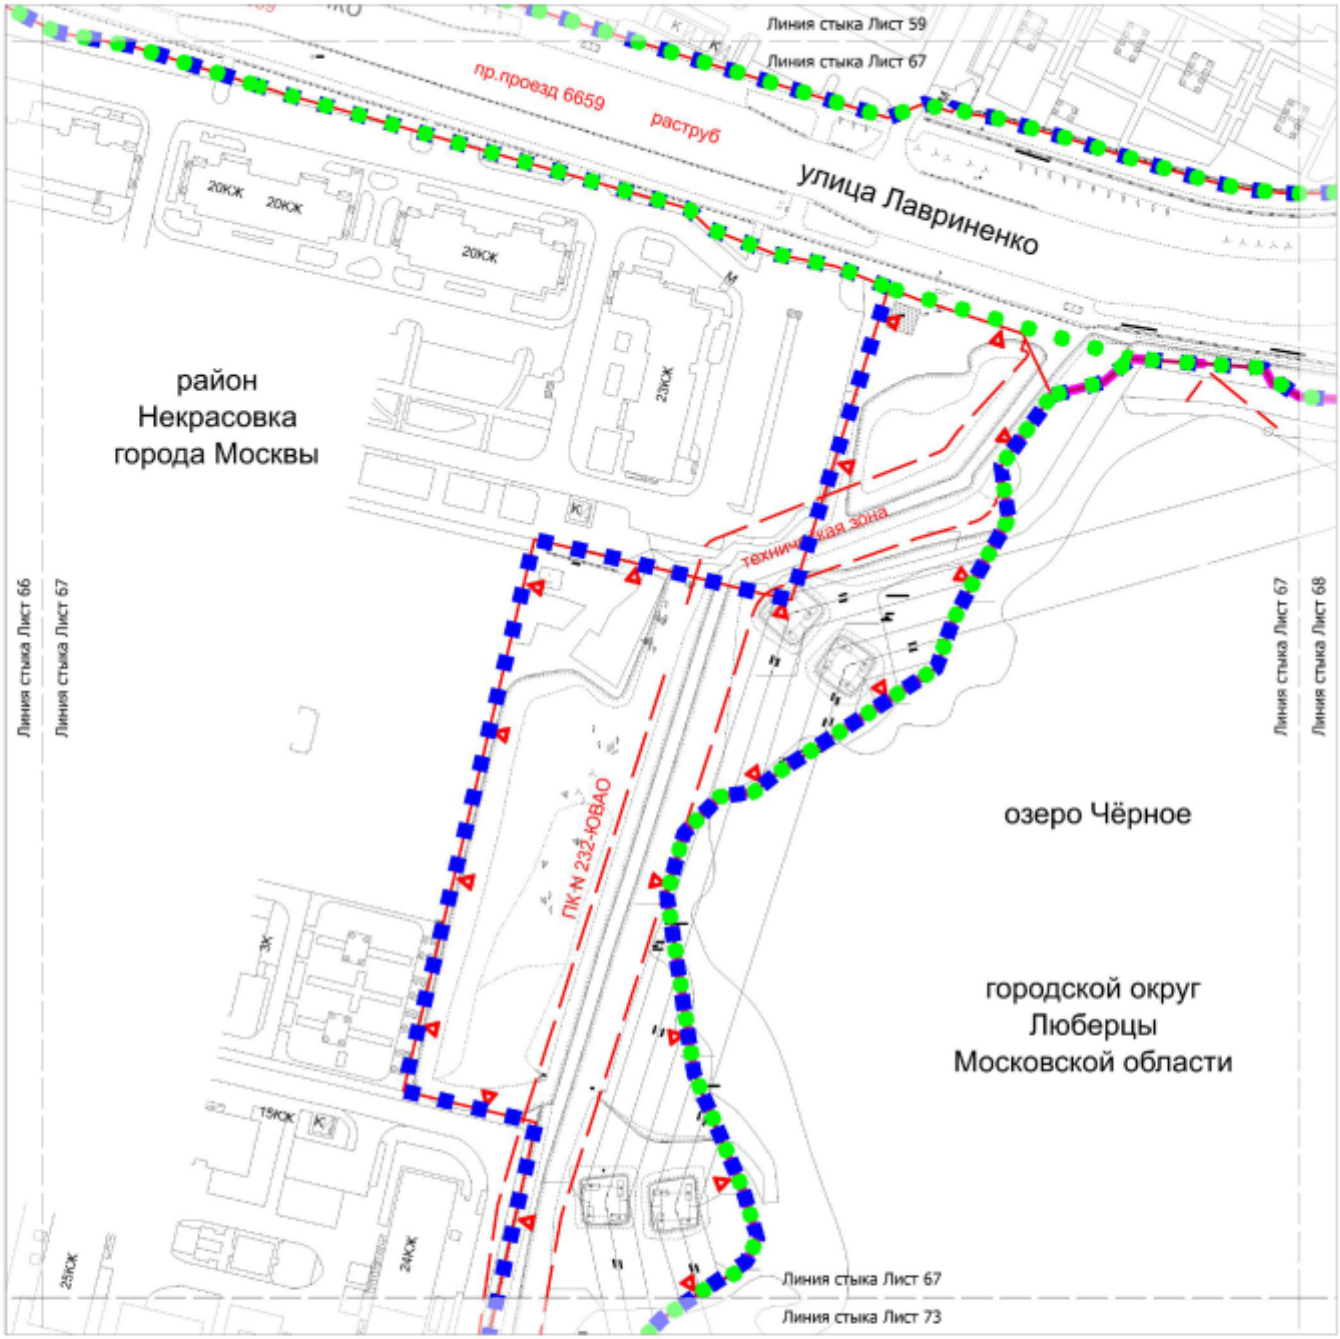

УСЛОВНЫЕ ОБОЗНАЧЕНИЯ:


ГРАНИЦЫ:

- подготовки проекта планировки территории
- города Москвы
- районов города Москвы
- существующих и планируемых элементов планировочной структуры

ЛИНИИ ГРАДОСТРОИТЕЛЬНОГО РЕГУЛИРОВАНИЯ:


СУЩЕСТВУЮЩИЕ:

- красная — красные линии улично-дорожной сети
- ПК — границы объектов природного комплекса города Москвы
- техническая зона — границы технических зон инженерных коммуникаций и сооружений

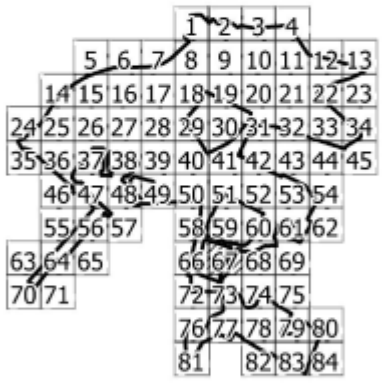

85

Масштаб 1:2000
район Некрасовка города Москвы
городской округ Люберцы Московской области
Лист 68 из 85

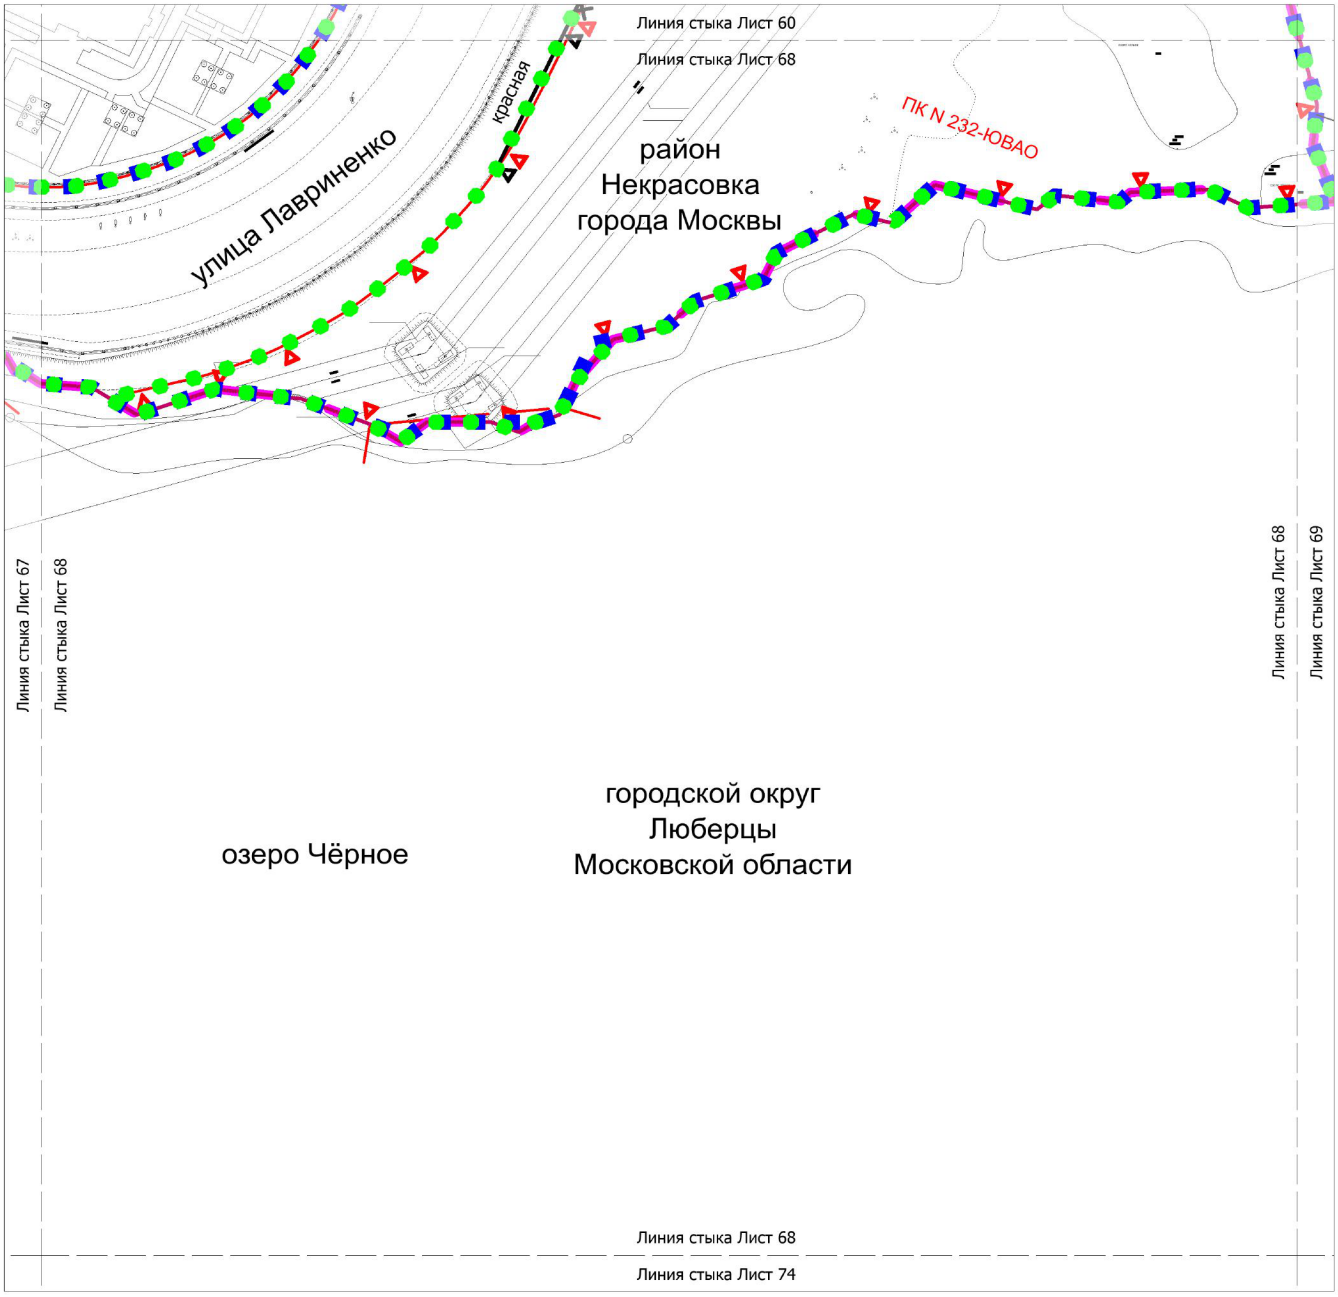

УСЛОВНЫЕ ОБОЗНАЧЕНИЯ:

ГРАНИЦЫ:

- подготовки проекта планировки территории
- города Москвы
- районов города Москвы
- существующих и планируемых элементов планировочной структуры

ЛИНИИ ГРАДОСТРОИТЕЛЬНОГО РЕГУЛИРОВАНИЯ:

СУЩЕСТВУЮЩИЕ:


- красная — красные линии улично-дорожной сети
- ПК — границы объектов природного комплекса города Москвы

ОТМЕНЯЕМЫЕ:


- ~~ПК~~ — границы объектов природного комплекса города Москвы

УСТАНАВЛИВАЕМЫЕ:

- ПК — границы объектов природного комплекса города Москвы
- красная — красные линии улично-дорожной сети

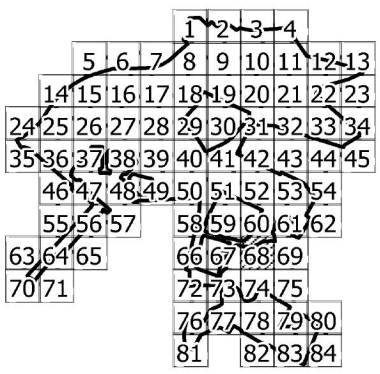

Масштаб 1:2000
район Некрасовка города Москвы
городской округ Люберцы Московской области
Лист 69 из 85

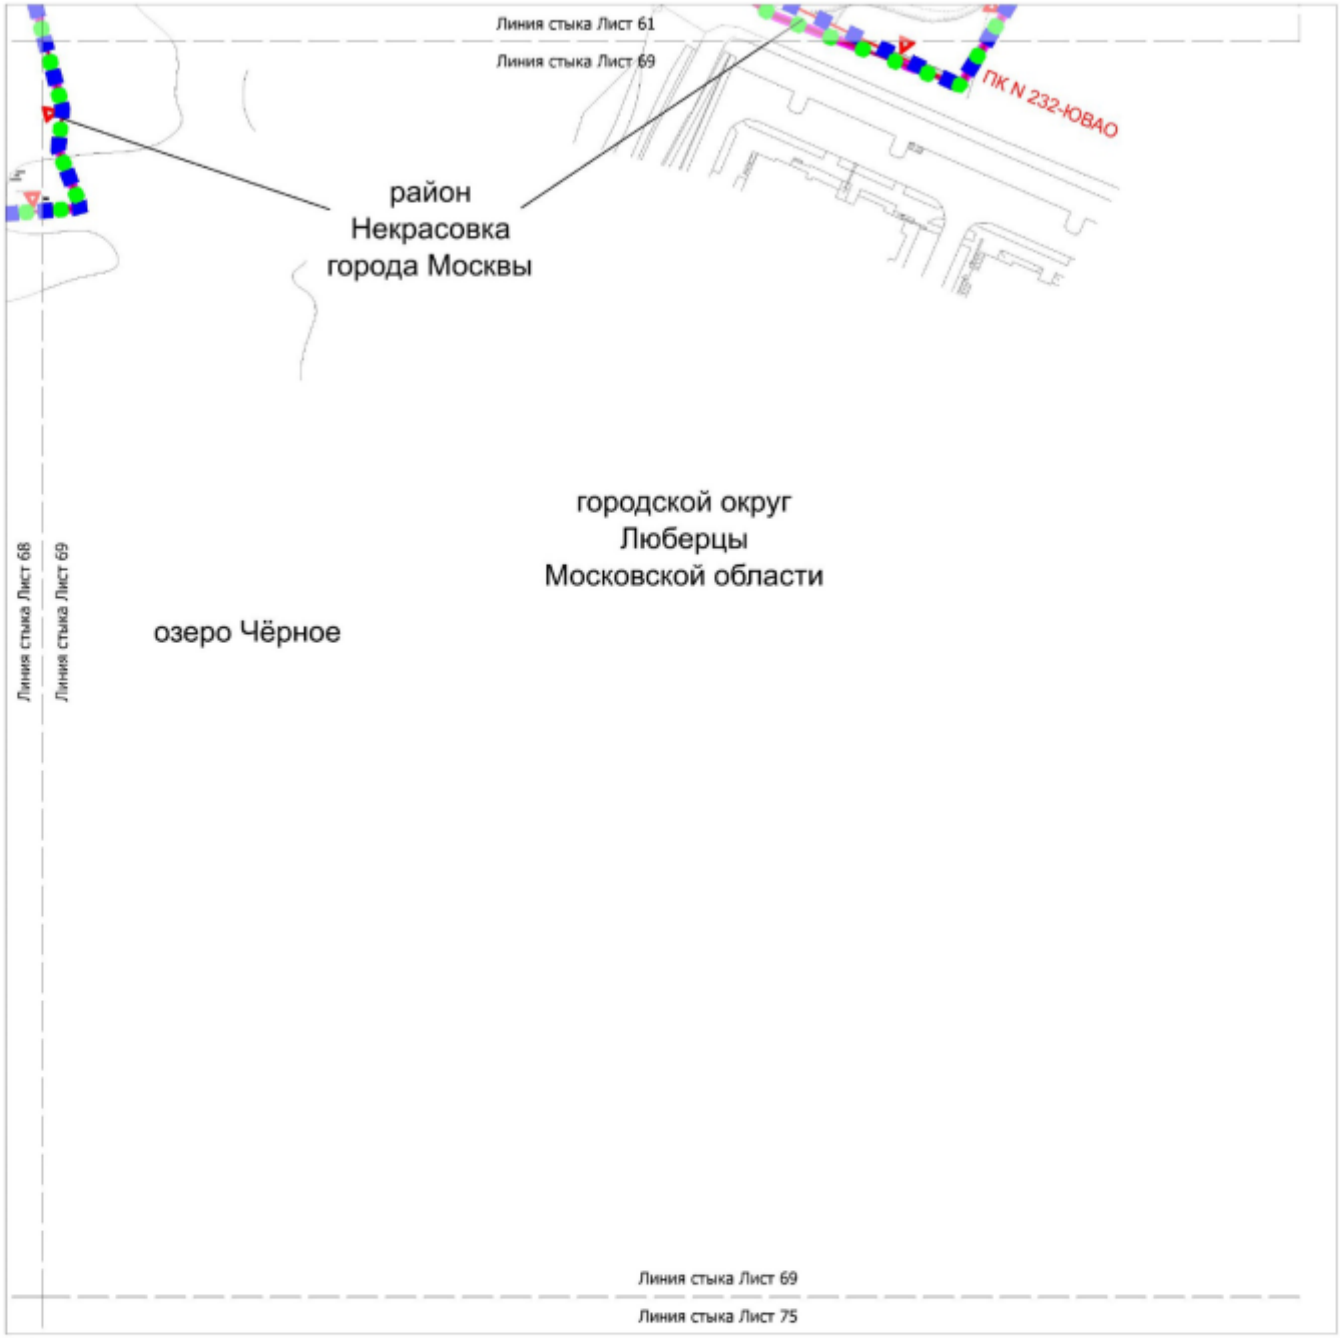

УСЛОВНЫЕ ОБОЗНАЧЕНИЯ:


ГРАНИЦЫ:

- подготовки проекта планировки территории
- города Москвы
- районов города Москвы
- существующих и планируемых элементов планировочной структуры

ЛИНИИ ГРАДОСТРОИТЕЛЬНОГО РЕГУЛИРОВАНИЯ:

СУЩЕСТВУЮЩИЕ:

ПК — границы объектов природного комплекса города Москвы

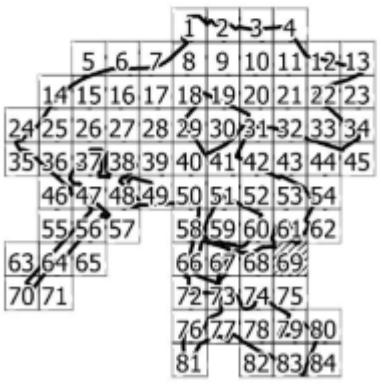

Масштаб 1:2000
район Некрасовка города Москвы
городской округ Люберцы Московской области
Лист 70 из 85



УСЛОВНЫЕ ОБОЗНАЧЕНИЯ:


ГРАНИЦЫ:

- подготовки проекта планировки территории
- города Москвы
- районов города Москвы
- существующих и планируемых элементов планировочной структуры


ЛИНИИ ГРАДОСТРОИТЕЛЬНОГО РЕГУЛИРОВАНИЯ:

СУЩЕСТВУЮЩИЕ:

- красная — красные линии улично-дорожной сети
- техническая зона — границы технических зон инженерных коммуникаций и сооружений

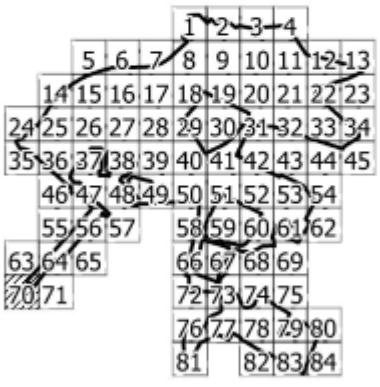

Масштаб 1:2000
район Некрасовка города Москвы
городской округ Люберцы Московской области
Лист 71 из 85

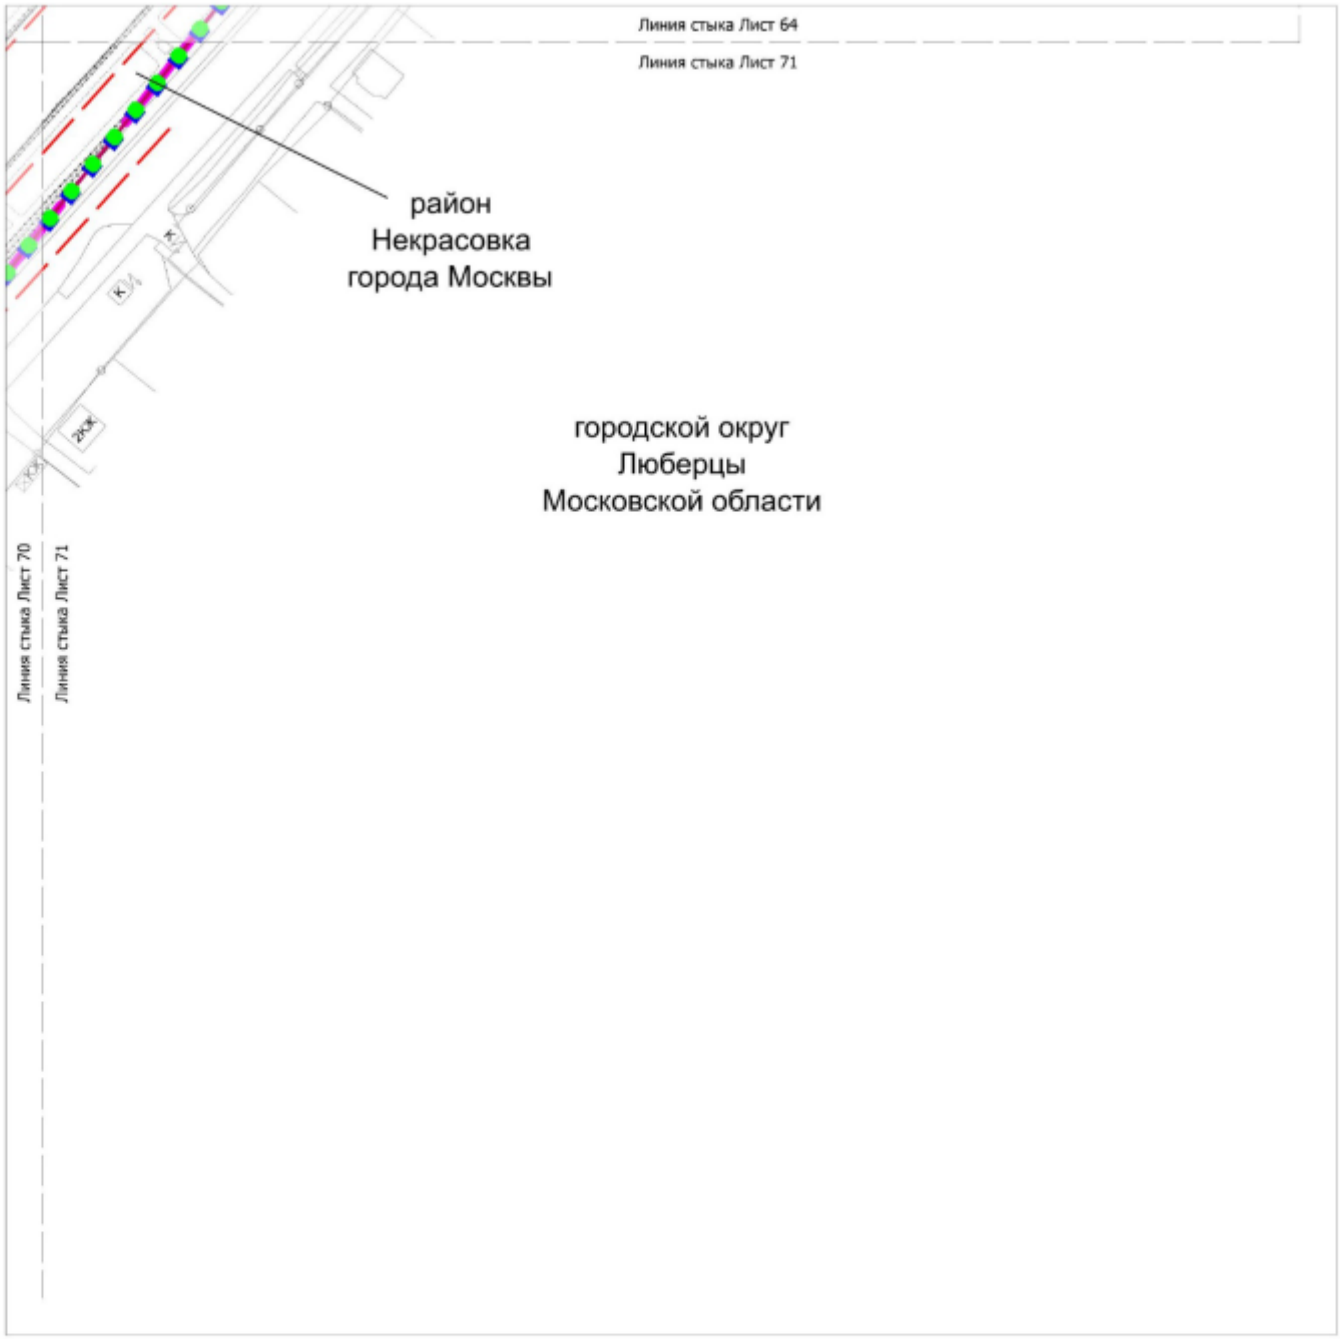

УСЛОВНЫЕ ОБОЗНАЧЕНИЯ:


ГРАНИЦЫ:

- подготовки проекта планировки территории
- города Москвы
- районов города Москвы
- существующих и планируемых элементов планировочной структуры


ЛИНИИ ГРАДОСТРОИТЕЛЬНОГО РЕГУЛИРОВАНИЯ:

СУЩЕСТВУЮЩИЕ:

- техническая зона — границы технических зон инженерных коммуникаций и сооружений

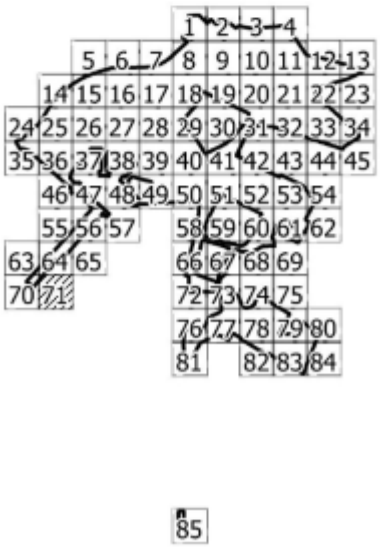

Масштаб 1:2000
район Некрасовка города Москвы
городской округ Люберцы Московской области
Лист 72 из 85

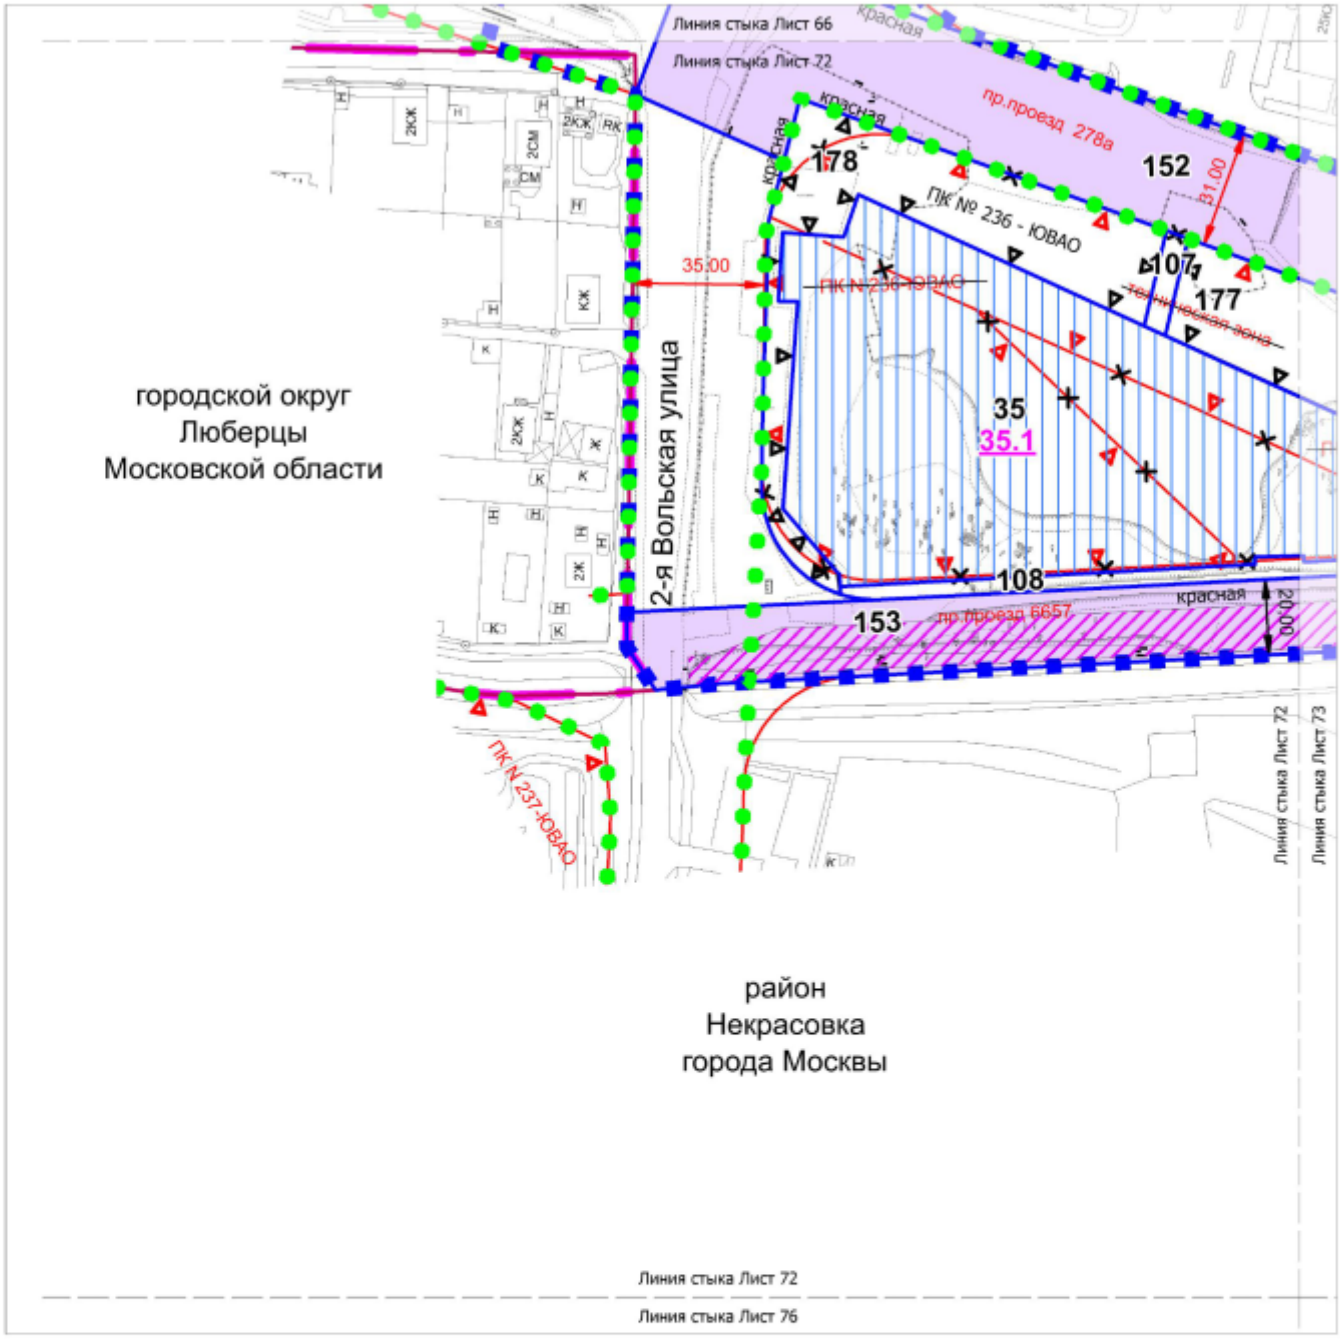

УСЛОВНЫЕ ОБОЗНАЧЕНИЯ:

ГРАНИЦЫ:

- подготовки проекта планировки территории
- города Москвы
- районов города Москвы
- существующих и планируемых элементов планировочной структуры
- участков территории
- зон планируемого размещения объектов капитального строительства

ЗОНЫ ПЛАНИРУЕМОГО РАЗМЕЩЕНИЯ

- объектов капитального строительства
- линейных объектов инженерной инфраструктуры (трассировка уточняется на стадии разработки проектной документации)
- линейных объектов транспортной инфраструктуры
- 35 — номер участка территории
- 35.1 — номер зоны планируемого размещения объектов капитального строительства

ЛИНИИ ГРАДОСТРОИТЕЛЬНОГО РЕГУЛИРОВАНИЯ:

СУЩЕСТВУЮЩИЕ:


- красная — красные линии улично-дорожной сети
- ПК — границы объектов природного комплекса города Москвы

ОТМЕНЯЕМЫЕ:


- ПК — границы объектов природного комплекса города Москвы
- красная — красные линии улично-дорожной сети
- техническая зона — границы технических зон инженерных коммуникаций и сооружений

УСТАНАВЛИВАЕМЫЕ:

- ПК — границы объектов природного комплекса города Москвы
- красная — красные линии улично-дорожной сети

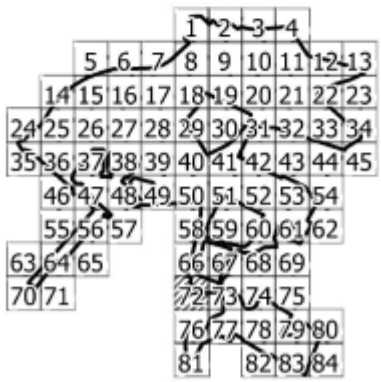

Масштаб 1:2000
район Некрасовка города Москвы
городской округ Люберцы Московской области
Лист 73 из 85

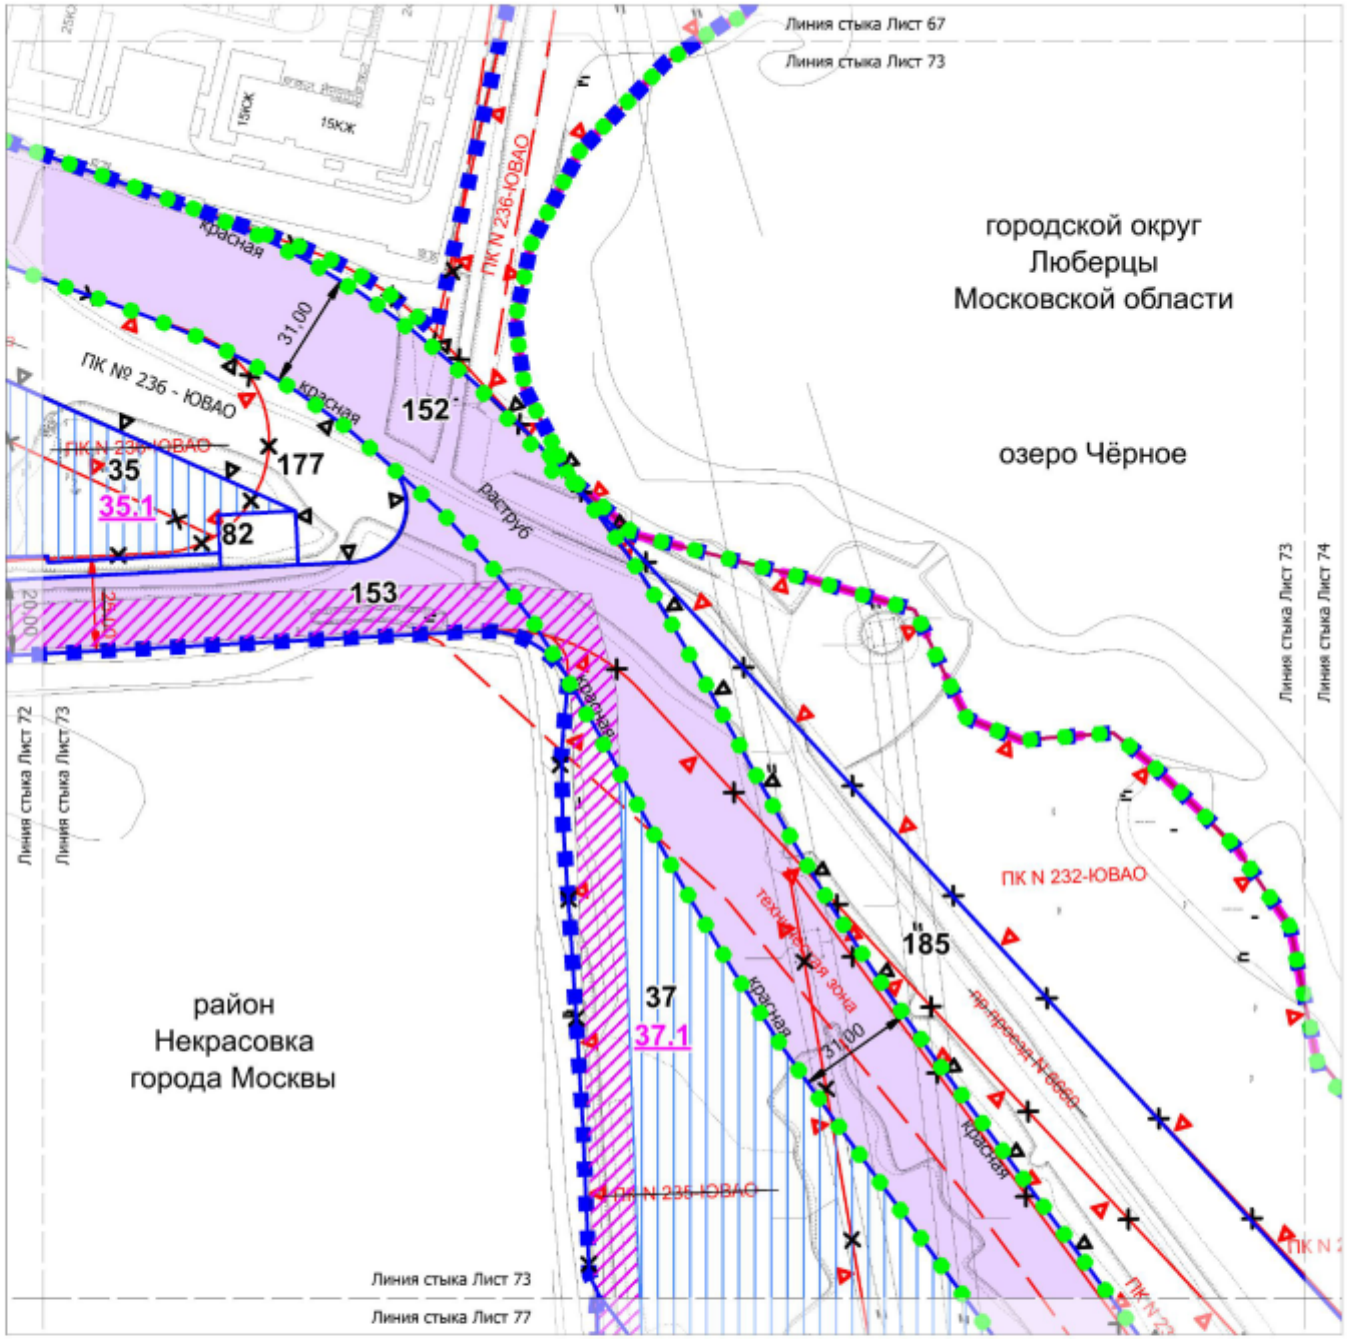

УСЛОВНЫЕ ОБОЗНАЧЕНИЯ:

ГРАНИЦЫ:

- подготовки проекта планировки территории
- города Москвы
- районов города Москвы
- существующих и планируемых элементов планировочной структуры
- участков территории
- зон планируемого размещения объектов капитального строительства

ЗОНЫ ПЛАНИРУЕМОГО РАЗМЕЩЕНИЯ:

- объектов капитального строительства
- линейных объектов инженерной инфраструктуры (трассировка уточняется на стадии разработки проектной документации)
- линейных объектов транспортной инфраструктуры
- 37 — номер участка территории
- 37.1 — номер зоны планируемого размещения объектов капитального строительства

ЛИНИИ ГРАДОСТРОИТЕЛЬНОГО РЕГУЛИРОВАНИЯ:

СУЩЕСТВУЮЩИЕ:

- красная — красные линии улично-дорожной сети
- ПК — границы объектов природного комплекса города Москвы
- техническая зона — границы технических зон инженерных коммуникаций и сооружений


ОТМЕНЯЕМЫЕ:

- ~~ПК~~ — границы объектов природного комплекса города Москвы
- ~~красная~~ — красные линии улично-дорожной сети
- ~~техническая зона~~ — границы технических зон инженерных коммуникаций и сооружений


УСТАНАВЛИВАЕМЫЕ:

- ПК — границы объектов природного комплекса города Москвы
- красная — красные линии улично-дорожной сети


Масштаб 1:2000
район Некрасовка города Москвы
городской округ Люберцы Московской области
Лист 74 из 85

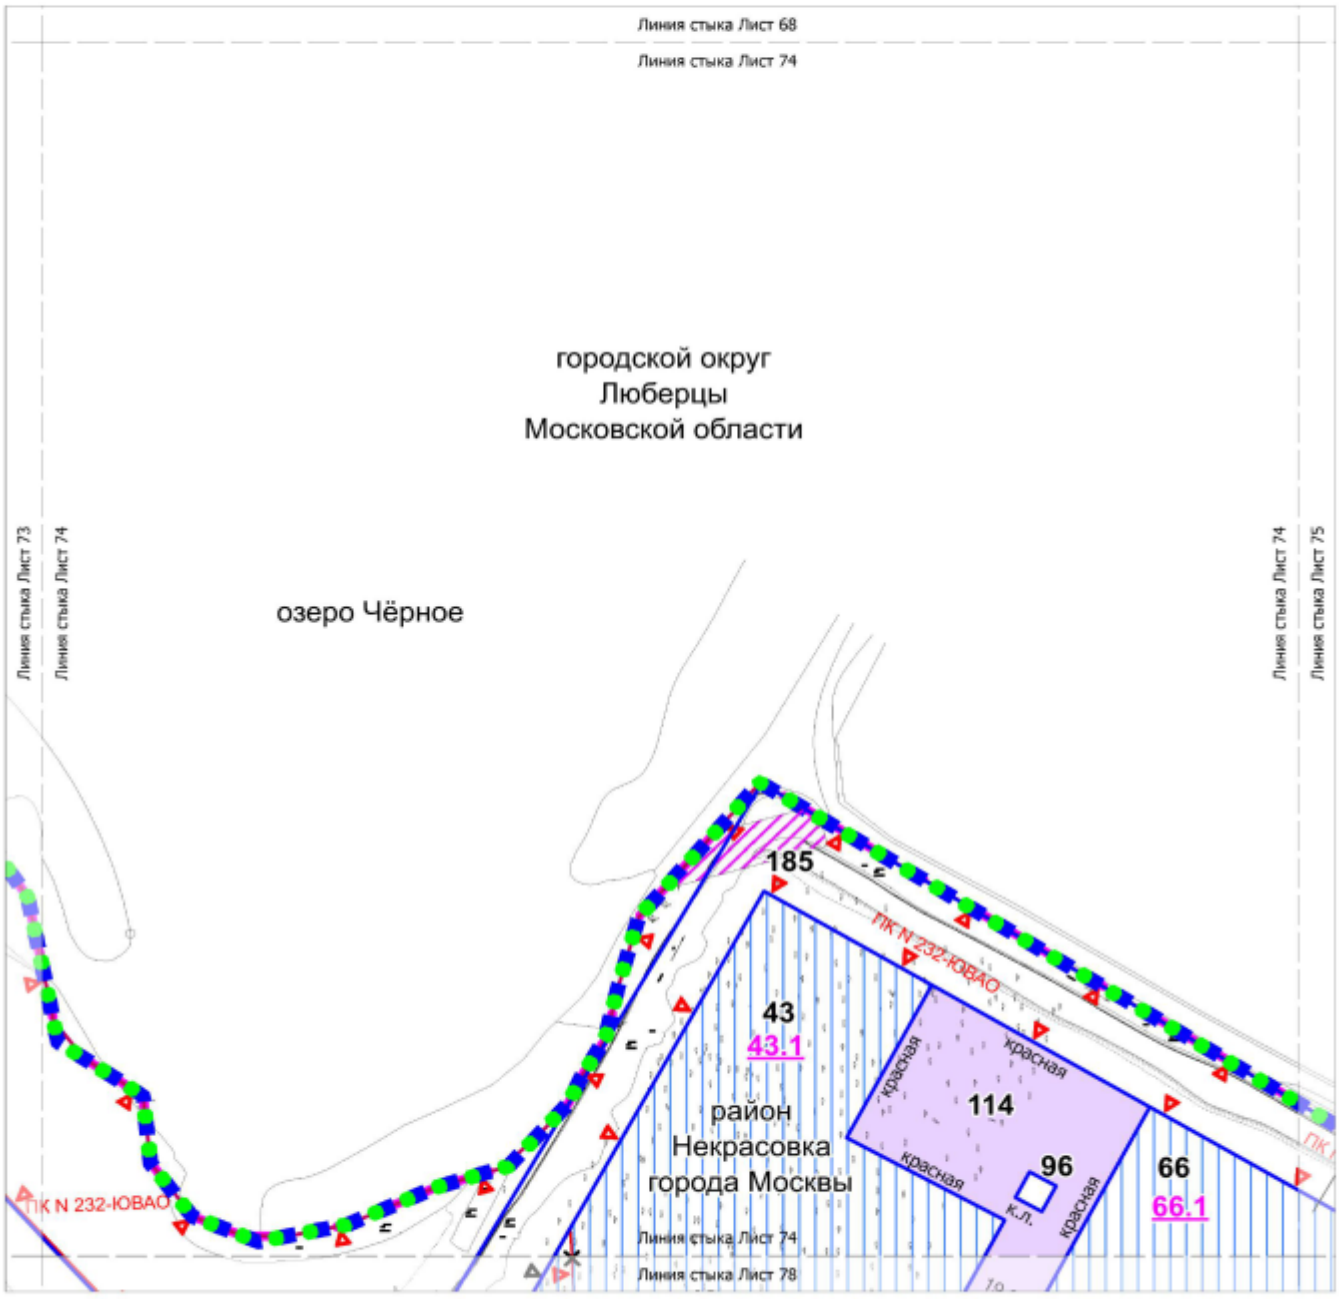

УСЛОВНЫЕ ОБОЗНАЧЕНИЯ:
ГРАНИЦЫ:
подготовки проекта планировки территории
города Москвы
районов города Москвы
существующих и планируемых элементов планировочной структуры
участков территории
зон планируемого размещения объектов капитального строительства
ЗОНЫ ПЛАНИРУЕМОГО РАЗМЕЩЕНИЯ:
объектов капитального строительства
линейных объектов инженерной инфраструктуры (трассировка уточняется на стадии разработки проектной документации)
линейных объектов транспортной инфраструктуры
43 номер участка территории
43.1 номер зоны планируемого размещения объектов капитального строительства
ЛИНИИ ГРАДОСТРОИТЕЛЬНОГО РЕГУЛИРОВАНИЯ:
СУЩЕСТВУЮЩИЕ:
красная красные линии улично-дорожной сети
ПК границы объектов природного комплекса города Москвы
ОТМЕНЯЕМЫЕ:
ПК границы объектов природного комплекса города Москвы
УСТАНАВЛИВАЕМЫЕ:
ПК границы объектов природного комплекса города Москвы

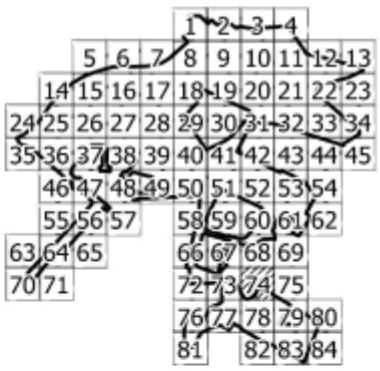

Масштаб 1:2000
район Некрасовка города Москвы
городской округ Люберцы Московской области
Лист 75 из 85

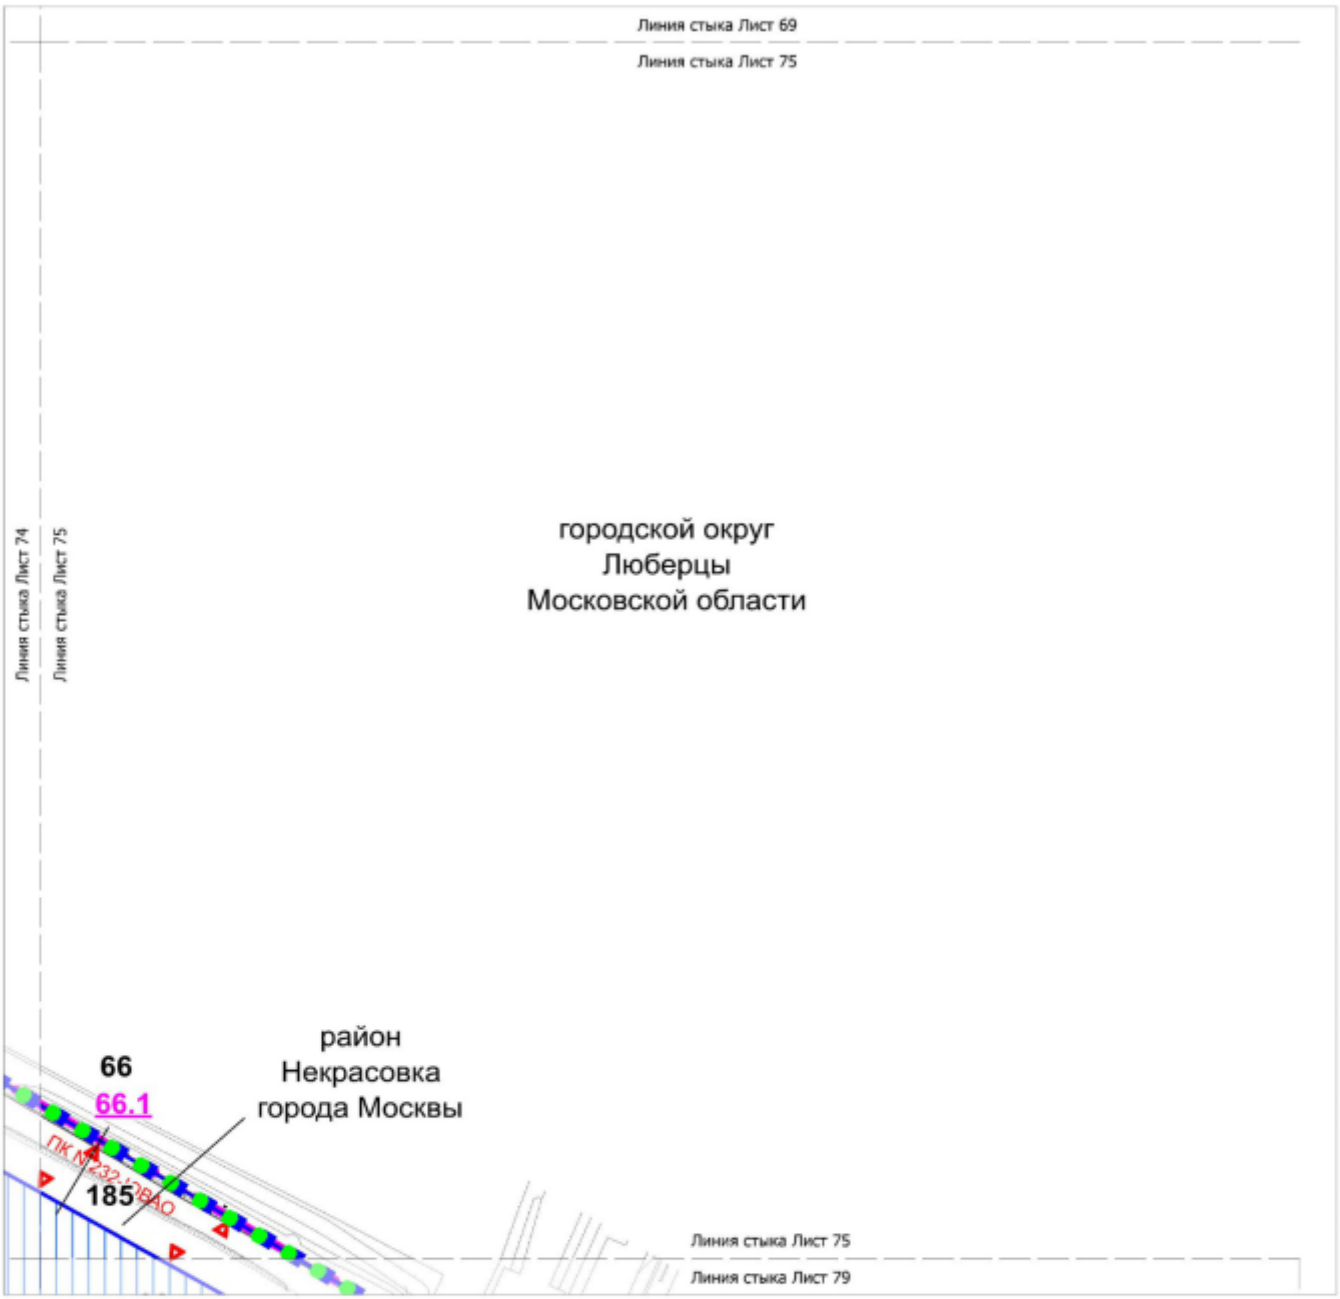

УСЛОВНЫЕ ОБОЗНАЧЕНИЯ:

ГРАНИЦЫ:

- подготовки проекта планировки территории
- города Москвы
- районов города Москвы
- существующих и планируемых элементов планировочной структуры
- участков территории
- зон планируемого размещения объектов капитального строительства


ЗОНЫ ПЛАНИРУЕМОГО РАЗМЕЩЕНИЯ:

- объектов капитального строительства
- 66 — номер участка территории
- 66.1 — номер зоны планируемого размещения объектов капитального строительства

ЛИНИИ ГРАДОСТРОИТЕЛЬНОГО РЕГУЛИРОВАНИЯ:

СУЩЕСТВУЮЩИЕ:

ПК — границы объектов природного комплекса города Москвы

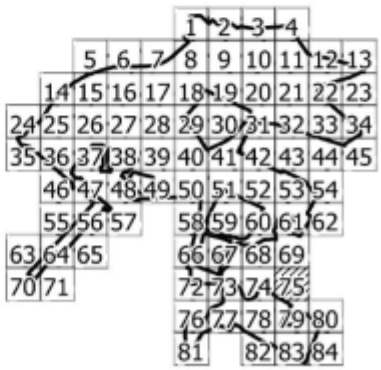

Масштаб 1:2000

район Некрасовка города Москвы

Лист 76 из 85



УСЛОВНЫЕ ОБОЗНАЧЕНИЯ:

ГРАНИЦЫ:

- подготовки проекта планировки территории
- существующих и планируемых элементов планировочной структуры
- зон планируемого размещения объектов капитального строительства
- участков территории

ЗОНЫ ПЛАНИРУЕМОГО РАЗМЕЩЕНИЯ

- объектов капитального строительства
- 50 — номер участка территории
- 50.1 — номер зоны планируемого размещения объектов капитального строительства

ЗАСТРОЙКА

- реконструируемая

ЛИНИИ ГРАДОСТРОИТЕЛЬНОГО РЕГУЛИРОВАНИЯ:

СУЩЕСТВУЮЩИЕ:


- красная — красные линии улично-дорожной сети
- ПК — границы объектов природного комплекса города Москвы

ОТМЕНЯЕМЫЕ:

- ~~красная~~ — красные линии улично-дорожной сети

УСТАНАВЛИВАЕМЫЕ:


- красная — красные линии улично-дорожной сети

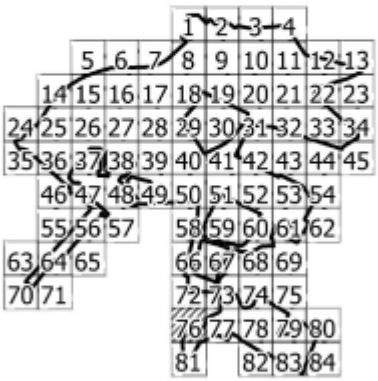

Масштаб 1:2000

район Некрасовка города Москвы

Лист 77 из 85

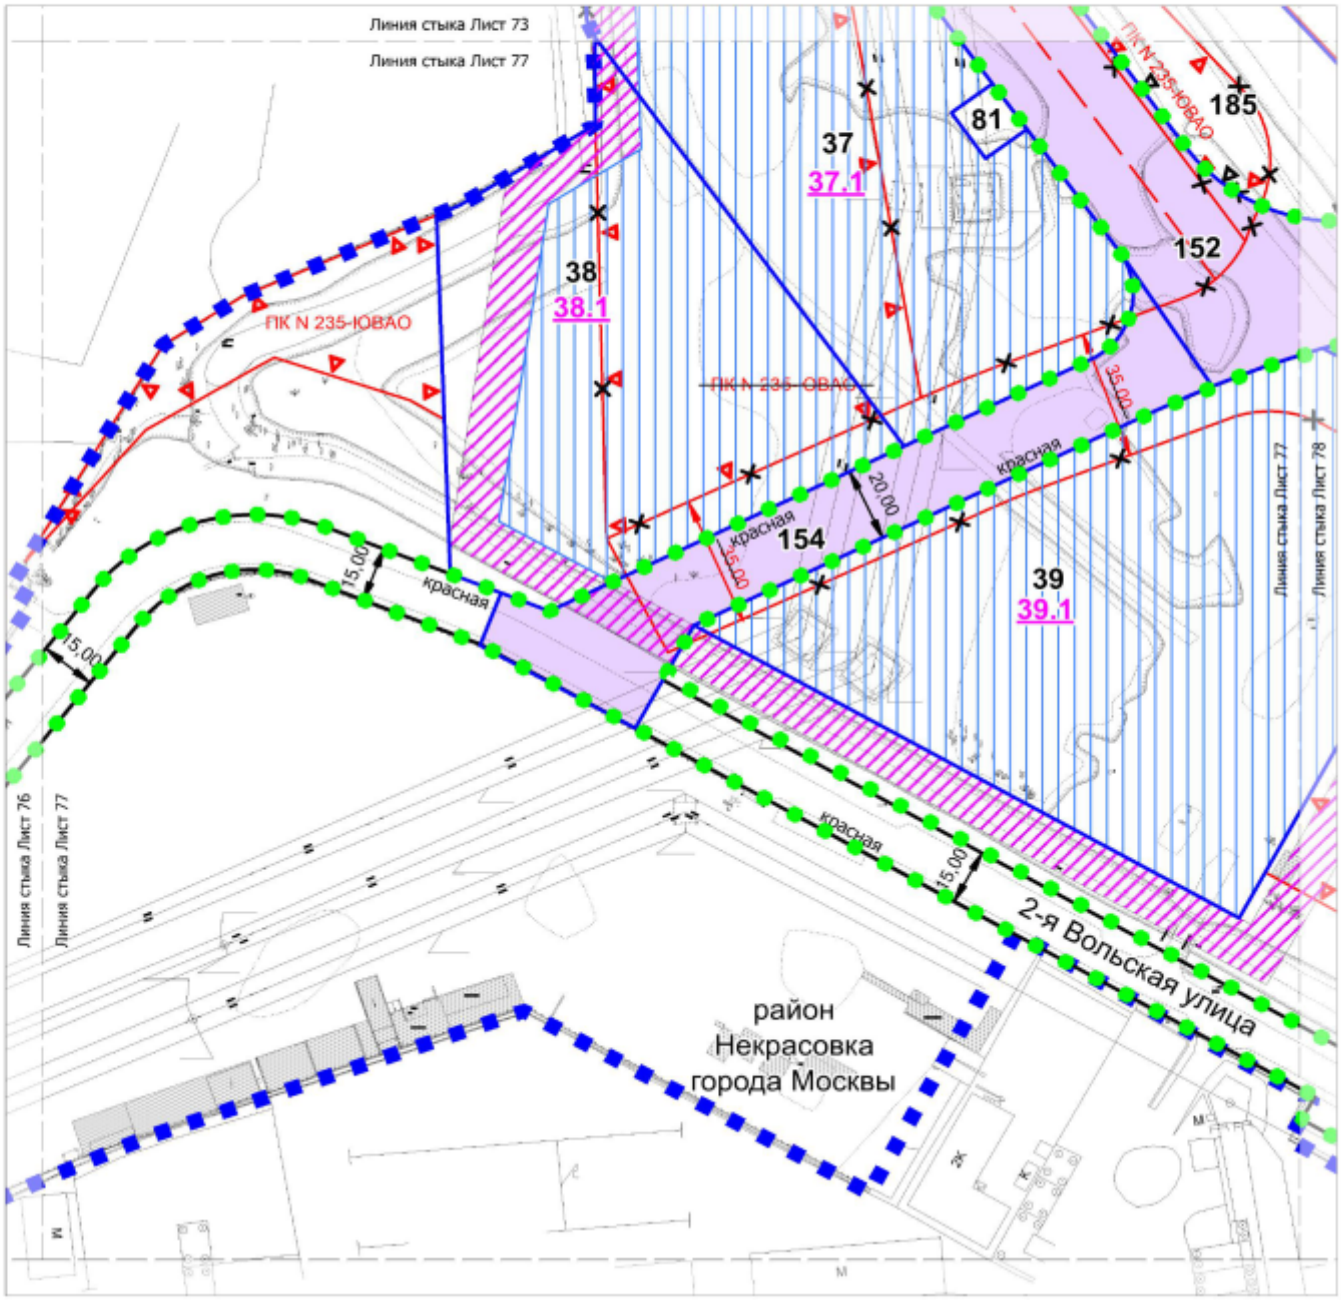

УСЛОВНЫЕ ОБОЗНАЧЕНИЯ:

ГРАНИЦЫ:

- подготовки проекта планировки территории
- существующих и планируемых элементов планировочной структуры
- участков территории
- зон планируемого размещения объектов капитального строительства

ЗОНЫ ПЛАНИРУЕМОГО РАЗМЕЩЕНИЯ:

- объектов капитального строительства
- линейных объектов инженерной инфраструктуры (трассировка уточняется на стадии разработки проектной документации)
- линейных объектов транспортной инфраструктуры
- 37 — номер участка территории
- 37.1 — номер зоны планируемого размещения объектов капитального строительства

ЗАСТРОЙКА:

- существующая

ЛИНИИ ГРАДОСТРОИТЕЛЬНОГО РЕГУЛИРОВАНИЯ:

СУЩЕСТВУЮЩИЕ:


- красная — красные линии улично-дорожной сети
- ПК — границы объектов природного комплекса города Москвы
- техническая зона — границы технических зон инженерных коммуникаций и сооружений

ОТМЕНЯЕМЫЕ:

- ПК — границы объектов природного комплекса города Москвы
- красная — красные линии улично-дорожной сети

УСТАНАВЛИВАЕМЫЕ:


- ПК — границы объектов природного комплекса города Москвы
- красная — красные линии улично-дорожной сети

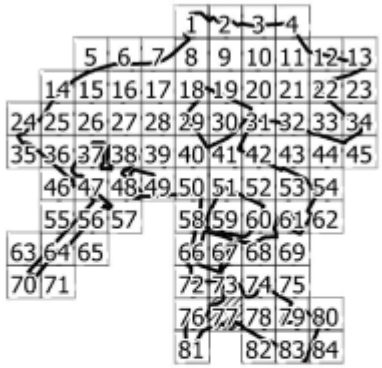

Масштаб 1:2000

район Некрасовка города Москвы

Лист 78 из 85

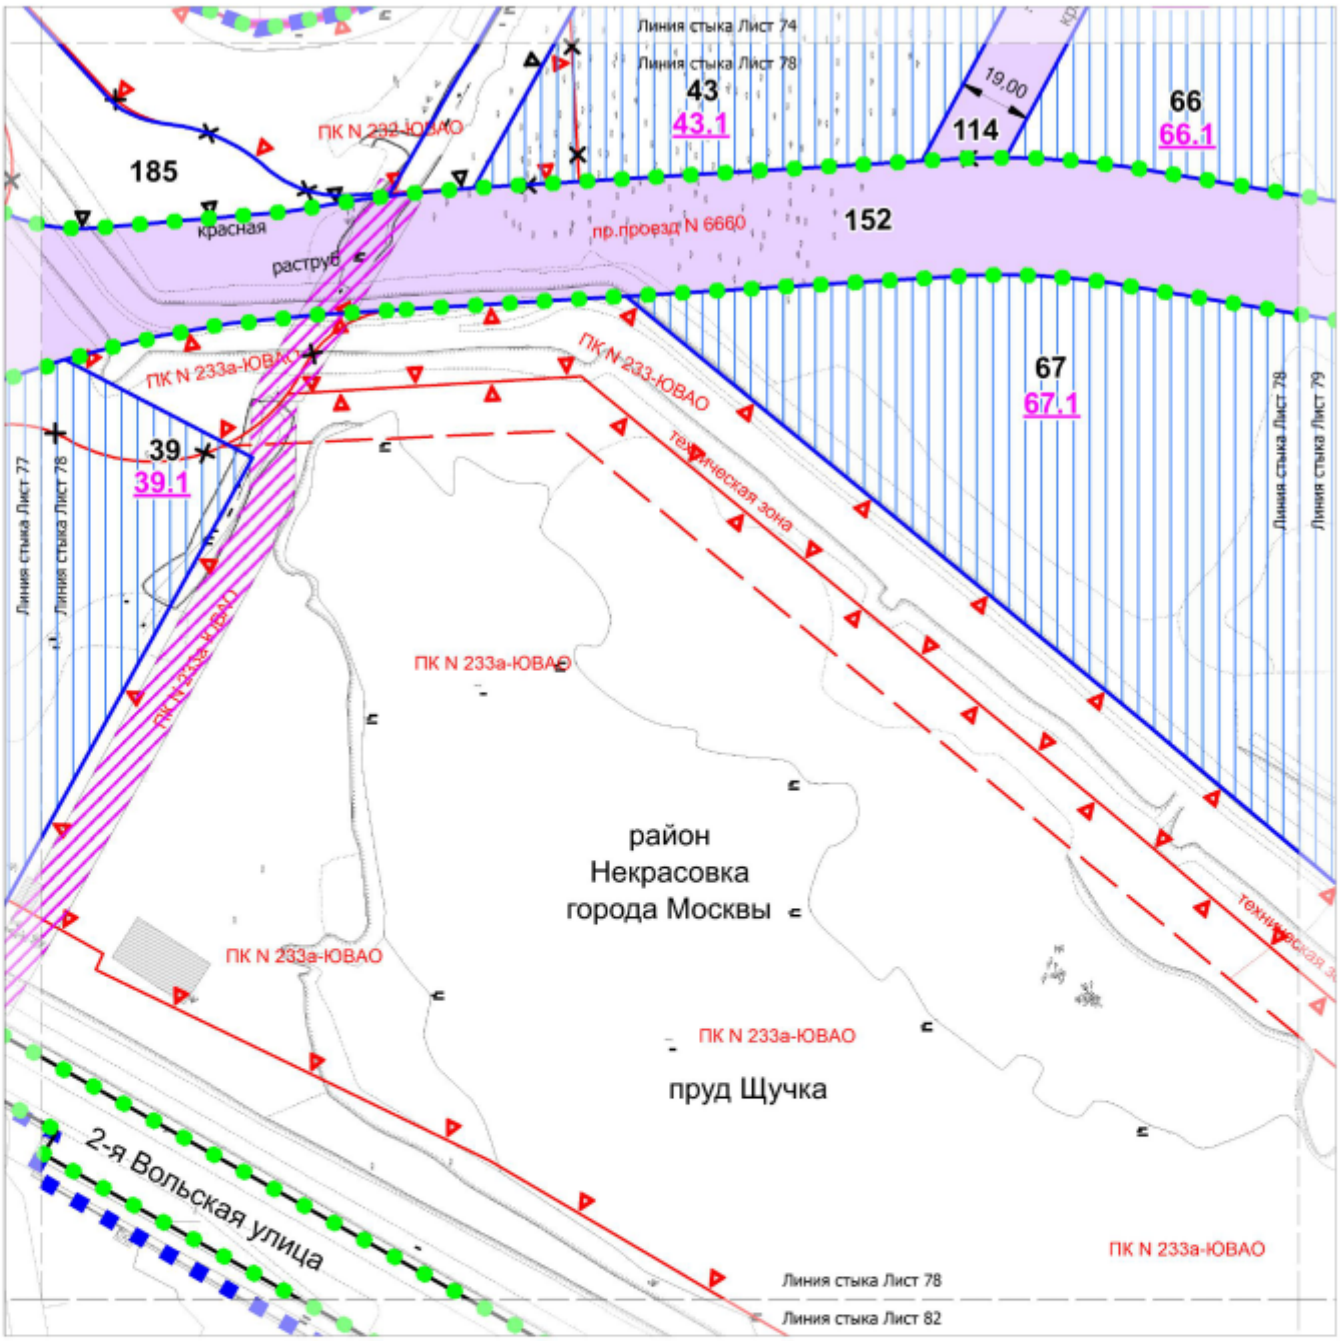

УСЛОВНЫЕ ОБОЗНАЧЕНИЯ:

ГРАНИЦЫ:

- подготовки проекта планировки территории
- города Москвы
- районов города Москвы
- существующих и планируемых элементов планировочной структуры
- участков территории
- зон планируемого размещения объектов капитального строительства

ЗОНЫ ПЛАНИРУЕМОГО РАЗМЕЩЕНИЯ:

- объектов капитального строительства
- линейных объектов инженерной инфраструктуры (трассировка уточняется на стадии разработки проектной документации)
- линейных объектов транспортной инфраструктуры
- 39 — номер участка территории
- 39.1 — номер зоны планируемого размещения объектов капитального строительства

ЗАСТРОЙКА:

- существующая

ЛИНИИ ГРАДОСТРОИТЕЛЬНОГО РЕГУЛИРОВАНИЯ:

СУЩЕСТВУЮЩИЕ:


- красная — красные линии улично-дорожной сети
- ПК — границы объектов природного комплекса города Москвы
- техническая зона — границы технических зон инженерных коммуникаций и сооружений

ОТМЕНЯЕМЫЕ:


- ПК — границы объектов природного комплекса города Москвы
- красная — красные линии улично-дорожной сети

УСТАНАВЛИВАЕМЫЕ:

- ПК — границы объектов природного комплекса города Москвы
- красная — красные линии улично-дорожной сети

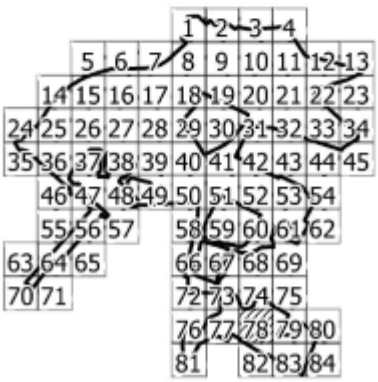

Масштаб 1:2000
район Некрасовка города Москвы
городской округ Люберцы Московской области
Лист 79 из 85

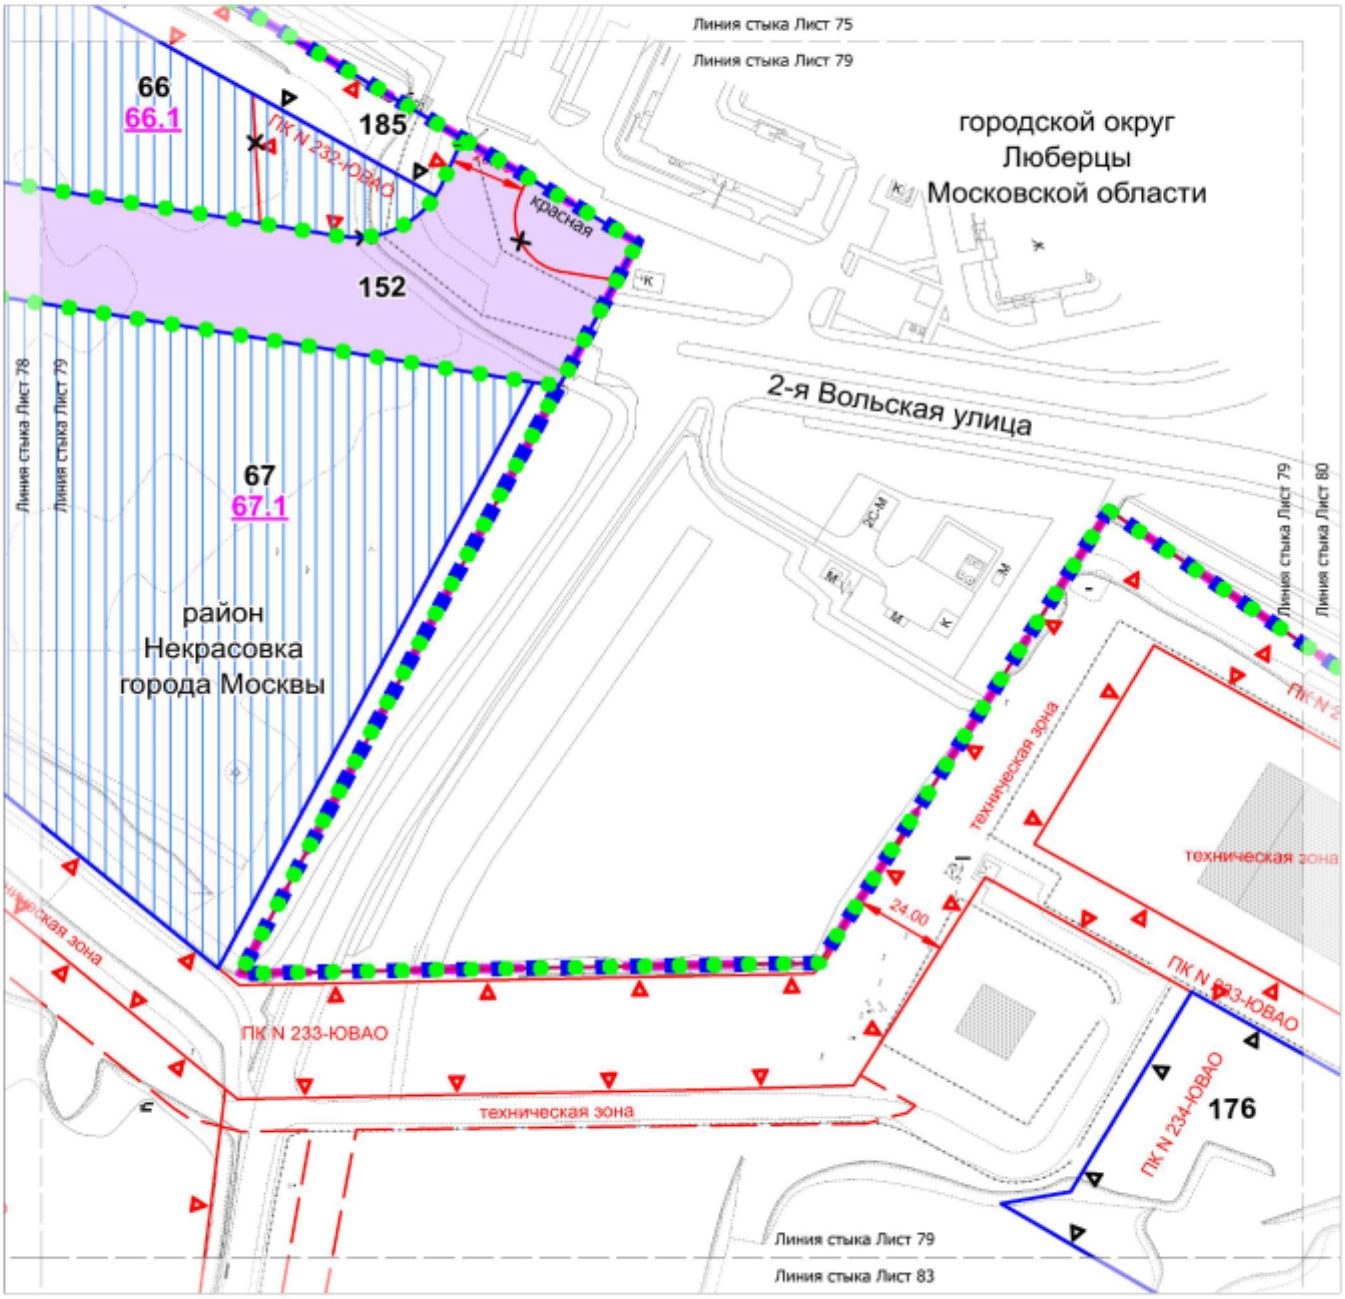

УСЛОВНЫЕ ОБОЗНАЧЕНИЯ:

ГРАНИЦЫ:

- подготовки проекта планировки территории
- города Москвы
- районов города Москвы
- существующих и планируемых элементов планировочной структуры
- участков территории
- зон планируемого размещения объектов капитального строительства

ЗОНЫ ПЛАНИРУЕМОГО РАЗМЕЩЕНИЯ:

- объектов капитального строительства
- линейных объектов транспортной инфраструктуры

67 — номер участка территории

67.1 — номер зоны планируемого размещения объектов капитального строительства

ЗАСТРОЙКА:

- существующая

ЛИНИИ ГРАДОСТРОИТЕЛЬНОГО РЕГУЛИРОВАНИЯ:

СУЩЕСТВУЮЩИЕ:


- красная — красные линии улично-дорожной сети
- ПК — границы объектов природного комплекса города Москвы
- техническая зона — границы технических зон инженерных коммуникаций и сооружений

ОТМЕНЯЕМЫЕ:

- ПК — границы объектов природного комплекса города Москвы
- красная — красные линии улично-дорожной сети

УСТАНАВЛИВАЕМЫЕ:

- ПК — границы объектов природного комплекса города Москвы
- красная — красные линии улично-дорожной сети

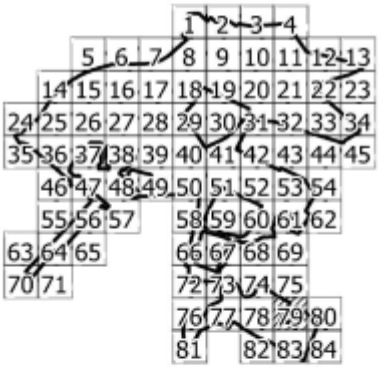

Масштаб 1:2000
район Некрасовка города Москвы
городской округ Люберцы Московской области
Лист 80 из 85



УСЛОВНЫЕ ОБОЗНАЧЕНИЯ:

ГРАНИЦЫ:

- подготовки проекта планировки территории
- города Москвы
- районов города Москвы
- участков территории
- существующих и планируемых элементов планировочной структуры

ЗОНЫ ПЛАНИРУЕМОГО РАЗМЕЩЕНИЯ:

176 — номер участка территории

ЗАСТРОЙКА:

- существующая

ЛИНИИ ГРАДОСТРОИТЕЛЬНОГО РЕГУЛИРОВАНИЯ:

СУЩЕСТВУЮЩИЕ:

ПК — границы объектов природного комплекса города Москвы


техническая зона — границы технических зон инженерных коммуникаций и сооружений

ОТМЕНЯЕМЫЕ:

ПК — границы объектов природного комплекса города Москвы

УСТАНАВЛИВАЕМЫЕ:

ПК — границы объектов природного комплекса города Москвы

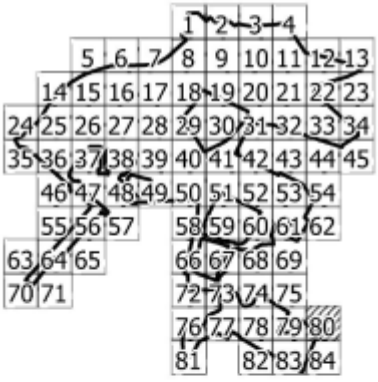

Масштаб 1:2000

район Некрасовка города Москвы

Лист 81 из 85



район
Некрасовка
города Москвы

УСЛОВНЫЕ ОБОЗНАЧЕНИЯ:

ГРАНИЦЫ:

подготовки проекта планировки территории


существующих и планируемых элементов планировочной структуры

ЛИНИИ ГРАДОСТРОИТЕЛЬНОГО РЕГУЛИРОВАНИЯ:

СУЩЕСТВУЮЩИЕ:

красная — красные линии улично-дорожной сети

ПК — границы объектов природного комплекса города Москвы

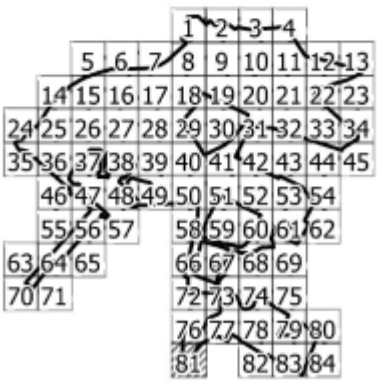


85

Масштаб 1:2000

район Некрасовка города Москвы

Лист 82 из 85

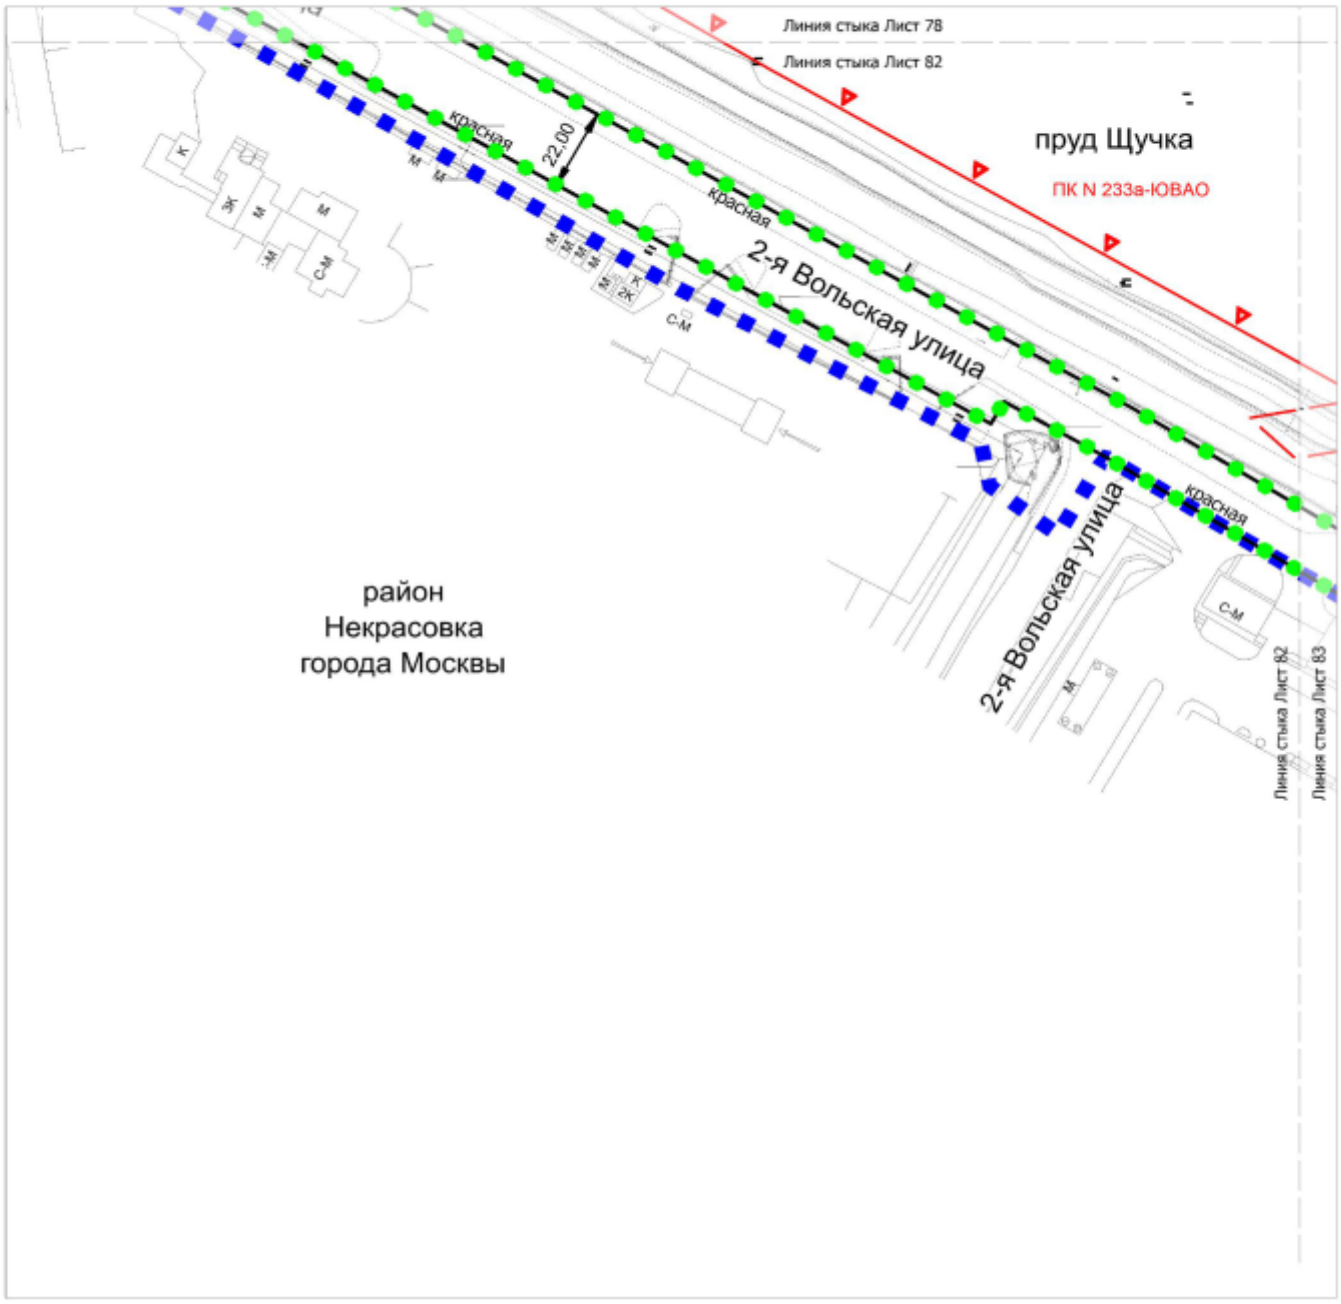

УСЛОВНЫЕ ОБОЗНАЧЕНИЯ:

ГРАНИЦЫ:

подготовки проекта планировки территории

существующих и планируемых элементов планировочной структуры

ЛИНИИ ГРАДОСТРОИТЕЛЬНОГО РЕГУЛИРОВАНИЯ:


СУЩЕСТВУЮЩИЕ:

ПК — границы объектов природного комплекса города Москвы


техническая зона — границы технических зон инженерных коммуникаций и сооружений

УСТАНАВЛИВАЕМЫЕ:

красная — красные линии улично-дорожной сети

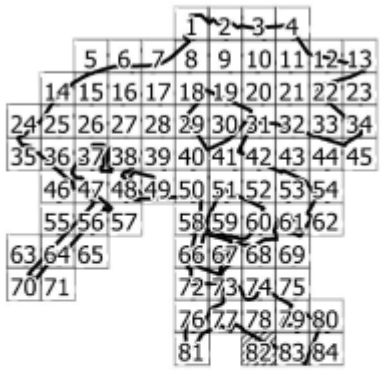

Масштаб 1:2000
район Некрасовка города Москвы
городской округ Люберцы Московской области
Лист 83 из 85

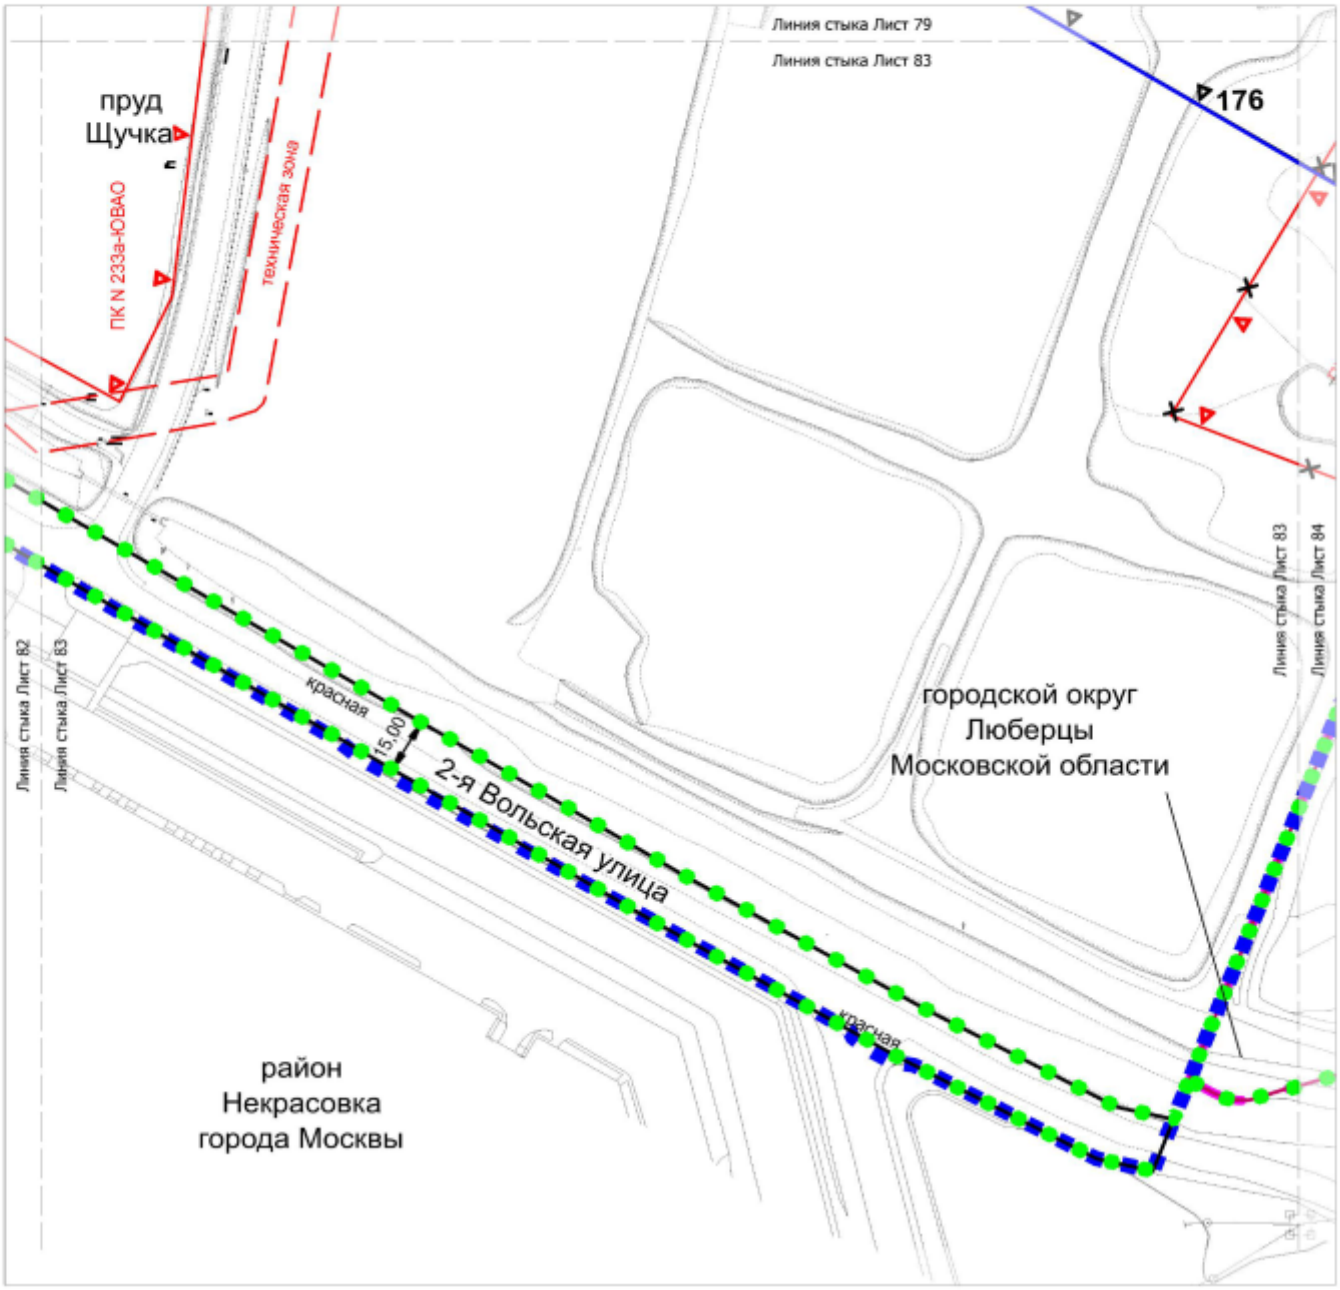

УСЛОВНЫЕ ОБОЗНАЧЕНИЯ:

ГРАНИЦЫ:

- подготовки проекта планировки территории
- города Москвы
- районов города Москвы
- существующих и планируемых элементов планировочной структуры
- участков территории
- 176 — номер участка территории

ЛИНИИ ГРАДОСТРОИТЕЛЬНОГО РЕГУЛИРОВАНИЯ:

СУЩЕСТВУЮЩИЕ:


- ПК — границы объектов природного комплекса города Москвы
- техническая зона — границы технических зон инженерных коммуникаций и сооружений

ОТМЕНЯЕМЫЕ:

- ПК — границы объектов природного комплекса города Москвы

УСТАНАВЛИВАЕМЫЕ:

- ПК — границы объектов природного комплекса города Москвы
- красная — красные линии улично-дорожной сети

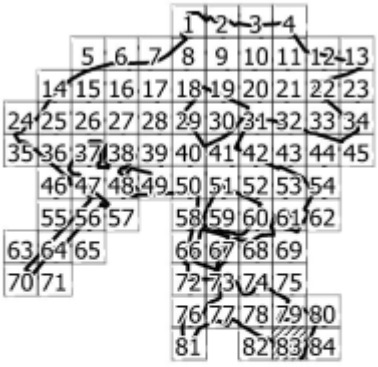

85

Масштаб 1:2000
район Некрасовка города Москвы
городской округ Люберцы Московской области
Лист 84 из 85



УСЛОВНЫЕ ОБОЗНАЧЕНИЯ:

ГРАНИЦЫ:

- подготовки проекта планировки территории
- города Москвы
- районов города Москвы
- существующих и планируемых элементов планировочной структуры
- участков территории

ЗОНЫ ПЛАНИРУЕМОГО РАЗМЕЩЕНИЯ:

176 номер участка территории

ЛИНИИ ГРАДОСТРОИТЕЛЬНОГО РЕГУЛИРОВАНИЯ:

СУЩЕСТВУЮЩИЕ:


ПК — границы объектов природного комплекса города Москвы

ОТМЕНЯЕМЫЕ:


~~ПК~~ — границы объектов природного комплекса города Москвы

УСТАНАВЛИВАЕМЫЕ:

ПК — границы объектов природного комплекса города Москвы

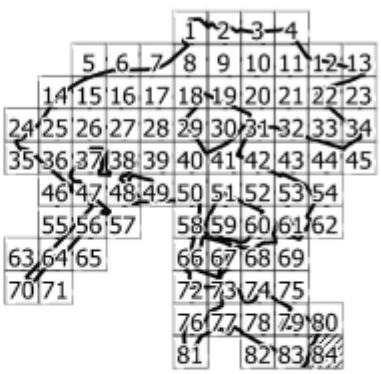

Масштаб 1:2000
район Некрасовка города Москвы
городской округ Люберцы Московской области
Лист 85 из 85

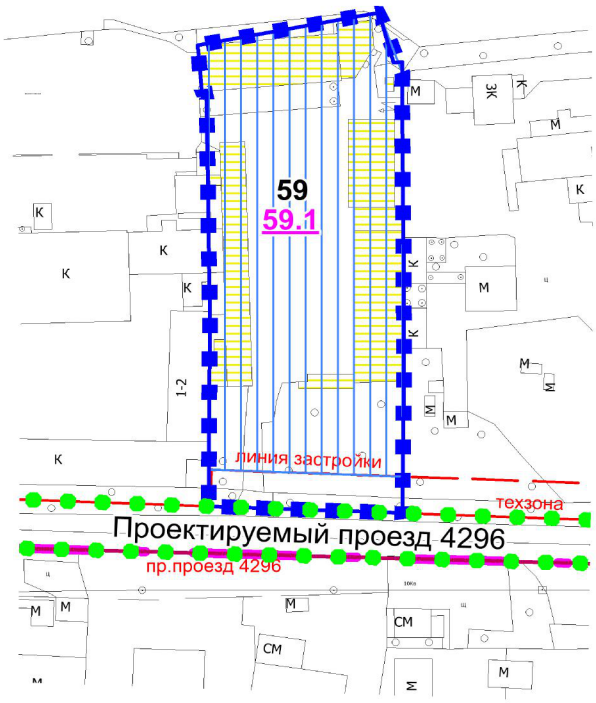

район
Некрасовка
города Москвы

городской округ
Люберцы
Московской области

УСЛОВНЫЕ ОБОЗНАЧЕНИЯ:

ГРАНИЦЫ:

- подготовки проекта планировки территории
- города Москвы
- районов города Москвы
- существующих и планируемых элементов планировочной структуры
- участков территории
- зон планируемого размещения объектов капитального строительства

ЗОНЫ ПЛАНИРУЕМОГО РАЗМЕЩЕНИЯ:

- объектов капитального строительства
- 59 — номер участка территории
- 59.1 — номер зоны планируемого размещения объектов капитального строительства


ЗАСТРОЙКА:

- освобождение территории в установленном законом порядке

ЛИНИИ ГРАДОСТРОИТЕЛЬНОГО РЕГУЛИРОВАНИЯ:

СУЩЕСТВУЮЩИЕ:

- красная — красные линии улично-дорожной сети
- техническая зона — границы технических зон инженерных коммуникаций и сооружений
- линия застройки — линия застройки

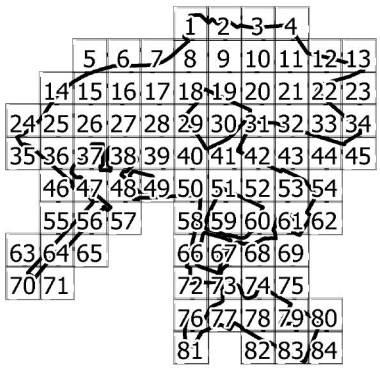

2. Проект межевания территории

2.1. Пояснительная записка

Территория в границах подготовки проекта межевания территории расположена в районах Некрасовка и Косино-Ухтомский города Москвы и состоит из двух частей.

Первая часть территории площадью 320,63 га расположена в районах Некрасовка и Косино-Ухтомский города Москвы и ограничена:

– с севера – Московским скоростным диаметром, проектируемым проездом 6656а, границей города Москвы;

– с востока – границей города Москвы, Московским скоростным диаметром;

– с юго-запада – 2-й Вольской улицей, территорией многоквартирной жилой застройки кварталов 8А, 13, 14 района Некрасовка города Москвы, улицей Липчанского, улицей Недорубова, Покровской улицей, границей технической зоны инженерных коммуникаций и сооружений;

– с запада – Сочинской улицей.

Вторая часть территории площадью 0,67 га расположена в районе Некрасовка города Москвы и ограничена:

– с севера – территорией Люберецкой станции аэрации;

– с востока – территорией научно-производственных объектов;

– с юга – проектируемым проездом 4296;

– с запада – территорией производственной базы.

Площадь территории проекта межевания территории составляет 321,30 га.

Проектом межевания территории предусматривается образование 263 земельных участков (№ участков на чертеже «План межевания территории»), в том числе:

– 43 земельных участков жилых зданий (участки № 1, 2, 3, 4, 5, 6, 7, 8, 9, 10, 11, 12, 13, 14, 15, 16, 17, 18, 19, 20, 21, 22, 23, 24, 25, 186, 187, 188, 189, 190, 191, 192, 193, 194, 195, 196, 197, 198, 199, 200, 201, 202, 203);

– 10 земельных участков образовательных организаций (участки № 26, 27, 28, 29, 30, 31, 32, 33, 34, 35);

– 79 земельных участков нежилых зданий и сооружений (участки № 36, 37, 38, 39, 40, 41, 42, 43, 44, 45, 46, 47, 48, 49, 50, 51, 52, 53, 54, 55, 56, 57, 58, 59, 60, 61, 62, 63, 64, 65, 66, 67, 68, 69, 70, 71, 72, 73, 74, 75, 76, 77, 78, 79, 80, 81, 82, 83, 84, 85, 86, 87, 88, 89, 90, 91, 92, 93, 94, 95, 96, 204, 205, 206, 207, 208, 209, 210, 211, 212, 213, 214, 215, 216, 217, 218, 219, 220, 221);

– 108 земельных участков территорий общего пользования (участки № 114, 115, 116, 117, 117.1, 118, 119, 120, 121, 122, 123, 124, 125, 126, 127, 128, 129, 130,

131, 132, 133, 134, 135, 136, 137, 138, 139, 140, 141, 142, 143, 144, 145, 146, 147, 148, 149, 150, 151, 152, 153, 154, 155, 156, 157, 158, 159, 160, 161, 162, 163, 164, 165, 166, 167, 168, 169, 170, 171, 172, 173, 174, 175, 176, 177, 178, 179, 180, 181, 182, 183, 184, 185, 233, 234, 235, 236, 237, 238, 239, 240, 241, 242, 243, 244, 245, 246, 247, 248, 249, 250, 251, 252, 253, 254, 255, 256, 257, 258, 259, 260, 261, 262);

– 28 земельных участков общественных территорий (участки № 97, 98, 99, 100, 101, 102, 103, 104, 105, 106, 107, 108, 109, 110, 111, 112, 113, 222, 223, 224, 225, 226, 227, 228, 229, 230, 231, 232);

– одного земельного участка иных территорий (участок № 263).

Характеристика земельных участков территории представлена в таблице «Характеристика земельных участков территории» и на чертеже «План межевания территории» настоящего приложения.

Для реализации планировочных решений, предусмотренных проектом планировки территории, потребуется осуществить изъятие земельных участков в установленном законом порядке в соответствии с чертежом «План межевания территории».

2.2. Таблица «Характеристика земельных участков территории»
к чертежу «План межевания территории»

Назначение территории	№ земельного участка на чертеже	Адресные ориентиры (при наличии)	Площадь земельного участка, га	Площадь публичных сервитутов, га	Площадь частей образуемых земельных участков, в отношении которых предполагается изъятие в установленном законом порядке для государственных или муниципальных нужд, га	Примечание
1	2	3	4	5	6	7
Территории участков жилых зданий	1	город Москва, улица Вертолётчиков	0,64	-	-	-
	2	город Москва, улица Вертолётчиков	0,82	-	-	-
	3	город Москва, улица Вертолётчиков	1,18	-	-	-
	4	город Москва, улица Липчанского	3,18	-	-	-
	5	город Москва, улица Недорубова	0,70	-	-	-
	6	город Москва, улица Маресьева	0,73	-	-	-
	7	город Москва, улица Вертолётчиков	0,82	-	-	-
	8	город Москва, улица Вертолётчиков	0,79	-	-	-
	9	город Москва, улица Вертолётчиков	0,84	-	-	-

1	2	3	4	5	6	7
Территории участков жилых зданий	10	город Москва, улица Вертолётчиков	0,55	-	-	-
	11	город Москва, улица Вертолётчиков	0,75	-	-	-
	12	город Москва, улица Вертолётчиков	0,55	-	-	-
	13	город Москва, улица Маршала Ерёменко	0,86	-	-	-
	14	город Москва, улица Маршала Ерёменко	1,49	-	-	-
	15	город Москва, Некрасовский проезд	0,93	-	-	-
	16	город Москва, улица Липчанского	1,89	-	-	-
	17	город Москва, Некрасовский проезд	0,93	-	-	-
	18	город Москва, улица Липчанского	0,77	-	-	-
	19	город Москва, улица Лавриненко	1,21	-	-	-
	20	город Москва, улица Лавриненко	1,05	-	-	-
	21	город Москва, улица Лавриненко	1,22	-	-	-
	22	город Москва, улица Лавриненко	1,04	-	-	-
	23	город Москва, улица Лавриненко	0,61	-	-	-
	24	город Москва, улица Лавриненко	1,01	-	-	-

1	2	3	4	5	6	7
Территории участков жилых зданий	25	город Москва, улица Лавриненко	0,99	-	-	-
	186	город Москва, улица Липчанского, дом 5, корпус 1	0,70	-	-	-
	187	город Москва, улица Липчанского, дом 7, корпус 1	0,76	0,03	-	-
	188	город Москва, улица Липчанского, дом 9	1,01	0,09	-	-
	189	город Москва, улица Липчанского, дом 10	0,99	-	-	-
	190	город Москва, улица Вертолётчиков, владение 21	1,52	-	-	-
	191	город Москва, улица Маресьева, владение 7	3,84	-	-	-
	192	город Москва, улица Вертолётчиков, дом 21, корпус 5	0,80	-	-	-
	193	город Москва, улица Вертолётчиков, дом 21, корпус 4	0,40	-	-	-
	194	город Москва, Сочинская улица, дом 8	0,99	-	-	-
	195	город Москва, улица Вертолётчиков, дом 21, корпус 3	0,29	-	-	-

1	2	3	4	5	6	7
Территории участков жилых зданий	196	город Москва, улица Маресьева, дом 6, корпус 1	0,37	-	-	-
	197	город Москва, улица Маресьева, дом 6, корпус 2	0,99	-	-	-
	198	город Москва, улица Недорубова, дом 32	0,26	-	-	-
	199	город Москва, улица Недорубова, дом 30	0,50	-	-	-
	200	город Москва, улица Недорубова, дом 28	0,88	-	-	-
	201	город Москва, улица Недорубова, дом 26	0,77	-	-	-
	202	город Москва, улица Недорубова, дом 24	0,53	0,06	-	-
	203	город Москва, улица Липчанского, дом 3	0,51	-	-	-
Итого: территории участков жилых зданий			**41,66**	**-**	**-**	**-**
	26	город Москва, улица Липчанского	2,52	-	-	-
	27	город Москва, улица Липчанского	2,39	-	-	-

1	2	3	4	5	6	7
Территории участков нежилых зданий и сооружений, зданий образовательных организаций	28	город Москва, Некрасовский проезд	1,85	-	-	-
	29	город Москва, улица Вертолётчиков	2,13	-	-	-
	30	город Москва, улица Маресьева	1,43	-	-	-
	31	город Москва, улица Недорубова	3,97	-	-	-
	32	город Москва, улица Недорубова	0,68	-	-	-
	33	город Москва, Сочинская улица	1,61	-	-	-
	34	город Москва, улица Вертолётчиков	1,61	-	-	-
	35	город Москва, Покровская улица	1,17	-	-	-
	36	город Москва, улица Маршала Ерёменко	0,92	-	-	-
	37	город Москва, 2-я Вольская улица	1,63	-	-	-
	38	город Москва, 2-я Вольская улица	1,08	-	-	-
	39	город Москва, 2-я Вольская улица	1,65	-	-	-
	40	город Москва, улица Липчанского	0,18	-	-	-
	41	город Москва, улица Липчанского	0,24	-	-	-
	42	город Москва, улица Вертолётчиков	4,27	-	-	использование подземного пространства – площадь определяется на следующей стадии проектирования

1	2	3	4	5	6	7
Территории участков нежилых зданий и сооружений, зданий образовательных организаций	43	город Москва, 2-я Вольская улица	1,02	-	-	-
	44	город Москва, улица Маршала Ерёменко	1,20	-	-	-
	45	город Москва, Московский скоростной диаметр	0,73	-	-	-
	46	город Москва, Московский скоростной диаметр	0,65	-	-	-
	47	город Москва, Московский скоростной диаметр	2,00	-	-	-
	48	город Москва, Московский скоростной диаметр	1,02	-	-	-
	49	город Москва, улица Маресьева	1,30	-	-	-
	50	город Москва, 2-я Вольская улица	0,34	-	-	-
	51	город Москва, улица Маресьева	6,94	-	-	использование подземного пространства – площадь определяется на следующей стадии проектирования
	52	город Москва, Московский скоростной диаметр	7,91	-	-	-
	53	город Москва, Московский скоростной диаметр	7,28	-	-	-

1	2	3	4	5	6	7
Территории участков нежилых зданий и сооружений, зданий образовательных организаций	54	город Москва, Московский скоростной диаметр	5,30	-	-	-
	55	город Москва, Московский скоростной диаметр	5,03	-	-	-
	56	город Москва, Московский скоростной диаметр	5,01	-	-	-
	57	город Москва, Московский скоростной диаметр	5,46	-	-	-
	58	город Москва, Московский скоростной диаметр	4,97	-	-	-
	59	город Москва, проектируемый проезд 4296	0,67	-	-	-
	60	город Москва, Московский скоростной диаметр	0,80	-	-	-
	61	город Москва, улица Недорубова	0,58	-	-	-
	62	город Москва, улица Маршала Ерёменко	1,28	-	-	-
	63	город Москва, Московский скоростной диаметр	2,54	-	-	-
	64	город Москва, улица Покровская	2,24	-	-	-
	65	город Москва, улица Покровская	2,32	0,21	-	-
	66	город Москва, 2-я Вольская улица	0,77	-	-	-

1	2	3	4	5	6	7
Территории участков нежилых зданий и сооружений, зданий образовательных организаций	67	город Москва, 2-я Вольская улица	2,80	-	-	-
	68	город Москва, улица Липчанского	0,02	-	-	-
	69	город Москва, улица Липчанского	0,01	-	-	-
	70	город Москва, улица Маресьева	0,02	-	-	-
	71	город Москва, улица Недорубова	0,02	-	-	-
	72	город Москва, Сочинская улица	0,27	-	-	-
	73	город Москва, Сочинская улица	0,02	-	-	-
	74	город Москва, Московский скоростной диаметр	0,06	-	-	-
	75	город Москва, Московский скоростной диаметр	0,01	-	-	-
	76	город Москва, Московский скоростной диаметр	0,04	-	-	-
	77	город Москва, Московский скоростной диаметр	0,25	-	-	-
	78	город Москва, Московский скоростной диаметр	0,55	-	-	-
	79	город Москва, улица Лавриненко	0,23	-	0,23 (часть земельного участка с кадастровым № 77:16:0010105:42072)	-
	80	город Москва, улица Лавриненко	0,24	-	0,24 (часть земельного участка с кадастровым № 77:16:0010105:42072)	-

1	2	3	4	5	6	7
Территории участков нежилых зданий и сооружений, зданий образовательных организаций	81	город Москва, 2-я Вольская улица	0,02	-	-	-
	82	город Москва, 2-я Вольская улица	0,10	-	-	-
	83	город Москва, улица Лавриненко	0,03	-	-	-
	84	город Москва, улица Лавриненко	0,01	-	-	-
	85	город Москва, улица Лавриненко	0,01	-	-	-
	86	город Москва, улица Липчанского	0,01	-	-	-
	87	город Москва, улица Липчанского	0,01	-	-	-
	88	город Москва, улица Маршала Ерёменко	0,01	-	-	-
	89	город Москва, улица Вертолётчиков	0,02	-	-	-
	90	город Москва, улица Вертолётчиков	0,01	-	-	-
	91	город Москва, Сочинская улица	0,02	-	-	-
	92	город Москва, Сочинская улица	0,01	-	-	-
	93	город Москва, улица Вертолётчиков	0,01	-	-	-
	94	город Москва, улица Лавриненко	0,01	-	-	-
	95	город Москва, Некрасовский проезд	0,01	-	-	-

1	2	3	4	5	6	7
Территории участков нежилых зданий и сооружений, зданий образовательных организаций	96	город Москва, 2-я Вольская улица	0,01	-	-	-
	204	город Москва, район Некрасовка, 2-я Вольская улица, дом 52, сооружение 1	0,82	-	-	-
	205	город Москва, район Некрасовка, з/у 9	0,004	-	-	-
	206	город Москва, проектируемый проезд 6656А	1,19	-	-	-
	207	город Москва, Сочинская улица, дом 8	0,01	-	-	-
	208	город Москва, поселок Некрасовка, 2-я Вольская улица, дом 52, сооружение 2	0,09	-	-	-
	209	город Москва, улица Недорубова, дом 26	0,01	-	-	-
	210	город Москва, улица Вертолётчиков, дом 21, корпус 4	0,01	-	-	-
	211	город Москва, улица Недорубова, дом 22	0,09	-	-	-

1	2	3	4	5	6	7
Территории участков нежилых зданий и сооружений, зданий образовательных организаций	212	город Москва,улица Липчанского, дом 5, к. 1	0,01	-	-	-
	213	город Москва,улица Липчанского, дом 7, к. 1	0,01	-	-	-
	214	город Москва, улица Липчанского, дом 9, корпус 2	0,08	-	-	-
	215	город Москва, Покровская улица, сооружение 26, стр. 1	0,27	-	-	-
	216	город Москва, Покровская улица, сооружение 26, стр. 1	0,04	-	-	-
	217	город Москва, улица Вертолётчиков, дом 21, корпус 3	0,01	-	-	-
	218	город Москва, улица Маресьева, дом 6, корпус 2	0,01	-	-	-
	219	город Москва, улица Недорубова, дом 32	0,01	-	-	-
	220	город Москва, улица Недорубова, дом 30	0,002	-	-	-
	221	город Москва, улица Недорубова, дом 28	0,01			
Итого: территории участков нежилых зданий и сооружений, зданий образовательных организаций			**104,04**			

1	2		3	4		5	6	7
Территории участков общего пользования	114		город Москва, 2-я Вольская улица	0,38		-	-	
	115		город Москва, Московский скоростной диаметр	0,44		-	0,44 (часть земельного участка с кадастровым № 77:16:0060101:7)	-
	116	116.1	город Москва, Московский скоростной диаметр	2,82	0,15	-	0,15 (часть земельного участка с кадастровым № 50:22:0060101:1)	-
		116.2			0,18	-	0,17 (часть земельного участка с кадастровым № 77:16:0060101:2)	-
		116.3			2,48	-	2,48 (часть земельного участка с кадастровым № 77:16:0060101:7)	
		116.4			0,01	-	-	-
	117	117.2	город Москва, Московский скоростной диаметр	11,07	2,25	-	2,25 (часть земельного участка с кадастровым № 50:22:0010105:34)	-
		117.3			0,06	-	0,06 (часть земельного участка с кадастровым № 77:16:0010105:8292)	-
		117.4			0,02	-	0,02 (часть земельного участка с кадастровым № 77:16:0060101:10)	-
		117.5			7,17	-	7,17 (часть земельного участка с кадастровым № 77:16:0060101:11)	-
		117.6			0,03	-	0,03 (часть земельного участка с кадастровым № 77:16:0010105:21565)	-
		117.7			1,54	-	-	-
	117.1		город Москва, Московский скоростной диаметр	0,34		-	-	

1	2		3	4		5	6	7
Территории участков общего пользования	118	118.1	город Москва, Московский скоростной диаметр	1,55	0,72	-	0,73 (часть земельного участка с кадастровым № 50:22:0010105:34)	-
		118.2			0,23	-	0,23 (часть земельного участка с кадастровым № 50:22:0010105:966)	-
		118.3			0,01	-	0,01 (часть земельного участка с кадастровым № 77:16:0010105:29010)	-
		118.4			0,04	-	0,04 (часть земельного участка с кадастровым № 77:16:0010105:37233)	-
		118.5			0,42	-	0,42 (часть земельного участка с кадастровым № 77:16:0010105:37235)	-
		118.6			0,13	-	0,13 (часть земельного участка с кадастровым № 77:16:0010105:8292)	-
	119	119.1	город Москва, Московский скоростной диаметр	0,09	0,08	-	0,08 (часть земельного участка с кадастровым № 50:22:0010105:966)	-
		119.2			0,01	-	0,01 (часть земельного участка с кадастровым № 77:16:0010105:21125)	-
	120	120.1	город Москва, улица Маршала Ерёменко	3,87	0,52	-	0,52 (часть земельного участка с кадастровым № 77:16:0010105:21565)	-
		120.2			0,06	-	0,06 (часть земельного участка с кадастровым № 77:16:0010105:29011)	-
		120.3			3,29	-	-	-
	121	121.1	город Москва, улица Маршала Ерёменко	0,25	0,06	-	0,06 (часть земельного участка с кадастровым № 50:22:0010105:15)	-

1	2		3	4		5	6	7
Территории участков общего пользования		121.2			0,19	-	0,19 (часть земельного участка с кадастровым № 77:16:0010105:21555)	-
	122	122.1	город Москва, улица Маршала Ерёменко	0,32	0,04	-	0,04 (часть земельного участка с кадастровым № 50:22:0010105:15)	-
		122.2			0,23	-	0,23 (часть земельного участка с кадастровым № 77:16:0010105:28091)	-
		122.3			0,05	-	-	
	123	123.1	город Москва, Московский скоростной диаметр	0,54	0,04	-	0,04 (часть земельного участка с кадастровым № 50:22:0010105:960)	-
		123.2			0,48	-	0,48 (часть земельного участка с кадастровым № 77:16:0010105:21562)	-
		123.3			0,02	-	-	
	124	124.1	город Москва, Московский скоростной диаметр	0,70	0,69	-	0,69 (часть земельного участка с кадастровым № 50:22:0010105:21)	-
		124.2			0,01	-	-	-
	125	125.1	город Москва, улица Вертолётчиков	1,31	0,71	-	0,71 (часть земельного участка с кадастровым № 50:22:0010105:21)	-
		125.2			0,51	-	0,51 (часть земельного участка с кадастровым № 50:22:0010105:7)	-
		125.3			0,04	-	0,04 (часть земельного участка с кадастровым № 50:22:0010105:960)	-
		125.5			0,03	-	0,03 (часть земельного участка с кадастровым № 77:16:0010105:21562	-
		125.6			0,02	-	-	-

1	2		3	4		5	6	7
Территории участков общего пользования	126	126.1	город Москва, улица Вертолётчиков	0,51	0,14	-	0,14 (часть земельного участка с кадастровым № 50:22:0010105:960)	-
		126.2			0,07		0,07 (часть земельного участка с кадастровым № 77:16:0010105:21562)	-
		126.3			0,28		0,28 (часть земельного участка с кадастровым № 77:16:0010105:33685)	-
		126.4			0,02		0,02 (часть земельного участка с кадастровым № 77:16:0010105:8282)	-
	127	127.1	город Москва, Покровская улица	1,28	0,05	-	0,05 (часть земельного участка с кадастровым № 50:22:0010105:943)	-
		127.2			0,7		0,70 (часть земельного участка с кадастровым № 77:03:0010010:1000)	-
		127.3			0,18		0,18 (часть земельного участка с кадастровым № 77:03:0010010:1003)	-
		127.4			0,35		-	-
	128		город Москва, улица Недорубова	0,43		-	-	-
	129		город Москва, улица Вертолётчиков	0,89		-	0,89 (часть земельного участка с кадастровым № 50:22:0010105:30)	-
	130		город Москва, улица Вертолётчиков	0,17		-	-	-
	131		город Москва, улица Вертолётчиков	0,17		-	-	-

1	2		3	4		5	6	7
Территории участков общего пользования	132		город Москва, Зенинское шоссе	0,14		-	-	-
	133	133.1	город Москва, Некрасовский проезд	3,10	0,3	-	0,30 (часть земельного участка с кадастровым № 50:22:0010105:100)	-
		133.2			0,07		0,07 (часть земельного участка с кадастровым № 50:22:0010105:89)	-
		133.3			0,12		0,12 (часть земельного участка с кадастровым № 77:16:0010105:28090)	-
		133.4			1,28		1,28 (часть земельного участка с кадастровым № 77:16:0010105:28111)	-
		133.6			1,33		-	-
	134	134.1	город Москва, улица Липчанского	2,54	0,84	-	0,84 (часть земельного участка с кадастровым № 50:22:0010105:83)	-
		134.2			0,01		0,01 (часть земельного участка с кадастровым № 50:22:0010105:88)	-
		134.3			1,59		1,59 (часть земельного участка с кадастровым № 50:22:0010105:90)	-
		134.4			0,03		0,03 (часть земельного участка с кадастровым № 77:16:0010105:28110)	-
		134.5			0,06		0,06 (часть земельного участка с кадастровым № 77:16:0010105:4673)	-
		134.6			0,01		-	-

1	2		3	4		5	6	7
Территории участков общего пользования	135	135.1	город Москва, Некрасовский проезд	0,23	0,22	-	0,22 (часть земельного участка с кадастровым № 50:22:0010105:83)	-
		135.4			0,01		0,01 (часть земельного участка с кадастровым № 77:16:0010105:28110)	-
	136	136.1	город Москва, улица Липчанского	0,49	0,48	-	0,48 (часть земельного участка с кадастровым № 50:22:0010105:83)	-
		136.2			0,002		0,002 (часть земельного участка с кадастровым № 50:22:0010105:84)	-
		136.3			0,003		0,003 (часть земельного участка с кадастровым № 77:16:0010105:28089)	-
		136.4			0,005		0,005 (часть земельного участка с кадастровым № 77:16:0010105:28110)	-
	137	137.1	город Москва, Некрасовский проезд	0,16	0,15	-	0,15 (часть земельного участка с кадастровым № 50:22:0010105:90)	-
		137.2			0,01		0,01 (часть земельного участка с кадастровым № 77:16:0010105:28107)	-
	138		город Москва, улица Липчанского	0,29		-	0,29 (часть земельного участка с кадастровым № 50:22:0010105:90)	-
	139	139.1	город Москва, Некрасовский проезд	0,18	0,01		0,01 (часть земельного участка с кадастровым № 50:22:0010105:88)	
		139.2			0,17		0,17 (часть земельного участка с кадастровым № 50:22:0010105:90)	

1	2		3	4		5	6	7
Территории участков общего пользования	140		город Москва, улица Липчанского	0,16		-	0,16 (часть земельного участка с кадастровым № 50:22:0010105:90)	-
	141		город Москва, улица Лавриненко	0,07			-	
	142		город Москва, улица Лавриненко	0,13		-	-	-
	143	143.1	город Москва, улица Лавриненко	4,14	0,01	-	0,01 (часть земельного участка с кадастровым № 50:22:0010105:90)	-
		143.3			0,46		0,46 (часть земельного участка с кадастровым № 77:16:0010105:28089)	-
		143.4			0,29		0,29 (часть земельного участка с кадастровым № 77:16:0010105:28106)	-
		143.6			0,08		0,08 (часть земельного участка с кадастровым № 77:16:0010105:4665)	-
		143.7			0,003		0,003 (часть земельного участка с кадастровым № 77:16:0010105:4678)	-
		143.9			0,01		0,01 (часть земельного участка с кадастровым № 77:16:0010105:42072)	-
		143.10			3,287		-	-
	144		город Москва, улица Липчанского	0,30		-	-	-
	145		город Москва, улица Липчанского	1,34		-	-	-

1	2		3	4		5	6	7
Территории участков общего пользования	146		город Москва, улица Лавриненко	0,61		-	0,61 (часть земельного участка с кадастровым № 50:22:0010105:100)	-
	147		город Москва, улица Лавриненко	0,32		-	0,32 (часть земельного участка с кадастровым № 50:22:0010105:100)	-
	148	148.1	город Москва, улица Лавриненко	0,29	0,28	-	0,28 (часть земельного участка с кадастровым № 50:22:0010105:100)	-
		148.2			0,01	-	-	
	149		город Москва, улица Лавриненко	0,24		-	0,24 (часть земельного участка с кадастровым № 50:22:0010105:100)	-
	150		город Москва, улица Лавриненко	0,22		-	0,22 (часть земельного участка с кадастровым № 50:22:0010105:100)	-
	151		город Москва, улица Лавриненко	0,23		-	0,23 (часть земельного участка с кадастровым № 50:22:0010105:100)	-
	152	151.1	город Москва, Покровская улица	3,87	0,81	-	0,81 (часть земельного участка с кадастровым № 50:22:0010105:100)	-
		151.2			2,27		2,27 (часть земельного участка с кадастровым № 77:16:0010105:28119)	-
		151.3			0,22		0,22 (часть земельного участка с кадастровым № 50:22:0010105:97)	-
		151.4			0,57		-	-
	153		город Москва, 2-я Вольская улица	0,63		-	0,63 (часть земельного участка с кадастровым № 77:16:0010105:28119)	-

1	2		3	4		5	6	7
Территории участков общего пользования	154	154.1	город Москва, 2-я Вольская улица	0,45	0,34	-	0,34 (часть земельного участка с кадастровым № 77:16:0010105:28119)	-
		154.2			0,11	-	-	
	155	155.1	город Москва, Московский скоростной диаметр	1,66	0,45	-	0,45 (часть земельного участка с кадастровым № 50:22:0000000:29)	-
		155.2			0,16	-	0,16 (часть земельного участка с кадастровым № 50:22:0060101:1)	-
		155.3			0,25	-	0,25 (часть земельного участка с кадастровым № 77:16:0060101:10)	-
		155.4			0,33	-	0,33 (часть земельного участка с кадастровым № 77:16:0060101:3)	-
		155.5			0,33	-	0,33 (часть земельного участка с кадастровым № 77:16:0060101:5)	-
		155.6			0,12	-	0,12 (часть земельного участка с кадастровым № 77:16:0060101:9)	-
		155.7			0,02	-	-	-
	156		город Москва, проектируемый проезд 6556А	0,44		-	0,44 (часть земельного участка с кадастровым № 50:22:0010105:966)	-
	157		город Москва, улица Маресьева	0,91		-	-	-
	158		город Москва, улица Вертолётчиков	11,89		-	-	-
	159	159.1	город Москва, улица Вертолётчиков	0,81	0,71	-	0,71 (часть земельного участка с кадастровым № 50:22:0010105:7)	-
		159.2			0,07		0,07 (часть земельного участка с кадастровым № 50:22:0010105:960)	
		159.3			0,03		0,03 (часть земельного участка с кадастровым № 77:16:0010105:8282)	

1	2		3	4		5	6	7
Территории участков общего пользования	160		город Москва, Сочинская улица	1,80		-	-	-
	161		город Москва, улица Маресьева	1,83		-	-	-
	162		город Москва, улица Недорубова	1,16		-	-	-
	163	163.1	город Москва, Покровская улица	5,08	0.06	-	0,06 (часть земельного участка с кадастровым № 50:22:0010105:943)	-
		163.2			0,48	-	0,48 (часть земельного участка с кадастровым № 77:03:0010010:1002)	
		163.3			1,39	-	1,39 (часть земельного участка с кадастровым № 77:03:0010010:1000)	
		163.4			0,01	-	0,01 (часть земельного участка с кадастровым № 77:03:0010010:1001)	
		163.5			3,14	-	-	
	164		город Москва, Московский скоростной диаметр	0,05		-	0,05 (часть земельного участка с кадастровым № 50:22:0060101:1)	
	165		город Москва, Сочинская улица	1,44		-	-	-
	166		город Москва, Сочинская улица	0,55		-	-	-
	167		город Москва, Сочинская улица	0,47		-	-	-
	168		город Москва, Московский скоростной диаметр	0,36		-	-	-

1	2	3	4	5	6	7
Территории участков общего пользования	169	город Москва, Московский скоростной диаметр	0,11	-	-	-
	170	-	0,48	-	-	-
	171	-	0,25	-	-	-
	172	-	0,05	-		-
	173	-	0,32	-	-	-
	174	-	22,07	-	-	-
	175	-	3,46	-	-	-
	176	-	1,41	-	-	-
	177	-	0,41	-	-	-
	178	-	0,32	-	-	-
	179	-	0,11	-	-	-
	180	-	0,14	-	-	-
	181	-	0,12	-	-	-
	182	-	0,20	-	-	-

1	2		3	4		5	6	7
Территории участков общего пользования	183		-	0,25		-	-	-
	184		-	1,19		-	-	-
	185		-	1,89		-	-	-
	233		-	0,37		-	-	-
	234		-	0,65		-	-	-
	235		-	0,95		-	-	-
	236		-	0,04		-	-	-
	237		-	0,89		-	-	-
	238		-	2,26		-	-	-
	239		город Москва, улица Маресьева	0,005		-	-	-
	240	240.1	город Москва, Московский скоростной диаметр	5,81	4,11		4,11 (часть земельного участка с кадастровым № 77:16:0010105:21565)	
		240.2			0,95	-	0,95 (часть земельного участка с кадастровым № 77:16:0010105:21566)	-
		240.3			0,75		-	
	241		город Москва, проектируемый проезд 1282а	0,77		-	-	-

1	2		3	4		5	6	7
Территории участков общего пользования	242		город Москва, улица Лавриненко	2,62		-	-	-
	243		город Москва, улица Маршала Ерёменко	0,01		-	-	-
	244		-	6,75		-	-	-
	245		-	0,06		-	-	-
	246		город Москва, улица Вертолётчиков	0,18		-	-	-
	247		город Москва, Московский скоростной диаметр	0,19		-	0,19 (часть земельного участка с кадастровым № 50:22:0010105:1)	-
	248		город Москва, улица Вертолётчиков	0,19		-	-	-
	249	249.1	город Москва, Московский скоростной диаметр	0,33	0,1	-	0,1 (часть земельного участка с кадастровым № 77:16:0010105:21561)	-
		249.2			0,23	-	-	-
	250		-	1,02		-	-	-
	251		город Москва, Покровская улица	0,01		-	-	-
	252		город Москва, 2-я Вольская улица	0,48		-	-	-
	253		-	3,70		-	-	-
	254		город Москва, Покровская улица	0,17		-	-	-
	255		город Москва, улица Вертолётчиков	0,20		-	-	-
	256		город Москва, проектируемый проезд 6656а	0,74		-	0,74 (часть земельного участка с кадастровым № 50:22:0010105:966)	-


1	2	3	4	5	6	7
Территории участков общего пользования	257	-	10,48	-	-	-
	258	город Москва, Покровская улица	4,05			
	259	город Москва, Покровская улица	0,58	-	-	-
	260	-	0,01	-	-	-
	261	город Москва, 2-я Вольская улица	0,64	-	-	-
	262	город Москва, 2-я Вольская улица	1,59	-	-	-
Итого: территории общего пользования			**154,29**	**-**	**-**	**-**
Общественные территории	97	город Москва, улица Недорубова	0,11			
	98	город Москва, улица Недорубова	0,10	-	-	-
	99	город Москва, улица Маресьева	0,29	-	-	-
	100	город Москва, Сочинская улица	0,27	-	-	-
	101	город Москва, Сочинская улица	0,15	-	-	-

1	2	3	4	5	6	7
Общественные территории	102	город Москва, улица Маресьева	0,57	-	-	-
	103	город Москва, Некрасовский проезд	0,23	-	-	-
	104	город Москва, улица Липчанского	0,04	-	-	-
	105	город Москва, улица Липчанского	0,12	-	-	-
	106	город Москва, улица Липчанского	0,16	-	-	-
	107	город Москва, Покровская улица	0,02	-	-	-
	108	город Москва, Покровская улица	0,07	-	-	-
	109	город Москва, Покровская улица	0,57	-	-	-
	110	город Москва, Зенинское шоссе	0,05	-	-	-
	111	город Москва, улица Вертолётчиков	0,06	-	-	-
	112	город Москва, улица Вертолётчиков	0,04	-	-	-
	113	город Москва, улица Вертолётчиков	0,03	-	-	-
	222	город Москва, улица Маршала Ерёменко	0,04	-	-	-

1	2	3	4	5	6	7
Общественные территории	223	город Москва, улица Липчанского	0,62	-	-	-
	224	город Москва, Покровская улица	0,02	-	-	-
	225	город Москва, 2-я Вольская улица	0,47	-	-	-
	226	город Москва, 2-я Вольская улица	0,70	-	-	-
	227	город Москва, 2-я Вольская улица	0,28	-	-	-
	228	город Москва, 2-я Вольская улица	0,22	-	-	-
	229	город Москва, улица Маршала Ерёменко	0,20	-	-	-
	230	город Москва, улица Вертолётчиков	1,45	-	-	-
	231	город Москва, улица Маресьева	4,26	-	-	-
	232	город Москва, 2-я Вольская улица	3,90	-	-	-
Итого: общественные территории			**15,02**			
Иные территор-ии	263	город Москва, 2-я Вольская улица	6,29			
Итого: иные территории			**6,29**	-	-	-
Всего:			**321,30**	-	-	-

2.3. Чертеж "План межевания территории"

Масштаб 1:2000
район Некрасовка города Москвы
район Косино-Ухтомский города Москвы
городский округ Балашиха Московской области
Лист 1 из 66

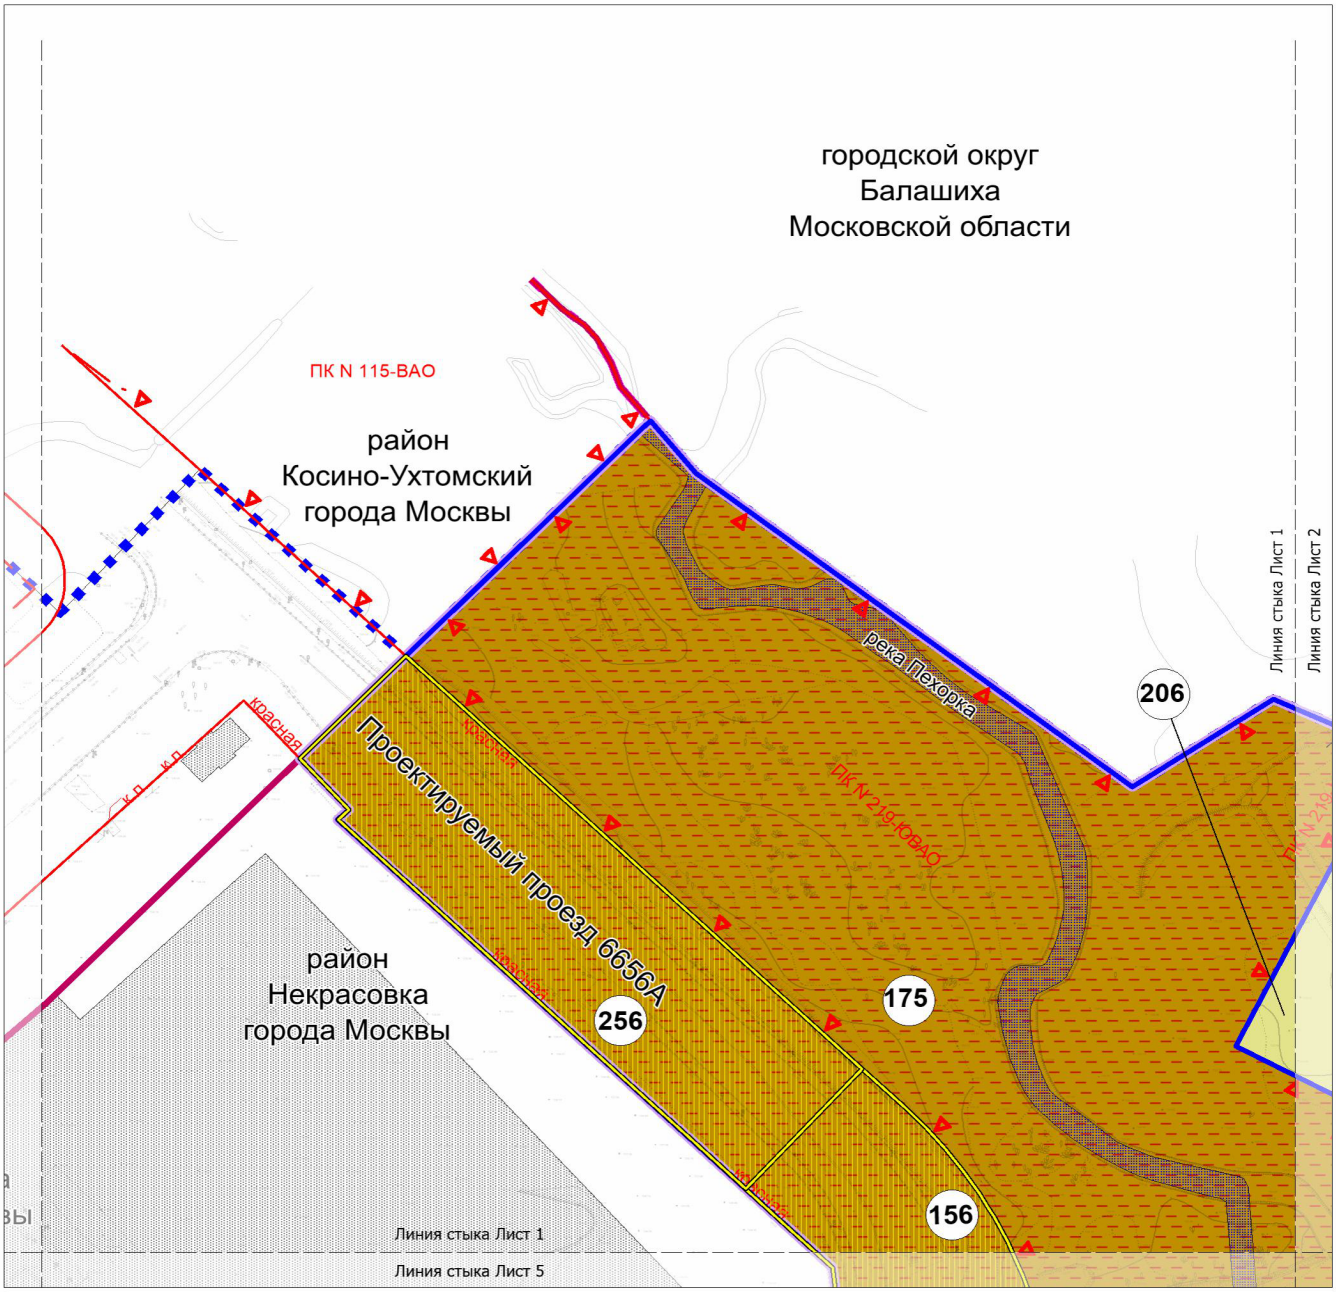

УСЛОВНЫЕ ОБОЗНАЧЕНИЯ:

ГРАНИЦЫ:

- подготовки проекта планировки территории
- подготовки проекта межевания территории
- города Москвы
- районов города Москвы
- земельных участков

ТЕРРИТОРИИ ЗЕМЕЛЬНЫХ УЧАСТКОВ И ЧАСТЕЙ ЗЕМЕЛЬНЫХ УЧАСТКОВ:


- нежилых зданий и сооружений
- общего пользования
- планируемое изъятие в установленном законом порядке
- 175 — номер земельного участка

ЗАСТРОЙКА:


- существующая

ЛИНИИ ГРАДОСТРОИТЕЛЬНОГО РЕГУЛИРОВАНИЯ:
СУЩЕСТВУЮЩИЕ:

- красная — красные линии улично-дорожной сети
- ПК — границы объектов природного комплекса города Москвы
- техническая зона — границы технических зон инженерных коммуникаций и сооружений

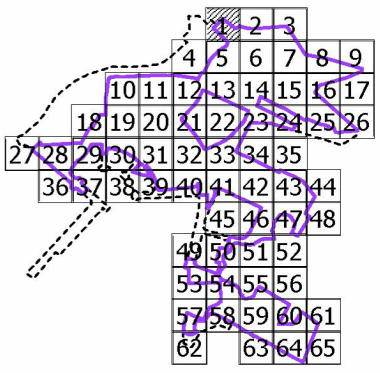

Масштаб 1:2000
район Некрасовка города Москвы
городской округ Люберцы Московской области
Лист 2 из 66

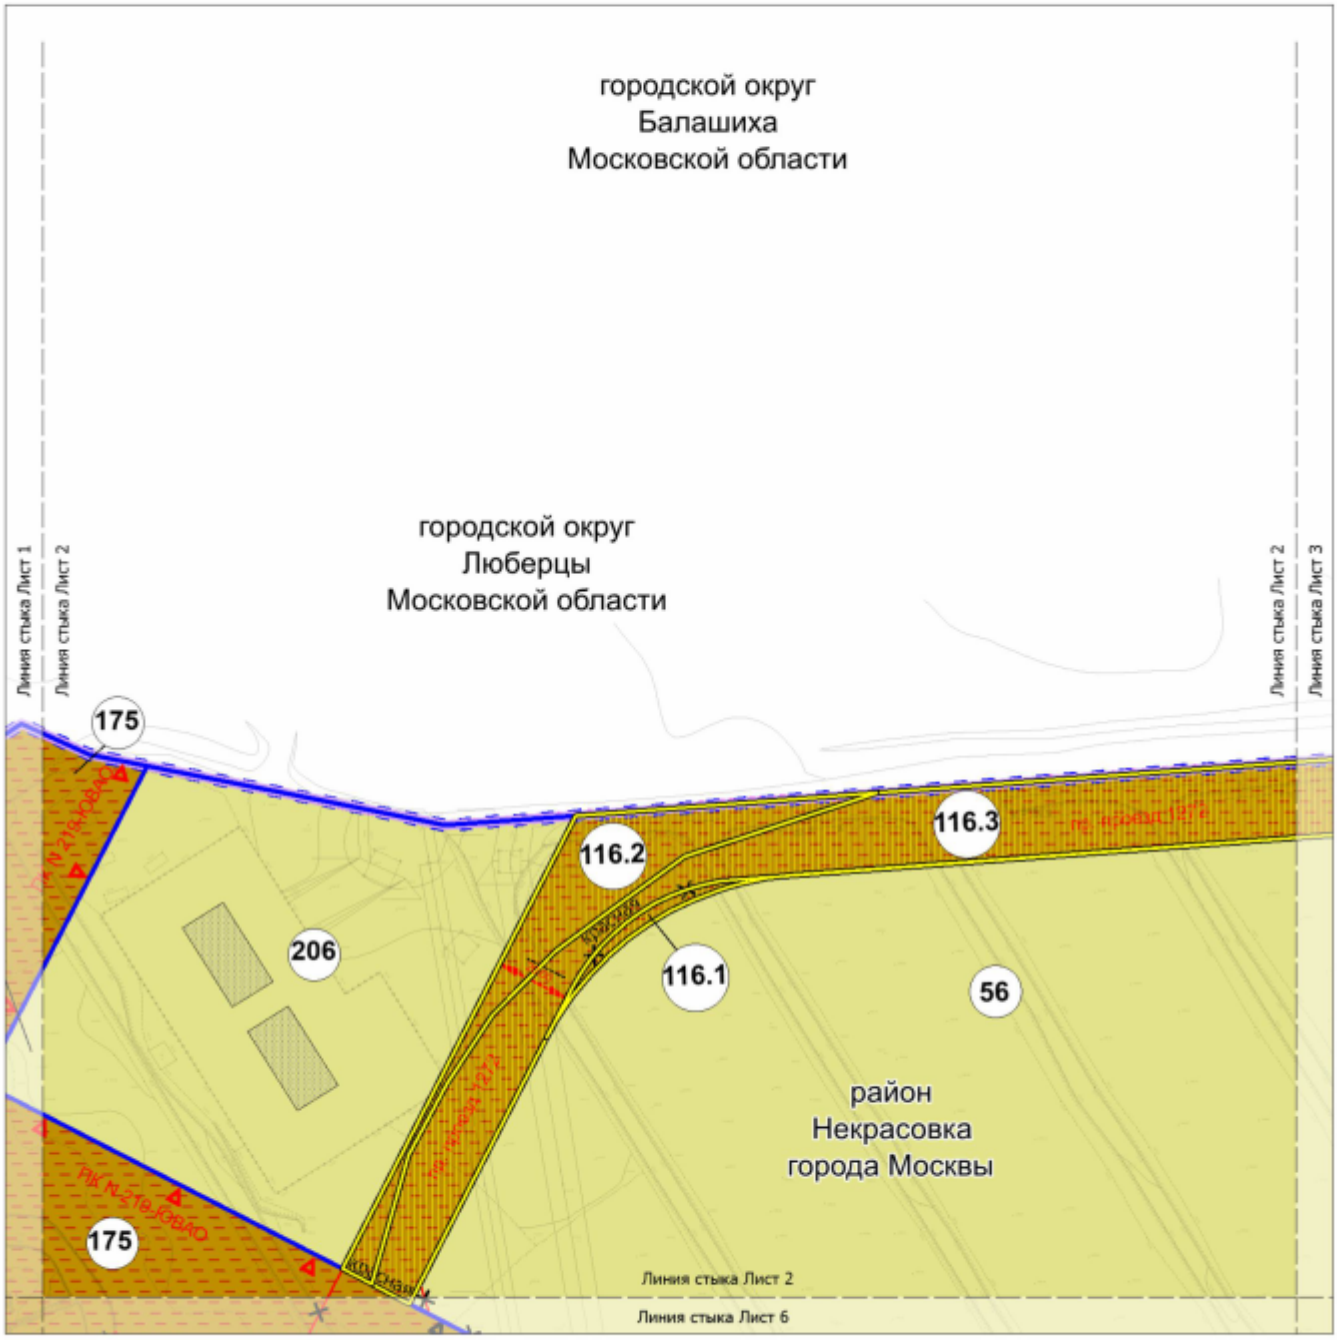

УСЛОВНЫЕ ОБОЗНАЧЕНИЯ:

ГРАНИЦЫ:
- подготовки проекта планировки территории
- подготовки проекта межевания территории
- города Москвы
- районов города Москвы
- земельных участков

ТЕРРИТОРИИ ЗЕМЕЛЬНЫХ УЧАСТКОВ И ЧАСТЕЙ ЗЕМЕЛЬНЫХ УЧАСТКОВ:
- нежилых зданий и сооружений
- общего пользования
- планируемое изъятие в установленном законом порядке
- 56 — номер земельного участка


ЗАСТРОЙКА:
- существующая

ЛИНИИ ГРАДОСТРОИТЕЛЬНОГО РЕГУЛИРОВАНИЯ:


СУЩЕСТВУЮЩИЕ:
- красная — красные линии улично-дорожной сети
- ПК — границы объектов природного комплекса города Москвы

ОТМЕНЯЕМЫЕ:
- красная — красные линии улично-дорожной сети

УСТАНАВЛИВАЕМЫЕ:
- красная — красные линии улично-дорожной сети

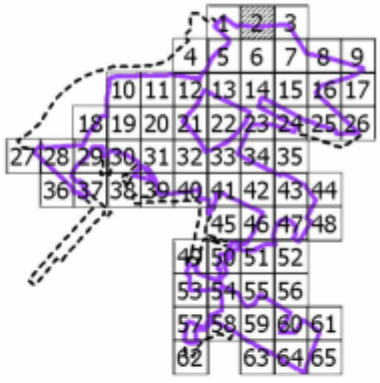

Масштаб 1:2000
район Некрасовка города Москвы
городской округ Люберцы Московской области
Лист 3 из 66

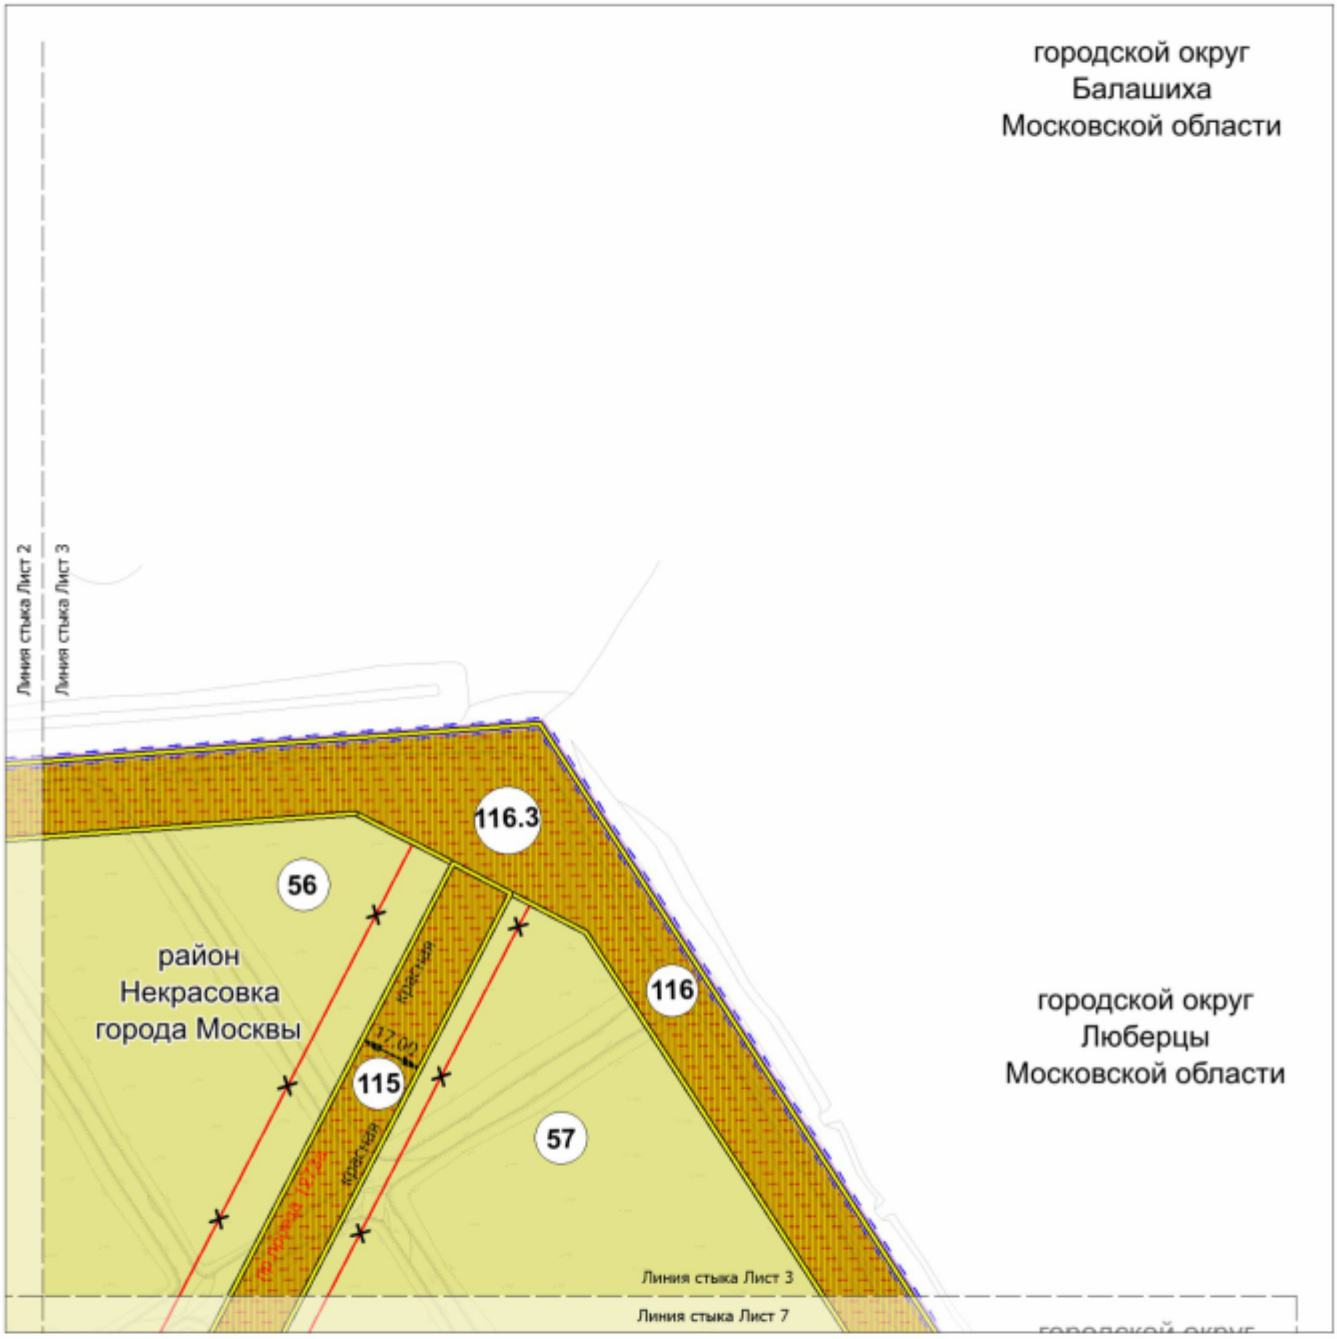

УСЛОВНЫЕ ОБОЗНАЧЕНИЯ:

ГРАНИЦЫ:
- подготовки проекта планировки территории
- подготовки проекта межевания территории
- города Москвы
- районов города Москвы
- земельных участков


ТЕРРИТОРИИ ЗЕМЕЛЬНЫХ УЧАСТКОВ И ЧАСТЕЙ ЗЕМЕЛЬНЫХ УЧАСТКОВ:
- нежилых зданий и сооружений
- общего пользования
- планируемое изъятие в установленном законом порядке
- 57 — номер земельного участка

ЛИНИИ ГРАДОСТРОИТЕЛЬНОГО РЕГУЛИРОВАНИЯ:


СУЩЕСТВУЮЩИЕ:
- красная — красные линии улично-дорожной сети

ОТМЕНЯЕМЫЕ:
- красная — красные линии улично-дорожной сети

УСТАНАВЛИВАЕМЫЕ:
- красная — красные линии улично-дорожной сети

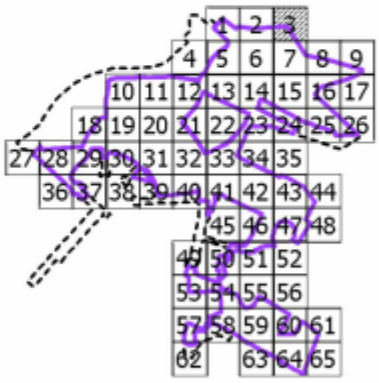

Масштаб 1:2000
район Некрасовка города Москвы
район Косино-Ухтомский города Москвы
Лист 4 из 66

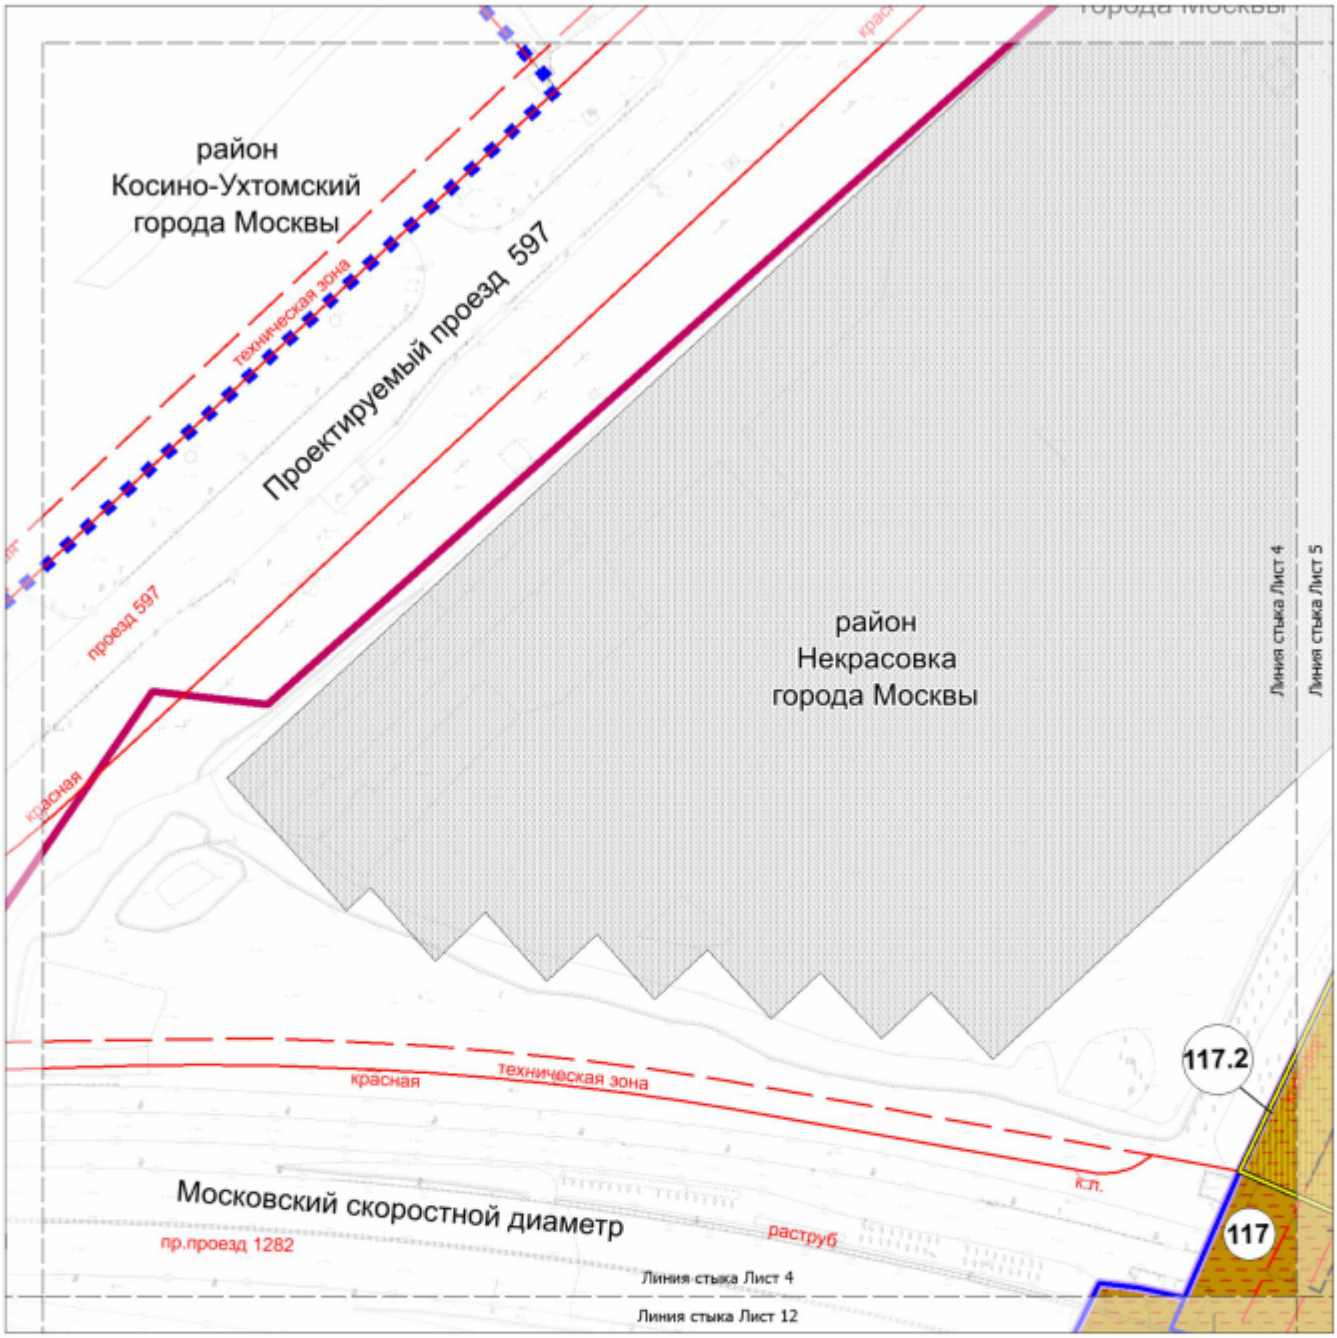

УСЛОВНЫЕ ОБОЗНАЧЕНИЯ:

ГРАНИЦЫ:

- подготовки проекта планировки территории
- подготовки проекта межевания территории
- районов города Москвы
- земельных участков

ТЕРРИТОРИИ ЗЕМЕЛЬНЫХ УЧАСТКОВ И ЧАСТЕЙ ЗЕМЕЛЬНЫХ УЧАСТКОВ:


- общего пользования
- планируемое изъятие в установленном законом порядке
- 117 — номер земельного участка

ЗАСТРОЙКА:

- существующая


ЛИНИИ ГРАДОСТРОИТЕЛЬНОГО РЕГУЛИРОВАНИЯ:
СУЩЕСТВУЮЩИЕ:

- красная — красные линии улично-дорожной сети
- техническая зона — границы технических зон инженерных коммуникаций и сооружений
- зона транспортных коммуникаций — границы зон транспортных коммуникаций, обозначающих границы территорий, предназначенных и используемых для размещения наземных транспортных коммуникаций (монорельсовый транспорт, подвесная канатная дорога транспортная, фуникулер транспортный, трамвай)

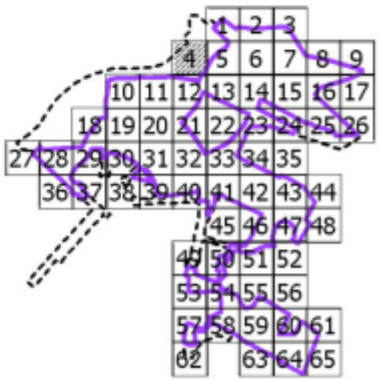

Масштаб 1:2000
район Некрасовка города Москвы

Лист 5 из 66

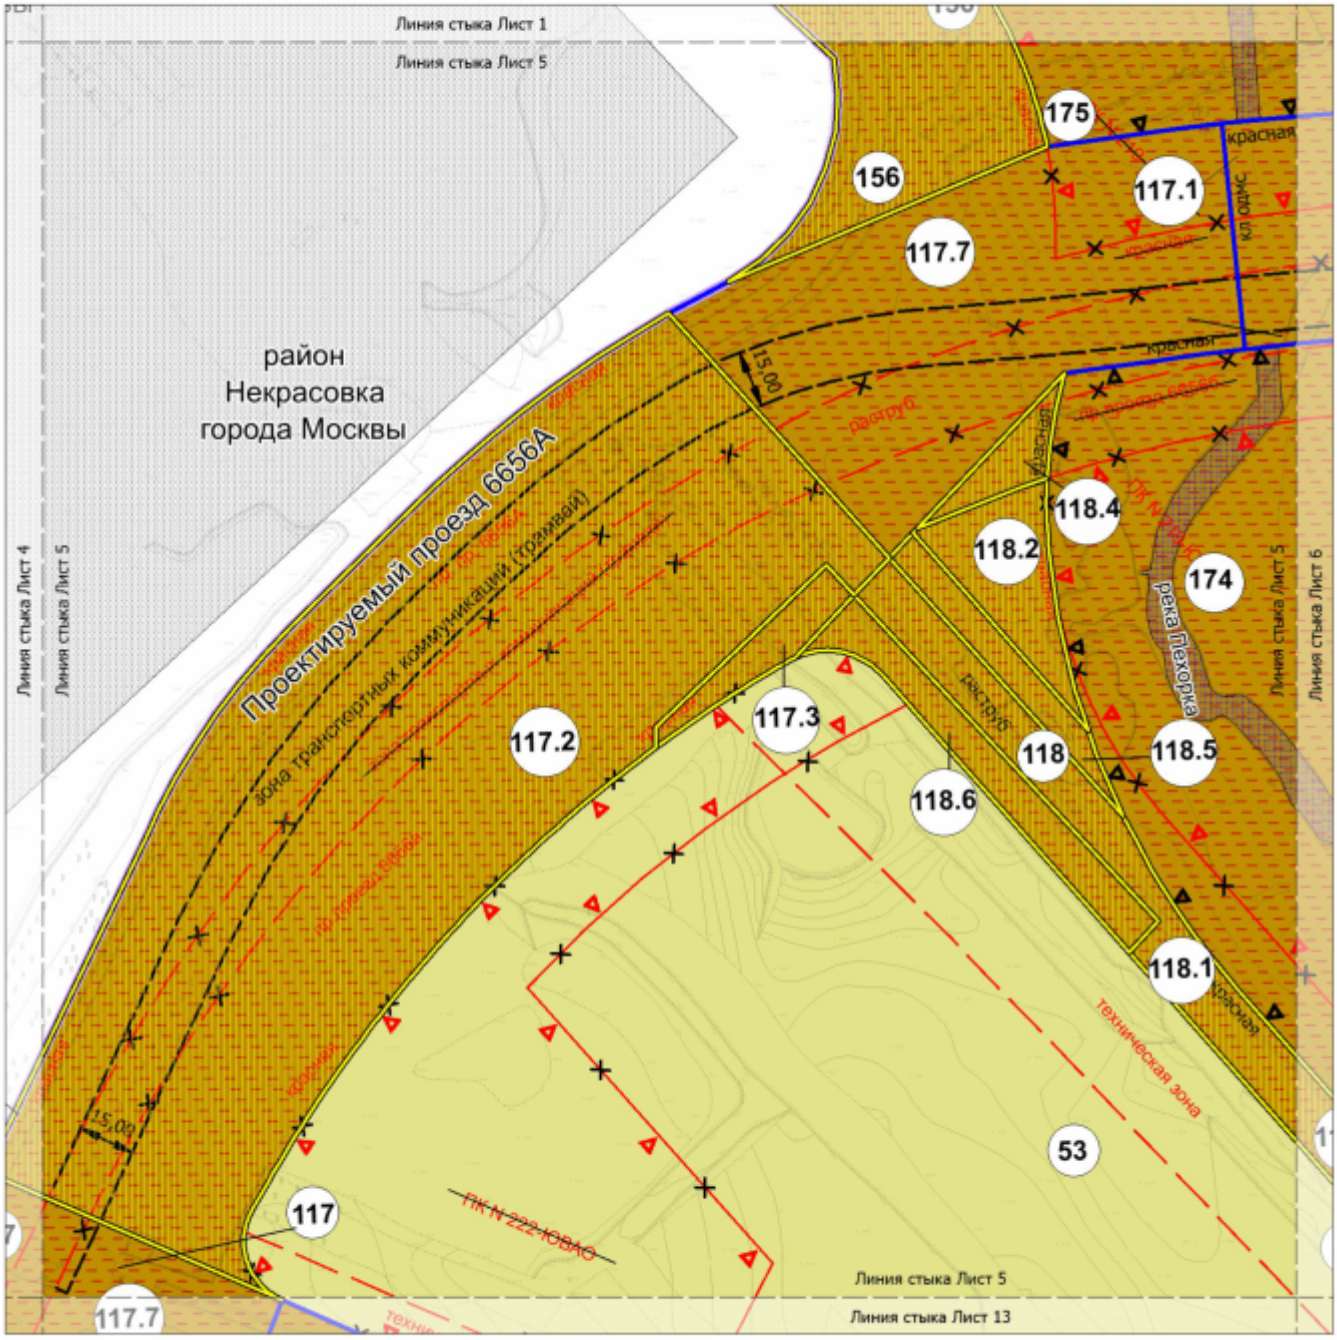

УСЛОВНЫЕ ОБОЗНАЧЕНИЯ:

ГРАНИЦЫ:

- подготовки проекта межевания территории
- земельных участков

ТЕРРИТОРИИ ЗЕМЕЛЬНЫХ УЧАСТКОВ И ЧАСТЕЙ ЗЕМЕЛЬНЫХ УЧАСТКОВ:

- нежилых зданий и сооружений
- общего пользования
- планируемое изъятие в установленном законом порядке
- 53 — номер земельного участка

ЗАСТРОЙКА:

- существующая

ЛИНИИ ГРАДОСТРОИТЕЛЬНОГО РЕГУЛИРОВАНИЯ:

СУЩЕСТВУЮЩИЕ:


- красная — красные линии улично-дорожной сети
- ПК — границы объектов природного комплекса города Москвы
- техническая зона — границы технических зон инженерных коммуникаций и сооружений

ОТМЕНЯЕМЫЕ:

- ПК — границы объектов природного комплекса города Москвы
- красная — красные линии улично-дорожной сети
- зона транспортных коммуникаций — границы зон транспортных коммуникаций, обозначающих границы территорий, предназначенных и используемых для размещения наземных транспортных коммуникаций (монорельсовый транспорт, подвесная канатная дорога транспортная, фуникулер транспортный, трамвай)


УСТАНАВЛИВАЕМЫЕ:

- ПК — границы объектов природного комплекса города Москвы
- красная — красные линии улично-дорожной сети
- зона транспортных коммуникаций — границы зон транспортных коммуникаций, обозначающих границы территорий, предназначенных и используемых для размещения наземных транспортных коммуникаций (монорельсовый транспорт, подвесная канатная дорога транспортная, фуникулер транспортный, трамвай)
- КЛ ОДМС — красные линии объекта дорожно-мостового строительства

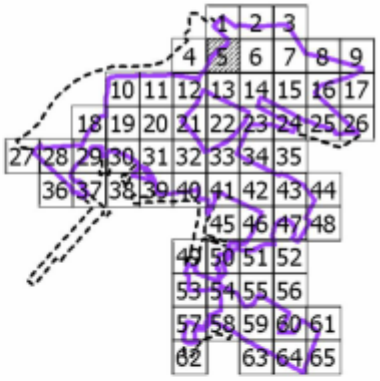

Масштаб 1:2000
район Некрасовка города Москвы

Лист 6 из 66

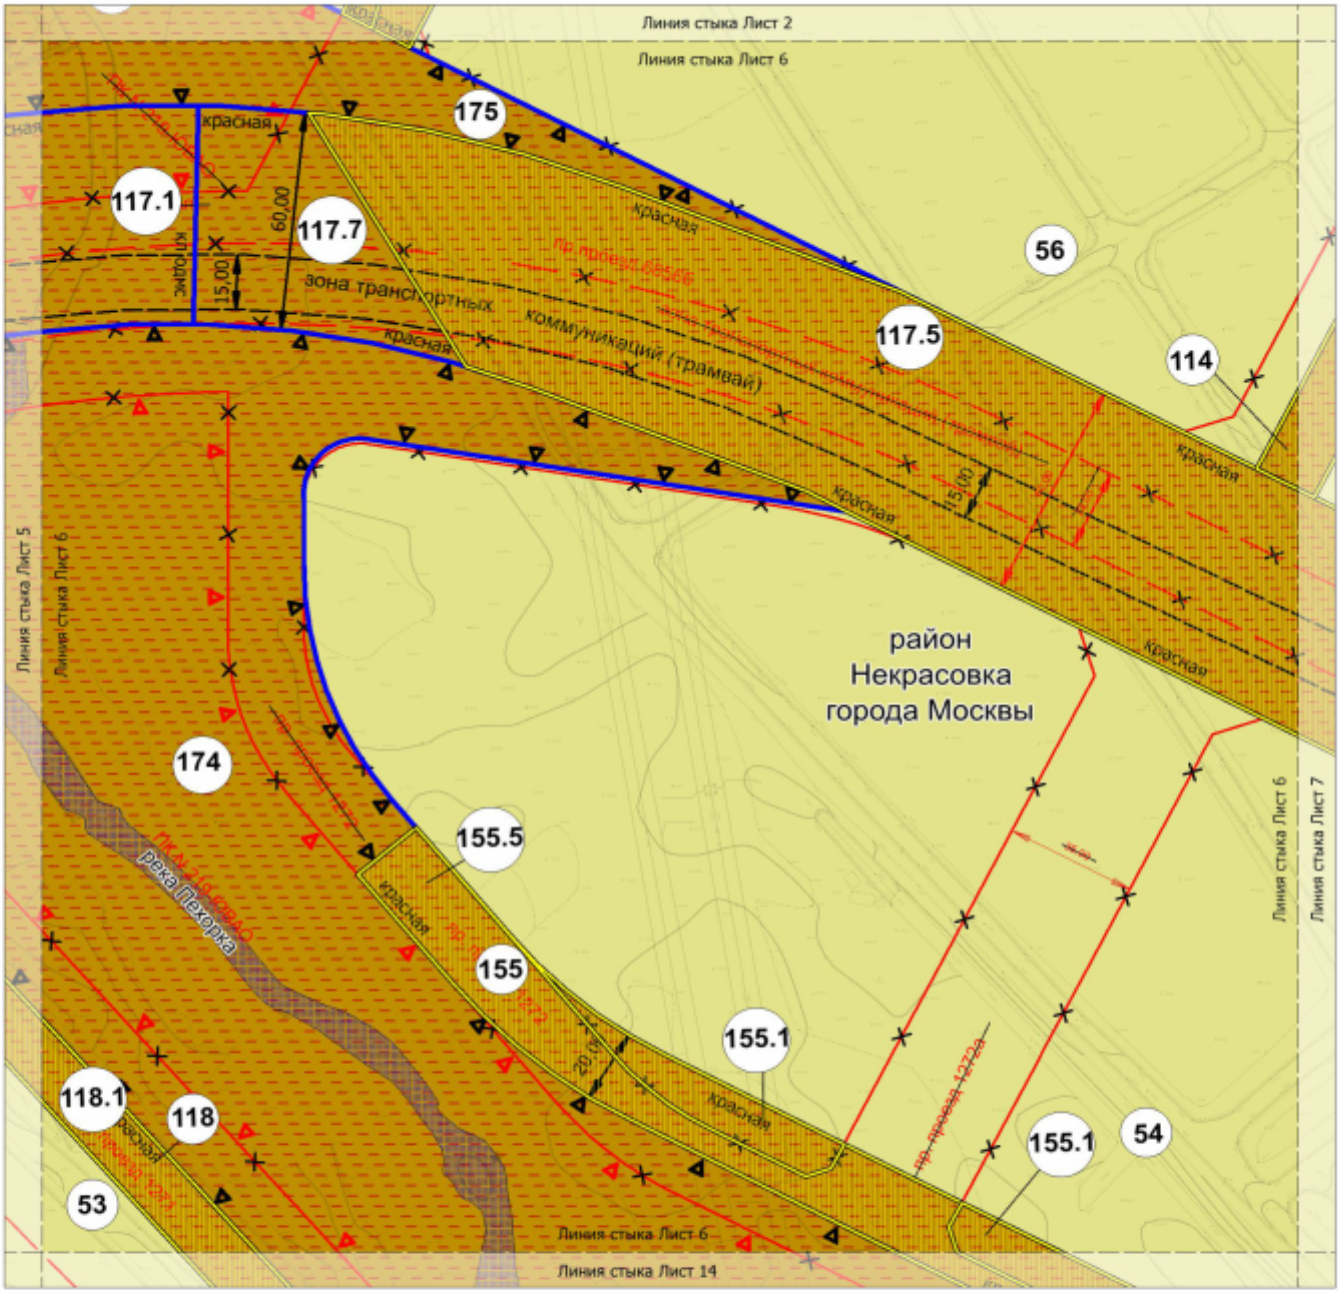

УСЛОВНЫЕ ОБОЗНАЧЕНИЯ:

ГРАНИЦЫ:

земельных участков

ТЕРРИТОРИИ ЗЕМЕЛЬНЫХ УЧАСТКОВ И ЧАСТЕЙ ЗЕМЕЛЬНЫХ УЧАСТКОВ:

нежилых зданий и сооружений

общего пользования

планируемое изъятие в установленном законом порядке

54 — номер земельного участка

ЛИНИИ ГРАДОСТРОИТЕЛЬНОГО РЕГУЛИРОВАНИЯ:

СУЩЕСТВУЮЩИЕ:

красная — красные линии улично-дорожной сети

ПК — границы объектов природного комплекса города Москвы

ОТМЕНЯЕМЫЕ:

ПК — границы объектов природного комплекса города Москвы

красная — красные линии улично-дорожной сети

зона транспортных коммуникаций — границы зон транспортных коммуникаций, обозначающих границы территорий, предназначенных и используемых для размещения наземных транспортных коммуникаций (монорельсовый транспорт, подвесная канатная дорога транспортная, фуникулер транспортный, трамвай)


УСТАНАВЛИВАЕМЫЕ:

ПК — границы объектов природного комплекса города Москвы


красная — красные линии улично-дорожной сети

зона транспортных коммуникаций — границы зон транспортных коммуникаций, обозначающих границы территорий, предназначенных и используемых для размещения наземных транспортных коммуникаций (монорельсовый транспорт, подвесная канатная дорога транспортная, фуникулер транспортный, трамвай)

КЛ ОДМС — красные линии объекта дорожно-мостового строительства

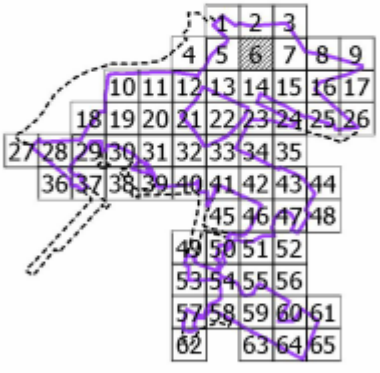

Масштаб 1:2000
район Некрасовка города Москвы
городской округ Люберцы Московской области
Лист 7 из 66

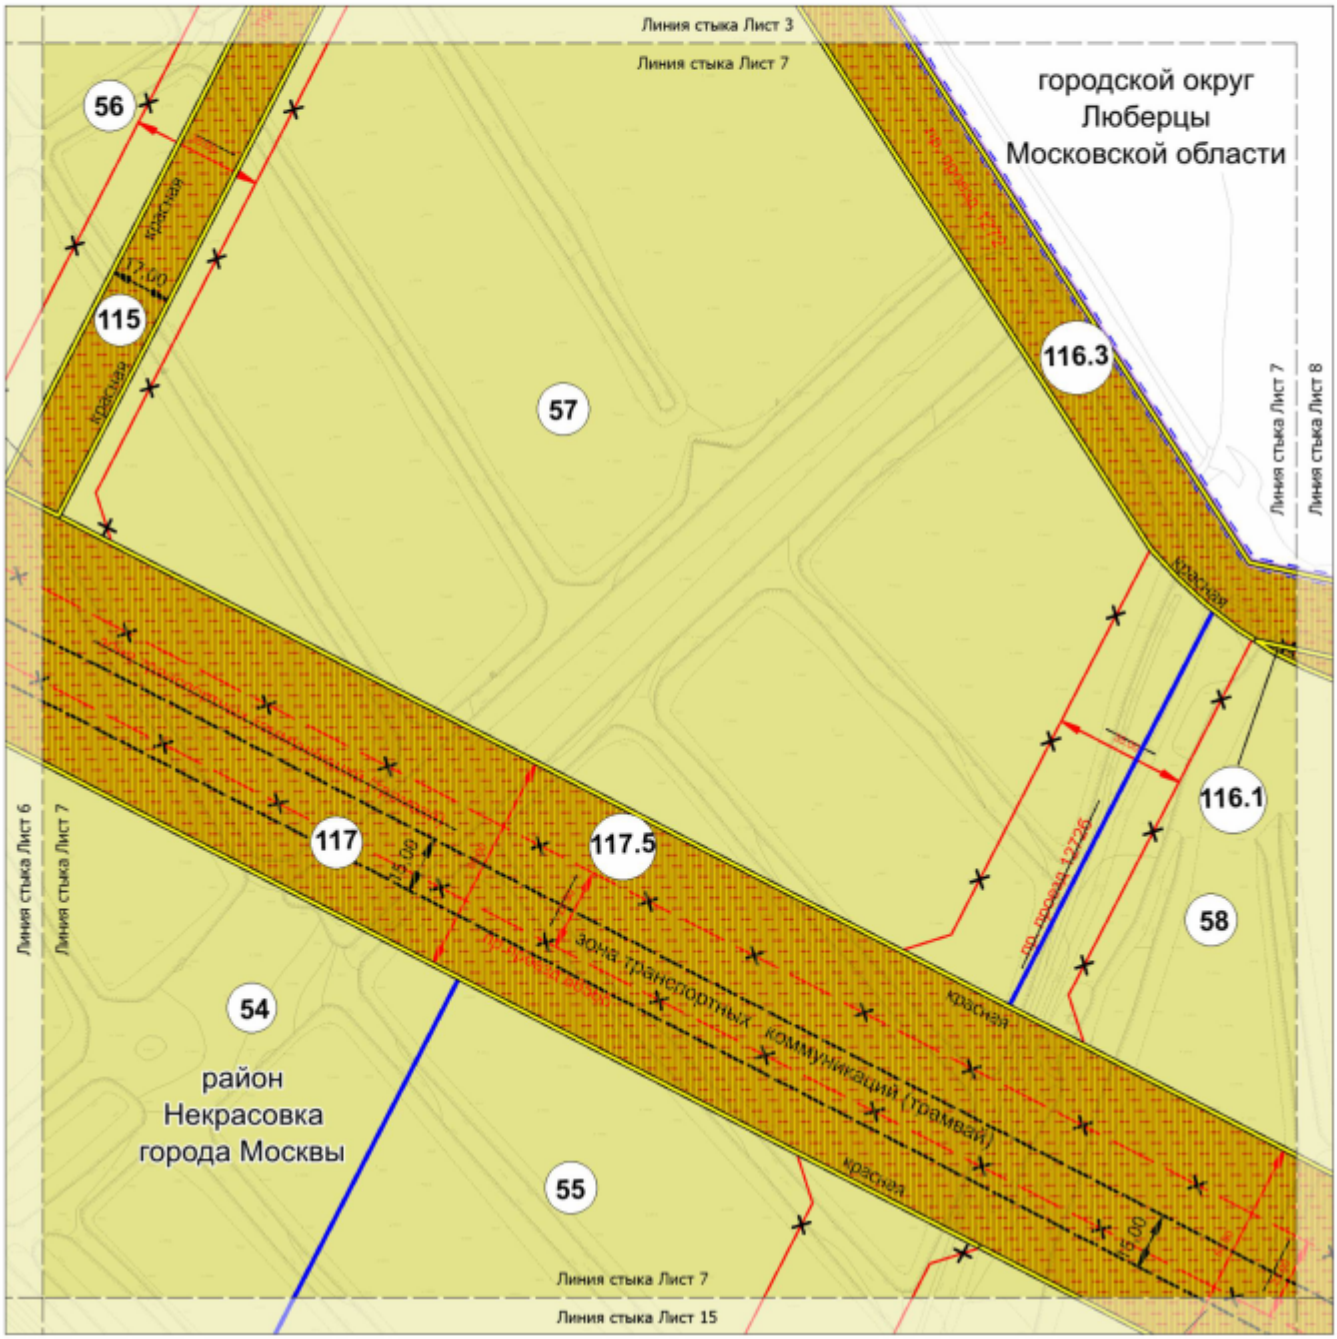

УСЛОВНЫЕ ОБОЗНАЧЕНИЯ:

ГРАНИЦЫ:

- подготовки проекта планировки территории
- подготовки проекта межевания территории
- города Москвы
- районов города Москвы
- земельных участков

ТЕРРИТОРИИ ЗЕМЕЛЬНЫХ УЧАСТКОВ И ЧАСТЕЙ ЗЕМЕЛЬНЫХ УЧАСТКОВ:

- нежилых зданий и сооружений
- общего пользования
- планируемое изъятие в установленном законом порядке
- 57 — номер земельного участка

ЛИНИИ ГРАДОСТРОИТЕЛЬНОГО РЕГУЛИРОВАНИЯ:

СУЩЕСТВУЮЩИЕ:


- красная — красные линии улично-дорожной сети

ОТМЕНЯЕМЫЕ:


- ~~красная~~ — красные линии улично-дорожной сети
- ~~зона транспортных коммуникаций~~ — границы зон транспортных коммуникаций, обозначающих границы территорий, предназначенных и используемых для размещения наземных транспортных коммуникаций (монорельсовый транспорт, подвесная канатная дорога транспортная, фуникулер транспортный, трамвай)

УСТАНАВЛИВАЕМЫЕ:

- красная — красные линии улично-дорожной сети
- зона транспортных коммуникаций — границы зон транспортных коммуникаций, обозначающих границы территорий, предназначенных и используемых для размещения наземных транспортных коммуникаций (монорельсовый транспорт, подвесная канатная дорога транспортная, фуникулер транспортный, трамвай)

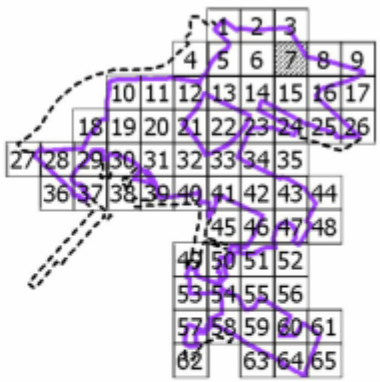

Масштаб 1:2000
район Некрасовка города Москвы
городской округ Люберцы Московской области
Лист 8 из 66

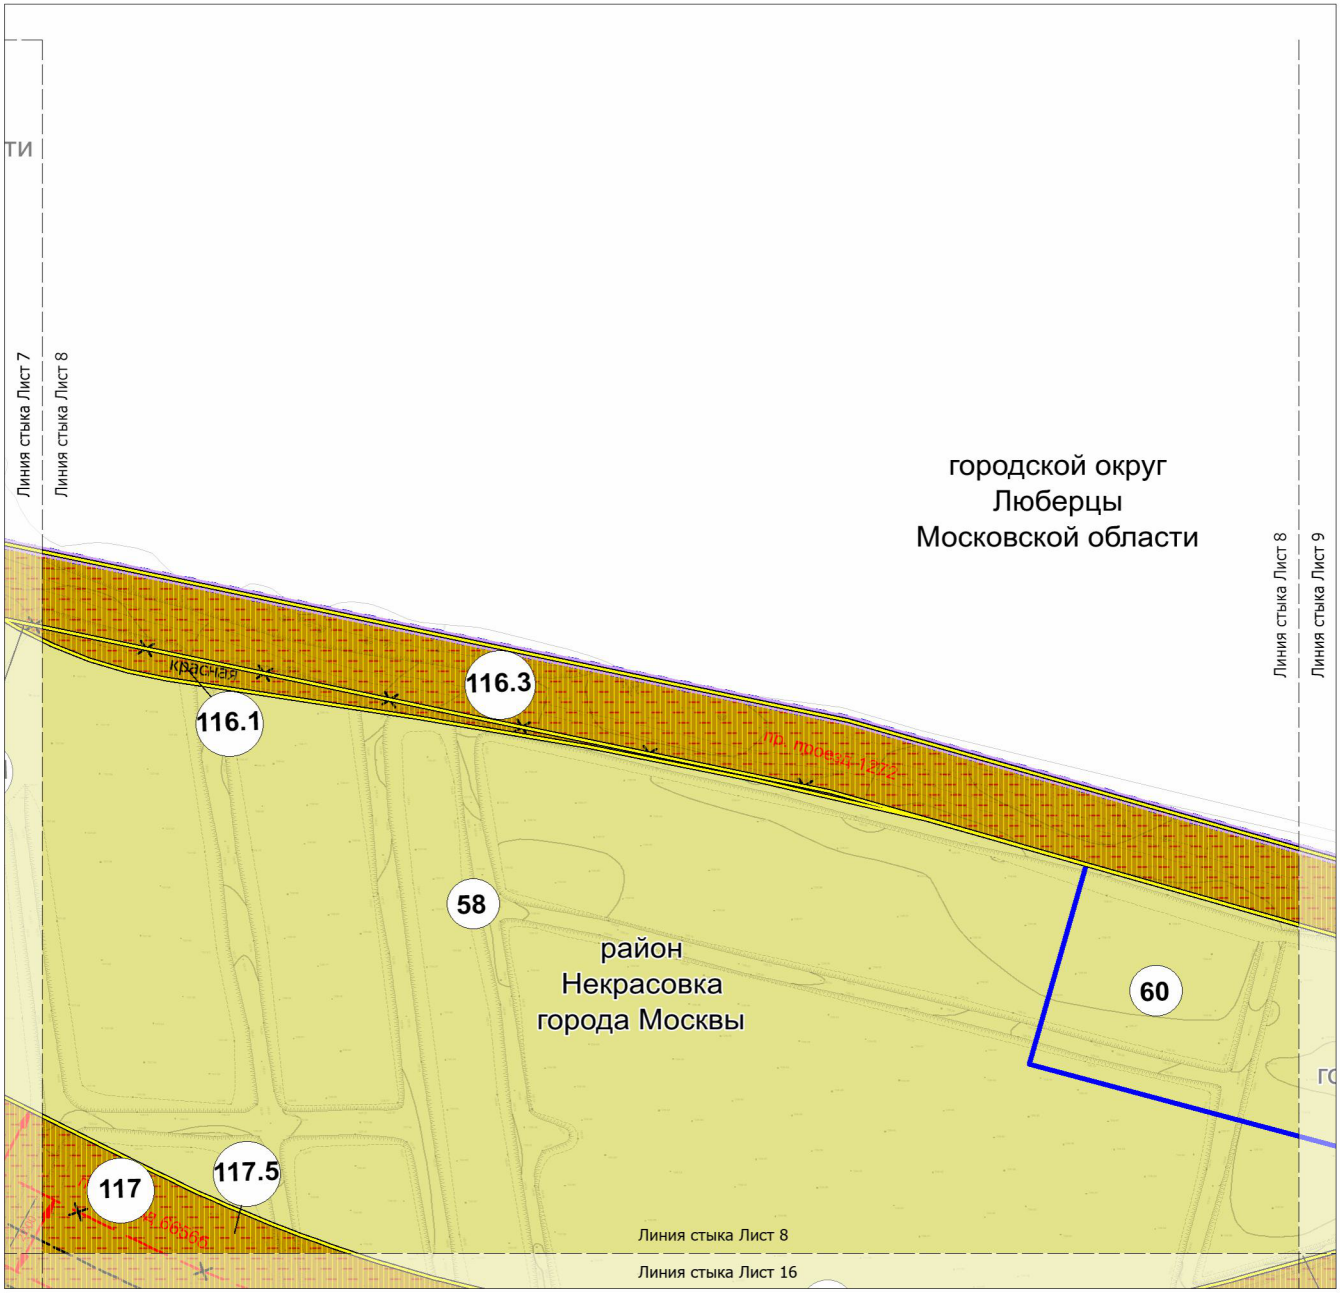

УСЛОВНЫЕ ОБОЗНАЧЕНИЯ:

ГРАНИЦЫ:

- подготовки проекта планировки территории
- подготовки проекта межевания территории
- города Москвы
- районов города Москвы
- земельных участков

ТЕРРИТОРИИ ЗЕМЕЛЬНЫХ УЧАСТКОВ И ЧАСТЕЙ ЗЕМЕЛЬНЫХ УЧАСТКОВ:

- нежилых зданий и сооружений
- общего пользования
- планируемое изъятие в установленном законом порядке
- 58 — номер земельного участка

ЛИНИИ ГРАДОСТРОИТЕЛЬНОГО РЕГУЛИРОВАНИЯ:

СУЩЕСТВУЮЩИЕ:


- красная — красные линии улично-дорожной сети

ОТМЕНЯЕМЫЕ:


- ~~красная~~ — красные линии улично-дорожной сети
- ~~зона транспортных коммуникаций~~ — границы зон транспортных коммуникаций, обозначающих границы территорий, предназначенных и используемых для размещения наземных транспортных коммуникаций (монорельсовый транспорт, подвесная канатная дорога транспортная, фуникулер транспортный, трамвай)

УСТАНАВЛИВАЕМЫЕ:

- красная — красные линии улично-дорожной сети
- зона транспортных коммуникаций — границы зон транспортных коммуникаций, обозначающих границы территорий, предназначенных и используемых для размещения наземных транспортных коммуникаций (монорельсовый транспорт, подвесная канатная дорога транспортная, фуникулер транспортный, трамвай)

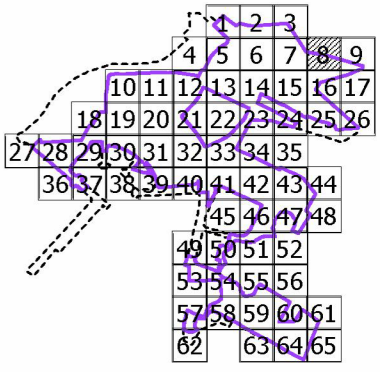

Масштаб 1:2000
район Некрасовка города Москвы
городской округ Люберцы Московской области
Лист 9 из 66

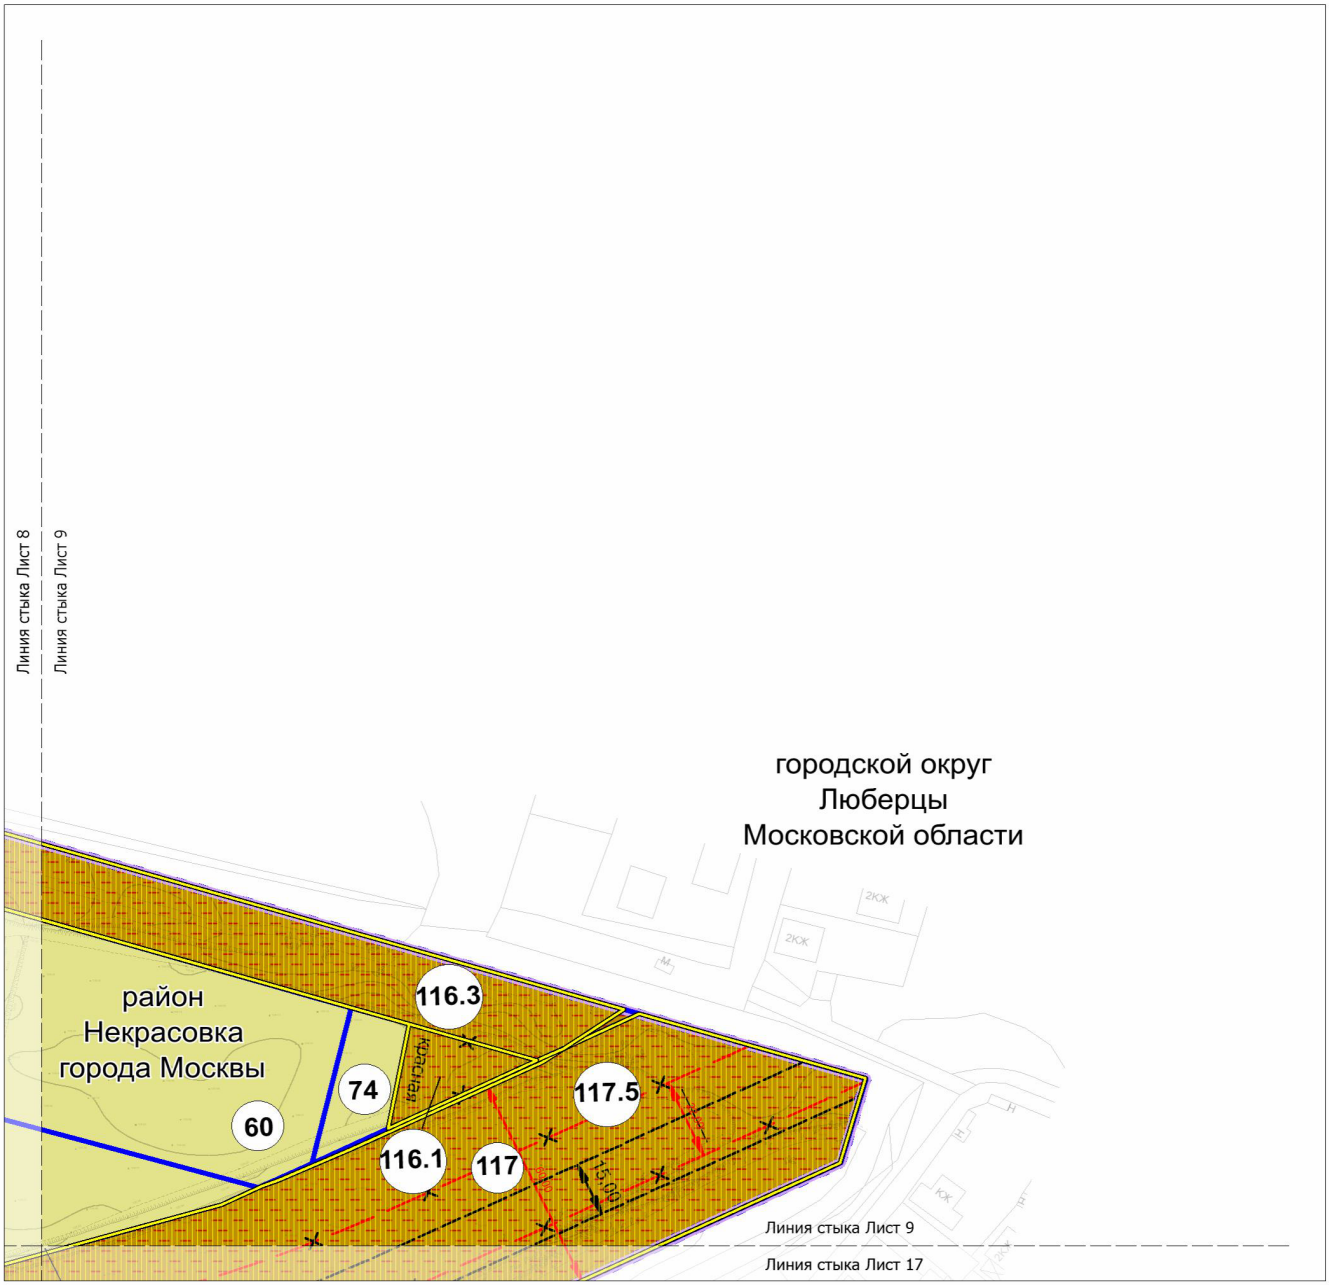

УСЛОВНЫЕ ОБОЗНАЧЕНИЯ:

ГРАНИЦЫ:

- подготовки проекта планировки территории
- подготовки проекта межевания территории
- города Москвы
- районов города Москвы
- земельных участков

ТЕРРИТОРИИ ЗЕМЕЛЬНЫХ УЧАСТКОВ И ЧАСТЕЙ ЗЕМЕЛЬНЫХ УЧАСТКОВ:

- нежилых зданий и сооружений
- общего пользования
- планируемое изъятие в установленном законом порядке
- 60 — номер земельного участка

ЛИНИИ ГРАДОСТРОИТЕЛЬНОГО РЕГУЛИРОВАНИЯ:

СУЩЕСТВУЮЩИЕ:


- красная — красные линии улично-дорожной сети

ОТМЕНЯЕМЫЕ:


- ~~красная~~ — красные линии улично-дорожной сети
- ~~зона транспортных коммуникаций~~ — границы зон транспортных коммуникаций, обозначающих границы территорий, предназначенных и используемых для размещения наземных транспортных коммуникаций (монорельсовый транспорт, подвесная канатная дорога транспортная, фуникулер транспортный, трамвай)

УСТАНАВЛИВАЕМЫЕ:

- красная — красные линии улично-дорожной сети
- зона транспортных коммуникаций — границы зон транспортных коммуникаций, обозначающих границы территорий, предназначенных и используемых для размещения наземных транспортных коммуникаций (монорельсовый транспорт, подвесная канатная дорога транспортная, фуникулер транспортный, трамвай)

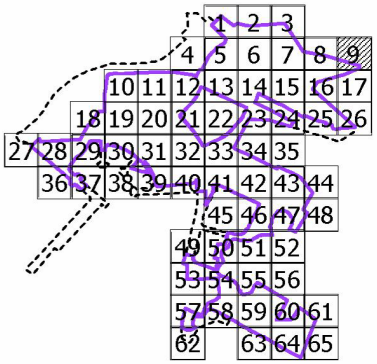

Масштаб 1:2000
район Некрасовка города Москвы
район Косино-Ухтомский города Москвы
Лист 10 из 66

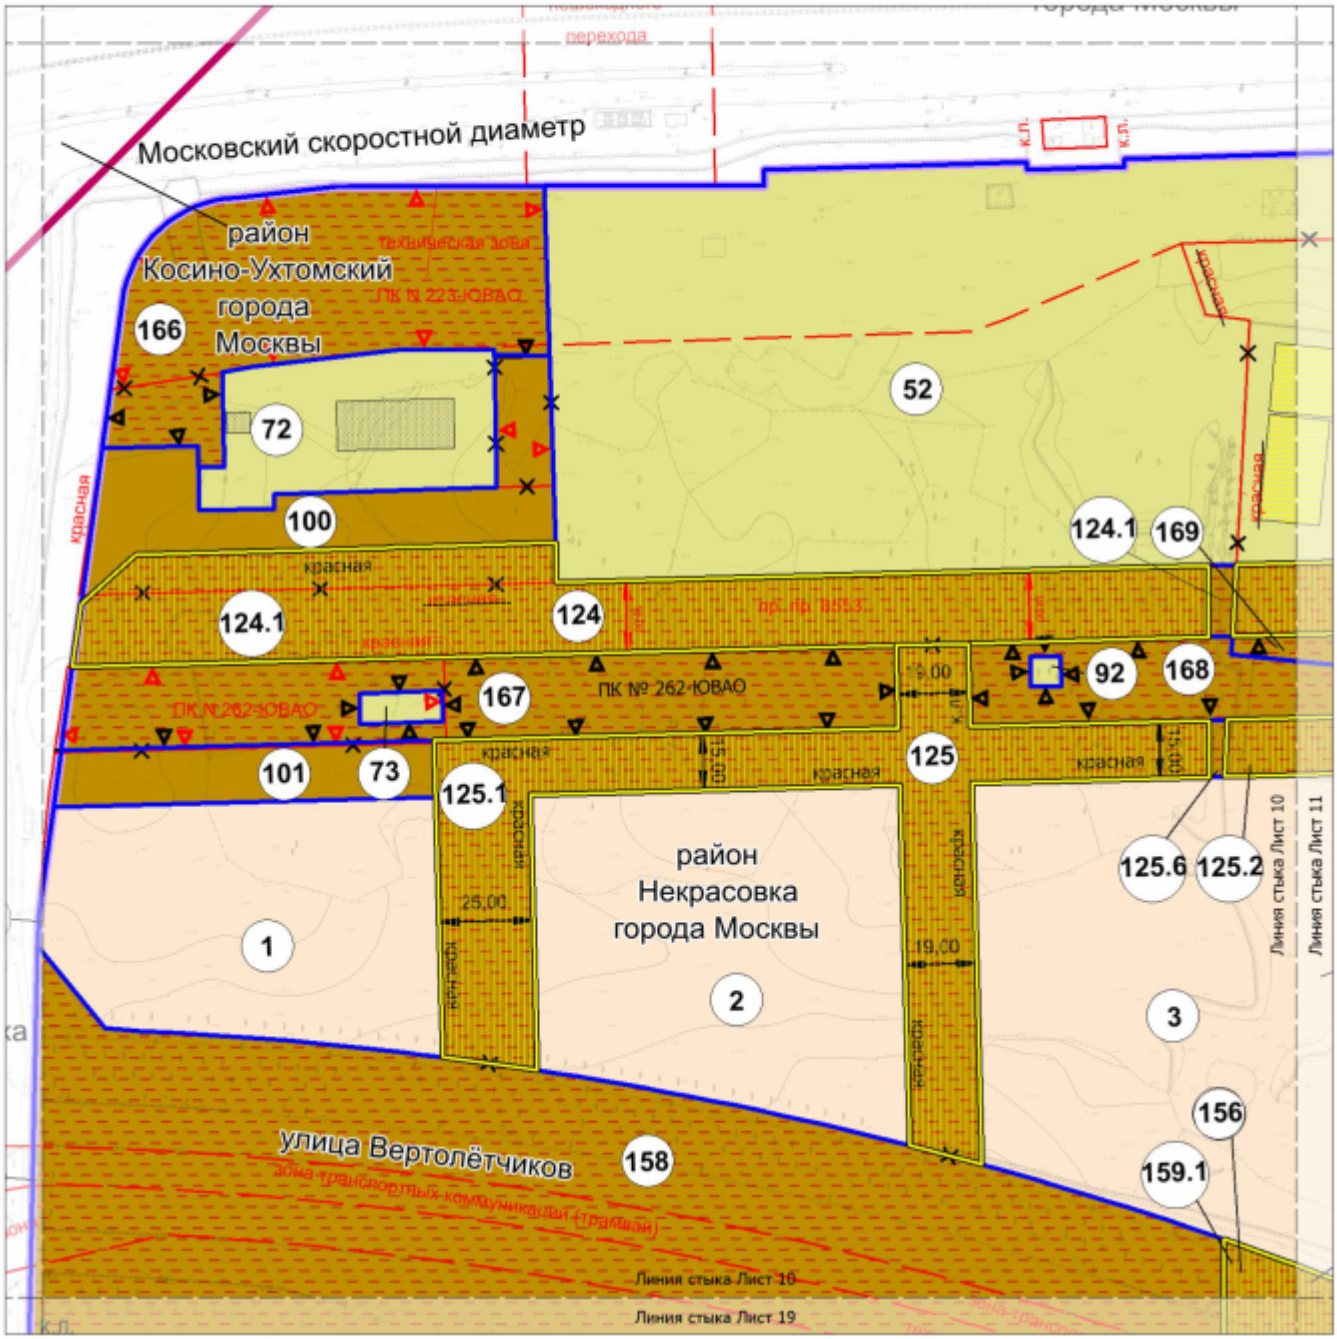

УСЛОВНЫЕ ОБОЗНАЧЕНИЯ:

ГРАНИЦЫ:
- подготовки проекта межевания территории
- районов города Москвы
- земельных участков


ТЕРРИТОРИИ ЗЕМЕЛЬНЫХ УЧАСТКОВ И ЧАСТЕЙ ЗЕМЕЛЬНЫХ УЧАСТКОВ:
- нежилых зданий и сооружений
- жилых зданий
- общего пользования
- общественные территории
- планируемое изъятие в установленном законом порядке
- 124 — номер земельного участка

ЗАСТРОЙКА:
- существующая

ЛИНИИ ГРАДОСТРОИТЕЛЬНОГО РЕГУЛИРОВАНИЯ:
СУЩЕСТВУЮЩИЕ:
- красная — красные линии улично-дорожной сети
- ПК — границы объектов природного комплекса города Москвы
- Техническая зона — границы технических зон инженерных коммуникаций и сооружений
- зона внеуличного пешеходного перехода — границы зон внеуличных пешеходных переходов
- зона транспортных коммуникаций — границы зон транспортных коммуникаций, обозначающих границы территорий, предназначенных и используемых для размещения наземных транспортных коммуникаций (монорельсовый транспорт, подвесная канатная дорога транспортная, фуникулер транспортный, трамвай)


ОТМЕНЯЕМЫЕ:
- ПК — границы объектов природного комплекса города Москвы
- красная — красные линии улично-дорожной сети

УСТАНАВЛИВАЕМЫЕ:
- ПК — границы объектов природного комплекса города Москвы
- красная — красные линии улично-дорожной сети

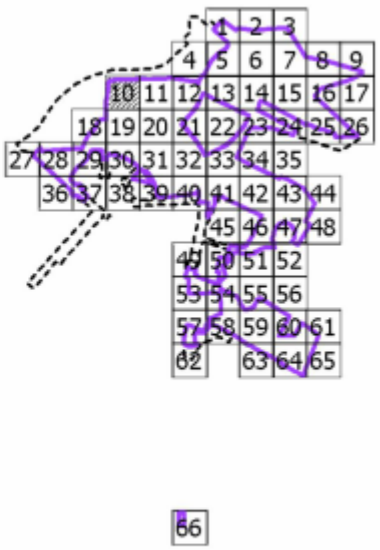

Масштаб 1:2000
район Некрасовка города Москвы

Лист 11 из 66

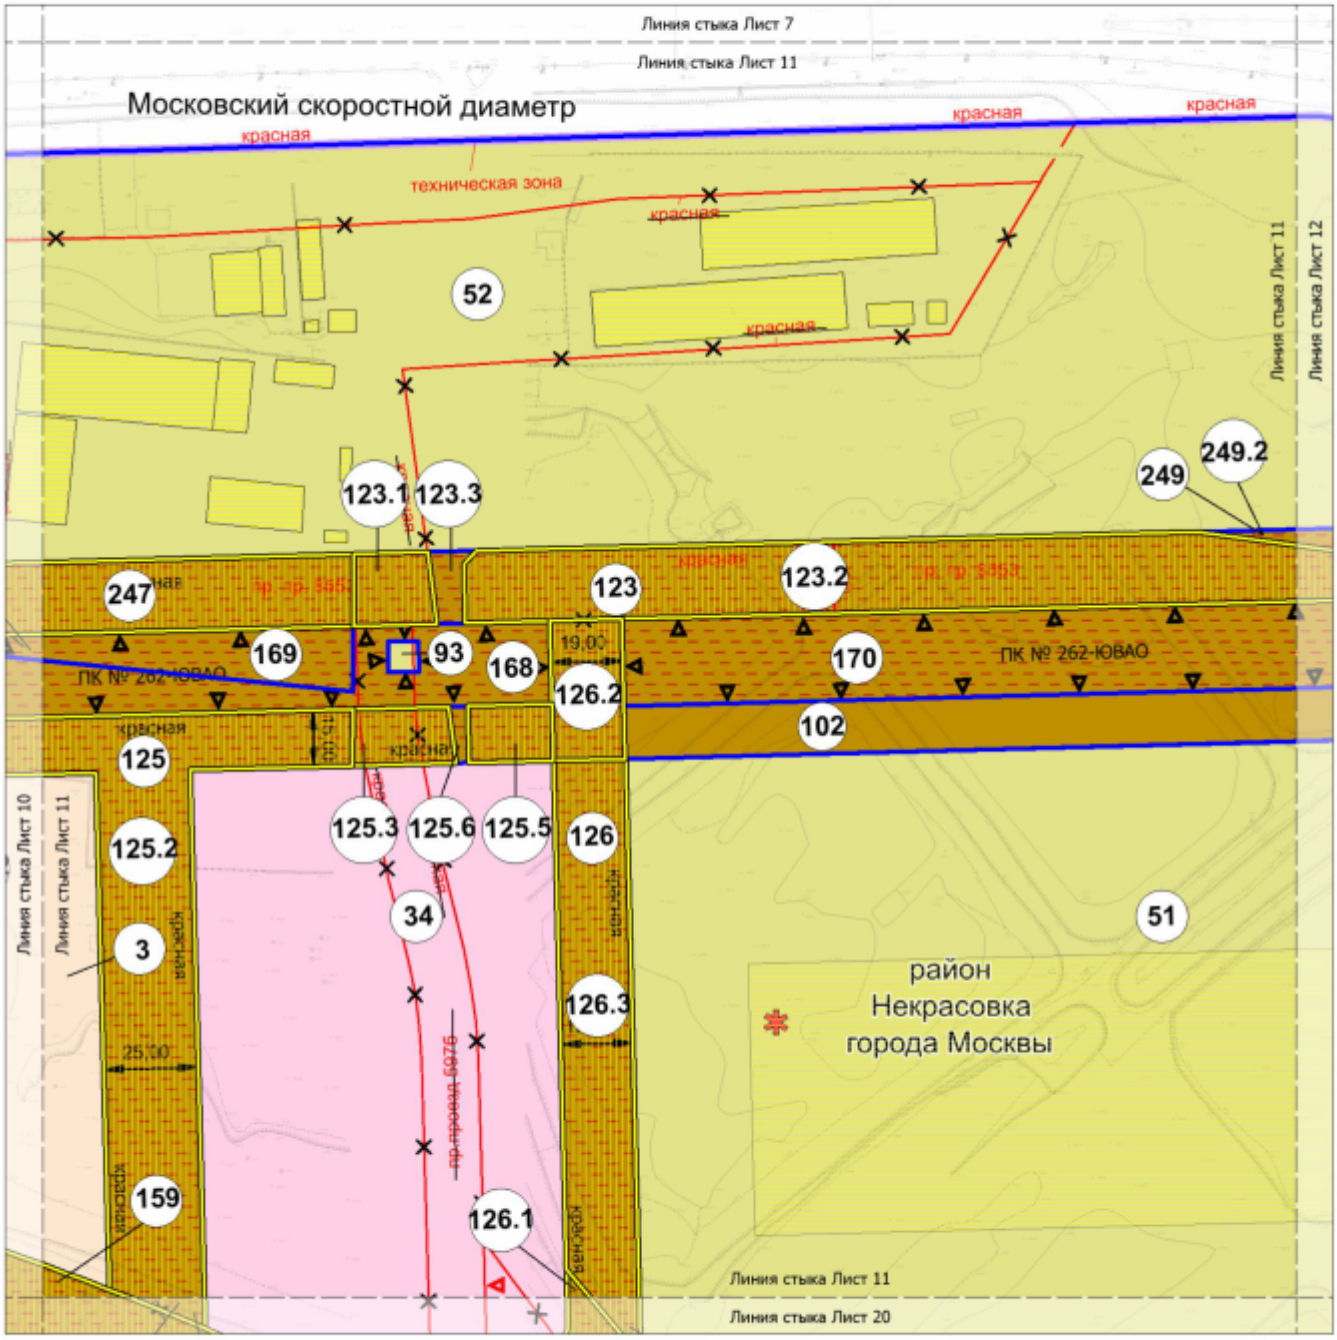

УСЛОВНЫЕ ОБОЗНАЧЕНИЯ:

ГРАНИЦЫ:
- подготовки проекта межевания территории
- земельных участков

ТЕРРИТОРИИ ЗЕМЕЛЬНЫХ УЧАСТКОВ И ЧАСТЕЙ ЗЕМЕЛЬНЫХ УЧАСТКОВ:
- нежилых зданий и сооружений
- жилых зданий
- общего пользования
- зданий образовательных организаций
- общественные территории
- планируемое изъятие в установленном законом порядке
- 52 — номер земельного участка
- использование подземного пространства


ЗАСТРОЙКА:
- освобождение территории в установленном законом порядке

ЛИНИИ ГРАДОСТРОИТЕЛЬНОГО РЕГУЛИРОВАНИЯ:

СУЩЕСТВУЮЩИЕ:
- красная — красные линии улично-дорожной сети
- ПК — границы объектов природного комплекса города Москвы
- техническая зона — границы технических зон инженерных коммуникаций и сооружений


ОТМЕНЯЕМЫЕ:
- ПК — границы объектов природного комплекса города Москвы
- красная — красные линии улично-дорожной сети

УСТАНАВЛИВАЕМЫЕ:
- ПК — границы объектов природного комплекса города Москвы
- красная — красные линии улично-дорожной сети

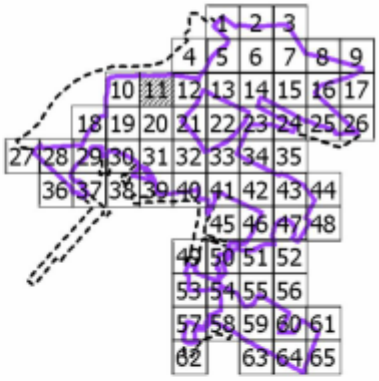

Масштаб 1:2000
район Некрасовка города Москвы

Лист 12 из 66

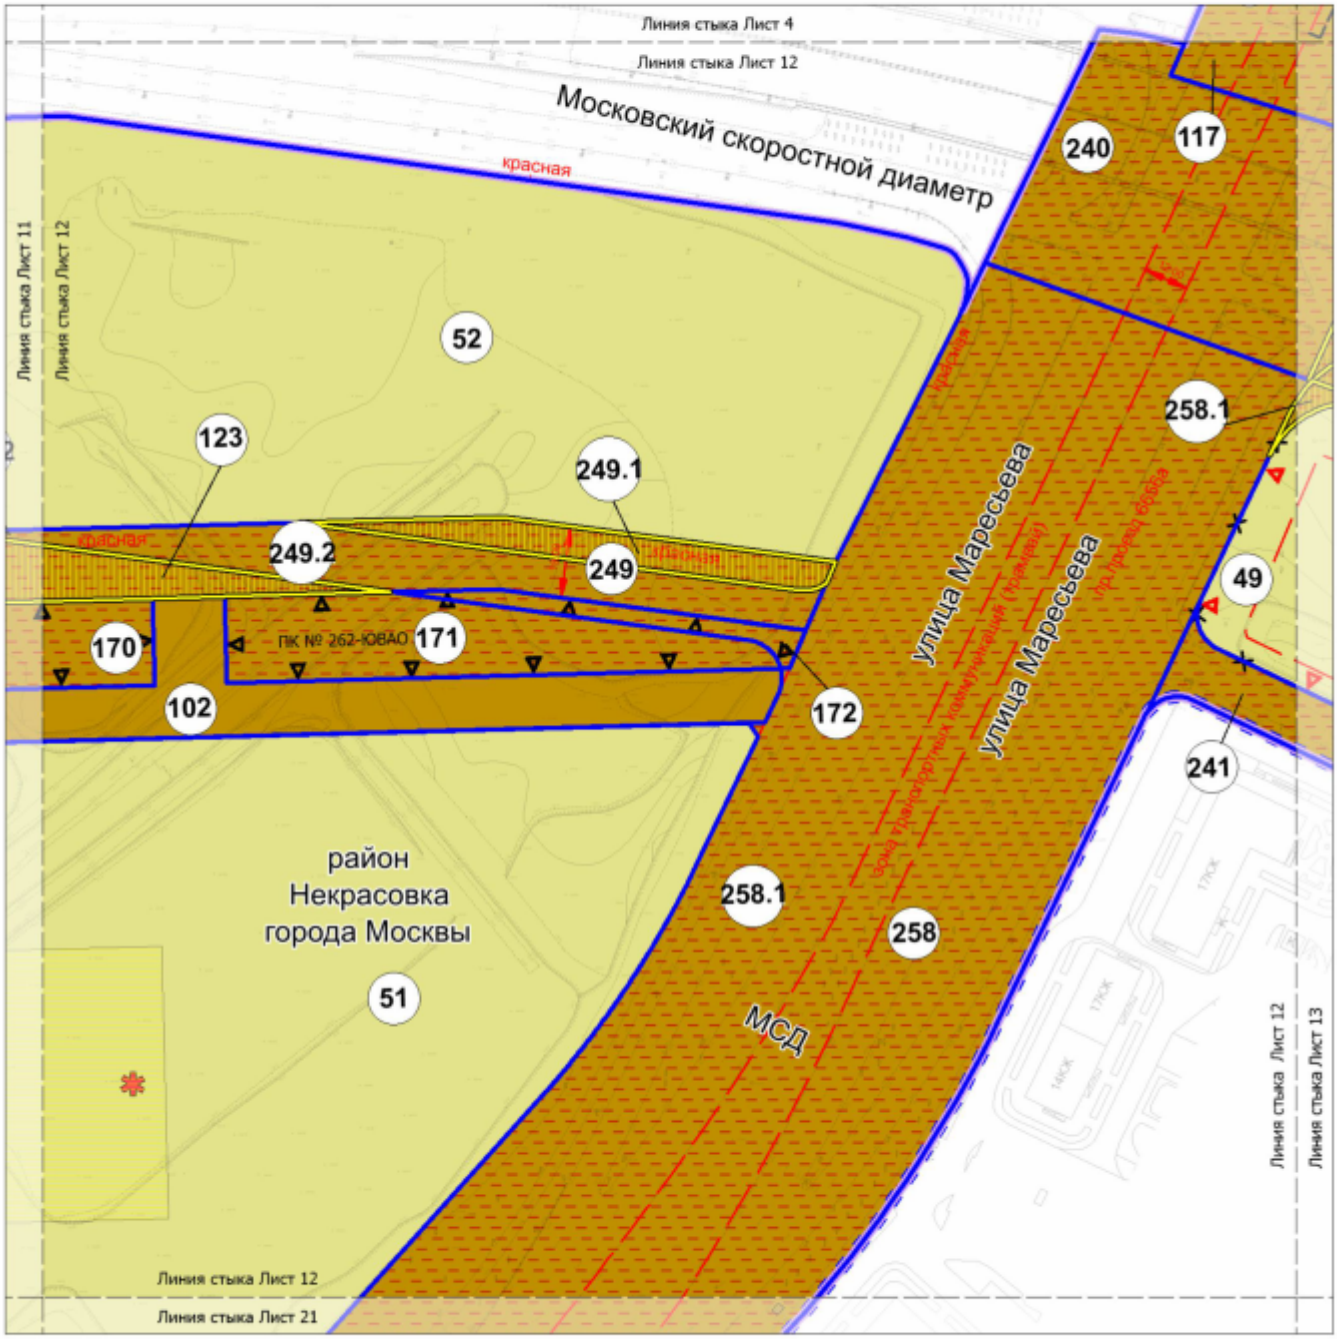

УСЛОВНЫЕ ОБОЗНАЧЕНИЯ:

ГРАНИЦЫ:

- подготовки проекта планировки территории
- подготовки проекта межевания территории
- земельных участков

ТЕРРИТОРИИ ЗЕМЕЛЬНЫХ УЧАСТКОВ И ЧАСТЕЙ ЗЕМЕЛЬНЫХ УЧАСТКОВ:

- нежилых зданий и сооружений
- общего пользования
- общественные территории
- планируемое изъятие в установленном законом порядке
- 52 — номер земельного участка
- использование подземного пространства

ЛИНИИ ГРАДОСТРОИТЕЛЬНОГО РЕГУЛИРОВАНИЯ:

СУЩЕСТВУЮЩИЕ:


- красная — красные линии улично-дорожной сети
- Техническая зона — границы технических зон инженерных коммуникаций и сооружений
- зона транспортных коммуникаций — границы зон транспортных коммуникаций, обозначающих границы территорий, предназначенных и используемых для размещения наземных транспортных коммуникаций (монорельсовый транспорт, подвесная канатная дорога транспортная, фуникулер транспортный, трамвай)

ОТМЕНЯЕМЫЕ:

- ПК — границы объектов природного комплекса города Москвы

УСТАНАВЛИВАЕМЫЕ:

- ПК — границы объектов природного комплекса города Москвы
- красная — красные линии улично-дорожной сети

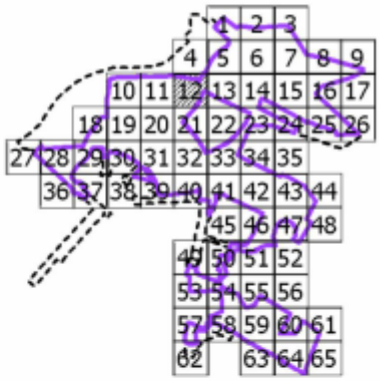

Масштаб 1:2000
район Некрасовка города Москвы

Лист 13 из 66



УСЛОВНЫЕ ОБОЗНАЧЕНИЯ:

ГРАНИЦЫ:

- подготовки проекта планировки территории
- подготовки проекта межевания территории
- земельных участков

ТЕРРИТОРИИ ЗЕМЕЛЬНЫХ УЧАСТКОВ И ЧАСТЕЙ ЗЕМЕЛЬНЫХ УЧАСТКОВ:

- нежилых зданий и сооружений
- общего пользования
- планируемое изъятие в установленном законом порядке
- 49 — номер земельного участка


ЛИНИИ ГРАДОСТРОИТЕЛЬНОГО РЕГУЛИРОВАНИЯ:

СУЩЕСТВУЮЩИЕ:

- красная — красные линии улично-дорожной сети
- ПК — границы объектов природного комплекса города Москвы
- Техническая зона — границы технических зон инженерных коммуникаций и сооружений
- зона транспортных коммуникаций — границы зон транспортных коммуникаций, обозначающих границы территорий, предназначенных и используемых для размещения наземных транспортных коммуникаций (монорельсовый транспорт, подвесная канатная дорога транспортная, фуникулер транспортный, трамвай)


ОТМЕНЯЕМЫЕ:

- ПК — границы объектов природного комплекса города Москвы

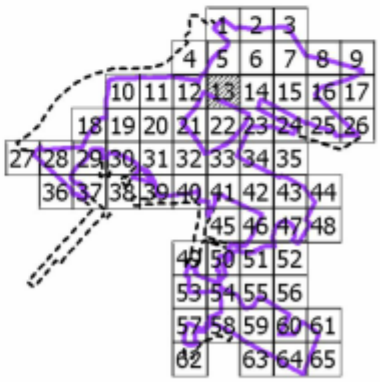

Масштаб 1:2000
район Некрасовка города Москвы

Лист 14 из 66

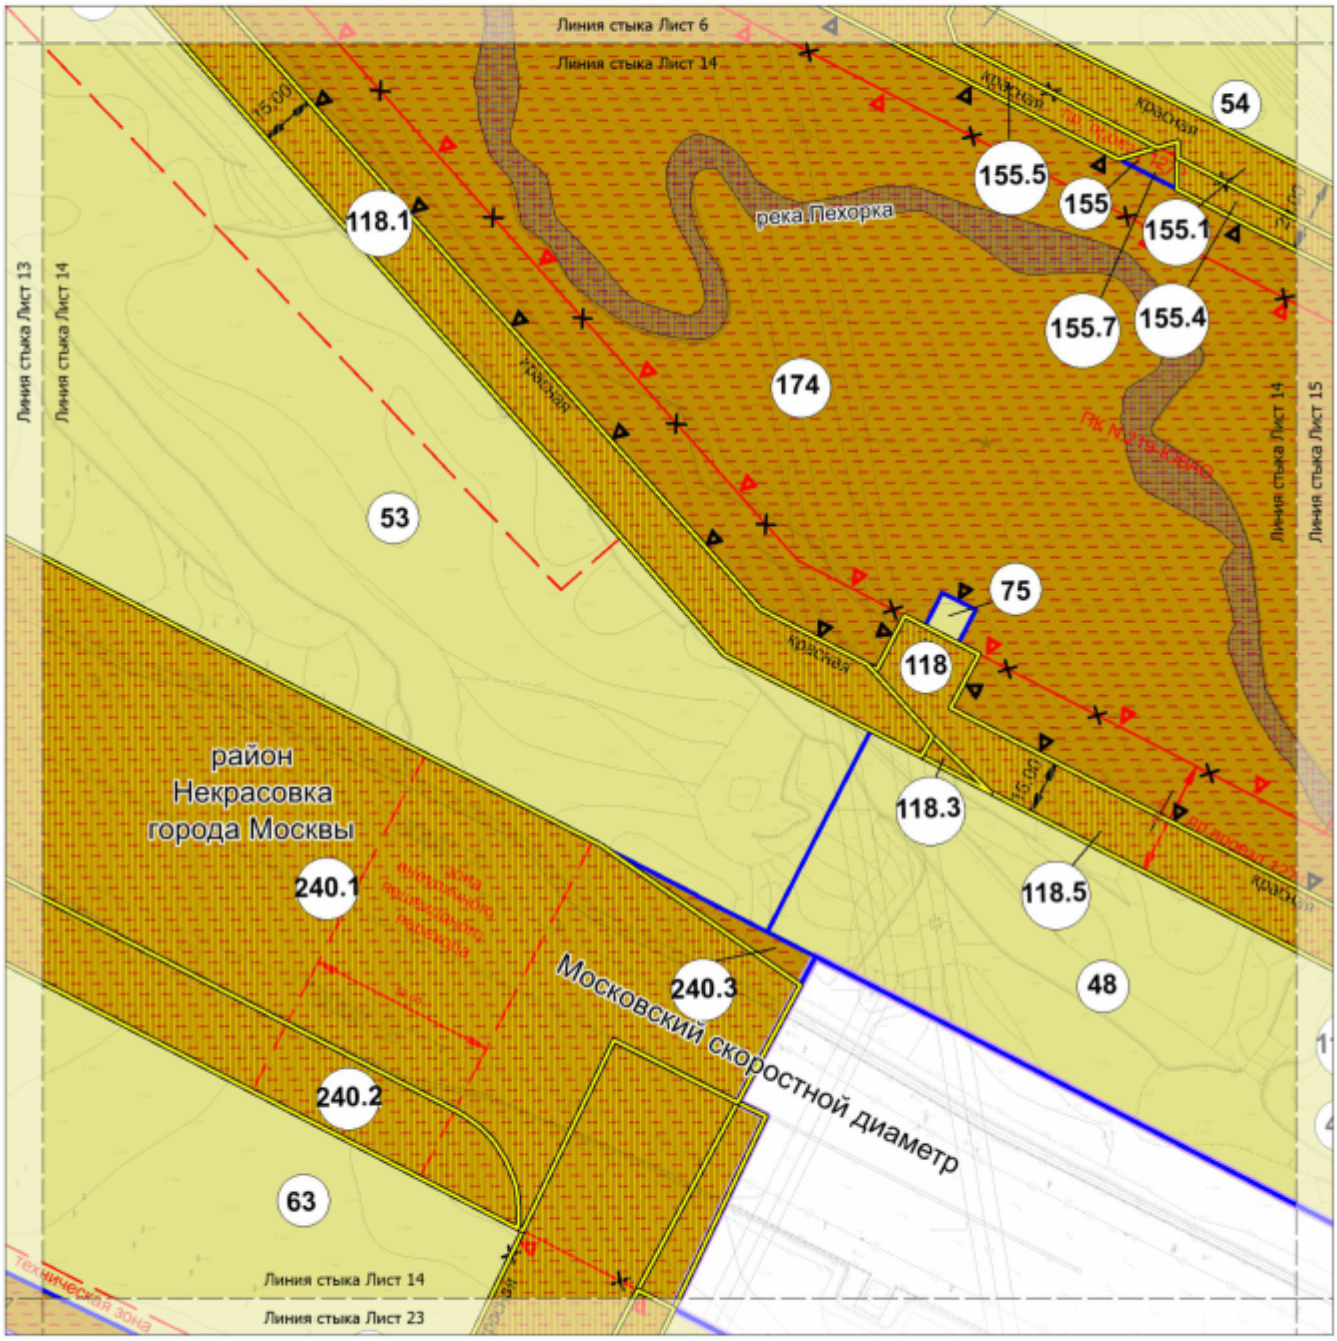

УСЛОВНЫЕ ОБОЗНАЧЕНИЯ:

ГРАНИЦЫ:

подготовки проекта межевания территории

земельных участков

ТЕРРИТОРИИ ЗЕМЕЛЬНЫХ УЧАСТКОВ И ЧАСТЕЙ ЗЕМЕЛЬНЫХ УЧАСТКОВ:

нежилых зданий и сооружений

общего пользования

планируемое изъятие в установленном законом порядке

53 — номер земельного участка

ЛИНИИ ГРАДОСТРОИТЕЛЬНОГО РЕГУЛИРОВАНИЯ:

СУЩЕСТВУЮЩИЕ:

красная — красные линии улично-дорожной сети

ПК — границы объектов природного комплекса города Москвы

Техническая зона — границы технических зон инженерных коммуникаций и сооружений

зона внеуличного пешеходного перехода — границы зон внеуличных пешеходных переходов

ОТМЕНЯЕМЫЕ:


ПК — границы объектов природного комплекса города Москвы

красная — красные линии улично-дорожной сети

УСТАНАВЛИВАЕМЫЕ:


ПК — границы объектов природного комплекса города Москвы

красная — красные линии улично-дорожной сети

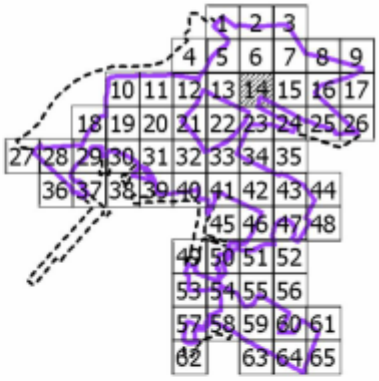

Масштаб 1:2000
район Некрасовка города Москвы

Лист 15 из 66

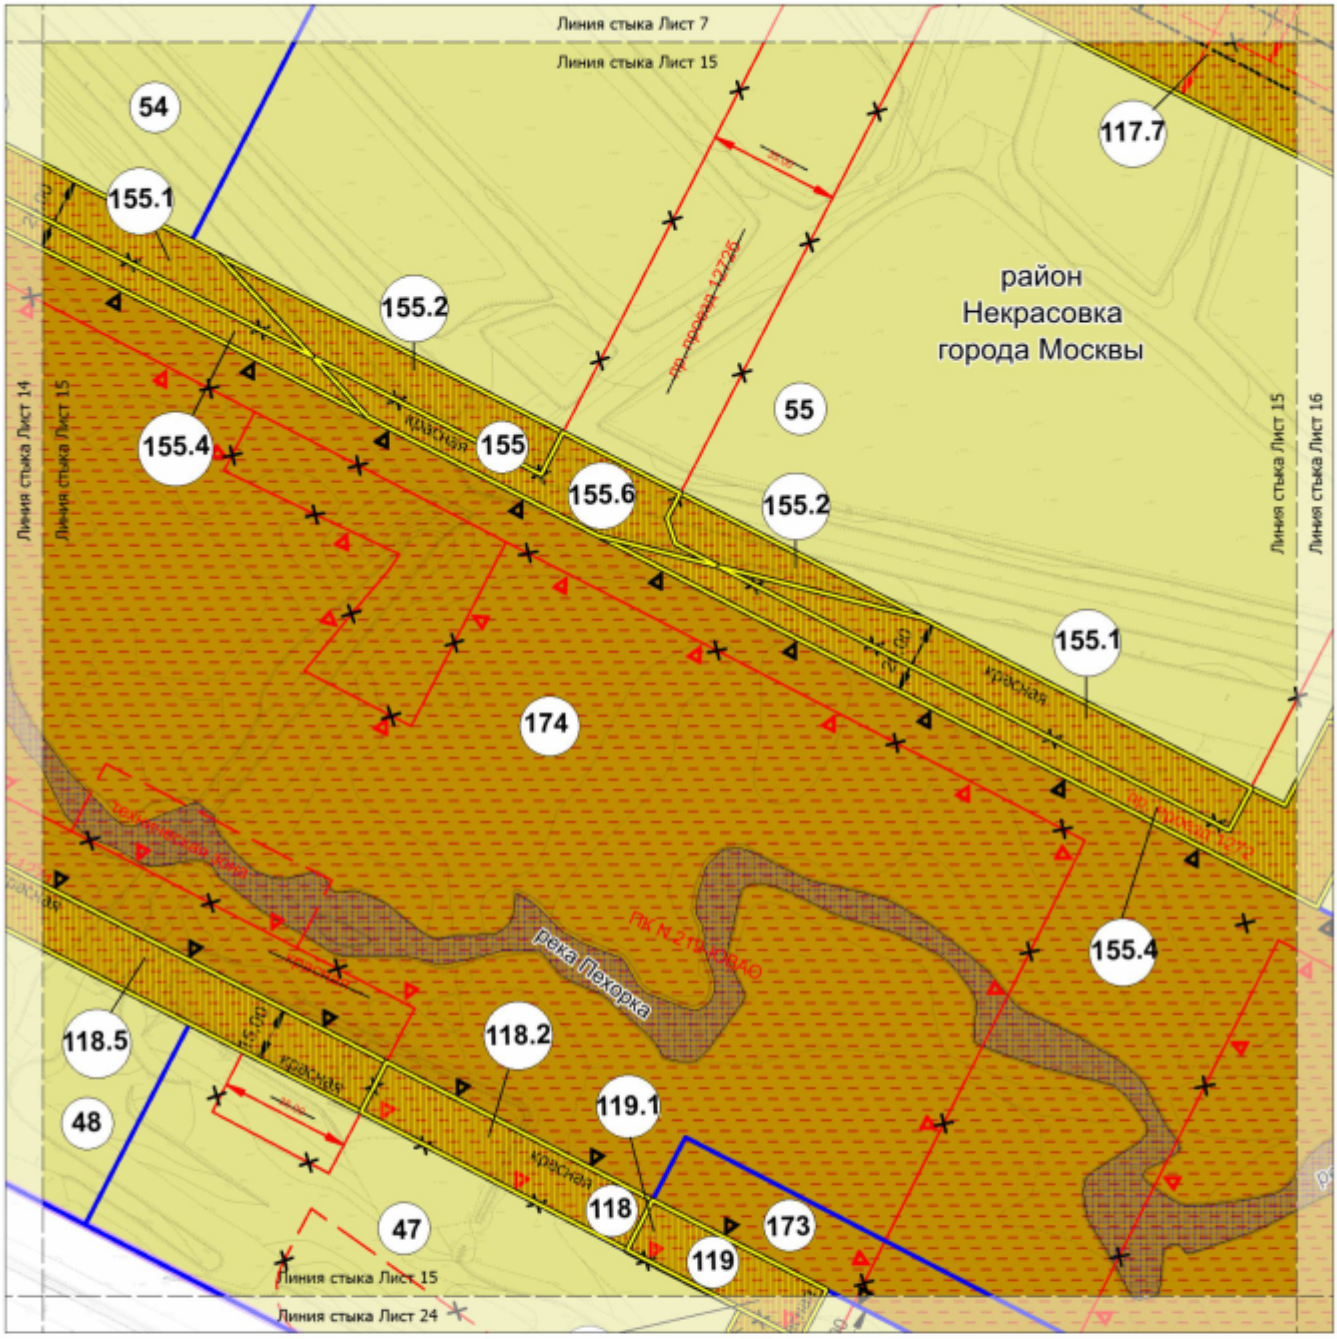

УСЛОВНЫЕ ОБОЗНАЧЕНИЯ:

ГРАНИЦЫ:

- подготовки проекта межевания территории
- земельных участков

ТЕРРИТОРИИ ЗЕМЕЛЬНЫХ УЧАСТКОВ И ЧАСТЕЙ ЗЕМЕЛЬНЫХ УЧАСТКОВ:

- нежилых зданий и сооружений
- общего пользования
- планируемое изъятие в установленном законом порядке
- 55 — номер земельного участка

ЛИНИИ ГРАДОСТРОИТЕЛЬНОГО РЕГУЛИРОВАНИЯ:

СУЩЕСТВУЮЩИЕ:


- красная — красные линии улично-дорожной сети
- ПК — границы объектов природного комплекса города Москвы

ОТМЕНЯЕМЫЕ:


- ПК — границы объектов природного комплекса города Москвы
- красная — красные линии улично-дорожной сети
- техническая зона — границы технических зон инженерных коммуникаций и сооружений
- зона транспортных коммуникаций — границы зон транспортных коммуникаций, обозначающих границы территорий, предназначенных и используемых для размещения наземных транспортных коммуникаций (монорельсовый транспорт, подвесная канатная дорога транспортная, фуникулер транспортный, трамвай)

УСТАНАВЛИВАЕМЫЕ:

- ПК — границы объектов природного комплекса города Москвы
- красная — красные линии улично-дорожной сети
- зона транспортных коммуникаций — границы зон транспортных коммуникаций, обозначающих границы территорий, предназначенных и используемых для размещения наземных транспортных коммуникаций (монорельсовый транспорт, подвесная канатная дорога транспортная, фуникулер транспортный, трамвай)

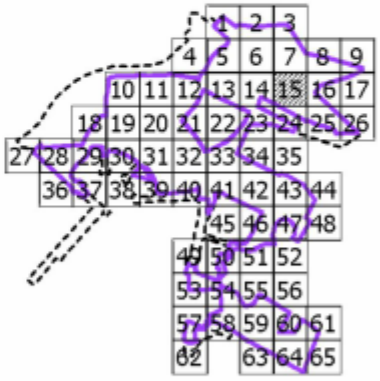

Масштаб 1:2000
район Некрасовка города Москвы
городской округ Люберцы Московской области
Лист 16 из 66

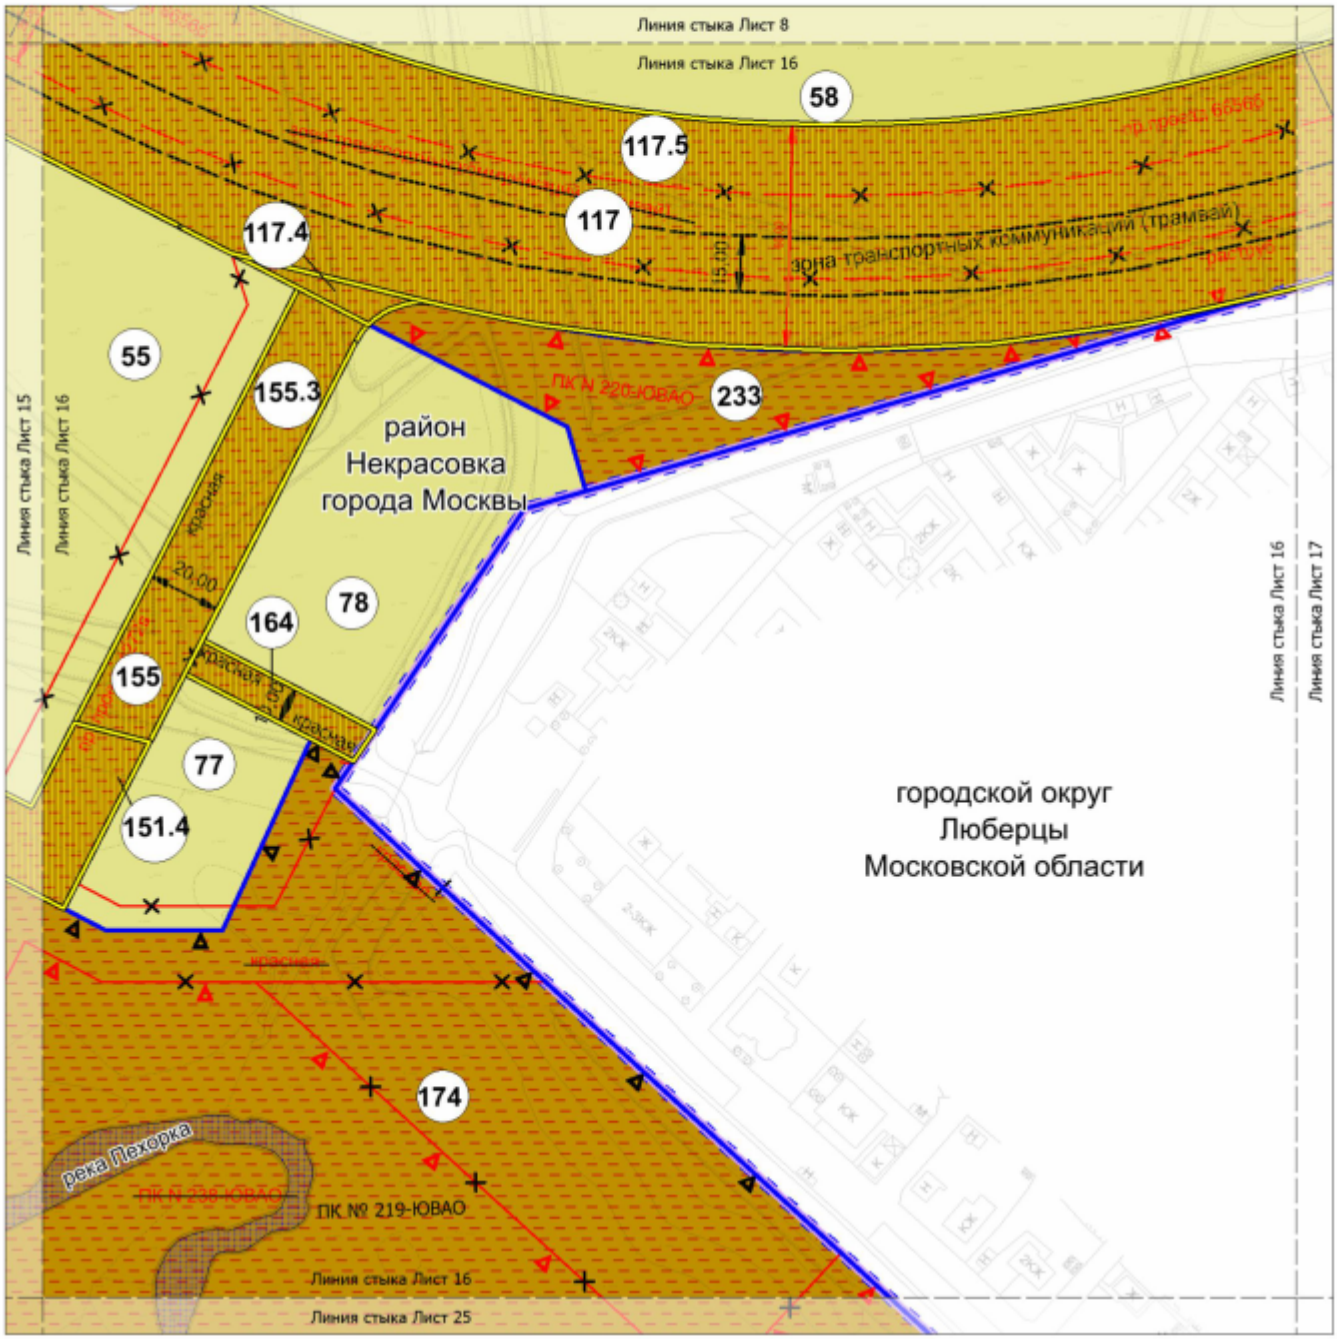

УСЛОВНЫЕ ОБОЗНАЧЕНИЯ:

ГРАНИЦЫ:

- подготовки проекта планировки территории
- подготовки проекта межевания территории
- города Москвы
- районов города Москвы
- земельных участков

ТЕРРИТОРИИ ЗЕМЕЛЬНЫХ УЧАСТКОВ И ЧАСТЕЙ ЗЕМЕЛЬНЫХ УЧАСТКОВ:

- нежилых зданий и сооружений
- общего пользования
- планируемое изъятие в установленном законом порядке
- 78 — номер земельного участка

ЛИНИИ ГРАДОСТРОИТЕЛЬНОГО РЕГУЛИРОВАНИЯ:

СУЩЕСТВУЮЩИЕ:


- красная — красные линии улично-дорожной сети
- ПК — границы объектов природного комплекса города Москвы

ОТМЕНЯЕМЫЕ:


- ПК — границы объектов природного комплекса города Москвы
- красная — красные линии улично-дорожной сети
- зона транспортных коммуникаций — границы зон транспортных коммуникаций, обозначающих границы территорий, предназначенных и используемых для размещения наземных транспортных коммуникаций (монорельсовый транспорт, подвесная канатная дорога транспортная, фуникулер транспортный, трамвай)

УСТАНАВЛИВАЕМЫЕ:

- красная — красные линии улично-дорожной сети
- ПК — границы объектов природного комплекса города Москвы
- зона транспортных коммуникаций — границы зон транспортных коммуникаций, обозначающих границы территорий, предназначенных и используемых для размещения наземных транспортных коммуникаций (монорельсовый транспорт, подвесная канатная дорога транспортная, фуникулер транспортный, трамвай)

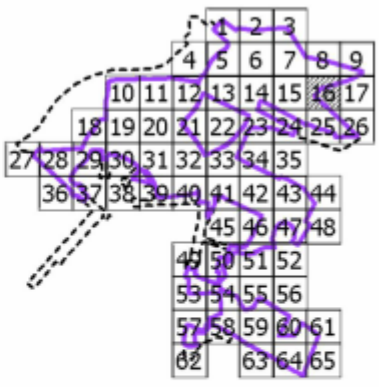

Масштаб 1:2000
район Некрасовка города Москвы
городской округ Люберцы Московской области
Лист 17 из 66

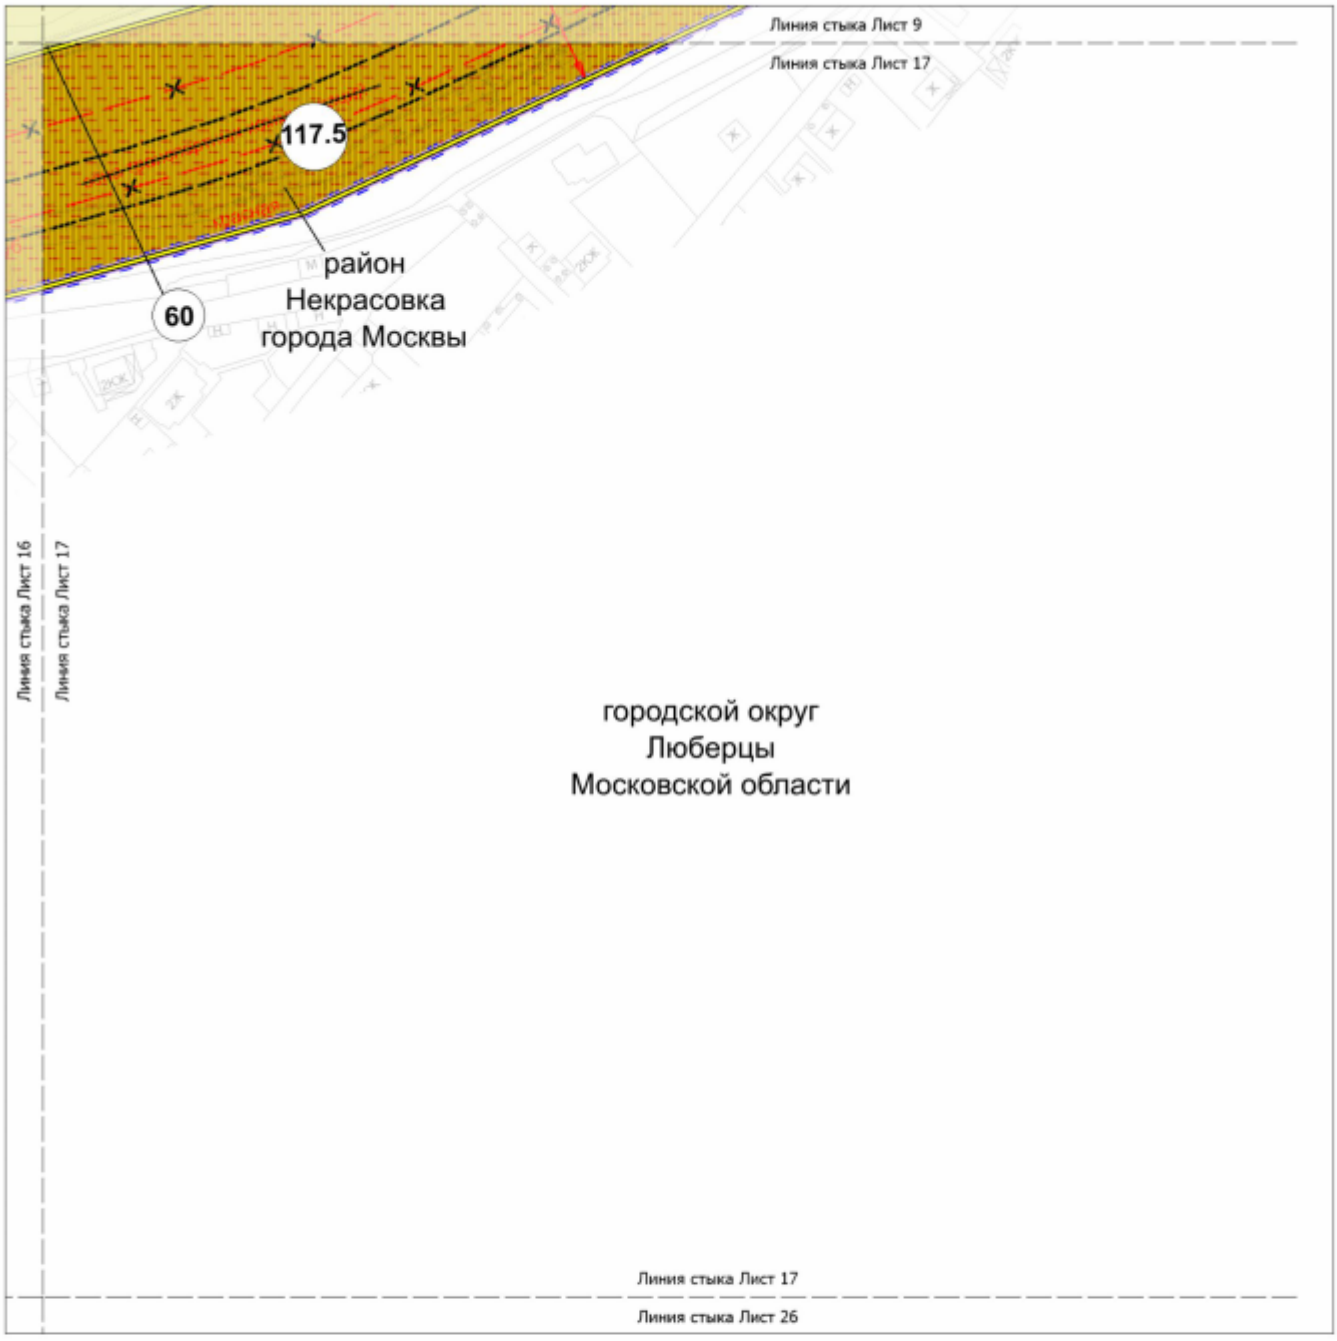

УСЛОВНЫЕ ОБОЗНАЧЕНИЯ:

ГРАНИЦЫ:

- подготовки проекта планировки территории
- подготовки проекта межевания территории
- города Москвы
- районов города Москвы
- земельных участков

ТЕРРИТОРИИ ЗЕМЕЛЬНЫХ УЧАСТКОВ И ЧАСТЕЙ ЗЕМЕЛЬНЫХ УЧАСТКОВ:

- нежилых зданий и сооружений
- общего пользования
- планируемое изъятие в установленном законом порядке
- 60 — номер земельного участка

ЛИНИИ ГРАДОСТРОИТЕЛЬНОГО РЕГУЛИРОВАНИЯ:

СУЩЕСТВУЮЩИЕ:


- красная — красные линии улично-дорожной сети

ОТМЕНЯЕМЫЕ:

- зона транспортных коммуникаций — границы зон транспортных коммуникаций, обозначающих границы территорий, предназначенных и используемых для размещения наземных транспортных коммуникаций (монорельсовый транспорт, подвесная канатная дорога транспортная, фуникулер транспортный, трамвай)

УСТАНАВЛИВАЕМЫЕ:

- зона транспортных коммуникаций — границы зон транспортных коммуникаций, обозначающих границы территорий, предназначенных и используемых для размещения наземных транспортных коммуникаций (монорельсовый транспорт, подвесная канатная дорога транспортная, фуникулер транспортный, трамвай)

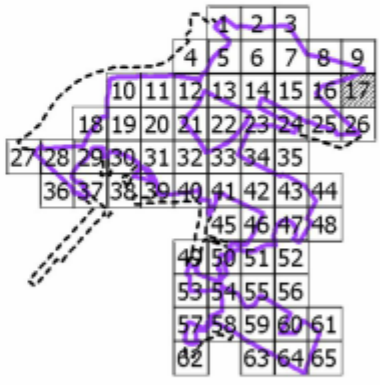

Масштаб 1:2000
район Некрасовка города Москвы
район Косино-Ухтомский города Москвы
Лист 18 из 66



УСЛОВНЫЕ ОБОЗНАЧЕНИЯ:

ГРАНИЦЫ:
- подготовки проекта межевания территории
- районов, поселений города Москвы
- земельных участков

ТЕРРИТОРИИ ЗЕМЕЛЬНЫХ УЧАСТКОВ И ЧАСТЕЙ ЗЕМЕЛЬНЫХ УЧАСТКОВ:
- нежилых зданий и сооружений
- жилых зданий
- зданий образовательных организаций
- общего пользования
- планируемое изъятие в установленном законом порядке
- 91 — номер земельного участка


ЗАСТРОЙКА:
- существующая

ЛИНИИ ГРАДОСТРОИТЕЛЬНОГО РЕГУЛИРОВАНИЯ:

СУЩЕСТВУЮЩИЕ:
- красная — красные линии улично-дорожной сети
- ПК — границы объектов природного комплекса города Москвы
- техническая зона — границы технических зон инженерных коммуникаций и сооружений
- зона транспортных коммуникаций — границы зон транспортных коммуникаций, обозначающих границы территорий, предназначенных и используемых для размещения наземных транспортных коммуникаций (монорельсовый транспорт, подвесная канатная дорога транспортная, фуникулер транспортный, трамвай)


ОТМЕНЯЕМЫЕ:
- ПК — границы объектов природного комплекса города Москвы
- красная — красные линии улично-дорожной сети

УСТАНАВЛИВАЕМЫЕ:
- ПК — границы объектов природного комплекса города Москвы
- красная — красные линии улично-дорожной сети

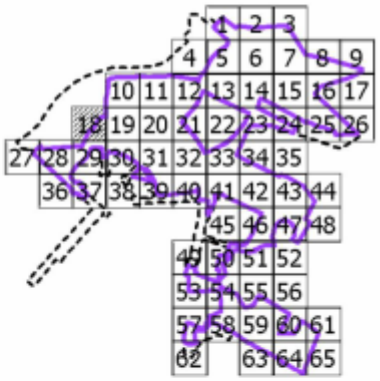

Масштаб 1:2000
район Некрасовка города Москвы

Лист 19 из 66

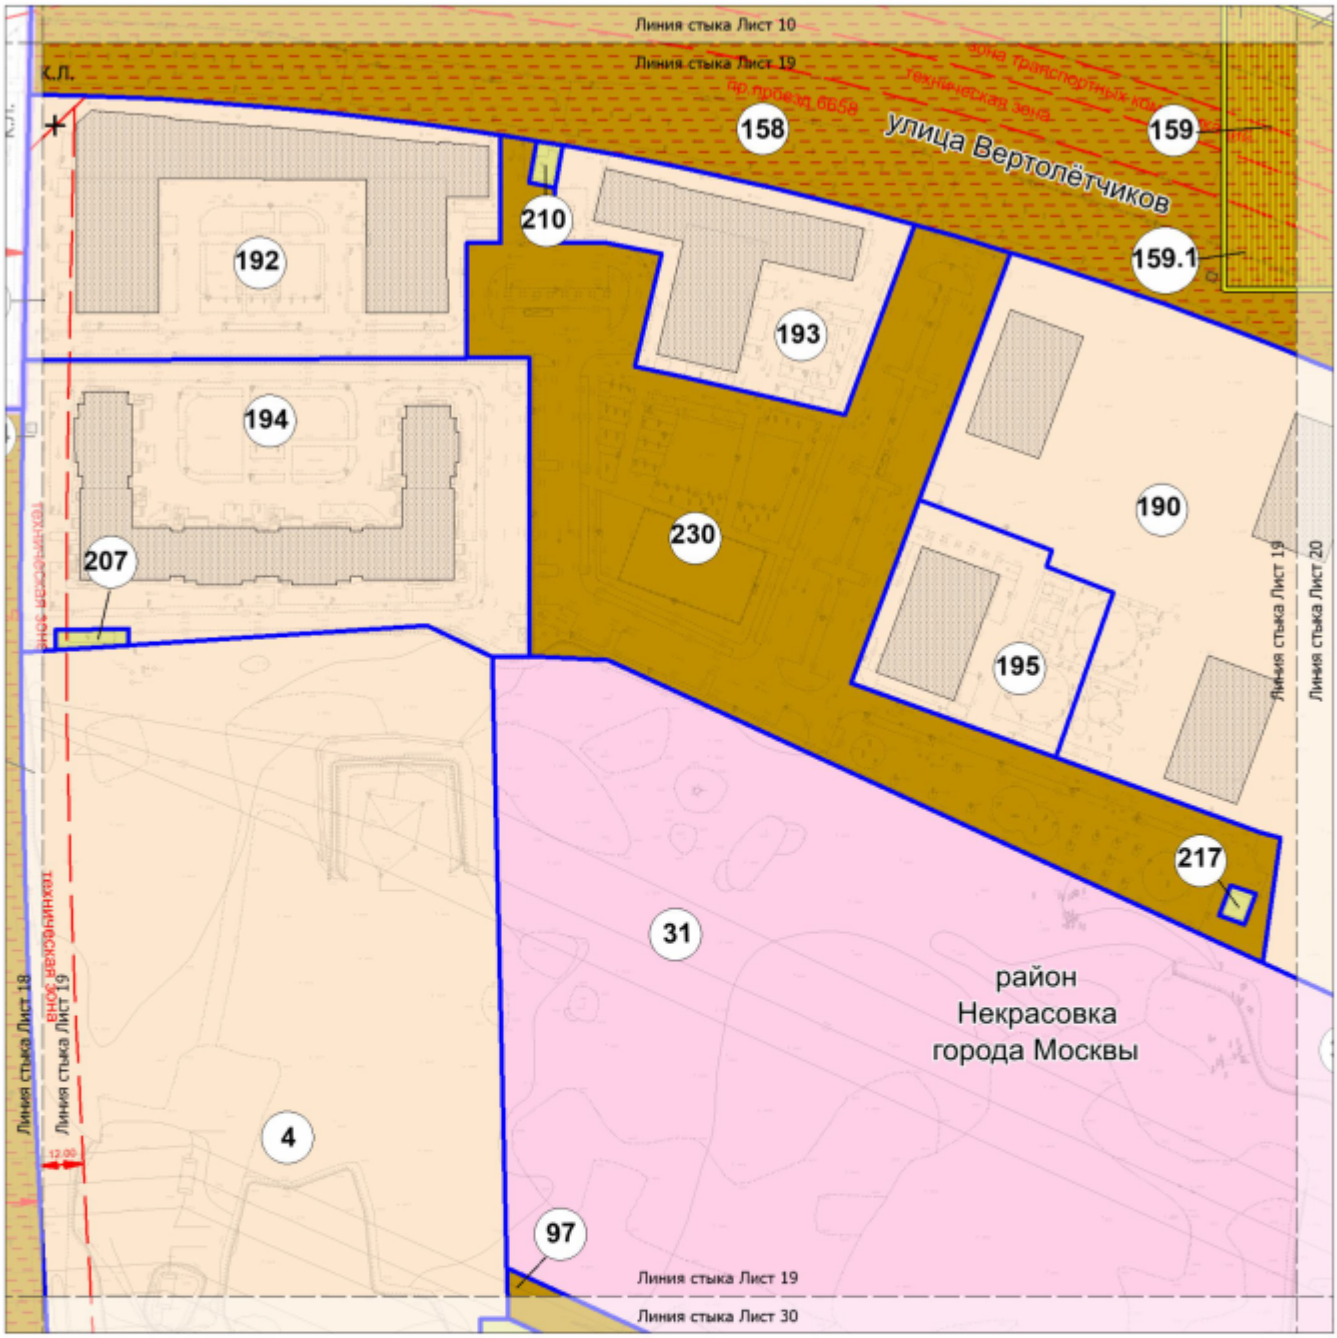

УСЛОВНЫЕ ОБОЗНАЧЕНИЯ:

ГРАНИЦЫ:
- подготовки проекта межевания территории
- земельных участков

ТЕРРИТОРИИ ЗЕМЕЛЬНЫХ УЧАСТКОВ И ЧАСТЕЙ ЗЕМЕЛЬНЫХ УЧАСТКОВ:
- нежилых зданий и сооружений
- жилых зданий
- зданий образовательных организаций
- общего пользования
- общественные территории
- планируемое изъятие в установленном законом порядке
- 4 — номер земельного участка


ЗАСТРОЙКА:
- существующая

ЛИНИИ ГРАДОСТРОИТЕЛЬНОГО РЕГУЛИРОВАНИЯ:

СУЩЕСТВУЮЩИЕ:
- красная — красные линии улично-дорожной сети
- техническая зона — границы технических зон инженерных коммуникаций и сооружений
- зона транспортных коммуникаций — границы зон транспортных коммуникаций, обозначающих границы территорий, предназначенных и используемых для размещения наземных транспортных коммуникаций (монорельсовый транспорт, подвесная канатная дорога транспортная, фуникулер транспортный, трамвай)


ОТМЕНЯЕМЫЕ:
- красная — красные линии улично-дорожной сети

УСТАНАВЛИВАЕМЫЕ:
- красная — красные линии улично-дорожной сети

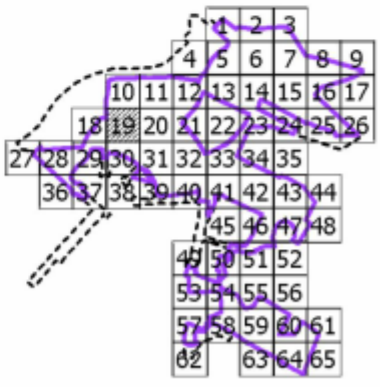

Масштаб 1:2000
район Некрасовка города Москвы

Лист 20 из 66

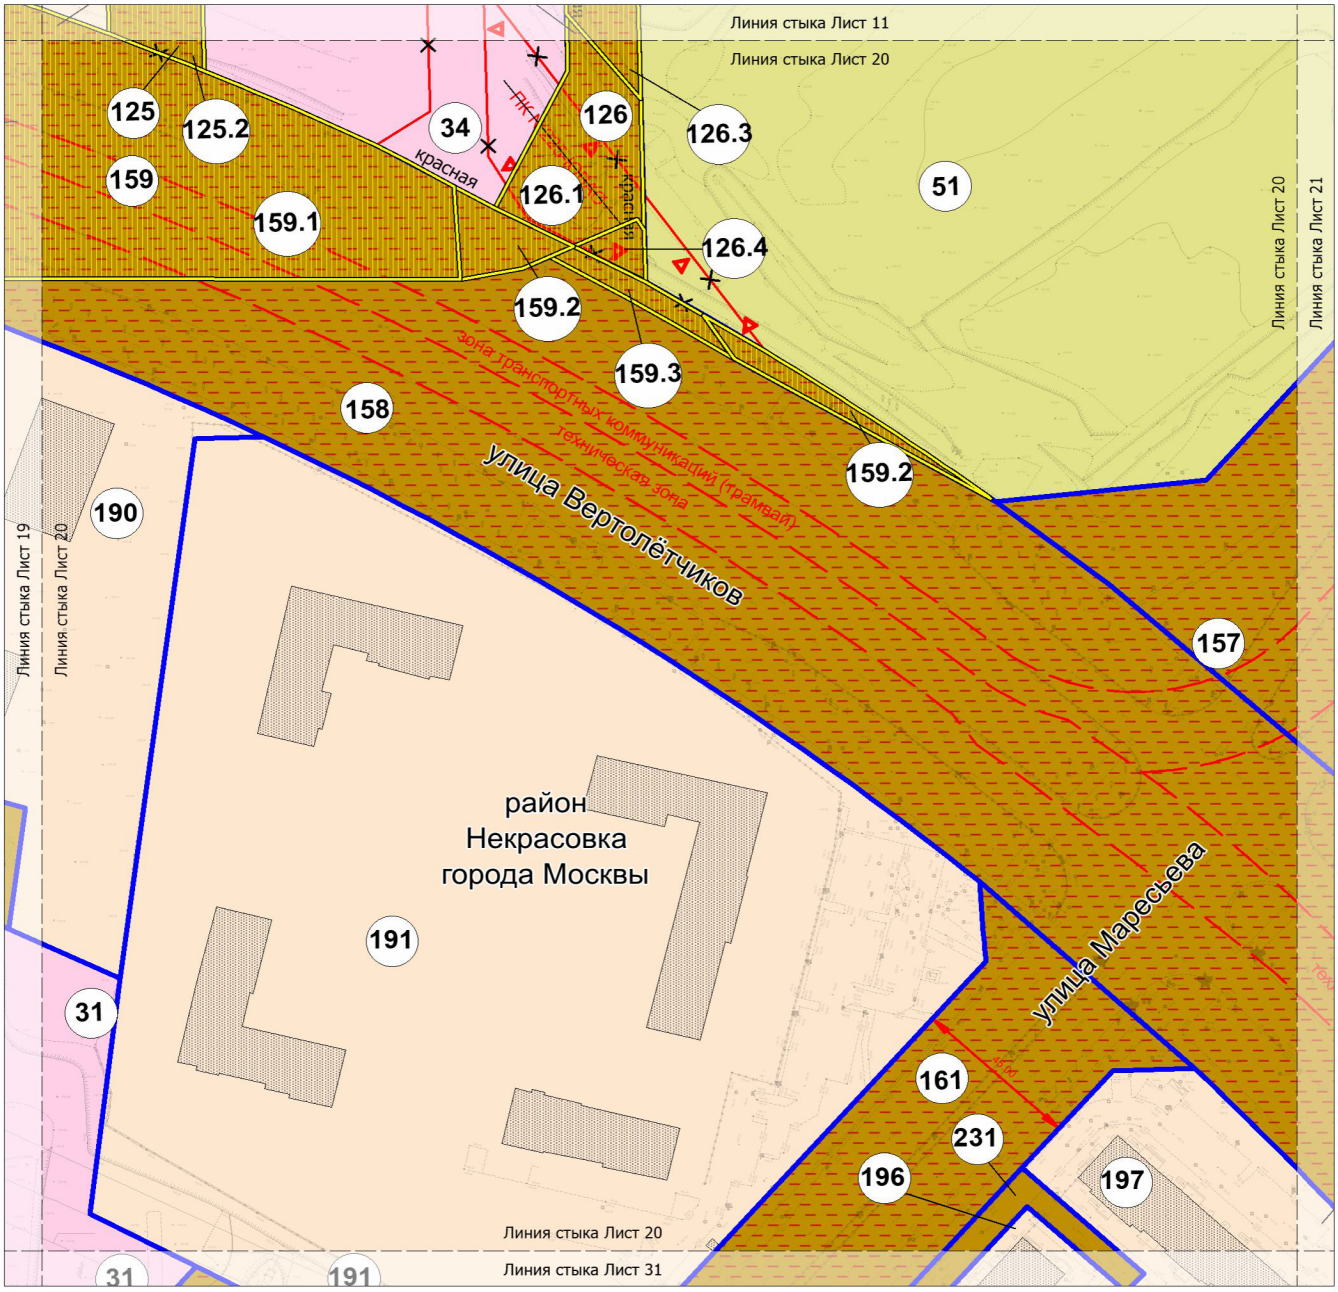

УСЛОВНЫЕ ОБОЗНАЧЕНИЯ:

ГРАНИЦЫ:

- подготовки проекта межевания территории
- земельных участков

ТЕРРИТОРИИ ЗЕМЕЛЬНЫХ УЧАСТКОВ И ЧАСТЕЙ ЗЕМЕЛЬНЫХ УЧАСТКОВ:

- нежилых зданий и сооружений
- жилых зданий
- зданий образовательных организаций
- территории частей участков нежилых зданий, сооружений, предлагаемые к обременению сервитутом для прохода или проезда через земельный участок (зоны действия публичного сервитута)
- общего пользования
- общественные территории
- планируемое изъятие в установленном законом порядке
- 191 — номер земельного участка

ЗАСТРОЙКА:

- существующая

ЛИНИИ ГРАДОСТРОИТЕЛЬНОГО РЕГУЛИРОВАНИЯ:

СУЩЕСТВУЮЩИЕ:


- красная — красные линии улично-дорожной сети
- техническая зона — границы технических зон инженерных коммуникаций и сооружений
- зона транспортных коммуникаций — границы зон транспортных коммуникаций, обозначающих границы территорий, предназначенных и используемых для размещения наземных транспортных коммуникаций (монорельсовый транспорт, подвесная канатная дорога транспортная,фуникулер транспортный, трамвай)

ОТМЕНЯЕМЫЕ:

- красная — красные линии улично-дорожной сети
- ПК — границы объектов природного комплекса города Москвы


УСТАНАВЛИВАЕМЫЕ:

- красная — красные линии улично-дорожной сети

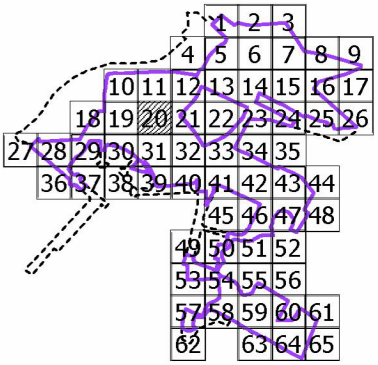

Масштаб 1:2000
район Некрасовка города Москвы

Лист 21 из 66

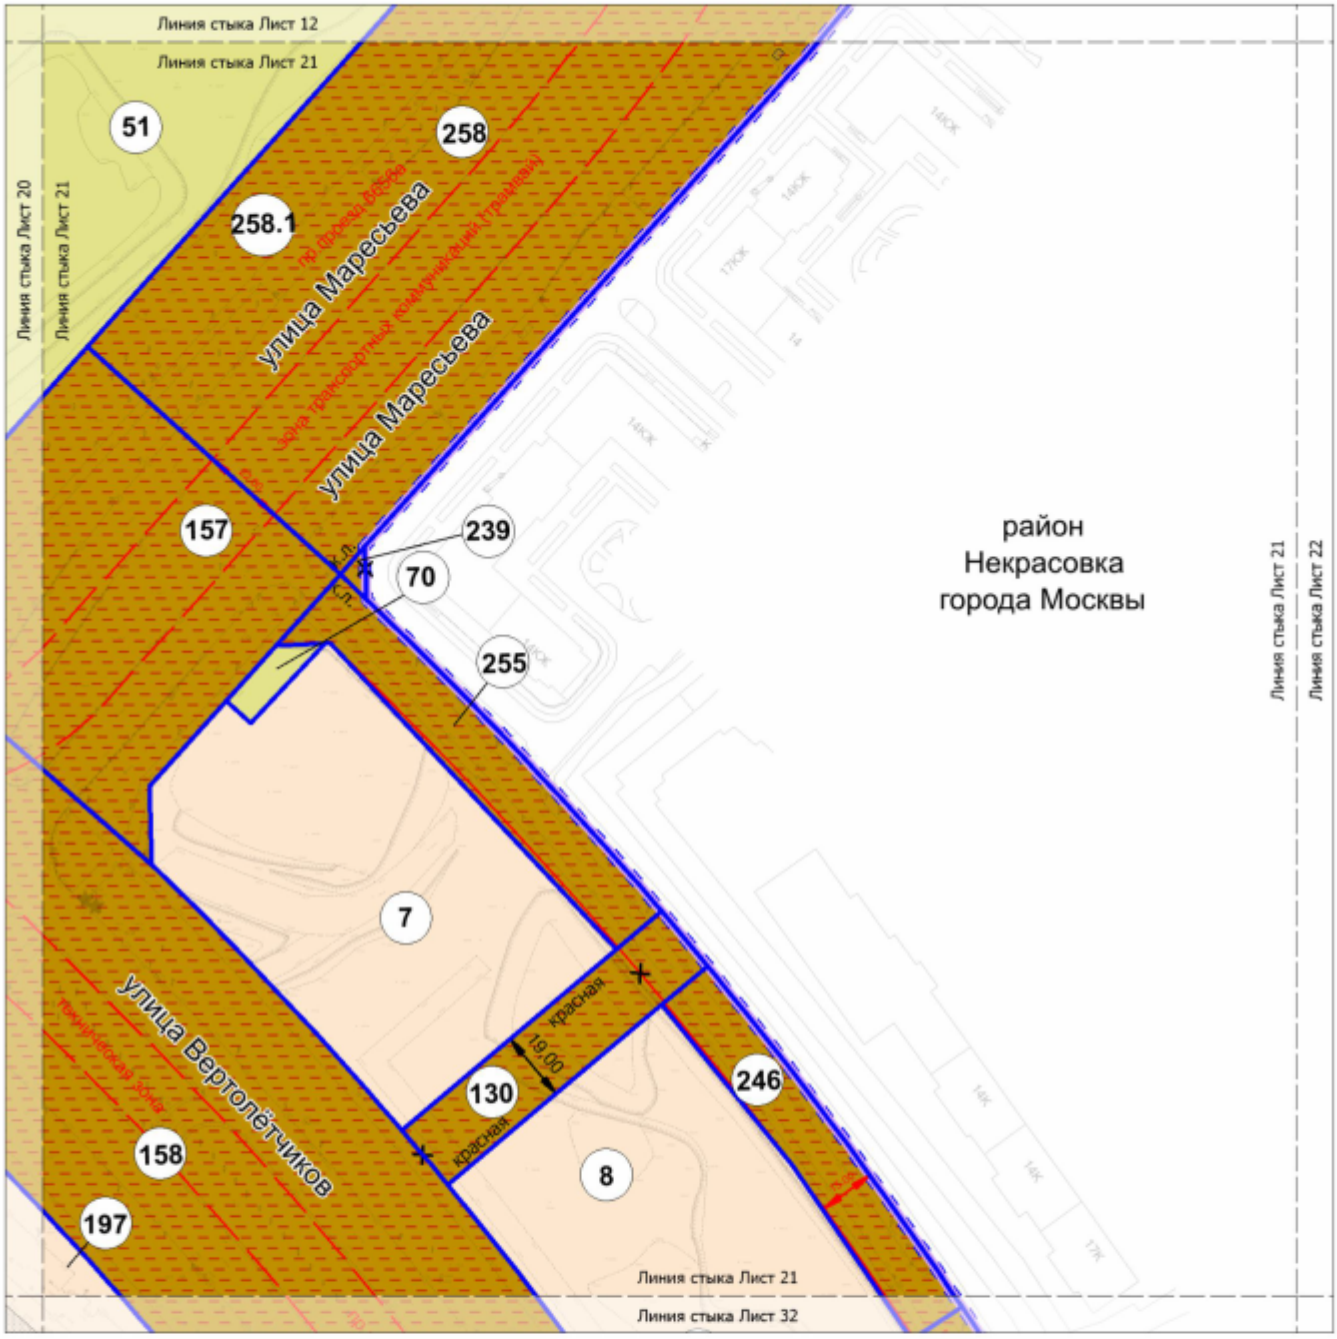

УСЛОВНЫЕ ОБОЗНАЧЕНИЯ:

ГРАНИЦЫ:

- подготовки проекта планировки территории
- подготовки проекта межевания территории
- земельных участков

ТЕРРИТОРИИ ЗЕМЕЛЬНЫХ УЧАСТКОВ И ЧАСТЕЙ ЗЕМЕЛЬНЫХ УЧАСТКОВ:

- нежилых зданий и сооружений
- территории частей участков нежилых зданий, сооружений, предлагаемые к обременению сервитутом для прохода или проезда через земельный участок (зоны действия публичного сервитута)
- жилых зданий
- общего пользования
- планируемое изъятие в установленном законом порядке
- 8 — номер земельного участка

ЗАСТРОЙКА:

- существующая

ЛИНИИ ГРАДОСТРОИТЕЛЬНОГО РЕГУЛИРОВАНИЯ:

СУЩЕСТВУЮЩИЕ:


- красная — красные линии улично-дорожной сети
- Техническая зона — границы технических зон инженерных коммуникаций и сооружений
- зона транспортных коммуникаций — границы зон транспортных коммуникаций, обозначающих границы территорий, предназначенных и используемых для размещения наземных транспортных коммуникаций (монорельсовый транспорт, подвесная канатная дорога транспортная, фуникулер транспортный, трамвай)

ОТМЕНЯЕМЫЕ:

- красная — красные линии улично-дорожной сети


УСТАНАВЛИВАЕМЫЕ:

- красная — красные линии улично-дорожной сети

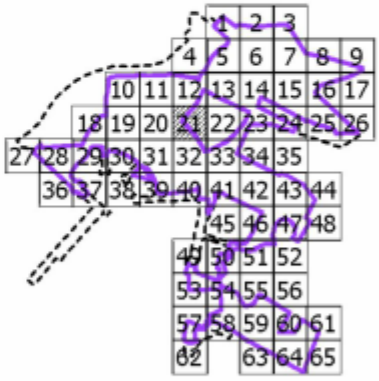

Масштаб 1:2000
район Некрасовка города Москвы

Лист 22 из 66

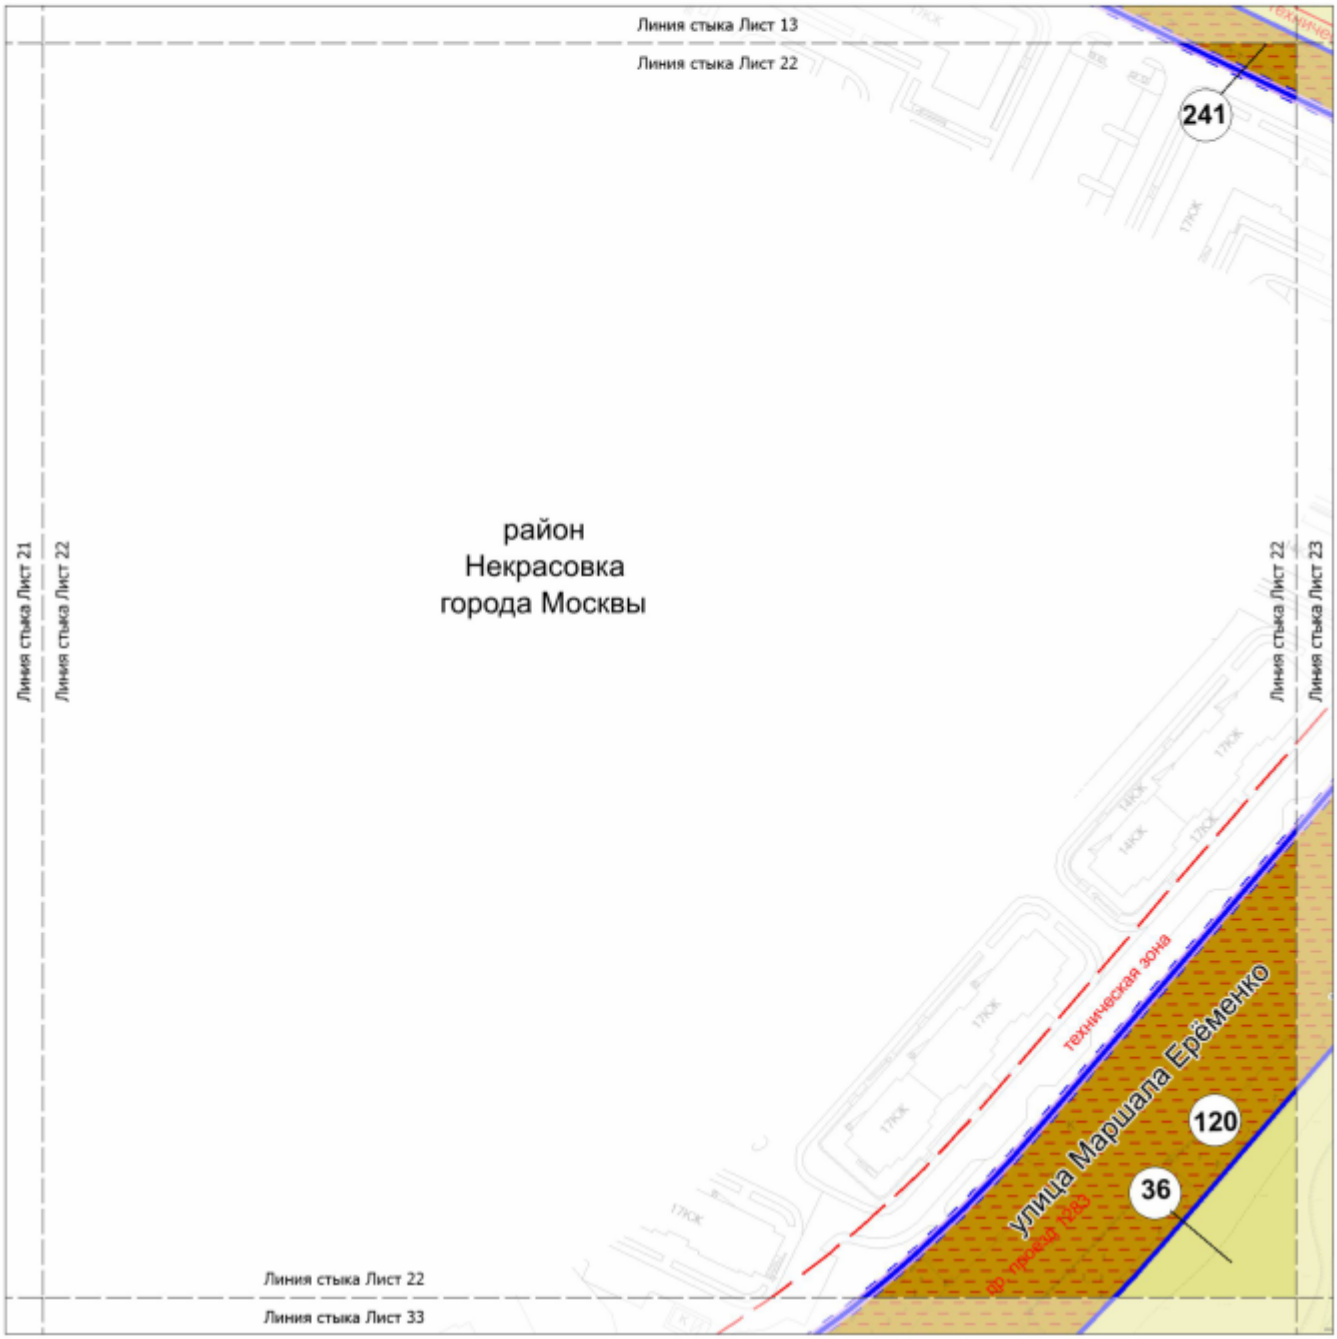

УСЛОВНЫЕ ОБОЗНАЧЕНИЯ:

ГРАНИЦЫ:

- подготовки проекта планировки территории
- подготовки проекта межевания территории
- земельных участков

ТЕРРИТОРИИ ЗЕМЕЛЬНЫХ УЧАСТКОВ И ЧАСТЕЙ ЗЕМЕЛЬНЫХ УЧАСТКОВ:

- нежилых зданий и сооружений
- общего пользования
- 120 — номер земельного участка


ЛИНИИ ГРАДОСТРОИТЕЛЬНОГО РЕГУЛИРОВАНИЯ:

СУЩЕСТВУЮЩИЕ:


- красная — красные линии улично-дорожной сети
- техническая зона — границы технических зон инженерных коммуникаций и сооружений

ОТМЕНЯЕМЫЕ:

- границы объектов природного комплекса города Москвы

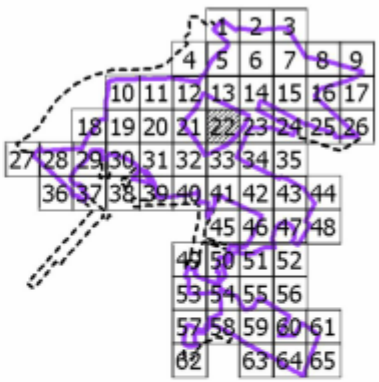

Масштаб 1:2000
район Некрасовка города Москвы
городской округ Люберцы Московской области
Лист 23 из 66

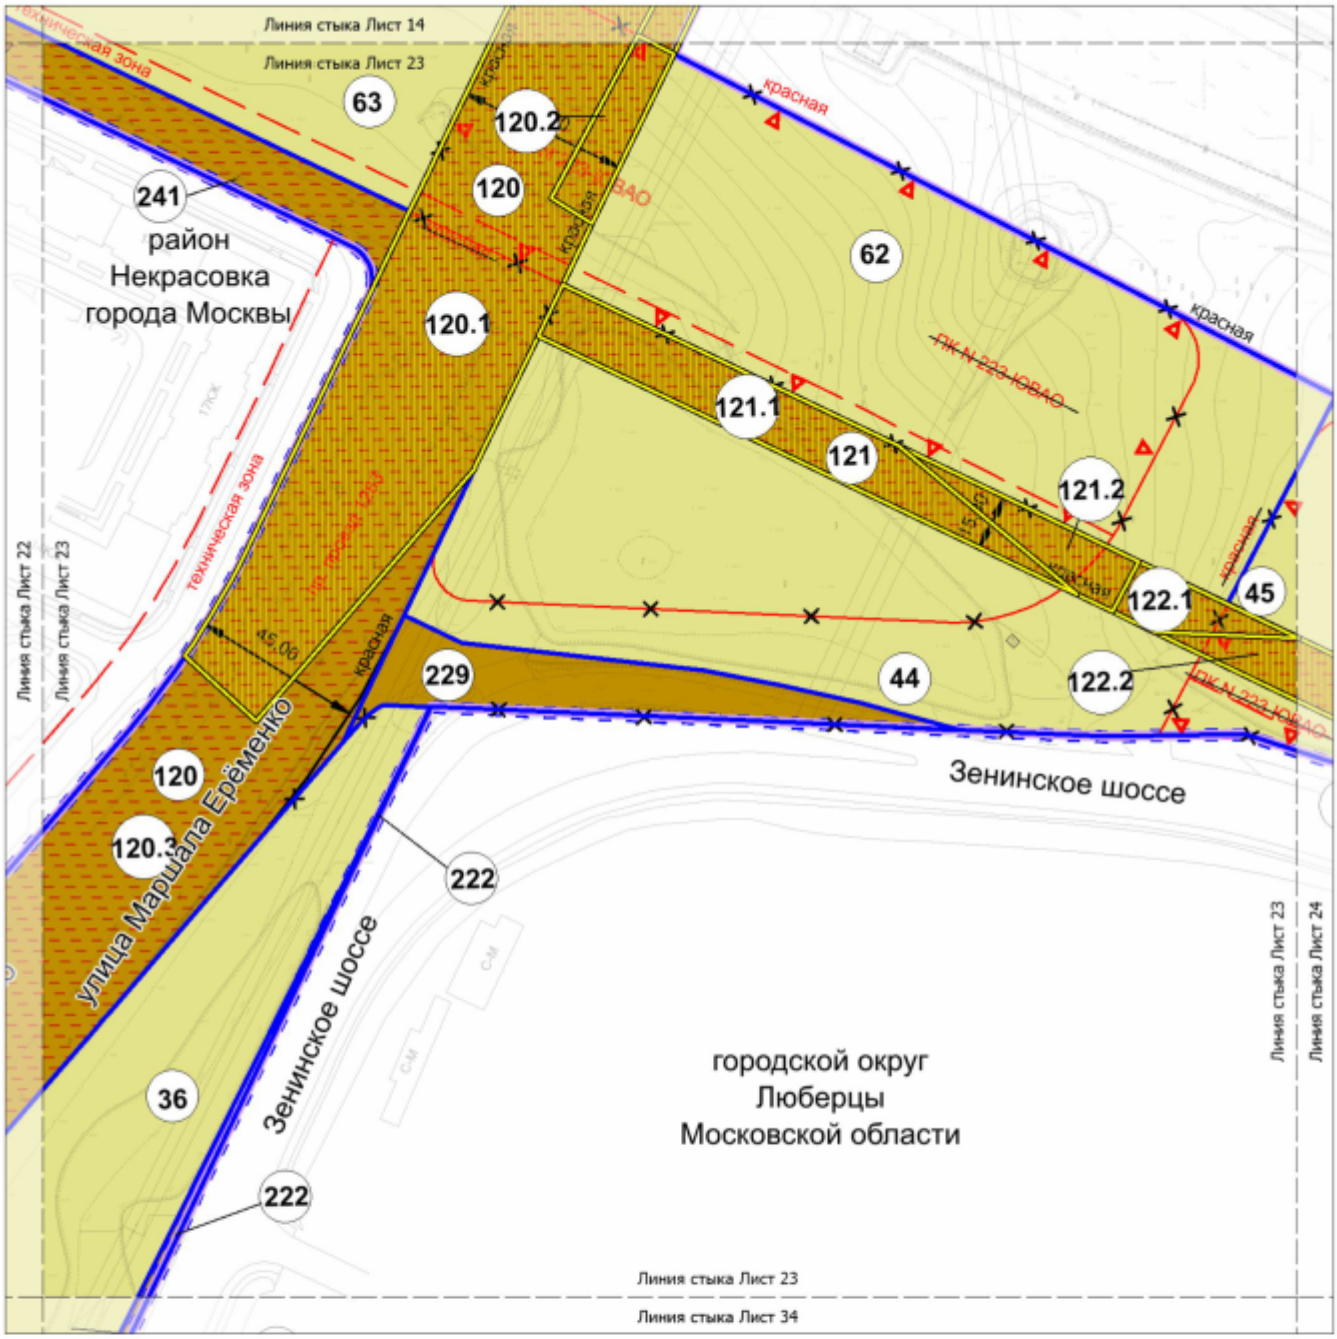

УСЛОВНЫЕ ОБОЗНАЧЕНИЯ:

ГРАНИЦЫ:
- подготовки проекта планировки территории
- подготовки проекта межевания территории
- города Москвы
- районов города Москвы
- земельных участков

ТЕРРИТОРИИ ЗЕМЕЛЬНЫХ УЧАСТКОВ И ЧАСТЕЙ ЗЕМЕЛЬНЫХ УЧАСТКОВ:
- нежилых зданий и сооружений
- общего пользования
- общественные территории
- планируемое изъятие в установленном законом порядке
- 44 — номер земельного участка


ЗАСТРОЙКА:
- существующая

ЛИНИИ ГРАДОСТРОИТЕЛЬНОГО РЕГУЛИРОВАНИЯ:

СУЩЕСТВУЮЩИЕ:
- красная — красные линии улично-дорожной сети
- ПК — границы объектов природного комплекса города Москвы
- техническая зона — границы технических зон инженерных коммуникаций и сооружений

ОТМЕНЯЕМЫЕ:
- ПК — границы объектов природного комплекса города Москвы
- красная — красные линии улично-дорожной сети

УСТАНАВЛИВАЕМЫЕ:
- красная — красные линии улично-дорожной сети

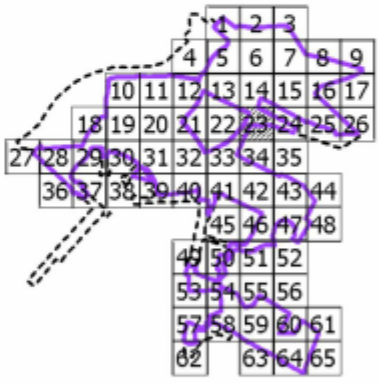

Масштаб 1:2000
район Некрасовка города Москвы
городской округ Люберцы Московской области
Лист 24 из 66



УСЛОВНЫЕ ОБОЗНАЧЕНИЯ:

ГРАНИЦЫ:
- подготовки проекта планировки территории
- подготовки проекта межевания территории
- города Москвы
- районов города Москвы
- земельных участков


ТЕРРИТОРИИ ЗЕМЕЛЬНЫХ УЧАСТКОВ И ЧАСТЕЙ ЗЕМЕЛЬНЫХ УЧАСТКОВ:
- нежилых зданий и сооружений
- общего пользования
- планируемое изъятие в установленном законом порядке
- 46 — номер земельного участка

ЛИНИИ ГРАДОСТРОИТЕЛЬНОГО РЕГУЛИРОВАНИЯ:


СУЩЕСТВУЮЩИЕ:
- красная — красные линии улично-дорожной сети
- ПК — границы объектов природного комплекса города Москвы
- техническая зона — границы технических зон инженерных коммуникаций и сооружений
- зона внеуличного пешеходного перехода — границы зон внеуличных пешеходных переходов

ОТМЕНЯЕМЫЕ:
- ПК — границы объектов природного комплекса города Москвы
- красная — красные линии улично-дорожной сети

УСТАНАВЛИВАЕМЫЕ:
- ПК — границы объектов природного комплекса города Москвы
- красная — красные линии улично-дорожной сети

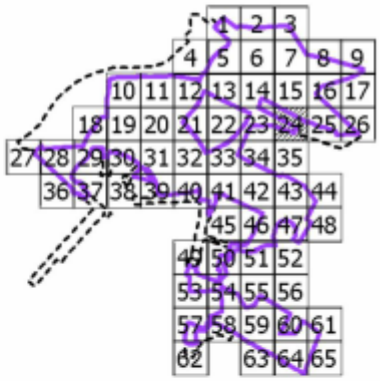

Масштаб 1:2000
район Некрасовка города Москвы
городской округ Люберцы Московской области
Лист 25 из 66

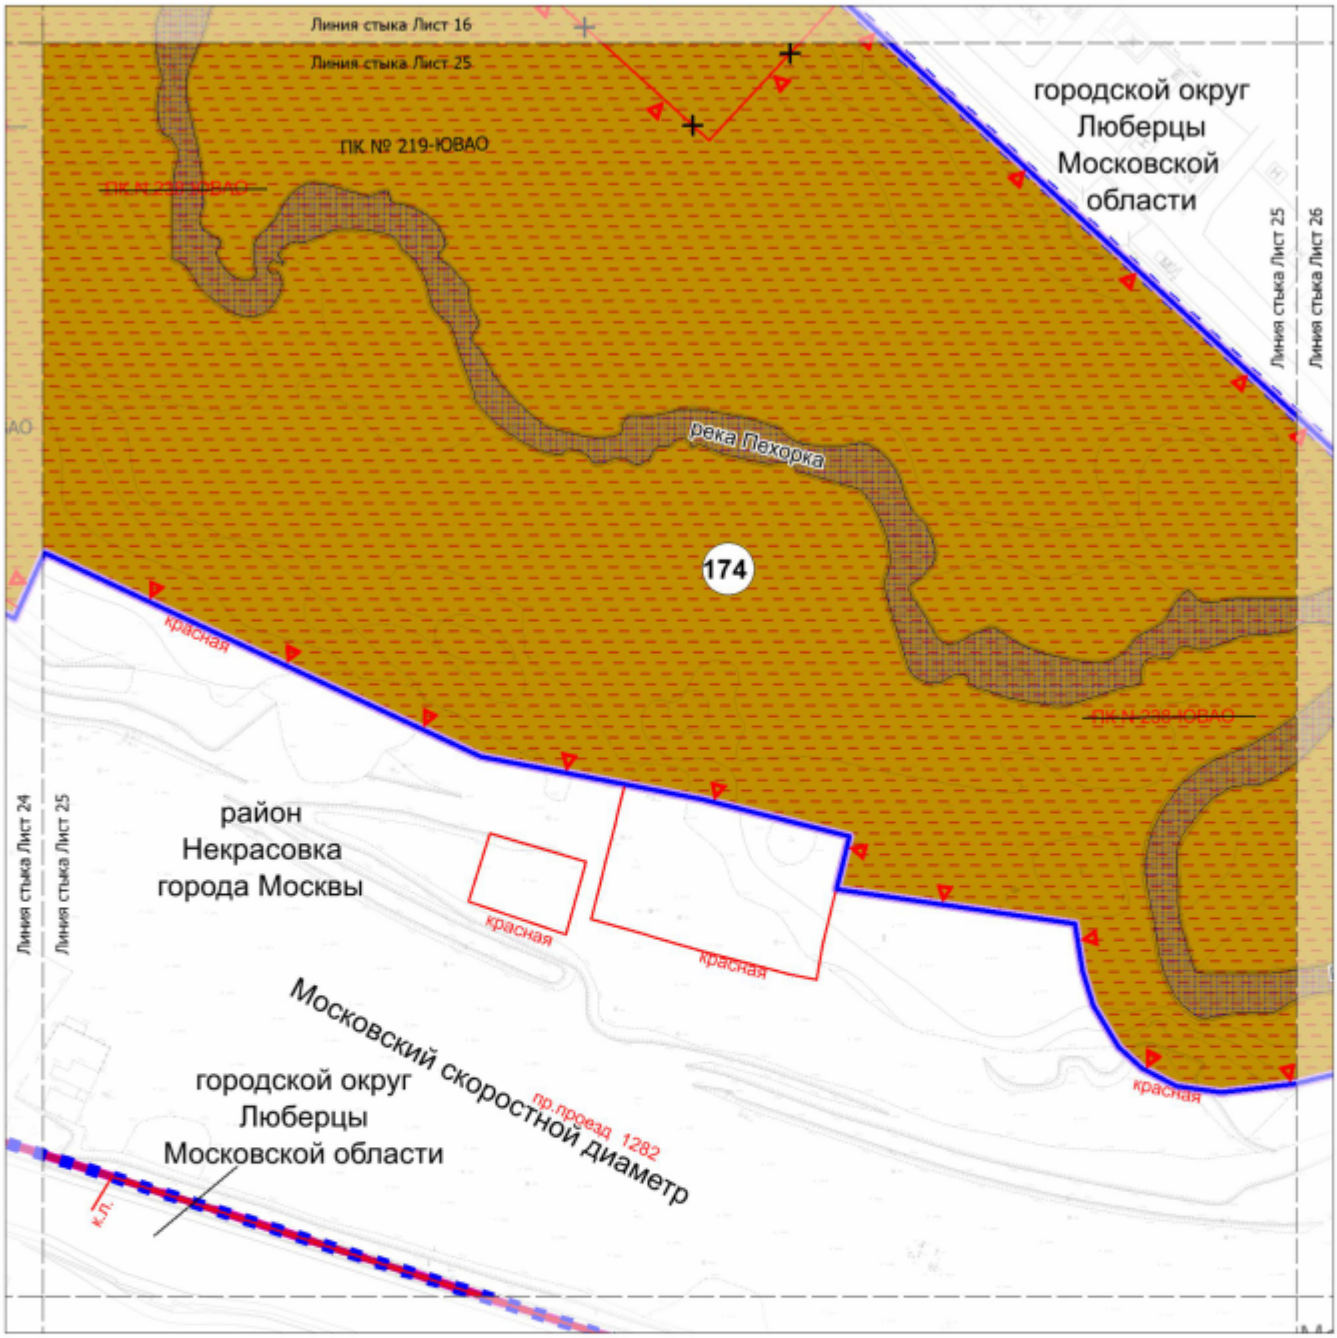

УСЛОВНЫЕ ОБОЗНАЧЕНИЯ:

ГРАНИЦЫ:

- подготовки проекта планировки территории
- подготовки проекта межевания территории
- города Москвы
- районов города Москвы
- земельных участков

ТЕРРИТОРИИ ЗЕМЕЛЬНЫХ УЧАСТКОВ И ЧАСТЕЙ ЗЕМЕЛЬНЫХ УЧАСТКОВ:

- общего пользования
- 174 — номер земельного участка


ЛИНИИ ГРАДОСТРОИТЕЛЬНОГО РЕГУЛИРОВАНИЯ:

СУЩЕСТВУЮЩИЕ:


- красная — красные линии улично-дорожной сети
- ПК — границы объектов природного комплекса города Москвы

ОТМЕНЯЕМЫЕ:

- ПК — границы объектов природного комплекса города Москвы

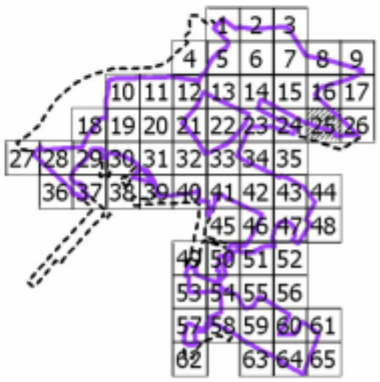

Масштаб 1:2000
район Некрасовка города Москвы
городской округ Люберцы Московской области
Лист 26 из 66

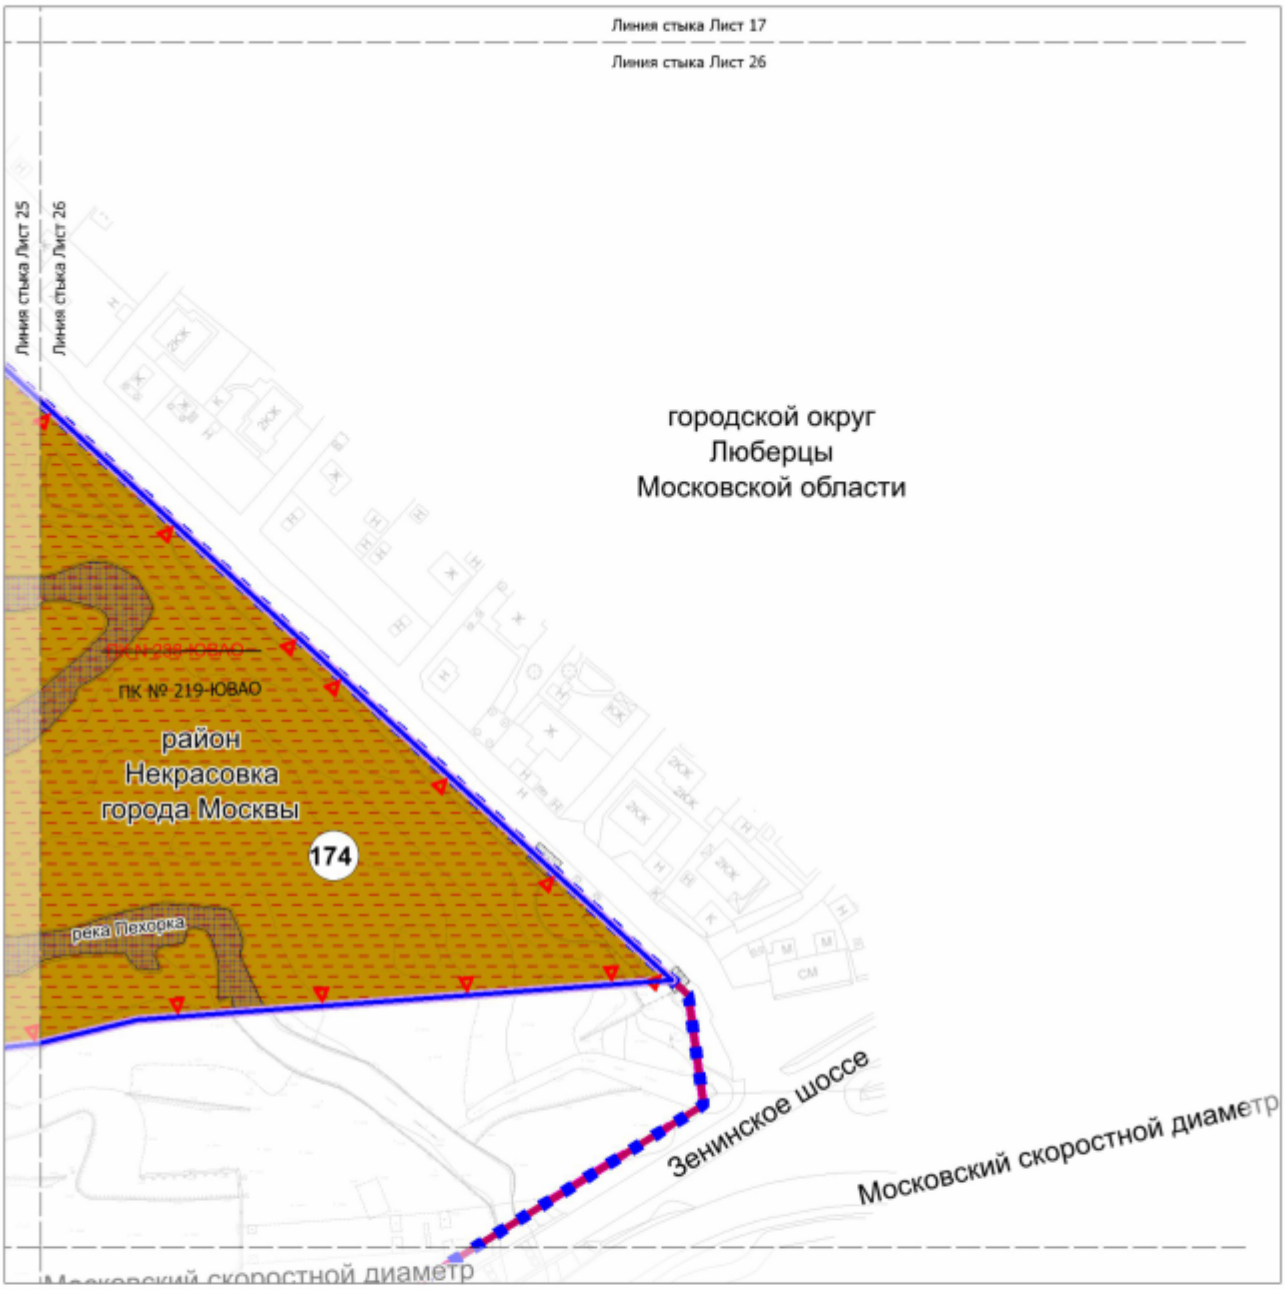


УСЛОВНЫЕ ОБОЗНАЧЕНИЯ:

ГРАНИЦЫ:
- подготовки проекта планировки территории
- подготовки проекта межевания территории
- города Москвы
- районов города Москвы
- земельных участков

ТЕРРИТОРИИ ЗЕМЕЛЬНЫХ УЧАСТКОВ И ЧАСТЕЙ ЗЕМЕЛЬНЫХ УЧАСТКОВ:
- общего пользования
- 174 — номер земельного участка


ЗАСТРОЙКА:
- существующая

ЛИНИИ ГРАДОСТРОИТЕЛЬНОГО РЕГУЛИРОВАНИЯ:
СУЩЕСТВУЮЩИЕ:
- красная — красные линии улично-дорожной сети
- ПК — границы объектов природного комплекса города Москвы

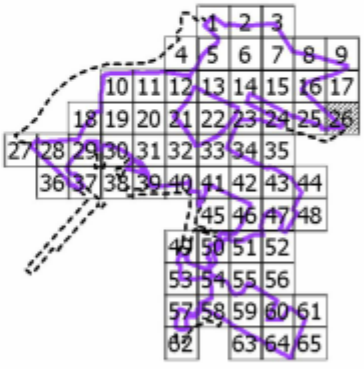

Масштаб 1:2000
район Косино-Ухтомский города Москвы

Лист 27 из 66

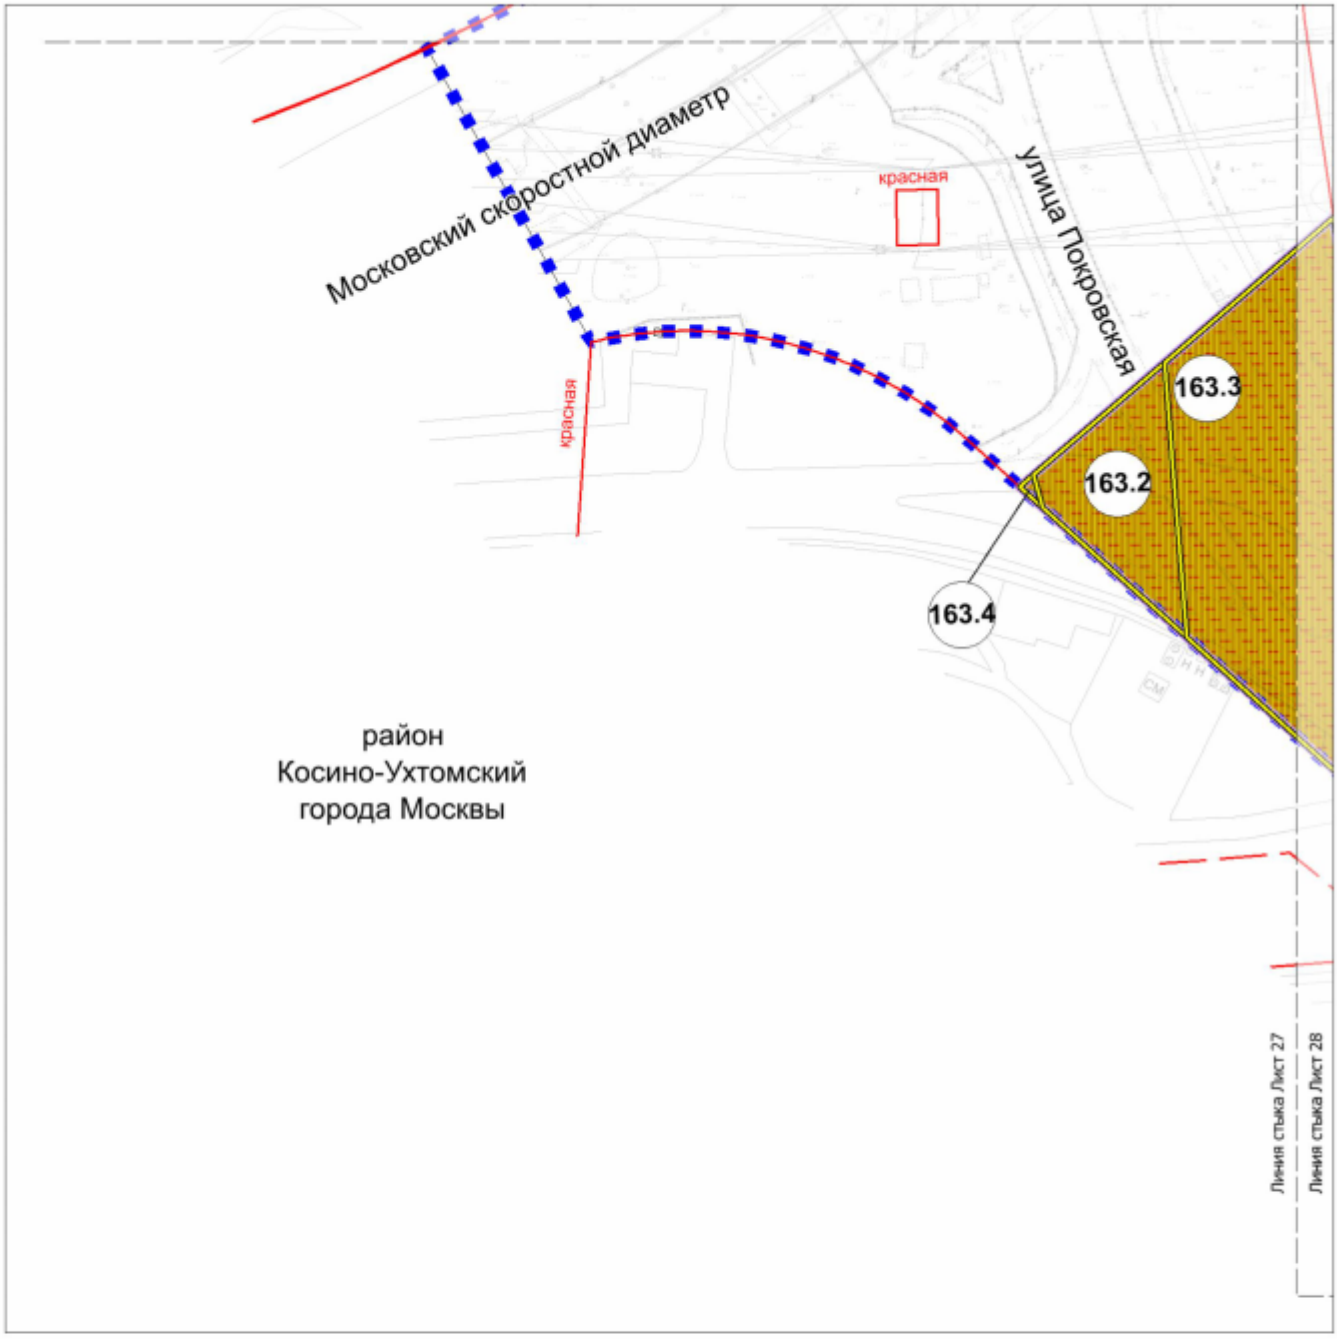

УСЛОВНЫЕ ОБОЗНАЧЕНИЯ:

ГРАНИЦЫ:

- подготовки проекта планировки территории
- подготовки проекта межевания территории
- земельных участков


ТЕРРИТОРИИ ЗЕМЕЛЬНЫХ УЧАСТКОВ И ЧАСТЕЙ ЗЕМЕЛЬНЫХ УЧАСТКОВ:

- нежилых зданий и сооружений
- общего пользования
- планируемое изъятие в установленном законом порядке
- 163.3 номер земельного участка


ЛИНИИ ГРАДОСТРОИТЕЛЬНОГО РЕГУЛИРОВАНИЯ:

СУЩЕСТВУЮЩИЕ:

- красная — красные линии улично-дорожной сети
- техническая зона — границы технических зон инженерных коммуникаций и сооружений
- техзона метро — границы технических зон метрополитена

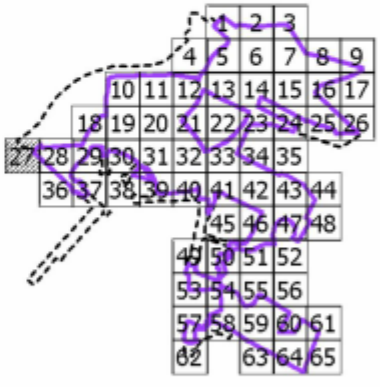

Масштаб 1:2000
район Некрасовка города Москвы
район Косино-Ухтомский города Москвы
Лист 28 из 66

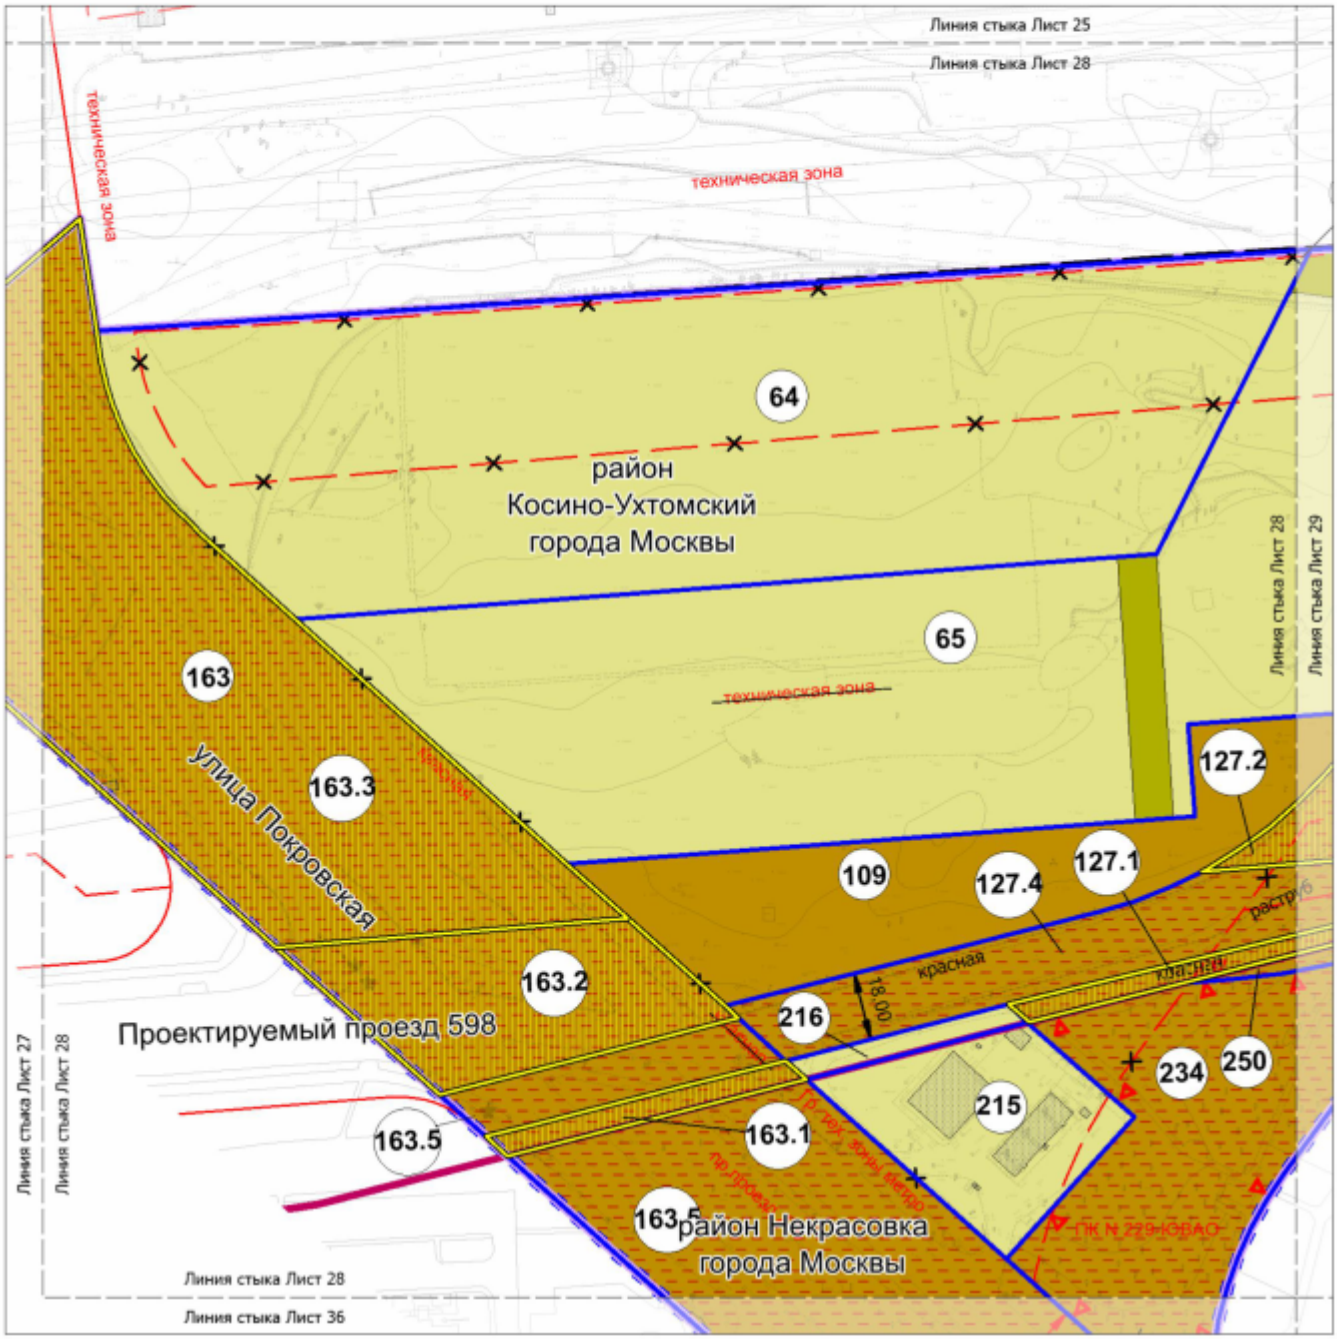

УСЛОВНЫЕ ОБОЗНАЧЕНИЯ:

ГРАНИЦЫ:
- подготовки проекта планировки территории
- подготовки проекта межевания территории
- районов города Москвы
- земельных участков

ТЕРРИТОРИИ ЗЕМЕЛЬНЫХ УЧАСТКОВ И ЧАСТЕЙ ЗЕМЕЛЬНЫХ УЧАСТКОВ:
- нежилых зданий и сооружений
- общего пользования
- планируемое изъятие в установленном законом порядке
- 64 — номер земельного участка


ЗАСТРОЙКА:
- существующая

ЛИНИИ ГРАДОСТРОИТЕЛЬНОГО РЕГУЛИРОВАНИЯ:


СУЩЕСТВУЮЩИЕ:
- красная — красные линии улично-дорожной сети
- ПК — границы объектов природного комплекса города Москвы
- техническая зона — границы технических зон инженерных коммуникаций и сооружений
- техзона метро — границы технических зон метрополитена
- зона транспортных коммуникаций — границы зон транспортных коммуникаций, обозначающих границы территорий, предназначенных и используемых для размещения наземных транспортных коммуникаций (монорельсовый транспорт, подвесная канатная дорога транспортная, фуникулер транспортный, трамвай)

ОТМЕНЯЕМЫЕ:
- ~~красная~~ — красные линии улично-дорожной сети
- ~~зона транспортных коммуникаций~~ — границы зон транспортных коммуникаций, обозначающих границы территорий, предназначенных и используемых для размещения наземных транспортных коммуникаций (монорельсовый транспорт, подвесная канатная дорога транспортная, фуникулер транспортный, трамвай)
- ~~техническая зона~~ — границы технических зон инженерных коммуникаций и сооружений

УСТАНАВЛИВАЕМЫЕ:
- красная — красные линии улично-дорожной сети
- техническая зона — границы технических зон инженерных коммуникаций и сооружений

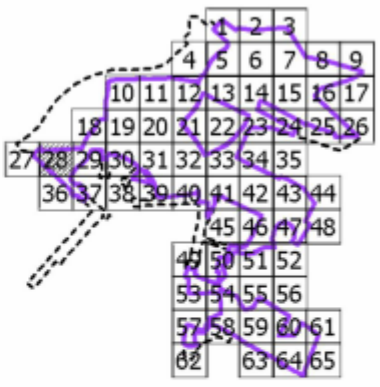

Масштаб 1:2000
район Некрасовка города Москвы
район Косино-Ухтомский города Москвы
Лист 29 из 66

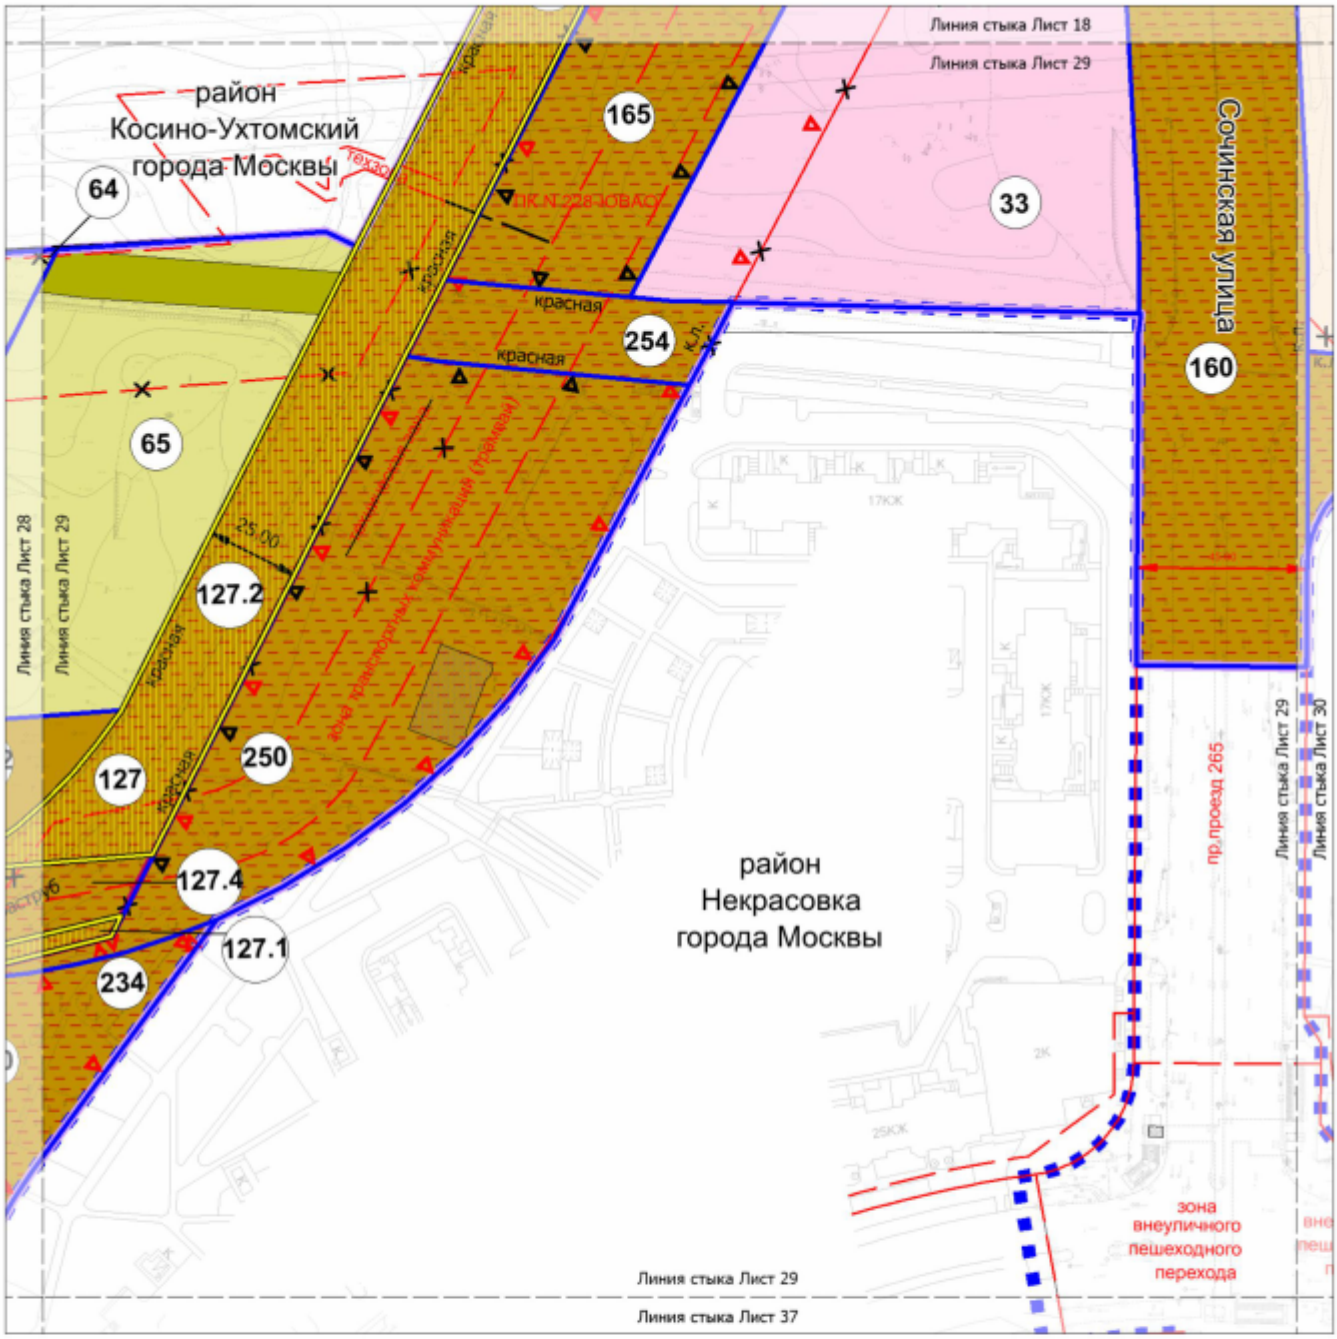

УСЛОВНЫЕ ОБОЗНАЧЕНИЯ:

ГРАНИЦЫ:
- подготовки проекта планировки территории
- подготовки проекта межевания территории
- районов города Москвы
- земельных участков

ТЕРРИТОРИИ ЗЕМЕЛЬНЫХ УЧАСТКОВ И ЧАСТЕЙ ЗЕМЕЛЬНЫХ УЧАСТКОВ:
- нежилых зданий и сооружений
- зданий образовательных организаций
- общего пользования
- планируемое изъятие в установленном законом порядке
- 33 — номер земельного участка


ЗАСТРОЙКА:
- существующая

ЛИНИИ ГРАДОСТРОИТЕЛЬНОГО РЕГУЛИРОВАНИЯ:

СУЩЕСТВУЮЩИЕ:
- красная — красные линии улично-дорожной сети
- ПК — границы объектов природного комплекса города Москвы
- техническая зона — границы технических зон инженерных коммуникаций и сооружений
- зона внеуличного пешеходного перехода — границы зон внеуличных пешеходных переходов
- зона транспортных коммуникаций — границы зон транспортных коммуникаций, обозначающих границы территорий, предназначенных и используемых для размещения наземных транспортных коммуникаций (монорельсовый транспорт, подвесная канатная дорога, транспортная, фуникулер транспортный, трамвай)


ОТМЕНЯЕМЫЕ:
- ПК — границы объектов природного комплекса города Москвы
- красная — красные линии улично-дорожной сети
- техническая зона — границы технических зон инженерных коммуникаций и сооружений

УСТАНАВЛИВАЕМЫЕ:
- ПК — границы объектов природного комплекса города Москвы
- красная — красные линии улично-дорожной сети
- техническая зона — границы технических зон инженерных коммуникаций и сооружений

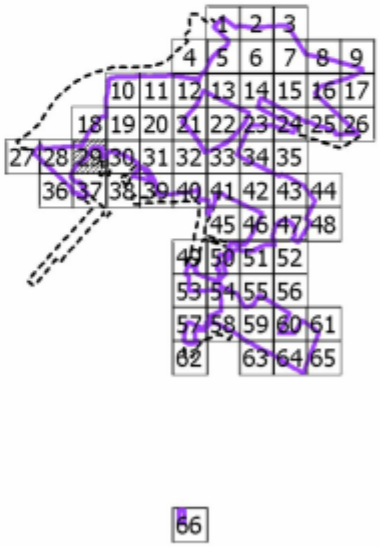

Масштаб 1:2000
район Некрасовка города Москвы

Лист 30 из 66

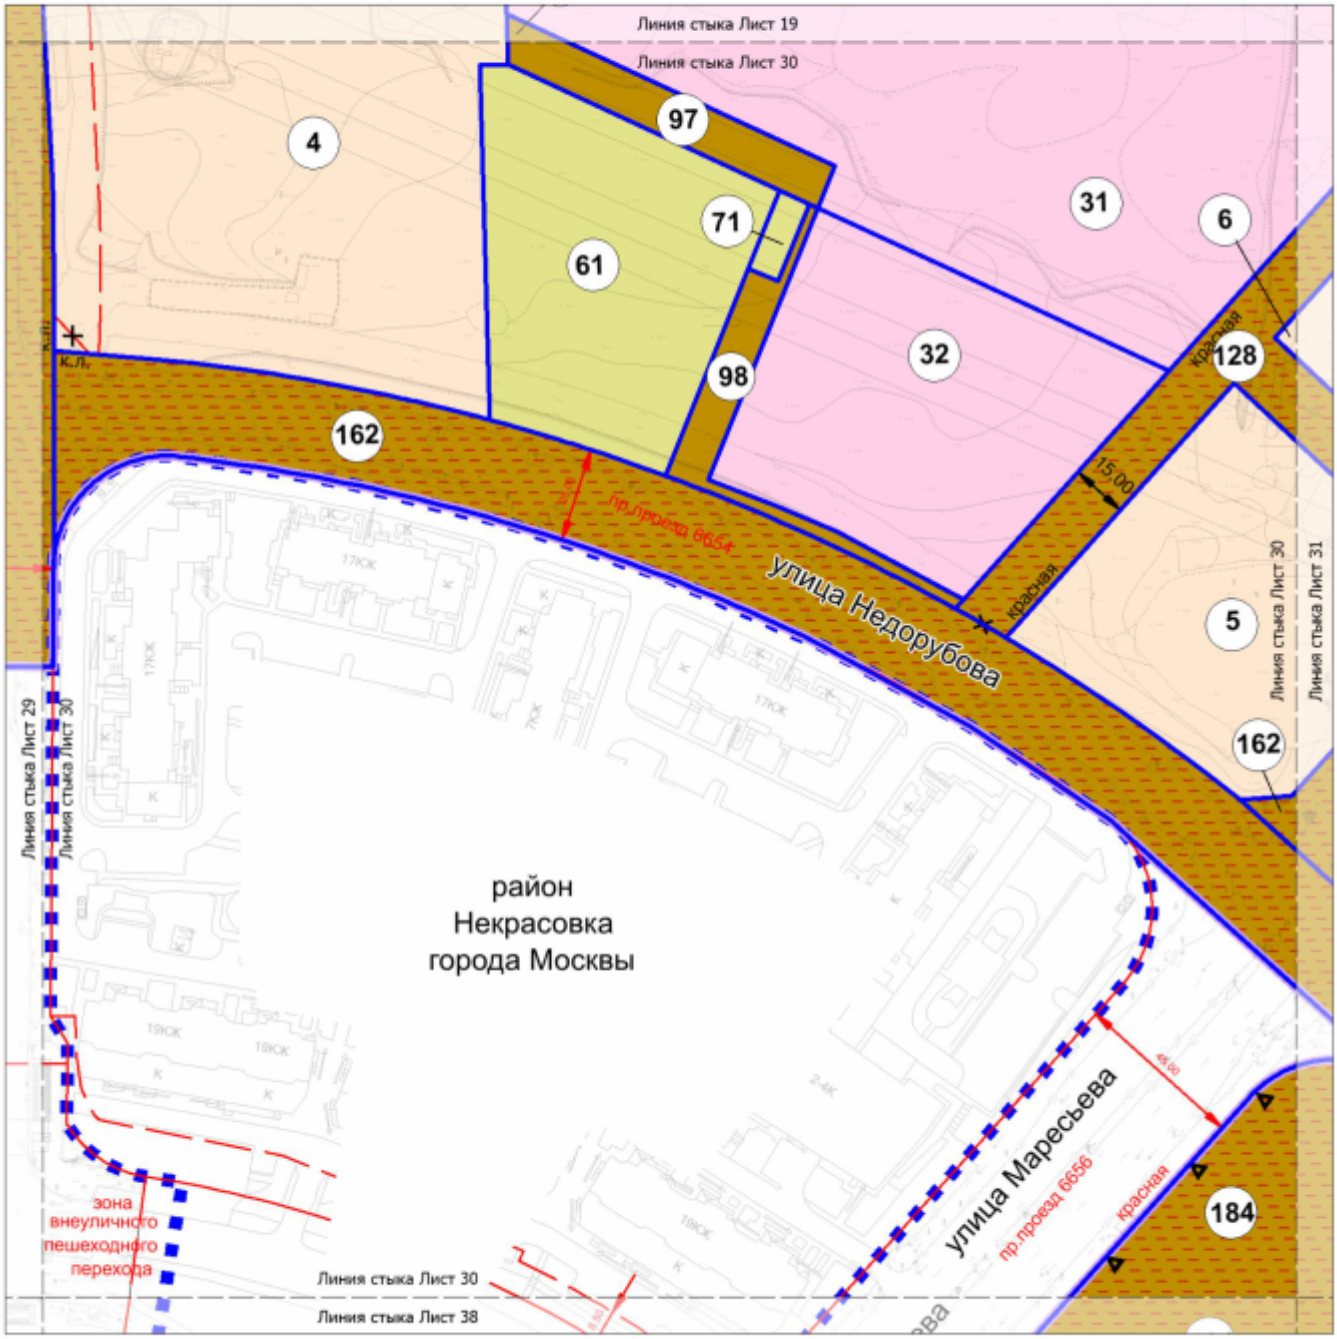

УСЛОВНЫЕ ОБОЗНАЧЕНИЯ:

ГРАНИЦЫ:

- подготовки проекта планировки территории
- подготовки проекта межевания территории
- земельных участков

ТЕРРИТОРИИ ЗЕМЕЛЬНЫХ УЧАСТКОВ И ЧАСТЕЙ ЗЕМЕЛЬНЫХ УЧАСТКОВ:

- нежилых зданий и сооружений
- жилых зданий
- зданий образовательных организаций
- общего пользования
- общественные территории
- (4) номер земельного участка

ЛИНИИ ГРАДОСТРОИТЕЛЬНОГО РЕГУЛИРОВАНИЯ:

СУЩЕСТВУЮЩИЕ:


- красная — красные линии улично-дорожной сети
- техническая зона — границы технических зон инженерных коммуникаций и сооружений
- зона внеуличного пешеходного перехода — границы зон внеуличных пешеходных переходов

ОТМЕНЯЕМЫЕ:

- красная — красные линии улично-дорожной сети


УСТАНАВЛИВАЕМЫЕ:

- ПК — границы объектов природного комплекса города Москвы
- красная — красные линии улично-дорожной сети

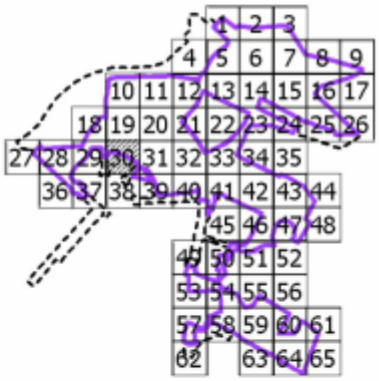

Масштаб 1:2000
район Некрасовка города Москвы

Лист 31 из 66

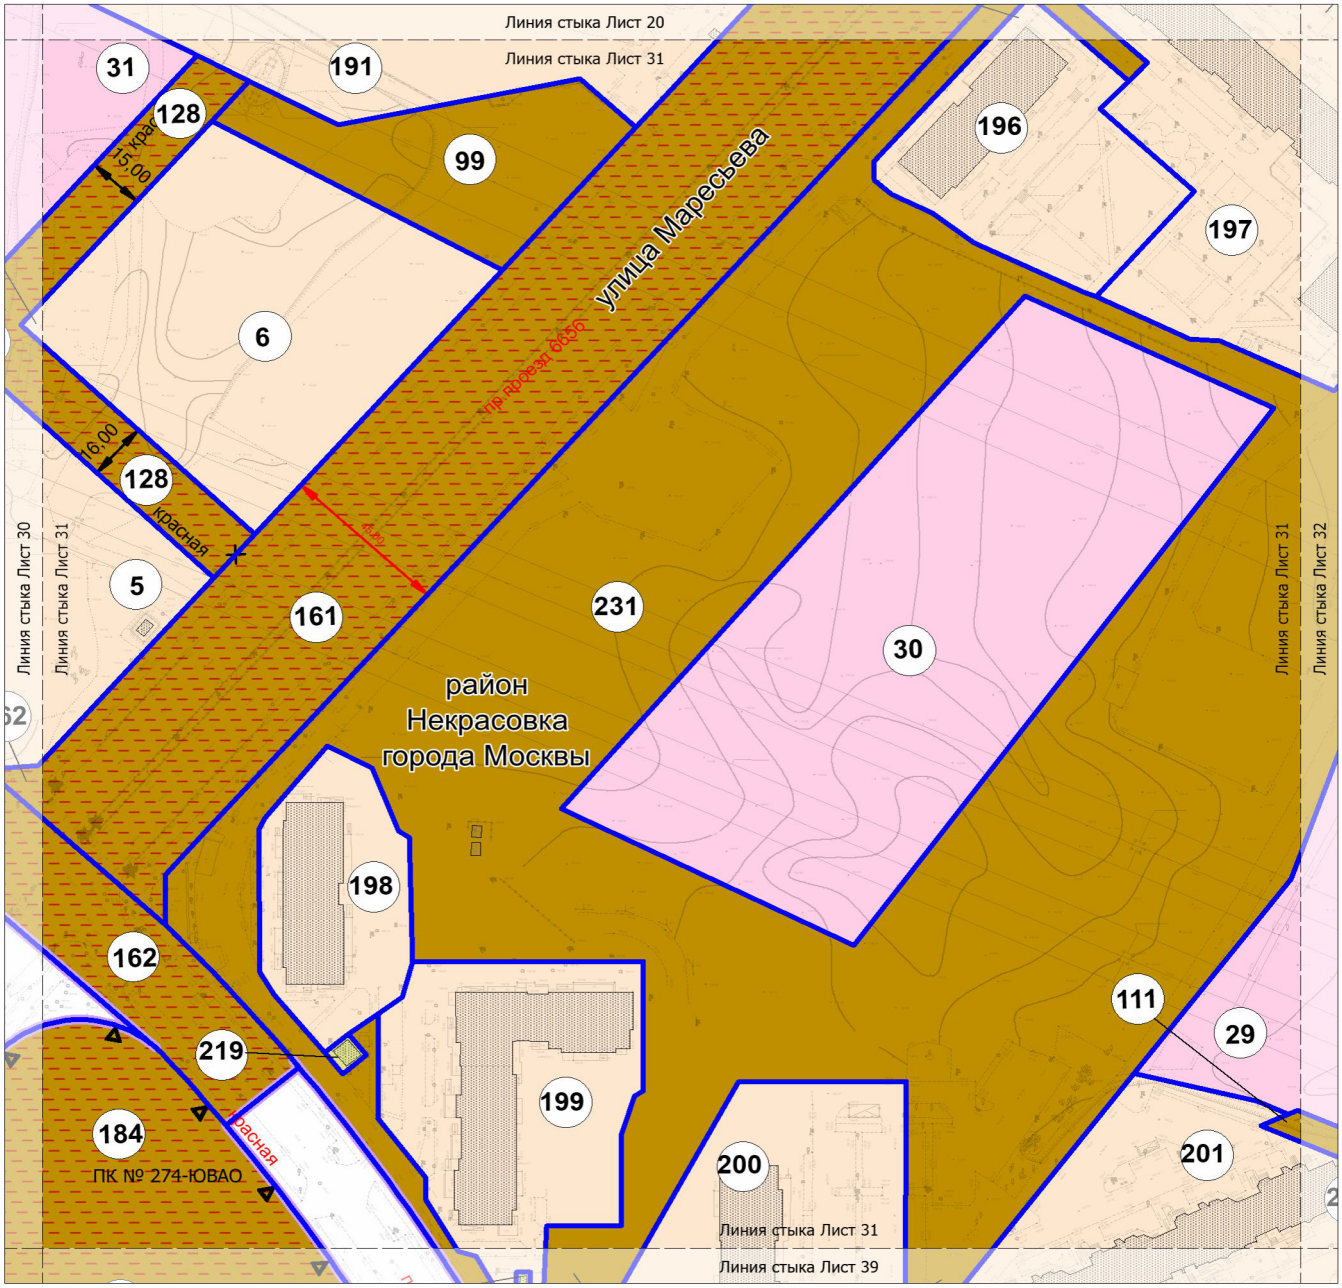

УСЛОВНЫЕ ОБОЗНАЧЕНИЯ:

ГРАНИЦЫ:

земельных участков

ТЕРРИТОРИИ ЗЕМЕЛЬНЫХ УЧАСТКОВ И ЧАСТЕЙ ЗЕМЕЛЬНЫХ УЧАСТКОВ:

- нежилых зданий и сооружений
- жилых зданий
- территории частей участков жилых зданий, предлагаемые к обременению сервитутом для прохода или проезда через земельный участок
- зданий образовательных организаций
- общего пользования
- общественные территории
- 5 — номер земельного участка

ЗАСТРОЙКА:

существующая

ЛИНИИ ГРАДОСТРОИТЕЛЬНОГО РЕГУЛИРОВАНИЯ:

СУЩЕСТВУЮЩИЕ:

красная — красные линии улично-дорожной сети


ОТМЕНЯЕМЫЕ:

~~красная~~ — красные линии улично-дорожной сети

УСТАНАВЛИВАЕМЫЕ:


ПК — границы объектов природного комплекса города Москвы

красная — красные линии улично-дорожной сети

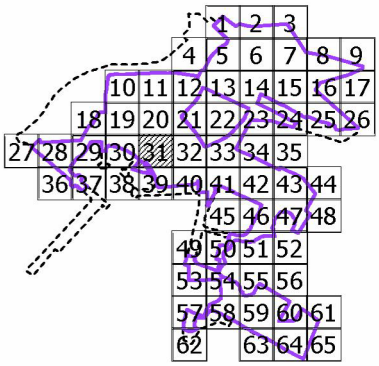

Масштаб 1:2000
район Некрасовка города Москвы

Лист 32 из 66

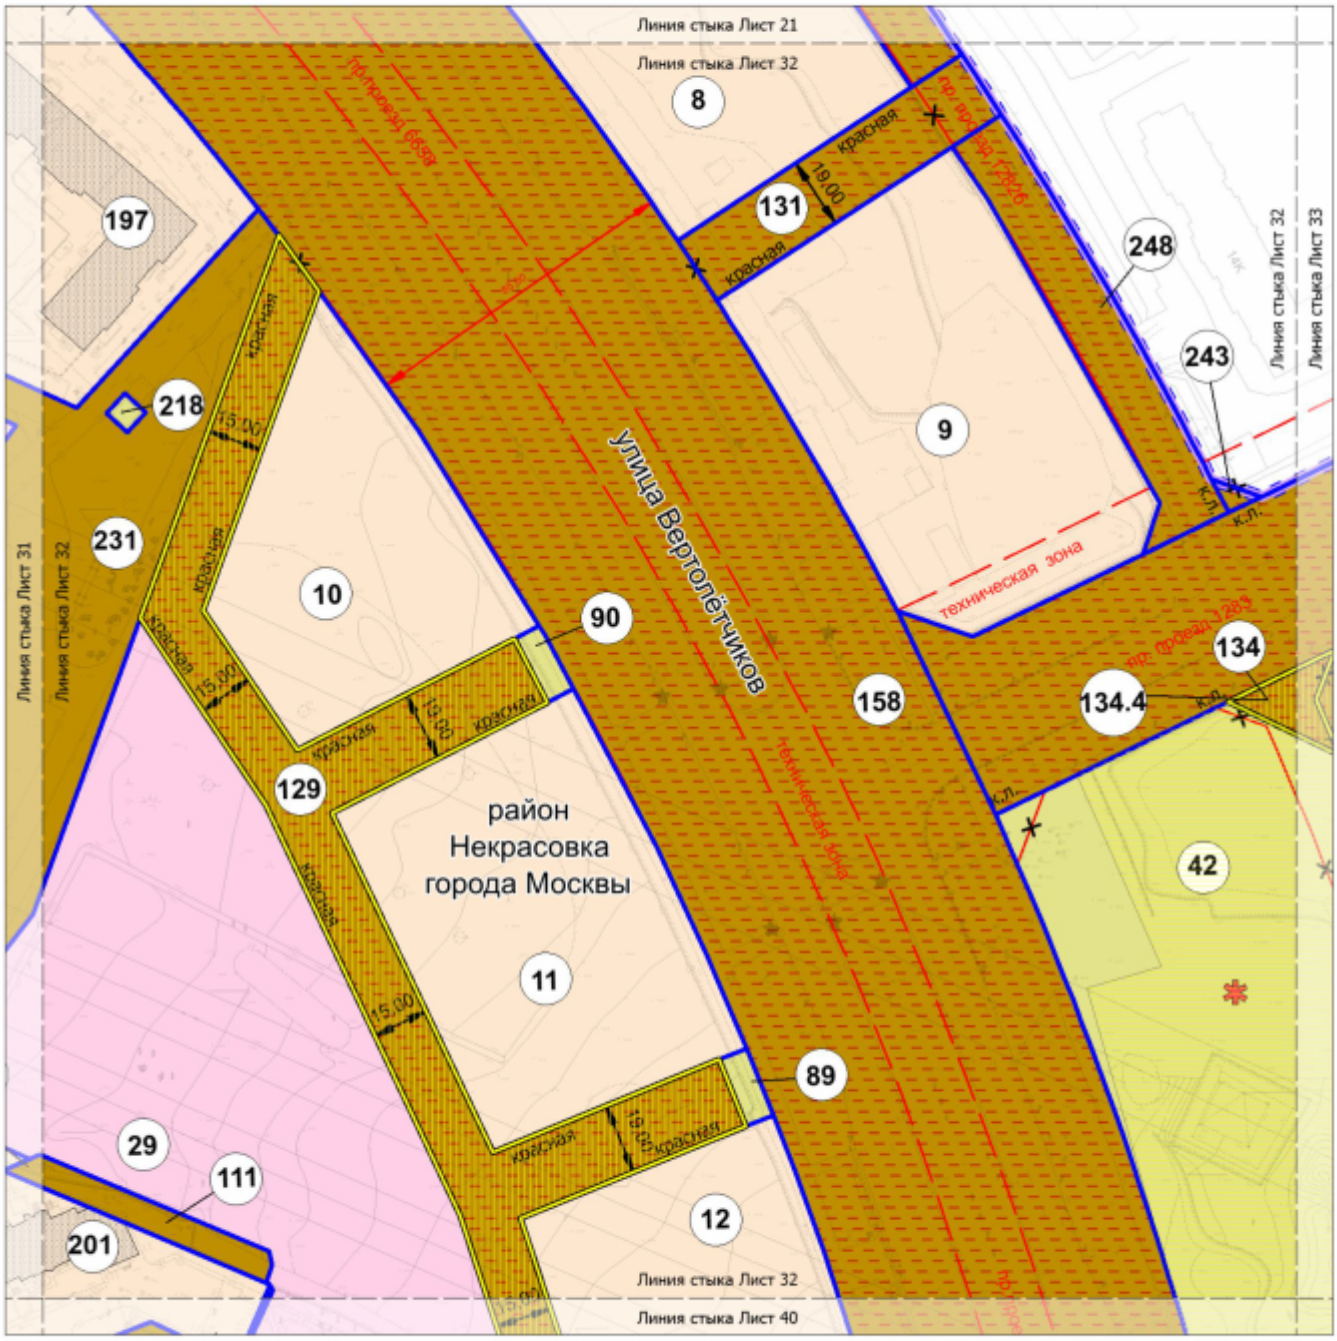

УСЛОВНЫЕ ОБОЗНАЧЕНИЯ:

ГРАНИЦЫ:
- подготовки проекта планировки территории
- подготовки проекта межевания территории
- земельных участков

ТЕРРИТОРИИ ЗЕМЕЛЬНЫХ УЧАСТКОВ И ЧАСТЕЙ ЗЕМЕЛЬНЫХ УЧАСТКОВ:
- нежилых зданий и сооружений
- жилых зданий
- территории частей участков жилых зданий, предлагаемые к обременению сервитутом для прохода или проезда через земельный участок
- зданий образовательных организаций
- общего пользования
- общественные территории
- планируемое изъятие в установленном законом порядке
- 10 — номер земельного участка
- использование подземного пространства


ЗАСТРОЙКА:
- существующая

ЛИНИИ ГРАДОСТРОИТЕЛЬНОГО РЕГУЛИРОВАНИЯ:

СУЩЕСТВУЮЩИЕ:
- красная — красные линии улично-дорожной сети
- техническая зона — границы технических зон инженерных коммуникаций и сооружений


ОТМЕНЯЕМЫЕ:
- красная — красные линии улично-дорожной сети

УСТАНАВЛИВАЕМЫЕ:
- красная — красные линии улично-дорожной сети

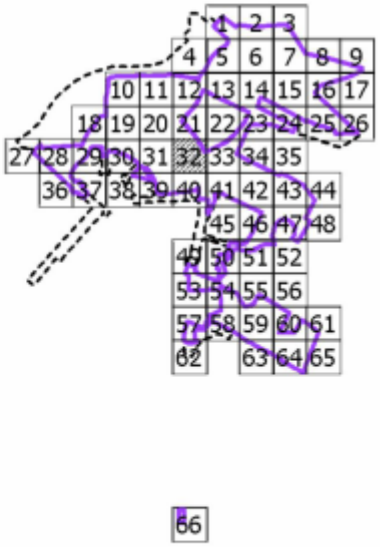

Масштаб 1:2000
район Некрасовка города Москвы

Лист 33 из 66

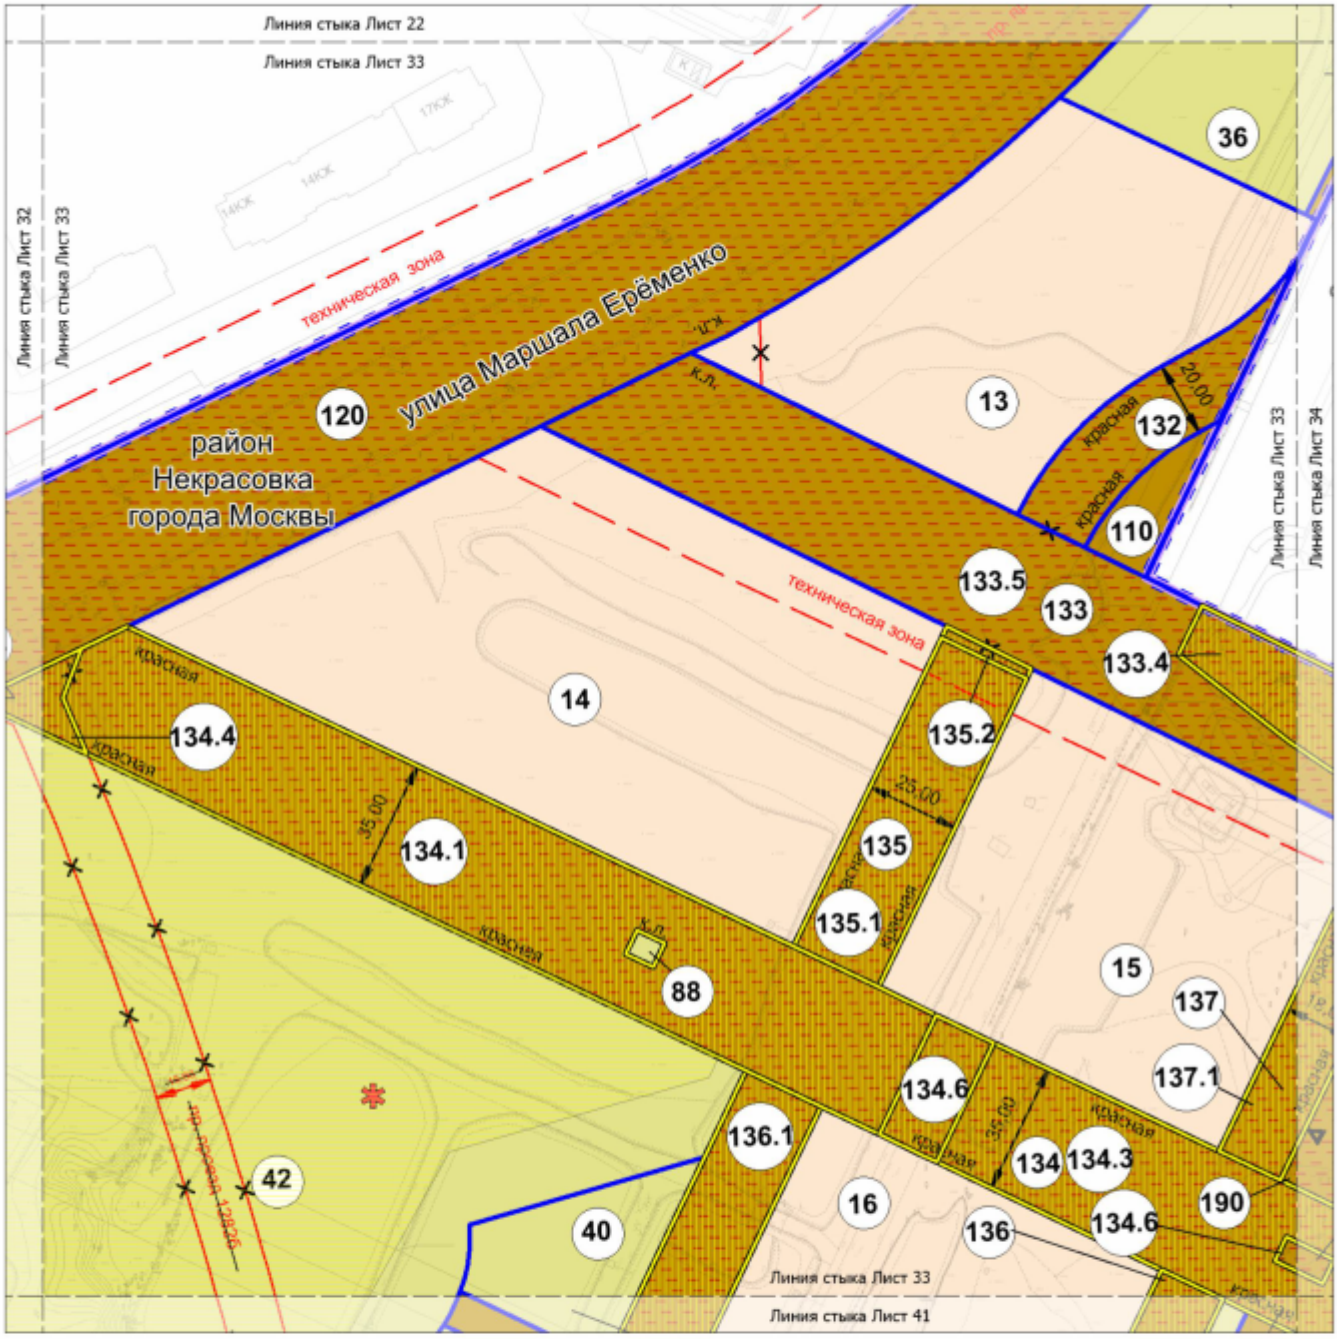

УСЛОВНЫЕ ОБОЗНАЧЕНИЯ:

ГРАНИЦЫ:

- подготовки проекта планировки территории
- подготовки проекта межевания территории
- города Москвы
- районов города Москвы
- земельных участков

ТЕРРИТОРИИ ЗЕМЕЛЬНЫХ УЧАСТКОВ И ЧАСТЕЙ ЗЕМЕЛЬНЫХ УЧАСТКОВ:

- нежилых зданий и сооружений
- жилых зданий
- общего пользования
- общественные территории
- планируемое изъятие в установленном законом порядке
- 14 — номер земельного участка
- использование подземного пространства

ЛИНИИ ГРАДОСТРОИТЕЛЬНОГО РЕГУЛИРОВАНИЯ:

СУЩЕСТВУЮЩИЕ:


- красная — красные линии улично-дорожной сети
- техническая зона — границы технических зон инженерных коммуникаций и сооружений

ОТМЕНЯЕМЫЕ:


- красная — красные линии улично-дорожной сети

УСТАНАВЛИВАЕМЫЕ:

- ПК — границы объектов природного комплекса города Москвы
- красная — красные линии улично-дорожной сети

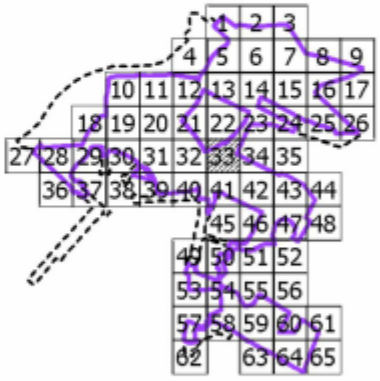

Масштаб 1:2000
район Некрасовка города Москвы
городской округ Люберцы Московской области
Лист 34 из 66

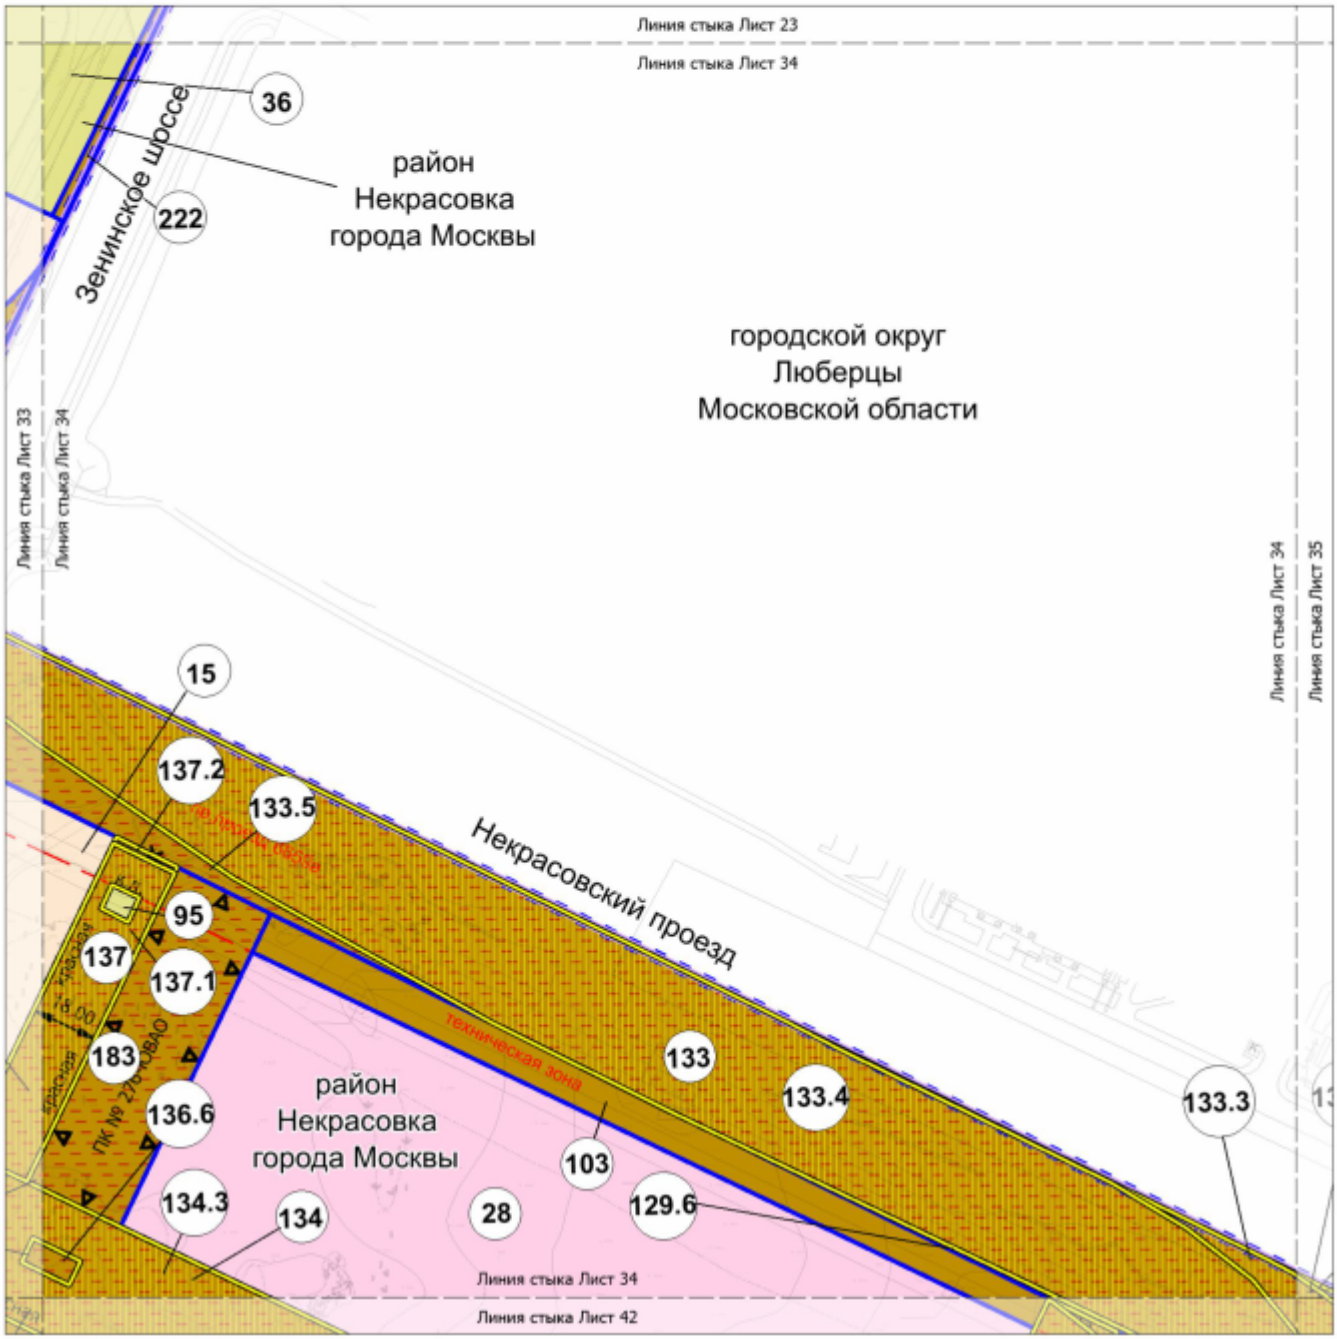

УСЛОВНЫЕ ОБОЗНАЧЕНИЯ:

ГРАНИЦЫ:
- подготовки проекта планировки территории
- подготовки проекта межевания территории
- города Москвы
- районов города Москвы
- земельных участков


ТЕРРИТОРИИ ЗЕМЕЛЬНЫХ УЧАСТКОВ И ЧАСТЕЙ ЗЕМЕЛЬНЫХ УЧАСТКОВ:
- нежилых зданий и сооружений
- жилых зданий
- зданий образовательных организаций
- общего пользования
- общественные территории
- планируемое изъятие в установленном законом порядке
- 15 — номер земельного участка

ЛИНИИ ГРАДОСТРОИТЕЛЬНОГО РЕГУЛИРОВАНИЯ:


СУЩЕСТВУЮЩИЕ:
- красная — красные линии улично-дорожной сети
- техническая зона — границы технических зон инженерных коммуникаций и сооружений

ОТМЕНЯЕМЫЕ:
- красная — красные линии улично-дорожной сети

УСТАНАВЛИВАЕМЫЕ:
- ПК — границы объектов природного комплекса города Москвы
- красная — красные линии улично-дорожной сети

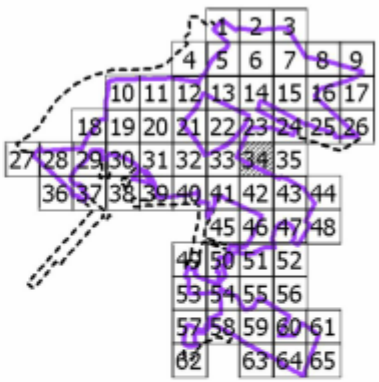

Масштаб 1:2000
район Некрасовка города Москвы
городской округ Люберцы Московской области
Лист 35 из 66

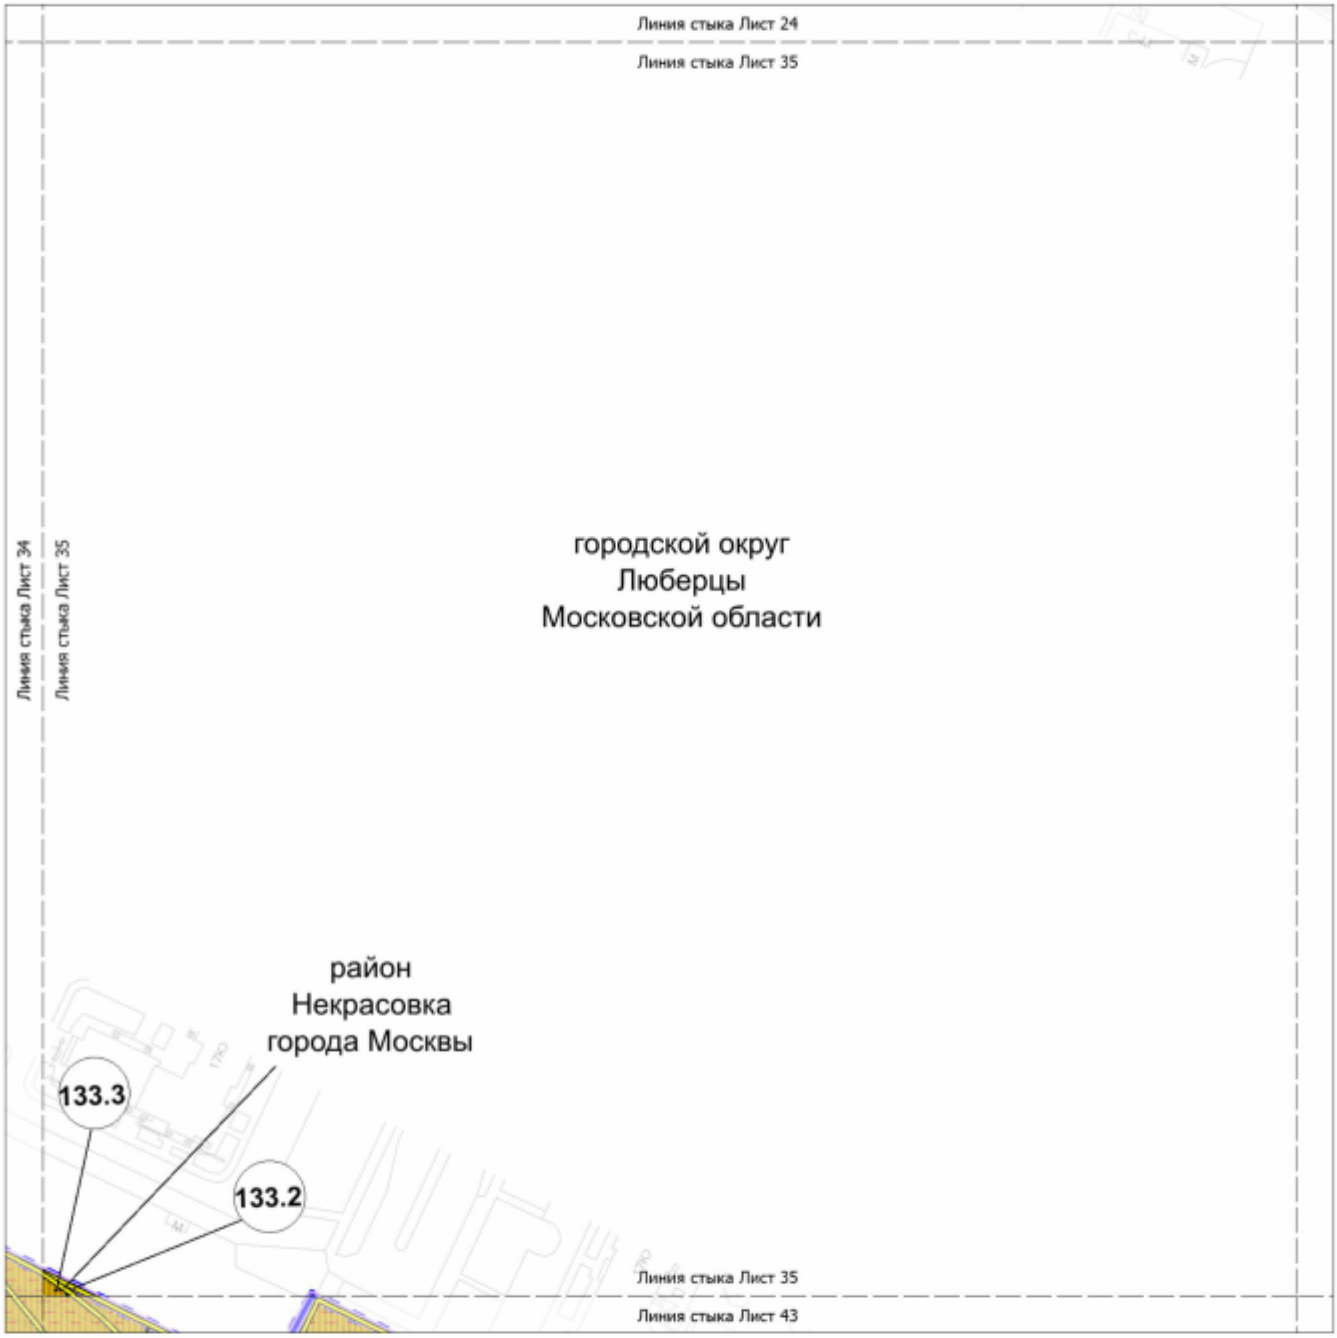

УСЛОВНЫЕ ОБОЗНАЧЕНИЯ:

ГРАНИЦЫ:

- подготовки проекта планировки территории
- подготовки проекта межевания территории
- города Москвы
- районов города Москвы
- земельных участков

ТЕРРИТОРИИ ЗЕМЕЛЬНЫХ УЧАСТКОВ И ЧАСТЕЙ ЗЕМЕЛЬНЫХ УЧАСТКОВ:


- общего пользования
- планируемое изъятие в установленном законом порядке
- 133 — номер земельного участка

ЛИНИИ ГРАДОСТРОИТЕЛЬНОГО РЕГУЛИРОВАНИЯ:

СУЩЕСТВУЮЩИЕ:
- красная — красные линии улично-дорожной сети


ОТМЕНЯЕМЫЕ:
- ~~красная~~ — красные линии улично-дорожной сети

УСТАНАВЛИВАЕМЫЕ:
- красная — красные линии улично-дорожной сети

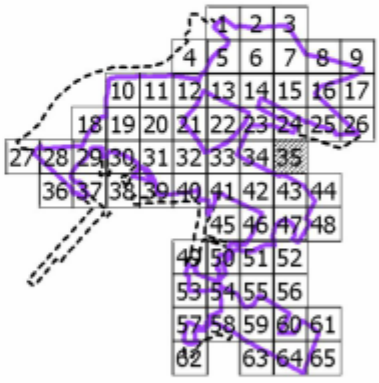

Масштаб 1:2000
район Некрасовка города Москвы

Лист 36 из 66

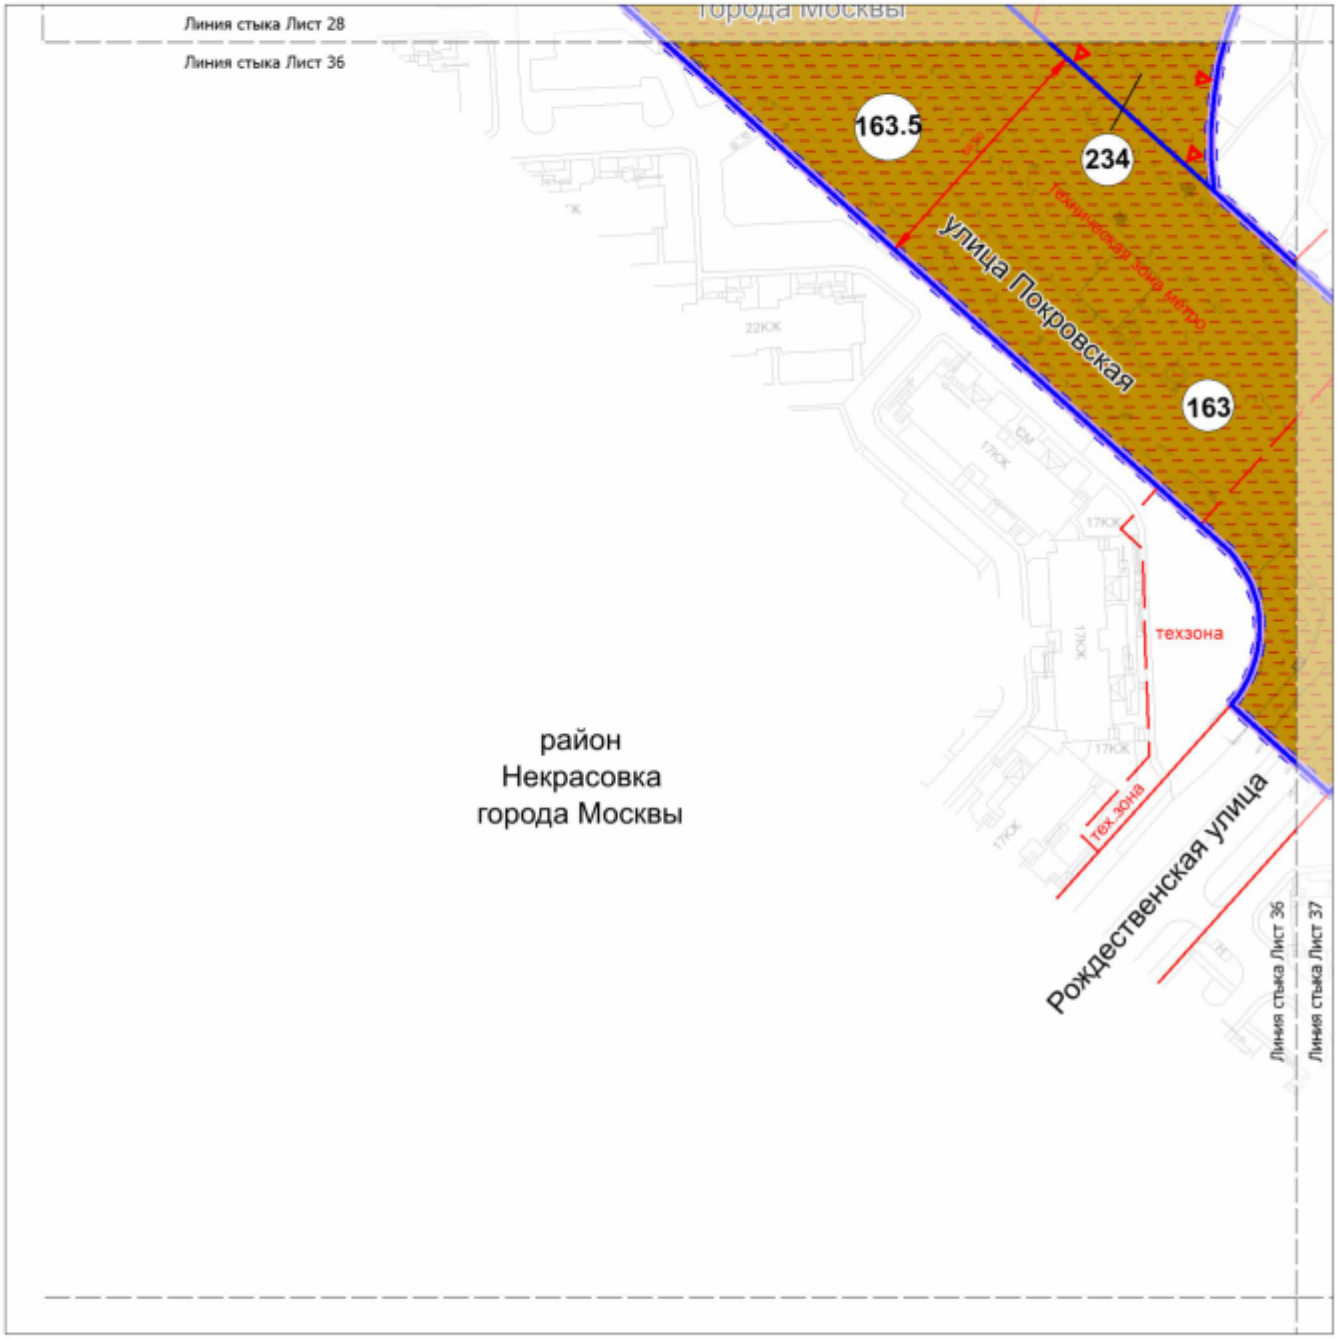


УСЛОВНЫЕ ОБОЗНАЧЕНИЯ:

ГРАНИЦЫ:
- подготовки проекта планировки территории
- подготовки проекта межевания территории
- земельных участков

ТЕРРИТОРИИ ЗЕМЕЛЬНЫХ УЧАСТКОВ И ЧАСТЕЙ ЗЕМЕЛЬНЫХ УЧАСТКОВ:
- общего пользования
- 163 — номер земельного участка


ЗАСТРОЙКА:
- существующая

ЛИНИИ ГРАДОСТРОИТЕЛЬНОГО РЕГУЛИРОВАНИЯ:
СУЩЕСТВУЮЩИЕ:
- красная — красные линии улично-дорожной сети
- ПК — границы объектов природного комплекса города Москвы
- техническая зона — границы технических зон инженерных коммуникаций и сооружений
- техзона метро — границы технических зон метрополитена
- зона внеуличного пешеходного перехода — границы зон внеуличных пешеходных переходов

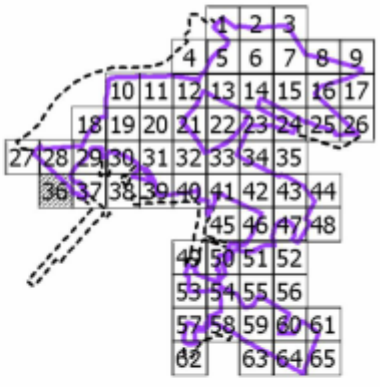

Масштаб 1:2000
район Некрасовка города Москвы

Лист 37 из 66

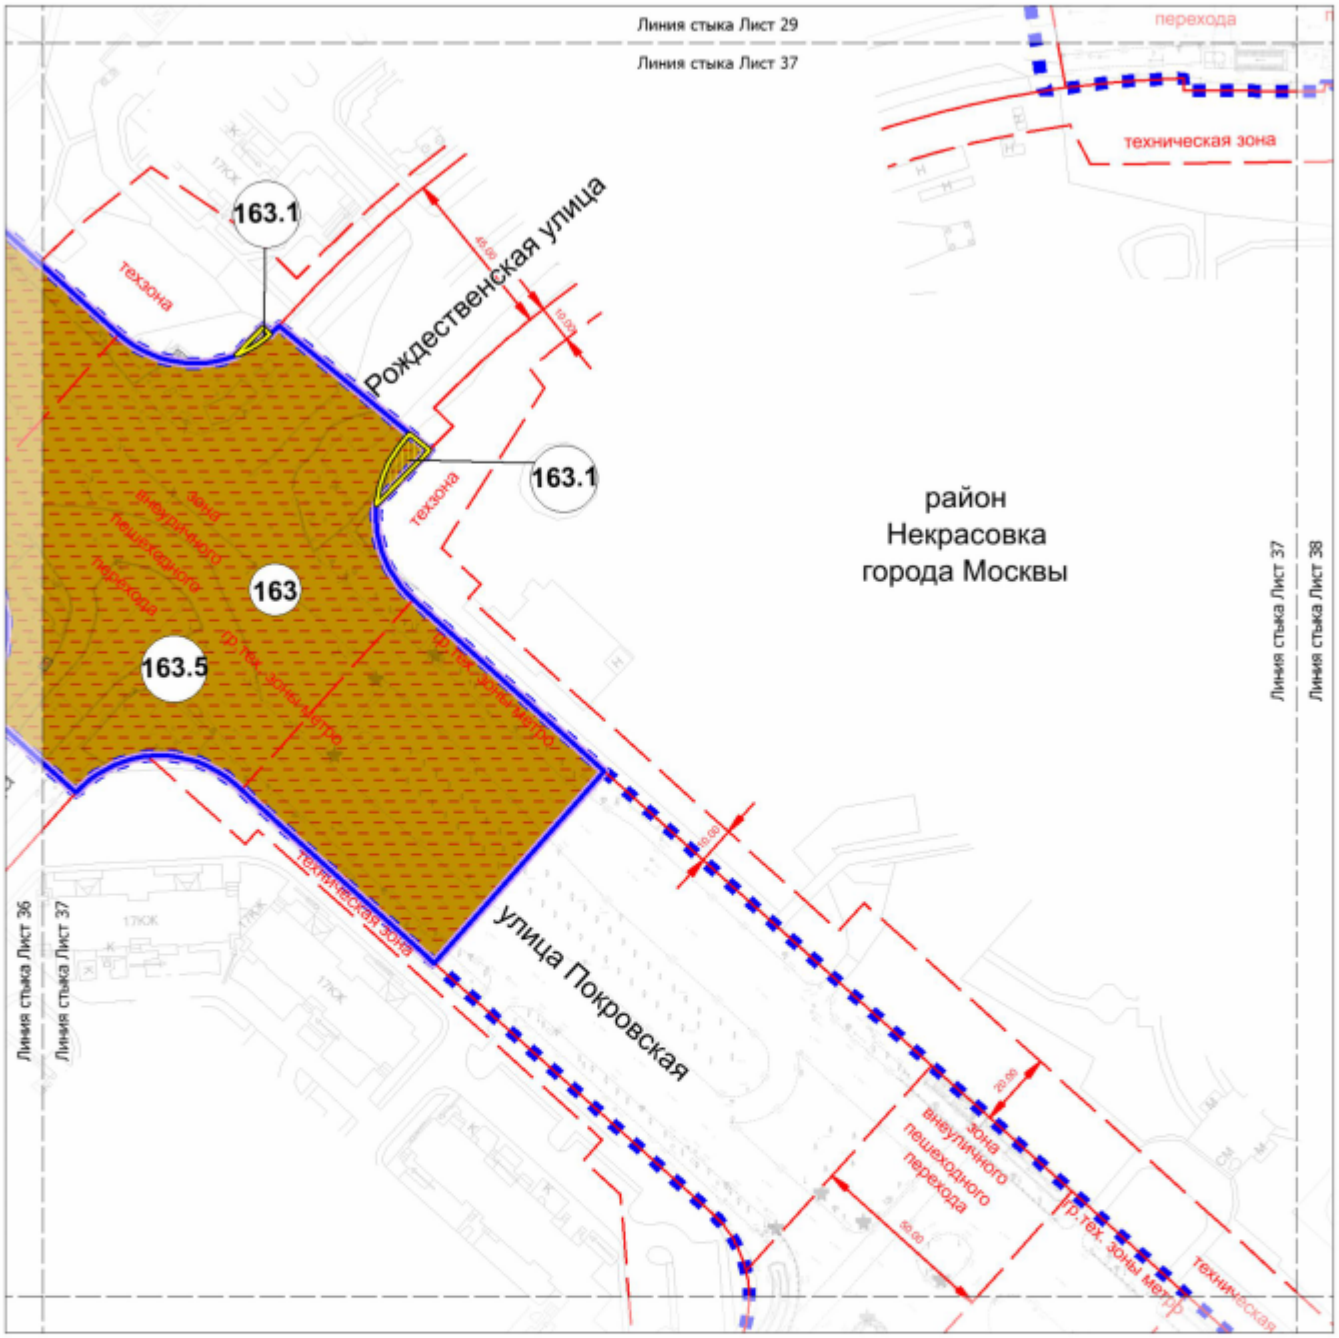


УСЛОВНЫЕ ОБОЗНАЧЕНИЯ:

ГРАНИЦЫ:
- подготовки проекта планировки территории
- подготовки проекта межевания территории
- земельных участков

ТЕРРИТОРИИ ЗЕМЕЛЬНЫХ УЧАСТКОВ И ЧАСТЕЙ ЗЕМЕЛЬНЫХ УЧАСТКОВ:
- общего пользования
- планируемое изъятие в установленном законом порядке
- 163 — номер земельного участка


ЗАСТРОЙКА:
- существующая

ЛИНИИ ГРАДОСТРОИТЕЛЬНОГО РЕГУЛИРОВАНИЯ:
СУЩЕСТВУЮЩИЕ:
- красная — красные линии улично-дорожной сети
- техническая зона — границы технических зон инженерных коммуникаций и сооружений
- техзона метро — границы технических зон метрополитена
- зона внеуличного пешеходного перехода — границы зон внеуличных пешеходных переходов

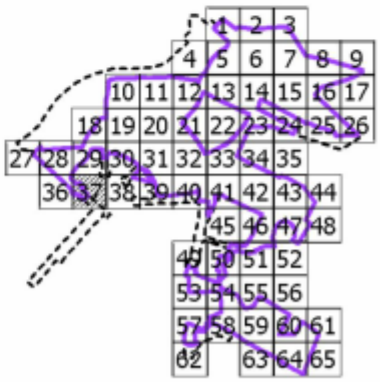

Масштаб 1:2000
район Некрасовка города Москвы

Лист 38 из 66

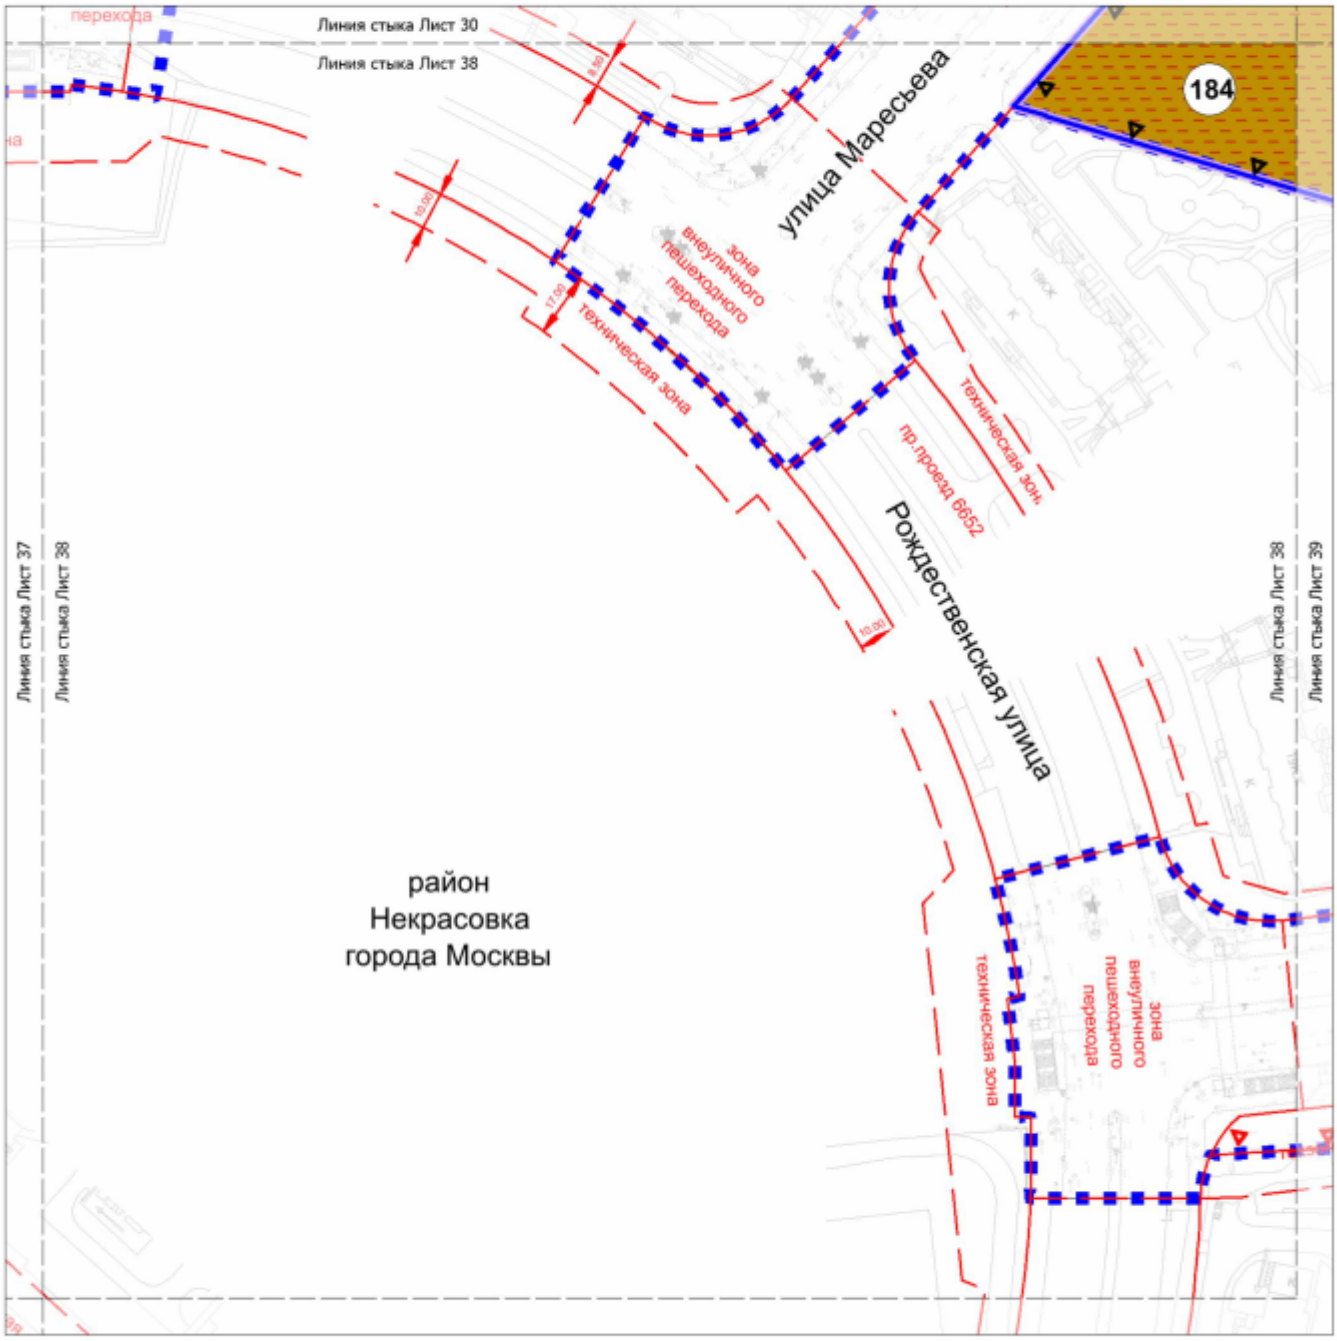

УСЛОВНЫЕ ОБОЗНАЧЕНИЯ:

ГРАНИЦЫ:

- подготовки проекта планировки территории
- подготовки проекта межевания территории
- земельных участков

ТЕРРИТОРИИ ЗЕМЕЛЬНЫХ УЧАСТКОВ И ЧАСТЕЙ ЗЕМЕЛЬНЫХ УЧАСТКОВ:

- общего пользования
- 184 — номер земельного участка


ЛИНИИ ГРАДОСТРОИТЕЛЬНОГО РЕГУЛИРОВАНИЯ:

СУЩЕСТВУЮЩИЕ:

- красная — красные линии улично-дорожной сети
- техническая зона — границы технических зон инженерных коммуникаций и сооружений
- зона транспортных коммуникаций — границы зон транспортных коммуникаций, обозначающих границы территорий, предназначенных и используемых для размещения наземных транспортных коммуникаций (монорельсовый транспорт, подвесная канатная дорога транспортная, фуникулер транспортный, трамвай)
- зона внеуличного пешеходного перехода — границы зон внеуличных пешеходных переходов


УСТАНАВЛИВАЕМЫЕ:

- ПК — границы объектов природного комплекса города Москвы

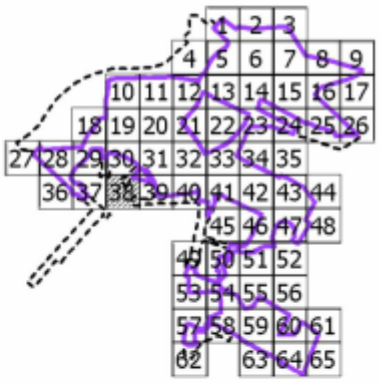

Масштаб 1:2000
район Некрасовка города Москвы

Лист 39 из 66

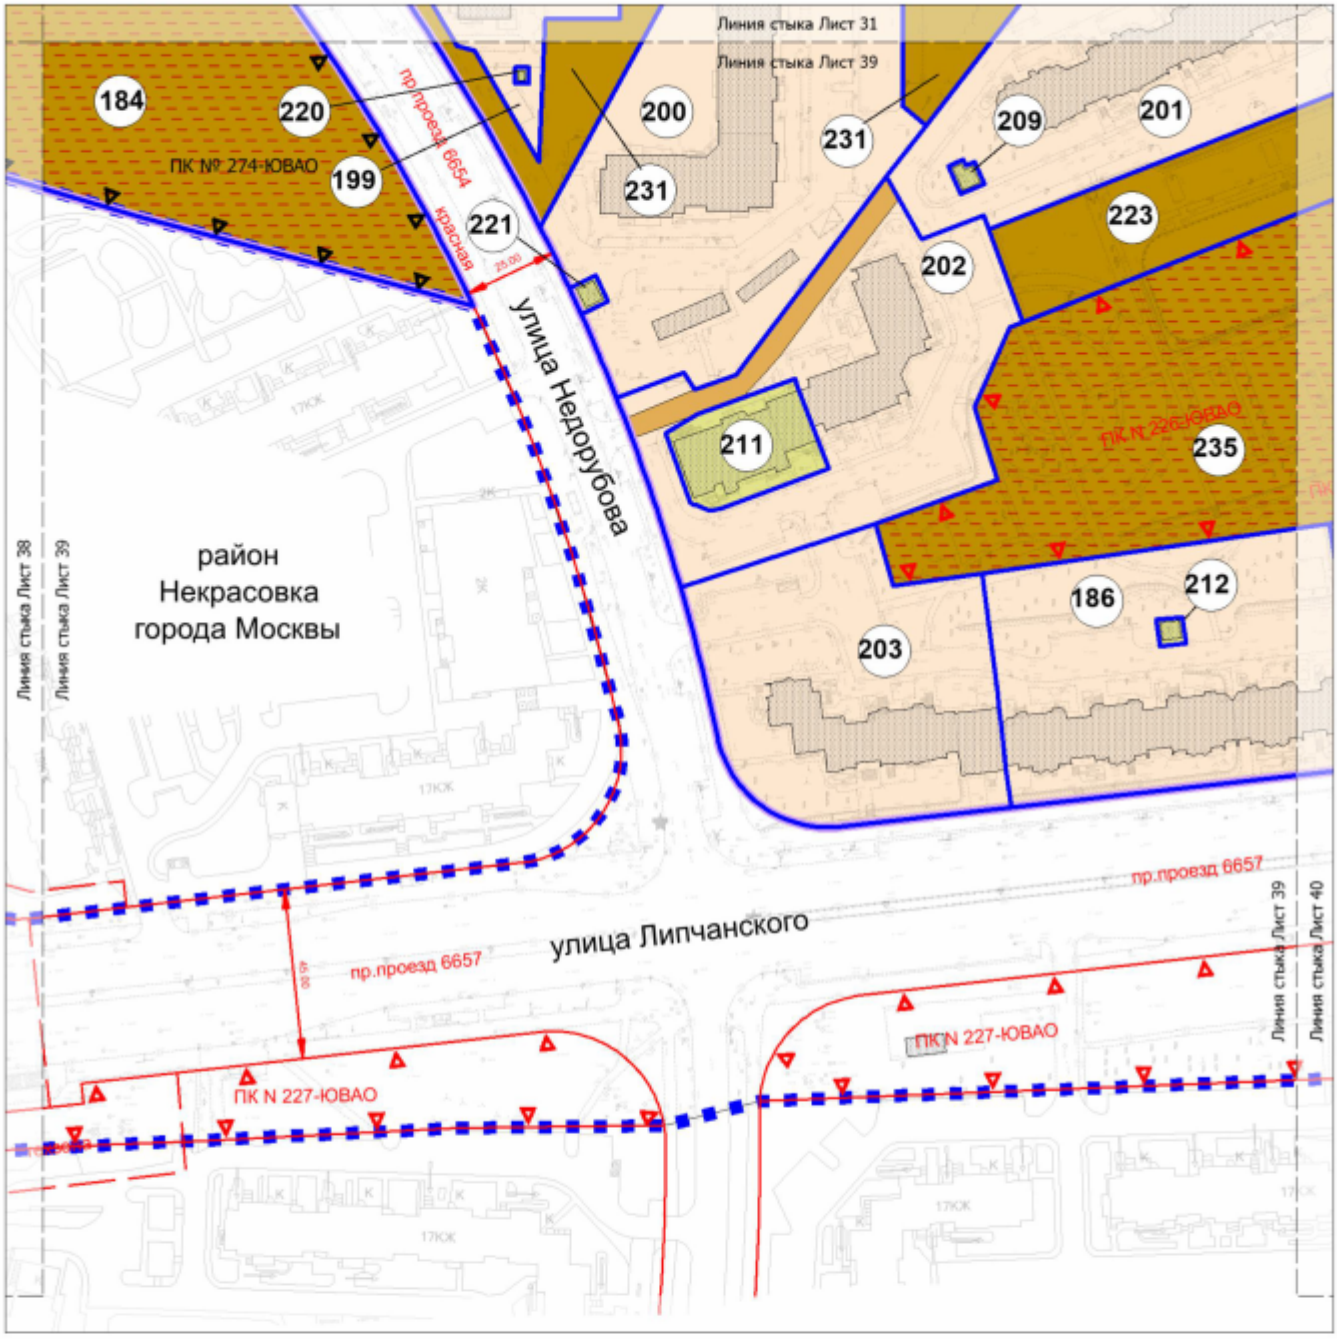

УСЛОВНЫЕ ОБОЗНАЧЕНИЯ:

ГРАНИЦЫ:

- подготовки проекта планировки территории
- подготовки проекта межевания территории
- земельных участков

ТЕРРИТОРИИ ЗЕМЕЛЬНЫХ УЧАСТКОВ И ЧАСТЕЙ ЗЕМЕЛЬНЫХ УЧАСТКОВ:

- нежилых зданий и сооружений
- жилых зданий
- территории частей участков жилых зданий, предлагаемые к обременению сервитутом для прохода или проезда через земельный участок
- общего пользования
- общественные территории
- (211) номер земельного участка

ЗАСТРОЙКА:

- существующая


ЛИНИИ ГРАДОСТРОИТЕЛЬНОГО РЕГУЛИРОВАНИЯ:

СУЩЕСТВУЮЩИЕ:

- красная — красные линии улично-дорожной сети
- ПК — границы объектов природного комплекса города Москвы
- техническая зона — границы технических зон инженерных коммуникаций и сооружений
- зона внеуличного пешеходного перехода — границы зон внеуличных пешеходных переходов


УСТАНАВЛИВАЕМЫЕ:

- ПК — границы объектов природного комплекса города Москвы

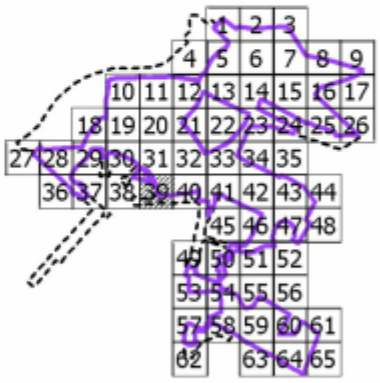

Масштаб 1:2000
район Некрасовка города Москвы

Лист 40 из 66

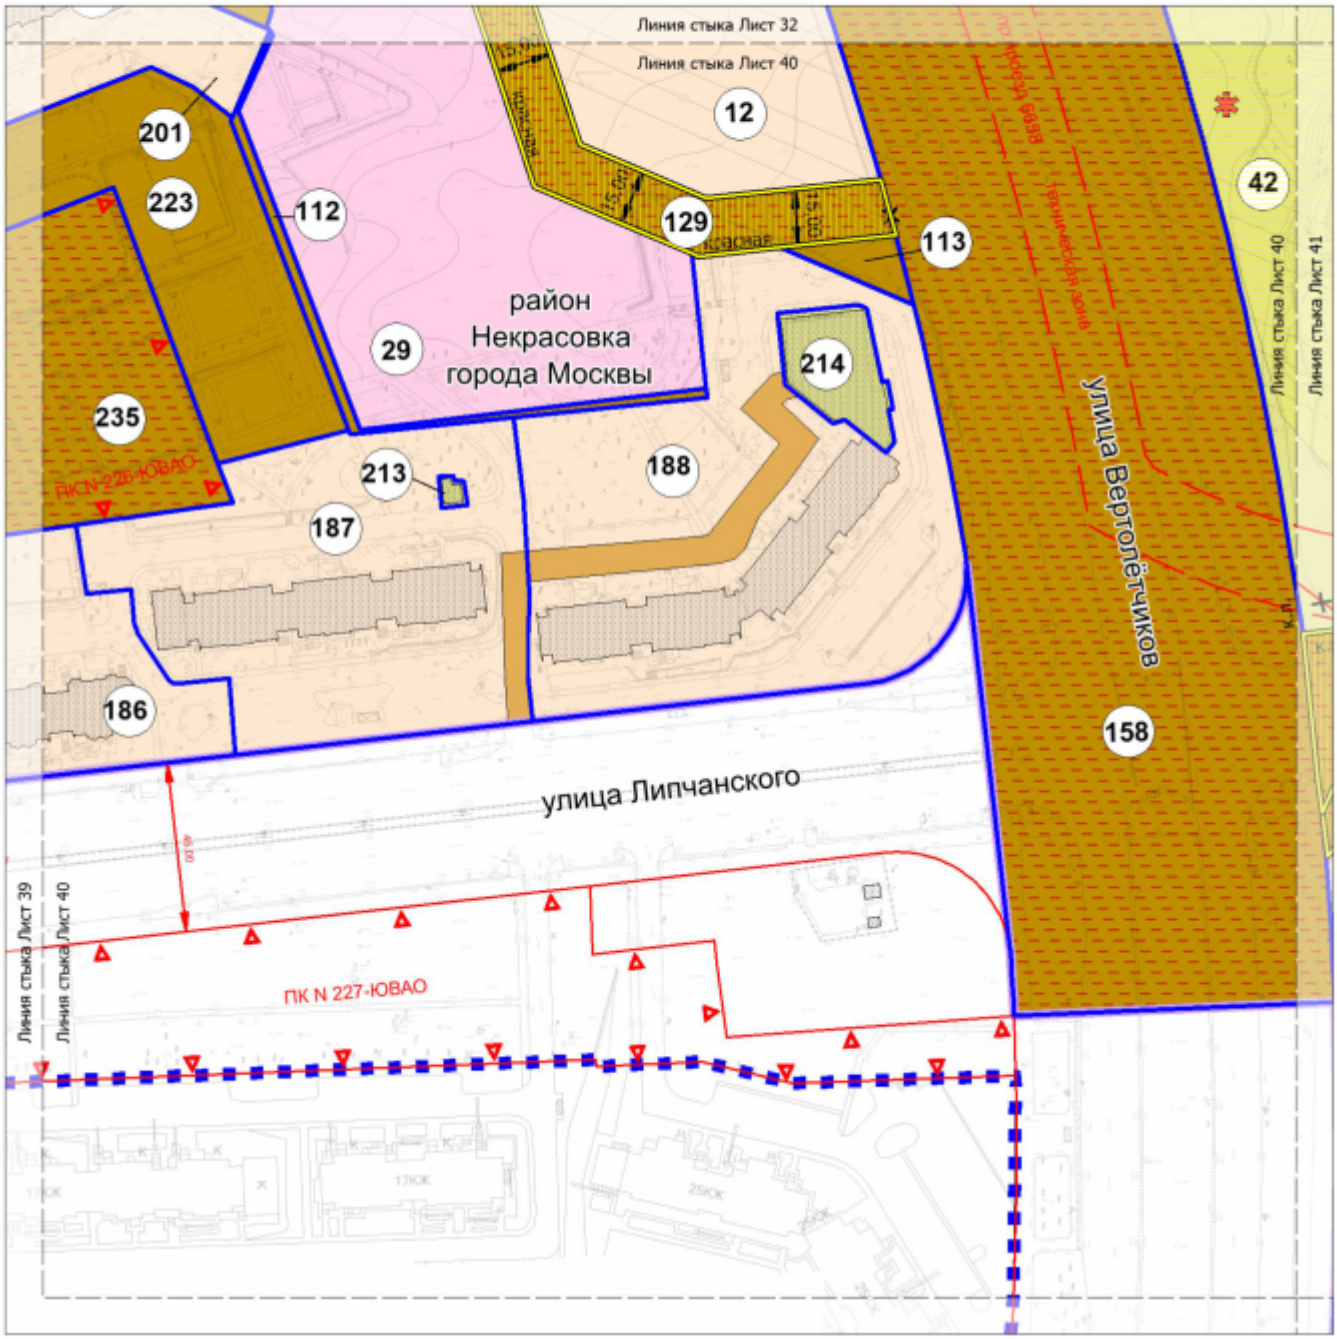

УСЛОВНЫЕ ОБОЗНАЧЕНИЯ:

ГРАНИЦЫ:
- подготовки проекта планировки территории
- подготовки проекта межевания территории
- земельных участков

ТЕРРИТОРИИ ЗЕМЕЛЬНЫХ УЧАСТКОВ И ЧАСТЕЙ ЗЕМЕЛЬНЫХ УЧАСТКОВ:
- нежилых зданий и сооружений
- жилых зданий
- территории частей участков жилых зданий, предлагаемые к обременению сервитутом для прохода или проезда через земельный участок
- зданий образовательных организаций
- общего пользования
- общественные территории
- планируемое изъятие в установленном законом порядке
- 198 — номер земельного участка
- использование подземного пространства


ЗАСТРОЙКА:
- существующая

ЛИНИИ ГРАДОСТРОИТЕЛЬНОГО РЕГУЛИРОВАНИЯ:

СУЩЕСТВУЮЩИЕ:
- красная — красные линии улично-дорожной сети
- ПК — границы объектов природного комплекса города Москвы
- Техническая зона — границы технических зон инженерных коммуникаций и сооружений


ОТМЕНЯЕМЫЕ:
- красная — красные линии улично-дорожной сети

УСТАНАВЛИВАЕМЫЕ:
- красная — красные линии улично-дорожной сети

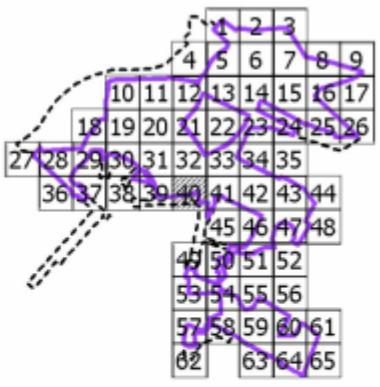

Масштаб 1:2000
район Некрасовка города Москвы

Лист 41 из 66

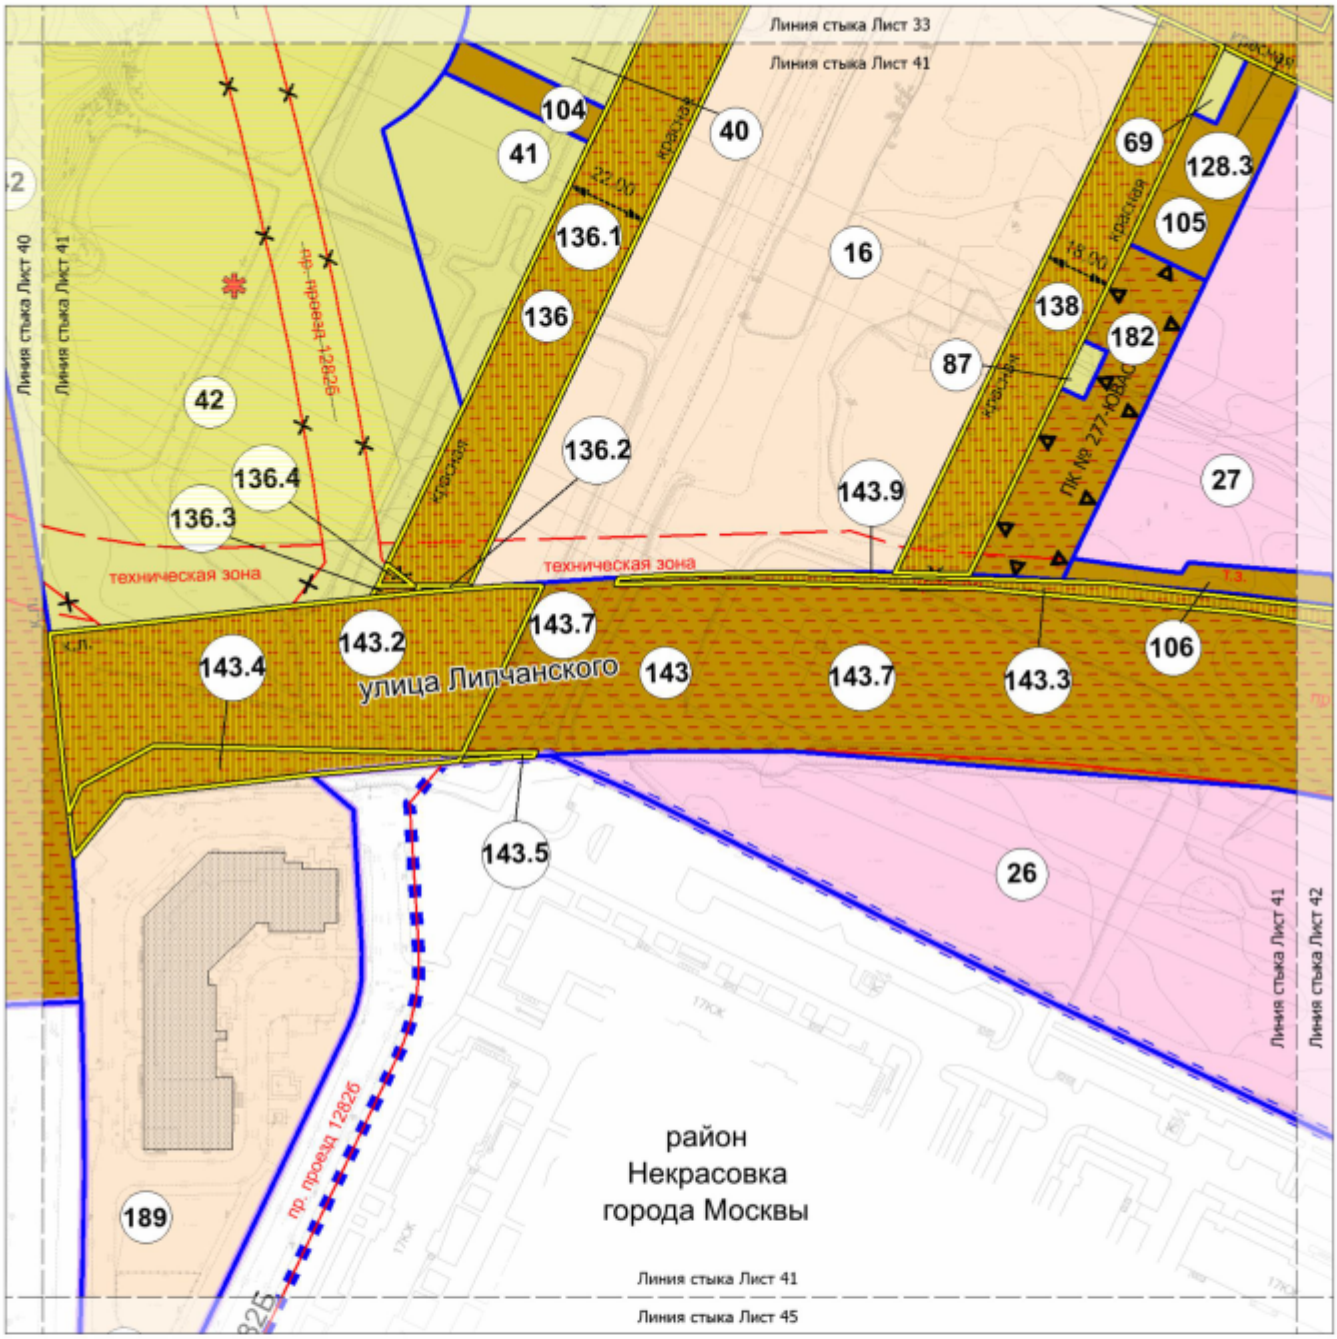

УСЛОВНЫЕ ОБОЗНАЧЕНИЯ:

ГРАНИЦЫ:
- подготовки проекта планировки территории
- подготовки проекта межевания территории
- земельных участков

ТЕРРИТОРИИ ЗЕМЕЛЬНЫХ УЧАСТКОВ И ЧАСТЕЙ ЗЕМЕЛЬНЫХ УЧАСТКОВ:
- нежилых зданий и сооружений
- жилых зданий
- зданий образовательных организаций
- общего пользования
- общественные территории
- планируемое изъятие в установленном законом порядке
- 42 — номер земельного участка
- использование подземного пространства


ЗАСТРОЙКА:
- существующая

ЛИНИИ ГРАДОСТРОИТЕЛЬНОГО РЕГУЛИРОВАНИЯ:

СУЩЕСТВУЮЩИЕ:
- красная — красные линии улично-дорожной сети
- техническая зона — границы технических зон инженерных коммуникаций и сооружений


ОТМЕНЯЕМЫЕ:
- красные линии улично-дорожной сети

УСТАНАВЛИВАЕМЫЕ:
- ПК — границы объектов природного комплекса города Москвы
- красная — красные линии улично-дорожной сети

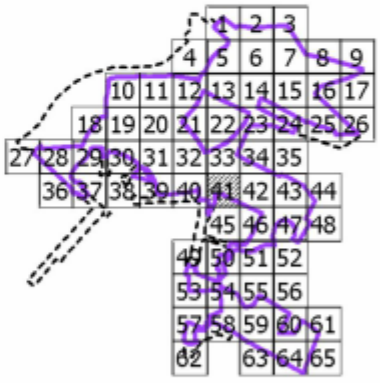

Масштаб 1:2000
район Некрасовка города Москвы

Лист 42 из 66

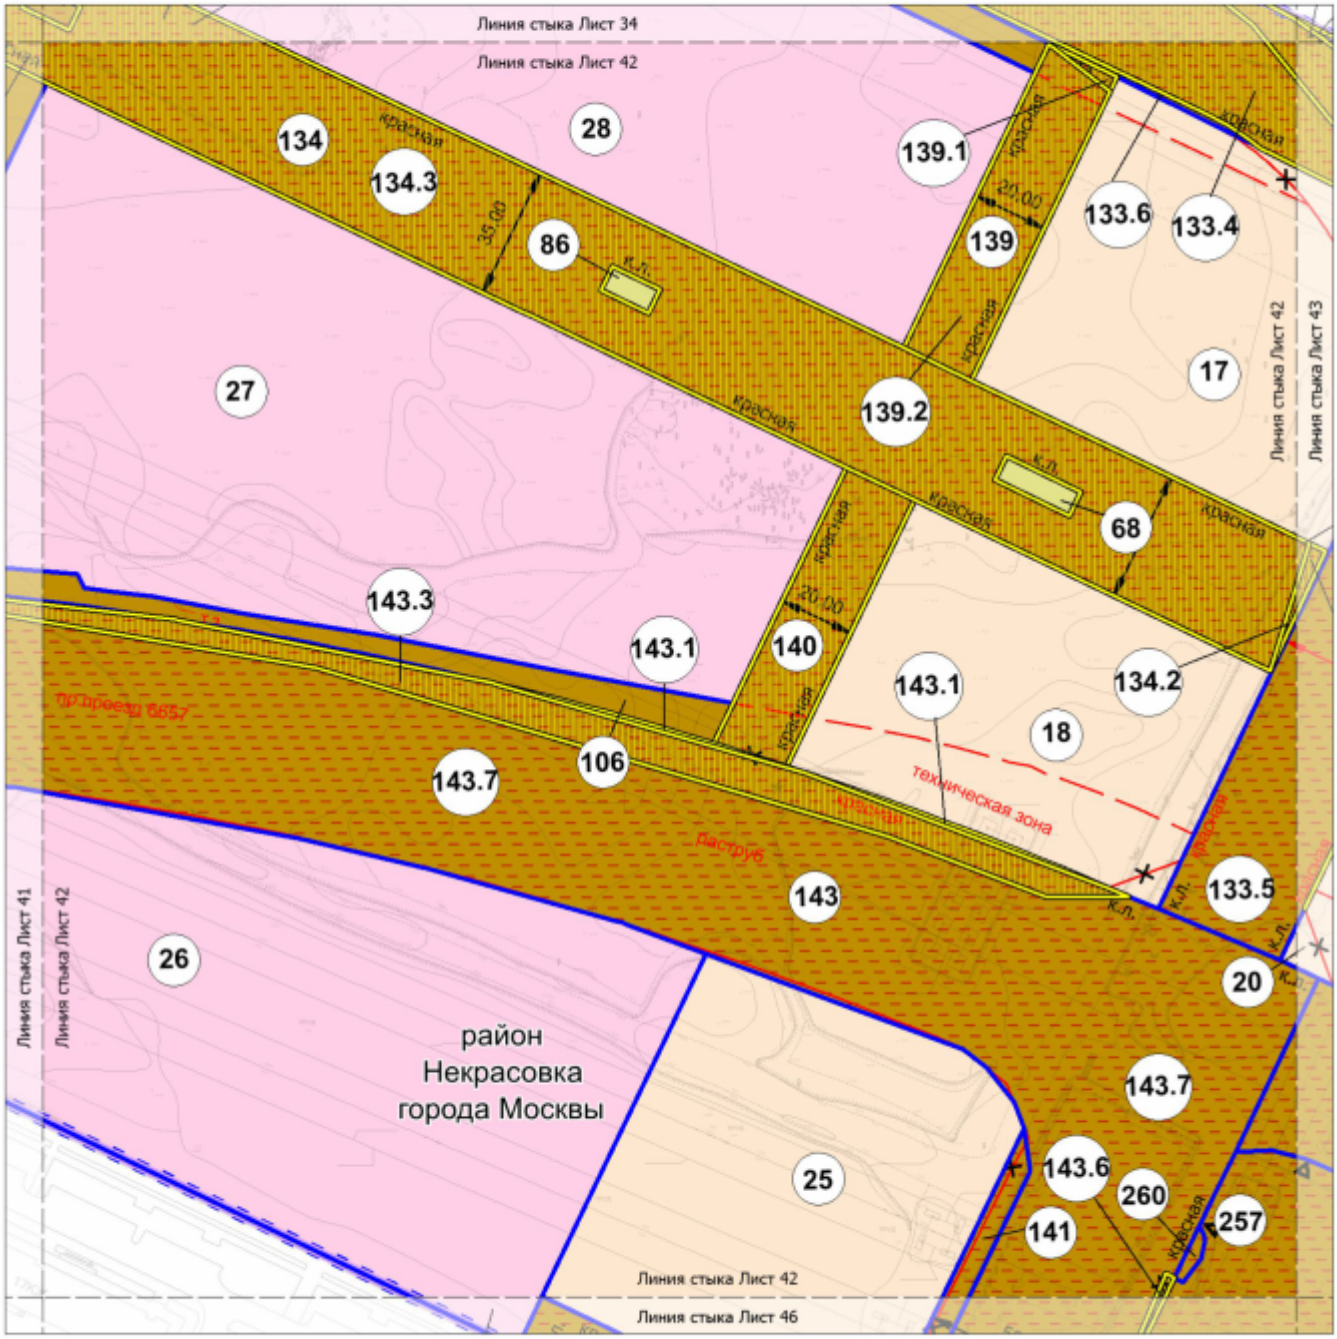

УСЛОВНЫЕ ОБОЗНАЧЕНИЯ:

ГРАНИЦЫ:

- подготовки проекта планировки территории
- подготовки проекта межевания территории
- города Москвы
- районов города Москвы
- земельных участков

ТЕРРИТОРИИ ЗЕМЕЛЬНЫХ УЧАСТКОВ И ЧАСТЕЙ ЗЕМЕЛЬНЫХ УЧАСТКОВ:

- нежилых зданий и сооружений
- жилых зданий
- зданий образовательных организаций
- общего пользования
- общественные территории
- планируемое изъятие в установленном законом порядке
- 27 — номер земельного участка

ЛИНИИ ГРАДОСТРОИТЕЛЬНОГО РЕГУЛИРОВАНИЯ:

СУЩЕСТВУЮЩИЕ:


- красная — красные линии улично-дорожной сети
- техническая зона — границы технических зон инженерных коммуникаций и сооружений

ОТМЕНЯЕМЫЕ:


- красная — красные линии улично-дорожной сети

УСТАНАВЛИВАЕМЫЕ:

- ПК — границы объектов природного комплекса города Москвы
- красная — красные линии улично-дорожной сети

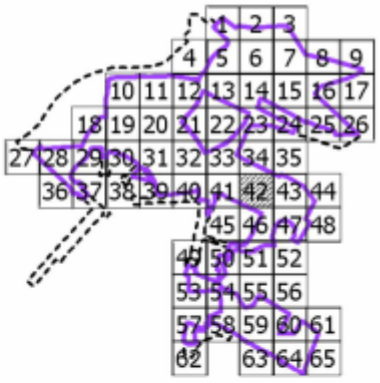

Масштаб 1:2000
район Некрасовка города Москвы
городской округ Люберцы Московской области
Лист 43 из 66

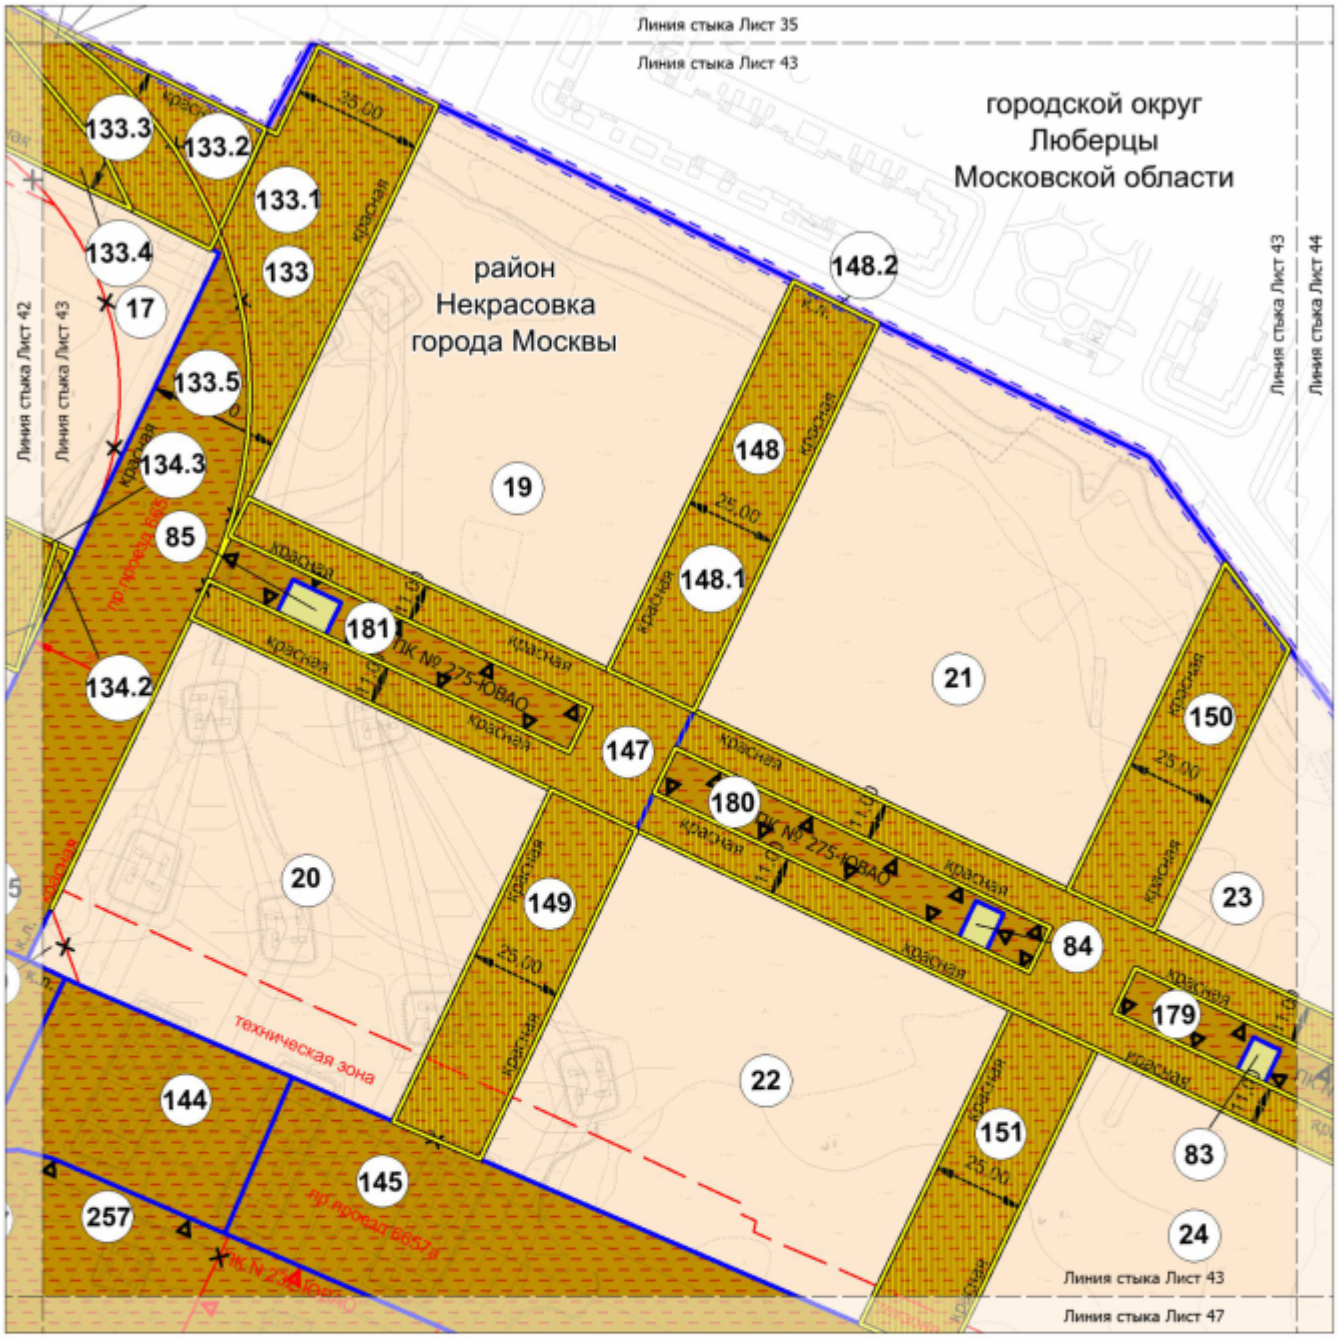

УСЛОВНЫЕ ОБОЗНАЧЕНИЯ:

ГРАНИЦЫ:

- подготовки проекта планировки территории
- подготовки проекта межевания территории
- города Москвы
- районов города Москвы
- земельных участков

ТЕРРИТОРИИ ЗЕМЕЛЬНЫХ УЧАСТКОВ И ЧАСТЕЙ ЗЕМЕЛЬНЫХ УЧАСТКОВ:

- жилых зданий
- общего пользования
- планируемое изъятие в установленном законом порядке
- 19 — номер земельного участка

ЗАСТРОЙКА:

- существующая

ЛИНИИ ГРАДОСТРОИТЕЛЬНОГО РЕГУЛИРОВАНИЯ:

СУЩЕСТВУЮЩИЕ:


- красная — красные линии улично-дорожной сети
- ПК — границы объектов природного комплекса города Москвы
- техническая зона — границы технических зон инженерных коммуникаций и сооружений

ОТМЕНЯЕМЫЕ:


- ПК — границы объектов природного комплекса города Москвы
- красная — красные линии улично-дорожной сети

УСТАНАВЛИВАЕМЫЕ:

- ПК — границы объектов природного комплекса города Москвы
- красная — красные линии улично-дорожной сети

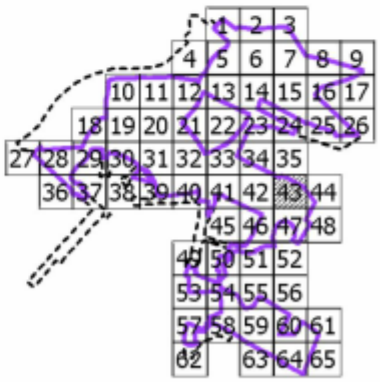

Масштаб 1:2000
район Некрасовка города Москвы
городской округ Люберцы Московской области
Лист 44 из 66

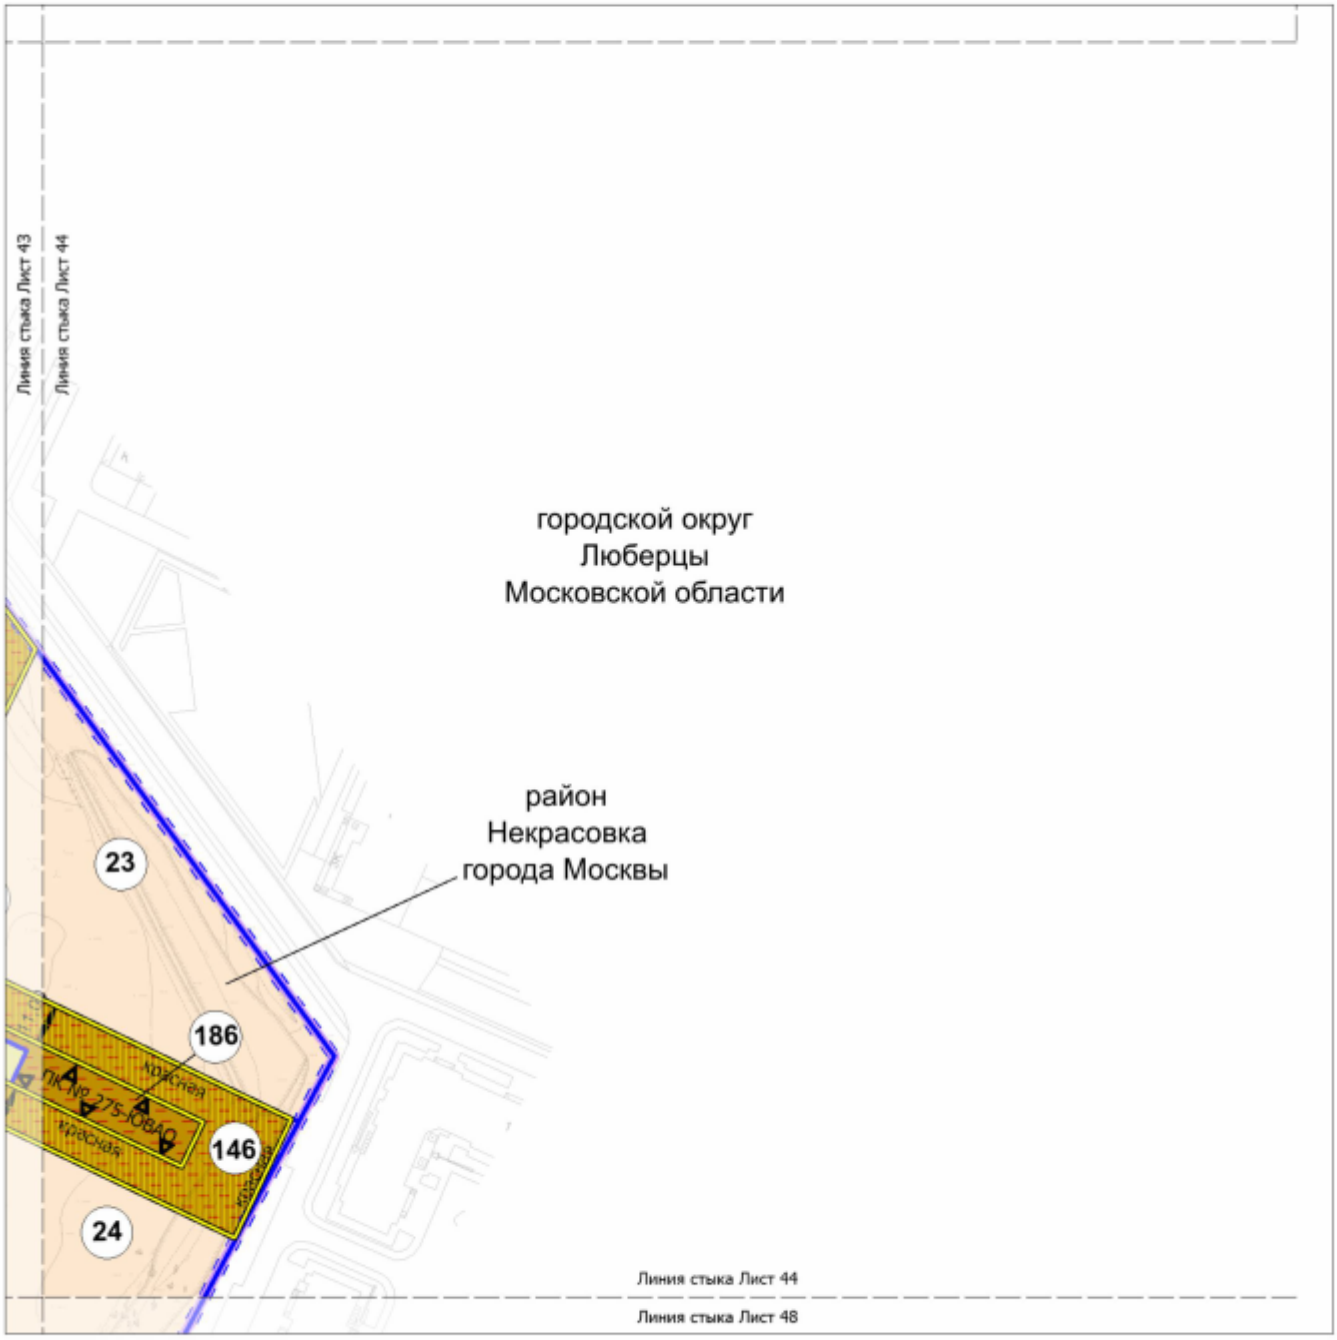

УСЛОВНЫЕ ОБОЗНАЧЕНИЯ:

ГРАНИЦЫ:

- подготовки проекта планировки территории
- подготовки проекта межевания территории
- города Москвы
- районов города Москвы
- земельных участков


ТЕРРИТОРИИ ЗЕМЕЛЬНЫХ УЧАСТКОВ И ЧАСТЕЙ ЗЕМЕЛЬНЫХ УЧАСТКОВ:

- жилых зданий
- общего пользования
- планируемое изъятие в установленном законом порядке
- 23 — номер земельного участка

ЛИНИИ ГРАДОСТРОИТЕЛЬНОГО РЕГУЛИРОВАНИЯ:


УСТАНАВЛИВАЕМЫЕ:

- ПК — границы объектов природного комплекса города Москвы
- красная — красные линии улично-дорожной сети

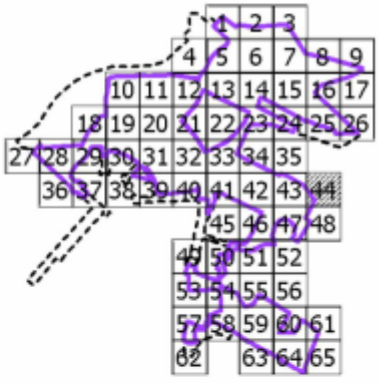

Масштаб 1:2000
район Некрасовка города Москвы

Лист 45 из 66

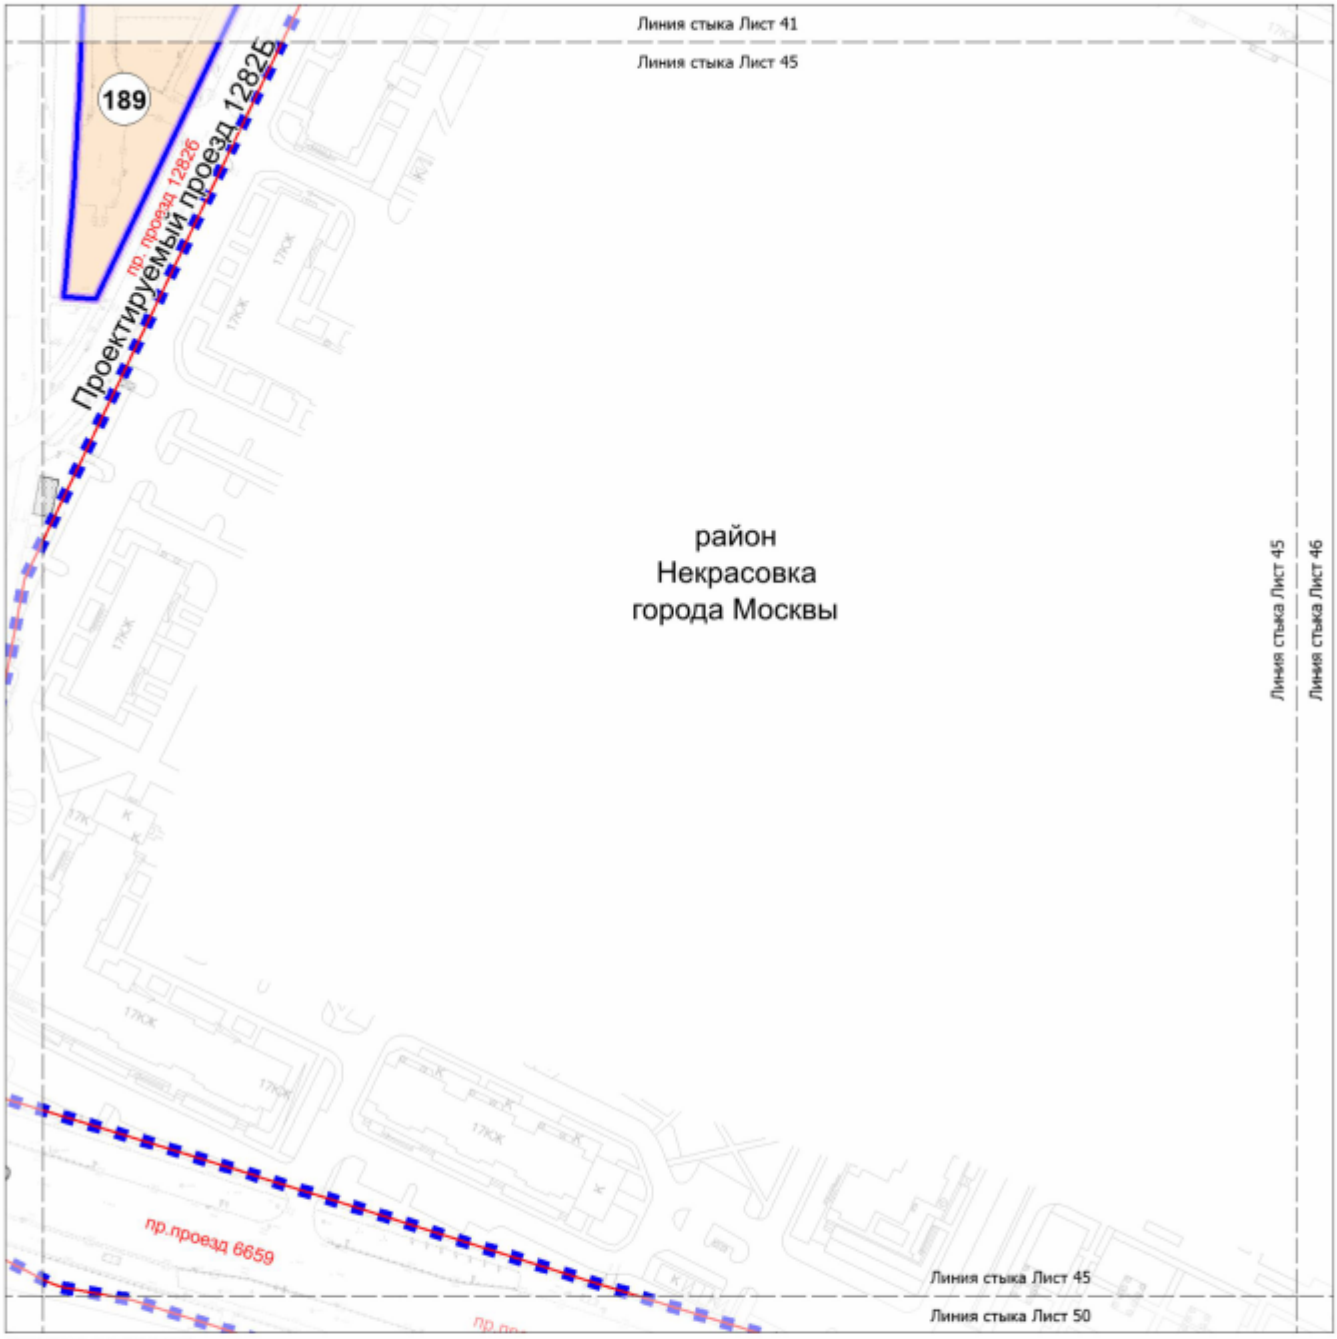

УСЛОВНЫЕ ОБОЗНАЧЕНИЯ:

ГРАНИЦЫ:

- подготовки проекта планировки территории
- подготовки проекта межевания территории
- земельных участков

ТЕРРИТОРИИ ЗЕМЕЛЬНЫХ УЧАСТКОВ И ЧАСТЕЙ ЗЕМЕЛЬНЫХ УЧАСТКОВ:


- жилых зданий
- 189 — номер земельного участка

ЗАСТРОЙКА:


- существующая

ЛИНИИ ГРАДОСТРОИТЕЛЬНОГО РЕГУЛИРОВАНИЯ:
СУЩЕСТВУЮЩИЕ:

- красная — красные линии улично-дорожной сети

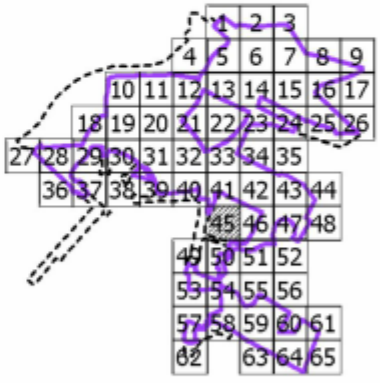

Масштаб 1:2000
район Некрасовка города Москвы
городской округ Люберцы Московской области
Лист 46 из 66

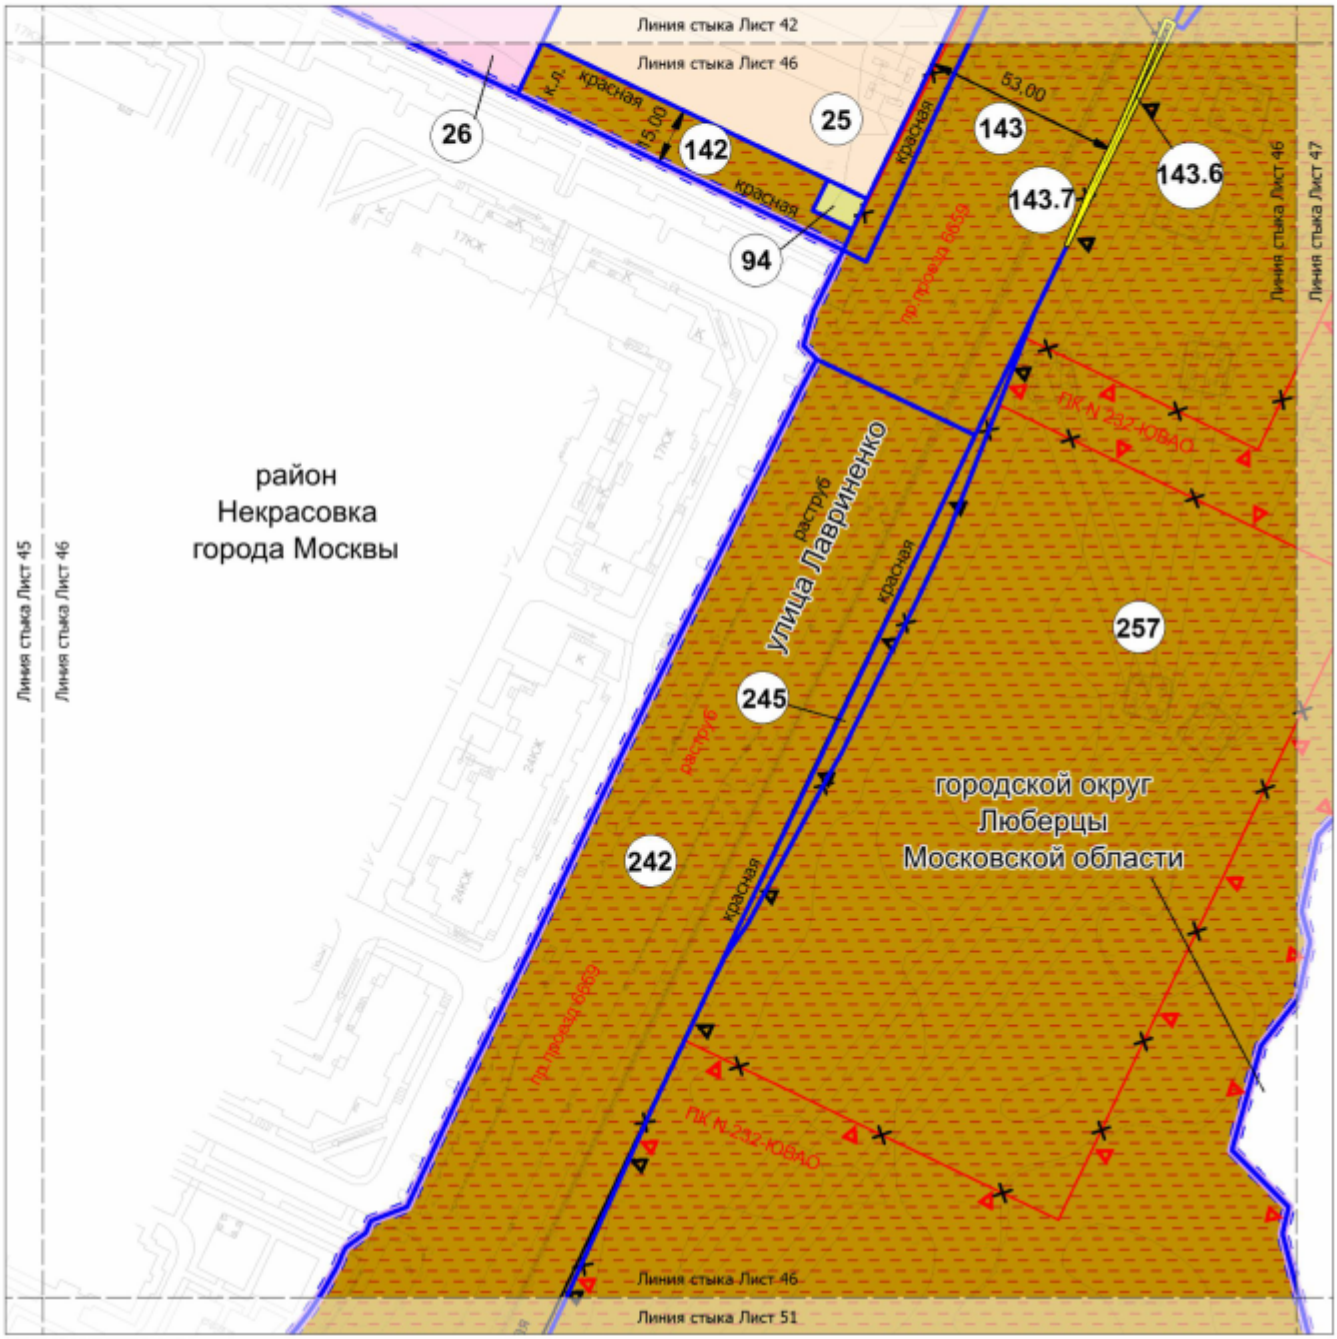

УСЛОВНЫЕ ОБОЗНАЧЕНИЯ:

ГРАНИЦЫ:
- подготовки проекта планировки территории
- подготовки проекта межевания территории
- города Москвы
- районов города Москвы
- земельных участков


ТЕРРИТОРИИ ЗЕМЕЛЬНЫХ УЧАСТКОВ И ЧАСТЕЙ ЗЕМЕЛЬНЫХ УЧАСТКОВ:
- жилых зданий
- зданий образовательных организаций
- общего пользования
- общественные территории
- планируемое изъятие в установленном законом порядке
- 94 номер земельного участка

ЛИНИИ ГРАДОСТРОИТЕЛЬНОГО РЕГУЛИРОВАНИЯ:


СУЩЕСТВУЮЩИЕ:
- красная — красные линии улично-дорожной сети
- ПК — границы объектов природного комплекса города Москвы

ОТМЕНЯЕМЫЕ:
- ПК — границы объектов природного комплекса города Москвы
- красная — красные линии улично-дорожной сети

УСТАНАВЛИВАЕМЫЕ:
- ПК — границы объектов природного комплекса города Москвы
- красная — красные линии улично-дорожной сети

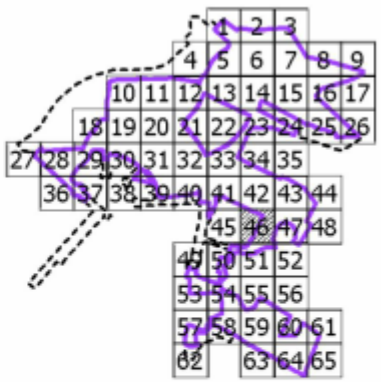

Масштаб 1:2000
район Некрасовка города Москвы
городской округ Люберцы Московской области
Лист 47 из 66

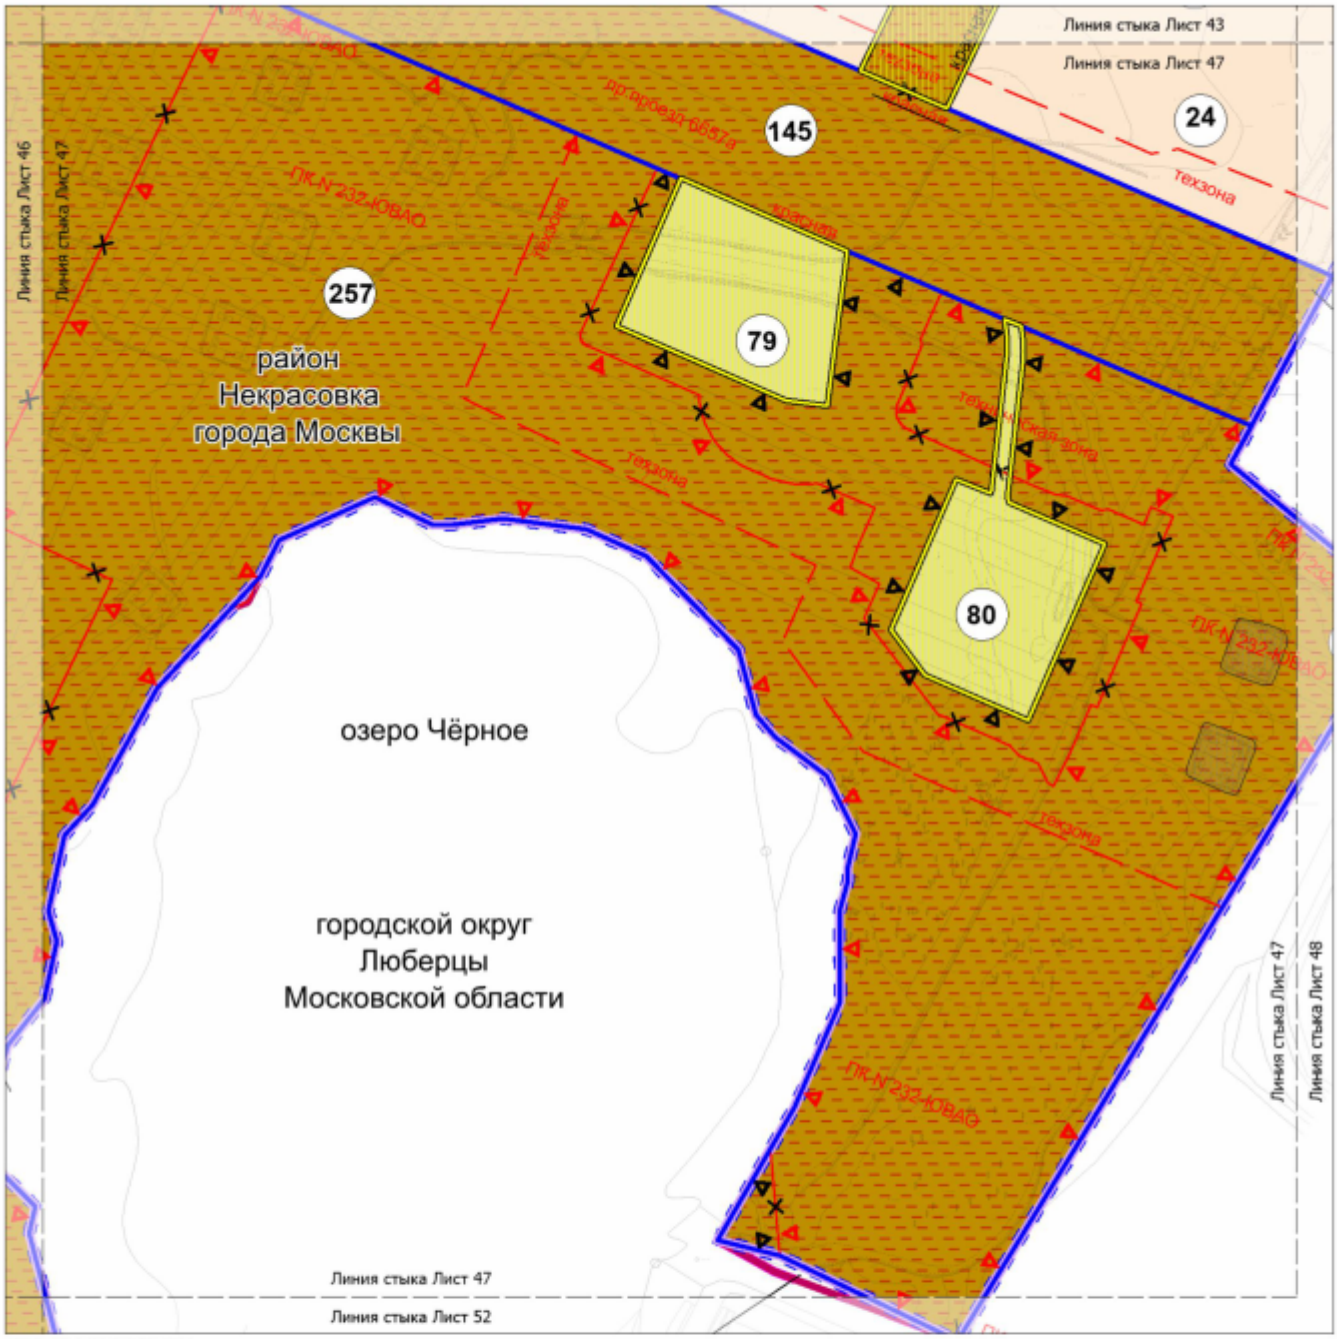

УСЛОВНЫЕ ОБОЗНАЧЕНИЯ:

ГРАНИЦЫ:
- подготовки проекта планировки территории
- подготовки проекта межевания территории
- города Москвы
- районов города Москвы
- земельных участков

ТЕРРИТОРИИ ЗЕМЕЛЬНЫХ УЧАСТКОВ И ЧАСТЕЙ ЗЕМЕЛЬНЫХ УЧАСТКОВ:
- нежилых зданий и сооружений
- жилых зданий
- общего пользования
- планируемое изъятие в установленном законом порядке
- 79 — номер земельного участка


ЗАСТРОЙКА:
- существующая

ЛИНИИ ГРАДОСТРОИТЕЛЬНОГО РЕГУЛИРОВАНИЯ:


СУЩЕСТВУЮЩИЕ:
- красная — красные линии улично-дорожной сети
- ПК — границы объектов природного комплекса города Москвы
- техническая зона — границы технических зон инженерных коммуникаций и сооружений

ОТМЕНЯЕМЫЕ:
- ПК — границы объектов природного комплекса города Москвы
- красная — красные линии улично-дорожной сети

УСТАНАВЛИВАЕМЫЕ:
- ПК — границы объектов природного комплекса города Москвы

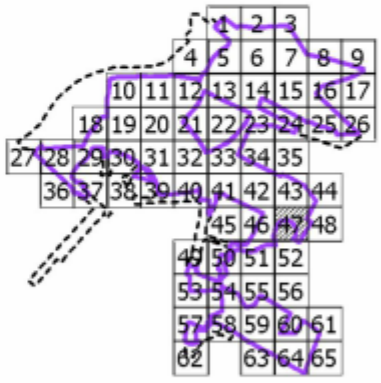

Масштаб 1:2000
район Некрасовка города Москвы
городской округ Люберцы Московской области
Лист 48 из 66

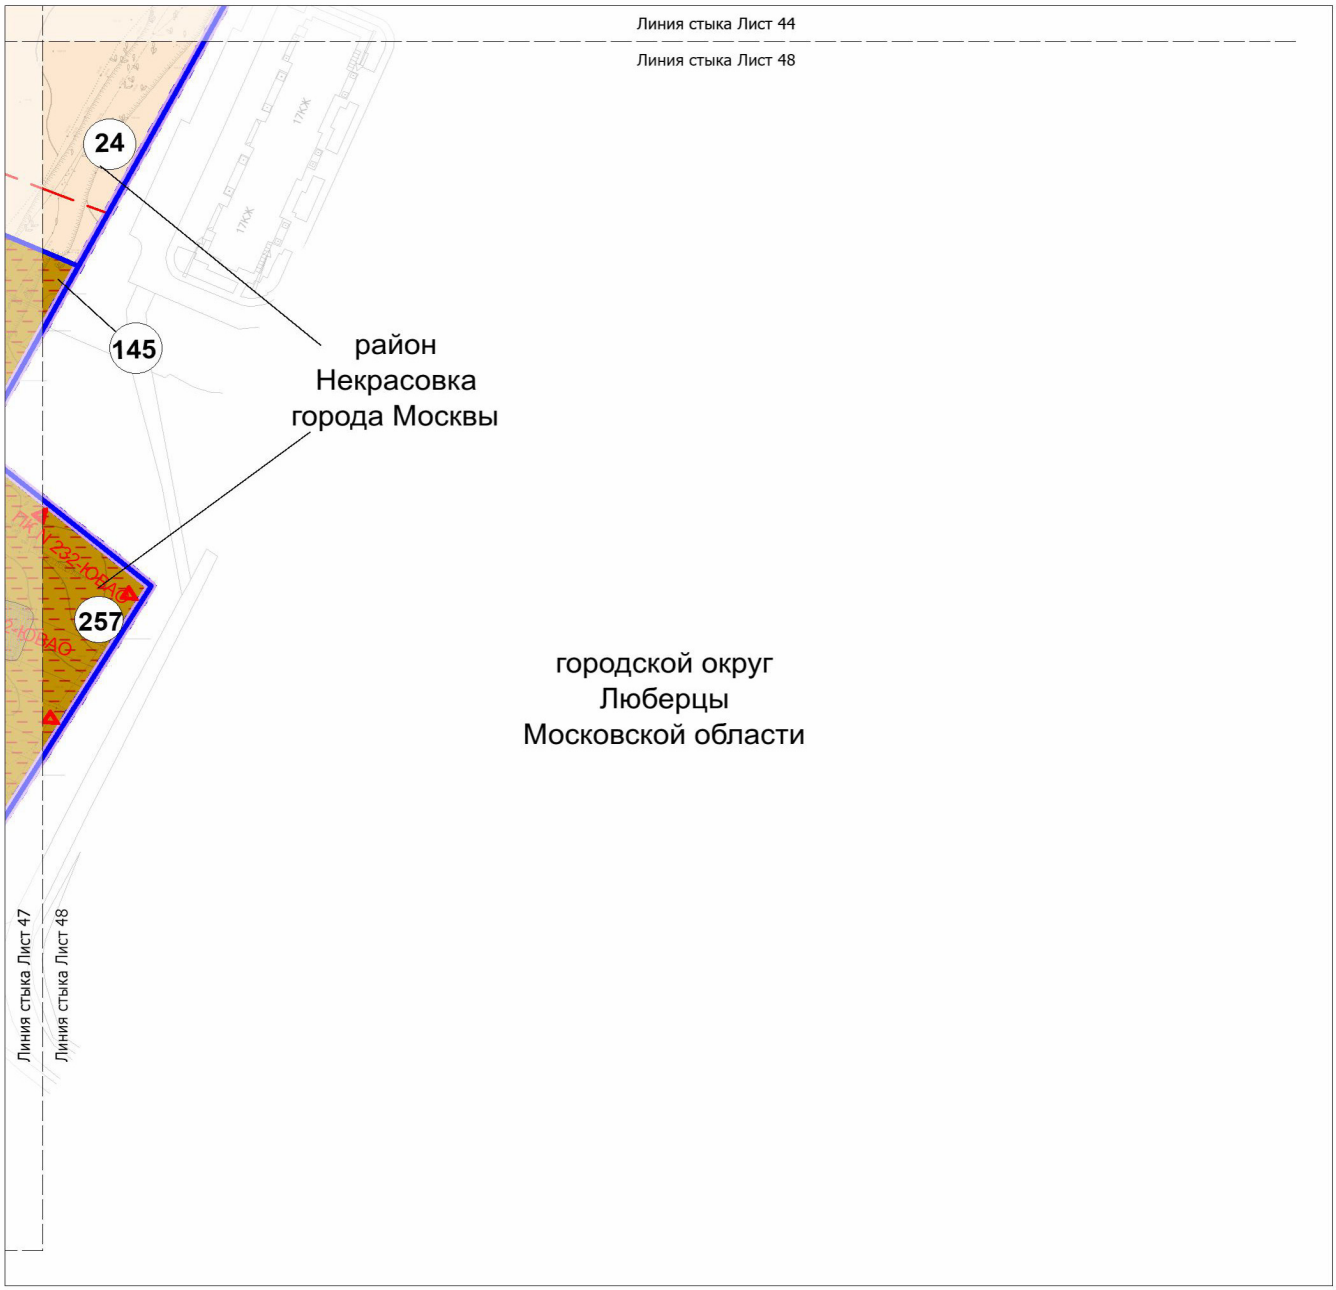

УСЛОВНЫЕ ОБОЗНАЧЕНИЯ:

ГРАНИЦЫ:

- подготовки проекта планировки территории
- подготовки проекта межевания территории
- земельных участков


ТЕРРИТОРИИ ЗЕМЕЛЬНЫХ УЧАСТКОВ И ЧАСТЕЙ ЗЕМЕЛЬНЫХ УЧАСТКОВ:

- жилых зданий
- общего пользования
- 141 — номер земельного участка

ЛИНИИ ГРАДОСТРОИТЕЛЬНОГО РЕГУЛИРОВАНИЯ:

СУЩЕСТВУЮЩИЕ:

- красная — красные линии улично-дорожной сети
- ПК — границы объектов природного комплекса города Москвы
- техническая зона — границы технических зон инженерных коммуникаций и сооружений

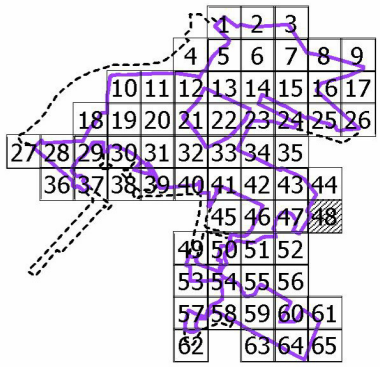

Масштаб 1:2000
район Некрасовка города Москвы

Лист 49 из 66



УСЛОВНЫЕ ОБОЗНАЧЕНИЯ:

ГРАНИЦЫ:
- подготовки проекта планировки территории
- подготовки проекта межевания территории
- города Москвы
- районов города Москвы
- земельных участков

ТЕРРИТОРИИ ЗЕМЕЛЬНЫХ УЧАСТКОВ И ЧАСТЕЙ ЗЕМЕЛЬНЫХ УЧАСТКОВ:
- общего пользования
- планируемое изъятие в установленном законом порядке
- 259 — номер земельного участка


ЗАСТРОЙКА:
- существующая

ЛИНИИ ГРАДОСТРОИТЕЛЬНОГО РЕГУЛИРОВАНИЯ:


СУЩЕСТВУЮЩИЕ:
- красная — красные линии улично-дорожной сети

ОТМЕНЯЕМЫЕ:
- красная — красные линии улично-дорожной сети

УСТАНАВЛИВАЕМЫЕ:
- красная — красные линии улично-дорожной сети

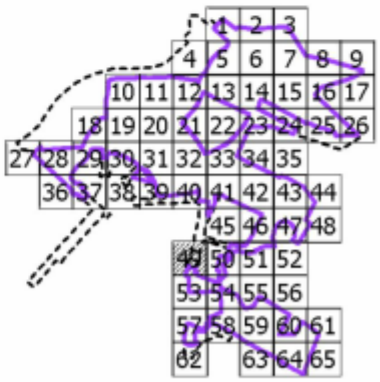

Масштаб 1:2000
район Некрасовка города Москвы
городской округ Люберцы Московской области
Лист 50 из 66

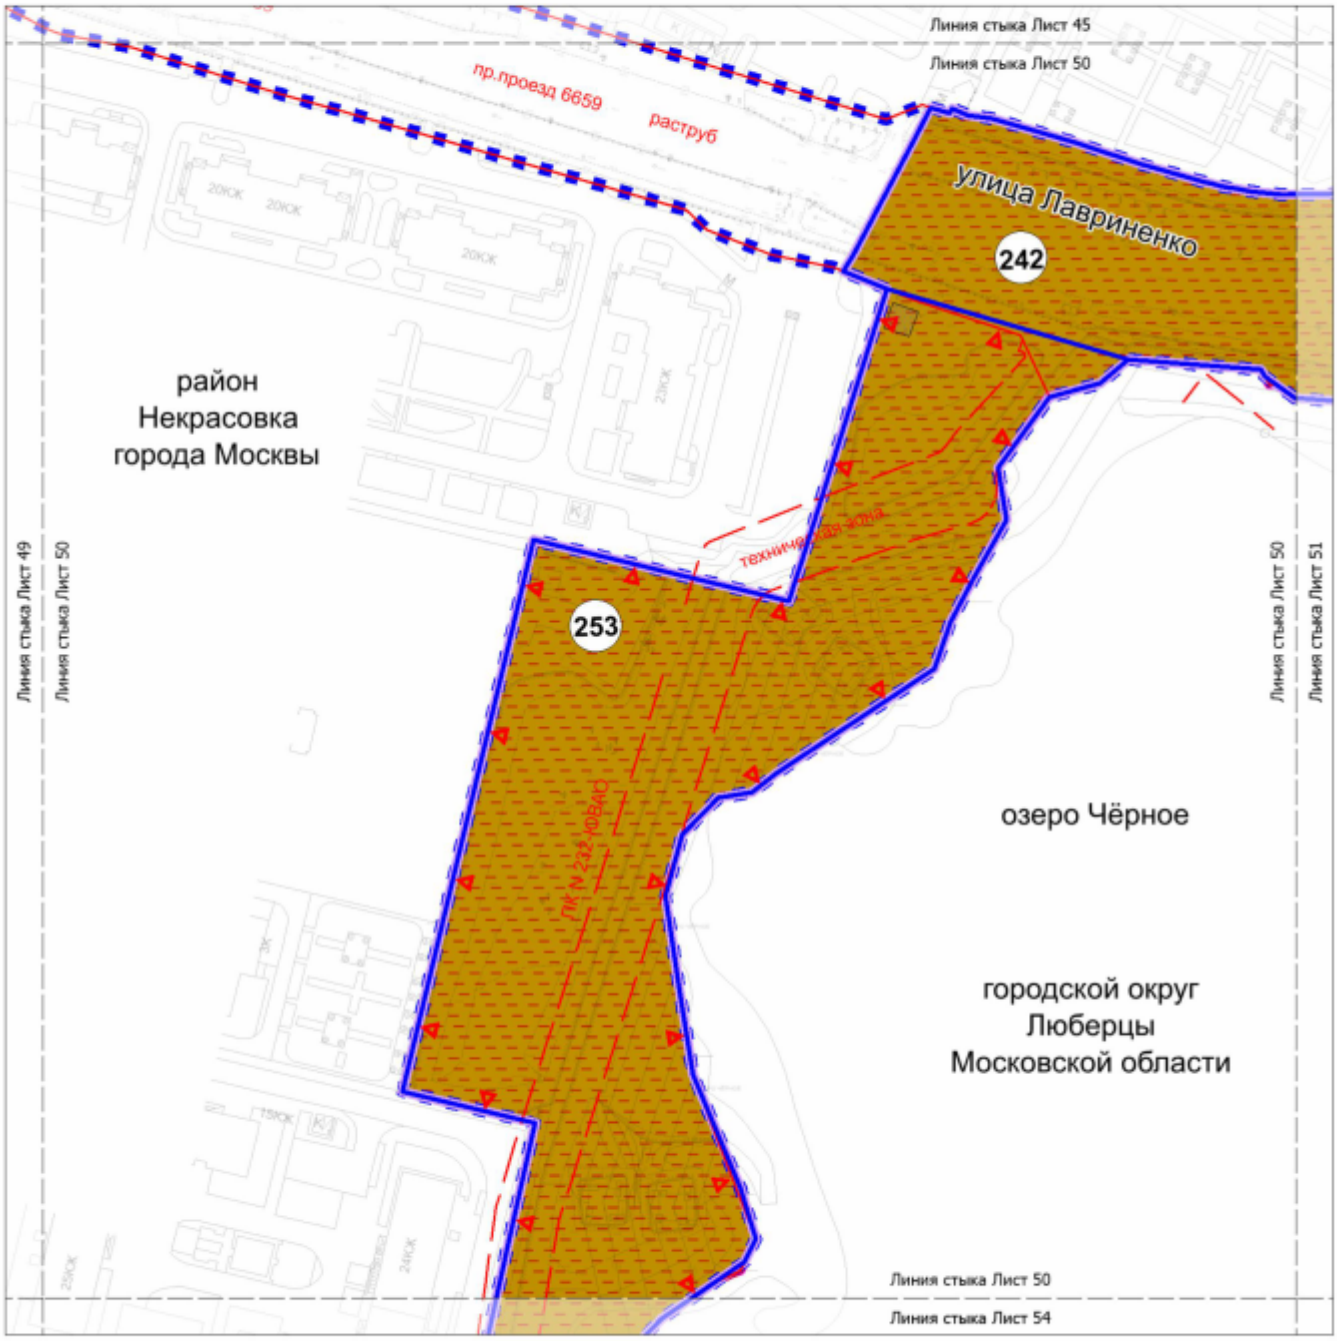


УСЛОВНЫЕ ОБОЗНАЧЕНИЯ:

ГРАНИЦЫ:
- подготовки проекта планировки территории
- подготовки проекта межевания территории
- города Москвы
- районов города Москвы
- земельных участков


ТЕРРИТОРИИ ЗЕМЕЛЬНЫХ УЧАСТКОВ И ЧАСТЕЙ ЗЕМЕЛЬНЫХ УЧАСТКОВ:
- общего пользования
- 242 номер земельного участка

ЗАСТРОЙКА:
- существующая

ЛИНИИ ГРАДОСТРОИТЕЛЬНОГО РЕГУЛИРОВАНИЯ:
СУЩЕСТВУЮЩИЕ:
- красная — красные линии улично-дорожной сети
- ПК — границы объектов природного комплекса города Москвы
- техническая зона — границы технических зон инженерных коммуникаций и сооружений

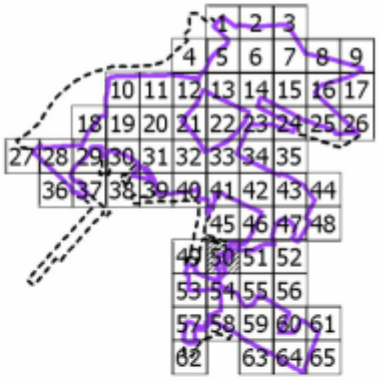

Масштаб 1:2000
район Некрасовка города Москвы
городской округ Люберцы Московской области
Лист 51 из 66

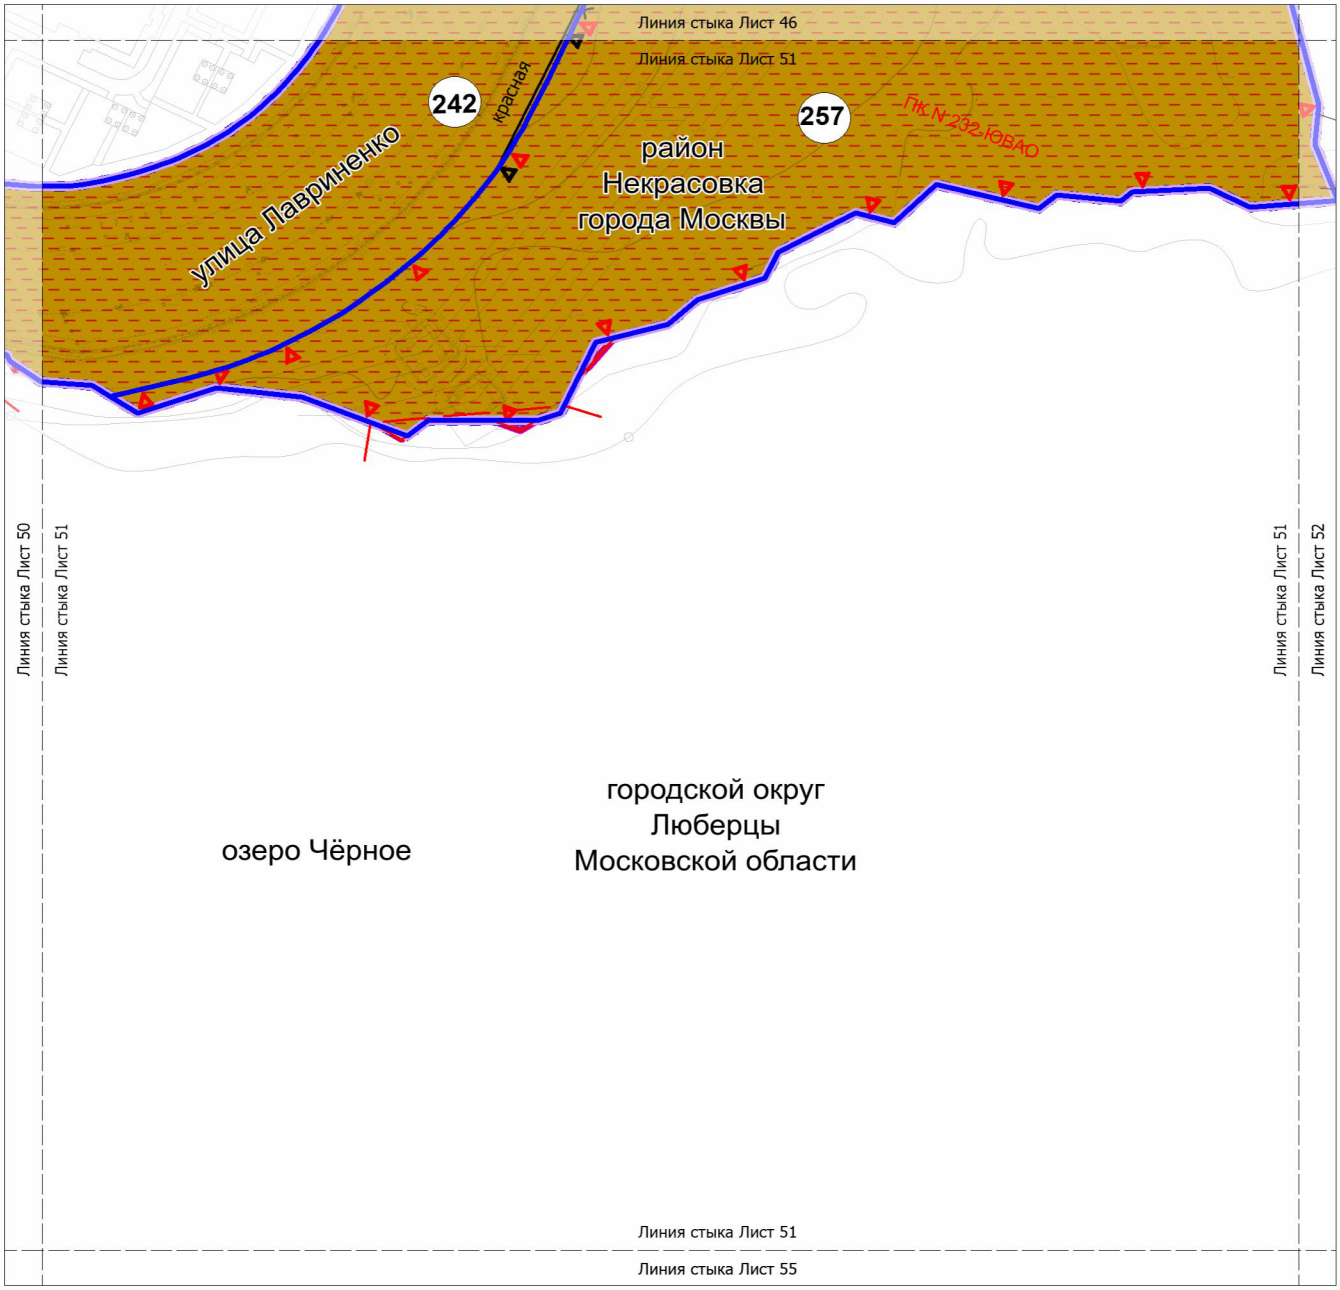

УСЛОВНЫЕ ОБОЗНАЧЕНИЯ:

ГРАНИЦЫ:

- подготовки проекта планировки территории
- подготовки проекта межевания территории
- города Москвы
- районов города Москвы
- земельных участков

ТЕРРИТОРИИ ЗЕМЕЛЬНЫХ УЧАСТКОВ И ЧАСТЕЙ ЗЕМЕЛЬНЫХ УЧАСТКОВ:


- общего пользования
- 242 — номер земельного участка

ЛИНИИ ГРАДОСТРОИТЕЛЬНОГО РЕГУЛИРОВАНИЯ:
СУЩЕСТВУЮЩИЕ:


- красная — красные линии улично-дорожной сети
- ПК — границы объектов природного комплекса города Москвы

ОТМЕНЯЕМЫЕ:

- ~~ПК~~ — границы объектов природного комплекса города Москвы

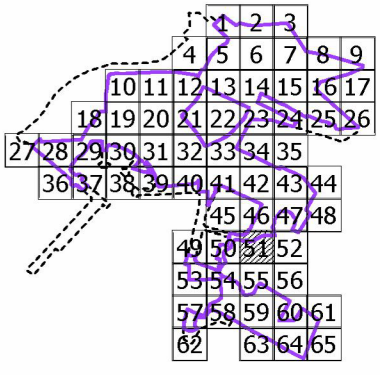

Масштаб 1:2000
район Некрасовка города Москвы
городской округ Люберцы Московской области
Лист 52 из 66

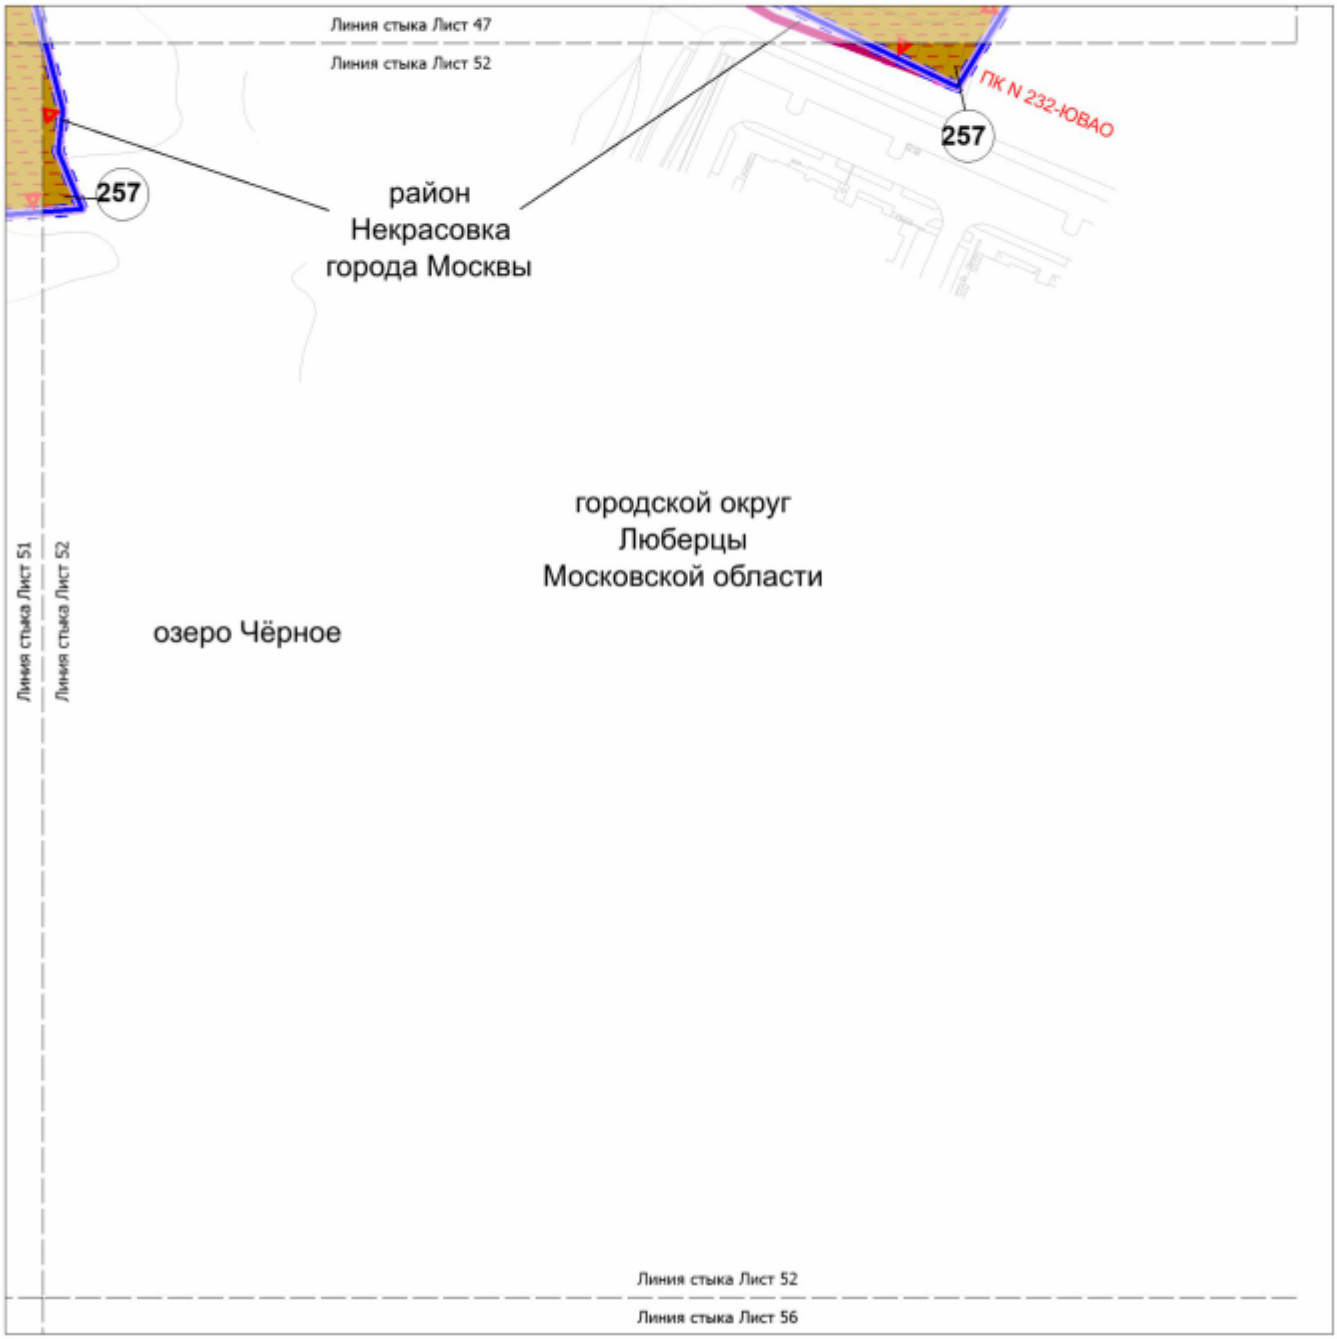


УСЛОВНЫЕ ОБОЗНАЧЕНИЯ:

ГРАНИЦЫ:
- подготовки проекта планировки территории
- подготовки проекта межевания территории
- города Москвы
- районов города Москвы
- земельных участков


ТЕРРИТОРИИ ЗЕМЕЛЬНЫХ УЧАСТКОВ И ЧАСТЕЙ ЗЕМЕЛЬНЫХ УЧАСТКОВ:
- общего пользования
- 257 — номер земельного участка

ЛИНИИ ГРАДОСТРОИТЕЛЬНОГО РЕГУЛИРОВАНИЯ:
СУЩЕСТВУЮЩИЕ:
- ПК — границы объектов природного комплекса города Москвы

УСТАНАВЛИВАЕМЫЕ:
- ПК — границы объектов природного комплекса города Москвы

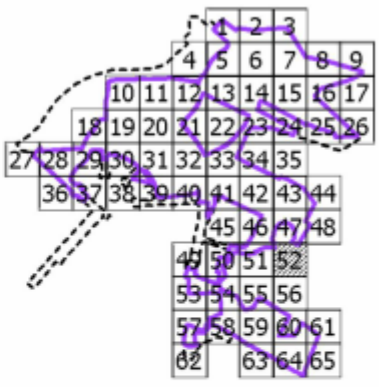

Масштаб 1:2000
район Некрасовка города Москвы
городской округ Люберцы Московской области
Лист 53 из 66

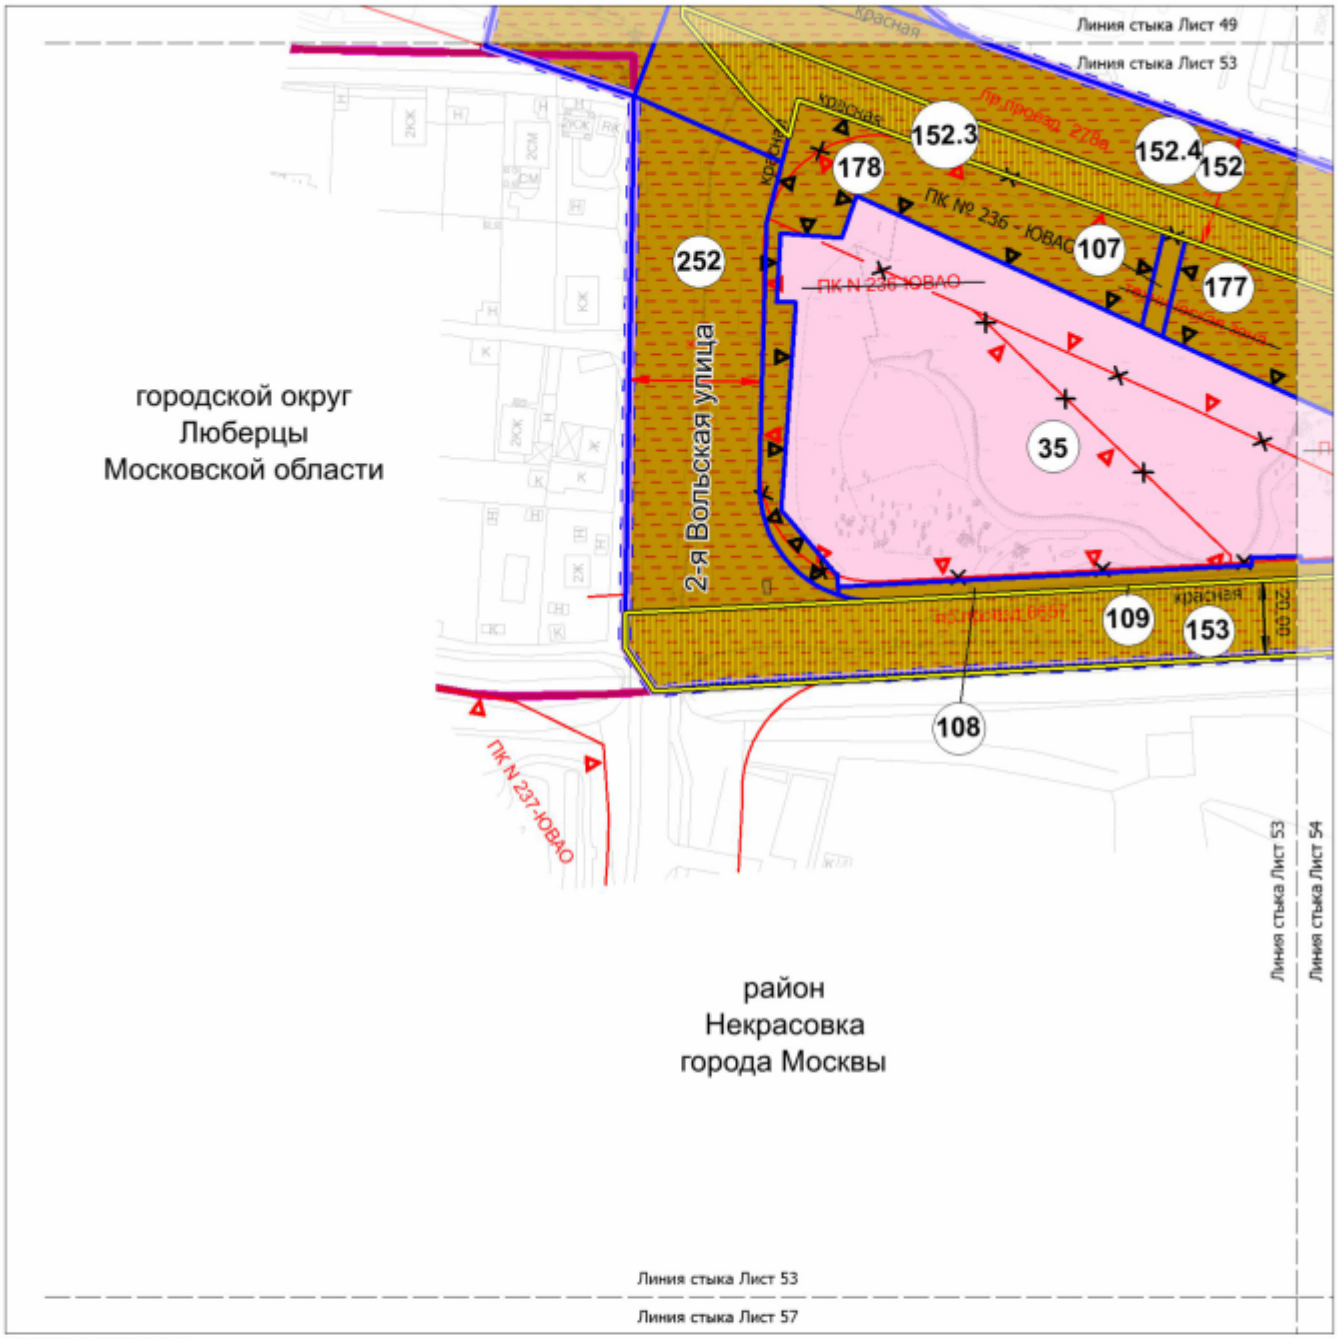

УСЛОВНЫЕ ОБОЗНАЧЕНИЯ:

ГРАНИЦЫ:
- подготовки проекта планировки территории
- подготовки проекта межевания территории
- города Москвы
- районов города Москвы
- земельных участков

ТЕРРИТОРИИ ЗЕМЕЛЬНЫХ УЧАСТКОВ И ЧАСТЕЙ ЗЕМЕЛЬНЫХ УЧАСТКОВ:
- зданий образовательных организаций
- общего пользования
- общественные территории
- планируемое изъятие в установленном законом порядке
- 35 — номер земельного участка


ЗАСТРОЙКА:
- существующая

ЛИНИИ ГРАДОСТРОИТЕЛЬНОГО РЕГУЛИРОВАНИЯ:


СУЩЕСТВУЮЩИЕ:
- красная — красные линии улично-дорожной сети
- ПК — границы объектов природного комплекса города Москвы

ОТМЕНЯЕМЫЕ:
- ПК — границы объектов природного комплекса города Москвы
- красная — красные линии улично-дорожной сети

УСТАНАВЛИВАЕМЫЕ:
- ПК — границы объектов природного комплекса города Москвы
- красная — красные линии улично-дорожной сети

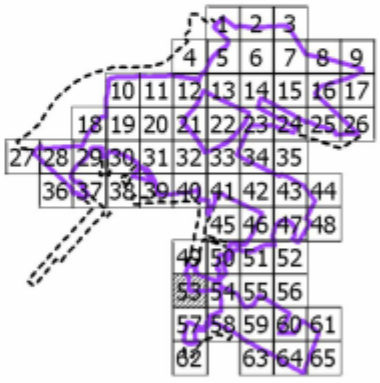

Масштаб 1:2000
район Некрасовка города Москвы
городской округ Люберцы Московской области
Лист 54 из 66

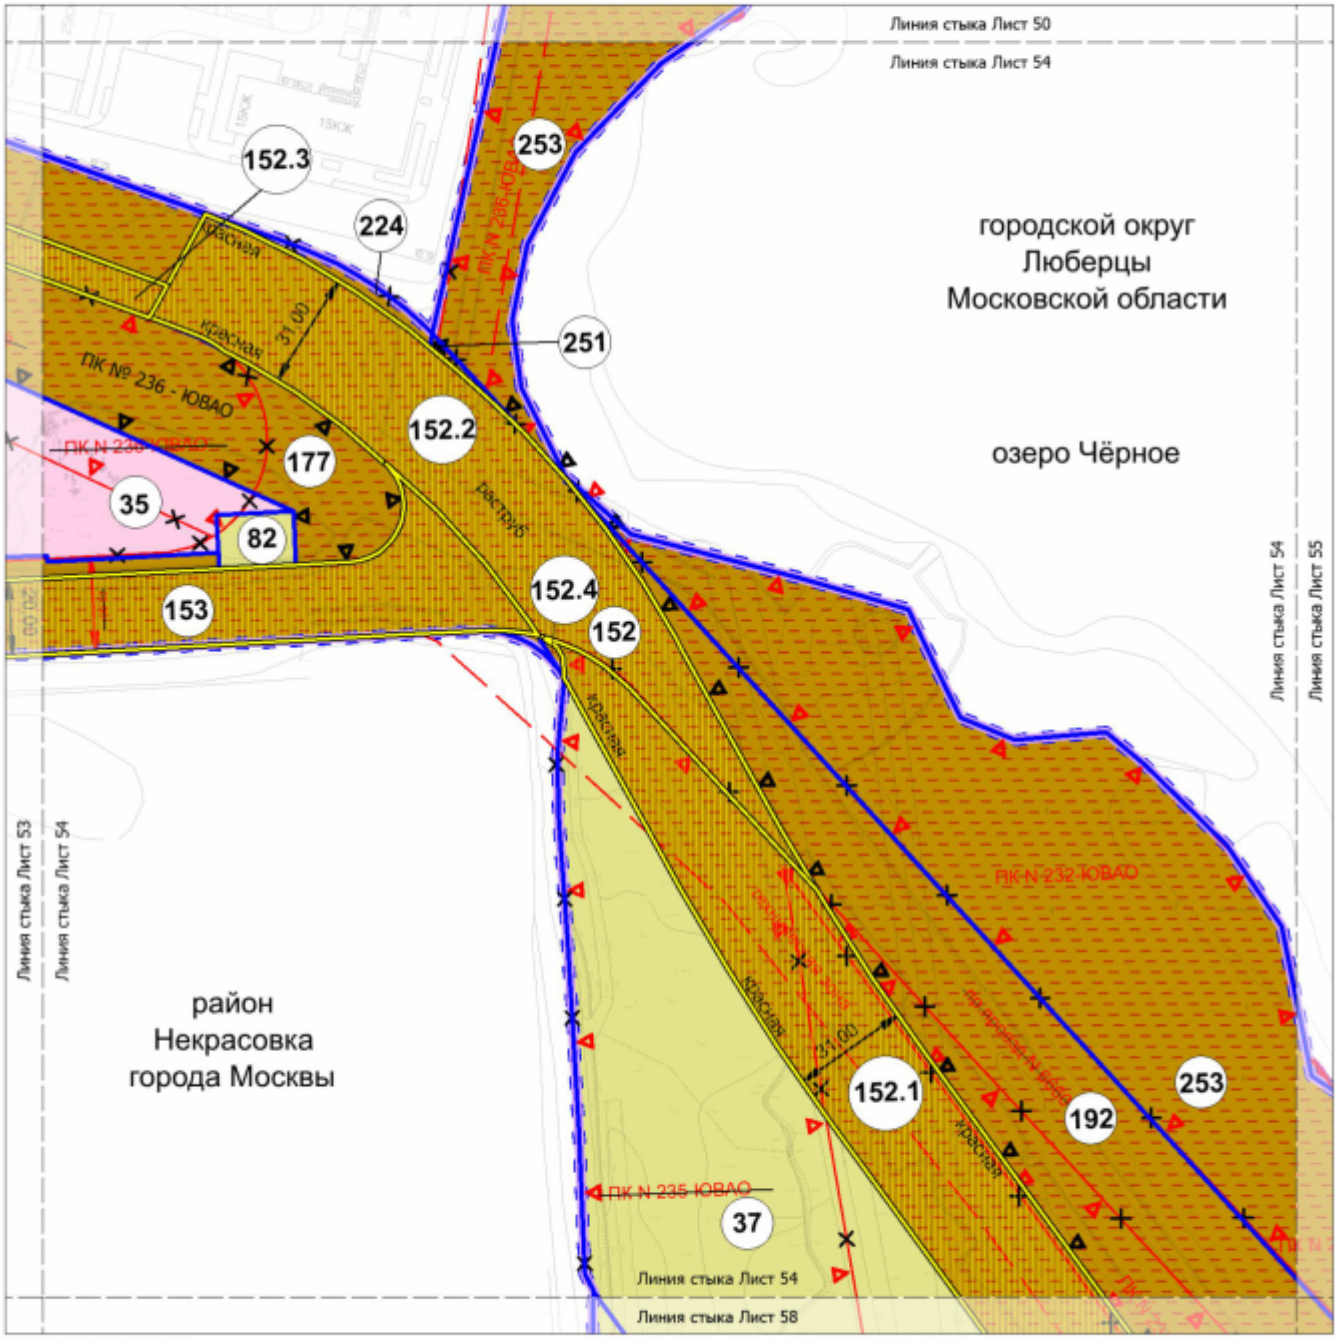

УСЛОВНЫЕ ОБОЗНАЧЕНИЯ:


ГРАНИЦЫ:
- подготовки проекта планировки территории
- подготовки проекта межевания территории
- города Москвы
- районов города Москвы
- земельных участков

ТЕРРИТОРИИ ЗЕМЕЛЬНЫХ УЧАСТКОВ И ЧАСТЕЙ ЗЕМЕЛЬНЫХ УЧАСТКОВ:
- нежилых зданий и сооружений
- зданий образовательных организаций
- общего пользования
- общественные территории
- планируемое изъятие в установленном законом порядке
- 37 — номер земельного участка


ЛИНИИ ГРАДОСТРОИТЕЛЬНОГО РЕГУЛИРОВАНИЯ:
СУЩЕСТВУЮЩИЕ:
- красная — красные линии улично-дорожной сети
- ПК — границы объектов природного комплекса города Москвы
- техническая зона — границы технических зон инженерных коммуникаций и сооружений

ОТМЕНЯЕМЫЕ:
- ПК — границы объектов природного комплекса города Москвы
- красная — красные линии улично-дорожной сети
- техническая зона — границы технических зон инженерных коммуникаций и сооружений

УСТАНАВЛИВАЕМЫЕ:
- ПК — границы объектов природного комплекса города Москвы
- красная — красные линии улично-дорожной сети

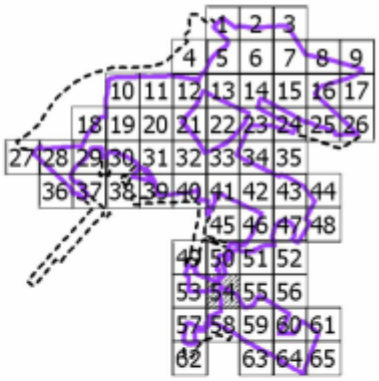

Масштаб 1:2000
район Некрасовка города Москвы
городской округ Люберцы Московской области
Лист 55 из 66

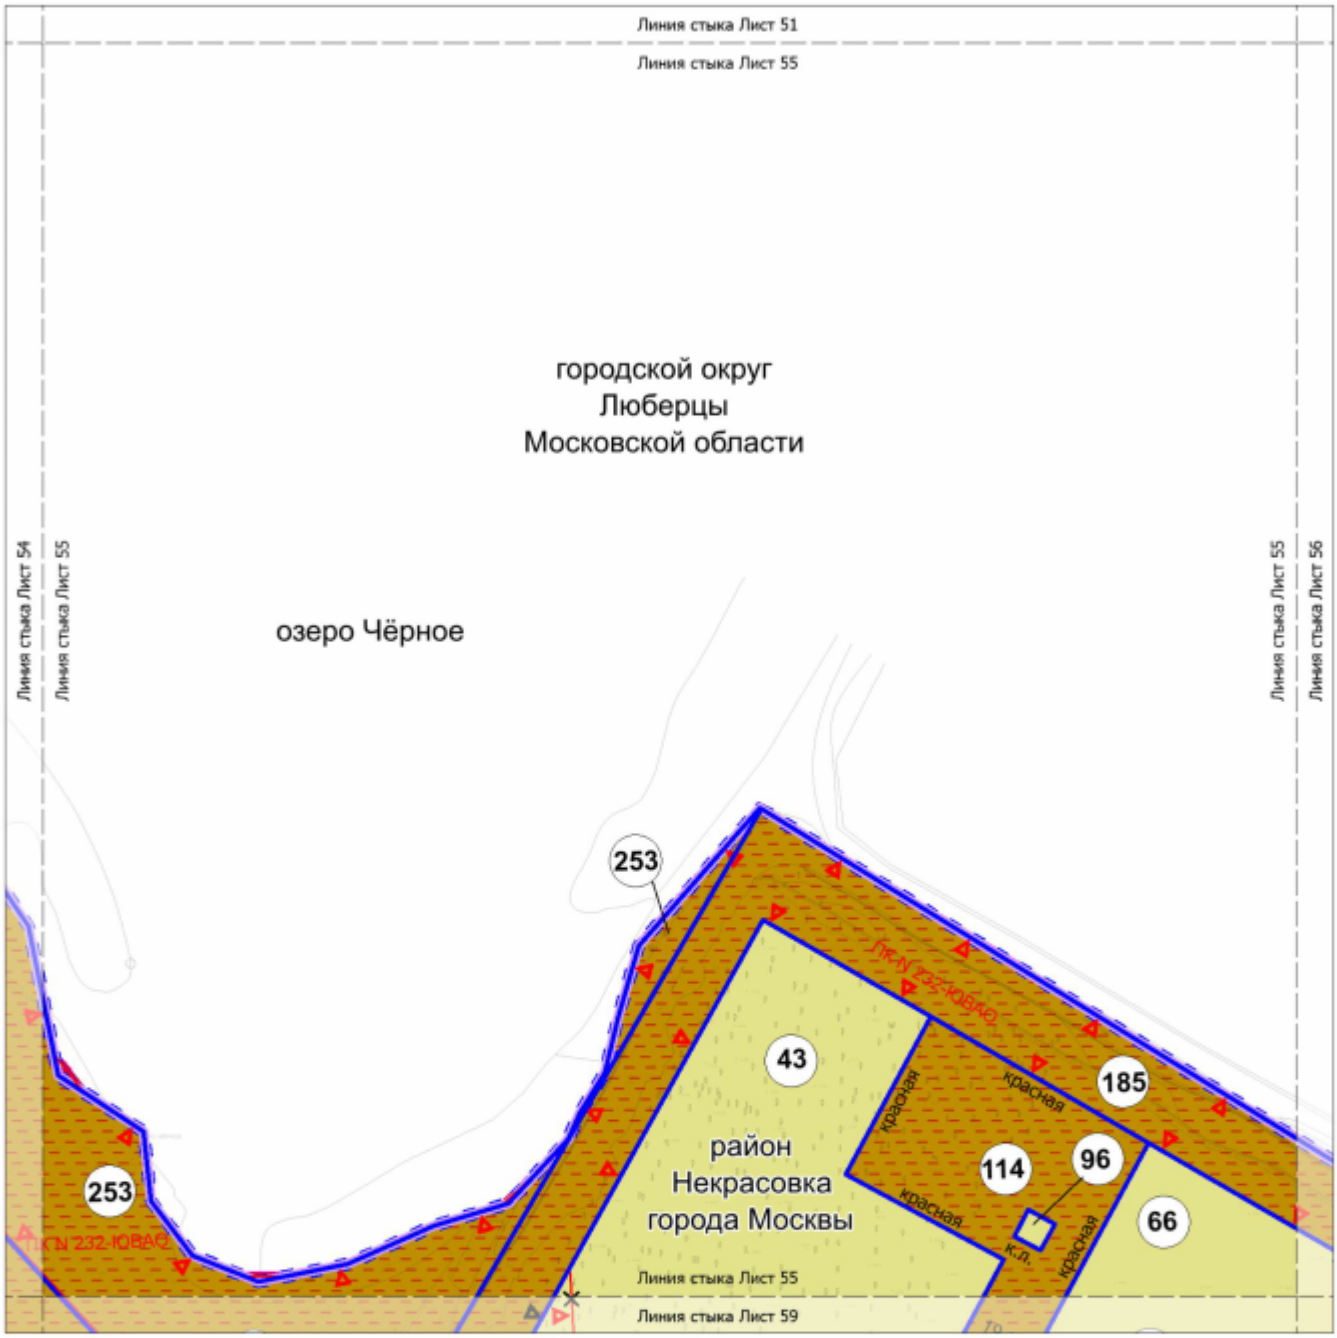

УСЛОВНЫЕ ОБОЗНАЧЕНИЯ:

ГРАНИЦЫ:
- подготовки проекта планировки территории
- подготовки проекта межевания территории
- города Москвы
- районов города Москвы
- земельных участков


ТЕРРИТОРИИ ЗЕМЕЛЬНЫХ УЧАСТКОВ И ЧАСТЕЙ ЗЕМЕЛЬНЫХ УЧАСТКОВ:
- нежилых зданий и сооружений
- общего пользования
- общественные территории
- 43 — номер земельного участка

ЛИНИИ ГРАДОСТРОИТЕЛЬНОГО РЕГУЛИРОВАНИЯ:


СУЩЕСТВУЮЩИЕ:
- красная — красные линии улично-дорожной сети
- ПК — границы объектов природного комплекса города Москвы

ОТМЕНЯЕМЫЕ:
- ПК — границы объектов природного комплекса города Москвы

УСТАНАВЛИВАЕМЫЕ:
- ПК — границы объектов природного комплекса города Москвы

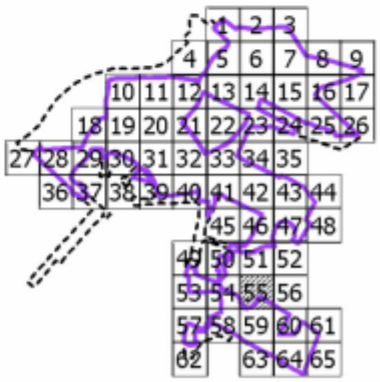

Масштаб 1:2000
район Некрасовка города Москвы
городской округ Люберцы Московской области
Лист 56 из 66

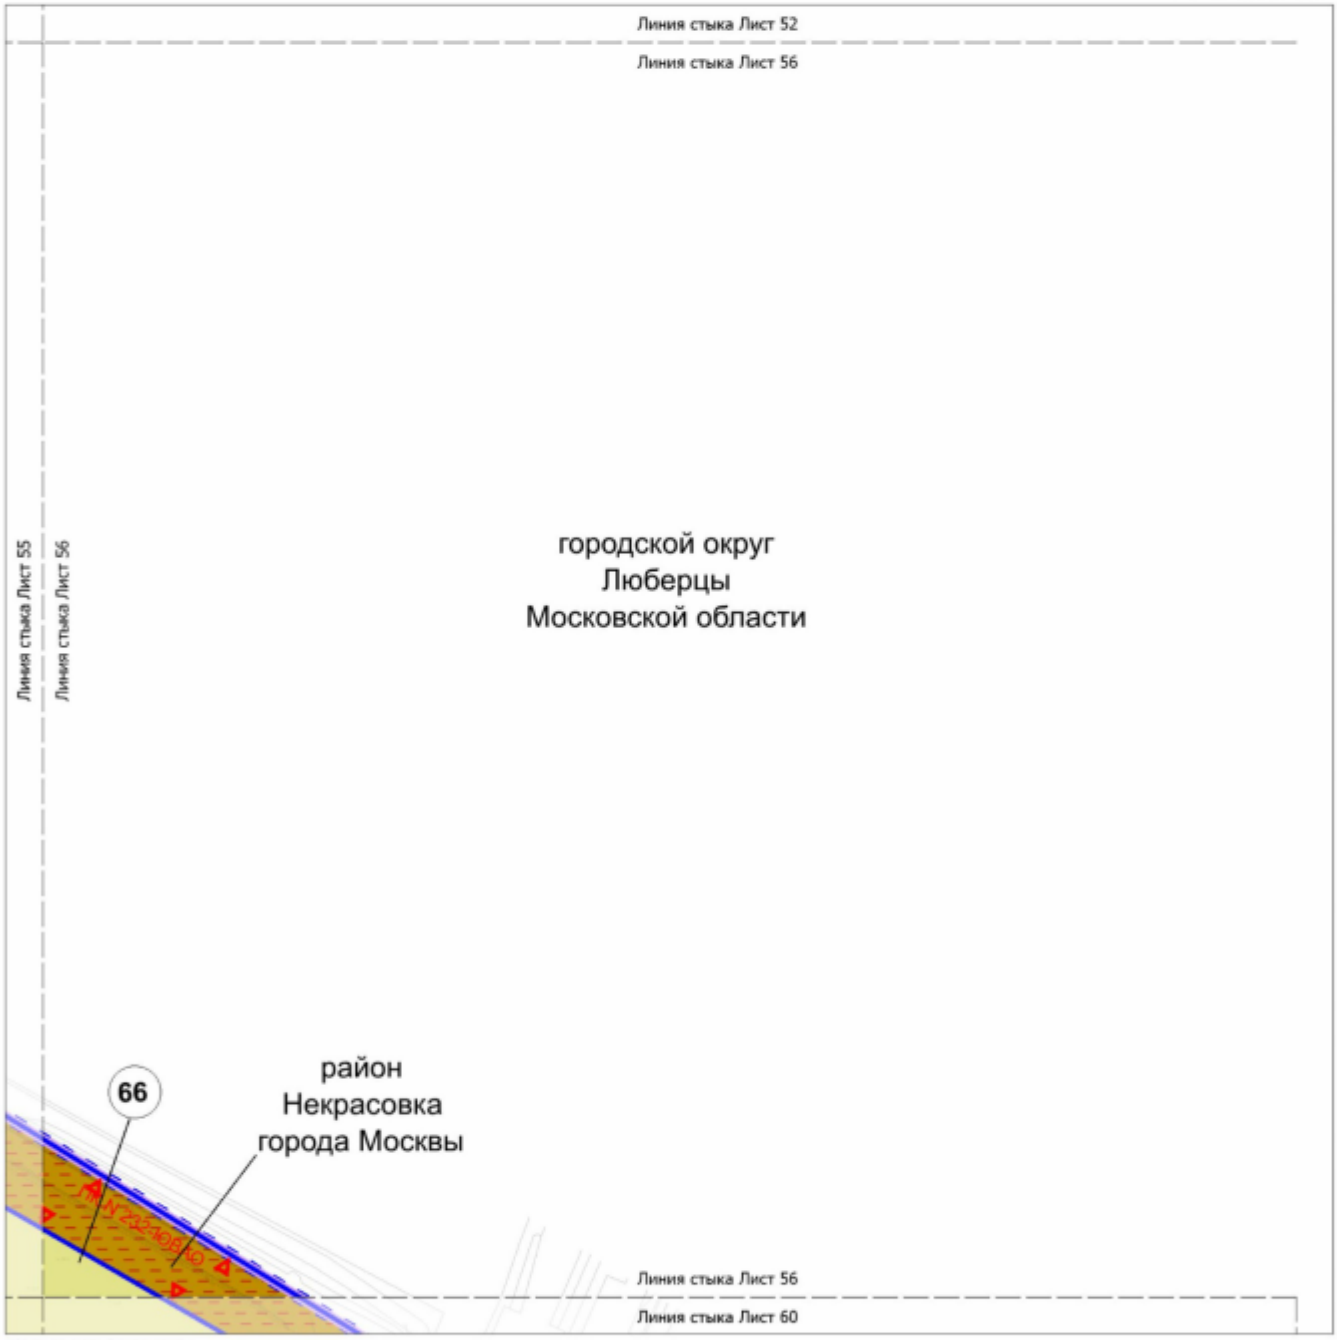

УСЛОВНЫЕ ОБОЗНАЧЕНИЯ:

ГРАНИЦЫ:

- подготовки проекта планировки территории
- подготовки проекта межевания территории
- города Москвы
- районов города Москвы
- земельных участков


ТЕРРИТОРИИ ЗЕМЕЛЬНЫХ УЧАСТКОВ И ЧАСТЕЙ ЗЕМЕЛЬНЫХ УЧАСТКОВ:

- нежилых зданий и сооружений
- общего пользования
- 66 — номер земельного участка

ЛИНИИ ГРАДОСТРОИТЕЛЬНОГО РЕГУЛИРОВАНИЯ:


СУЩЕСТВУЮЩИЕ:

- ПК — границы объектов природного комплекса города Москвы

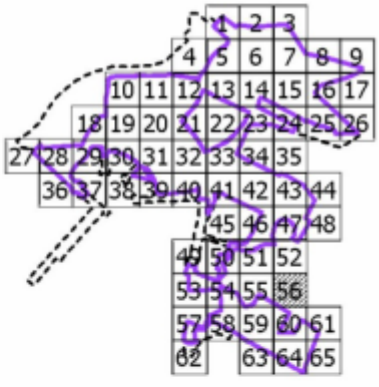

Масштаб 1:2000
район Некрасовка города Москвы

Лист 57 из 66

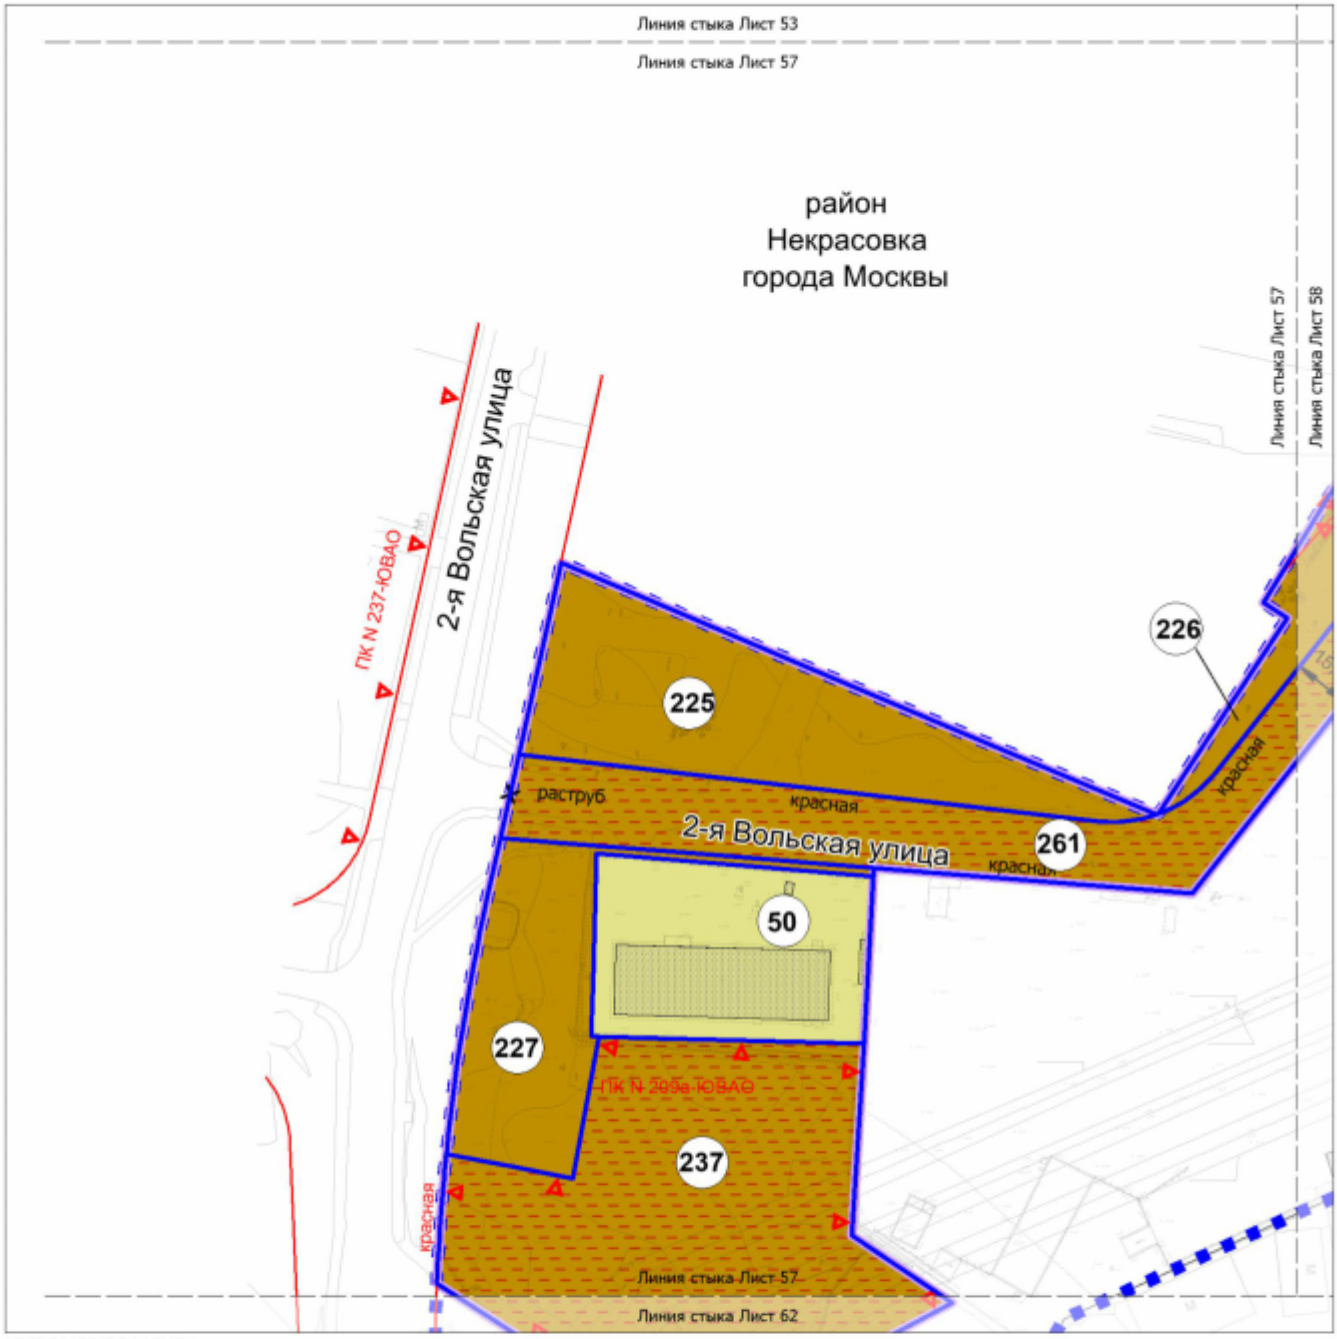

УСЛОВНЫЕ ОБОЗНАЧЕНИЯ:

ГРАНИЦЫ:
- подготовки проекта планировки территории
- подготовки проекта межевания территории
- земельных участков

ТЕРРИТОРИИ ЗЕМЕЛЬНЫХ УЧАСТКОВ И ЧАСТЕЙ ЗЕМЕЛЬНЫХ УЧАСТКОВ:
- нежилых зданий и сооружений
- общего пользования
- общественные территории
- 50 — номер земельного участка


ЗАСТРОЙКА:
- существующая

ЛИНИИ ГРАДОСТРОИТЕЛЬНОГО РЕГУЛИРОВАНИЯ:

СУЩЕСТВУЮЩИЕ:
- красная — красные линии улично-дорожной сети
- ПК — границы объектов природного комплекса города Москвы


ОТМЕНЯЕМЫЕ:
- красная — красные линии улично-дорожной сети

УСТАНАВЛИВАЕМЫЕ:
- красная — красные линии улично-дорожной сети

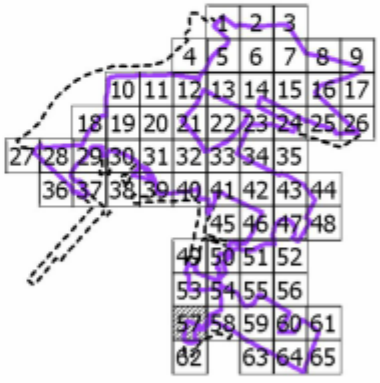

Масштаб 1:2000
район Некрасовка города Москвы

Лист 58 из 66

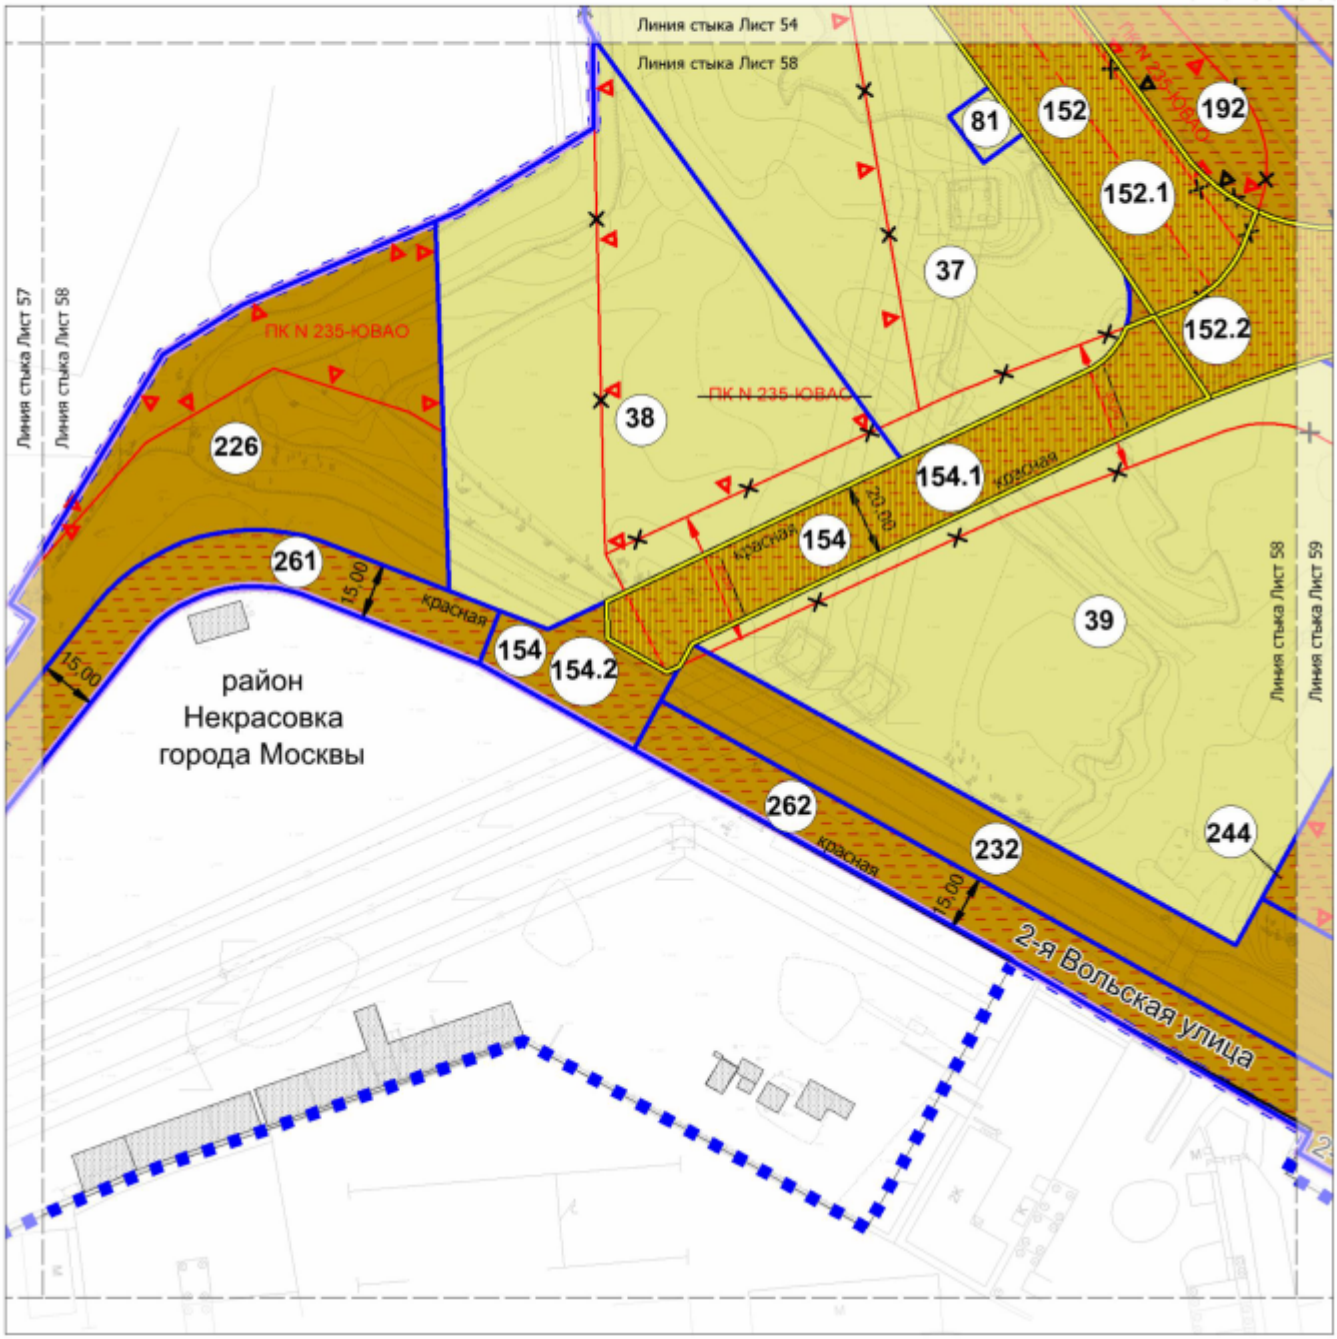

УСЛОВНЫЕ ОБОЗНАЧЕНИЯ:

ГРАНИЦЫ:
- подготовки проекта планировки территории
- подготовки проекта межевания территории
- земельных участков

ТЕРРИТОРИИ ЗЕМЕЛЬНЫХ УЧАСТКОВ И ЧАСТЕЙ ЗЕМЕЛЬНЫХ УЧАСТКОВ:
- нежилых зданий и сооружений
- общего пользования
- общественные территории
- планируемое изъятие в установленном законом порядке
- 38 номер земельного участка


ЗАСТРОЙКА:
- существующая

ЛИНИИ ГРАДОСТРОИТЕЛЬНОГО РЕГУЛИРОВАНИЯ:

СУЩЕСТВУЮЩИЕ:
- красная — красные линии улично-дорожной сети
- ПК — границы объектов природного комплекса города Москвы
- техническая зона — границы технических зон инженерных коммуникаций и сооружений


ОТМЕНЯЕМЫЕ:
- ПК — границы объектов природного комплекса города Москвы
- красная — красные линии улично-дорожной сети

УСТАНАВЛИВАЕМЫЕ:
- ПК — границы объектов природного комплекса города Москвы
- красная — красные линии улично-дорожной сети

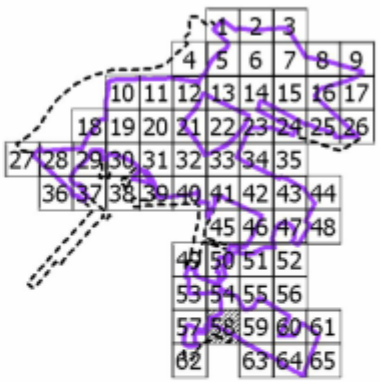

Масштаб 1:2000
район Некрасовка города Москвы

Лист 59 из 66

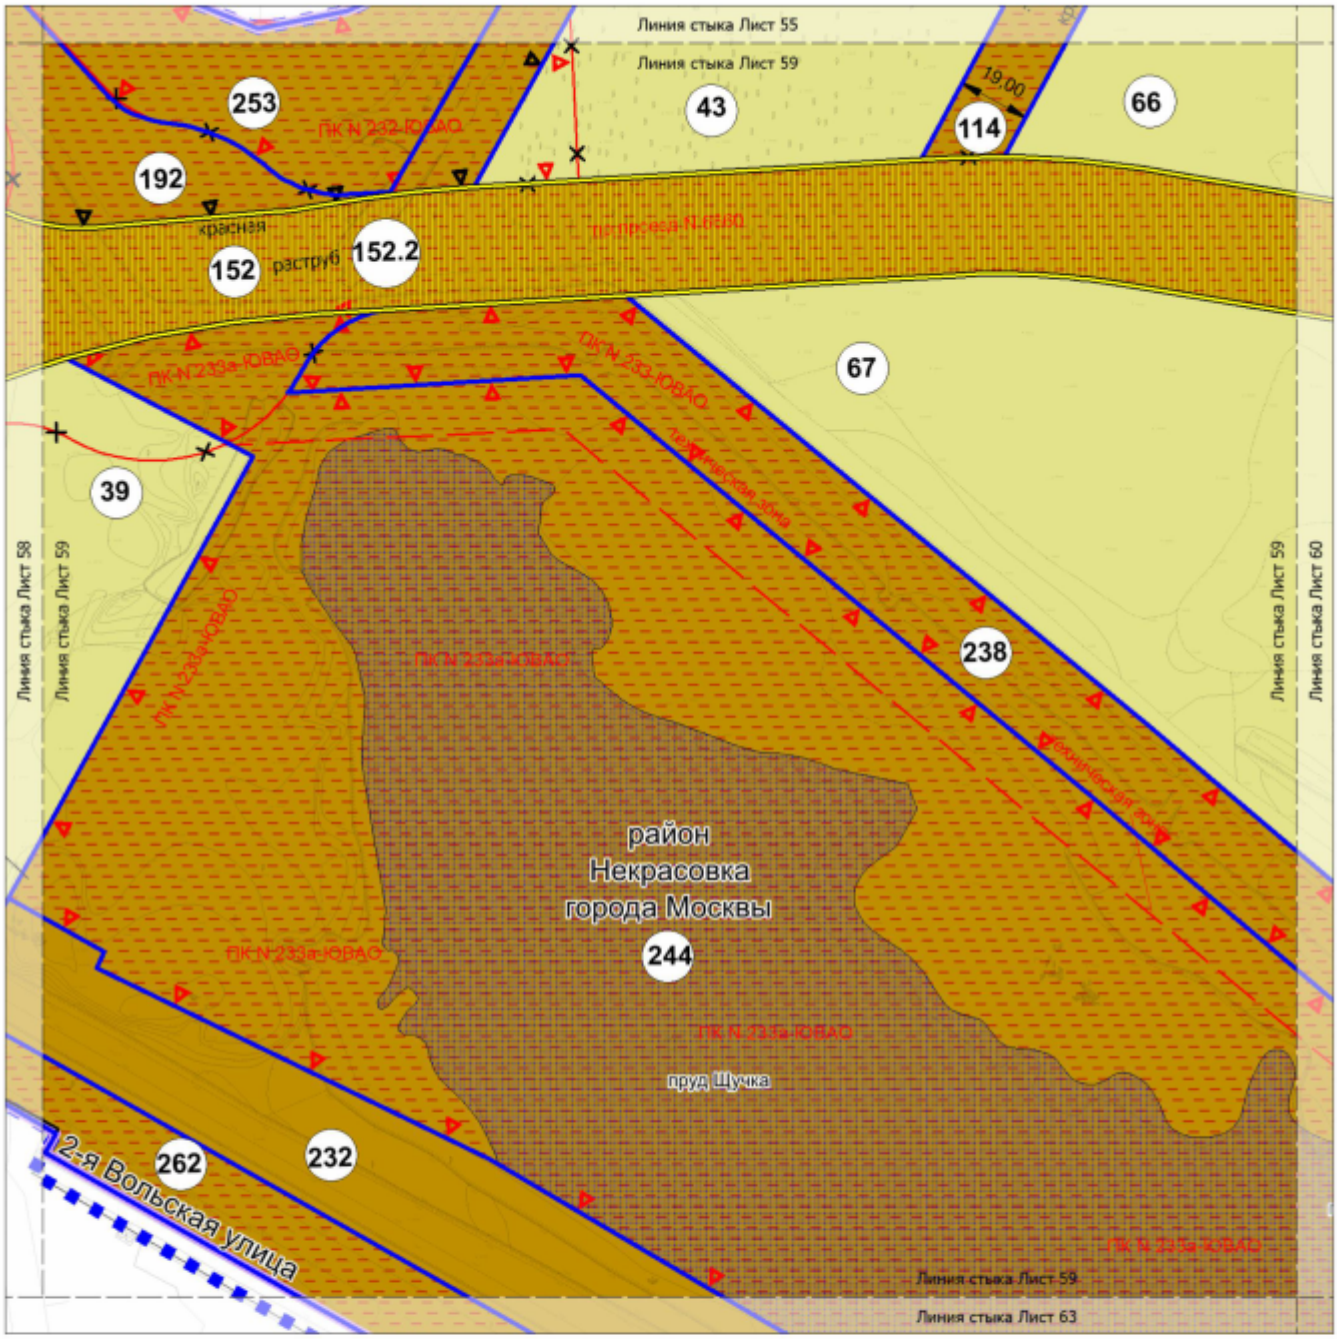

УСЛОВНЫЕ ОБОЗНАЧЕНИЯ:

ГРАНИЦЫ:
- подготовки проекта планировки территории
- подготовки проекта межевания территории
- земельных участков

ТЕРРИТОРИИ ЗЕМЕЛЬНЫХ УЧАСТКОВ И ЧАСТЕЙ ЗЕМЕЛЬНЫХ УЧАСТКОВ:
- нежилых зданий и сооружений
- общего пользования
- общественные территории
- планируемое изъятие в установленном законом порядке
- 39 — номер земельного участка


ЗАСТРОЙКА:
- существующая

ЛИНИИ ГРАДОСТРОИТЕЛЬНОГО РЕГУЛИРОВАНИЯ:


СУЩЕСТВУЮЩИЕ:
- красная — красные линии улично-дорожной сети
- ПК — границы объектов природного комплекса города Москвы
- Техническая зона — границы технических зон инженерных коммуникаций и сооружений

ОТМЕНЯЕМЫЕ:
- ПК — границы объектов природного комплекса города Москвы
- красная — красные линии улично-дорожной сети

УСТАНАВЛИВАЕМЫЕ:
- ПК — границы объектов природного комплекса города Москвы
- красная — красные линии улично-дорожной сети

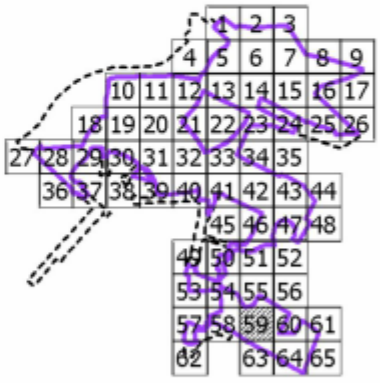

Масштаб 1:2000
район Некрасовка города Москвы
городской округ Люберцы Московской области
Лист 60 из 66

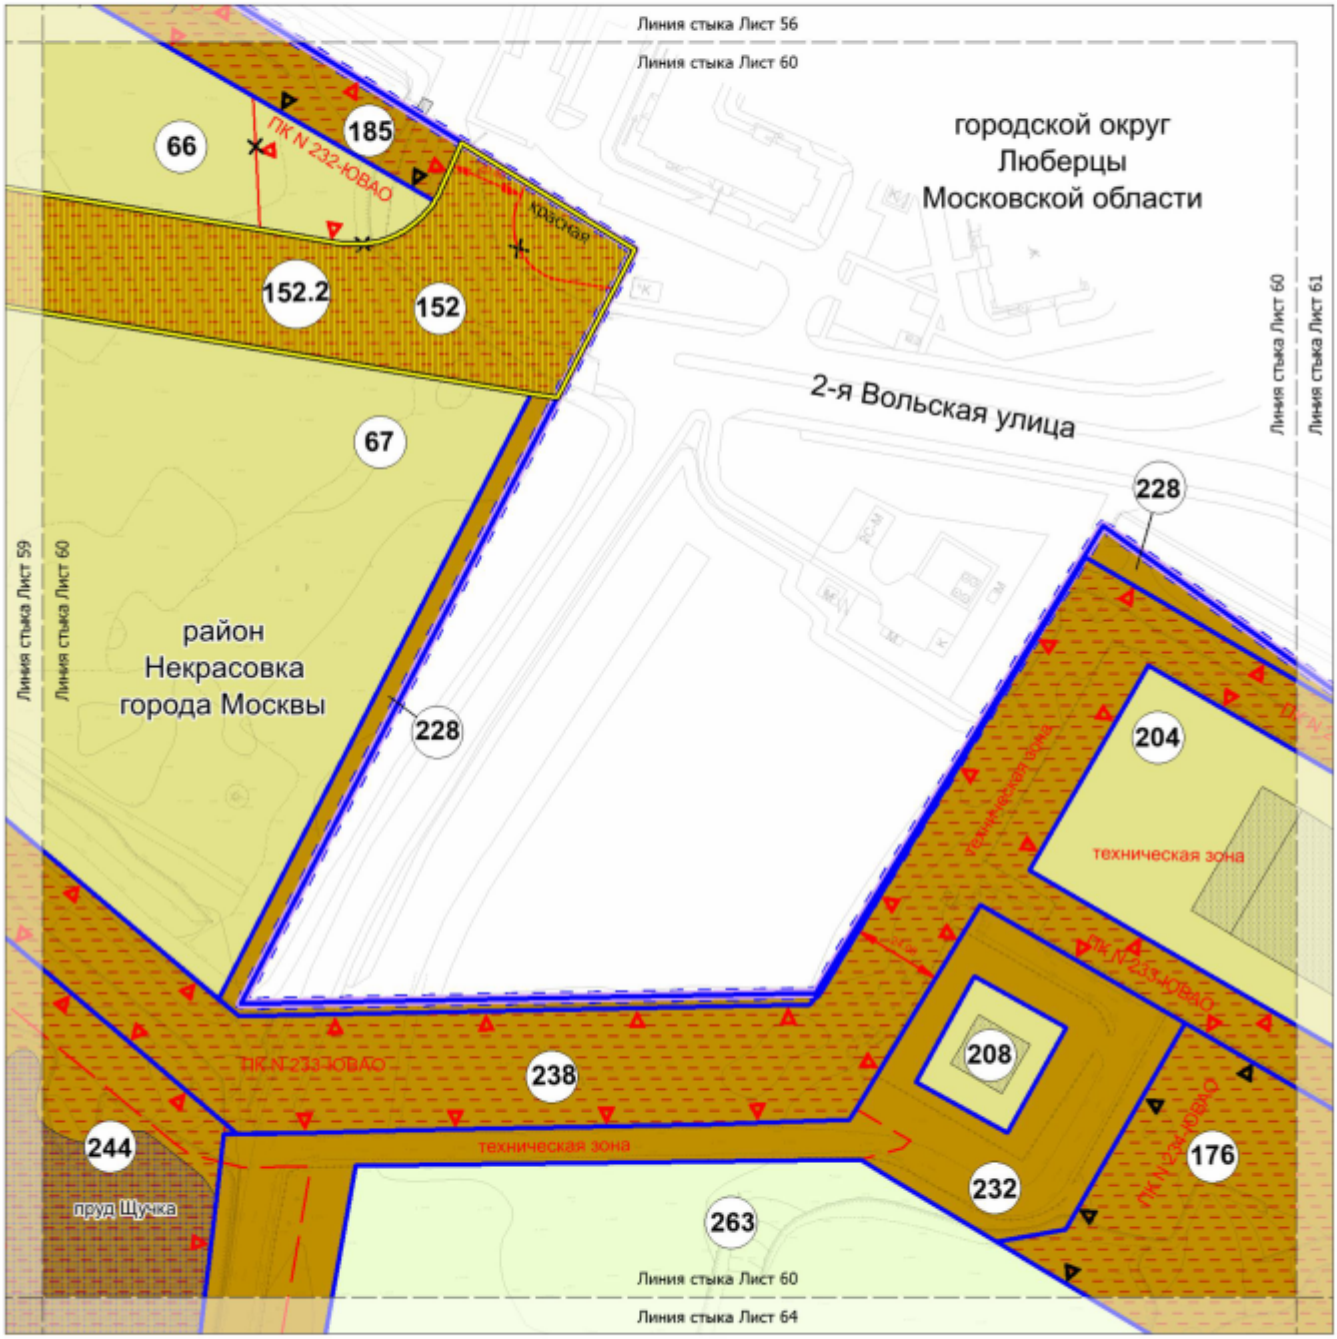

УСЛОВНЫЕ ОБОЗНАЧЕНИЯ:

ГРАНИЦЫ:
- подготовки проекта планировки территории
- подготовки проекта межевания территории
- города Москвы
- районов города Москвы
- земельных участков


ТЕРРИТОРИИ ЗЕМЕЛЬНЫХ УЧАСТКОВ И ЧАСТЕЙ ЗЕМЕЛЬНЫХ УЧАСТКОВ:
- нежилых зданий и сооружений
- общего пользования
- общественные территории
- иных территорий
- планируемое изъятие в установленном законом порядке
- 67 номер земельного участка

ЗАСТРОЙКА:
- существующая


ЛИНИИ ГРАДОСТРОИТЕЛЬНОГО РЕГУЛИРОВАНИЯ:
СУЩЕСТВУЮЩИЕ:
- красная — красные линии улично-дорожной сети
- ПК — границы объектов природного комплекса города Москвы
- техническая зона — границы технических зон инженерных коммуникаций и сооружений

ОТМЕНЯЕМЫЕ:
- ПК — границы объектов природного комплекса города Москвы
- красная — красные линии улично-дорожной сети

УСТАНАВЛИВАЕМЫЕ:
- ПК — границы объектов природного комплекса города Москвы
- красная — красные линии улично-дорожной сети

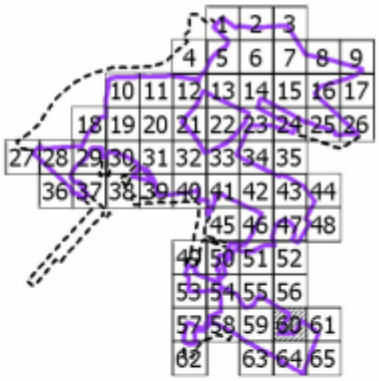

Масштаб 1:2000
район Некрасовка города Москвы
городской округ Люберцы Московской области
Лист 61 из 66

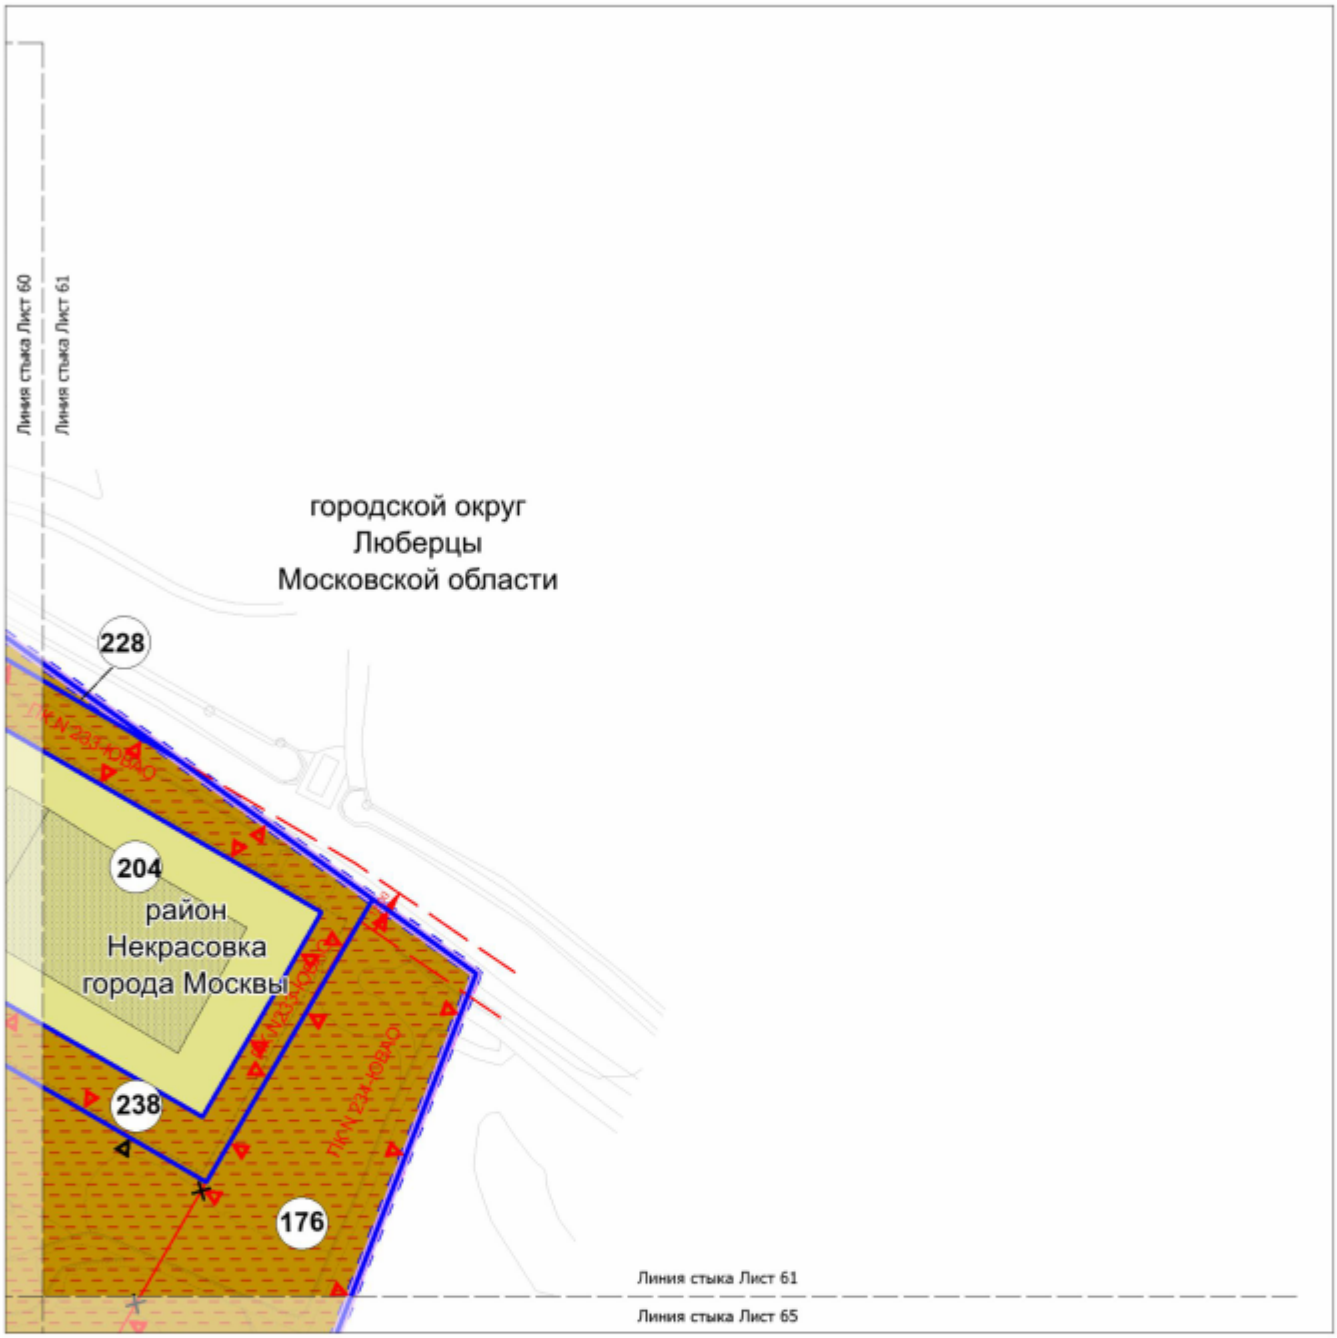

УСЛОВНЫЕ ОБОЗНАЧЕНИЯ:

ГРАНИЦЫ:
- подготовки проекта планировки территории
- подготовки проекта межевания территории
- города Москвы
- районов города Москвы
- земельных участков

ТЕРРИТОРИИ ЗЕМЕЛЬНЫХ УЧАСТКОВ И ЧАСТЕЙ ЗЕМЕЛЬНЫХ УЧАСТКОВ:
- незанятых зданий и сооружений
- общего пользования
- общественные территории
- 204 номер земельного участка


ЗАСТРОЙКА:
- существующая

ЛИНИИ ГРАДОСТРОИТЕЛЬНОГО РЕГУЛИРОВАНИЯ:

СУЩЕСТВУЮЩИЕ:
- ПК — границы объектов природного комплекса города Москвы
- техническая зона — границы технических зон инженерных коммуникаций и сооружений


ОТМЕНЯЕМЫЕ:
- ПК — границы объектов природного комплекса города Москвы

УСТАНАВЛИВАЕМЫЕ:
- ПК — границы объектов природного комплекса города Москвы

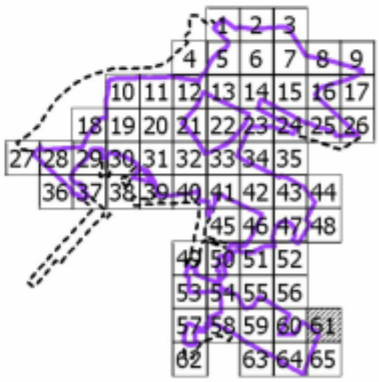

Масштаб 1:2000
район Некрасовка города Москвы

Лист 62 из 66

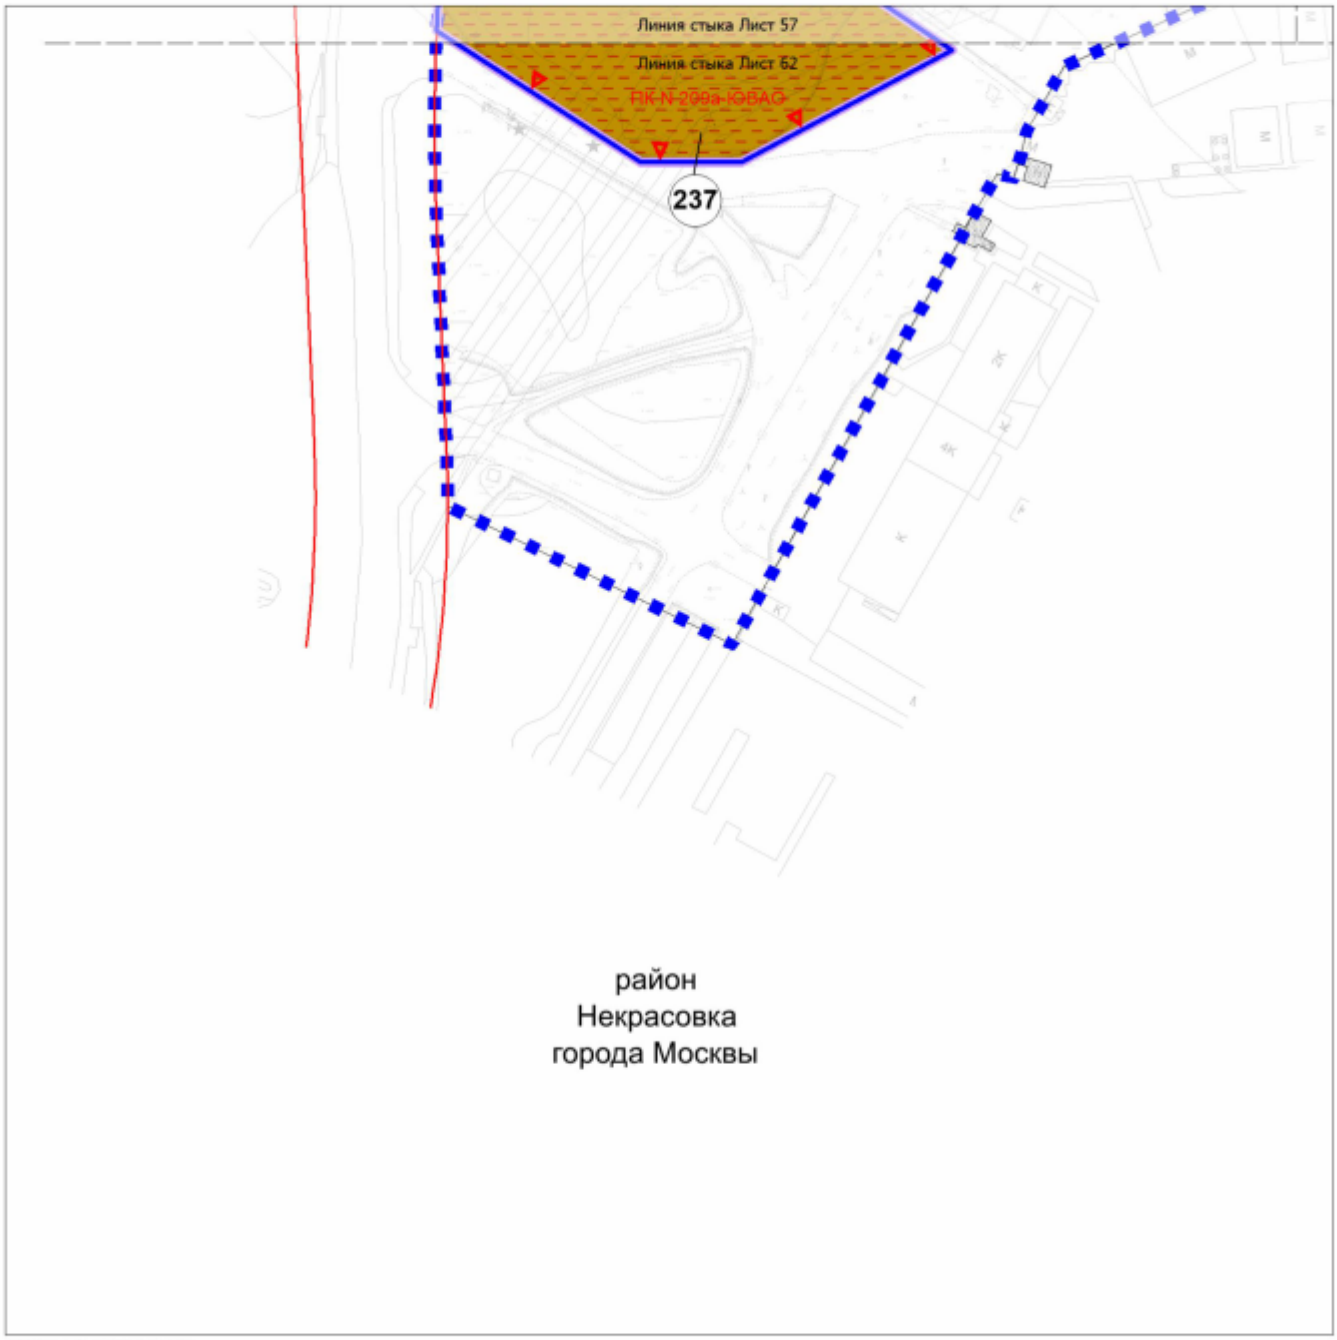

УСЛОВНЫЕ ОБОЗНАЧЕНИЯ:

ГРАНИЦЫ:

подготовки проекта планировки территории

подготовки проекта межевания территории

земельных участков

ТЕРРИТОРИИ ЗЕМЕЛЬНЫХ УЧАСТКОВ И ЧАСТЕЙ ЗЕМЕЛЬНЫХ УЧАСТКОВ:

общего пользования

237 номер земельного участка

ЗАСТРОЙКА:


существующая

ЛИНИИ ГРАДОСТРОИТЕЛЬНОГО РЕГУЛИРОВАНИЯ:

СУЩЕСТВУЮЩИЕ:


красная — красные линии улично-дорожной сети

ПК — границы объектов природного комплекса города Москвы

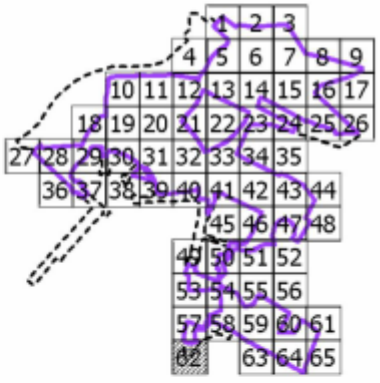

Масштаб 1:2000
район Некрасовка города Москвы

Лист 63 из 66

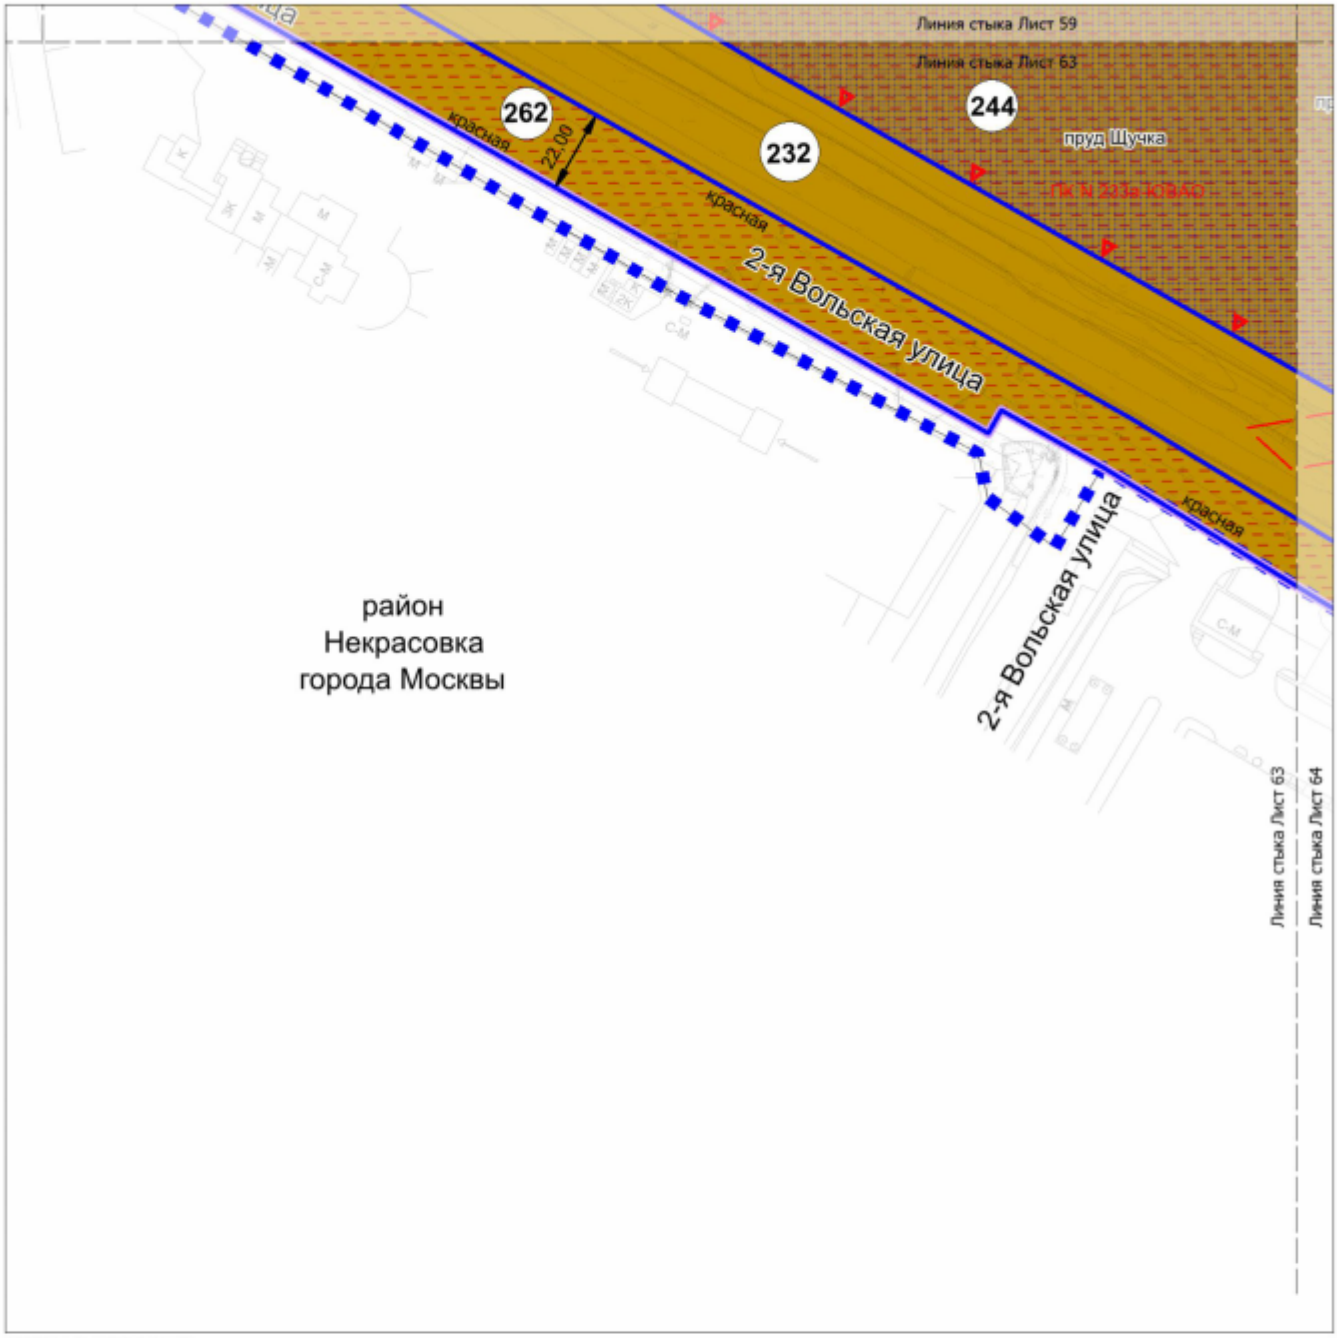


УСЛОВНЫЕ ОБОЗНАЧЕНИЯ:

ГРАНИЦЫ:
- подготовки проекта планировки территории
- подготовки проекта межевания территории
- земельных участков

ТЕРРИТОРИИ ЗЕМЕЛЬНЫХ УЧАСТКОВ И ЧАСТЕЙ ЗЕМЕЛЬНЫХ УЧАСТКОВ:
- общего пользования
- общественные территории
- 107 — номер земельного участка

ЛИНИИ ГРАДОСТРОИТЕЛЬНОГО РЕГУЛИРОВАНИЯ:
СУЩЕСТВУЮЩИЕ:
- ПК — границы объектов природного комплекса города Москвы
- техническая зона — границы технических зон инженерных коммуникаций и сооружений

УСТАНАВЛИВАЕМЫЕ:
- красная — красные линии улично-дорожной сети

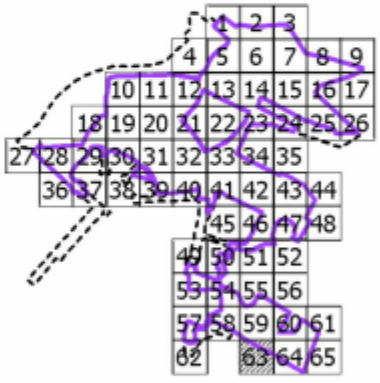

Масштаб 1:2000
район Некрасовка города Москвы
городской округ Люберцы Московской области
Лист 64 из 66



УСЛОВНЫЕ ОБОЗНАЧЕНИЯ:


ГРАНИЦЫ:
- подготовки проекта планировки территории
- подготовки проекта межевания территории
- города Москвы
- районов города Москвы
- земельных участков

ТЕРРИТОРИИ ЗЕМЕЛЬНЫХ УЧАСТКОВ И ЧАСТЕЙ ЗЕМЕЛЬНЫХ УЧАСТКОВ:
- иных территорий
- общего пользования
- общественные территории
- 154 — номер земельного участка


ЛИНИИ ГРАДОСТРОИТЕЛЬНОГО РЕГУЛИРОВАНИЯ:
СУЩЕСТВУЮЩИЕ:
- ПК — границы объектов природного комплекса города Москвы
- техническая зона — границы технических зон инженерных коммуникаций и сооружений

ОТМЕНЯЕМЫЕ:
- ПК — границы объектов природного комплекса города Москвы

УСТАНАВЛИВАЕМЫЕ:
- ПК — границы объектов природного комплекса города Москвы
- красная — красные линии улично-дорожной сети

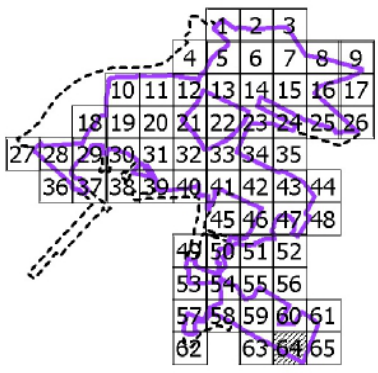

Масштаб 1:2000
район Некрасовка города Москвы
городской округ Люберцы Московской области
Лист 65 из 66

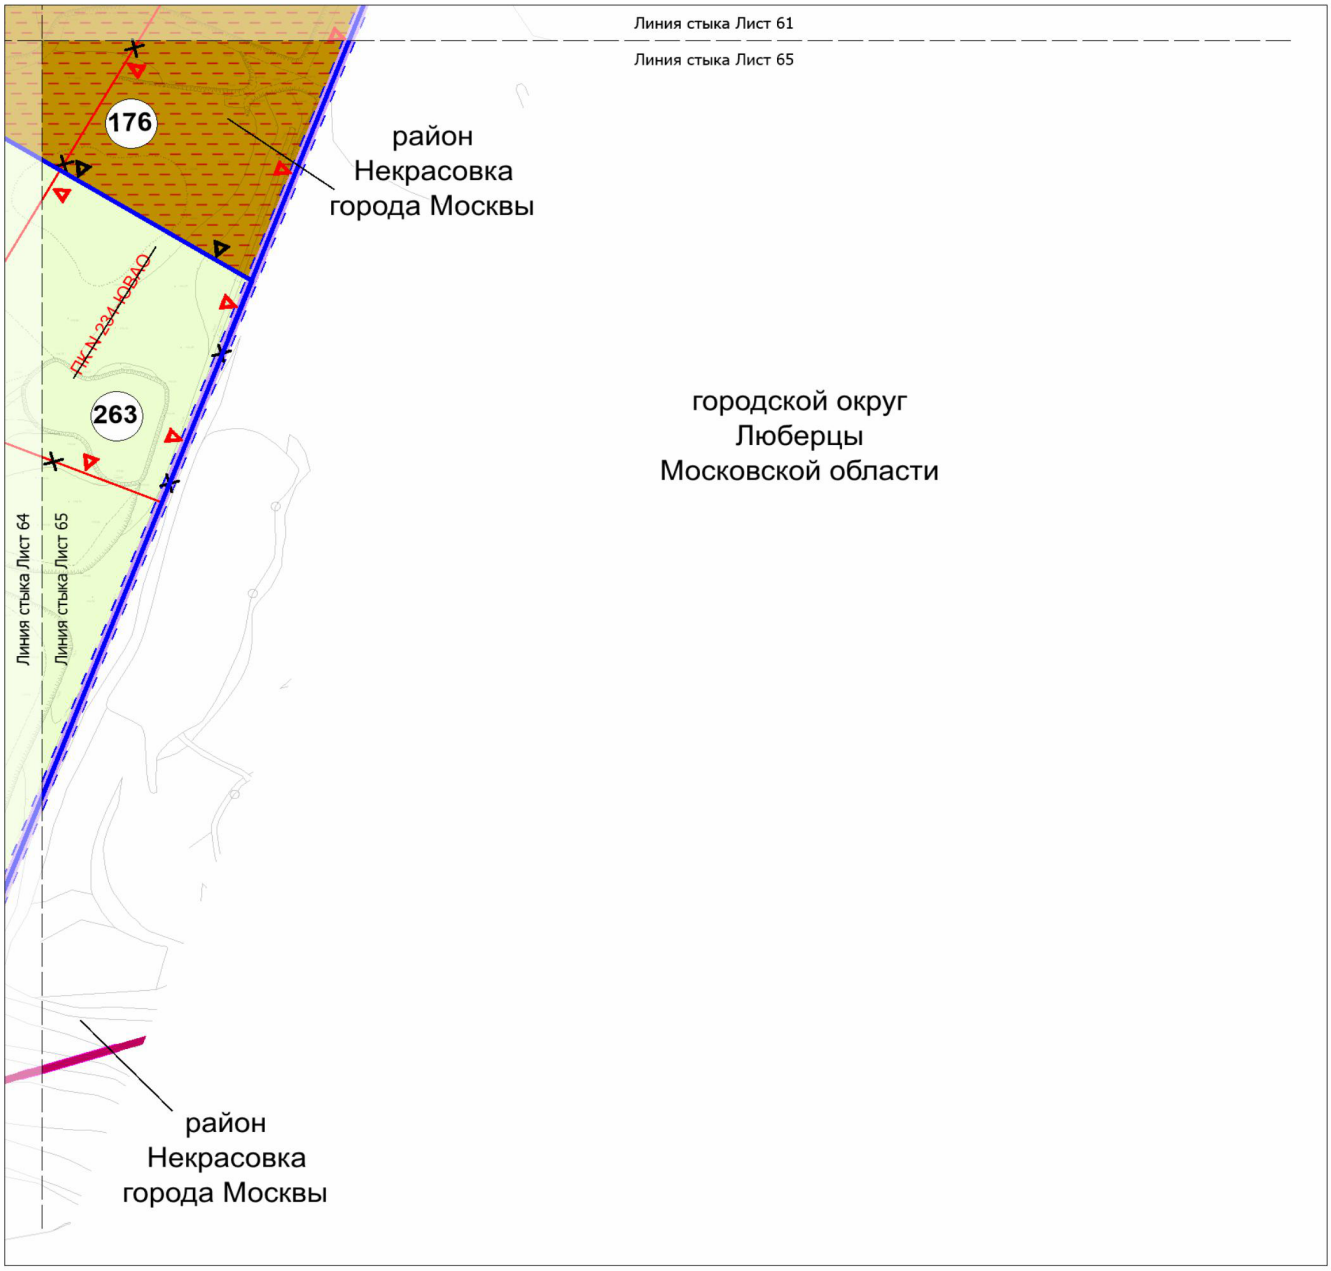

УСЛОВНЫЕ ОБОЗНАЧЕНИЯ:

ГРАНИЦЫ:

- подготовки проекта планировки территории
- подготовки проекта межевания территории
- города Москвы
- районов города Москвы
- земельных участков

ТЕРРИТОРИИ ЗЕМЕЛЬНЫХ УЧАСТКОВ И ЧАСТЕЙ ЗЕМЕЛЬНЫХ УЧАСТКОВ:

- иных территорий
- общего пользования
- 226 — номер земельного участка

ЛИНИИ ГРАДОСТРОИТЕЛЬНОГО РЕГУЛИРОВАНИЯ:

СУЩЕСТВУЮЩИЕ:


ПК — границы объектов природного комплекса города Москвы

ОТМЕНЯЕМЫЕ:

~~ПК~~ — границы объектов природного комплекса города Москвы

УСТАНАВЛИВАЕМЫЕ:

ПК — границы объектов природного комплекса города Москвы

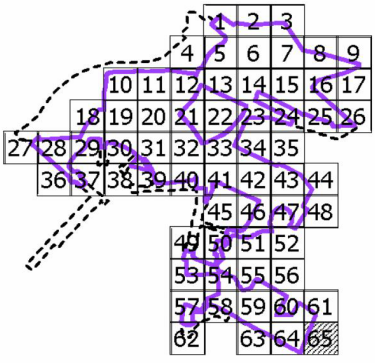

Масштаб 1:2000
район Некрасовка города Москвы
городской округ Люберцы Московской области
Лист 66 из 66



район
Некрасовка
города Москвы

городской округ
Люберцы
Московской области

УСЛОВНЫЕ ОБОЗНАЧЕНИЯ:

ГРАНИЦЫ:

- подготовки проекта планировки территории
- подготовки проекта межевания территории
- города Москвы
- районов города Москвы
- земельных участков

ТЕРРИТОРИИ ЗЕМЕЛЬНЫХ УЧАСТКОВ И ЧАСТЕЙ ЗЕМЕЛЬНЫХ УЧАСТКОВ:


- нежилых зданий и сооружений
- 59 — номер земельного участка

ЗАСТРОЙКА:

- освобождение территории в установленном законом порядке


ЛИНИИ ГРАДОСТРОИТЕЛЬНОГО РЕГУЛИРОВАНИЯ:
СУЩЕСТВУЮЩИЕ:

- красная — красные линии улично-дорожной сети
- техническая зона — границы технических зон инженерных коммуникаций и сооружений
- линия застройки — линия застройки

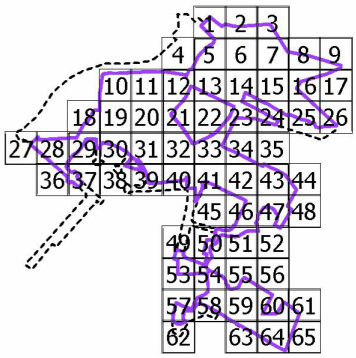

Приложение 2
к постановлению Правительства Москвы
от 28 марта 2025 г. № 648-ПП

**Схема границ объекта природного комплекса № 219
Юго-Восточного административного округа города Москвы
«Озелененная территория в долине реки Пехорки»**

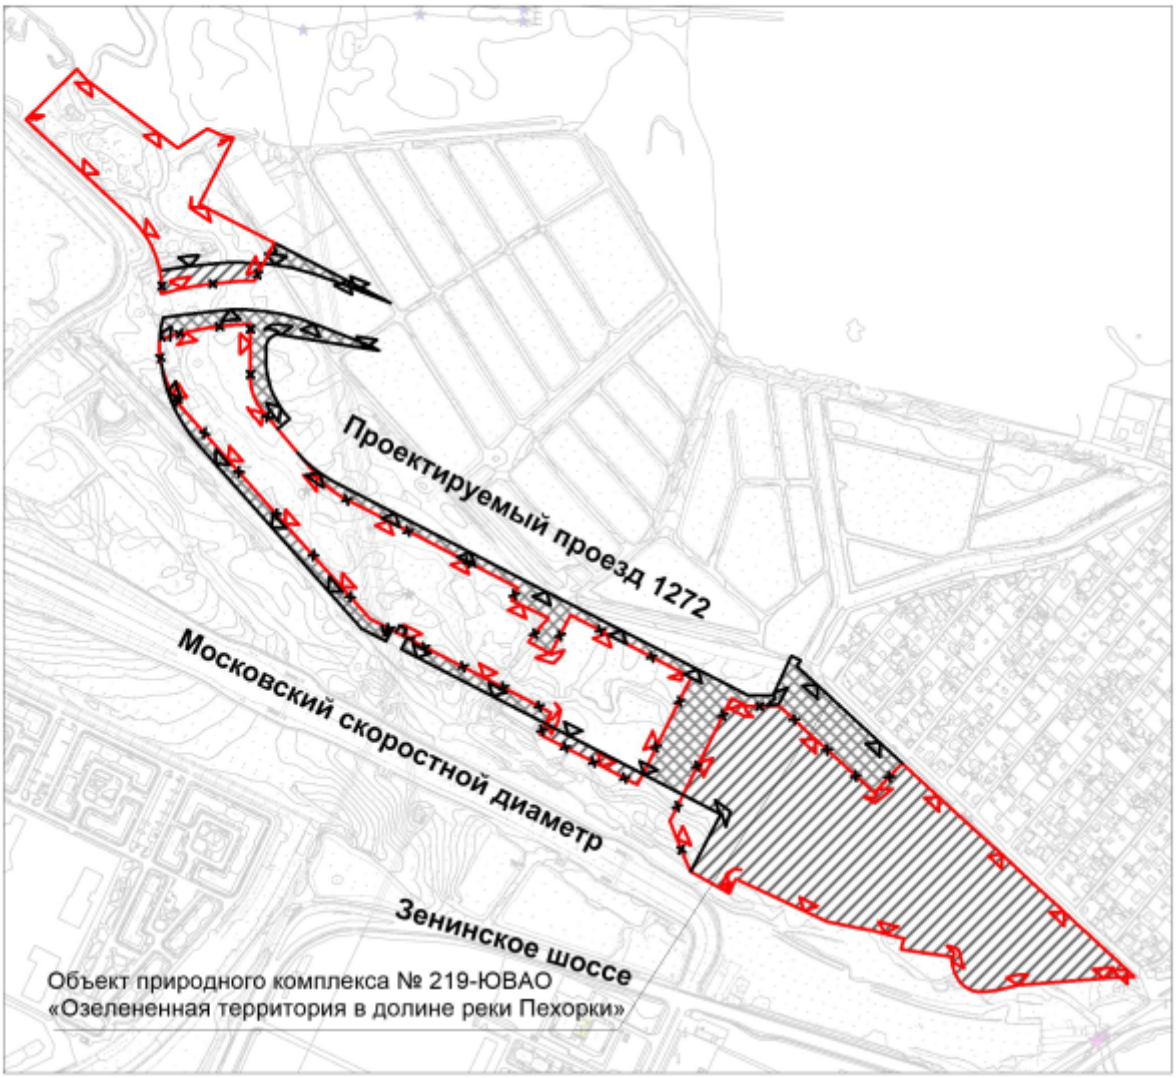

УСЛОВНЫЕ ОБОЗНАЧЕНИЯ

ПК — существующие границы территории объекта природного комплекса города Москвы

ПК — отменяемые границы территории объекта природного комплекса города Москвы


ПК — устанавливаемые границы территории объекта природного комплекса города Москвы

участки территории, включаемые в состав объекта природного комплекса № 219 Юго-Восточного административного округа города Москвы «Озелененная территория в долине реки Пехорки», общей площадью 14,22 га

участки территории, исключаемые из состава объекта природного комплекса № 219 Юго-Восточного административного округа города Москвы «Озелененная территория в долине реки Пехорки», общей площадью 0,54 га

Приложение 3
к постановлению Правительства Москвы
от 28 марта 2025 г. № 648-ПП

**Схема границ объекта природного комплекса № 223
Юго-Восточного административного округа города Москвы
«Озелененная территория на пересечении Сочинской улицы и МСД»**

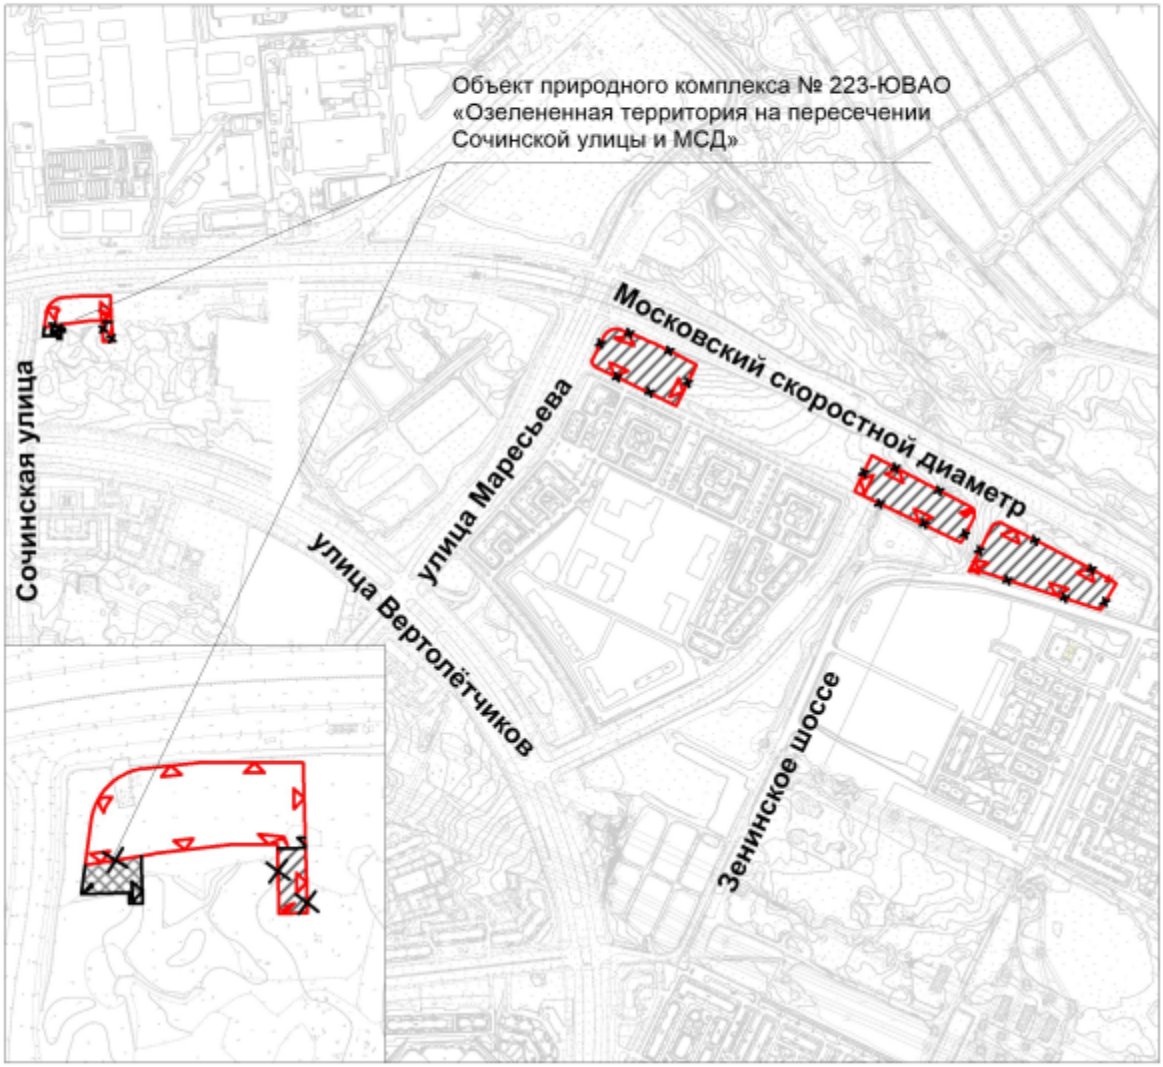

УСЛОВНЫЕ ОБОЗНАЧЕНИЯ

ПК — существующие границы территории объекта природного комплекса города Москвы

ПК — отменяемые границы территории объекта природного комплекса города Москвы


ПК — устанавливаемые границы территории объекта природного комплекса города Москвы

участок территории, включаемый в состав объекта природного комплекса № 223 Юго-Восточного административного округа города Москвы «Озелененная территория на пересечении Сочинской улицы и МСД», площадью 0,06 га

участки территории, исключаемые из состава объекта природного комплекса № 223 Юго-Восточного административного округа города Москвы «Озелененная территория на пересечении Сочинской улицы и МСД», общей площадью 4,47 га

Приложение 4
к постановлению Правительства Москвы
от 28 марта 2025 г. № 648-ПП

**Схема границ объекта природного комплекса № 228
Юго-Восточного административного округа города Москвы
«Озелененная территория ВЛЭП по Сочинской улице»**

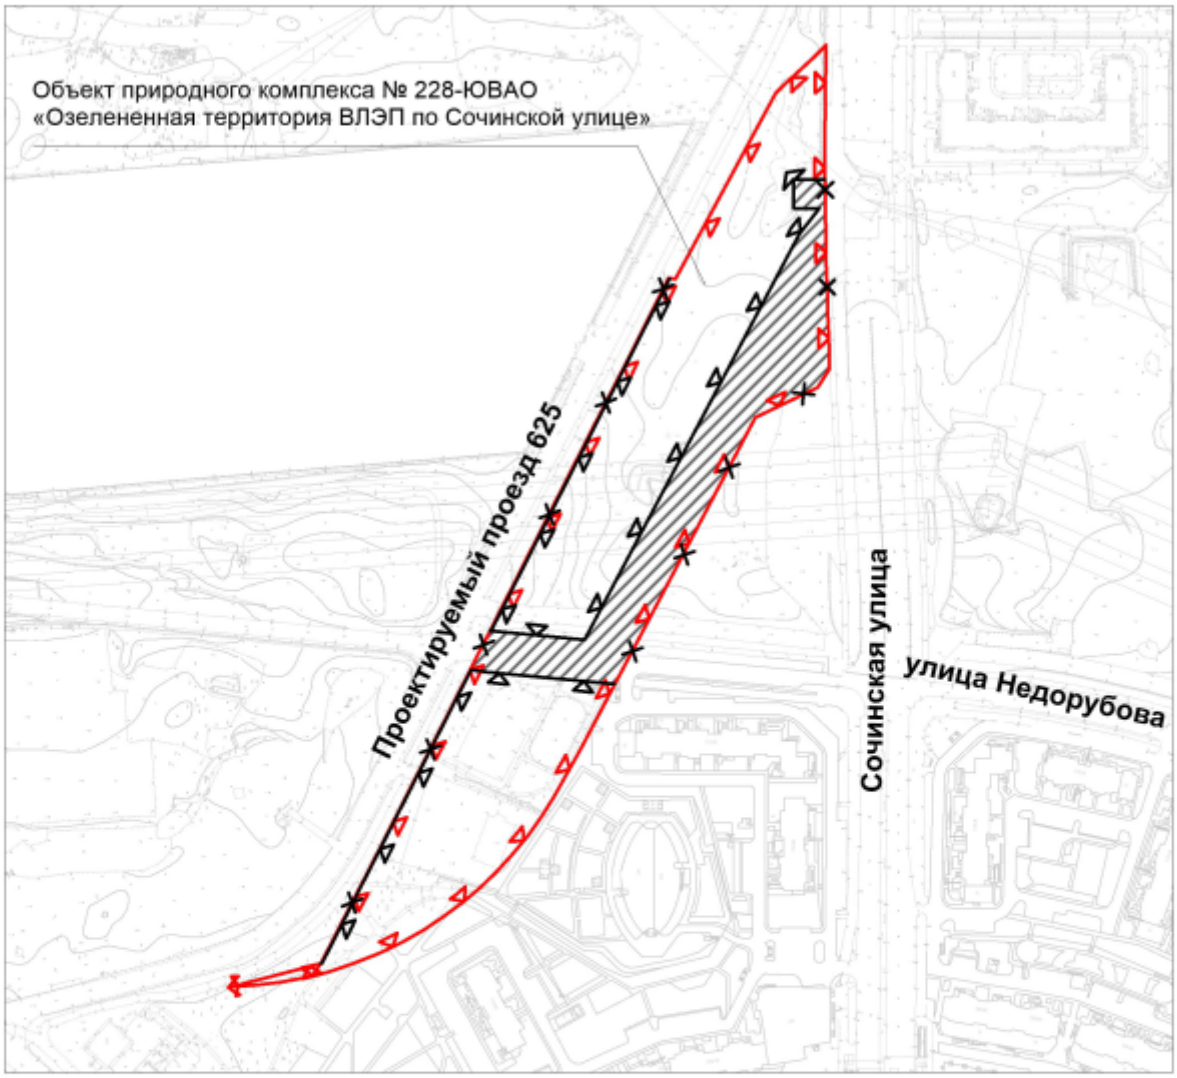

УСЛОВНЫЕ ОБОЗНАЧЕНИЯ

ПК — существующие границы территории объекта природного комплекса города Москвы


ПК — отменяемые границы территории объекта природного комплекса города Москвы

ПК — устанавливаемые границы территории объекта природного комплекса города Москвы

участок территории, исключаемый из состава объекта природного комплекса № 228 Юго-Восточного административного округа города Москвы «Озелененная территория ВЛЭП по Сочинской улице», площадью 0,9 га

Приложение 5
к постановлению Правительства Москвы
от 28 марта 2025 г. № 648-ПП

**Схема границ объекта природного комплекса № 232
Юго-Восточного административного округа города Москвы
«Озелененная территория в пойме Черного озера»**

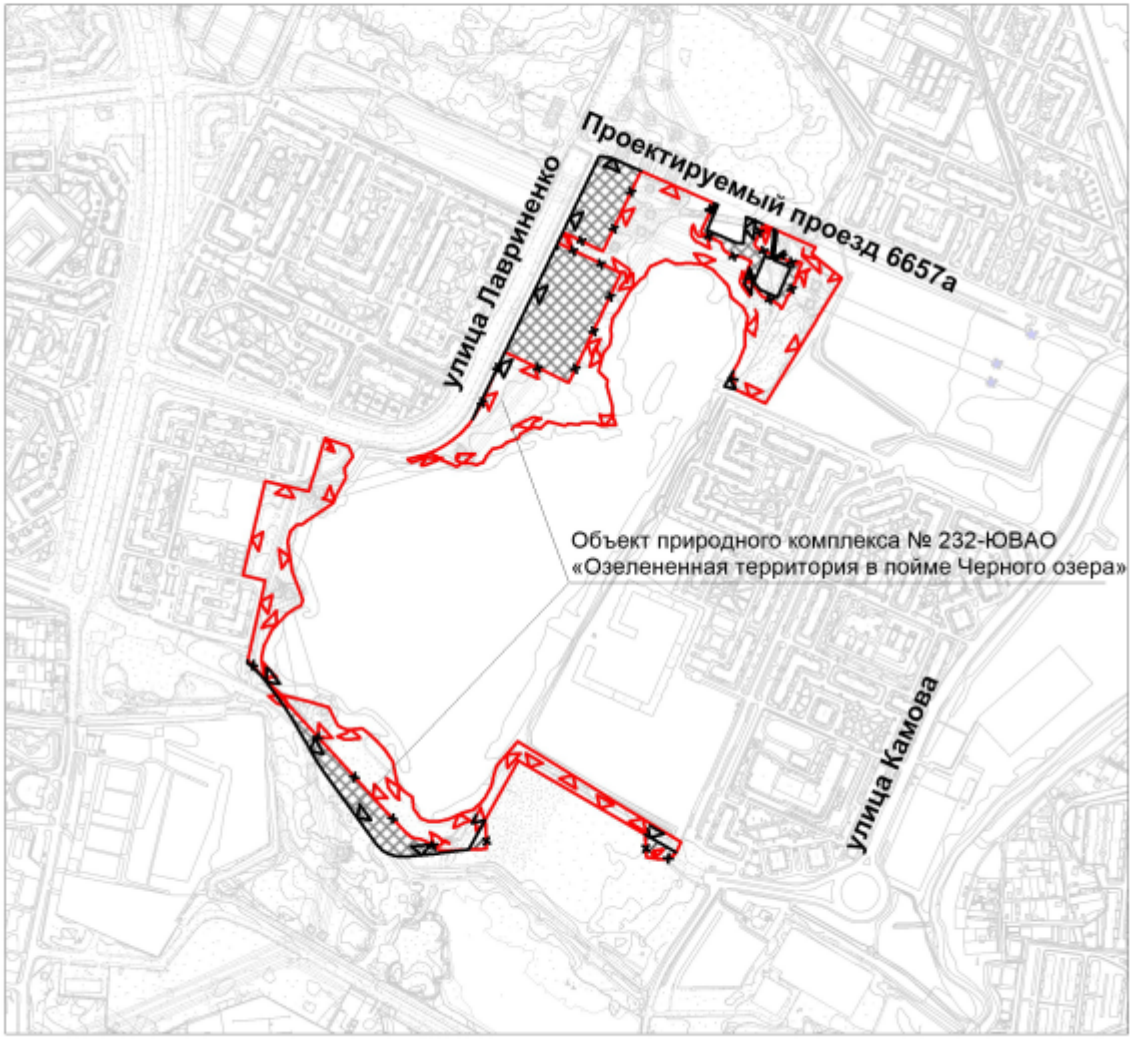

УСЛОВНЫЕ ОБОЗНАЧЕНИЯ

ПК — существующие границы территории объекта природного комплекса города Москвы

ПК — отменяемые границы территории объекта природного комплекса города Москвы


ПК — устанавливаемые границы территории объекта природного комплекса города Москвы

участки территории, включаемые в состав объекта природного комплекса № 232 Юго-Восточного административного округа города Москвы «Озелененная территория в пойме Черного озера», общей площадью 4.51 га

участки территории, исключаемые из состава объекта природного комплекса № 232 Юго-Восточного административного округа города Москвы «Озелененная территория в пойме Черного озера», общей площадью 0,18 га

Приложение 6
к постановлению Правительства Москвы
от 28 марта 2025 г. № 648-ПП

**Схема границ объекта природного комплекса № 234
Юго-Восточного административного округа города Москвы
«Бульвар напротив общественно-делового центра»**

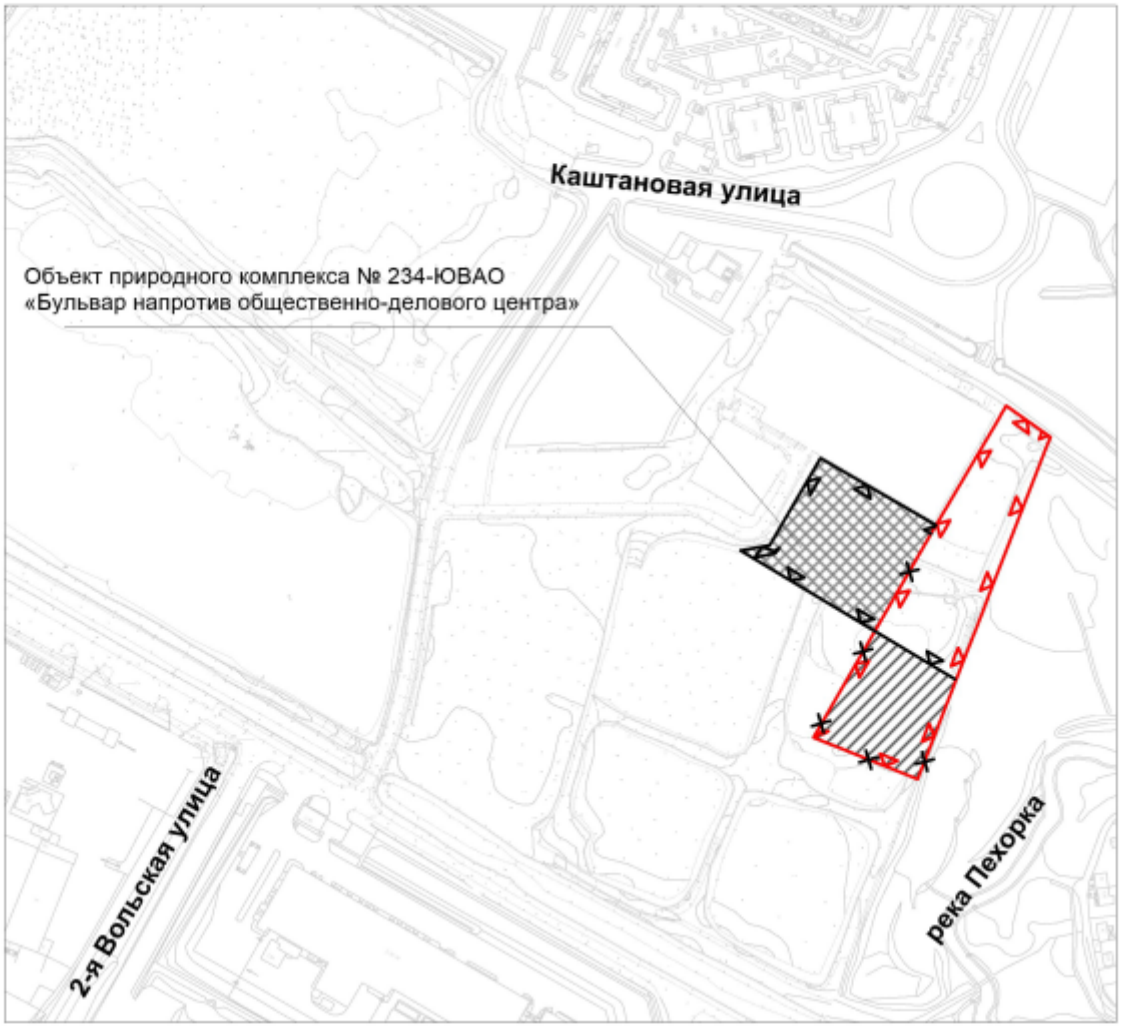

УСЛОВНЫЕ ОБОЗНАЧЕНИЯ

ПК — существующие границы территории объекта природного комплекса города Москвы

ПК — отменяемые границы территории объекта природного комплекса города Москвы


ПК — устанавливаемые границы территории объекта природного комплекса города Москвы

участок территории, включаемый в состав объекта природного комплекса № 234 Юго-Восточного административного округа города Москвы «Бульвар напротив общественно-делового центра», площадью 0,65 га

участок территории, исключаемый из состава объекта природного комплекса № 234 Юго-Восточного административного округа города Москвы «Бульвар напротив общественно-делового центра», площадью 0,46 га

Приложение 7
к постановлению Правительства Москвы
от 28 марта 2025 г. № 648-ПП

**Схема границ объекта природного комплекса № 235
Юго-Восточного административного округа города Москвы
«Сквер напротив ОВД»**

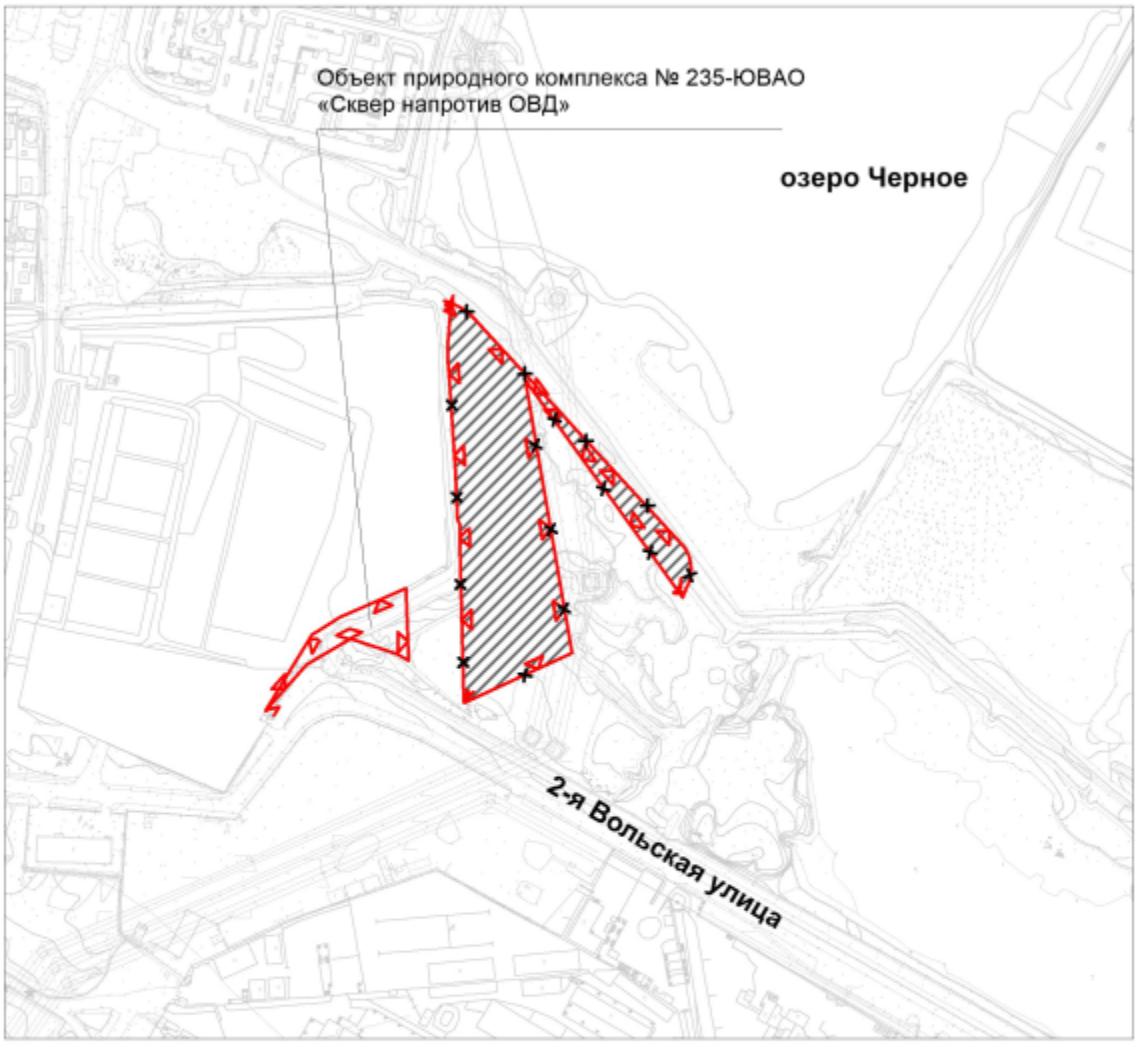

УСЛОВНЫЕ ОБОЗНАЧЕНИЯ


ПК — существующие границы территории объекта природного комплекса города Москвы

ПК — отменяемые границы территорий объекта природного комплекса города Москвы

участок территории, исключаемый из состава объекта природного комплекса № 235 Юго-Восточного административного округа города Москвы «Сквер напротив ОВД», площадью 2,14 га

Приложение 8
к постановлению Правительства Москвы
от 28 марта 2025 г. № 648-ПП

**Схема границ объекта природного комплекса № 236
Юго-Восточного административного округа города Москвы
«Сквер по 2-й Вольской улице»**

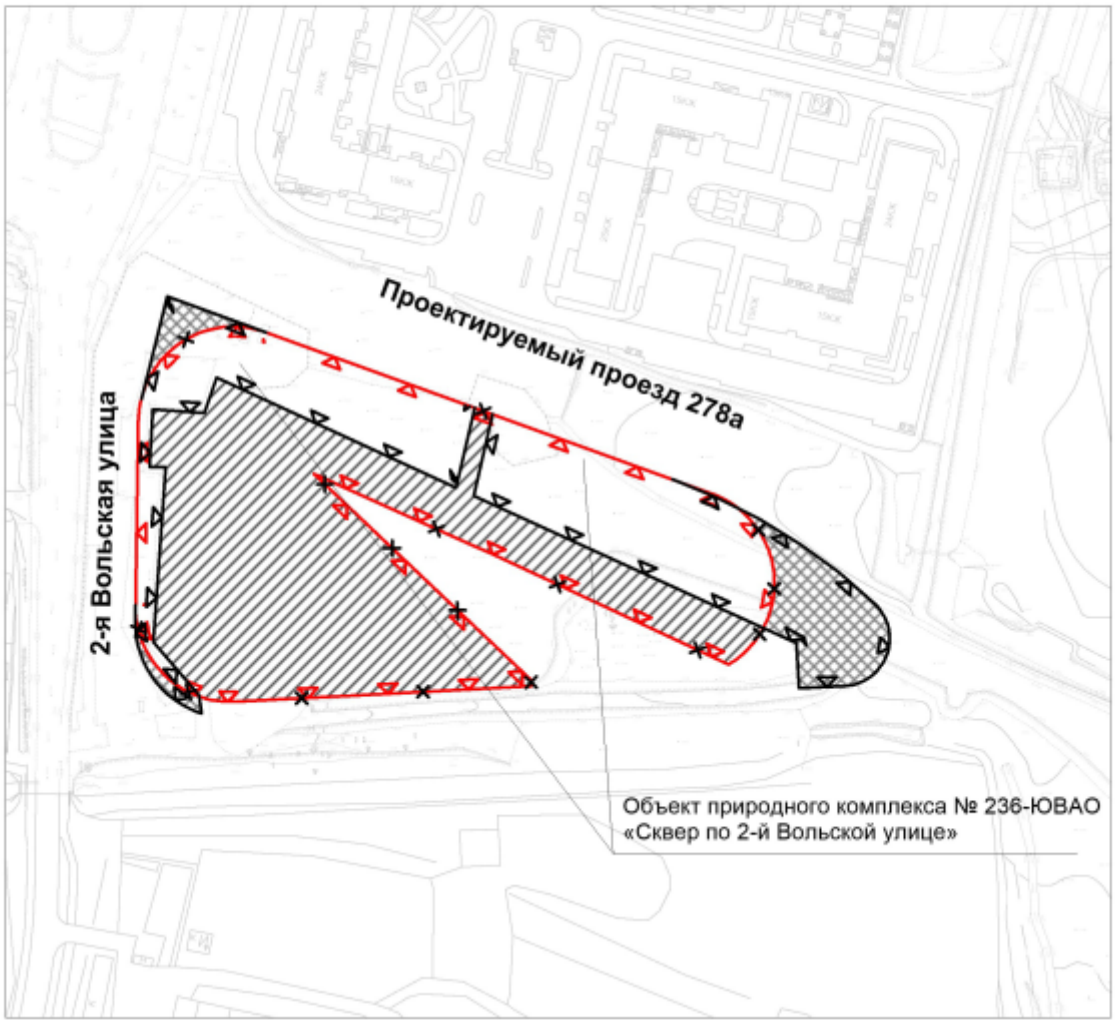

УСЛОВНЫЕ ОБОЗНАЧЕНИЯ

ПК — существующие границы территории объекта природного комплекса города Москвы

ПК — отменяемые границы территории объекта природного комплекса города Москвы


ПК — устанавливаемые границы территории объекта природного комплекса города Москвы

участки территории, включаемые в состав объекта природного комплекса № 236 Юго-Восточного административного округа города Москвы "Сквер по 2-й Вольской улице", общей площадью 0,16 га

участок территории, исключаемый из состава объекта природного комплекса № 236 Юго-Восточного административного округа города Москвы "Сквер по 2-й Вольской улице", площадью 0,93 га

Приложение 9
к постановлению Правительства Москвы
от 28 марта 2025 г. № 648-ПП

**Схема границ объекта природного комплекса № 262
Юго-Восточного административного округа города Москвы
«Бульвар рядом с Сочинской улицей»**

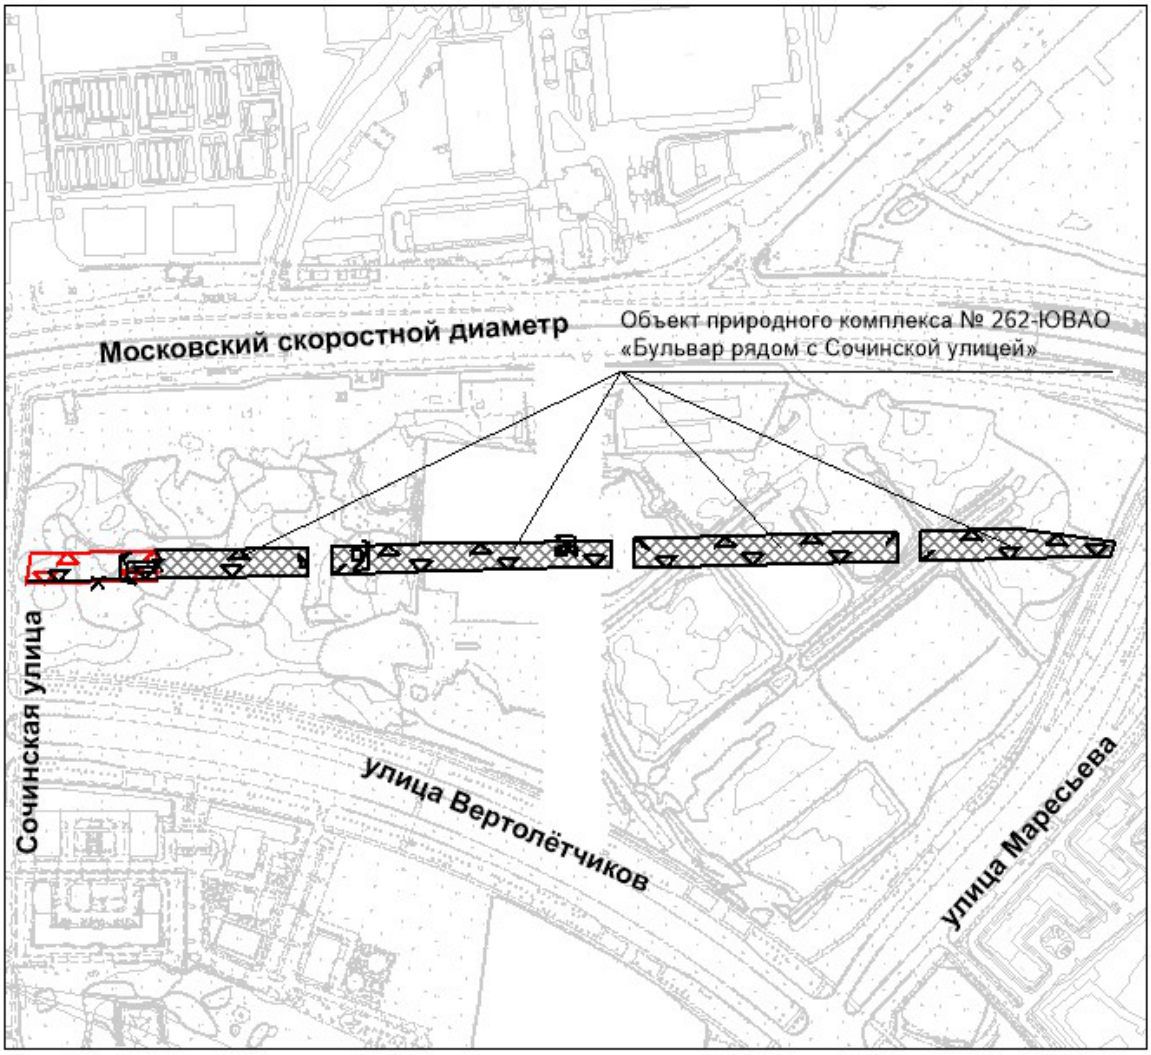

УСЛОВНЫЕ ОБОЗНАЧЕНИЯ

ПК — существующие границы территории объекта природного комплекса города Москвы

ПК — отменяемые границы территории объекта природного комплекса города Москвы


ПК — устанавливаемые границы территории объекта природного комплекса города Москвы

участки территории, включаемые в состав объекта природного комплекса № 262 Юго-Восточного административного округа города Москвы «Бульвар рядом с Сочинской улицей», общей площадью 1,51 га

участок территории, исключаемый из состава объекта природного комплекса № 262 Юго-Восточного административного округа города Москвы «Бульвар рядом с Сочинской улицей», площадью 0,02 га

Приложение 10
к постановлению Правительства Москвы
от 28 марта 2025 г. № 648-ПП

**Схема границ объекта природного комплекса № 274
Юго-Восточного административного округа города Москвы
«Сквер на пересечении улиц Маресьева и Недорубова»**

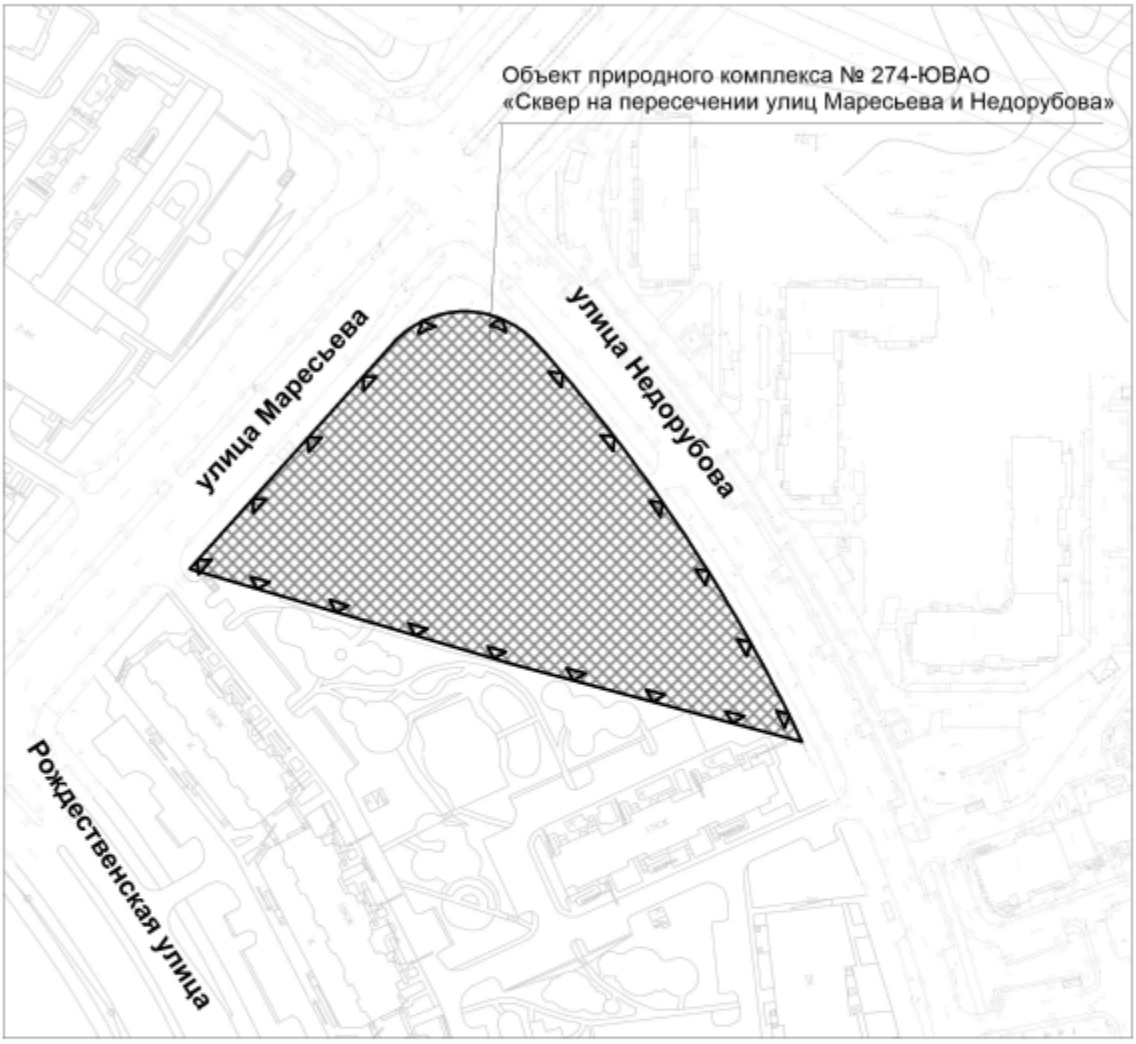


УСЛОВНЫЕ ОБОЗНАЧЕНИЯ

ПК — устанавливаемые границы территории объекта природного комплекса города Москвы

участок территории, включаемый в состав объекта природного комплекса № 274 Юго-Восточного административного округа города Москвы «Сквер на пересечении улиц Маресьева и Недорубова», площадью 1,19 га

Приложение 11
к постановлению Правительства Москвы
от 28 марта 2025 г. № 648-ПП

**Схема границ объекта природного комплекса № 275
Юго-Восточного административного округа города Москвы
«Бульвар рядом с проектируемым проездом 6657а»**

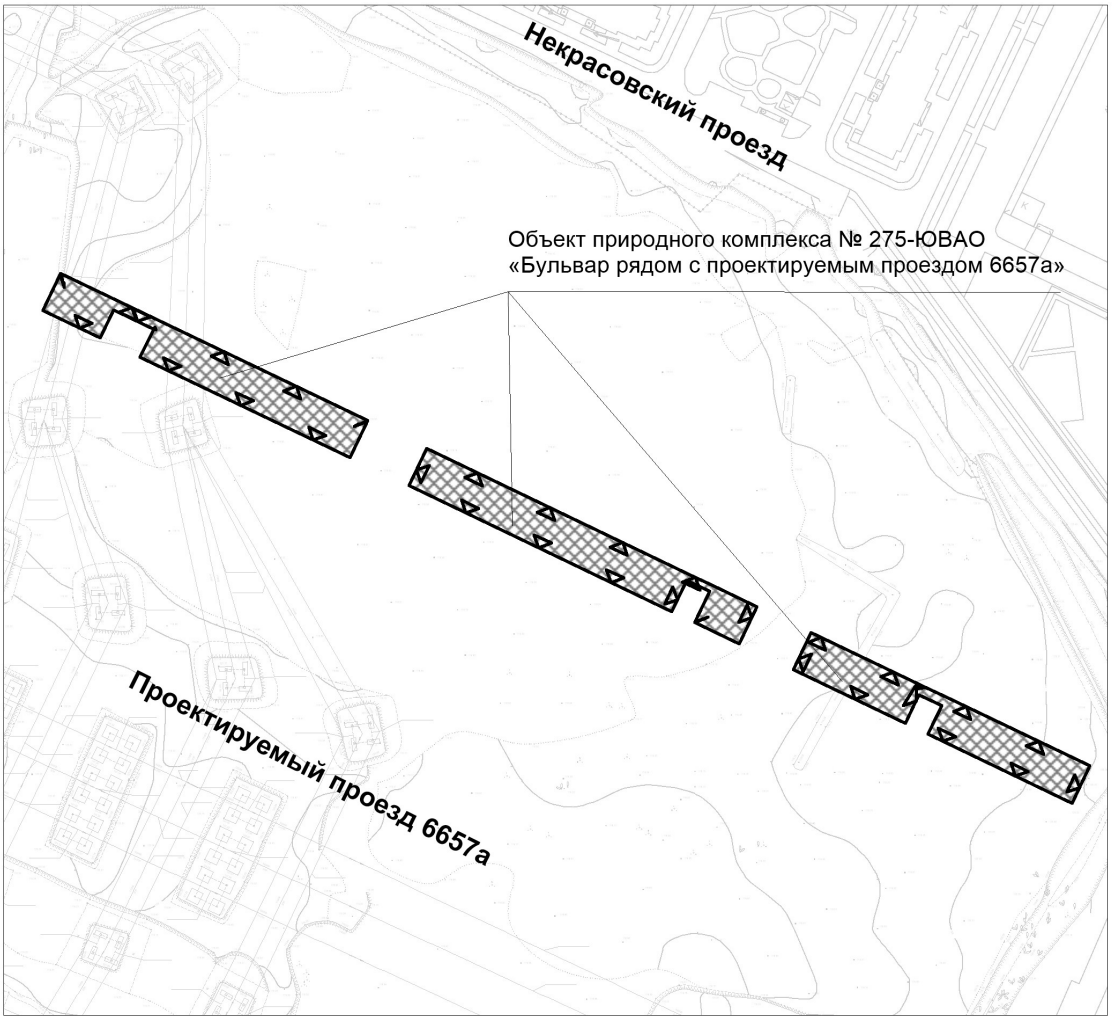

УСЛОВНЫЕ ОБОЗНАЧЕНИЯ

ПК
▽ ▽ устанавливаемые границы территории объекта природного комплекса города Москвы

участки территории, включаемые в состав объекта природного комплекса № 275 Юго-Восточного административного округа города Москвы «Бульвар рядом с проектируемым проездом 6657а», общей площадью 0,37 га

Приложение 12
к постановлению Правительства Москвы
от 28 марта 2025 г. № 648-ПП

**Схема границ объекта природного комплекса № 276
Юго-Восточного административного округа города Москвы
«Сквер рядом с проектируемым проездом 6659а»**




УСЛОВНЫЕ ОБОЗНАЧЕНИЯ

ПК
▽ ▽ устанавливаемые границы территории объекта природного комплекса города Москвы

участок территории, включаемый в состав объекта природного комплекса
№ 276 Юго-Восточного административного округа города Москвы «Сквер рядом с проектируемым проездом 6659а»,
площадью 0,25 га

Приложение 13
к постановлению Правительства Москвы
от 28 марта 2025 г. № 648-ПП

**Схема границ объекта природного комплекса № 277
Юго-Восточного административного округа города Москвы
«Озелененная территория около проектируемого проезда 6657»**

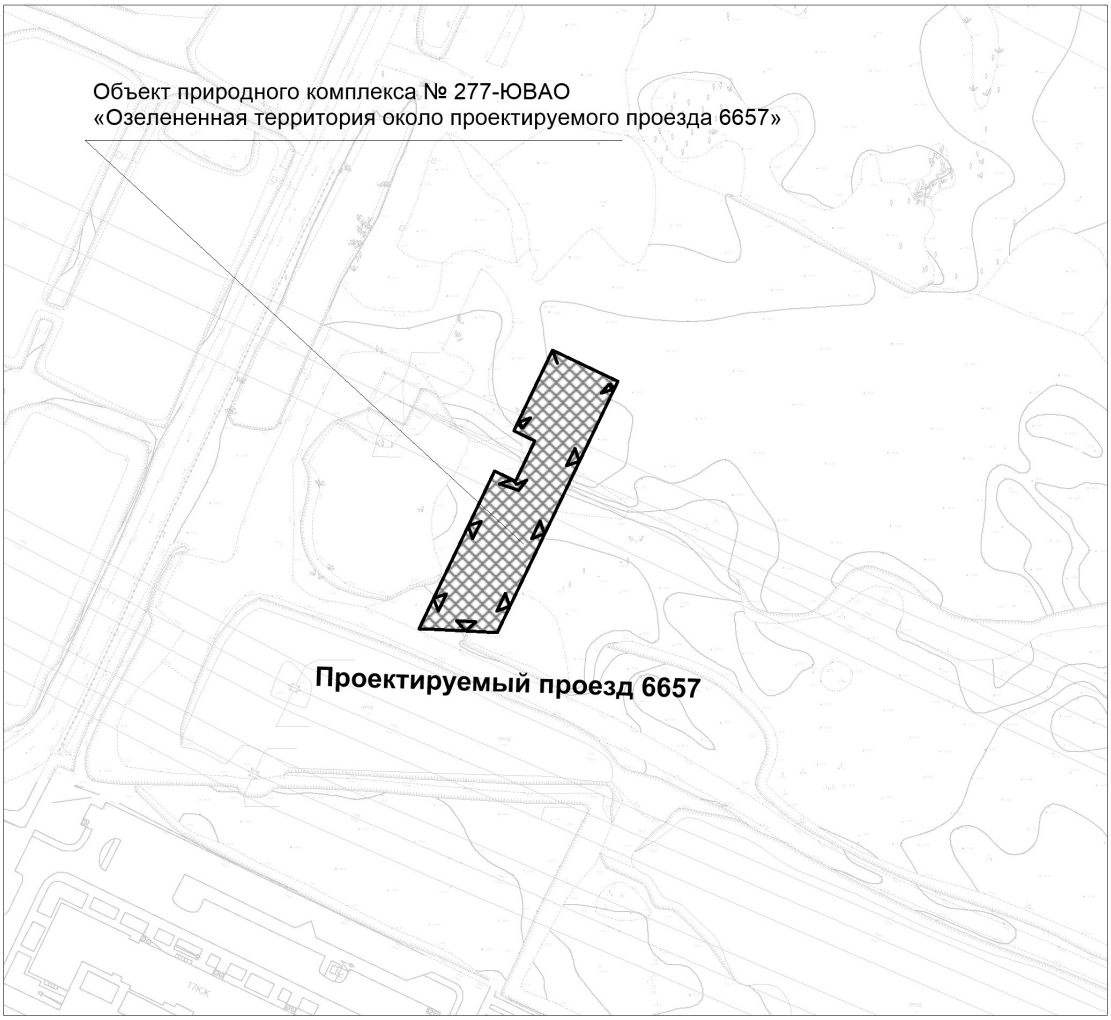


УСЛОВНЫЕ ОБОЗНАЧЕНИЯ

ПК
▽ ▽ устанавливаемые границы территории объекта природного комплекса города Москвы

участок территории, включаемый в состав объекта природного комплекса
№ 277 Юго-Восточного административного округа города Москвы
«Озелененная территория около проектируемого проезда 6657», площадью 0,2 га

Приложение 14
к постановлению Правительства Москвы
от 28 марта 2025 г. № 648-ПП

**Схема границ объекта природного комплекса № 278
Юго-Восточного административного округа города Москвы
«Бульвар вдоль проспекта Защитников Москвы»**

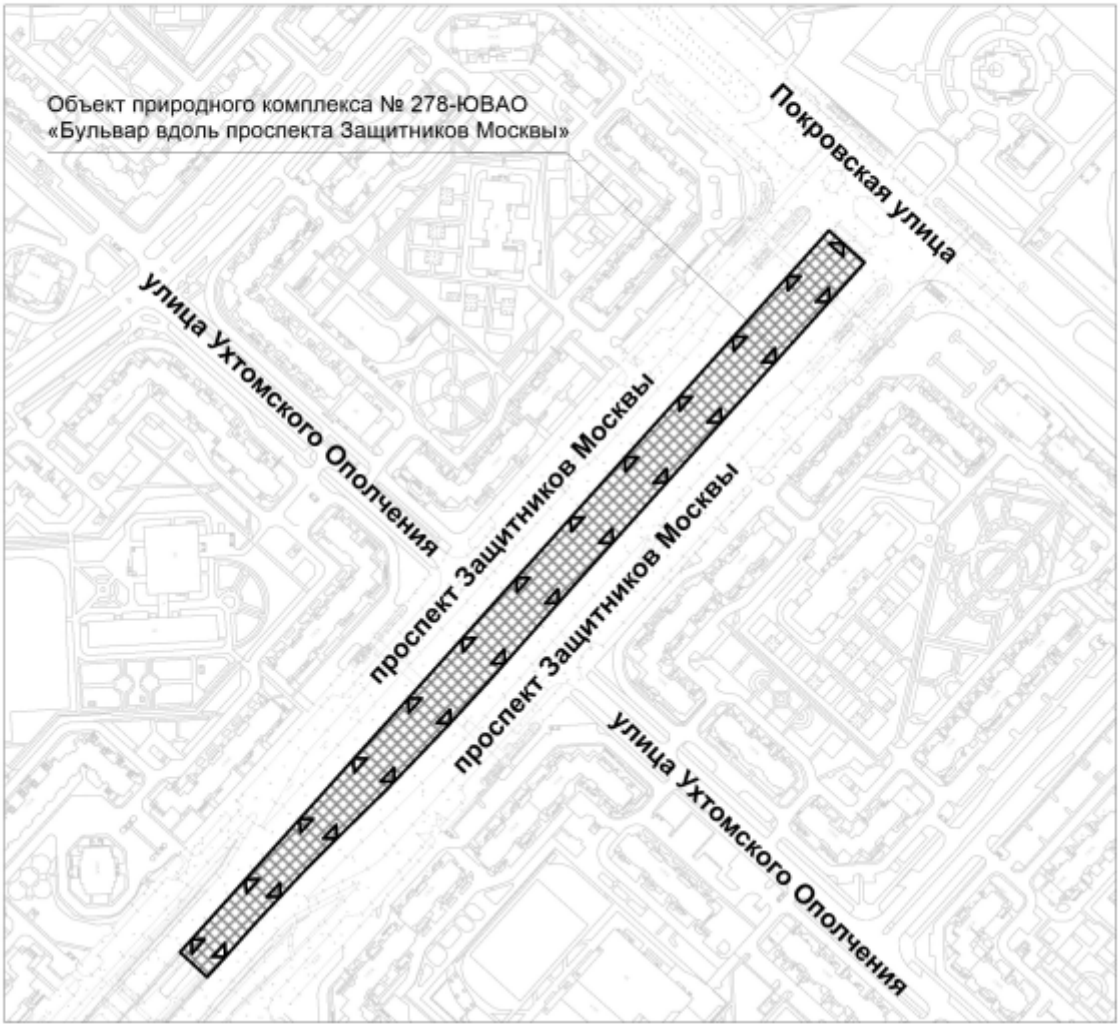

УСЛОВНЫЕ ОБОЗНАЧЕНИЯ

ПК
▽ ▽ устанавливаемые границы территории объекта природного комплекса города Москвы

участок территории, включаемый в состав объекта природного комплекса № 278 Юго-Восточного административного округа города Москвы «Бульвар вдоль проспекта Защитников Москвы», площадью 1,73 га

Приложение 15
к постановлению Правительства Москвы
от 28 марта 2025 г. № 648-ПП

Внесение изменений в приложение 1 к постановлению
Правительства Москвы от 19 января 1999 г. № 38

ПЕРЕЧЕНЬ ТЕРРИТОРИЙ ПРИРОДНОГО КОМПЛЕКСА Г.МОСКВЫ (кроме особо охраняемых природных территорий и объектов Природного комплекса Центрального административного округа)

№ объекта	Наименование объекта Природного комплекса	Режим регулирования градостроительной деятельности	Площадь**, га
1	2	3	4
ЮГО-ВОСТОЧНЫЙ АО			
219	Озелененная территория в долине реки Пехорки	Озелененная территория общего пользования	25,86
223	Озелененная территория на пересечении Сочинской улицы и МСД	Озелененная территория общего пользования	0,55
228	Озелененная территория ВЛЭП по Сочинской улице	Озелененная территория специального назначения	2,47
232	Озелененная территория в пойме Черного озера	Озелененная территория общего пользования	16,13
234	Бульвар напротив общественно-делового центра	Озелененная территория общего пользования	1,41
235	Сквер напротив ОВД	Озелененная территория общего пользования	0,26
236	Сквер по 2-й Вольской улице	Озелененная территория общего пользования	0,73
262	Бульвар рядом с Сочинской улицей	Озелененная территория общего пользования	1,72
274	Сквер на пересечении улиц Маресьева и Недорубова	Озелененная территория общего пользования	1,19

1	2	3	4
275	Бульвар рядом с проектируемым проездом 6657а	Озелененная территория общего пользования	0,37
276	Сквер рядом с проектируемым проездом 6659а	Озелененная территория общего пользования	0,25
277	Озелененная территория около проектируемого проезда 6657	Озелененная территория общего пользования	0,2
278	Бульвар вдоль проспекта Защитников Москвы	Озелененная территория общего пользования	1,73

Верно: